แก้ไขครั้งที่ | AB-SNO-OF12-05-E-20/30 | แบบเลขที่

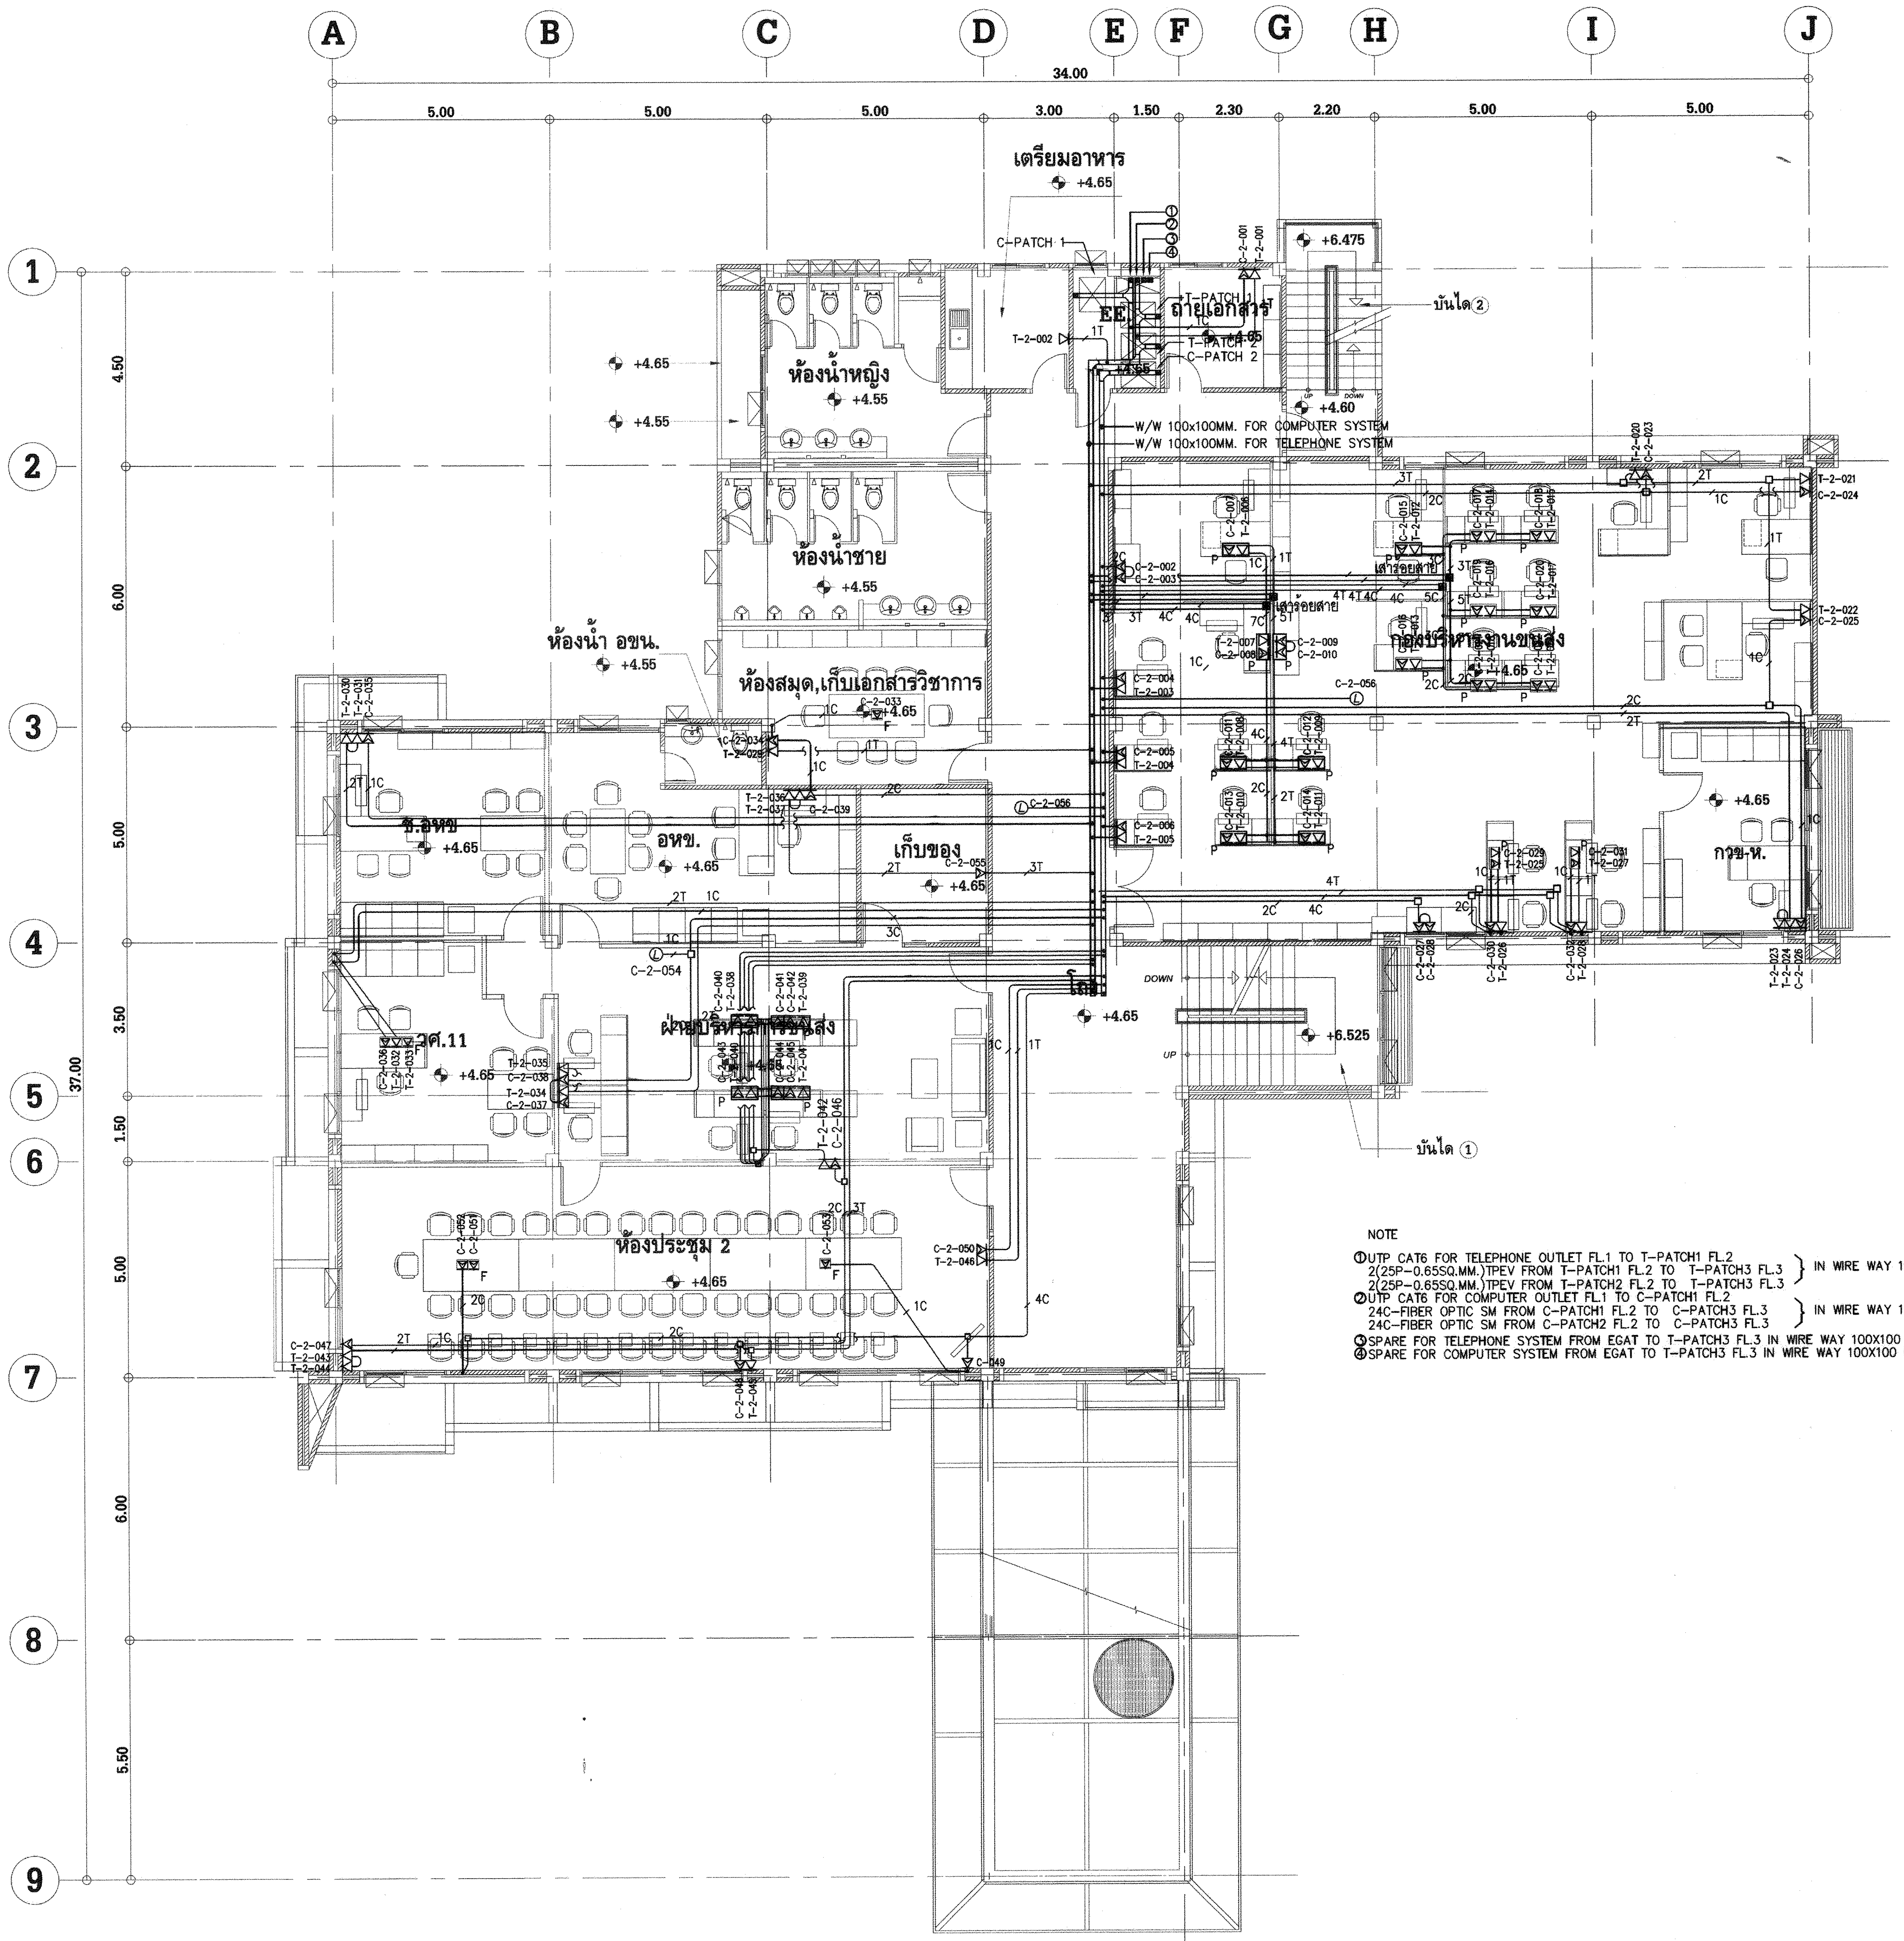

*TELEPHONE AND COMPUTER SYSTEM PLAN 2nd FLOOR*

*SCALE* *1:100*

NOTE

①UTP CAT6 FOR TELEPHONE OUTLET FL.1 TO T-PATCH1 FL.2
2(25P-0.65SQ.MM.)TPEV FROM T-PATCH1 FL.2 TO T-PATCH3 FL.3 } IN WIRE WAY 100X100 MM.
2(25P-0.65SQ.MM.)TPEV FROM T-PATCH2 FL.2 TO T-PATCH3 FL.3
②UTP CAT6 FOR COMPUTER OUTLET FL.1 TO C-PATCH1 FL.2
24C-FIBER OPTIC SM FROM C-PATCH1 FL.2 TO C-PATCH3 FL.3 } IN WIRE WAY 100X100 MM.
24C-FIBER OPTIC SM FROM C-PATCH2 FL.2 TO C-PATCH3 FL.3
③SPARE FOR TELEPHONE SYSTEM FROM EGAT TO T-PATCH3 FL.3 IN WIRE WAY 100X100 MM.
④SPARE FOR COMPUTER SYSTEM FROM EGAT TO T-PATCH3 FL.3 IN WIRE WAY 100X100 MM.

REMARK

| | |
|---|---|
| 1C | (1)xUTP CAT6 IN ø1/2"EMT. |
| 2C..3C | (2-3)xUTP CAT6 IN ø3/4"EMT. |
| 1T | (1)xUTP CAT6 IN ø1/2"IMC. |
| 2T..3T | (2-3)xUTP CAT6 IN ø3/4"IMC. |

# การไฟฟ้าฝ่ายผลิตแห่งประเทศไทย
ฝ่ายออกแบบและบริหารงานก่อสร้าง
ได้รับการรับรอง ISO 9001:2008
53 หมู่ 2 ถนนจรัญสนิทวงศ์ บางกรวย นนทบุรี 11130 โทร436-1910-3

งานออกแบบ และ เอกสารประกอบแบบถือเป็นสมบัติของ ฝ่ายออกแบบและบริหารงานก่อสร้าง การไฟฟ้าฝ่ายผลิตแห่งประเทศไทย ห้ามผู้ใดนำไปใช้งาน ทำซ้ำ หรือ ดัดแปลง โดยไม่ได้รับอนุญาตเป็นลายลักษณ์อักษร จาก การไฟฟ้าฝ่ายผลิตแห่งประเทศไทย

ออกแบบ

สถาปนิก ( นาย อดิศร ศรีสุพรรณ )
สถาปนิกภายใน ( นางสาวศานติวร เอื้อประเสริฐ )
( นาย อภิสิทธิ์ ณัฐวรวโรตม์ )
วิศวกรโครงสร้าง ( นาย ทรงคุณ วิชินโรจน์จรัล )
( นาย กานต์เดช ปั่นเจริญ )
วิศวกรสุขาภิบาล ( นาย วัชระ สมโรจน์รัตน์ )
วิศวกรไฟฟ้า ( นาย ประพัทธ์ ชื่นชุมศรี )
วิศวกรเครื่องกล ( นาย อุกฤษฏ์ จำปาชนม์ )

ตรวจสอบ

ผู้ควบคุมงาน กฟผ. บุญชัย ผดุงสมบัติถาวร
( นาย บุญชัย ผดุงสมบัติถาวร )
( นาย ดนุพงษ์ สรรพอุดม )
( นาย อภิศักดิ์ รำพึงจิต )
( นาย นนทชัย สกุลรัศมีไพศาล )
หัวหน้าแผนกบริหารสัญญาก่อสร้างอาคาร ( นาย ศรชัย อภิบาลพลธรรม )

เห็นชอบ

( นาย สาโรจน์ จีนโก๊ว )
หัวหน้ากองบริหารงานก่อสร้าง

## ผู้รับจ้าง

CAN DO CONSTRUCTION CO.,LTD
222 ถนนเทศบาลรังรักษ์เหนือ แขวงลาดยาว
เขตจตุจักร กรุงเทพมหานคร 10900
TEL. 591-3972 , 591-4906 FAX. 954-3759

เขียนแบบ ( นาย สุธีรพันธ์ ภู่ไหม )

ตรวจสอบ ( นาย ทศพร จันทร์สน )

รับรอง ( นาย สำราญ เจริญวงศ์ )
วิศวกรโครงการ

# AS-BUILT DRAWING

งานอาคารสำนักงาน (อขน.)

แบบแสดง
TELEPHONE AND COMPUTER SYSTEM
PLAN 2nd FLOOR

| | |
|---|---|
| อ้างอิงแบบ กฟผ. เลขที่<br>SNO-OF12-05-EE-18/27 | แบบเลขที่<br>AB-SNO-OF12-05-E-20/30 |
| เลขที่งาน<br>257112-4 | จำนวนแผ่น<br>30 |