
แผ่นที่	AB-SNO-OF12-05-E-22/30	แผ่นที่

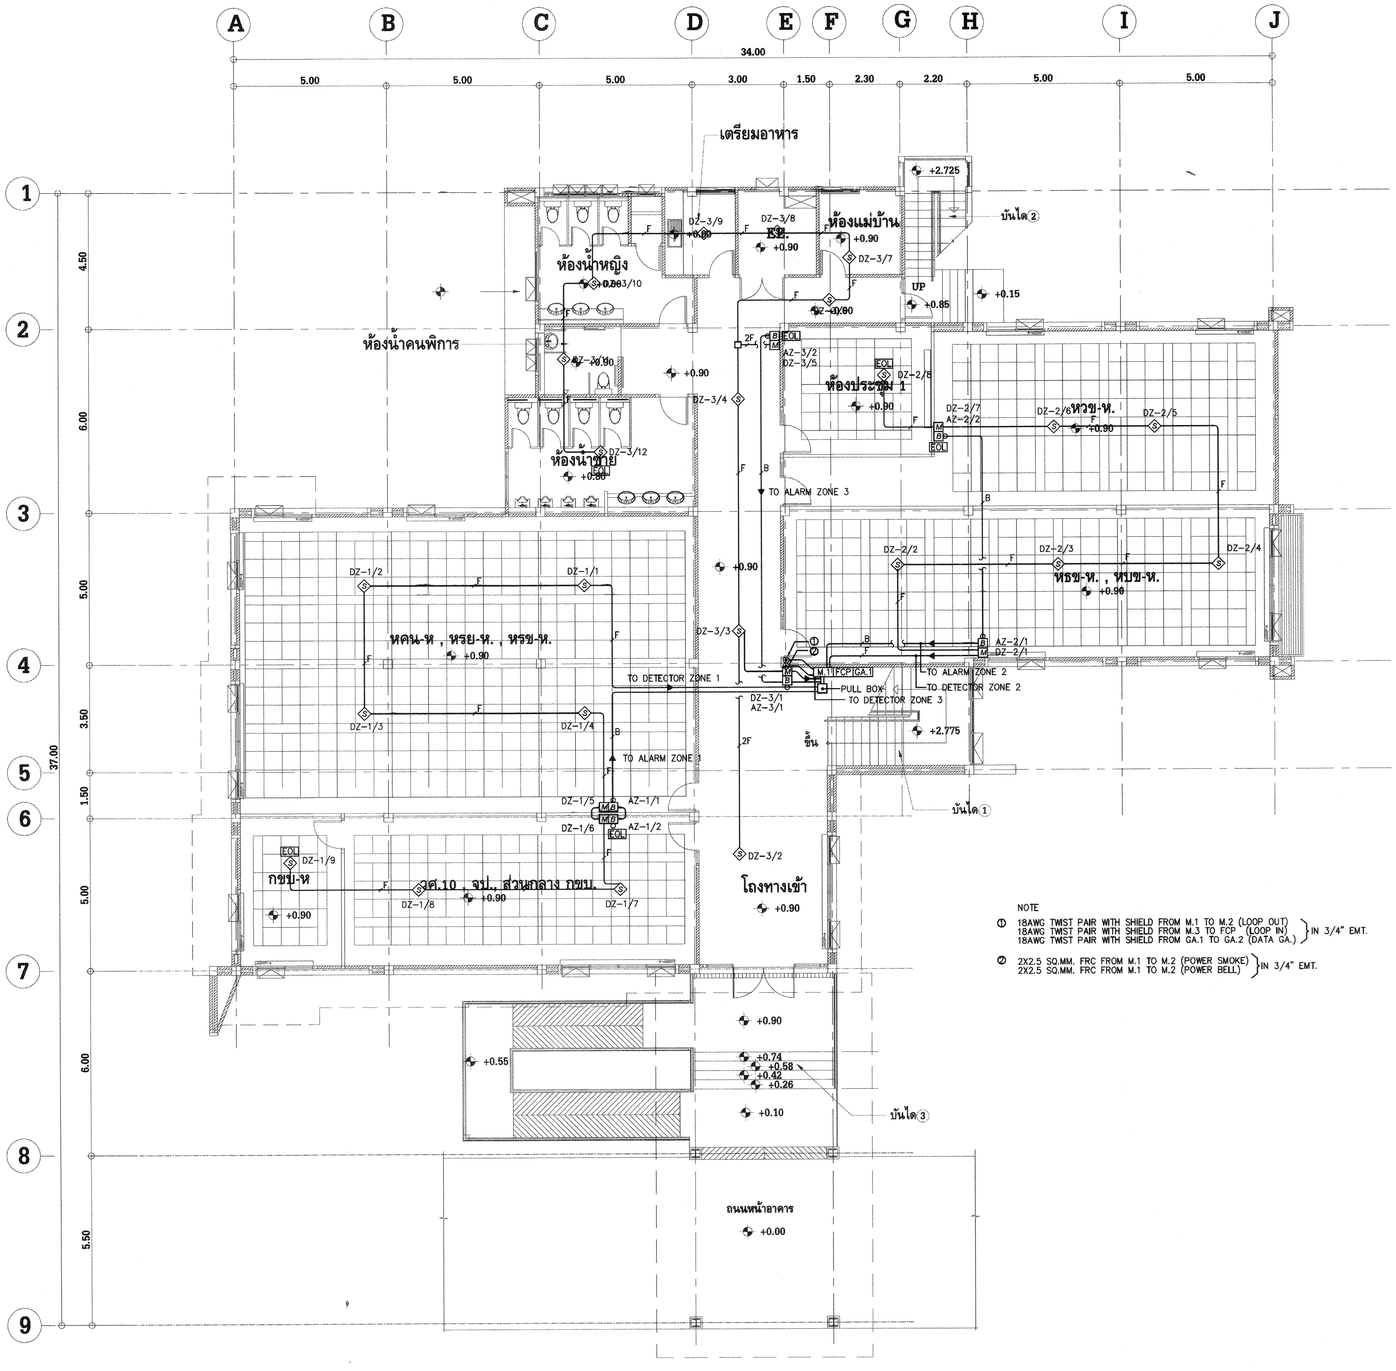

NOTE

① 18AWG TWIST PAIR WITH SHIELD FROM M.1 TO M.2 (LOOP OUT)
18AWG TWIST PAIR WITH SHIELD FROM M.3 TO FCP (LOOP IN)
18AWG TWIST PAIR WITH SHIELD FROM GA.1 TO GA.2 (DATA GA.)
} IN 3/4" EMT.

② 2X2.5 SQ.MM. FRC FROM M.1 TO M.2 (POWER SMOKE)
2X2.5 SQ.MM. FRC FROM M.1 TO M.2 (POWER BELL)
} IN 3/4" EMT.

FIRE ALARM SYSTEM PLAN 1st FLOOR

SCALE *1:100*

REMARK

1F	2-1x2.5 SQ.mm. IEC01 (DETECTOR CCT) IN ø 1/2 EMT.
2F	2(2-1x2.5 SQ.mm. IEC01 (DETECTOR CCT)) IN ø 1/2 EMT.
1B	2-1x2.5 SQ.mm. FRC. (ALARM BELL CCT) IN ø 3/4 EMT.

การไฟฟ้าฝ่ายผลิตแห่งประเทศไทย
ฝ่ายออกแบบและบริหารงานก่อสร้าง
ได้รับการรับรอง ISO 9001:2008
53 หมู่ 2 ถนนเจริญรัถวงศ์ บางกรวย นนทบุรี 11130 โทร436-1910-3

งานออกแบบ และ เอกสารประกอบแบบถือเป็นสมบัติของ ฝ่ายออกแบบและบริหารงานก่อสร้าง การไฟฟ้าฝ่ายผลิตแห่งประเทศไทย ห้ามผู้ใดนำไปใช้งาน ทำซ้ำ หรือ ดัดแปลง โดยไม่ได้รับอนุญาตเป็นลายลักษณ์อักษร จาก การไฟฟ้าฝ่ายผลิตแห่งประเทศไทย

ออกแบบ
สถาปนิก (นาย อดิศร ศรีสุพรรณ)
สถาปนิกภายใน (นางสาวศานติวร เอื้อประเสริฐ)
(นาย อภิสิทธิ์ ณัฐวรวโรฒม์)
วิศวกรโครงสร้าง (นาย ทรงคุณ วิชินโรจน์รัช)
(นาย กานต์เดช บั่นเจริญ)
วิศวกรสุขาภิบาล (นาย วัชระ สมโรจน์วัฒน์)
วิศวกรไฟฟ้า (นาย ประพัทธ์ ชื่นชุมศรี)
วิศวกรเครื่องกล (นาย ลูกฤษฎ์ จำปาชนม์)

ตรวจสอบ
ผู้ควบคุมงาน กฟผ. (นาย บุญชัย ผลงสมบัติวาร)
(นาย ตนุพงษ์ สรรพคุณ)
(นาย อภิศักดิ์ ร่าที่)
(นาย นุนทรัย สกุลรัตน์ไพศาล)
หัวหน้าแผนกบริหารสัญญาก่อสร้างอาคาร (นาย ศรชัย อภิบาลพลธรรม)

เห็นชอบ
(นาย สาโรจน์ ชื่นโก้ว)
หัวหน้าฝ่ายบริหารงานก่อสร้าง

ผู้รับจ้าง
CAN DO CONSTRUCTION CO.,LTD
222 ถนนเทศบาลรังรักษ์เหนือ แขวงลาดยาว
เขตจตุจักร กรุงเทพมหานคร 10900
TEL. 591-3972 , 591-4906 FAX. 954-3759

เรียนแบบ (นาย สุธีรพันธ์ ภูไหม)
ตรวจสอบ (นาย ทศพร จันทร์สิน)
รับรอง (นาย สำราญ เจริญวงศ์)
วิศวกรโครงการ

AS-BUILT DRAWING

งานอาคารสำนักงาน (อขน.)

แบบแสดง
FIRE ALARM SYSTEM PLAN 1st FLOOR

อ้างอิงแบบ กฟผ. เลขที่	แบบเลขที่
SNO-OF12-05-EE-20/27	AB-SNO-OF12-05-E-22/30
เลขที่งาน 257112-4	จำนวนแผ่น 30