
แผ่นที่	SNO-OF12-05-E-25/30	หมายเลขแบบ

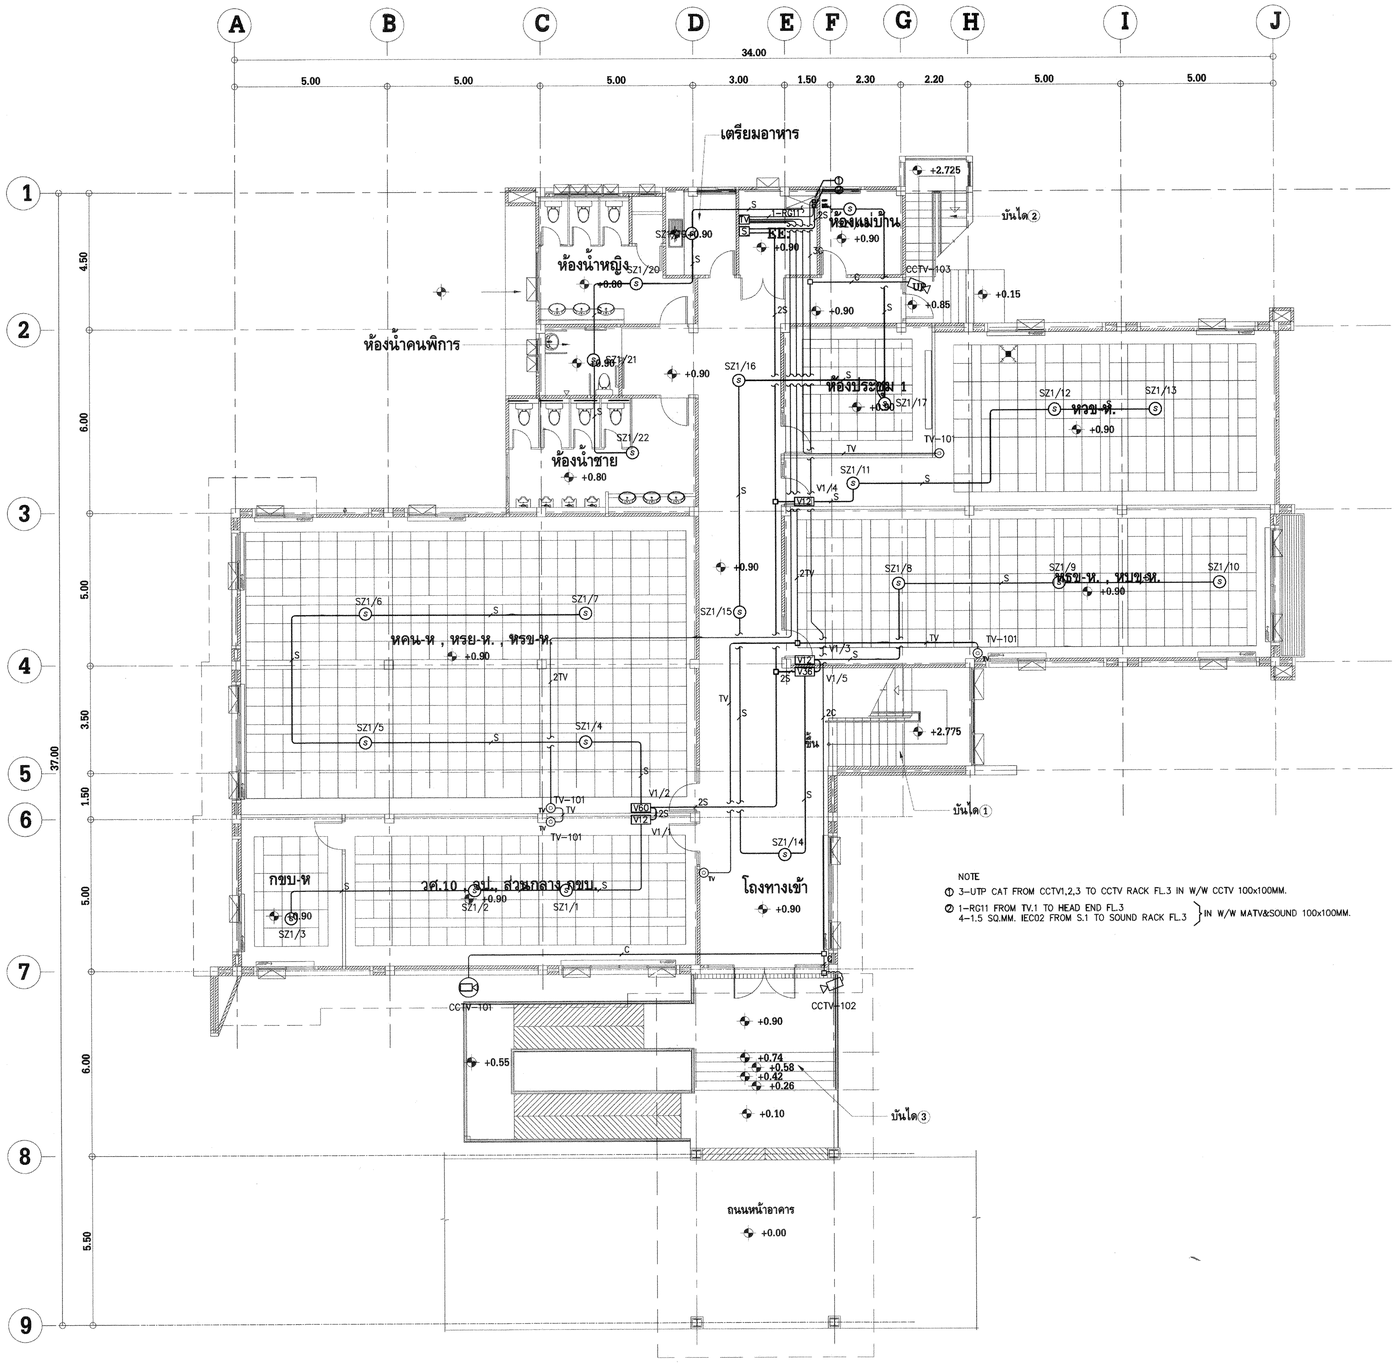

NOTE

① 3–UTP CAT FROM CCTV1,2,3 TO CCTV RACK FL.3 IN W/W CCTV 100x100MM.

② 1–RG11 FROM TV.1 TO HEAD END FL.3
4–1.5 SQ.MM. IEC02 FROM S.1 TO SOUND RACK FL.3 } IN W/W MATV&SOUND 100x100MM.

SOUND PUBLIC ADDRESS, MATV AND CCTV SYSTEM PLAN 1st FLOOR

SCALE 1:100

REMARK

2G	2–1x2.5/01–1x2.5 SQ.mm., IEC01 IN #1/2"EMT.
2G	2–1x2.5/01–1x2.5 SQ.mm., IEC01 IN #1/2"MC.
2/G	4–1x2.5/01–1x2.5 SQ.mm., IEC01 IN #3/4"EMT.
2(2G)	2(2–1x2.5/01–1x2.5 SQ.mm., IEC01) IN #1/2"EMT.
2(2G)	2(2–1x2.5/01–1x2.5 SQ.mm., IEC01) IN #1/2"MC.
3(2G)	3(2–1x2.5/01–1x2.5 SQ.mm., IEC01) IN #1/2"EMT.
3(2G)	3(2–1x2.5/01–1x2.5 SQ.mm., IEC01) IN #1/2"MC.
VCT	4–1x2.5/01–1x2.5 SQ.mm., VCTG IN #1/2"MC.
4G	2–1x4/01–1x2.5 SQ.mm., IEC01 IN #1/2"EMT.
4G+1	3–1x2.5/01–1x2.5 SQ.mm., IEC01 IN #3/4"EMT.
2(4G)	2(2–1x4/01–1x2.5 SQ.mm., IEC01) IN #3/4"EMT.
4/G	4–1x4/01–1x2.5 SQ.mm., IEC01 IN #1/2"EMT.

การไฟฟ้าฝ่ายผลิตแห่งประเทศไทย

ฝ่ายออกแบบและบริหารงานก่อสร้าง

ได้รับการรับรอง ISO 9001:2008

53 หมู่ 2 ถนนจรัญสนิทวงศ์ บางกรวย นนทบุรี 11130 โทร436-1910-3

งานออกแบบ และ เอกสารประกอบแบบถือเป็นแสมบัติของ ฝ่ายออกแบบและบริหารงานก่อสร้าง การไฟฟ้าฝ่ายผลิตแห่งประเทศไทย ห้ามผู้ใดนำไปใช้งาน ทำซ้ำ หรือ ดัดแปลง โดยไม่ได้รับอนุญาตเป็น ลายลักษณ์อักษร จาก การไฟฟ้าฝ่ายผลิตแห่งประเทศไทย

ออกแบบ

สถาปนิก	(นาย อดิศร ศรีสุพรรณ)
สถาปนิกภายใน	(นางสาวศานติวร เอื้อประเสริฐ)
	(นาย อภิสิทธิ์ ณัฐวรโรหน์)
วิศวกรโครงสร้าง	(นาย ทรงคุณ วิชินโรจน์จร)
	(นาย กานต์เดช ปั้นเจริญ)
วิศวกรสุขาภิบาล	(นาย วัชระ สมโรจน์รัตน์)
วิศวกรไฟฟ้า	(นาย ประพิทย์ ชื่นชุมศรี)
วิศวกรเครื่องกล	(นาย อุกฤษฏ์ จำปาชนม์)

ตรวจสอบ

ผู้ควบคุมงาน กฟผ. (นาย บุญชัย ผดุงสมบัติการ)

(นาย ดนุพงษ์ สรรพอุดม)

(นาย อภิศักดิ์ ร่าพึงกิจ)

(นาย นนทชัย สกุลรัตน์ไพศาล)

หัวหน้าแผนกบริหารสัญญาก่อสร้างอาคาร (นาย ศรชัย อภิบาลพลธรรม)

เห็นชอบ

(นาย สาโรจน์ จีนโก้)
หัวหน้ากองบริหารงานก่อสร้าง

ผู้รับจ้าง

CAN DO CONSTRUCTION CO.,LTD
222 ถนนเทศบาลสังวรักษ์เหนือ แขวงลาดยาว
เขตจตุจักร กรุงเทพมหานคร 10900
TEL. 591–3972 , 591–4906 FAX. 954–3759

เขียนแบบ

(นาย สุธีรพันธ์ ภูไหม)

ตรวจสอบ

(นาย ทศพร จันทร์อ่อน)

รับรอง

(นาย สำราญ เจริญวงศ์)
วิศวกรโครงการ

AS-BUILT DRAWING

งานอาคารสำนักงาน (อรน.)

แบบแสดง

SOUND PUBLIC ADDRESS, MATV AND CCTV
SYSTEM PLAN 1st FLOOR

อ้างอิงแบบ กฟผ. เลขที่	แบบเลขที่
SNO–OF12–05–EE–23/27	AB–SNO–OF12–05–E–25/30
เลขที่งาน	**จำนวนแผ่น**
257112–4	30