
แผ่นที่ | AB-SNO-OF12-05-E-26/30 | แผ่นที่

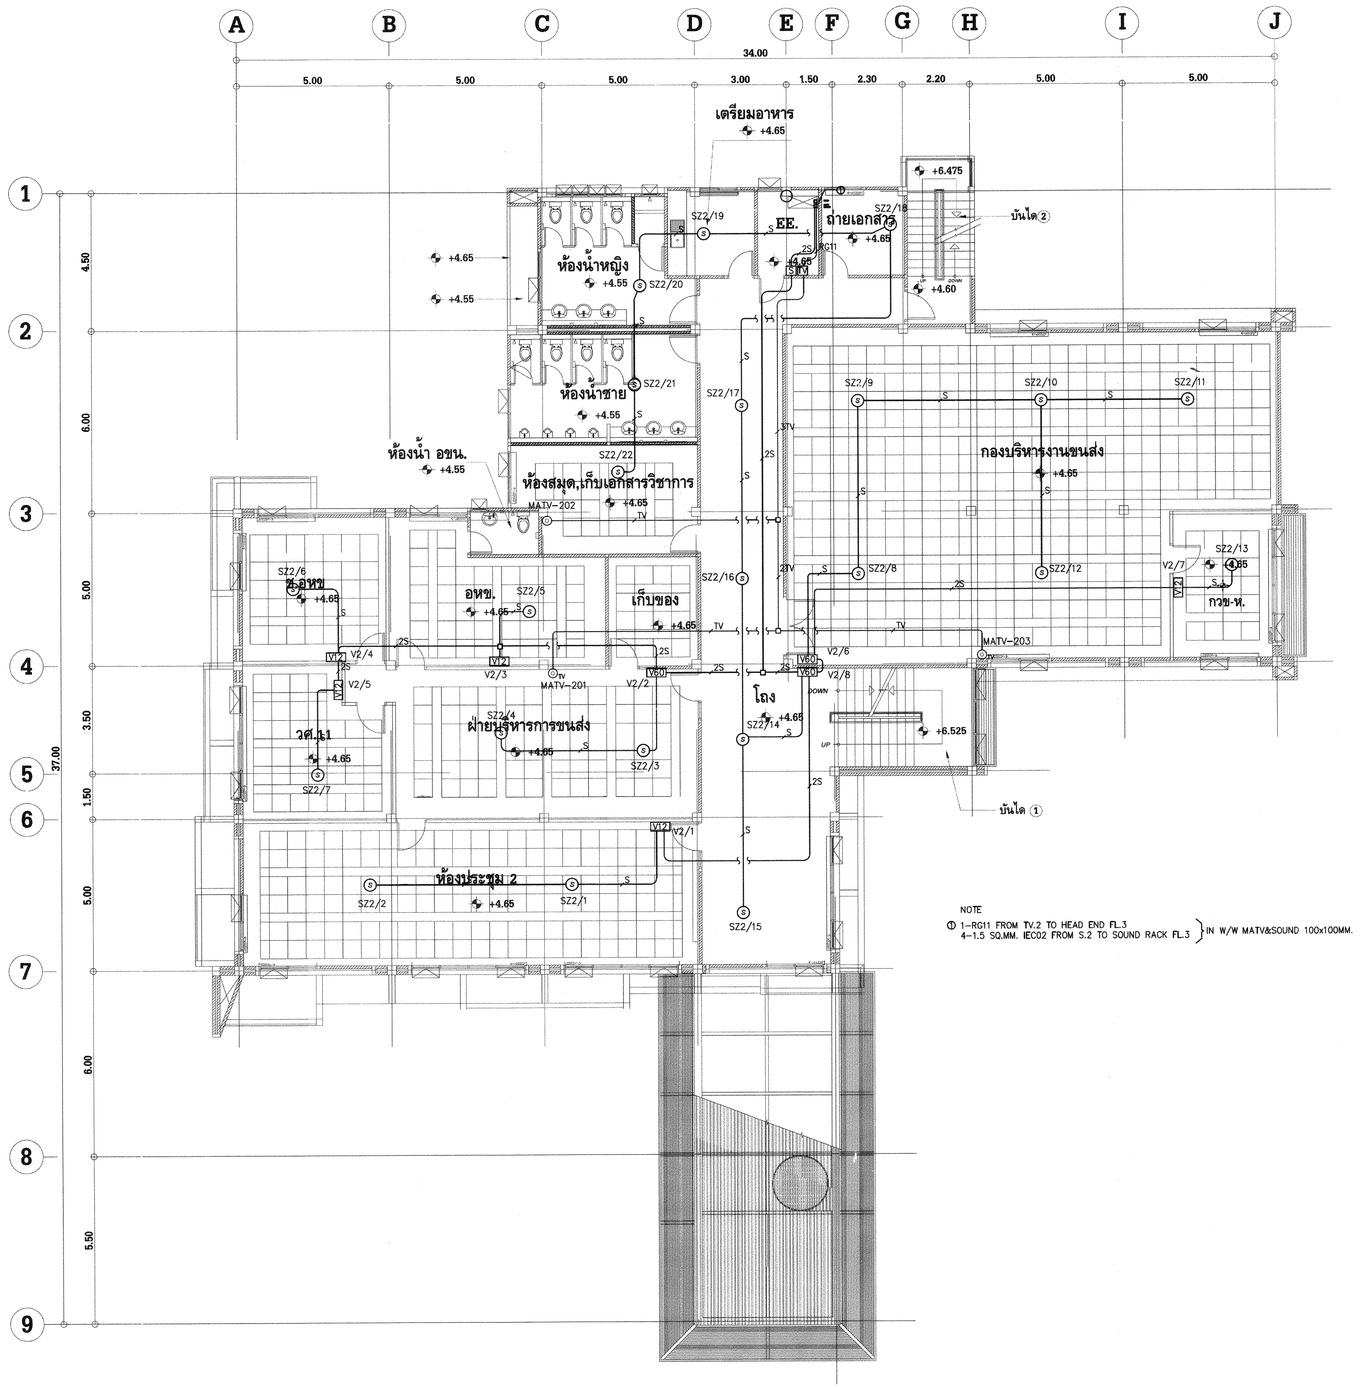

NOTE

① 1-RG11 FROM TV.2 TO HEAD END FL.3
4-1.5 SQ.MM. IEC02 FROM S.2 TO SOUND RACK FL.3 } IN W/W MATV&SOUND 100x100MM.

SOUND PUBLIC ADDRESS, MATV AND CCTV SYSTEM PLAN 2nd FLOOR

SCALE 1:100

REMARK

2G	2-1x2.5/01-1x2.5 SQ.mm., IEC01 IN #1/2"EMT.
2G	2-1x2.5/01-1x2.5 SQ.mm., IEC01 IN #1/2"IMC.
2/G	4-1x2.5/01-1x2.5 SQ.mm., IEC01 IN #3/4"EMT.
2(2G)	2(2-1x2.5/01-1x2.5 SQ.mm., IEC01) IN #1/2"EMT.
2(2G)	2(2-1x2.5/01-1x2.5 SQ.mm., IEC01) IN #1/2"IMC.
3(2G)	3(2-1x2.5/01-1x2.5 SQ.mm., IEC01) IN #1/2"EMT.
3(2G)	3(2-1x2.5/01-1x2.5 SQ.mm., IEC01) IN #1/2"IMC.
VCT	4-1x2.5/01-1x2.5 SQ.mm., VCTG IN #1/2"IMC.
4G	2-1x4/01-1x2.5 SQ.mm., IEC01 IN #1/2"EMT.
4G+1	3-1x2.5/01-1x2.5 SQ.mm., IEC01 IN #3/4"EMT.
2(4G)	2(2-1x4/01-1x2.5 SQ.mm., IEC01) IN #3/4"EMT.
4/G	4-1x4/01-1x2.5 SQ.mm., IEC01 IN #1/2"EMT.

การไฟฟ้าฝ่ายผลิตแห่งประเทศไทย
ฝ่ายออกแบบและบริหารงานก่อสร้าง
ได้รับการรับรอง ISO 9001:2008
53 หมู่ 2 ถนนรัญญสนิทวงศ์ บางกรวย นนทบุรี 11130 โทร436-1910-3

งานออกแบบ และ เอกสารประกอบแบบถือเป็นสมบัติของ ฝ่ายออกแบบและบริหารงานก่อสร้าง การไฟฟ้าฝ่ายผลิตแห่งประเทศไทย ห้ามผู้ใดนำไปใช้งาน ทำซ้ำ หรือ ดัดแปลง โดยไม่ได้รับอนุญาตเป็นลายลักษณ์อักษร จาก การไฟฟ้าฝ่ายผลิตแห่งประเทศไทย

ออกแบบ

สถาปนิก	(นาย อดิศร ศรีสุพรรณ)
สถาปนิกภายใน	(นางสาวศานติวร เอื้อประเสริฐ)
	(นาย อภิสิทธิ์ ณัฐวรโรจน์)
วิศวกรโครงสร้าง	(นาย ทรงคุณ วิชินโรจน์เจริล)
	(นาย กานต์เดช ปั้นเจริญ)
วิศวกรสุขาภิบาล	(นาย วัชระ สมโรจน์รัตน์)
วิศวกรไฟฟ้า	(นาย ประพิทย์ ชื่นชุมศรี)
วิศวกรเครื่องกล	(นาย อุกฤษฎ์ จำปาทนม์)

ตรวจสอบ

ผู้ควบคุมงาน กฟผ. (นาย บุญชัย ผดุงสมมิติภาวร)
(นาย ดนุพงษ์ สรรพอุดม)
(นาย อภิศักดิ์ ร่าพึงใจ)
(นาย นนทชัย สกุลรัศมีโพศาล)

หัวหน้าแผนกบริหารสัญญาก่อสร้างอาคาร (นาย ศรชัย อภิบาลพลธรรม)

เห็นชอบ

(นาย สโรจน์ จีนโก้ว)
หัวหน้ากองบริหารงานก่อสร้าง

ผู้รับจ้าง

CAN DO CONSTRUCTION CO.,LTD
222 ถนนเทศบาลรังรักษ์เหนือ แขวงลาดยาว
เขตจตุจักร กรุงเทพมหานคร 10900
TEL. 591-3972 , 591-4906 FAX. 954-3759

เขียนแบบ (นาย สุธีรพันธ์ ภู่ไหม)

ตรวจสอบ (นาย ทศพร จันทร์สิน)

รับรอง (นาย สำราญ เจริญวงศ์)
วิศวกรโครงการ

AS-BUILT DRAWING

งานอาคารสำนักงาน (อขน.)

แบบแสดง
SOUND PUBLIC ADDRESS, MATV AND CCTV
SYSTEM PLAN 2nd FLOOR

อ้างอิงแบบ กฟผ. เลขที่	แบบเลขที่
SNO-OF12-05-EE-24/27	AB-SNO-OF12-05-E-26/30
เลขชิ้นงาน	จำนวนแผ่น
257112-4	30