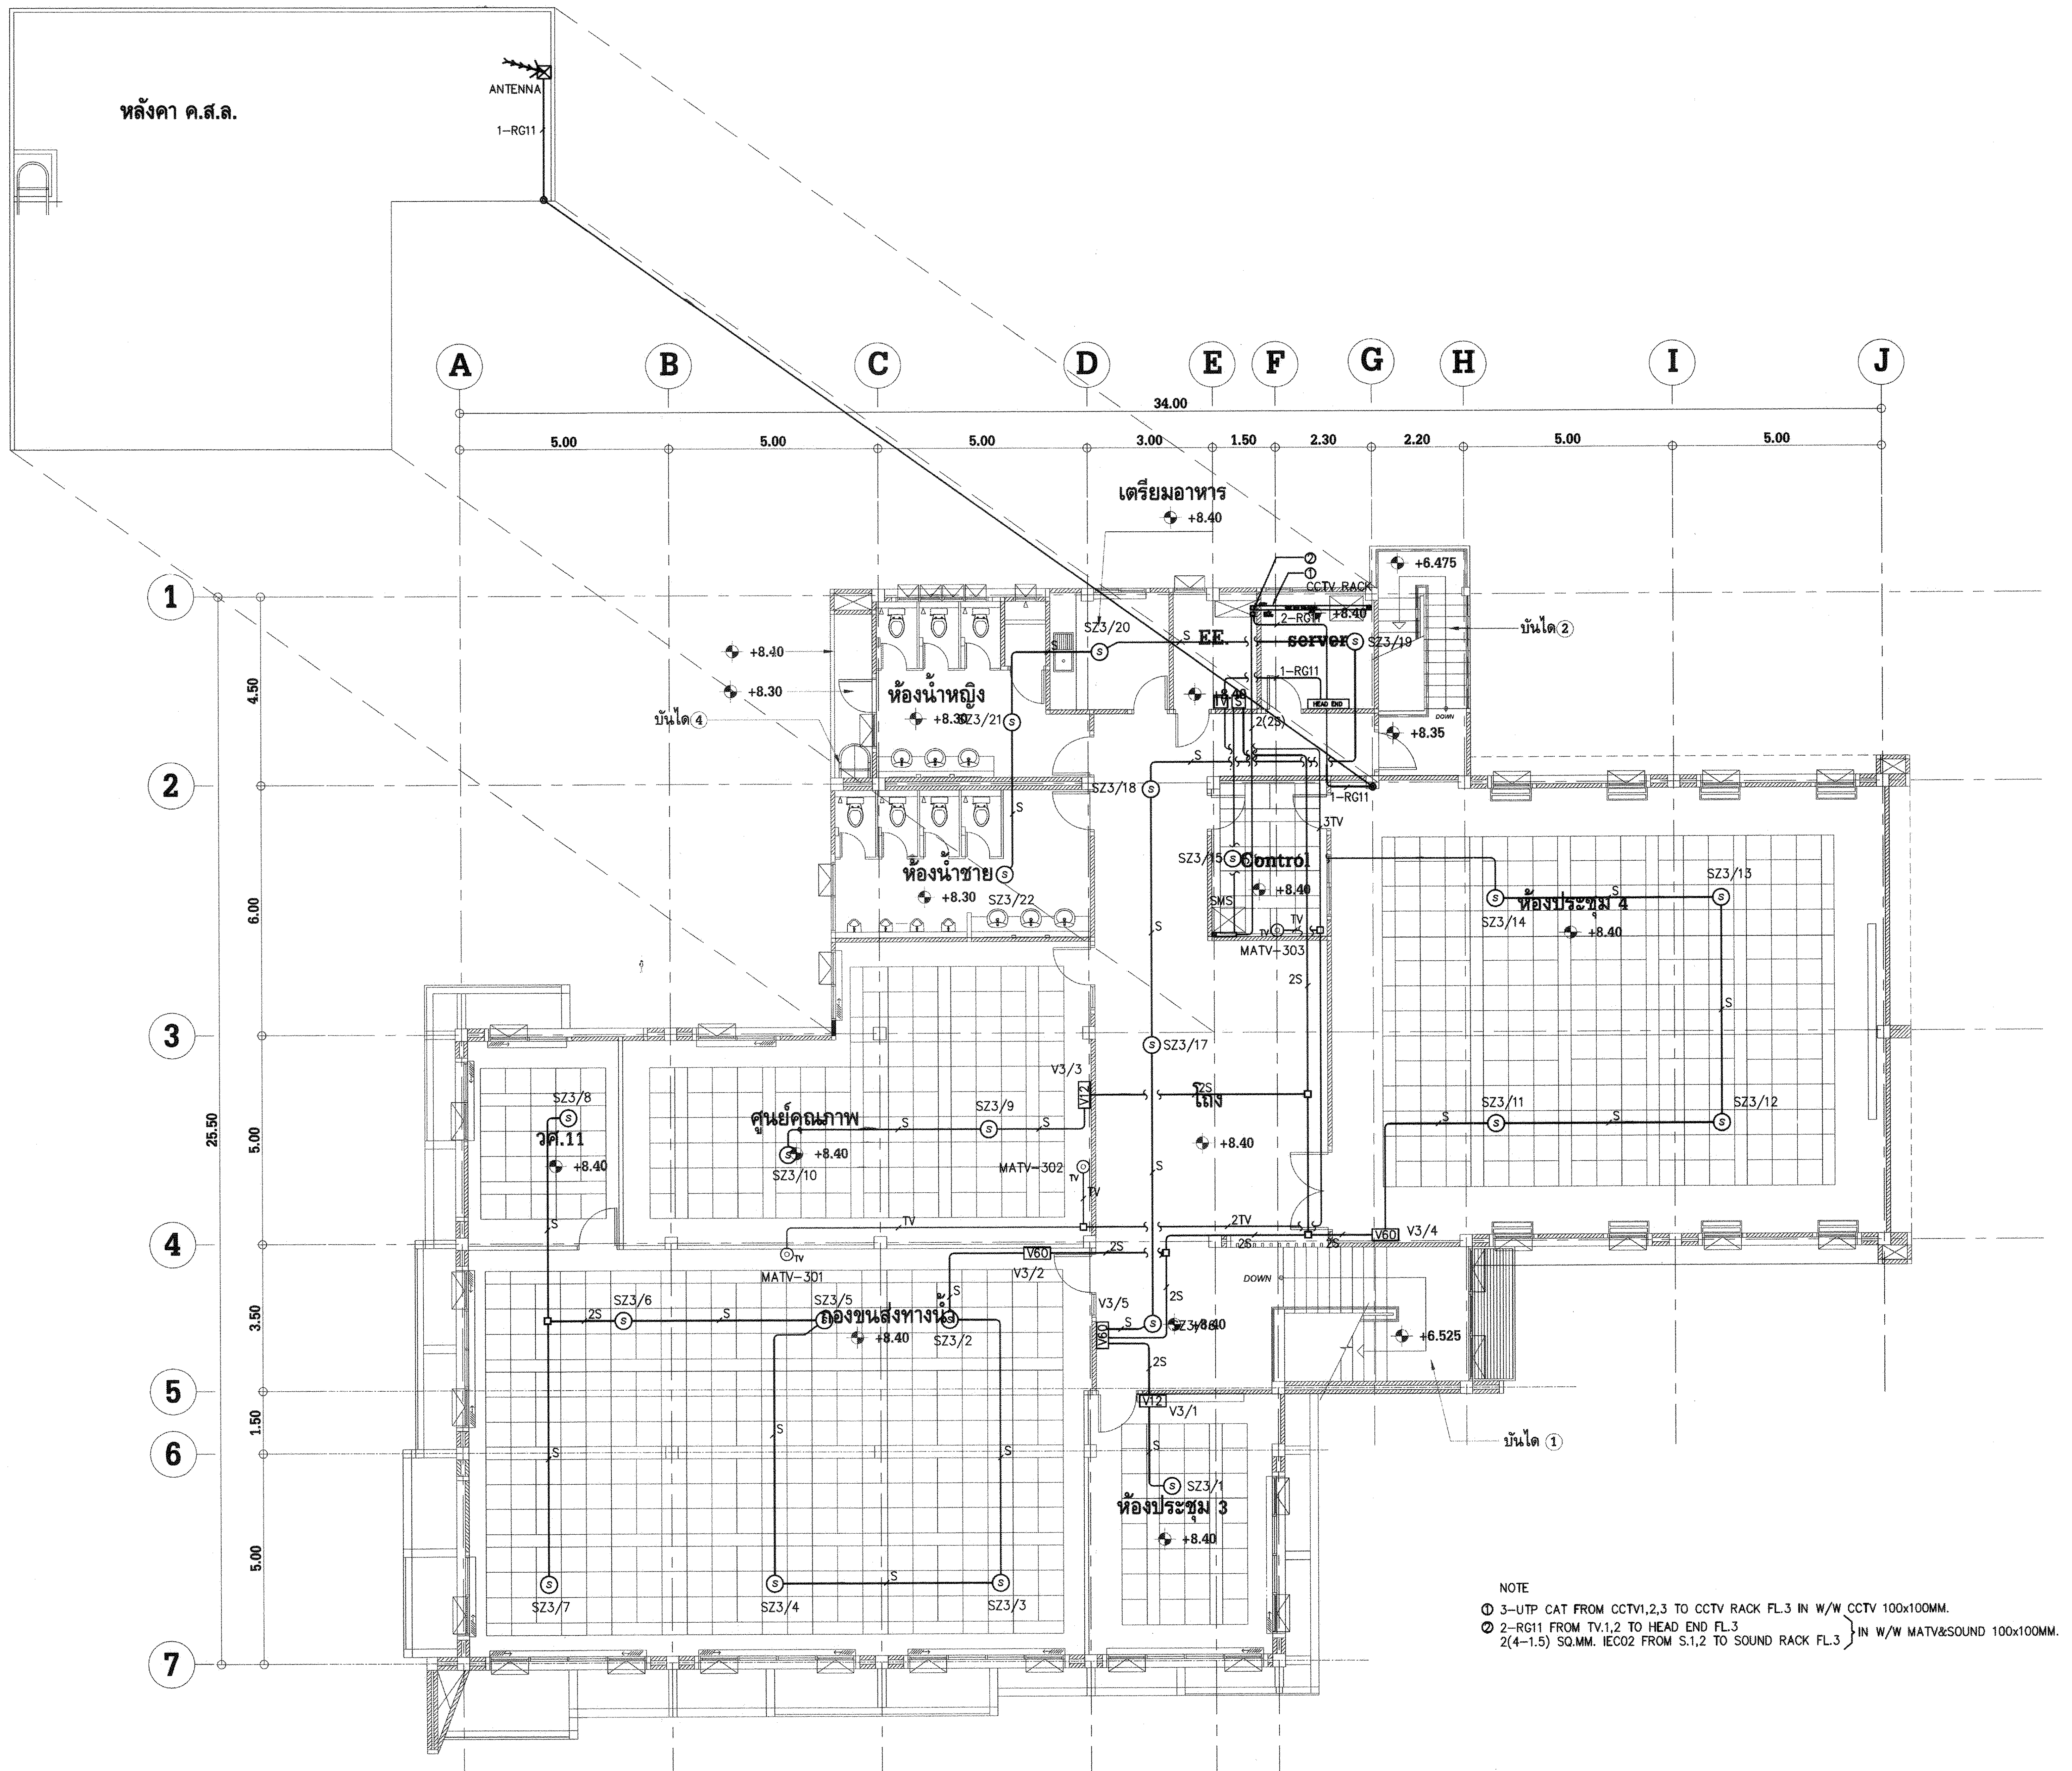
หลังคา ค.ส.ล.
ANTENNA
1-RG11
A
B
C
D
E
F
G
H
I
J
34.00
5.00
5.00
5.00
3.00
1.50
2.30
2.20
5.00
5.00
1
2
3
4
5
6
7
4.50
6.00
5.00
3.50
1.50
5.00
25.50
เตรียมอาหาร
+8.40
+8.40
+8.30
บันได ④
ห้องน้ำหญิง
+8.30
SZ3/21
SZ3/20
EE.
server
SZ3/19
CCTV RACK
2-RG11
1-RG11
HEAD END
2(2S)
+6.475
บันได ②
+8.35
SZ3/18
ห้องน้ำชาย
+8.30
SZ3/22
SZ3/15
Control
+8.40
SMS
TV
MATV-303
3TV
2S
SZ3/14
ห้องประชุม 4
+8.40
SZ3/13
SZ3/17
V3/3
โถง
+8.40
SZ3/11
SZ3/12
V3/4
SZ3/8
วศ.11
+8.40
ศูนย์คุณภาพ
SZ3/9
+8.40
SZ3/10
MATV-302
TV
MATV-301
2TV
V3/2
V3/5
SZ3/6
SZ3/5
กองขนส่งทางน้ำ
+8.40
SZ3/2
SZ3/16
2S
DOWN
+6.525
V3/1
บันได ①
SZ3/1
ห้องประชุม 3
+8.40
SZ3/7
SZ3/4
SZ3/3

NOTE

① 3-UTP CAT FROM CCTV1,2,3 TO CCTV RACK FL.3 IN W/W CCTV 100x100MM.

② 2-RG11 FROM TV.1,2 TO HEAD END FL.3 } IN W/W MATV&SOUND 100x100MM.
2(4-1.5) SQ.MM. IEC02 FROM S.1,2 TO SOUND RACK FL.3 }

SOUND PUBLIC ADDRESS, MATV AND CCTV SYSTEM PLAN 3rd FLOOR

SCALE 1:100

REMARK

—— 2G ——	2-1x2.5/G1-1x2.5 SQ.mm., IEC01 IN ø1/2"EMT.
– – 2G – –	2-1x2.5/G1-1x2.5 SQ.mm., IEC01 IN ø1/2"IMC.
—— 2/G ——	4-1x2.5/G1-1x2.5 SQ.mm., IEC01 IN ø3/4"EMT.
—— 2(2G) ——	2(2-1x2.5/G1-1x2.5 SQ.mm., IEC01) IN ø1/2"EMT.
– – 2(2G) – –	2(2-1x2.5/G1-1x2.5 SQ.mm., IEC01) IN ø1/2"IMC.
—— 3(2G) ——	3(2-1x2.5/G1-1x2.5 SQ.mm., IEC01) IN ø1/2"EMT.
– – 3(2G) – –	3(2-1x2.5/G1-1x2.5 SQ.mm., IEC01) IN ø1/2"IMC.
—— VCT ——	4-1x2.5/G1-1x2.5 SQ.mm., VCTG IN ø1/2"IMC.
—— 4G ——	2-1x4/G1-1x2.5 SQ.mm., IEC01 IN ø1/2"EMT.
—— 4G+1 ——	3-1x2.5/G1-1x2.5 SQ.mm., IEC01 IN ø3/4"EMT.
—— 2(4G) ——	2(2-1x4/G1-1x2.5 SQ.mm., IEC01) IN ø3/4"EMT.
—— 4/G ——	4-1x4/G1-1x2.5 SQ.mm., IEC01 IN ø1/2"EMT.

กฟผ

การไฟฟ้าฝ่ายผลิตแห่งประเทศไทย

ฝ่ายออกแบบและบริหารงานก่อสร้าง

ได้รับการรับรอง ISO 9001:2008

53 หมู่ 2 ถนนจรัญสนิทวงศ์ บางกรวย นนทบุรี 11130 โทร436-1910-3

งานออกแบบ และ เอกสารประกอบแบบถือเป็นสมบัติของ ฝ่ายออกแบบและบริหารงานก่อสร้าง การไฟฟ้าฝ่ายผลิตแห่งประเทศไทย ห้ามผู้ใดนำไปใช้งาน ทำซ้ำ หรือ ดัดแปลง โดยไม่ได้รับอนุญาตเป็นลายลักษณ์อักษร จาก การไฟฟ้าฝ่ายผลิตแห่งประเทศไทย

ออกแบบ

สถาปนิก (นาย อดิศร ศรีสุพรรณ)
สถาปนิกภายใน (นางสาวศานติวร เอื้อประเสริฐ)
(นาย อภิสิทธิ์ ณัฐวรวโรดม์)
วิศวกรโครงสร้าง (นาย ทรงคุณ วิชินโรจน์จรัล)
(นาย กานต์เดช ปั่นเจริญ)

วิศวกรสุขาภิบาล (นาย วัชระ สมโรจน์รัตน์)
วิศวกรไฟฟ้า (นาย ประพัทธ์ ชื่นชุมศรี)
วิศวกรเครื่องกล (นาย อุกฤษฏ์ จำปาชนม์)

ตรวจสอบ

ผู้ควบคุมงาน กฟผ. บุญชัย ผดุงธรรมธิติมงคล
(นาย บุญชัย ผดุงสมบัติถาวร)
(นาย ดนุพงษ์ สรรพอุดม)
(นาย อภิศักดิ์ รำพึงกิจ)
(นาย นนทชัย สกุลรัศมีไพศาล)
หัวหน้าแผนกบริหารสัญญาก่อสร้างอาคาร (นาย ศรชัย อภิบาลพลธรรม)

เห็นชอบ

(นาย สาโรจน์ จีนโก๊ว)
หัวหน้ากองบริหารงานก่อสร้าง

ผู้รับจ้าง

CAN DO CONSTRUCTION CO.,LTD
222 ถนนเทศบาลรังรักษ์เหนือ แขวงลาดยาว
เขตจตุจักร กรุงเทพมหานคร 10900
TEL. 591-3972 , 591-4906 FAX. 954-3759

เขียนแบบ

(นาย สุธีรพันธ์ ภู่ไหม)

ตรวจสอบ

(นาย ทศพร จันทร์สน)

รับรอง

(นาย สำราญ เจริญวงศ์)
วิศวกรโครงการ

AS-BUILT DRAWING

งานอาคารสำนักงาน (อขน.)

แบบแสดง

SOUND PUBLIC ADDRESS, MATV AND CCTV SYSTEM PLAN 3rd FLOOR

อ้างอิงแบบ กฟผ. เลขที่	แบบเลขที่
SNO-OF12-05-EE-25/27	AB-SNO-OF12-05-E-27/30
เลขที่งาน	**จำนวนแผ่น**
257112-4	30