

แผ่นที่	แบบก่อสร้าง
AB-SNO-OF12-05-E-28/30	

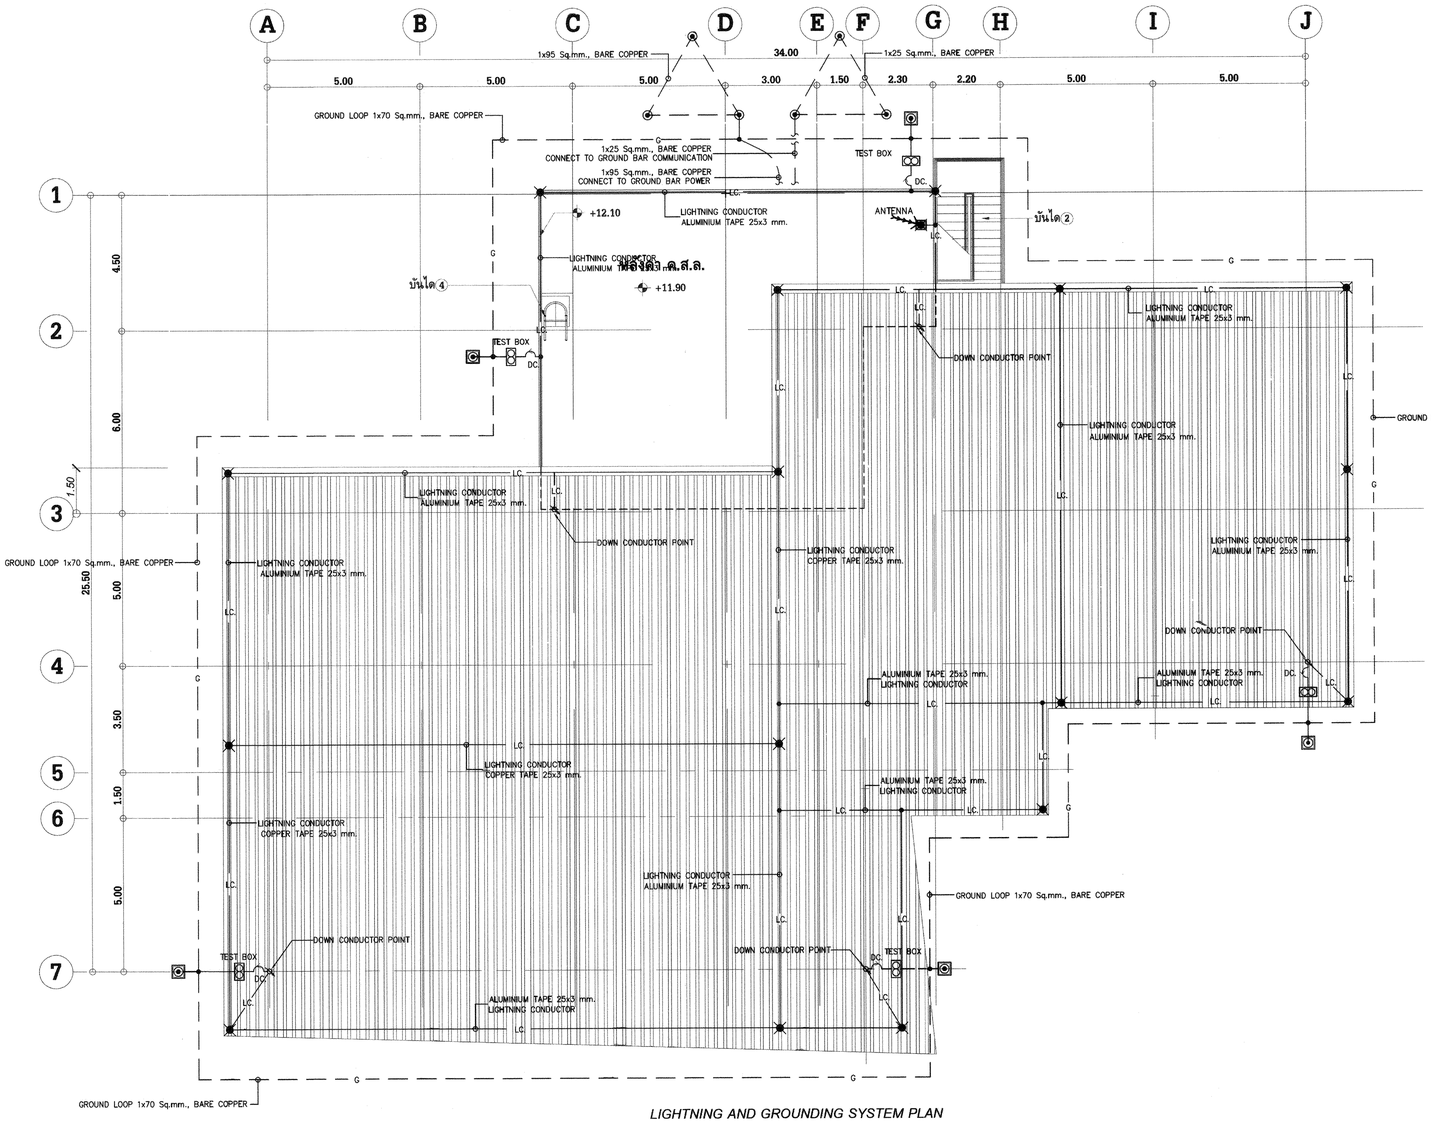

LIGHTNING AND GROUNDING SYSTEM PLAN


SCALE *1:100*

LEGEND	
SYMBOL	DESCRIPTION
⊙	COPPER GROUND ROD ø 5/8" 10' LONG
▣	EARTH PIT (SEE DETAIL)
✕	ALUMINIUM AIR TERMINAL MULTIPOINT ขนาด DIA. ø 20 mm. HEIGHT 1.00 m
DC	DOWN CONDUCTOR ALUMINIUM TAPE 3x25 mm. ติดตั้งยึดติดกับผิวโครงสร้าง ยึดด้วยแคลมป์ทุกระยะ 1.0 m.
	LIGHTNING TEST BOX WITH ALUMINIUM – COPPER CONNECTION ติดตั้งยึดติดกับผิวโครงสร้างสูงจากพื้น 1.50 m.
G	GROUNDING CONDUCTOR 70 Sq.mm. BARE COPPER RUN CONCEALED IN WALL, FLOOR, SLAB OR BURRIED UNDERGROUND
LC	LIGHTNING ALUMINIUM TAPE 3x25 mm. ติดตั้งยกสูงจากพื้นหลังคา 0.10 m. ด้วยฐานรับลวนวนยึดด้วยแคลมป์ทุกระยะ 1.00 m. (ให้ผู้รับจ้างแสดง SHOP วิธีการติดตั้งให้ผู้ออกแบบพิจารณาก่อนการติดตั้ง)
DC	DOWN CONDUCTOR ALUMINIUM TAPE 3x25 mm.
	CONDUCTOR BONDING BY THERMO WELD

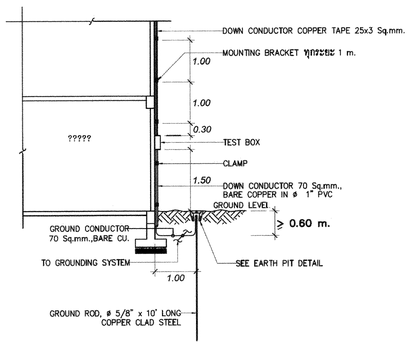

DETAIL "การติดตั้ง DOWNCONDUCTOR"
NTS.

หมายเหตุ RE ≤ 5 Ohm ถ้าไม่ให้ปัก GROUND ROD เพิ่ม

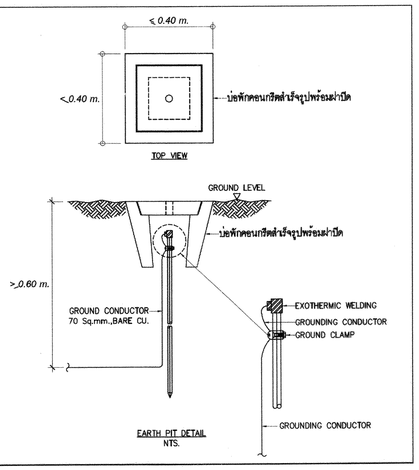

EARTH PIT DETAIL
NTS.

การไฟฟ้าฝ่ายผลิตแห่งประเทศไทย
ฝ่ายออกแบบและบริหารงานก่อสร้าง
ได้รับการรับรอง ISO 9001:2008
53 หมู่ 2 ถนนจรัญสนิทวงศ์ บางกรวย นนทบุรี 11130 โทร436-1910-3

งานออกแบบ และ เอกสารประกอบแบบถือเป็นสมบัติของ ฝ่ายออกแบบและบริหารงานก่อสร้าง การไฟฟ้าฝ่ายผลิตแห่งประเทศไทย ห้ามผู้ใดนำไปใช้งาน ทำซ้ำ หรือ ดัดแปลง โดยไม่ได้รับอนุญาตเป็นลายลักษณ์อักษร จาก การไฟฟ้าฝ่ายผลิตแห่งประเทศไทย

ออกแบบ

สถาปนิก	(นาย อดิศร ศรีสุพรรณ)
สถาปนิกภายใน	(นางสาวศานติวร เอื้อประเสริฐ)
	(นาย อภิสิทธิ์ ณัฐวรวโรฒม์)
วิศวกรโครงสร้าง	(นาย ทรงคุณ วิชินโรจน์เจริญ)
	(นาย กานต์เดช บันเจริญ)
วิศวกรสุขาภิบาล	(นาย วัชระ สมโรจน์รัตน์)
วิศวกรไฟฟ้า	(นาย ประพัทธ์ ชื่นชุมศรี)
วิศวกรเครื่องกล	(นาย อุกฤษฎ์ จำปาชนม์)

ตรวจสอบ

ผู้ควบคุมงาน กฟผ.	(นาย บุญชัย ผลุงสมบัติถาวร)
	(นาย ดนุพงษ์ สรรพอุดม)
	(นาย อภิศักดิ์ ร่าพึงกิจ)
	(นาย นนทชัย สกุลรัตน์ไพศาล)
หัวหน้าแผนกบริหารสัญญาก่อสร้างอาคาร	(นาย ศรชัย อภิบาลพลธรรม)

เห็นชอบ

(นาย สโรจน์ จีนโก้ว)
หัวหน้ากองบริหารงานก่อสร้าง

ผู้รับจ้าง

CAN DO CONSTRUCTION CO.,LTD
222 ถนนเทศบาลสังวรักษ์เหนือ แขวงลาดยาว
เขตจตุจักร กรุงเทพมหานคร 10900
TEL. 591-3972 , 591-4906 FAX. 954-3759

เขียนแบบ

(นาย สุธีรพันธ์ ภูใหม่)

ตรวจสอบ

(นาย ทศพร จันทร์ลัน)

รับรอง

(นาย สำราญ เจริญวงศ์)
วิศวกรโครงการ

AS-BUILT DRAWING

งานอาคารสำนักงาน (อขน.)

แบบแสดง
LIGHTNING AND GROUNDING SYSTEM PLAN

อ้างอิงแบบ กฟผ. เลขที่	แบบเลขที่
SNO-OF12-05-EE-26/27	AB-SNO-OF12-05-E-28/30
เลขที่งาน	จำนวนแผ่น
257112-4	30