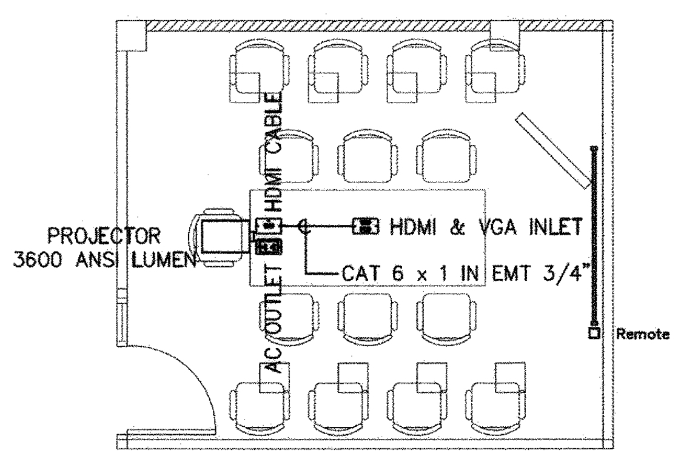
PROJECTOR
3600 ANSI LUMEN
HDMI CABLE
AC OUTLET
HDMI & VGA INLET
CAT 6 x 1 IN EMT 3/4"
Remote Switch

ห้องประชุม 1 ชั้น 1 (15ที่นั่ง)

SCALE 1 : 75

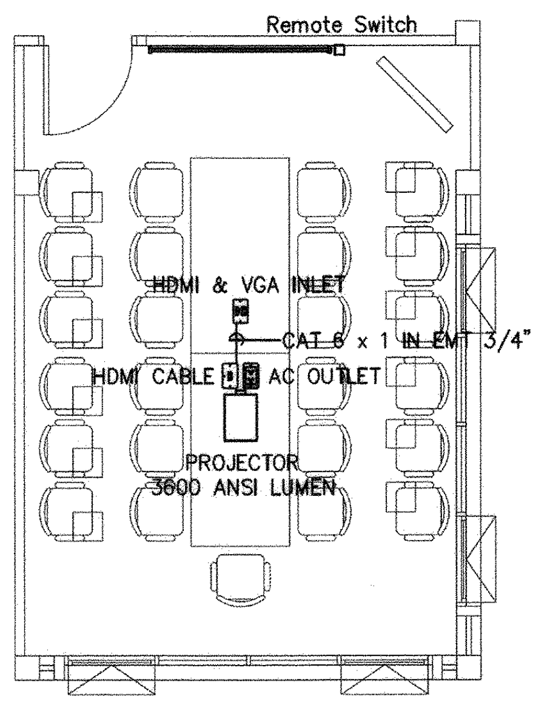
Remote Switch
HDMI & VGA INLET
CAT 6 x 1 IN EMT 3/4"
HDMI CABLE
AC OUTLET
PROJECTOR
3600 ANSI LUMEN

ห้องประชุม 3 ชั้น 3 (25ที่นั่ง)

SCALE 1 : 75

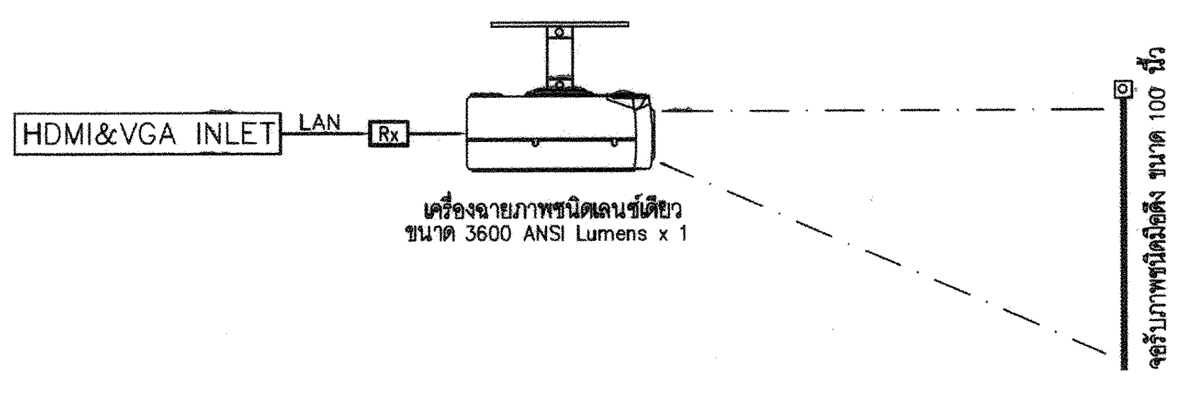
HDMI&VGA INLET
LAN
Rx
เครื่องฉายภาพชนิดเลนซ์เดียว
ขนาด 3600 ANSI Lumens x 1
จอรับภาพชนิดมือดึง ขนาด 100 นิ้ว

VIDEO BLOCK DIAGRAM สำหรับห้องประชุม 1,3

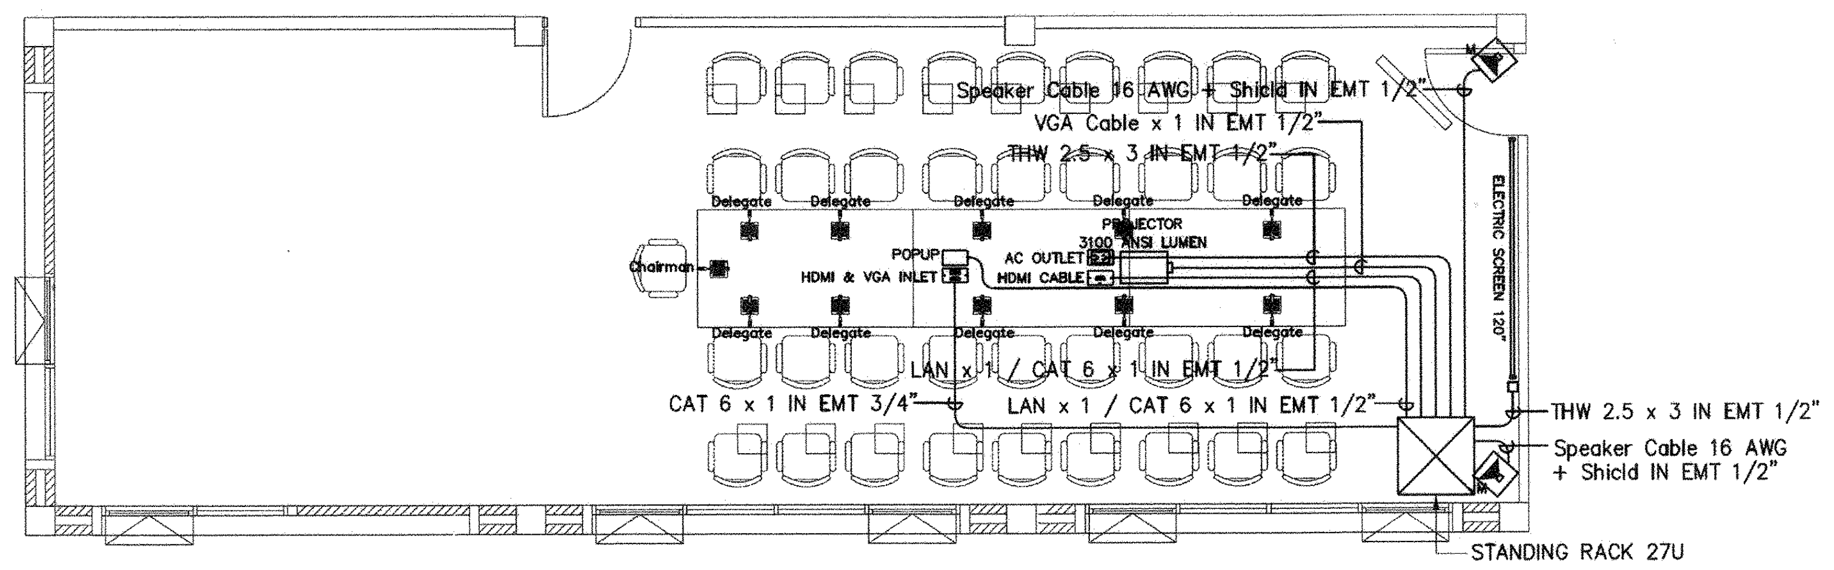
Speaker Cable 16 AWG + Shield IN EMT 1/2"
VGA Cable x 1 IN EMT 1/2"
THW 2.5 x 3 IN EMT 1/2"
Delegate
Chairman
POPUP
HDMI & VGA INLET
PROJECTOR
3100 ANSI LUMEN
AC OUTLET
HDMI CABLE
ELECTRIC SCREEN 120"
LAN x 1 / CAT 6 x 1 IN EMT 1/2"
CAT 6 x 1 IN EMT 3/4"
LAN x 1 / CAT 6 x 1 IN EMT 1/2"
THW 2.5 x 3 IN EMT 1/2"
Speaker Cable 16 AWG
+ Shield IN EMT 1/2"
STANDING RACK 27U

ห้องประชุม 2 ชั้น 2 (46ที่นั่ง)

SCALE 1 : 75

LEGEND	
SYMBOL	DESCRIPTION
▷	INLET MICROPHONE. x 1
▷	INLET MICROPHONE. x 4
▭	INLET HDMI. x 1
▭	INLET VGA. x 1
R	LIGHTING REMOTE DIMMER
⊠	AV RACK ขนาด 27U
⊠	DIMMER RACK
S	ลำโพง SUB WOOLFER SPEAKER
M◀	ลำโพงหลัก MAIN SPEAKER
◀	ลำโพง MONITOR
□	LCD. PROJECTOR
■	ไมโครโฟนชุดประชุม

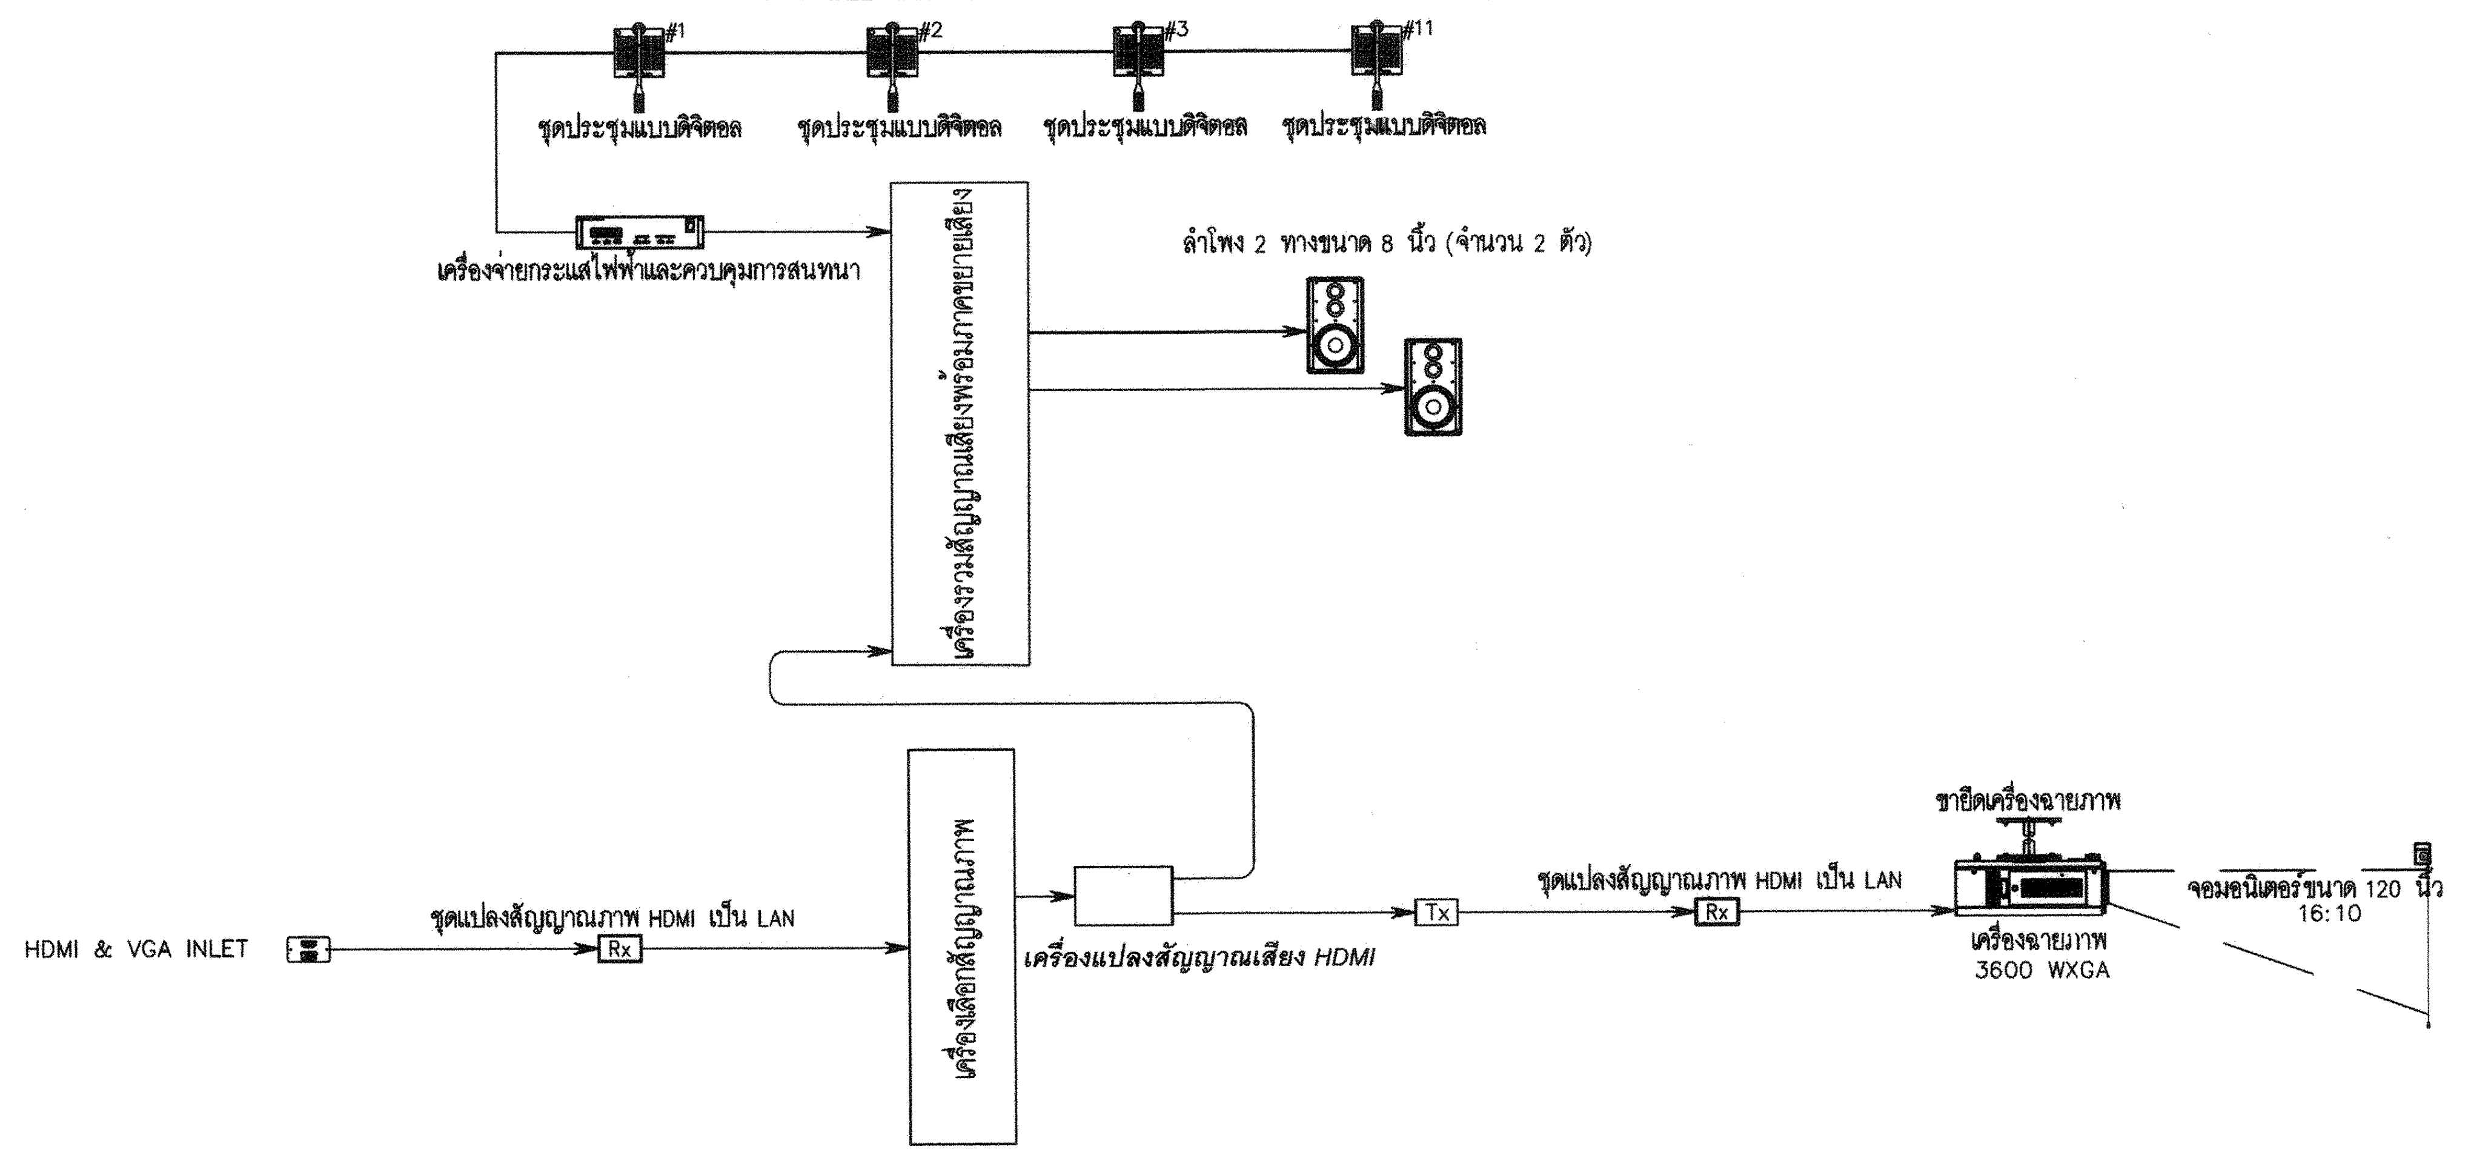
PORTABLE CONFERENCE SYSTEM
#1
#2
#3
#11
ชุดประชุมแบบดิจิตอล
ชุดประชุมแบบดิจิตอล
ชุดประชุมแบบดิจิตอล
ชุดประชุมแบบดิจิตอล
เครื่องจ่ายกระแสไฟฟ้าและควบคุมการสนทนา
เครื่องรวมสัญญาณเสียงพร้อมภาคขยายเสียง
ลำโพง 2 ทางขนาด 8 นิ้ว (จำนวน 2 ตัว)
เครื่องเลือกสัญญาณภาพ
HDMI & VGA INLET
ชุดแปลงสัญญาณภาพ HDMI เป็น LAN
Rx
เครื่องแปลงสัญญาณเสียง HDMI
Tx
ชุดแปลงสัญญาณภาพ HDMI เป็น LAN
Rx
ขายึดเครื่องฉายภาพ
เครื่องฉายภาพ
3600 WXGA
จอมอนิเตอร์ขนาด 120 นิ้ว
16:10

VISUAL & SOUND SYSTEM BLOCK DIAGRAM ห้องประชุม 2 (46 ที่นั่ง)

NOTE

- ไมโครโฟนชุดประชุมสำหรับประธาน (Chair man Unit) แบบมีสาย จำนวน 1 ตัว
- ไมโครโฟนชุดประชุมสำหรับสมาชิก (Delegate Unit) แบบมีสาย จำนวน 10 ตัว
- เครื่องควบคุมและจ่ายกระแสไฟฟ้าสำหรับไมโครโฟนชุดประชุม จำนวน 1 ตัว
  ติดตั้งในตู้ RACK แบบตั้งพื้น ขนาด 15U

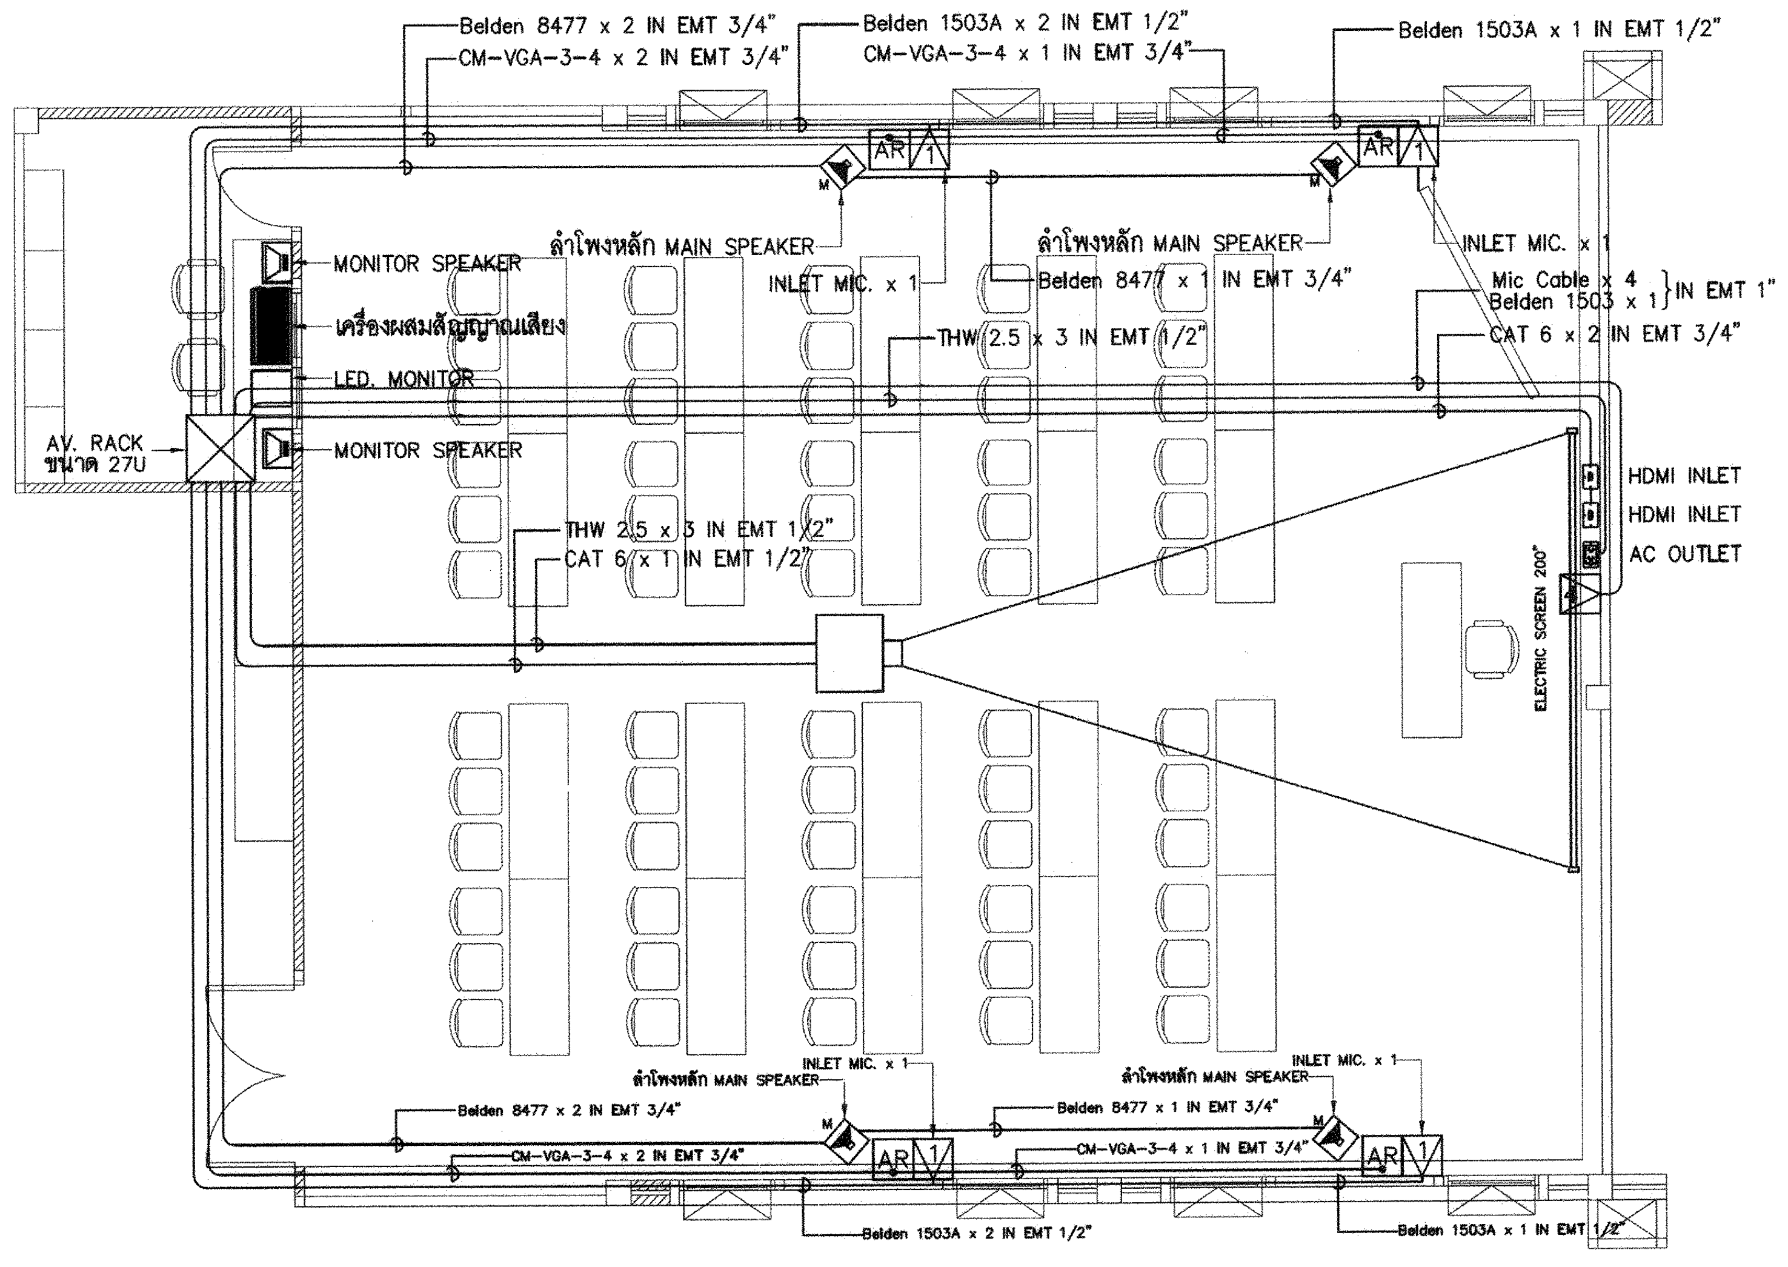
Belden 8477 x 2 IN EMT 3/4"
CM-VGA-3-4 x 2 IN EMT 3/4"
Belden 1503A x 2 IN EMT 1/2"
CM-VGA-3-4 x 1 IN EMT 3/4"
Belden 1503A x 1 IN EMT 1/2"
AR
MONITOR SPEAKER
เครื่องผสมสัญญาณเสียง
LED. MONITOR
AV. RACK
ขนาด 27U
MONITOR SPEAKER
ลำโพงหลัก MAIN SPEAKER
INLET MIC. x 1
ลำโพงหลัก MAIN SPEAKER
Belden 8477 x 1 IN EMT 3/4"
INLET MIC. x 1
Mic Cable x 4
Belden 1503 x 1
IN EMT 1"
THW 2.5 x 3 IN EMT 1/2"
CAT 6 x 2 IN EMT 3/4"
HDMI INLET
HDMI INLET
AC OUTLET
ELECTRIC SCREEN 200"
THW 2.5 x 3 IN EMT 1/2"
CAT 6 x 1 IN EMT 1/2"
INLET MIC. x 1
ลำโพงหลัก MAIN SPEAKER
Belden 8477 x 2 IN EMT 3/4"
CM-VGA-3-4 x 2 IN EMT 3/4"
INLET MIC. x 1
ลำโพงหลัก MAIN SPEAKER
Belden 8477 x 1 IN EMT 3/4"
CM-VGA-3-4 x 1 IN EMT 3/4"
Belden 1503A x 2 IN EMT 1/2"
Belden 1503A x 1 IN EMT 1/2"

ห้องประชุม 4 ชั้น 3 (61ที่นั่ง)

SCALE 1 : 75

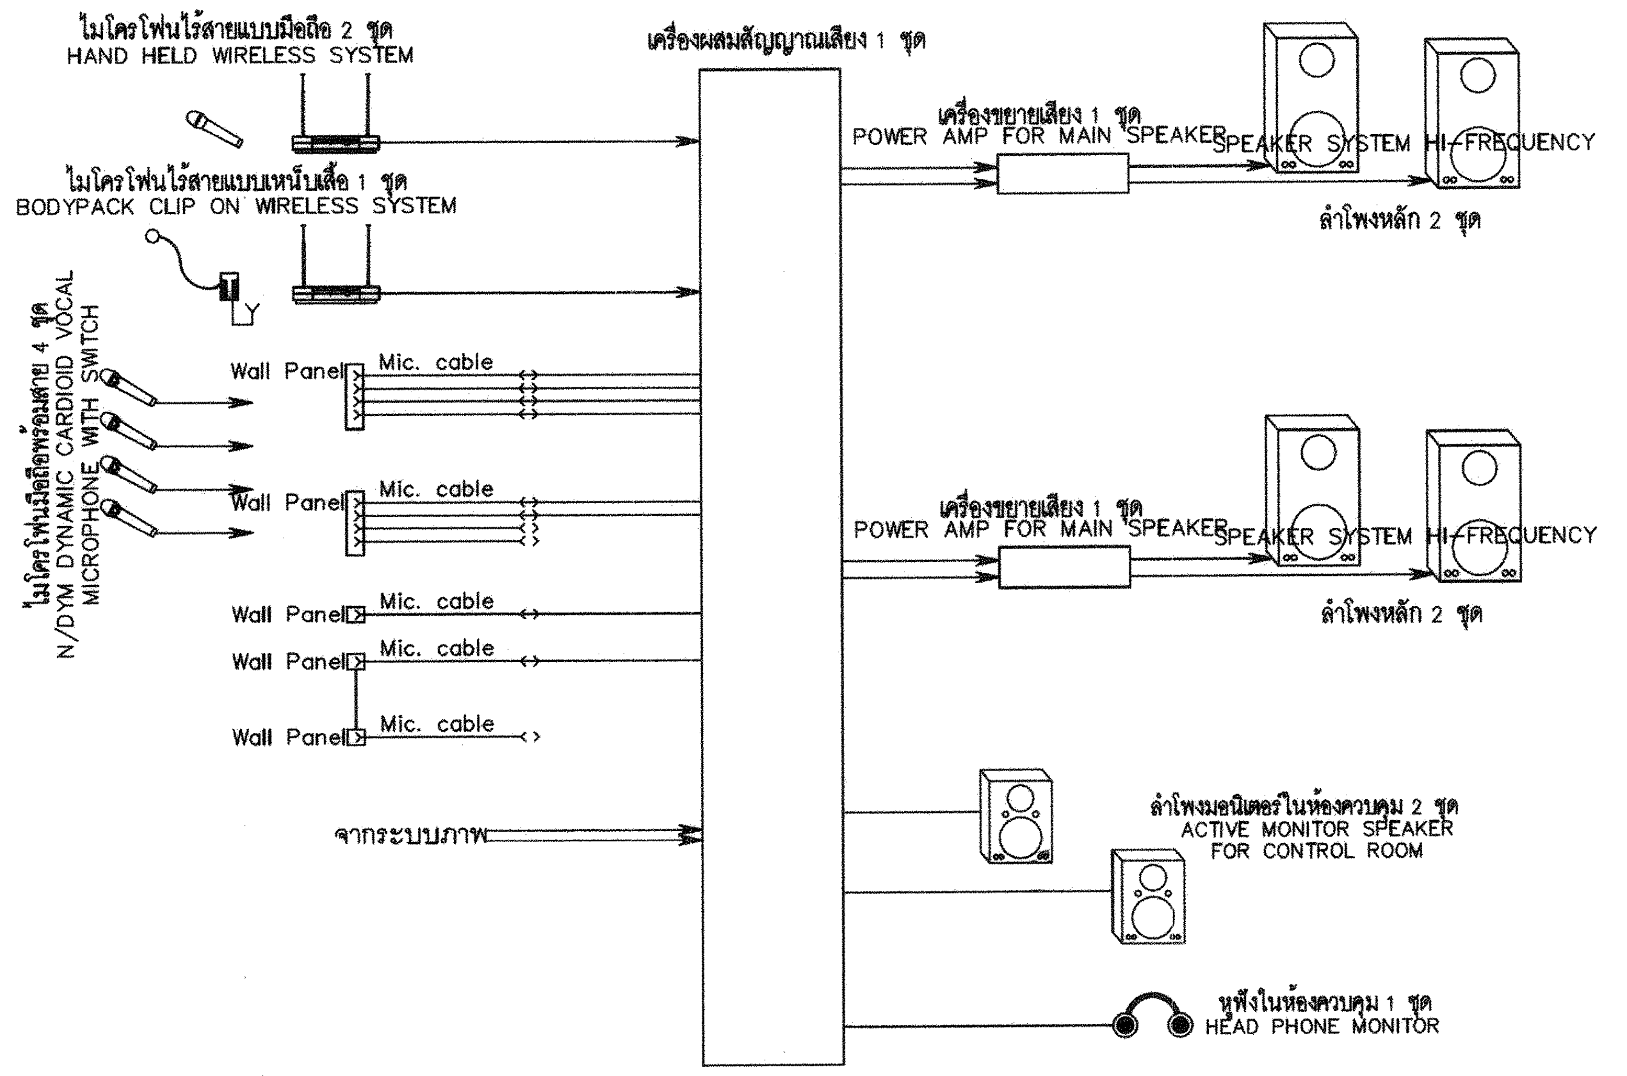
ไมโครโฟนไร้สายแบบมือถือ 2 ชุด
HAND HELD WIRELESS SYSTEM
ไมโครโฟนไร้สายแบบเหน็บเสื้อ 1 ชุด
BODYPACK CLIP ON WIRELESS SYSTEM
ไมโครโฟนมือถือพร้อมสาย 4 ชุด
N/DYM DYNAMIC CARDIOID VOCAL
MICROPHONE WITH SWITCH
Wall Panel
Mic. cable
Wall Panel
Mic. cable
Wall Panel
Mic. cable
Wall Panel
Mic. cable
Wall Panel
Mic. cable
จากระบบภาพ
เครื่องผสมสัญญาณเสียง 1 ชุด
เครื่องขยายเสียง 1 ชุด
POWER AMP FOR MAIN SPEAKER
SPEAKER SYSTEM HI-FREQUENCY
ลำโพงหลัก 2 ชุด
เครื่องขยายเสียง 1 ชุด
POWER AMP FOR MAIN SPEAKER
SPEAKER SYSTEM HI-FREQUENCY
ลำโพงหลัก 2 ชุด
ลำโพงมอนิเตอร์ในห้องควบคุม 2 ชุด
ACTIVE MONITOR SPEAKER
FOR CONTROL ROOM
หูฟังในห้องควบคุม 1 ชุด
HEAD PHONE MONITOR

SOUND SYSTEM BLOCK DIAGRAM ห้องประชุม 61 ที่นั่ง

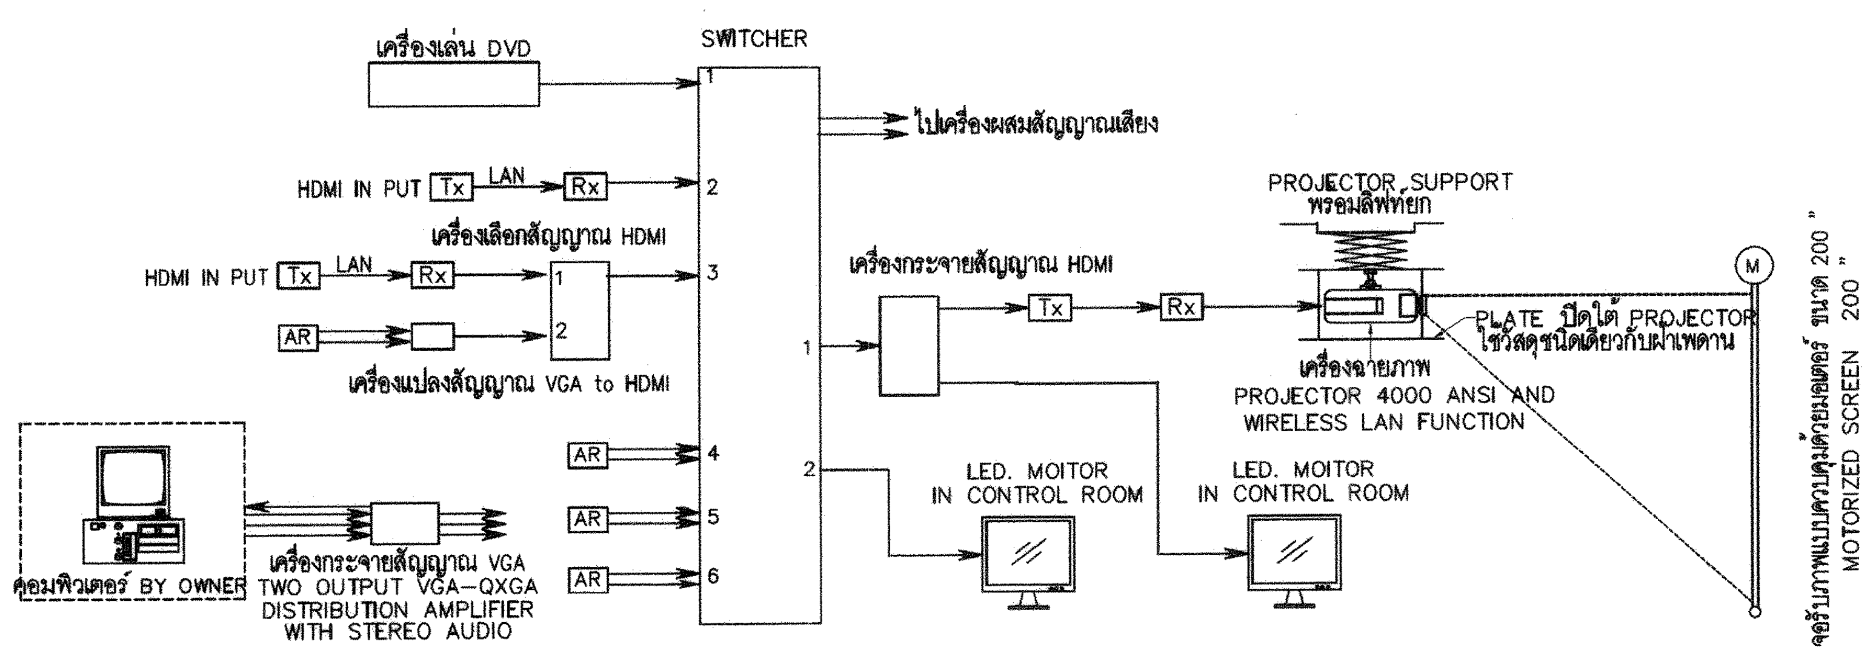
เครื่องเล่น DVD
SWITCHER
1
2
3
4
5
6
1
2
ไปเครื่องผสมสัญญาณเสียง
HDMI IN PUT
Tx
LAN
Rx
เครื่องเลือกสัญญาณ HDMI
HDMI IN PUT
Tx
LAN
Rx
AR
เครื่องแปลงสัญญาณ VGA to HDMI
AR
AR
AR
คอมพิวเตอร์ BY OWNER
เครื่องกระจายสัญญาณ VGA
TWO OUTPUT VGA-QXGA
DISTRIBUTION AMPLIFIER
WITH STEREO AUDIO
เครื่องกระจายสัญญาณ HDMI
Tx
Rx
PROJECTOR SUPPORT
พร้อมลิฟท์ยก
PLATE ปิดใต้ PROJECTOR
ใช้วัสดุชนิดเดียวกับฝ้าเพดาน
เครื่องฉายภาพ
PROJECTOR 4000 ANSI AND
WIRELESS LAN FUNCTION
LED. MOITOR
IN CONTROL ROOM
LED. MOITOR
IN CONTROL ROOM
M
จอรับภาพแบบควบคุมด้วยมอเตอร์ ขนาด 200 "
MOTORIZED SCREEN 200 "

VISUAL SYSTEM BLOCK DIAGRAM ห้องประชุม 61 ที่นั่ง

การไฟฟ้าฝ่ายผลิตแห่งประเทศไทย

ฝ่ายออกแบบและบริหารงานก่อสร้าง

ได้รับการรับรอง ISO 9001:2008

53 หมู่ 2 ถนนจรัญสนิทวงศ์ บางกรวย นนทบุรี 11130 โทร436-1910-3

งานออกแบบ และ เอกสารประกอบแบบถือเป็นสมบัติของ ฝ่ายออกแบบและบริหารงานก่อสร้าง การไฟฟ้าฝ่ายผลิตแห่งประเทศไทย ห้ามผู้ใดนำไปใช้งาน ทำซ้ำ หรือ ดัดแปลง โดยไม่ได้รับอนุญาตเป็นลายลักษณ์อักษร จาก การไฟฟ้าฝ่ายผลิตแห่งประเทศไทย

ออกแบบ

สถาปนิก (นาย อดิศร ศรีสุพรรณ)
สถาปนิกภายใน (นางสาวศานติวร เอื้อประเสริฐ)
(นาย อภิสิทธิ์ ณัฐวรวโรตม์)
วิศวกรโครงสร้าง (นาย ทรงคุณ วิชินโรจน์จรัล)
(นาย กานต์เดช ปั่นเจริญ)
วิศวกรสุขาภิบาล (นาย วัชระ สมโรจน์รัตน์)
วิศวกรไฟฟ้า (นาย ประพัทธ์ ชื่นชุมศรี)
วิศวกรเครื่องกล (นาย อุกฤษฏ์ จำปาชนม์)

ตรวจสอบ

ผู้ควบคุมงาน กฟผ. บุญชัย ผดุงสมบัติถาวร
(นาย บุญชัย ผดุงสมบัติถาวร)
(นาย ดนุพงษ์ สรรพอุดม)
(นาย อภิศักดิ์ รำพึงกิจ)
(นาย นนทชัย สกุลรัศมีไพศาล)
หัวหน้าแผนกบริหารสัญญาก่อสร้างอาคาร (นาย ศรชัย อภิบาลพลธรรม)

เห็นชอบ

(นาย สาโรจน์ จีนโก๊ว)
หัวหน้ากองบริหารงานก่อสร้าง

ผู้รับจ้าง

CAN DO CONSTRUCTION CO.,LTD
222 ถนนเทศบาลรังรักษ์เหนือ แขวงลาดยาว
เขตจตุจักร กรุงเทพมหานคร 10900
TEL. 591-3972 , 591-4906 FAX. 954-3759

เขียนแบบ

(นาย สุธีรพันธ์ ภู่ไหม)

ตรวจสอบ

(นาย ทศพร จันทร์สน)

รับรอง

(นาย สำราญ เจริญวงศ์)
วิศวกรโครงการ

AS-BUILT DRAWING

งานอาคารสำนักงาน (อขน.)

แบบแสดง

VISUAL & SOUND SYSTEM

อ้างอิงแบบ กฟผ. เลขที่	แบบเลขที่
SNO-OF12-05-EE-27/27	AB-SNO-OF12-05-E-29/30
เลขที่งาน	จำนวนแผ่น
257112-4	30