
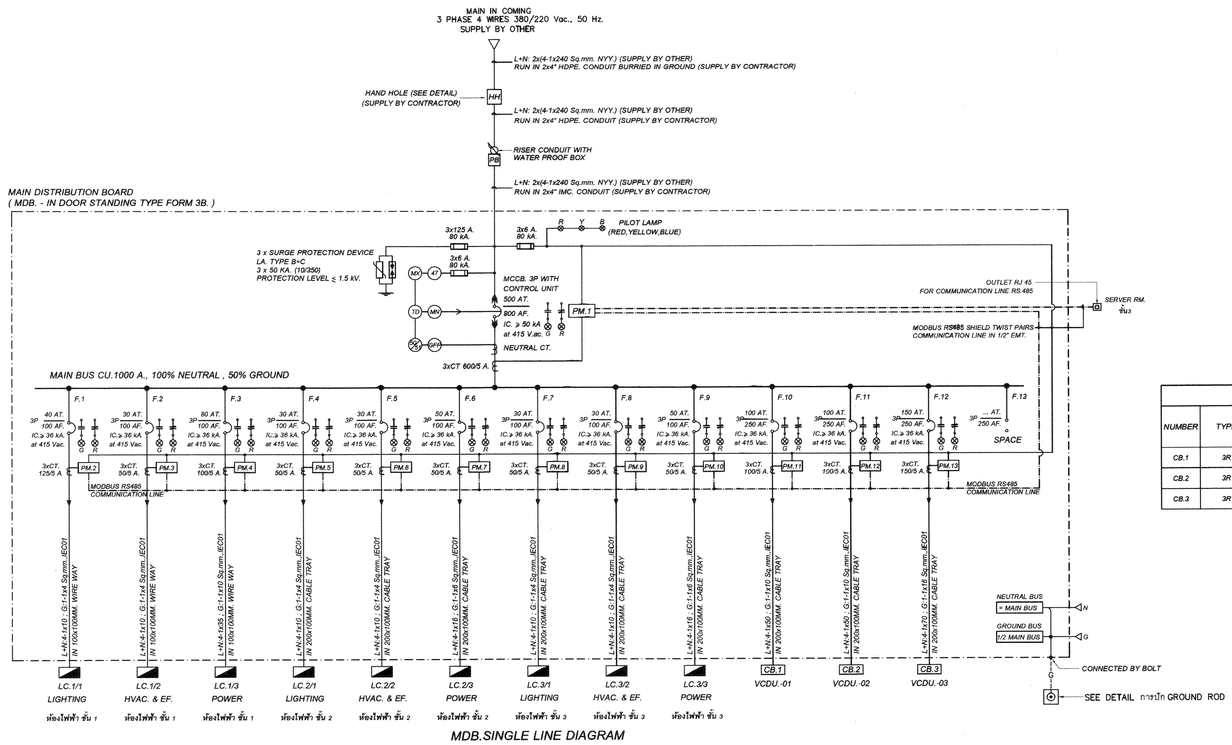



MDB.SINGLE LINE DIAGRAM

CIRCUIT BREAKER (CB. BOX) SCHEDULE

NUMBER	TYPE	RATED					LOAD	REMARKS
		POLE	AT. (A.)	AF. (A.)	V / PH / Hz	IC. (kA.)		
CB.1	3R	3	100	250	380 / 3 / 50	≥ 18 kA., 415 Vac.	VCDU.-01	
CB.2	3R	3	100	250	380 / 3 / 50	≥ 18 kA., 415 Vac.	VCDU.-02	
CB.3	3R	3	100	250	380 / 3 / 50	≥ 18 kA., 415 Vac.	VCDU.-03	

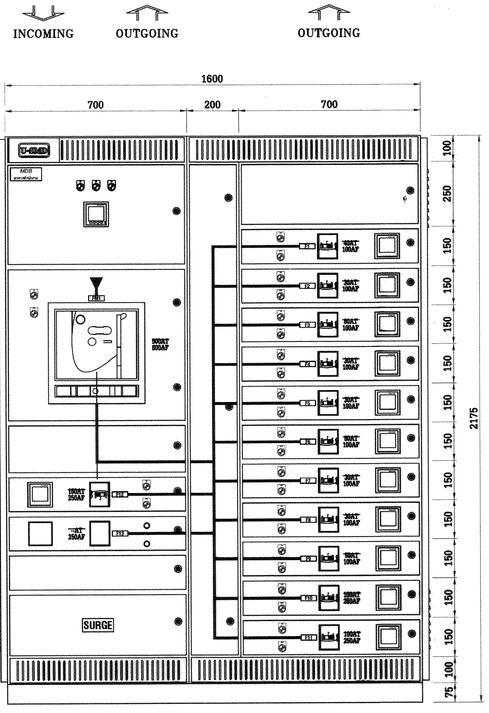

MDB. LAYOUT (FRONT VIEW)

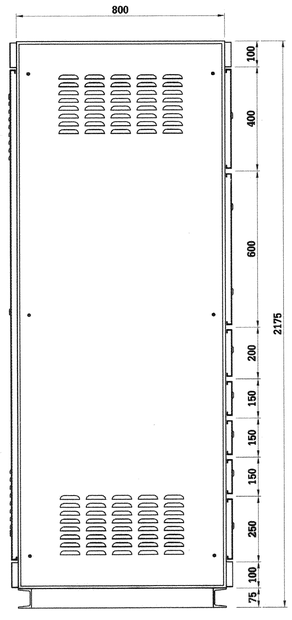

MDB. LAYOUT (LEFT VIEW)

FEEDER SCHEDULE

FEEDER	FROM	TO	CONNECTED LOAD (VA.)				CIRCUIT	WIRE		RACE WAY		REMARK
			PHASE A	PHASE B	PHASE C	TOTAL	BREAKER	SIZE	TYPE	SIZE	TYPE	
1	MDB.	LC.1/1	4,080	4,612	4,570	13,262	MCCB.3P 40 AT./100 AF.	L+N : 4-1x10 G : 1-1x4	IEC 01	100x100	WIRE WAY	
2	MDB.	LC.1/2	2,285	2,775	2,300	7,360	MCCB.3P 30 AT./100 AF.	L+N : 4-1x10 G : 1-1x4	IEC 01	100x100	WIRE WAY	
3	MDB.	LC.1/3	12,520	11,820	12,520	36,860	MCCB.3P 80 AT./100 AF.	L+N : 4-1x35 G : 1-1x10	IEC 01	100x100	WIRE WAY	
4	MDB.	LC.2/1	2,535	2,310	1,840	6,685	MCCB.3P 30 AT./100 AF.	L+N : 4-1x10 G : 1-1x4	IEC 01	200x100	CABLE TRAY	
5	MDB.	LC.2/2	1,875	2,385	2,925	7,185	MCCB.3P 30 AT./100 AF.	L+N : 4-1x10 G : 1-1x4	IEC 01	200x100	CABLE TRAY	
6	MDB.	LC.2/3	9,380	9,920	8,840	28,140	MCCB.3P 50 AT./100 AF.	L+N : 4-1x16 G : 1-1x6	IEC 01	200x100	CABLE TRAY	
7	MDB.	LC.3/1	2,310	2,420	2,215	6,945	MCCB.3P 30 AT./100 AF.	L+N : 4-1x10 G : 1-1x4	IEC 01	200x100	CABLE TRAY	
8	MDB.	LC.3/2	2,625	2,725	3,225	8,575	MCCB.3P 30 AT./100 AF.	L+N : 4-1x10 G : 1-4	IEC 01	200x100	CABLE TRAY	
9	MDB.	LC.3/3	8,380	8,060	6,900	23,340	MCCB.3P 50 AT./100 AF.	L+N : 4-1x10 G : 1-1x4	IEC 01	200x100	CABLE TRAY	
10	MDB.	CB.1 (VCDU.-01)	15,833	15,833	15,833	47,499	MCCB.3P 100 AT./250 AF.	L+N : 4-1x16 G : 1-1x6	IEC 01	200x100	CABLE TRAY	
11	MDB.	CB.2 (VCDU.-02)	15,833	15,833	15,833	47,499	MCCB.3P 100 AT./250 AF.	L+N : 4-1x50 G : 1-1x10	IEC 01	200x100	CABLE TRAY	
12	MDB.	CB.3 (VCDU.-03)	23,100	23,100	23,100	23,100	MCCB.3P 150 AT./250 AF.	L+N : 4-1x70 G : 1-1x16	IEC 01	200x100	CABLE TRAY	
13	MDB.	SPACE										
TOTAL CONNECTED LOAD (VA.)			100,756	101,793	100,101	302,650	MCCB.3P 500 AT./800 AF.	L+N:2x(4-1x240)	NYY.	3x4"	HDPE.	
TOTAL CONNECTED LOAD (A.)			457.98	462.69	455.00	459.84						
COINCIDENCE FACTOR			0.80									

การไฟฟ้าฝ่ายผลิตแห่งประเทศไทย

ฝ่ายออกแบบและบริหารงานก่อสร้าง

ได้รับการรับรอง ISO 9001:2008

53 หมู่ 2 ถนนรัฐสนิทวงศ์ บางกรวย นนทบุรี 11130 โทร436-1910-3

งานออกแบบ และ เอกสารประกอบแบบถือเป็นสมบัติของ ฝ่ายออกแบบและบริหารงานก่อสร้าง การไฟฟ้าฝ่ายผลิตแห่งประเทศไทย ห้ามผู้ใดนำไปใช้งาน ทำซ้ำ หรือ ดัดแปลง โดยไม่ได้รับอนุญาตเป็นลายลักษณ์อักษร จาก การไฟฟ้าฝ่ายผลิตแห่งประเทศไทย

ออกแบบ

สถาปนิก (นาย อดิศร ศรีสุพรรณ)

สถาปนิกภายใน (นางสาวศันสนีวร เอี้ยประเสริฐ)

(นาย อภิสิทธิ์ ณัฐวรวโรฒม์)

วิศวกรโครงสร้าง (นาย ทรงคุณ วิชินโรจน์เจริล)

(นาย ถานต์เดช ปั้นเจริญ)

วิศวกรสุขาภิบาล (นาย วีชระ สมโรจน์รัตน์)

วิศวกรไฟฟ้า (นาย ประพัทธ์ ชื่นธุรพงศ์)

วิศวกรเครื่องกล (นาย อุกฤษฎ์ จำปาทนม์)

ตรวจสอบ

ผู้ควบคุมงาน กฟผ. (นาย บุญชัย ผลุงสมบัติยาวร)

(นาย ดนุพงษ์ สรรพอุดม)

(นาย อภิศักดิ์ รำพึงกิจ)

หัวหน้าแผนกบริหารสัญญาก่อสร้างอาคาร (นาย นนทชัย สกุลรัตน์มีโพศาล)

(นาย ศรชัย อภิบาลพลธรรม)

เห็นชอบ

(นาย สโรจน์ จีนโก้ว)
หัวหน้ากองบริหารงานก่อสร้าง

ผู้รับจ้าง

CAN DO CONSTRUCTION CO.,LTD
222 ถนนเทศบาลรังสักษ์เหนือ แขวงลาดยาว
เขตจตุจักร กรุงเทพมหานคร 10900
TEL. 591-3972 , 591-4906 FAX. 954-3759

เขียนแบบ (นาย สุธีรพันธ์ ภู่ไหม)

ตรวจสอบ (นาย ทศพร จันทร์สัน)

รับรอง (นาย สำราญ เจริญวงศ์)
วิศวกรโครงการ

AS-BUILT DRAWING

งานอาคารสำนักงาน (อขน.)

แบบแสดง
MDB.SINGLE LINE DIAGRAM , FEEDER SCHEDULE ,
SAFETY SWITCH AND CIRCUIT BREAKER SCHEDULE

อ้างอิงแบบ กฟผ. เลขที่	แบบเลขที่
SNO-OF12-05-EE-03/27	AB-SNO-OF12-05-E-4/30
เลขที่งาน 257112-4	จำนวนแผ่น 30