แผ่นที่	AB-SNO-OF12-05-E-6/30	แผ่นที่

PROJECT : กฟผ.ไทรน้อย สำนักงาน

STANDARD PANEL BOARD SCHEDULE

Panel No. : LC3/1 Capacity: 18 CCT Location : EE ROOM L3

ELECTRICAL SYSTEM : 220/380V 3 PHASE 4 WIRE Busbar:100A MAIN BREAKER

CCT. No.	Connected Load (VA)			Circuit Breaker			Conductor		Raceway		Description
	R	S	T	Pole	AT	IC	No. x size	Type	Dia	Type	
1R	700			1	16		2x2.5	IEC01	1/2"	EMT	LIGHTING กองขนส่งน้ำ
3S		700		1	16		2x2.5	IEC01	1/2"	EMT	LIGHTING กองขนส่งน้ำ
5T			630	1	16		2x2.5	IEC01	1/2"	EMT	LIGHTING ศูนย์คุณภาพ
7R	420			1	16		2x2.5	IEC01	1/2"	EMT	LIGHTING ห้องประชุม 2
9S		600		1	16		2x2.5	IEC01	1/2"	EMT	LIGHTING ห้องประชุม 1
11T			560	1	16		2x2.5	IEC01	1/2"	EMT	LIGHTING ห้องประชุม 1
13R				1							SPACE
15S				1							SPACE
17T				1							SPACE
2R	700			1	16		2x2.5	IEC01	1/2"	EMT	LIGHTING กองขนส่งน้ำ
4S		560		1	16		2x2.5	IEC01	1/2"	EMT	LIGHTING ศูนย์คุณภาพ,วศ.11
6T			465	1	16		2x2.5	IEC01	1/2"	EMT	LIGHTING ห้องไฟฟ้า,Server,ห้องเตรียมอาหาร,ห้องน้ำ ช ญ
8R	490			1	16		2x2.5	IEC01	1/2"	EMT	LIGHTING ทางเดิน
10S		560		1	16		2x2.5	IEC01	1/2"	EMT	LIGHTING ห้องประชุม 1
12T			560	1	16		2x2.5	IEC01	1/2"	EMT	LIGHTING ห้องประชุม 1
14R				1							SPACE
16S				1							SPACE
18T				1							SPACE
Total	2310	2420	2215								
	6945			CB : MCCB 3P 30AT/100AF			FEEDER : 4-10/4G. IEC01		WIREWAY : 100x100 mm. WW		CONNECTED : MDB 3/9/2562

61KA

PROJECT : กฟผ.ไทรน้อย สำนักงาน

STANDARD PANEL BOARD SCHEDULE

Panel No. : LC3/2 Capacity: 24 CCT Location : EE ROOM L3

ELECTRICAL SYSTEM : 220/380V 3 PHASE 4 WIRE Busbar:100A MAIN BREAKER

CCT. No.	Connected Load (VA)			Circuit Breaker			Conductor		Raceway		Description
	R	S	T	Pole	AT	IC	No. x size	Type	Dia	Type	
1R	200			1	16		2x2.5/2.5G.	IEC01	1/2"	EMT	VFCP 3-1
3S		300		1	16		2x2.5/2.5G.	IEC01	1/2"	EMT	VFCP 3-2
5T			300	1	16		2x2.5/2.5G.	IEC01	1/2"	EMT	VFCP 3-3
7R	200			1	16		2x2.5/2.5G.	IEC01	1/2"	EMT	VFCP 3-4
9S		200		1	16		2x2.5/2.5G.	IEC01	1/2"	EMT	VFCP 3-5
11T			200	1	16		2x2.5/2.5G.	IEC01	1/2"	EMT	VFCP 3-6
13R	200			1	16		2x2.5/2.5G.	IEC01	1/2"	EMT	VFCP 3-7
15S		200		1	16		2x2.5/2.5G.	IEC01	1/2"	EMT	VFCP 3-8
17T			200	1	16		2x2.5/2.5G.	IEC01	1/2"	EMT	VFCP 3-9
19R	300			1	16		2x2.5/2.5G.	IEC01	1/2"	EMT	VFCP 3-10
21S		300		1	16		2x2.5/2.5G.	IEC01	1/2"	EMT	VFCP 3-11
23T			300	1	16		2x2.5/2.5G.	IEC01	1/2"	EMT	VFCP 3-12
2R	125			1	16		2x2.5/2.5G.	IEC01	1/2"	EMT	VFCP 3-13
4S		300		1	16		2x2.5/2.5G.	IEC01	1/2"	EMT	VFCP 3-14
6T			300	1	16		2x2.5/2.5G.	IEC01	1/2"	EMT	VFCP 3-15
8R	300			1	16		2x2.5/2.5G.	IEC01	1/2"	EMT	VFCP 3-16
10S		300		1	16		2x2.5/2.5G.	IEC01	1/2"	EMT	VFCP 3-17
12T			300	1	16		2x2.5/2.5G.	IEC01	1/2"	EMT	VFCP 3-18
14R	300			1	16		2x2.5/2.5G.	IEC01	1/2"	EMT	VFCP 3-19
16S		125		1	16		2x2.5/2.5G.	IEC01	1/2"	EMT	VFCP 3-20
18T			625	1	16		2x2.5/2.5G.	IEC01	1/2"	EMT	EF.
20R	1000			1	16		2x2.5/2.5G.	IEC01	1/2"	EMT	HE 3-1
22S		1000		1	16		2x2.5/2.5G.	IEC01	1/2"	EMT	HE 3/2
24T			1000	1	16						SPARE
Total	2625	2725	3225								
	8575			CB : MCCB 3P 30AT/100AF			FEEDER : 4-10/4G. IEC01		WIREWAY : 100x100 mm. WW		CONNECTED : MDB 3/9/2562

61KA

PROJECT : กฟผ.ไทรน้อย สำนักงาน


STANDARD PANEL BOARD SCHEDULE

Panel No. : LC3/3 Capacity: 24 CCT Location : EE ROOM L3

ELECTRICAL SYSTEM : 220/380V 3 PHASE 4 WIRE Busbar:100A MAIN BREAKER

CCT. No.	Connected Load (VA)			Circuit Breaker			Conductor		Raceway		Description
	R	S	T	Pole	AT	IC	No. x size	Type	Dia	Type	
1R	1440			1	16		2x2.5/2.5G.	IEC01	1/2"	EMT	RECEPLACLE การขนส่งทางน้ำ
3S		1440		1	16		2x2.5/2.5G.	IEC01	1/2"	EMT	RECEPLACLE การขนส่งทางน้ำ
5T			1440	1	16		2x2.5/2.5G.	IEC01	1/2"	EMT	RECEPLACLE การขนส่งทางน้ำ
7R	1080			1	16		2x2.5/2.5G.	IEC01	1/2"	EMT	RECEPLACLE,EMER,EXIT การขนส่งทางน้ำ
9S		1440		1	16		2x2.5/2.5G.	IEC01	1/2"	EMT	RECEPLACLE การขนส่งทางน้ำ
11T			720	1	16		2x2.5/2.5G.	IEC01	1/2"	EMT	RECEPLACLE การขนส่งทางน้ำ
13R	1080			1	16		2x2.5/2.5G.	IEC01	1/2"	EMT	RECEPLACLE ห้องประชุม 2
15S		1260		1	16		2x2.5/2.5G.	IEC01	1/2"	EMT	RECEPLACLE,EMER,EXIT ห้องประชุม 1
17T			1080	1	16		2x2.5/2.5G.	IEC01	1/2"	EMT	RECEPLACLE,EMER,EXIT ทางเดิน
19R	1000			1	16		2x4/2.5G.	IEC01	1/2"	EMT	JUNCTION FOR AV RACK ห้องประชุม
21S		500		1	16		2x4/2.5G.	IEC01	1/2"	EMT	RECEPLACLE SOUND RACK ส่วนกลางห้อง control
23T			500	1	16		2x2.5/2.5G.	IEC01	1/2"	EMT	JUNCTION FOR HEAD END MATV
2R	1440			1	16		2x2.5/2.5G.	IEC01	1/2"	EMT	RECEPLACLE การขนส่งทางน้ำ
4S		1440		1	16		2x2.5/2.5G.	IEC01	1/2"	EMT	RECEPLACLE การขนส่งทางน้ำ
6T			1440	1	16		2x2.5/2.5G.	IEC01	1/2"	EMT	RECEPLACLE การขนส่งทางน้ำ
8R	1440			1	16		2x2.5/2.5G.	IEC01	1/2"	EMT	RECEPLACLE ศูนย์คุณภาพ
10S		1260		1	16		2x2.5/2.5G.	IEC01	1/2"	EMT	RECEPLACLE,EMER,EXIT ศูนย์คุณภาพ
12T			720	1	16		2x2.5/2.5G.	IEC01	1/2"	EMT	RECEPLACLE การขนส่งทางน้ำ
14R	900			1	16		2x2.5/2.5G.	IEC01	1/2"	EMT	RECEPLACLE,EMER ห้องไฟฟ้า,ห้องเตรียมอาหาร
16S		720		1	16		2x2.5/2.5G.	IEC01	1/2"	EMT	RECEPLACLE CONTROL RM.
18T			1000	1	16		2x2.5/2.5G.	IEC01	1/2"	EMT	RECEPLACLE,EMER SERVER RM.
20R				1	-		2x2.5/2.5G.	IEC01	1/2"	EMT	RECEPLACLE CCTV RACK
22S				1	-		2x2.5/2.5G.	IEC01	1/2"	EMT	RECEPLACLE TELEPHONE RACK
24T				1	-		2x2.5/2.5G.	IEC01	1/2"	EMT	RECEOLACLE COMPUTER RACK
Total	8380	8060	6900								
	23340			CB : MCCB 3P 50AT/100AF			FEEDER : 4-16/6G. IEC01		WIREWAY : 100x100 mm. WW		CONNECTED : MDB 3/9/2562

61KA

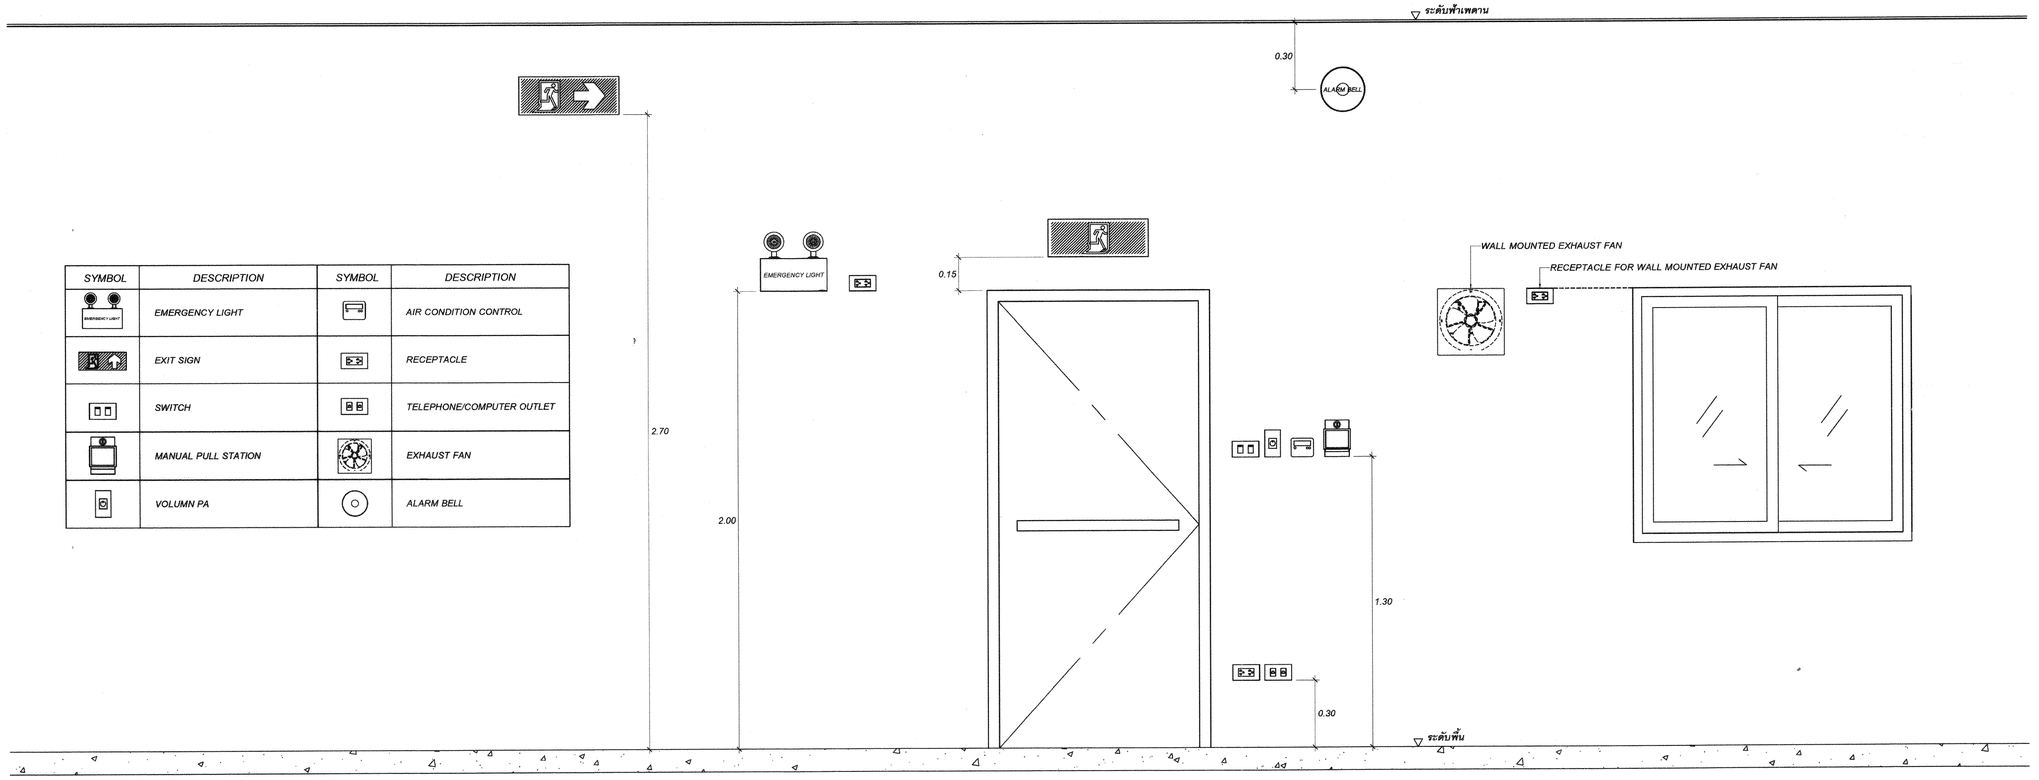

SYMBOL	DESCRIPTION	SYMBOL	DESCRIPTION
	EMERGENCY LIGHT		AIR CONDITION CONTROL
	EXIT SIGN		RECEPTACLE
	SWITCH		TELEPHONE/COMPUTER OUTLET
	MANUAL PULL STATION		EXHAUST FAN
	VOLUMN PA		ALARM BELL

รูปแสดงตำแหน่งติดตั้งอุปกรณ์ไฟฟ้า

การไฟฟ้าฝ่ายผลิตแห่งประเทศไทย

ฝ่ายออกแบบและบริหารงานก่อสร้าง

ได้รับการรับรอง ISO 9001:2008

53 หมู่ 2 ถนนรัชญาสวงศ์ บางกรวย นนทบุรี 11130 โทร436-1910-3

งานออกแบบ และ เอกสารประกอบแบบถือเป็นสมบัติของ ฝ่ายออกแบบและบริหารงานก่อสร้าง การไฟฟ้าฝ่ายผลิตแห่งประเทศไทย ห้ามผู้ใดนำไปใช้งาน ทำซ้ำ หรือ ดัดแปลง โดยไม่ได้รับอนุญาตเป็นลายลักษณ์อักษร จาก การไฟฟ้าฝ่ายผลิตแห่งประเทศไทย

ออกแบบ

สถาปนิก (นาย อดิศร ศรีสุพรรณ)

สถาปนิกภายใน (นางสาวศานติวร เอื้อประเสริฐ)

(นาย อภิสิทธิ์ ณัฐวรโรหณ์)

วิศวกรโครงสร้าง (นาย พรคุณ วิชินโรจน์จร)

(นาย กานต์เดช ปั้นเจริญ)

วิศวกรสุขาภิบาล (นาย วัชระ ลมโรจน์รัตน์)

วิศวกรไฟฟ้า (นาย ประพิทย์ ชื่นชุมศรี)

วิศวกรเครื่องกล (นาย อุกฤษฎ์ จำปาทม์)

ตรวจสอบ

ผู้ควบคุมงาน กฟผ. (นาย บุญชัย ผดุงสมบัติถาวร)

(นาย ดนุพงษ์ สรรพอุดม)

(นาย อภิศักดิ์ ร่าพึงกิจ)

(นาย นนทชัย สกุลรัตน์ไพศาล)

หัวหน้าแผนกบริหารสัญญาก่อสร้างอาคาร (นาย ศรชัย อภิบาลพลธรรม)

เห็นชอบ

(นาย สโรจน์ จีนโก้ว)

หัวหน้ากองบริหารงานก่อสร้าง

ผู้รับจ้าง

CAN DO CONSTRUCTION CO.,LTD

222 ถนนเทศบาลสังวรักษ์เหนือ แขวงลาดยาว

เขตจตุจักร กรุงเทพมหานคร 10900

TEL. 591-3972 , 591-4906 FAX. 954-3759

เขียนแบบ (นาย สุธีรพันธ์ ภู่โหม)

ตรวจสอบ (นาย ทศพร จันทร์ตัน)

รับรอง (นาย สำราญ เจริญวงศ์)

วิศวกรโครงการ

AS-BUILT DRAWING

งานอาคารสำนักงาน (อขน.)

แบบแสดง

LC.3/1 , 3/2 , 3/3 รูปแสดงตำแหน่งติดตั้งอุปกรณ์ไฟฟ้า

อ้างอิงแบบ กฟผ. เลขที่	แบบเลขที่
SNO-OF12-05-EE-05/27	AB-SNO-OF12-05-E-6/30
เลขที่งาน 257112-4	จำนวนแผ่น 30