


แผ่นที่ | AB-SNO-OF12-05-E-7/30 | แบบอนุมัติ

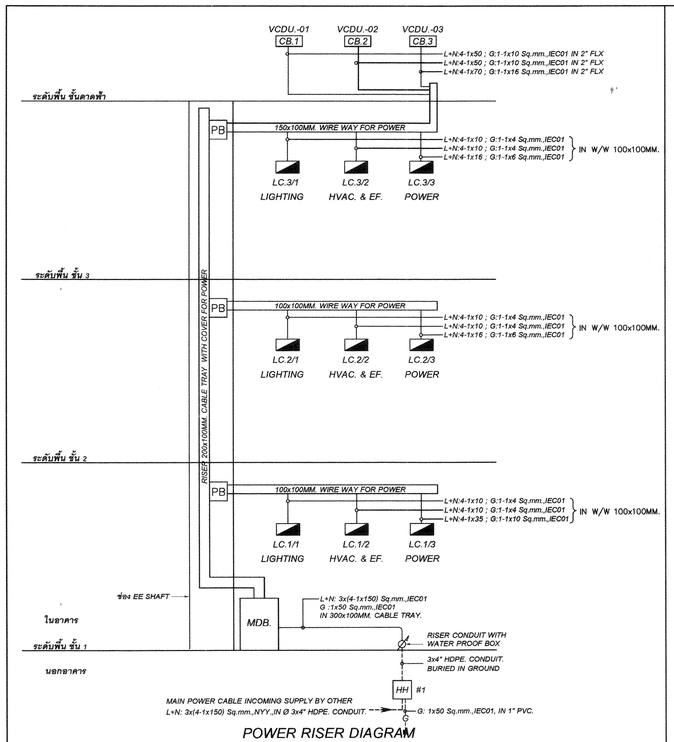

POWER RISER DIAGRAM

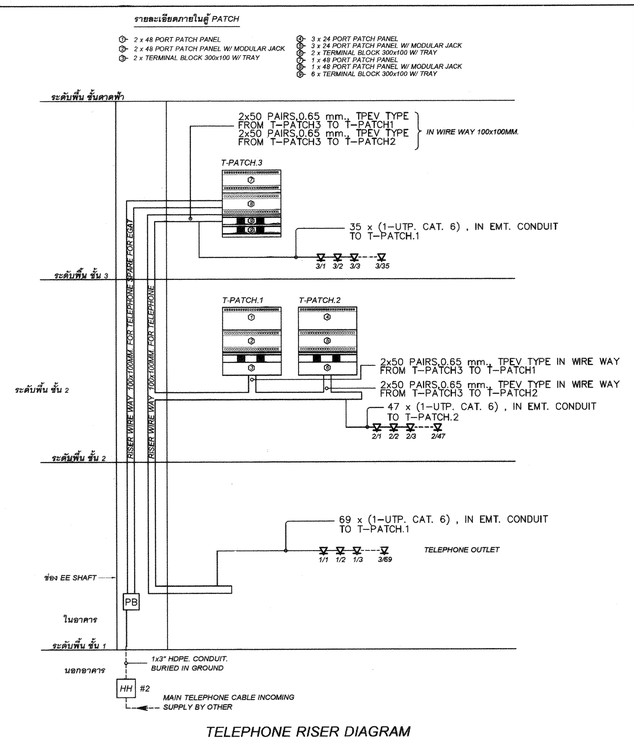


TELEPHONE RISER DIAGRAM

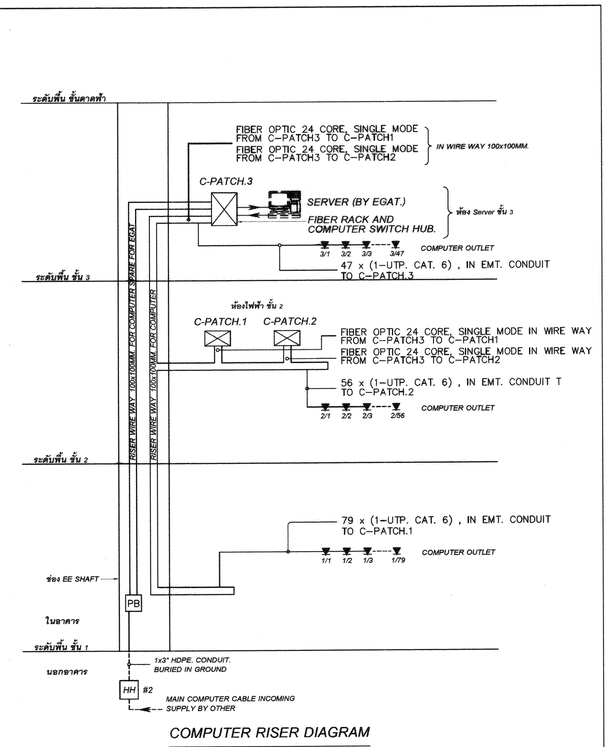


COMPUTER RISER DIAGRAM


หมายเหตุ - พื้นที่ช่อง SHAFT , ช่องเปิดทั้งในแนวดิ่งและแนวราบทั้งหมด เมื่อเดินสายและอุหกรณ์เดินสายเสร็จแล้วจะต้องทำการอุดด้วยวัสดุกันไฟตามมาตรฐานทุกจุด

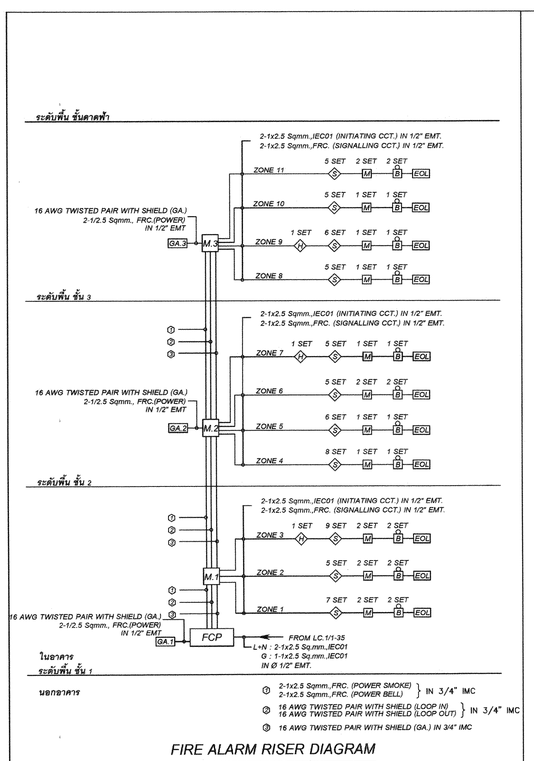


FIRE ALARM RISER DIAGRAM

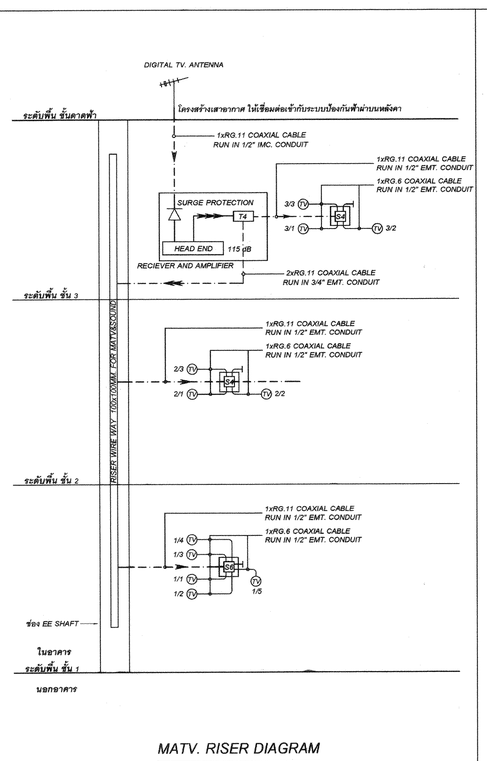

MATV. RISER DIAGRAM

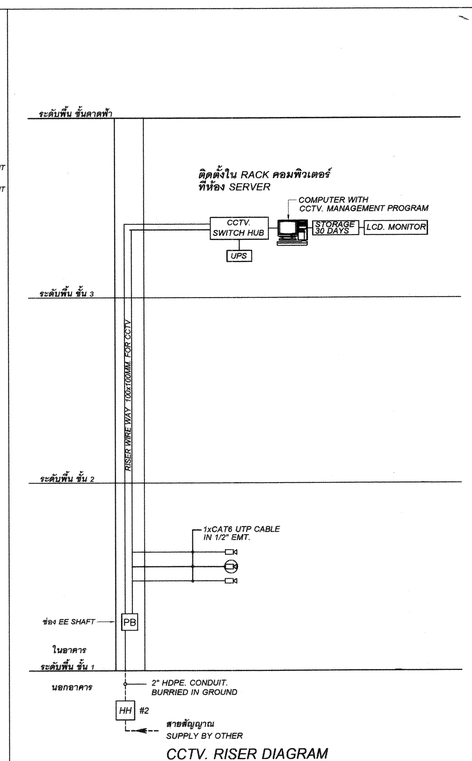

CCTV. RISER DIAGRAM

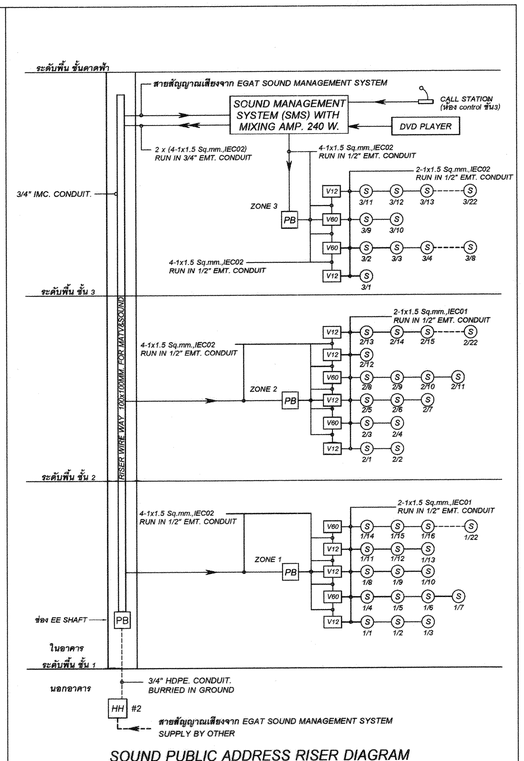

SOUND PUBLIC ADDRESS RISER DIAGRAM

การไฟฟ้าฝ่ายผลิตแห่งประเทศไทย

ฝ่ายออกแบบและบริหารงานก่อสร้าง
ได้รับการรับรอง ISO 9001:2008

53 หมู่ 2 ถนนรัชฎนิโครงส์ บางกรวย นนทบุรี 11130 โทรศัพท์ 436-1910-3

งานออกแบบ และ เอกสารประกอบแบบนี้เป็นสมบัติของ
ฝ่ายออกแบบและบริหารงานก่อสร้าง การไฟฟ้าฝ่ายผลิตแห่งประเทศไทย
ห้ามผู้ใดนำไปใช้งาน ทำซ้ำ หรือ ดัดแปลง โดยไม่ได้รับอนุญาตเป็น
ลายลักษณ์อักษร จาก การไฟฟ้าฝ่ายผลิตแห่งประเทศไทย

ออกแบบ

สถาปนิก (นาย อดิศร ศรีสุพรรณ)
สถาปนิกภายใน (นางสาวศานศิวร เอื้อประเสริฐ)
(นาย อภิสิทธิ์ ณัฐวรวโรดม์)
วิศวกรโครงสร้าง (นาย ทรงคุณ วิชินโรจน์โอร์ล)
(นาย กานต์เดช บันเจริญ)
วิศวกรสุขาภิบาล (นาย วัชระ สมโรจน์รัตน์)
วิศวกรไฟฟ้า (นาย ประพิทธ์ ชื่นชุมศรี)
วิศวกรเครื่องกล (นาย อุกฤษฏ์ จำปาชนม์)

ตรวจสอบ

ผู้ควบคุมงาน กฟผ. (นาย มุญชัย ผลุงสมบัติถาวร)
(นาย ดนุพงษ์ สรรพอุดม)
(นาย อภิศักดิ์ ร่วมจิต)
(นาย นนทชัย สกุลรัตน์ไพศาล)
หัวหน้าแผนกบริหารสัญญาก่อสร้างอาคาร (นาย ศรชัย อภิบาลพลธรรม)

เห็นชอบ

(นาย สาโรจน์ จันโก้ว)
หัวหน้ากองบริหารงานก่อสร้าง

ผู้รับจ้าง

CAN DO CONSTRUCTION CO.,LTD
222 ถนนเทพารักษ์กม.เหนือ แขวงสายหยุด
เขตสมุทร กรุงเทพมหานคร 10900
TEL. 591-3972 , 591-4906 FAX. 954-3759

เขียนแบบ (นาย สุธีรพันธ์ ภูไหม)

ตรวจสอบ (นาย ทศพร จันทร์สม)

รับรอง (นาย สำราญ เจริญวงศ์)
วิศวกรโครงการ

AS-BUILT DRAWING

งานอาคารสำนักงาน (อขน.)

แบบแสดง
RISER DIAGRAM

อ้างอิงแบบ กฟผ. เลขที่	แบบเลขที่
SNO-OF12-05-EE-06/27	AB-SNO-OF12-05-E-7/30
เลขที่งาน 257112-4	จำนวนแผ่น 30