แบบเลขที่ AB-SNO-OF12-05-E-8/30 แก้ไขครั้งที่

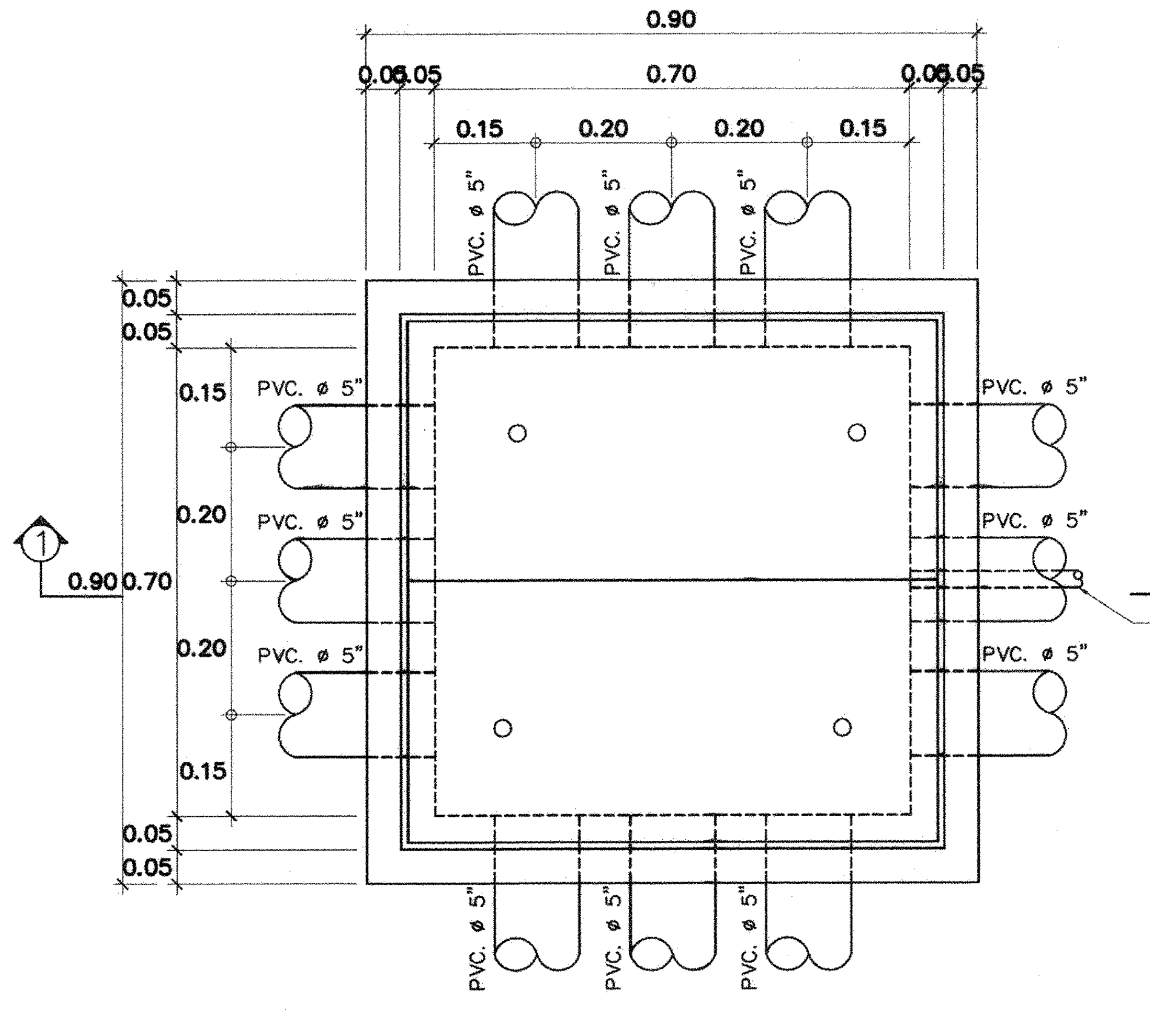
0.90
0.05 0.05 0.70 0.05 0.05
0.15 0.20 0.20 0.15
PVC. ø 5"
0.05
0.05
0.15
0.20
0.20
0.15
0.90 0.70
ท่อ PVC. ø 1"
ระบายน้ำลงดิน
①

HAND HOLE #1

SCALE 1 : 10

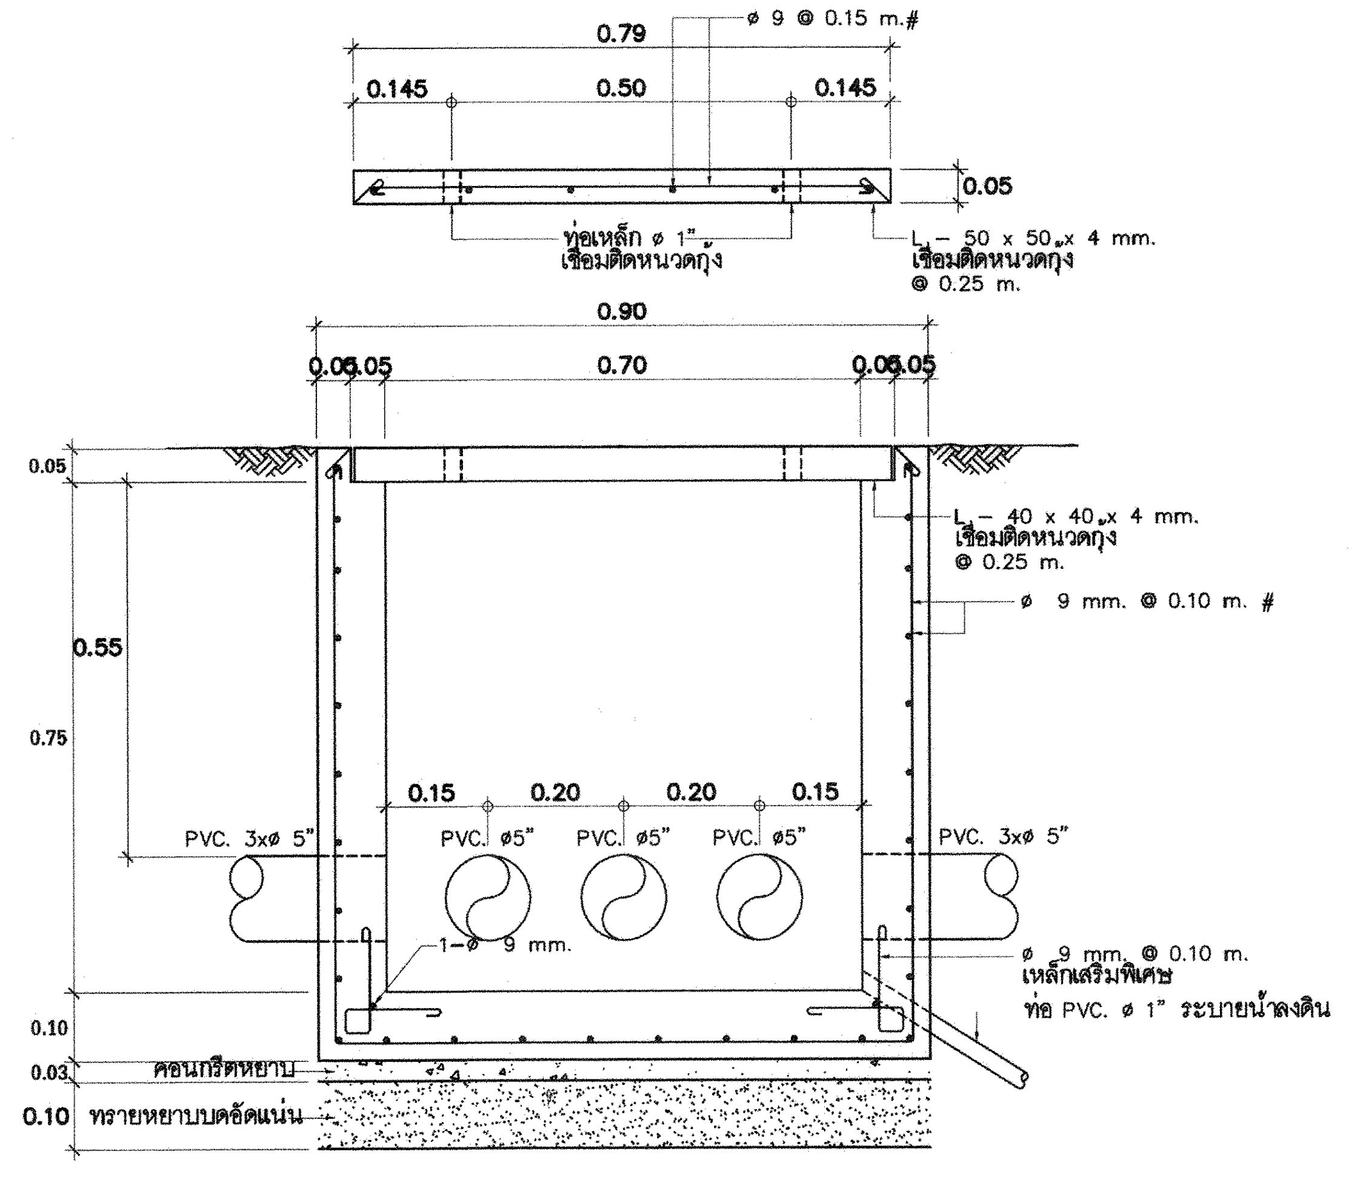
0.79
ø 9 @ 0.15 m.#
0.145 0.50 0.145
0.05
ท่อเหล็ก ø 1"
เชื่อมติดหนวดกุ้ง
L – 50 x 50 x 4 mm.
เชื่อมติดหนวดกุ้ง
@ 0.25 m.
0.90
0.05 0.05 0.70 0.05 0.05
L – 40 x 40 x 4 mm.
เชื่อมติดหนวดกุ้ง
@ 0.25 m.
ø 9 mm. @ 0.10 m. #
0.05
0.55
0.75
0.15 0.20 0.20 0.15
PVC. 3xø 5"
PVC. ø5"
1–ø 9 mm.
ø 9 mm. @ 0.10 m.
เหล็กเสริมพิเศษ
ท่อ PVC. ø 1" ระบายน้ำลงดิน
0.10
0.03 คอนกรีตหยาบ
0.10 ทรายหยาบบดอัดแน่น

รูปตัด ①

SCALE 1 : 10

หมายเหตุ – ท่อไหนที่ยังไม่ได้ใช้ให้ทำปลั๊กอุดไว้

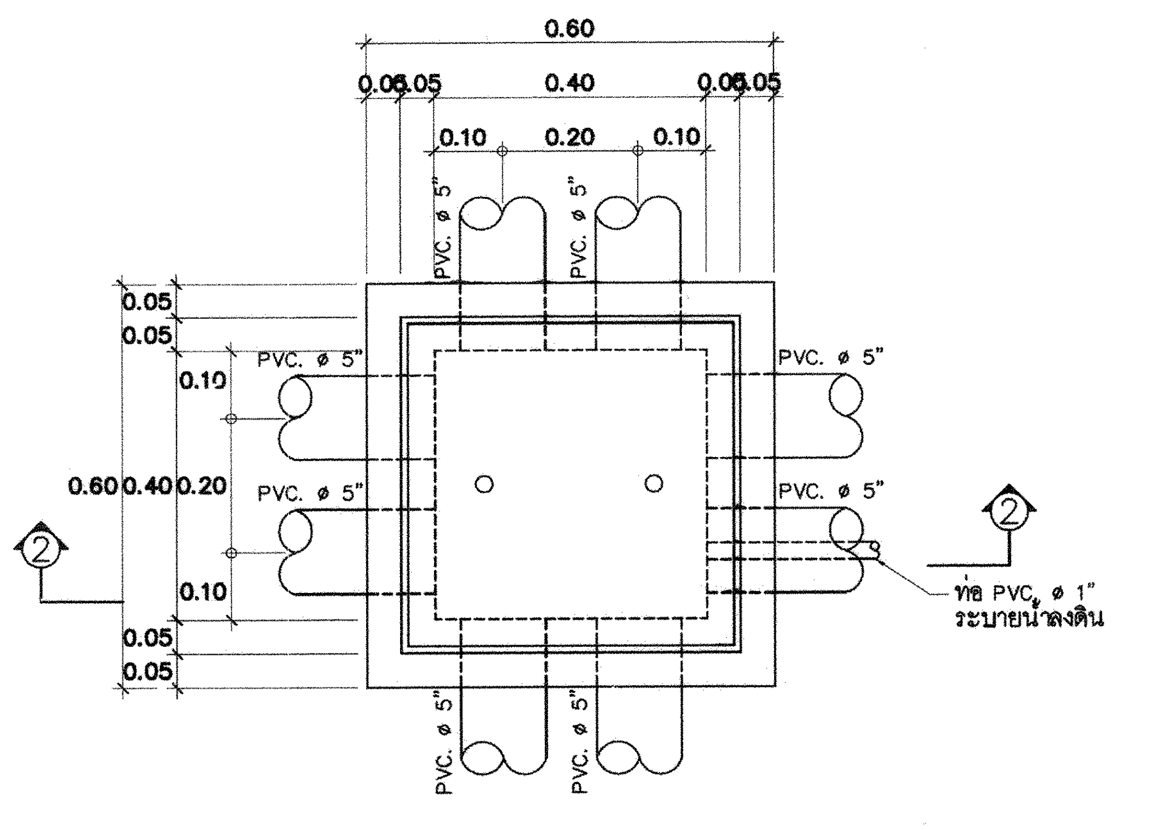
0.60
0.05 0.05 0.40 0.05 0.05
0.10 0.20 0.10
PVC. ø 5"
0.05
0.05
0.10
0.20
0.10
0.05
0.05
0.60 0.40
ท่อ PVC. ø 1"
ระบายน้ำลงดิน
②

HAND HOLE #2

SCALE 1 : 10

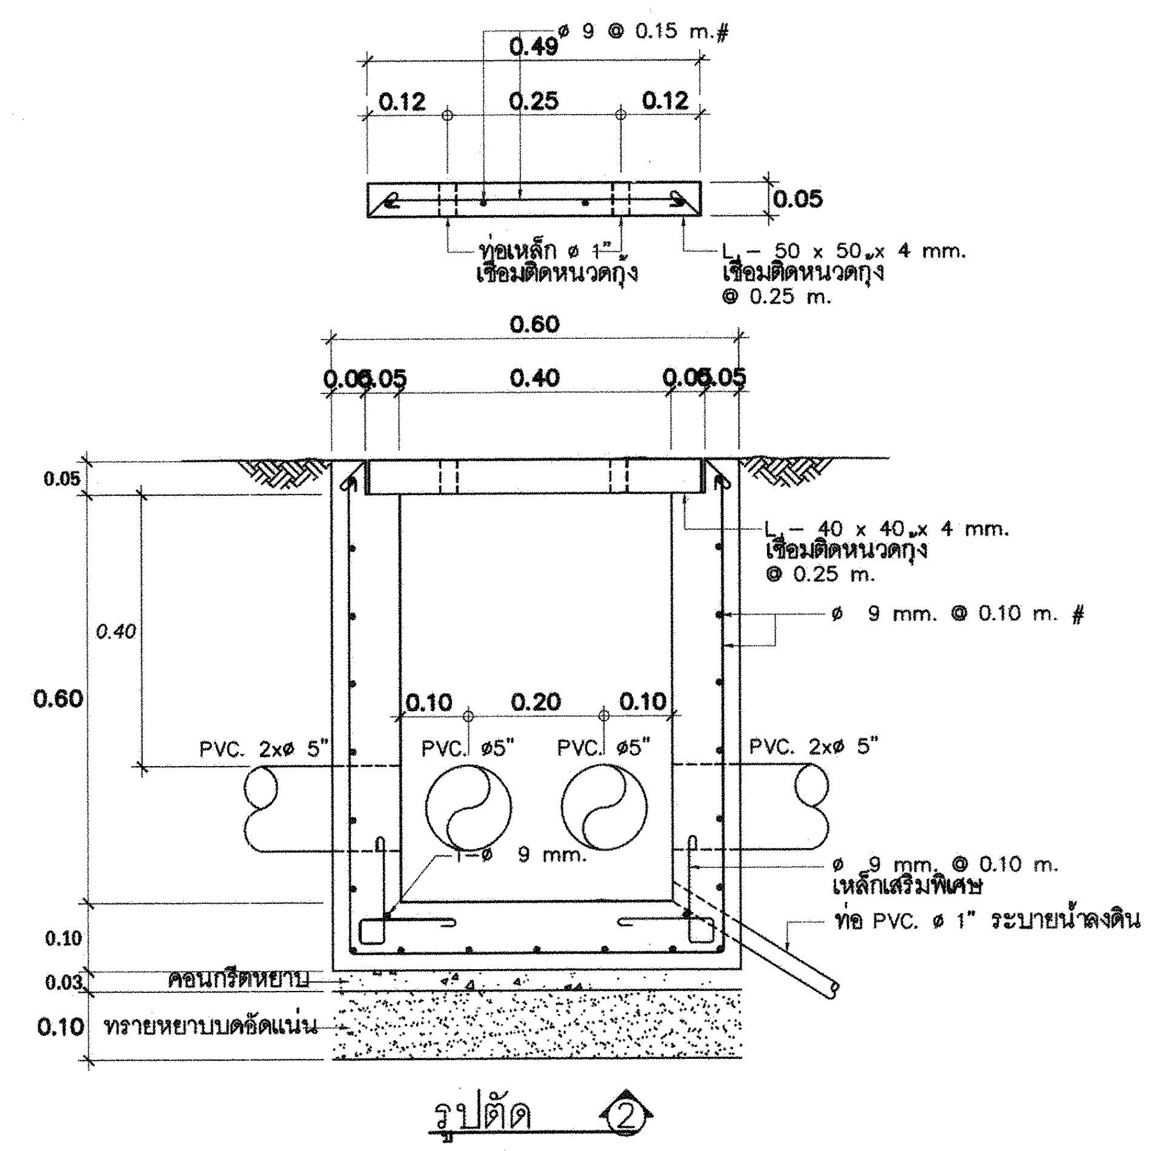
0.49
ø 9 @ 0.15 m.#
0.12 0.25 0.12
0.05
ท่อเหล็ก ø 1"
เชื่อมติดหนวดกุ้ง
L – 50 x 50 x 4 mm.
เชื่อมติดหนวดกุ้ง
@ 0.25 m.
0.60
0.05 0.05 0.40 0.05 0.05
L – 40 x 40 x 4 mm.
เชื่อมติดหนวดกุ้ง
@ 0.25 m.
ø 9 mm. @ 0.10 m. #
0.05
0.40
0.60
0.10 0.20 0.10
PVC. 2xø 5"
PVC. ø5"
1–ø 9 mm.
ø 9 mm. @ 0.10 m.
เหล็กเสริมพิเศษ
ท่อ PVC. ø 1" ระบายน้ำลงดิน
0.10
0.03 คอนกรีตหยาบ
0.10 ทรายหยาบบดอัดแน่น

รูปตัด ②

SCALE 1 : 10

หมายเหตุ – ท่อไหนที่ยังไม่ได้ใช้ให้ทำปลั๊กอุดไว้

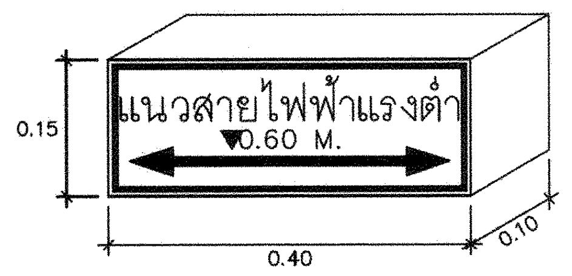
แนวสายไฟฟ้าแรงต่ำ
▼0.60 M.
0.15
0.40
0.10

WARNING SIGN

NOT TO SCALE

- แผ่นป้ายปูนเสริมเหล็ก ขนาด 15 x 40 x 10 cm.
- ตัวอักษรทาสีแดง สูง 3 cm. ลึก 5 mm.
- ติดตั้งทุกระยะไม่เกิน 15 เมตร

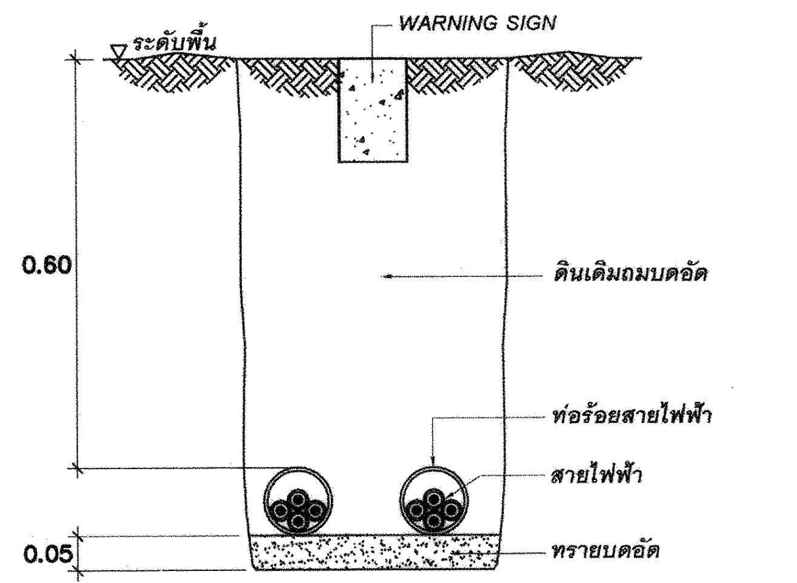
WARNING SIGN
ระดับพื้น
0.60
ดินเดิมถมบดอัด
ท่อร้อยสายไฟฟ้า
สายไฟฟ้า
0.05
ทรายบดอัด

รูปแสดงท่อร้อยสายไฟฟ้าแรงต่ำฝังดิน

NOT TO SCALE

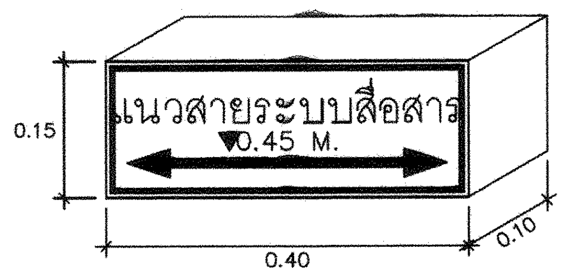
แนวสายระบบสื่อสาร
▼0.45 M.
0.15
0.40
0.10

WARNING SIGN

NOT TO SCALE

NOTE :

- แผ่นป้ายปูนเสริมเหล็ก ขนาด 15 x 40 x 10 cm.
- ตัวอักษรทาสีแดง สูง 3 cm. ลึก 5 mm.
- ติดตั้งทุกระยะไม่เกิน 15 เมตร

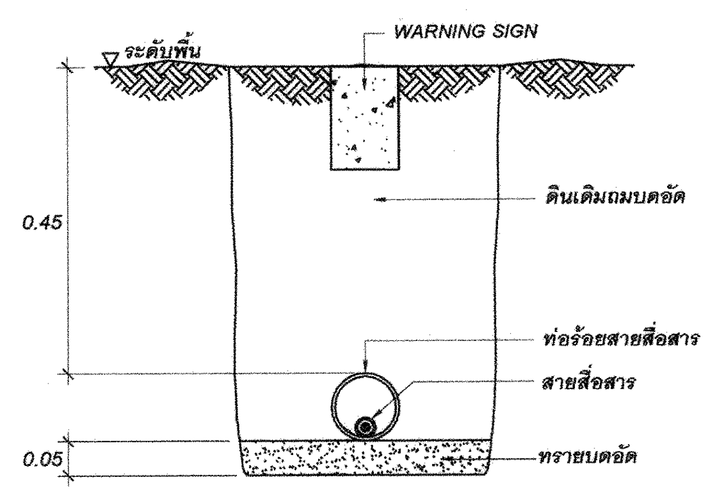
WARNING SIGN
ระดับพื้น
0.45
ดินเดิมถมบดอัด
ท่อร้อยสายสื่อสาร
สายสื่อสาร
0.05
ทรายบดอัด

รูปแสดงท่อร้อยสายสื่อสารฝังดิน

NOT TO SCALE

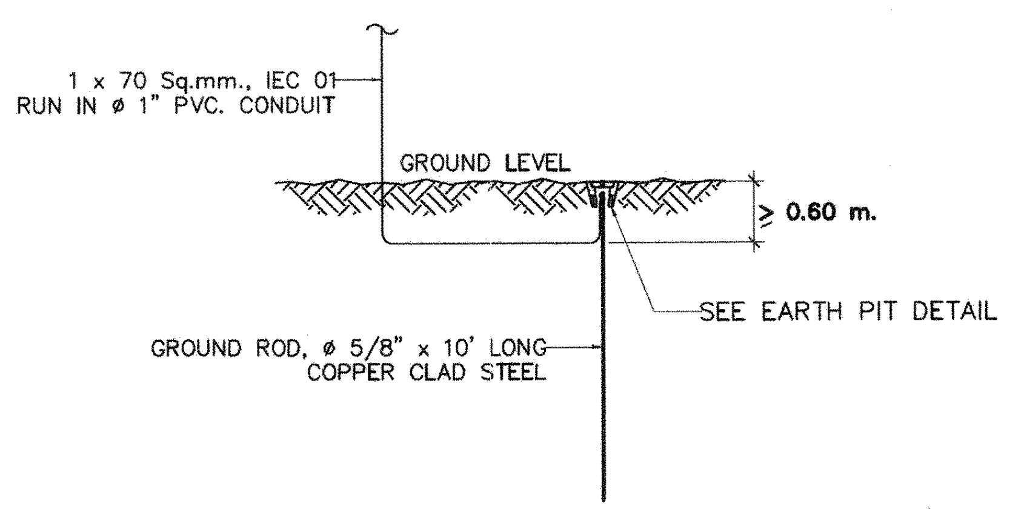
1 x 70 Sq.mm., IEC 01
RUN IN ø 1" PVC. CONDUIT
GROUND LEVEL
≥ 0.60 m.
SEE EARTH PIT DETAIL
GROUND ROD, ø 5/8" x 10' LONG
COPPER CLAD STEEL

รูปแสดง DETAIL การปัก GROUND ROD

NOT TO SCALE

หมายเหตุ RE ⩽ 5 Ohm ถ้าเกินให้ปัก GROUND ROD เพิ่ม

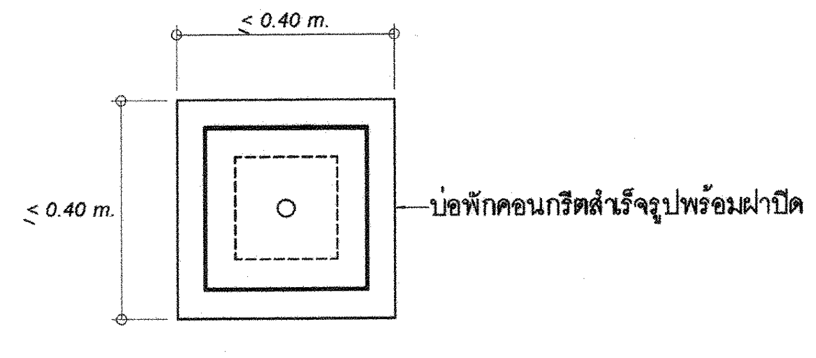
≤ 0.40 m.
≤ 0.40 m.
บ่อพักคอนกรีตสำเร็จรูปพร้อมฝาปิด

TOP VIEW

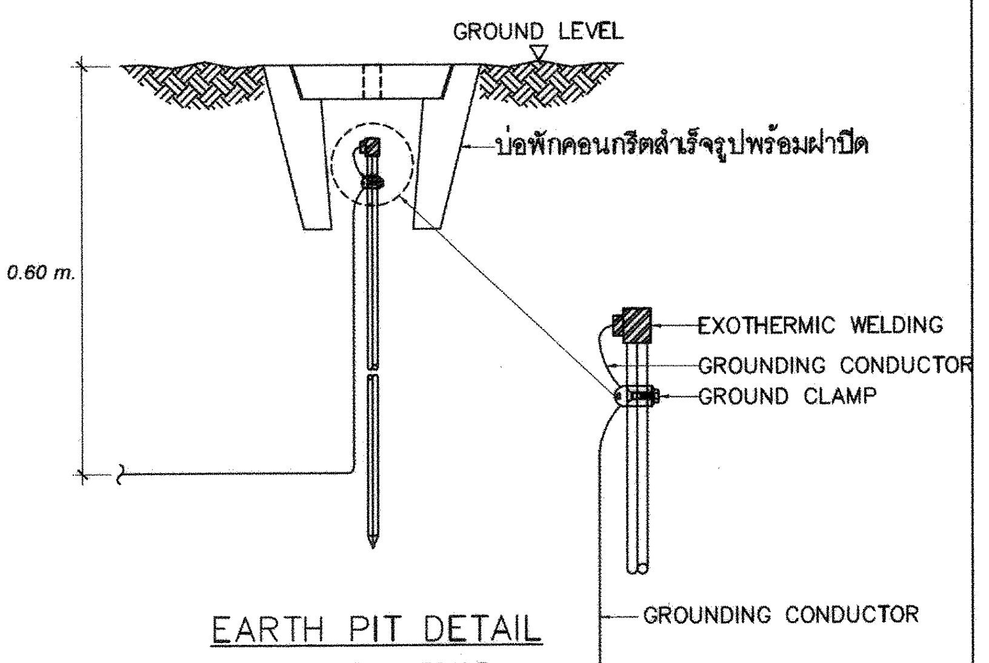
GROUND LEVEL
บ่อพักคอนกรีตสำเร็จรูปพร้อมฝาปิด
≥ 0.60 m.
EXOTHERMIC WELDING
GROUNDING CONDUCTOR
GROUND CLAMP
GROUNDING CONDUCTOR

EARTH PIT DETAIL

NOT TO SCALE

การไฟฟ้าฝ่ายผลิตแห่งประเทศไทย
ฝ่ายออกแบบและบริหารงานก่อสร้าง
ได้รับการรับรอง ISO 9001:2008

53 หมู่ 2 ถนนจรัญสนิทวงศ์ บางกรวย นนทบุรี 11130 โทร436-1910-3

งานออกแบบ และ เอกสารประกอบแบบถือเป็นสมบัติของ ฝ่ายออกแบบและบริหารงานก่อสร้าง การไฟฟ้าฝ่ายผลิตแห่งประเทศไทย ห้ามผู้ใดนำไปใช้งาน ทำซ้ำ หรือ ดัดแปลง โดยไม่ได้รับอนุญาตเป็นลายลักษณ์อักษร จาก การไฟฟ้าฝ่ายผลิตแห่งประเทศไทย

ออกแบบ

สถาปนิก	(นาย อดิศร ศรีสุพรรณ)
สถาปนิกภายใน	(นางสาวศานติวร เอื้อประเสริฐ)
	(นาย อภิสิทธิ์ ณัฐวรวโรดม์)
วิศวกรโครงสร้าง	(นาย ทรงคุณ วิชินโรจน์จรัล)
	(นาย กานต์เดช ปั่นเจริญ)
วิศวกรสุขาภิบาล	(นาย วัชระ สมโรจน์รัตน์)
วิศวกรไฟฟ้า	(นาย ประพัทธ์ ชื่นชุมศรี)
วิศวกรเครื่องกล	(นาย อุกฤษฏ์ จำปาชนม์)

ตรวจสอบ

ผู้ควบคุมงาน กฟผ.

บุญชัย ผดุงสมบัติถาวร

(นาย บุญชัย ผดุงสมบัติถาวร)

(นาย ดนุพงษ์ สรรพอุดม)

(นาย อภิศักดิ์ รำพึงกิจ)

(นาย นนทชัย สกุลรัศมีไพศาล)

หัวหน้าแผนกบริหารสัญญาก่อสร้างอาคาร

(นาย ศรชัย อภิบาลพลธรรม)

เห็นชอบ

(นาย สาโรจน์ จีนโก๊ว)

หัวหน้ากองบริหารงานก่อสร้าง

ผู้รับจ้าง

CAN DO CONSTRUCTION CO.,LTD

222 ถนนเทศบาลรังรักษ์เหนือ แขวงลาดยาว

เขตจตุจักร กรุงเทพมหานคร 10900

TEL. 591-3972 , 591-4906 FAX. 954-3759

เขียนแบบ

(นาย สุธีรพันธ์ ภู่ไหม)

ตรวจสอบ

(นาย ทศพร จันทร์สน)

รับรอง

(นาย สำราญ เจริญวงศ์)

วิศวกรโครงการ

AS-BUILT DRAWING

งานอาคารสำนักงาน (อขน.)

แบบแสดง

TYPICAL DETAIL

อ้างอิงแบบ กฟผ. เลขที่	แบบเลขที่
SNO-OF12-05-EE-07/27	AB-SNO-OF12-05-E-8/30
เลขที่งาน	**จำนวนแผ่น**
257112-4	30