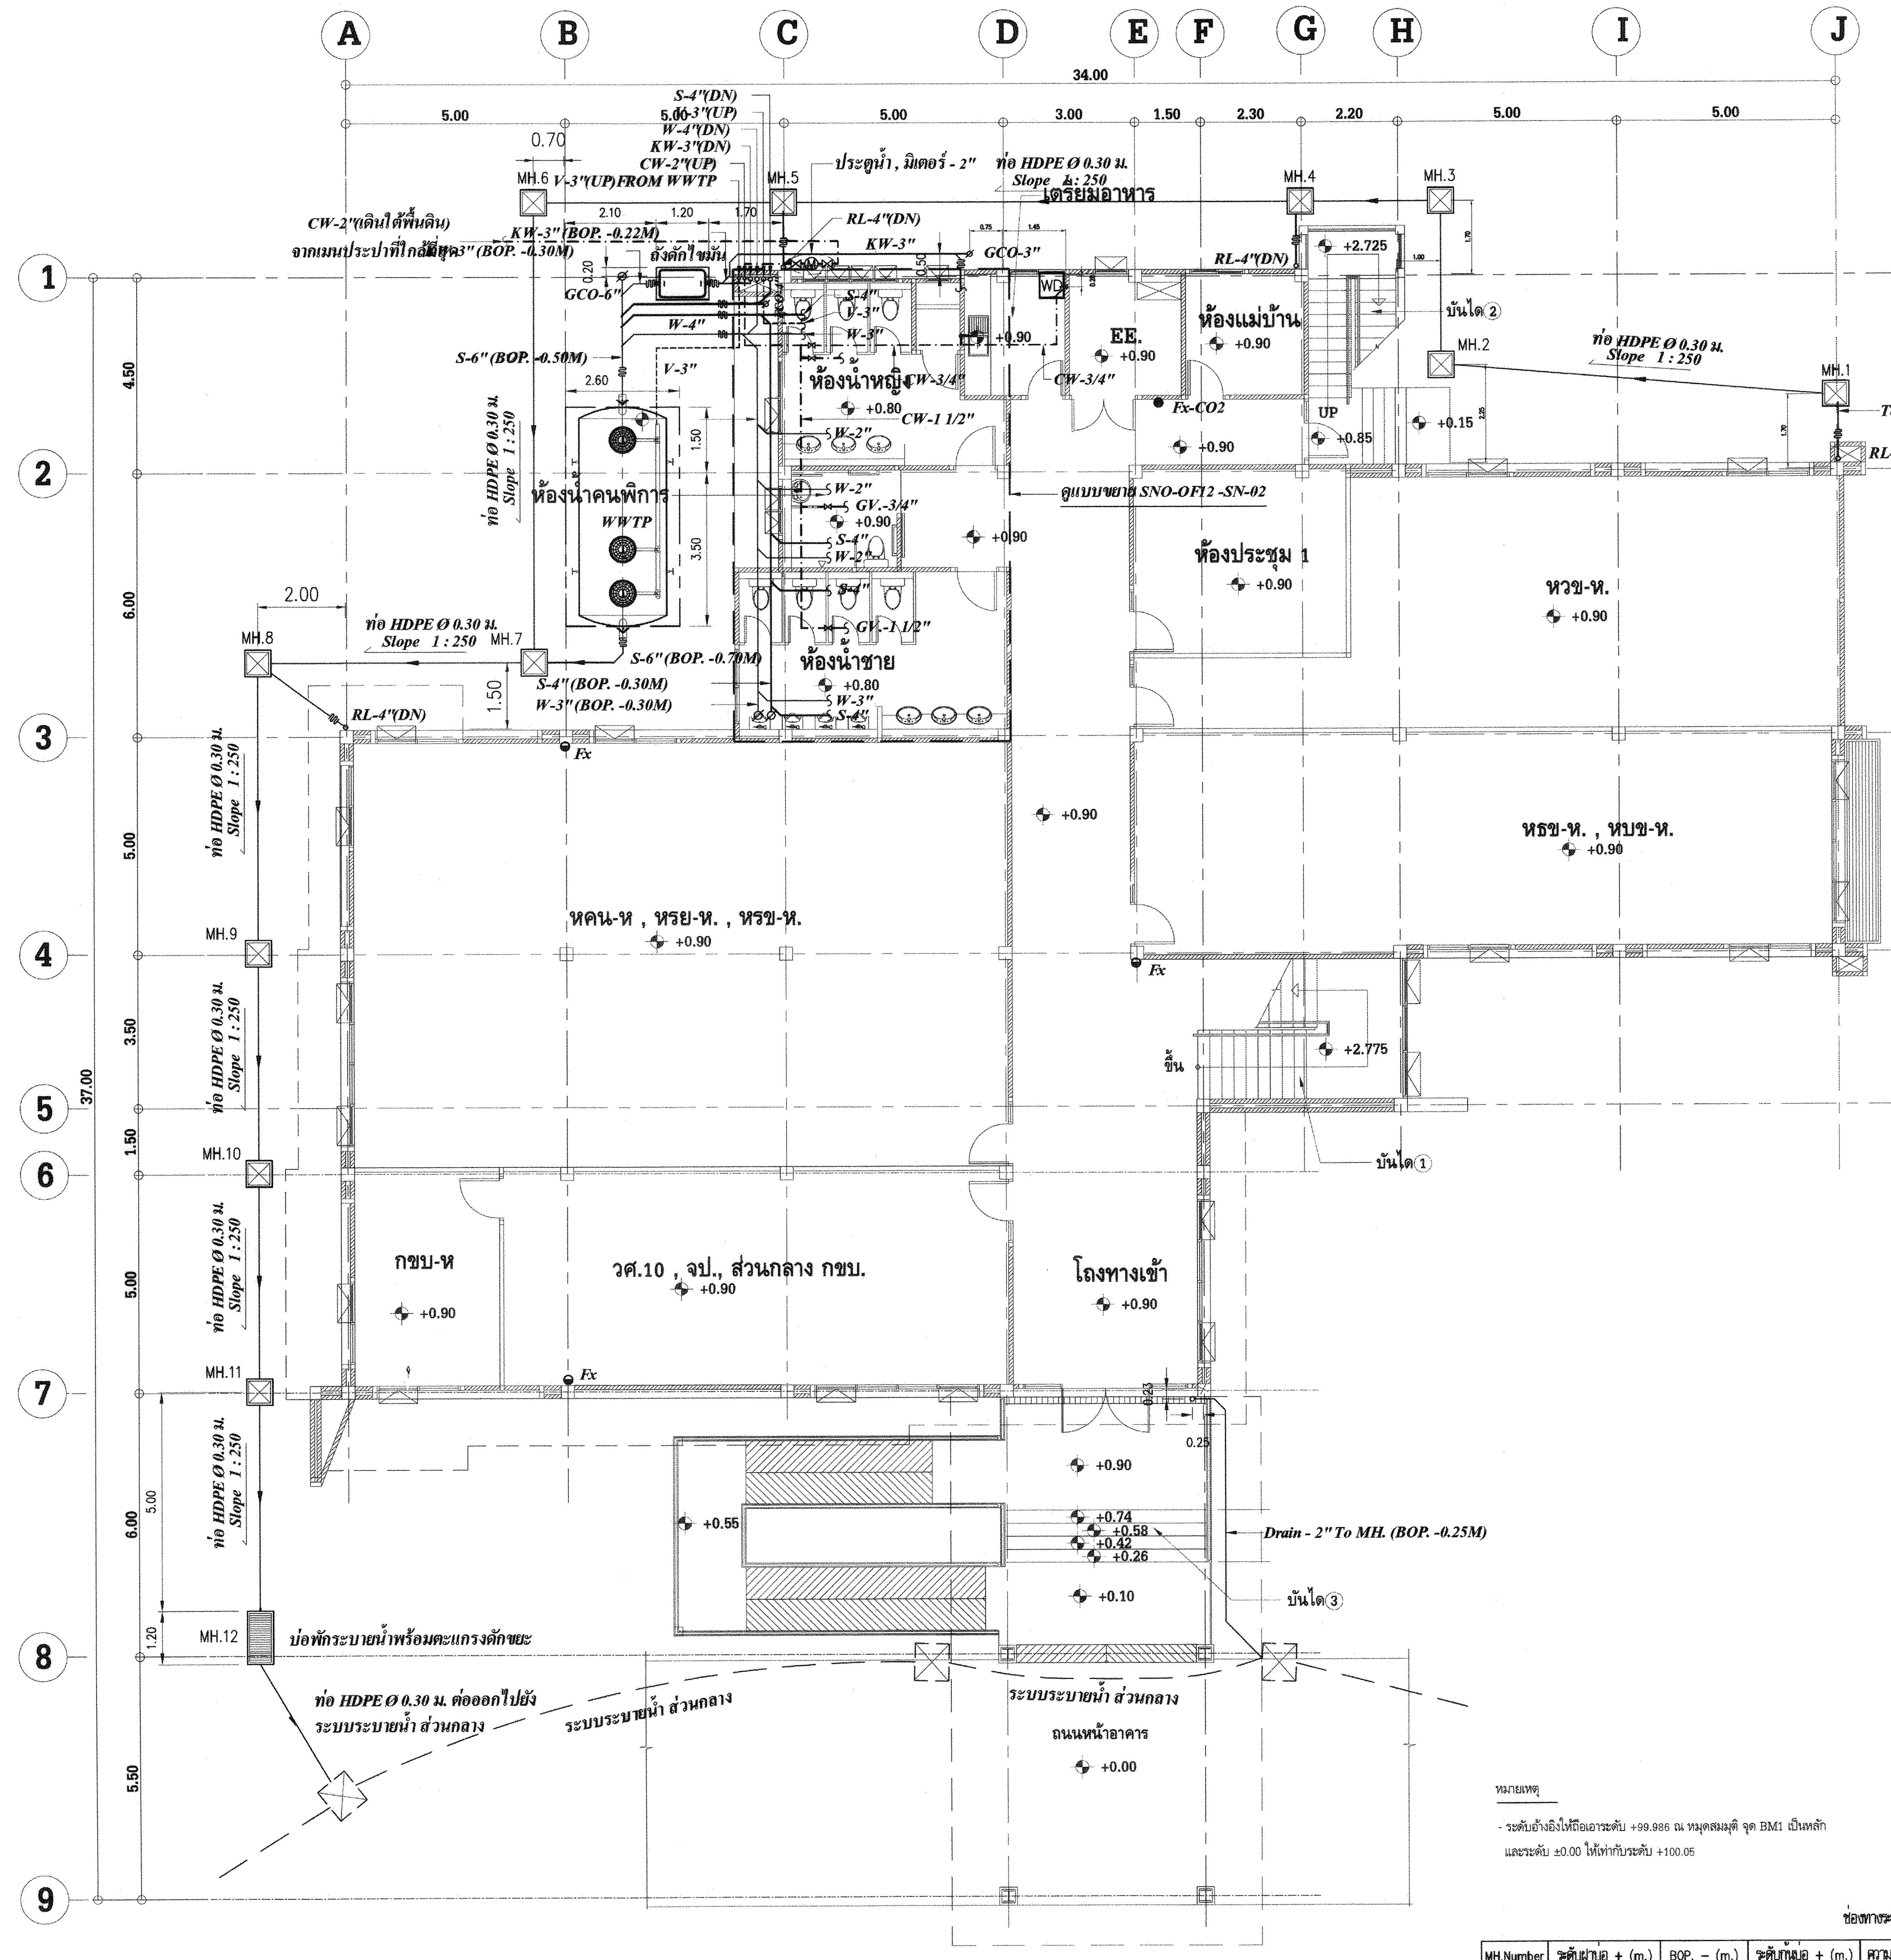
A
B
C
D
E
F
G
H
I
J
1
2
3
4
5
6
7
8
9
34.00
5.00
3.00
1.50
2.30
2.20
37.00
S-4"(DN)
V-3"(UP)
W-4"(DN)
KW-3"(DN)
CW-2"(UP)
V-3"(UP) FROM WWTP
MH.1
MH.2
MH.3
MH.4
MH.5
MH.6
MH.7
MH.8
MH.9
MH.10
MH.11
MH.12
ประตูน้ำ , มิเตอร์ - 2"
ท่อ HDPE Ø 0.30 ม. Slope 1 : 250
เตรียมอาหาร
CW-2"(เดินใต้พื้นดิน) จากเมนประปาที่ใกล้ที่สุด
KW-3" (BOP. -0.22M)
S-3" (BOP. -0.30M)
ถังดักไขมัน
GCO-6"
GCO-3"
RL-4"(DN)
KW-3"
W-4"
S-6" (BOP. -0.50M)
V-3"
ห้องน้ำหญิง
ห้องน้ำคนพิการ
WWTP
ห้องน้ำชาย
CW-3/4"
CW-1 1/2"
W-2"
S-4"
GV.-3/4"
GV.-1 1/2"
W-3"
S-6" (BOP. -0.70M)
S-4" (BOP. -0.30M)
W-3" (BOP. -0.30M)
ดูแบบขยาย SNO-OF12 -SN-02
EE.
ห้องแม่บ้าน
Fx-CO2
บันได ②
UP
+2.725
To MH. (BOP. -0.30M)
ห้องประชุม 1
หวข-ห.
หรข-ห. , หบข-ห.
หคน-ห , หรย-ห. , หรข-ห.
Fx
ขึ้น
+2.775
บันได ①
กขบ-ห
วศ.10 , จป., ส่วนกลาง กขบ.
โถงทางเข้า
+0.90
+0.80
+0.85
+0.15
+0.55
+0.74
+0.58
+0.42
+0.26
+0.10
+0.00
Drain - 2" To MH. (BOP. -0.25M)
บันได ③
บ่อพักระบายน้ำพร้อมตะแกรงดักขยะ
ท่อ HDPE Ø 0.30 ม. ต่อออกไปยังระบบระบายน้ำ ส่วนกลาง
ระบบระบายน้ำ ส่วนกลาง
ระบบระบายน้ำ ส่วนกลาง ถนนหน้าอาคาร

หมายเหตุ

- ระดับอ้างอิงให้ถือเอาระดับ +99.986 ณ หมุดสมมุติ จุด BM1 เป็นหลัก และระดับ ±0.00 ให้เท่ากับระดับ +100.05

แปลนระบบสุขาภิบาล ชั้นที่ 1 แสดงการเดินท่อ CW , S , W , V , KW & RL

SCALE 1 : 100

ช่องทางระบบระบายน้ำ 5

MH.Number	ระดับฝาบ่อ + (m.)	BOP. − (m.)	ระดับก้นบ่อ + (m.)	ความสูงบ่อ (m.)	ท่อ	ความยาวท่อ (m.)	หมายเหตุ
MH.1	+0.00	−0.60	−0.70	0.70	HDPE. ø 0.30 m.	9	
MH.2	+0.00	−0.64	−0.74	0.74	HDPE. ø 0.30 m.	4	
MH.3	+0.00	−0.66	−0.76	0.76	HDPE. ø 0.30 m.	3	
MH.4	+0.00	−0.68	−0.78	0.78	HDPE. ø 0.30 m.	12	
MH.5	+0.00	−0.73	−0.83	0.83	HDPE. ø 0.30 m.	5	
MH.6	+0.00	−0.75	−0.85	0.85	HDPE. ø 0.30 m.	11	
MH.7	+0.00	−0.79	−0.89	0.89	HDPE. ø 0.30 m.	7	
MH.8	+0.00	−0.82	−0.92	0.92	HDPE. ø 0.30 m.	7	
MH.9	+0.00	−0.85	−0.95	0.95	HDPE. ø 0.30 m.	5	
MH.10	+0.00	−0.87	−0.97	0.97	HDPE. ø 0.30 m.	5	
MH.11	+0.00	−0.89	−0.99	0.99	HDPE. ø 0.30 m.	4	
MH.12	+0.00	−0.91	−1.01	1.01	HDPE. ø 0.30 m.	5	เชื่อมต่อกับระบบระบายน้ำส่วนกลาง −0.93 m.

การไฟฟ้าฝ่ายผลิตแห่งประเทศไทย
ฝ่ายออกแบบและบริหารงานก่อสร้าง
ได้รับการรับรอง ISO 9001:2008

53 หมู่ 2 ถนนจรัญสนิทวงศ์ บางกรวย นนทบุรี 11130 โทร436-1910-3

งานออกแบบ และ เอกสารประกอบแบบถือเป็นสมบัติของ ฝ่ายออกแบบและบริหารงานก่อสร้าง การไฟฟ้าฝ่ายผลิตแห่งประเทศไทย ห้ามผู้ใดนำไปใช้งาน ทำซ้ำ หรือ ดัดแปลง โดยไม่ได้รับอนุญาตเป็นลายลักษณ์อักษร จาก การไฟฟ้าฝ่ายผลิตแห่งประเทศไทย

ออกแบบ

สถาปนิก	(นาย อดิศร ศรีสุพรรณ)
สถาปนิกภายใน	(นางสาวศานติวร เอื้อประเสริฐ)
	(นาย อภิสิทธิ์ ณัฐวรวโรดม์)
วิศวกรโครงสร้าง	(นาย ทรงคุณ วิชินโรจน์จรัล)
	(นาย กานต์เดช ปั้นเจริญ)
วิศวกรสุขาภิบาล	(นาย วัชระ สมโรจน์รัตน์)
วิศวกรไฟฟ้า	(นาย ประพัทธ์ ชื่นชุมศรี)
วิศวกรเครื่องกล	(นาย อุกฤษฏ์ จำปาชนม์)

ตรวจสอบ

ผู้ควบคุมงาน กฟผ.

บุญชัย ผดุงสมบัติถาวร

(นาย บุญชัย ผดุงสมบัติถาวร)

(นาย ดนุพงษ์ สรรพอุดม)

(นาย อภิศักดิ์ รำพึงจิต)

(นาย นนทชัย สกุลรัศมีไพศาล)

หัวหน้าแผนกบริหารสัญญาก่อสร้างอาคาร

(นาย ศรชัย อภิบาลพลธรรม)

เห็นชอบ

(นาย สาโรจน์ จีนโก๊ว)

หัวหน้ากองบริหารงานก่อสร้าง

ผู้รับจ้าง

CAN DO CONSTRUCTION CO.,LTD

222 ถนนเทศบาลรังรักษ์เหนือ แขวงลาดยาว
เขตจตุจักร กรุงเทพมหานคร 10900
TEL. 591−3972 , 591−4906 FAX. 954−3759

เขียนแบบ

(นาย สุธีรพันธ์ ภู่ไหม)

ตรวจสอบ

(นาย ศุภชัย เมฆพันธ์)

รับรอง

(นาย สำราญ เจริญวงศ์)

วิศวกรโครงการ

AS-BUILT DRAWING

งานอาคารสำนักงาน (อขน.)

แบบแสดง

แปลนระบบสุขาภิบาล ชั้นที่ 1
แสดงการเดินท่อ CW , S , W , V , KW & RL

อ้างอิงแบบ กฟผ. เลขที่	แบบเลขที่
SNO−OF12−03−SN−3/8	AB−SNO−OF12−03−SN−4/9
เลขที่งาน	**จำนวนแผ่น**
257112−03	9