แบบเลขที่ | AB-SNO-OF12-03-SN-8/9 | แก้ไขครั้งที่

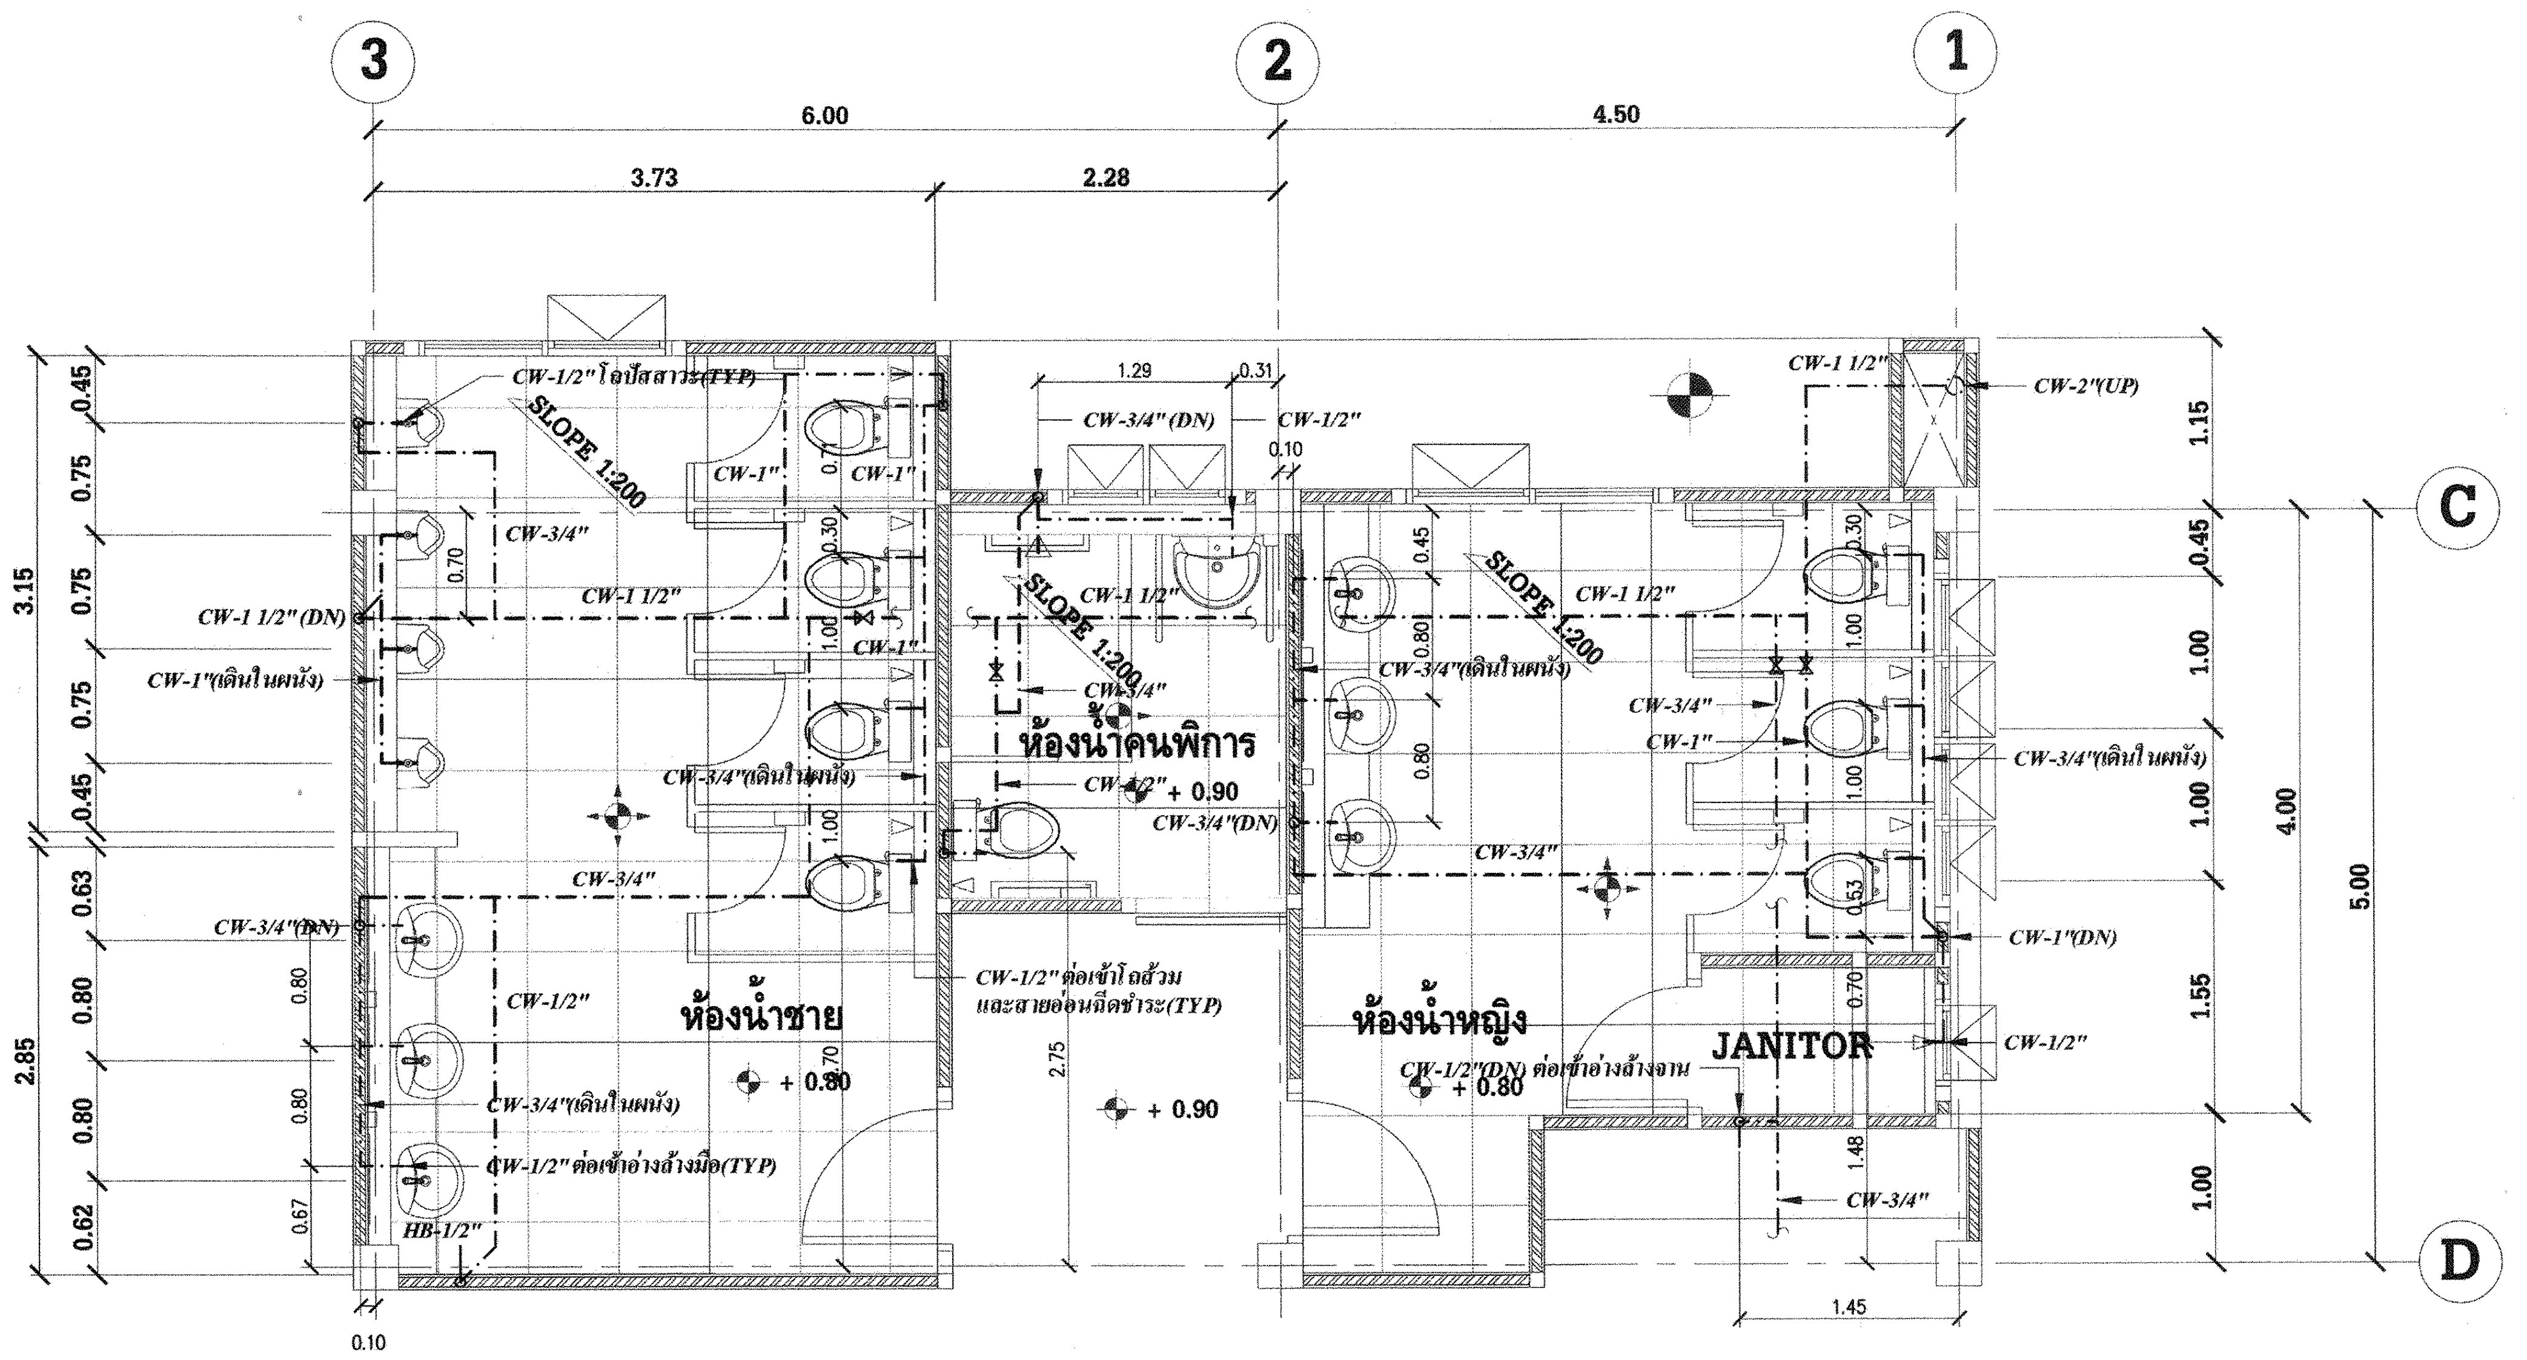

แบบขยายห้องน้ำ ชาย หญิง ห้องน้ำคนพิการ ห้องเตรียมอาหาร ชั้นที่ 1 แสดงการเดินท่อ CW

SCALE 1 : 50

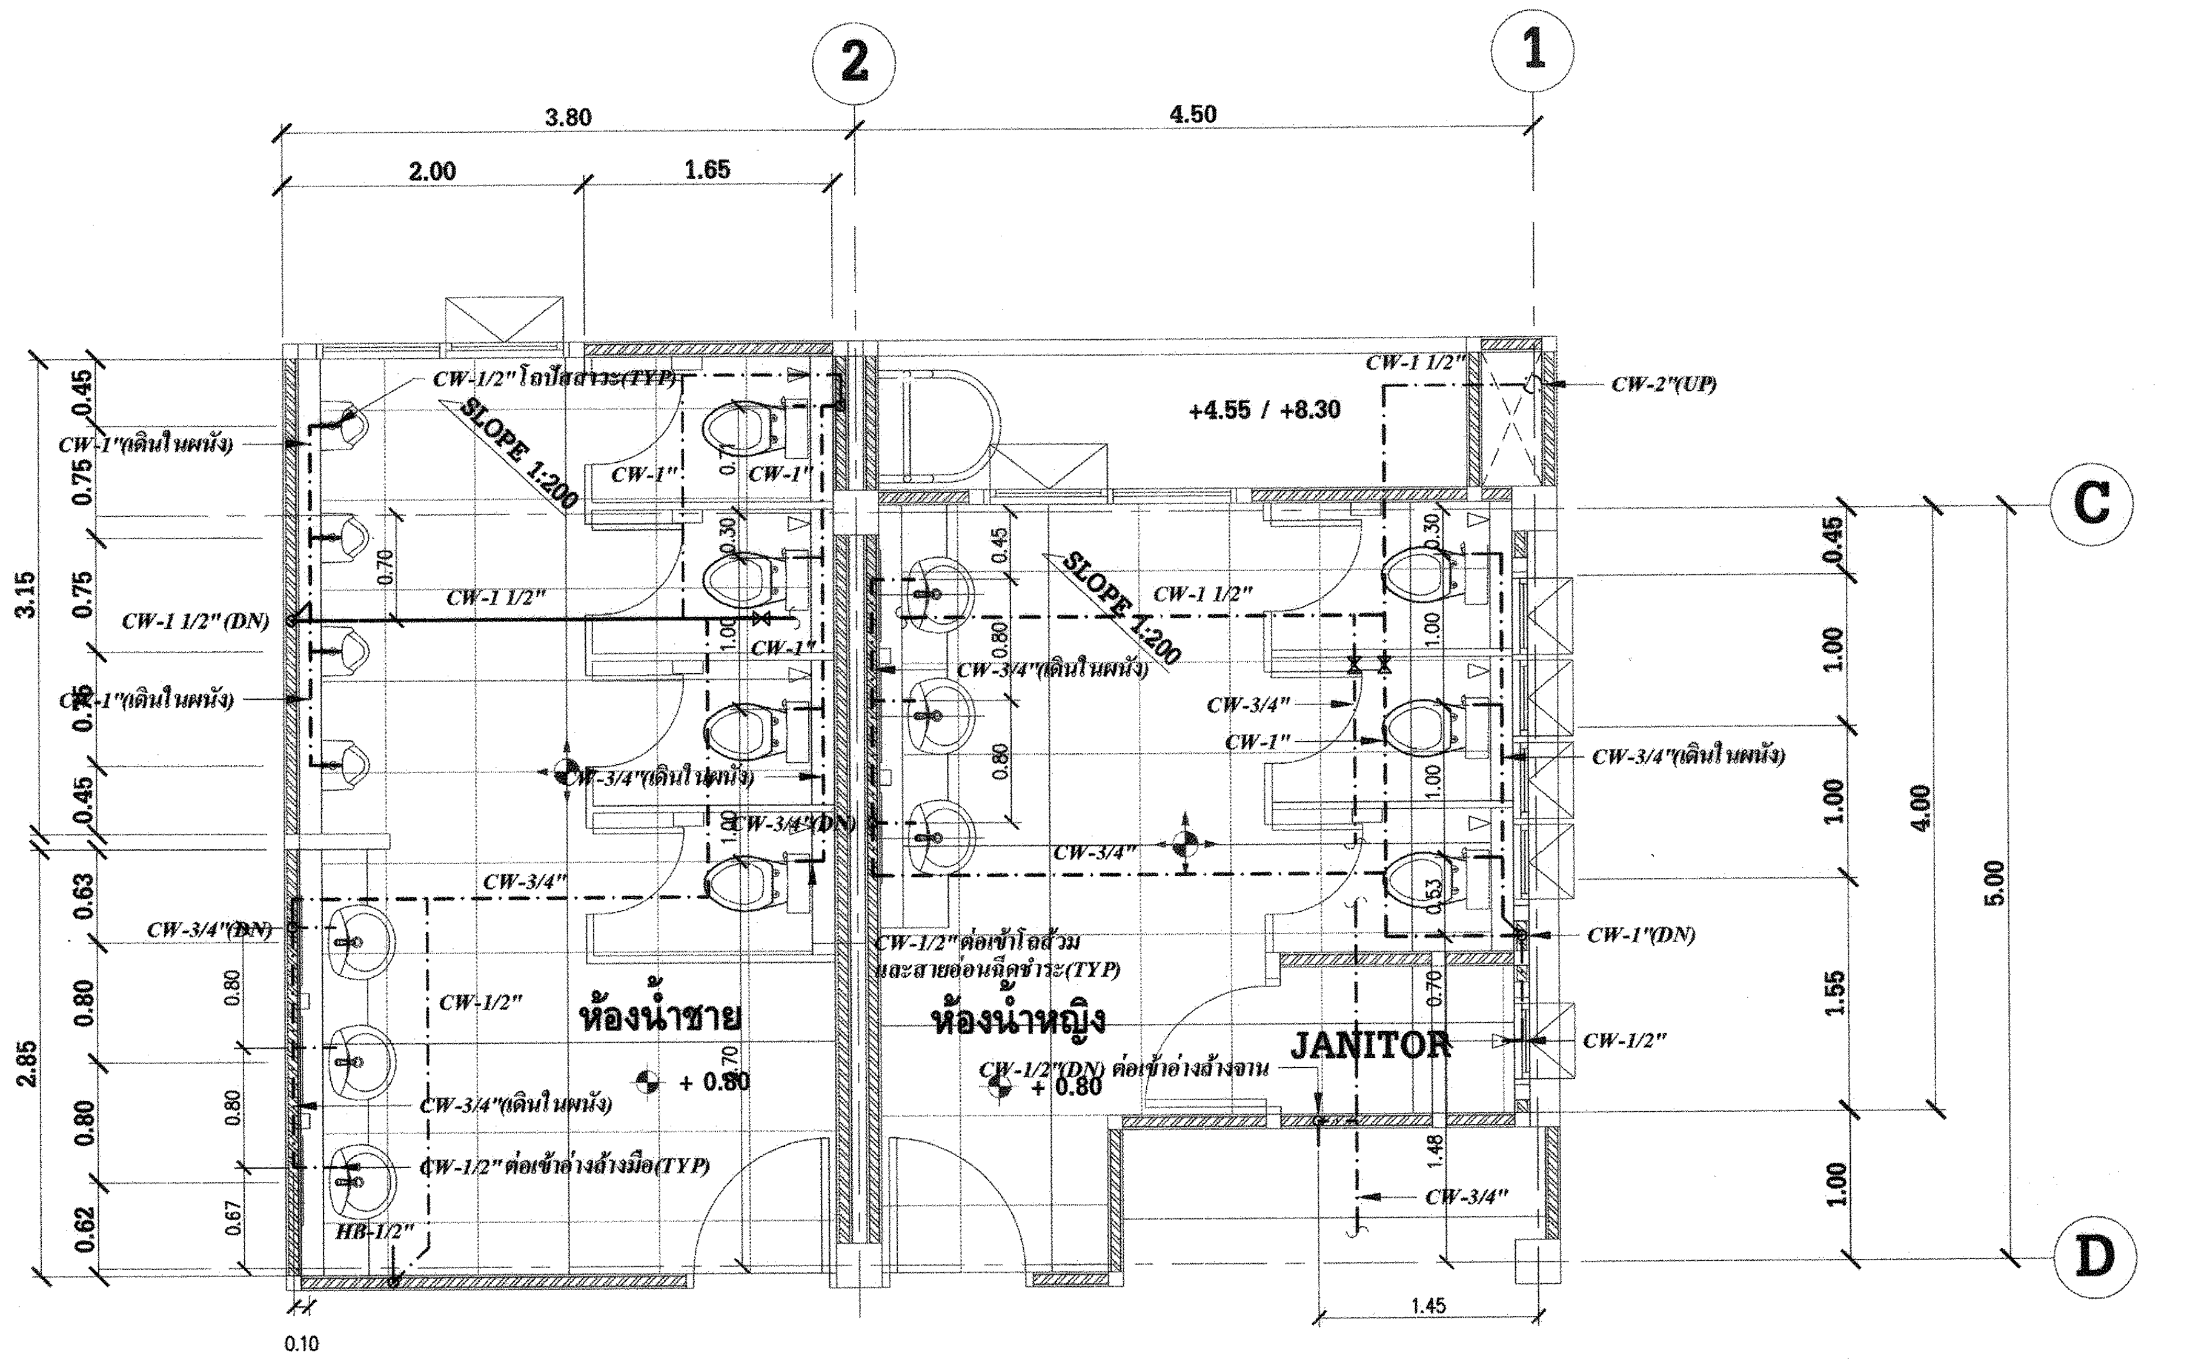


SCALE 1 : 50

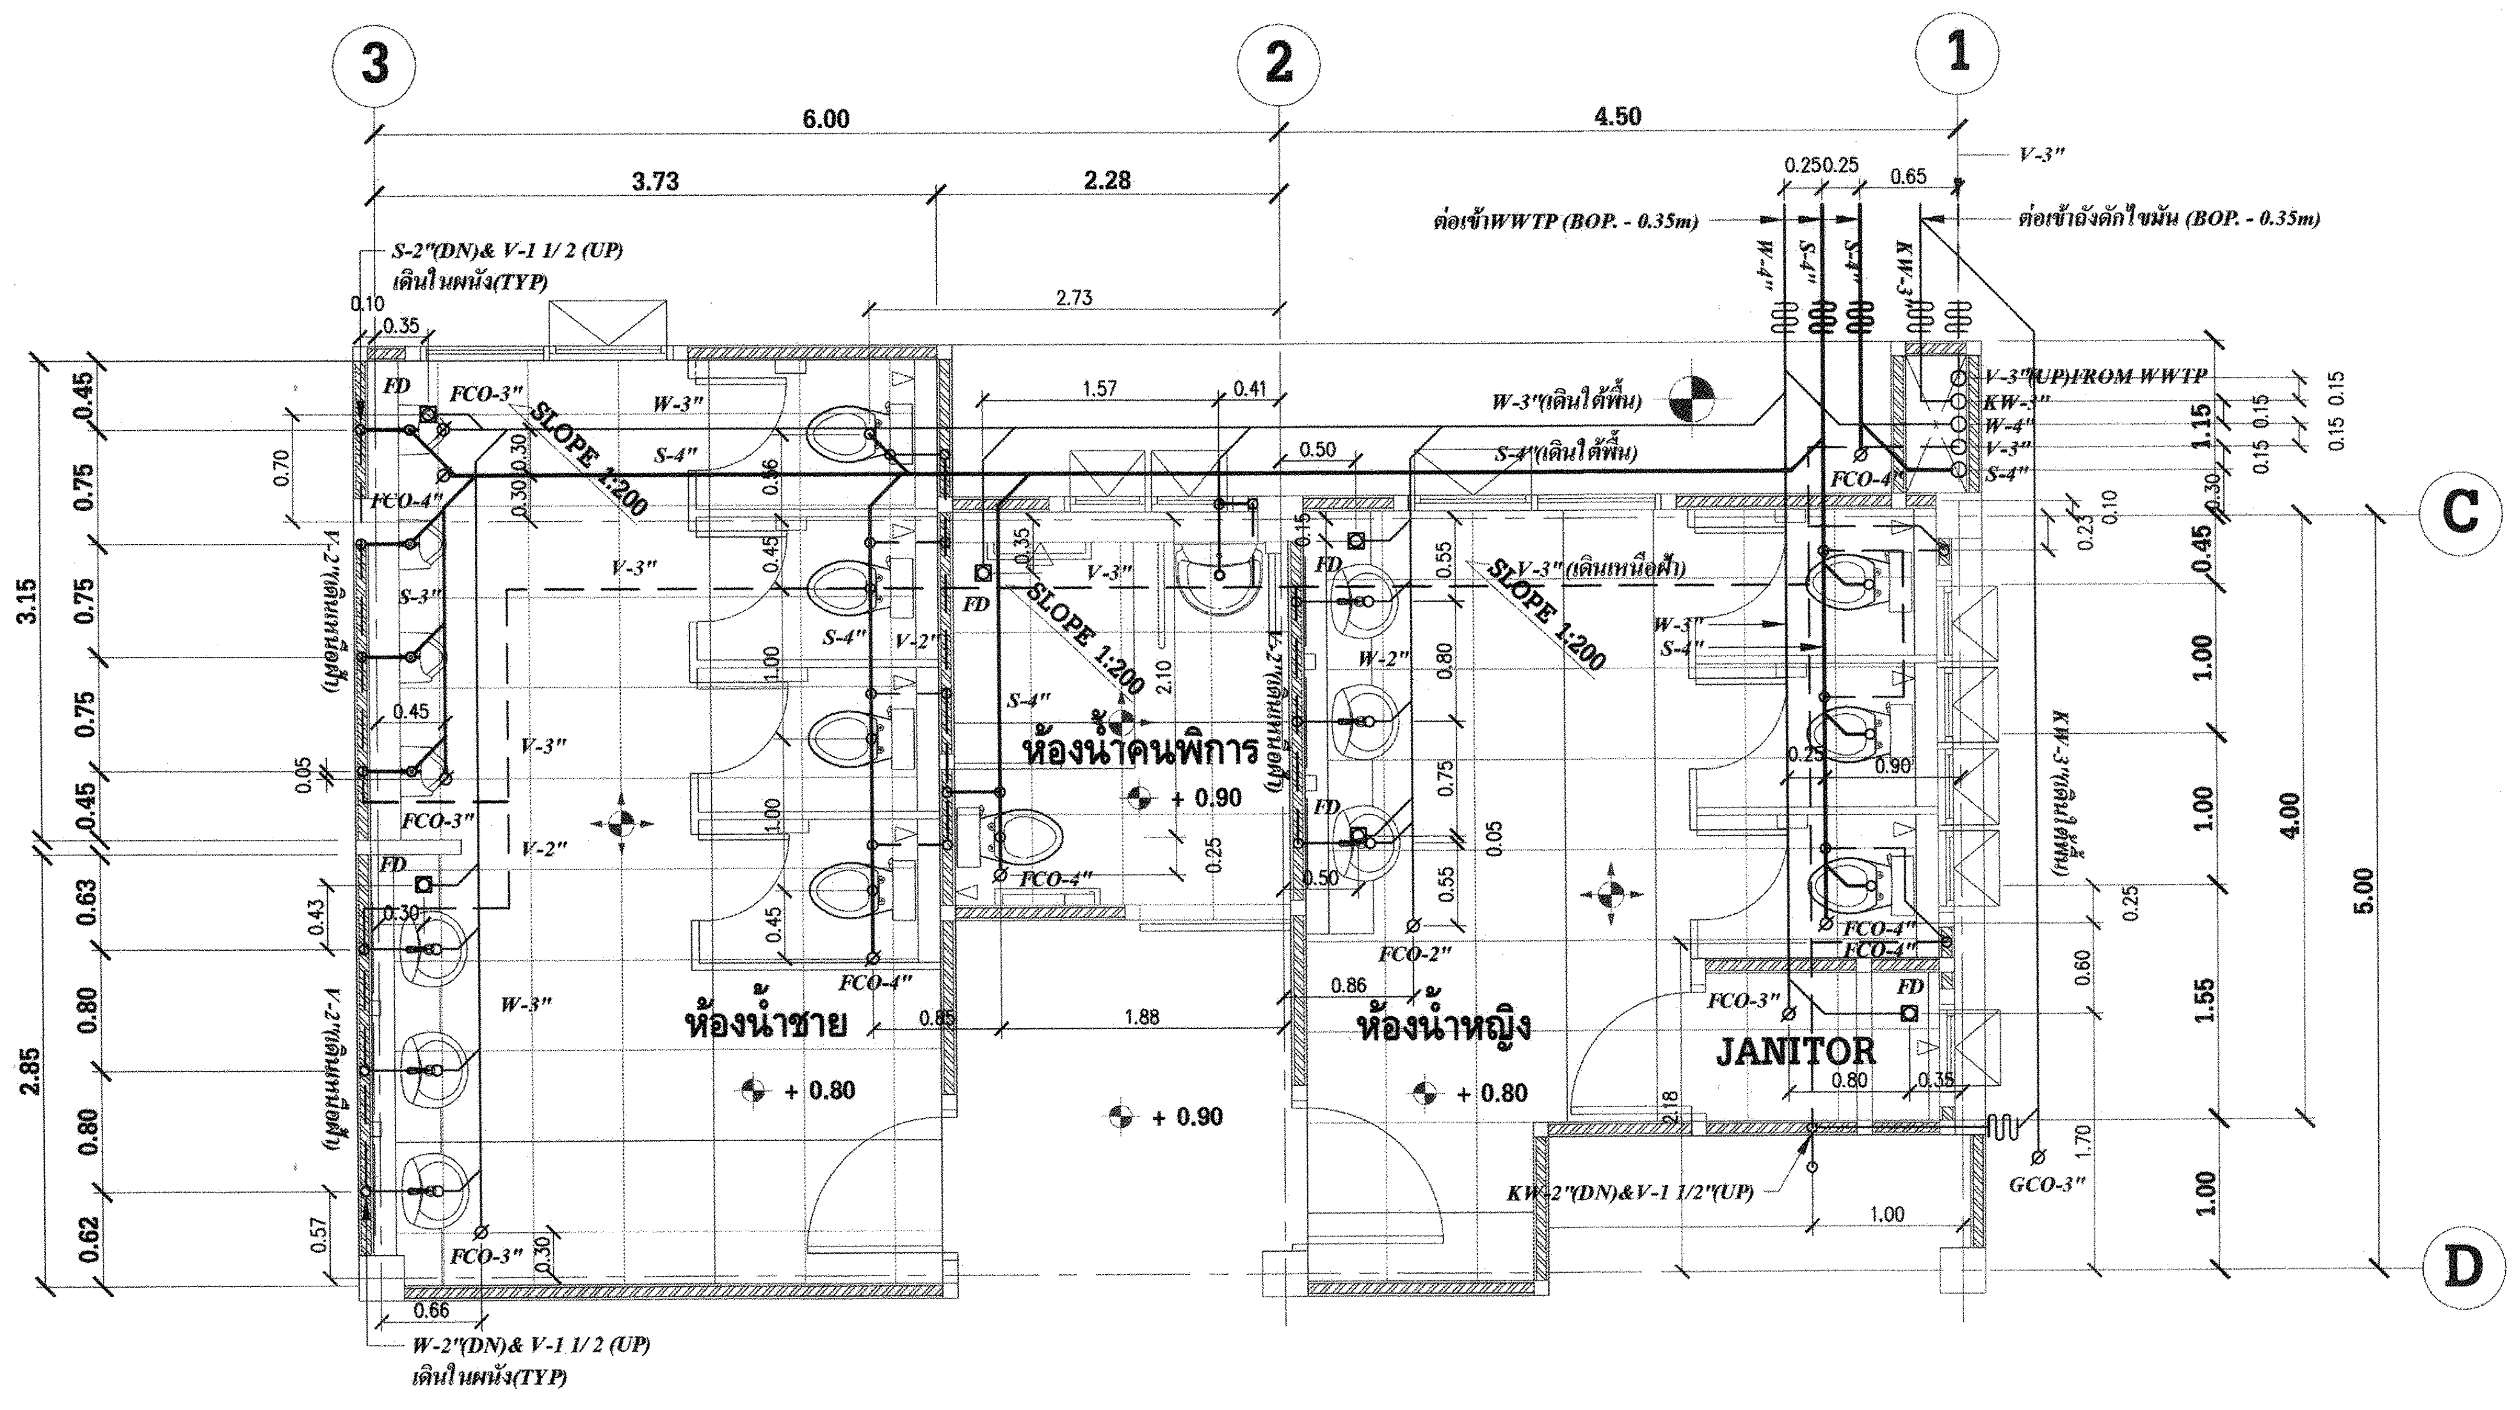

3
2
1
C
D
6.00
4.50
3.73
2.28
3.15
2.85
4.00
5.00
S-2"(DN)& V-1 1/2 (UP) เดินในผนัง(TYP)
ต่อเข้าWWTP (BOP. - 0.35m)
ต่อเข้าถังดักไขมัน (BOP. - 0.35m)
SLOPE 1:200
ห้องน้ำชาย
ห้องน้ำคนพิการ
ห้องน้ำหญิง
JANITOR
+ 0.80
+ 0.90
KW-2"(DN)&V-1 1/2"(UP)
W-2"(DN)& V-1 1/2 (UP) เดินในผนัง(TYP)

แบบขยายห้องน้ำ ชาย หญิง ห้องน้ำคนพิการ ห้องเตรียมอาหาร ชั้นที่ 1 แสดงการเดินท่อ S , W , V & KW

SCALE 1 : 50

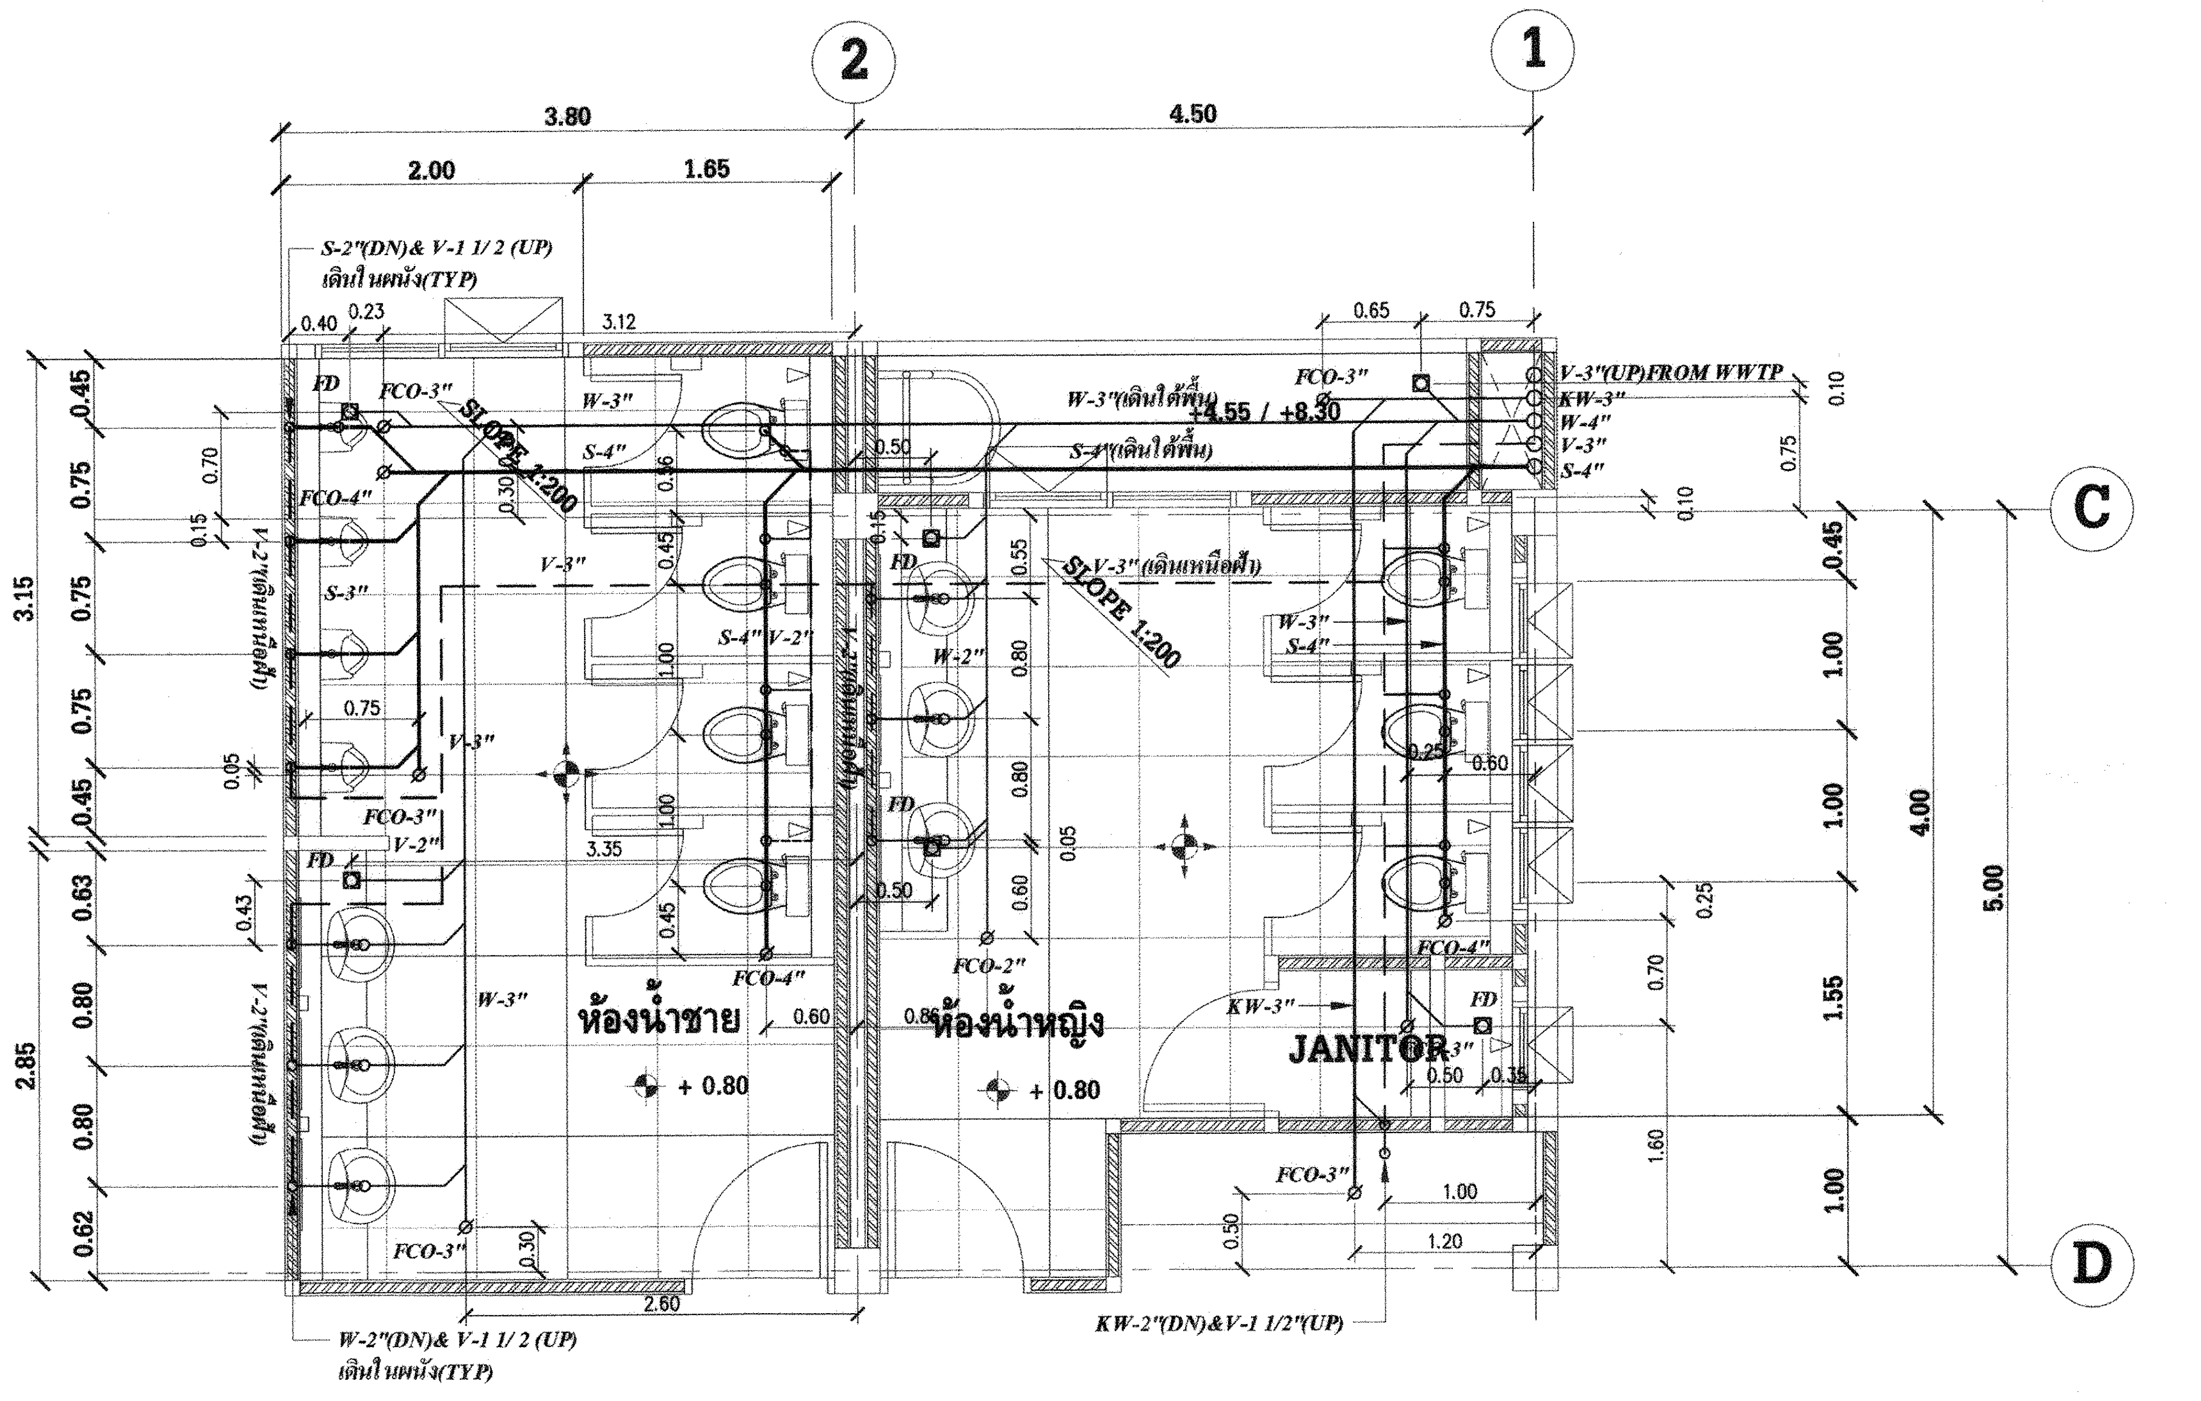

แบบขยายห้องน้ำ ชาย หญิง ชั้นที่ 2 , 3 แสดงการเดินท่อ S , W , V & KW

SCALE 1 : 50

การไฟฟ้าฝ่ายผลิตแห่งประเทศไทย

ฝ่ายออกแบบและบริหารงานก่อสร้าง

ได้รับการรับรอง ISO 9001:2008

53 หมู่ 2 ถนนจรัญสนิทวงศ์ บางกรวย นนทบุรี 11130 โทร436-1910-3

งานออกแบบ และ เอกสารประกอบแบบถือเป็นสมบัติของ ฝ่ายออกแบบและบริหารงานก่อสร้าง การไฟฟ้าฝ่ายผลิตแห่งประเทศไทย ห้ามผู้ใดนำไปใช้งาน ทำซ้ำ หรือ ดัดแปลง โดยไม่ได้รับอนุญาตเป็นลายลักษณ์อักษร จาก การไฟฟ้าฝ่ายผลิตแห่งประเทศไทย

ออกแบบ

สถาปนิก	(นาย อดิศร ศรีสุพรรณ)
สถาปนิกภายใน	(นางสาวศานติวร เอื้อประเสริฐ)
	(นาย อภิสิทธิ์ ณัฐวรวโรดม์)
วิศวกรโครงสร้าง	(นาย ทรงคุณ วิชินโรจน์จรัล)
	(นาย กานต์เดช ปั่นเจริญ)
วิศวกรสุขาภิบาล	(นาย วัชระ สมโรจน์รัตน์)
วิศวกรไฟฟ้า	(นาย ประพัทธ์ ชื่นชุมศรี)
วิศวกรเครื่องกล	(นาย อุกฤษฎ์ จำปาชนม์)

ตรวจสอบ

ผู้ควบคุมงาน กฟผ. บุญชัย ผดุงสมบัติถาวร

(นาย บุญชัย ผดุงสมบัติถาวร)

(นาย ดนุพงษ์ สรรพอุดม)

(นาย อภิศักดิ์ รำพึงจิต)

(นาย นนทชัย สกุลรัศมีไพศาล)

หัวหน้าแผนกบริหารสัญญาก่อสร้างอาคาร (นาย ศรชัย อภิบาลพลธรรม)

เห็นชอบ

(นาย สาโรจน์ จีนโก๊ว)

หัวหน้ากองบริหารงานก่อสร้าง

ผู้รับจ้าง

CAN DO CONSTRUCTION CO.,LTD

222 ถนนเทศบาลรังรักษ์เหนือ แขวงลาดยาว

เขตจตุจักร กรุงเทพมหานคร 10900

TEL. 591-3972 , 591-4906 FAX. 954-3759

เขียนแบบ

(นาย สุธีรพันธ์ ภูไหม)

ตรวจสอบ

(นาย ศุภชัย เมฆทันต์)

รับรอง

(นาย สำราญ เจริญวงศ์)

วิศวกรโครงการ

AS-BUILT DRAWING

งานอาคารสำนักงาน (อขน.)

แบบแสดง

แบบขยายห้องน้ำ แสดงการเดินท่อ

CW , S , W , V & KW

อ้างอิงแบบ กฟผ. เลขที่	แบบเลขที่
SNO-OF12-03-SN-7/8	AB-SNO-OF12-03-SN-8/9
เลขที่งาน	**จำนวนแผ่น**
257112-03	9