การเดินท่อ HDPE ผนังเบาสองชั้น FOR NON-TRAFFIC LOAD

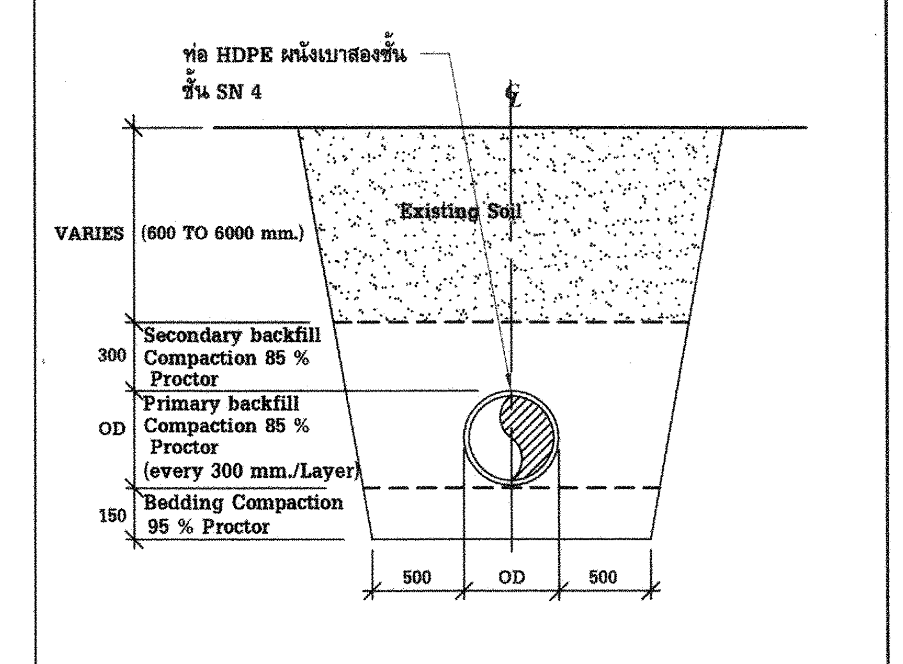
ท่อ HDPE ผนังเบาสองชั้น
ชั้น SN 4
VARIES (600 TO 6000 mm.)
Existing Soil
300
Secondary backfill Compaction 85 % Proctor
OD
Primary backfill Compaction 85 % Proctor (every 300 mm./Layer)
150
Bedding Compaction 95 % Proctor
500
OD
500

หมายเหตุ หน่วยเป็นมิลลิเมตร

HANGER SUPPORT

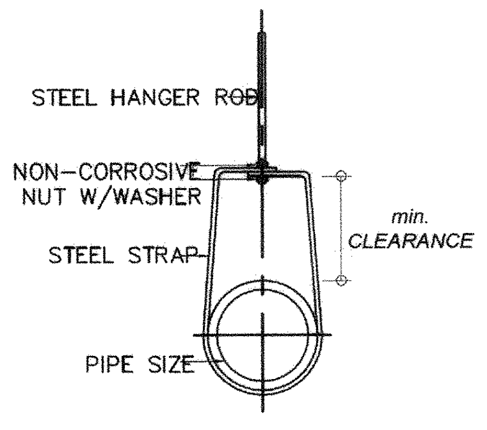

PIPE SIZE		HANGER ROD		STRAP SIZE		Min.CLEARANCE	
mm.	Inch.	mm.	Inch.	mm.	Inch.	mm.	Inch.
15	1/2	9	3/8	25x1.5	1x0.06	40	11/2
20	3/4	9	3/8	25x1.5	1x0.06	40	11/2
25	1	9	3/8	25x1.5	1x0.06	40	11/2
32	11/4	9	3/8	25x1.5	1x0.06	40	11/2
40	11/2	9	3/8	25x3	1x1/8	40	11/2
50	2	9	3/8	25x3	1x1/8	40	11/2
65	21/2	12	1/2	25x3	1x1/8	45	13/4
80	3	12	1/2	25x3	1x1/8	45	13/4

SUPPORT FOR VERTICAL PIPE

① STEEL CHANNEL
② NON CORROSIVE NUT W/WASHER
③ WELDED
④ STEEL STRAP
⑤ THREADED ROD
⑥ PIPE SIZE
⑦ EXPANSION BOLT

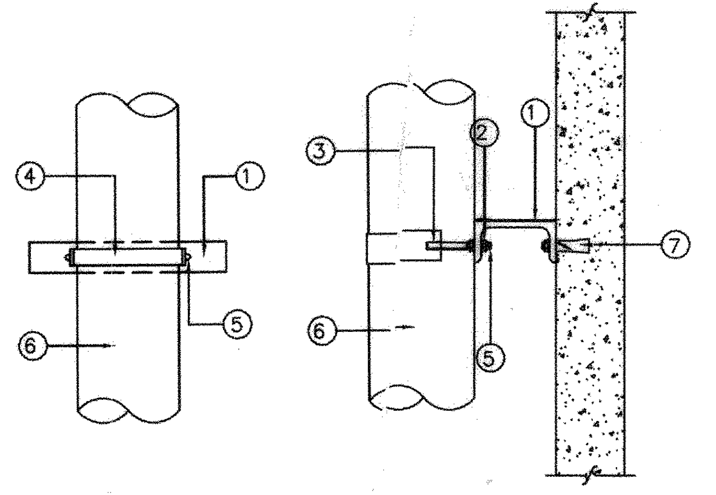

PIPE SIZE		THREADED ROD WITH NON CORROSIVE NUT & WASHER		STRAP SIZE	STEEL CHANNEL	EXPANSION BOLT
mm.	Inch.	mm.	Inch.	Inch.	mm.	mm.
15	1/2	6	1/4	1x1/8	75x40x5	6
20	3/4	6	1/4	1x1/8	75x40x5	6
25	1	6	1/4	1x1/8	75x40x5	6
32	11/4	9	3/8	1x1/8	75x40x5	9
40	11/2	9	3/8	1x1/8	75x40x5	9
50	2	9	3/8	1x1/8	75x40x5	9
65	21/2	12	1/2	1-1/4x3/16	100x50x5	12
80	3	12	1/2	1-1/4x3/16	100x50x5	12
100	4	12	1/2	1-1/4x3/16	100x50x5	12
125	5	12	1/2	1-1/4x3/16	100x50x5	12
150	6	15	5/8	1-1/2x3/16	100x50x5	16
200	8	15	5/8	1-1/2x3/16	100x50x5	16

NOTE
1. ALL STEEL PARTS SHALL BE PAINTED WITH 2 COATS OF ANTI-RUST PAINT AND 1 COAT OF FINISHED PAINT OR AS SPECIFIED.
2. A DIRT LEG AND BLOW-OFF VALVE SHALL BE PROVIDED ON EVERY RISERS
3. STEEL CHANNEL คุณภาพมาตรฐานผลิตภัณฑ์ อุตสาหกรรมที่ มอก. 116-2529 FE 24

บ่อพักระบายน้ำ (ø 0.30 – ø 0.40 m.)

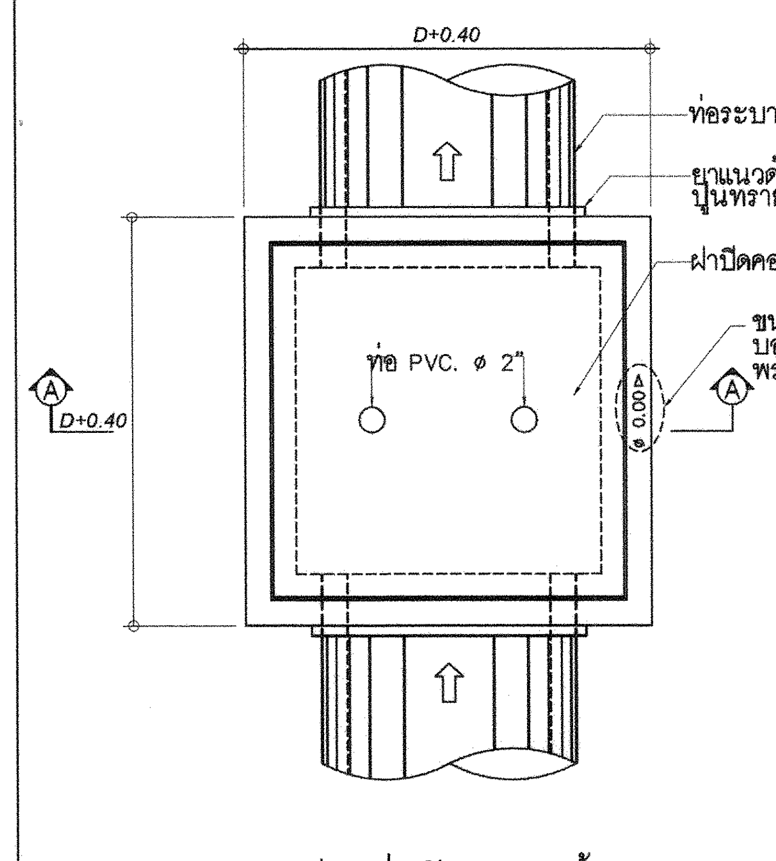
D+0.40
ท่อระบายน้ำ ขนาด ø D
ยาแนวด้วยปูนทราย
ฝาปิดคอนกรีต
ท่อ PVC. ø 2"
ขนาดตัวอักษร. สูง 2 cm. ลึก 3 mm. บอกขนาดเส้นผ่าศูนย์กลางท่อ พร้อมทิศทางการไหลของน้ำ
ø 0.00
A
D+0.40
A

แปลนบ่อพักระบายน้ำ
NOT TO SCALE

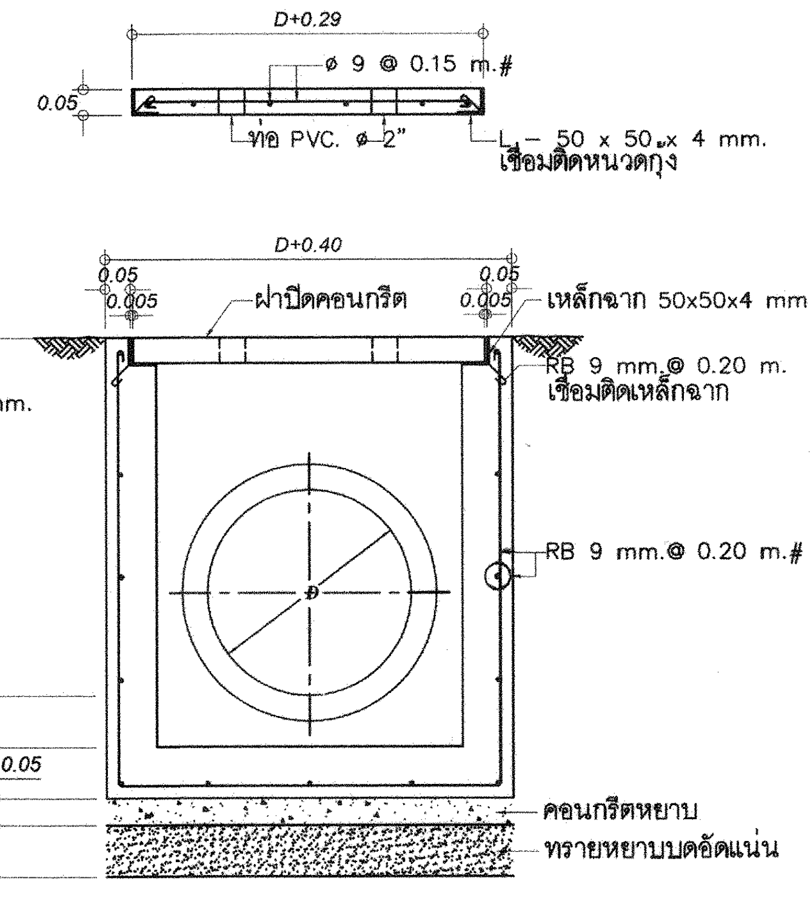

รูปตัด Ⓐ–○ A
NOT TO SCALE

VENT THROUGH ROOF (VTR.)

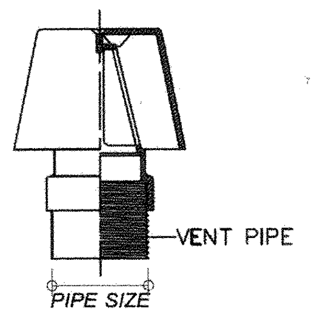

ROOF DRAIN (RD.)

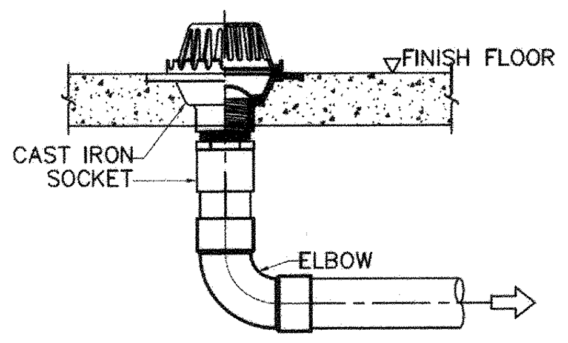

FLOOR DRAIN (FD.)

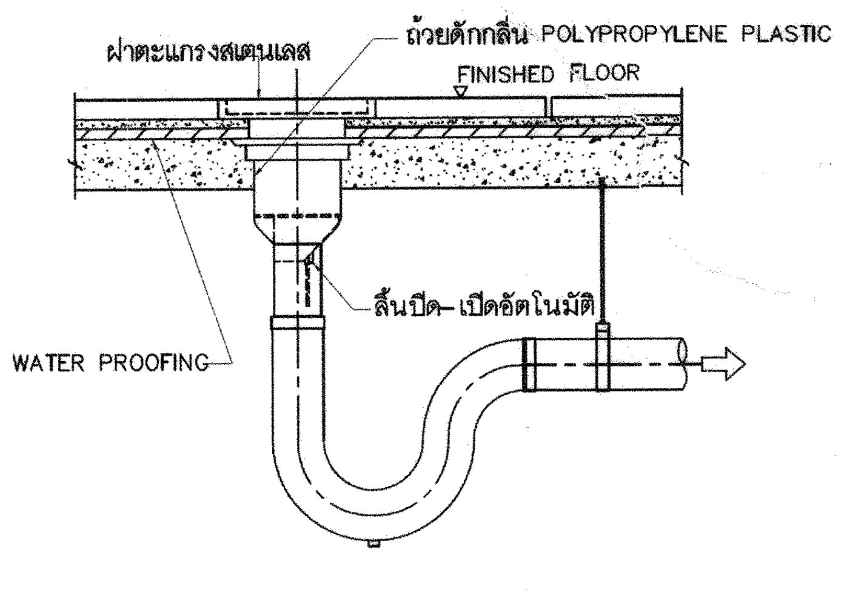

GROUND CLEANOUT (GCO.)

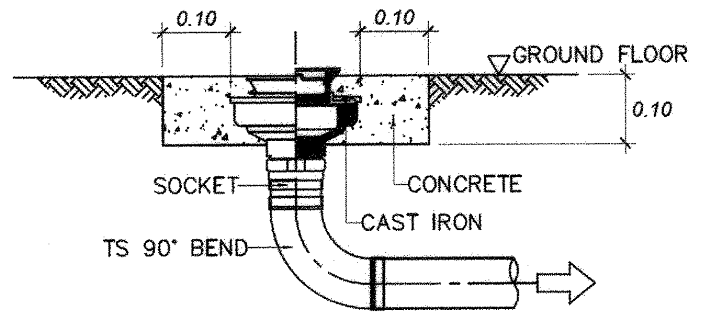

URINAL

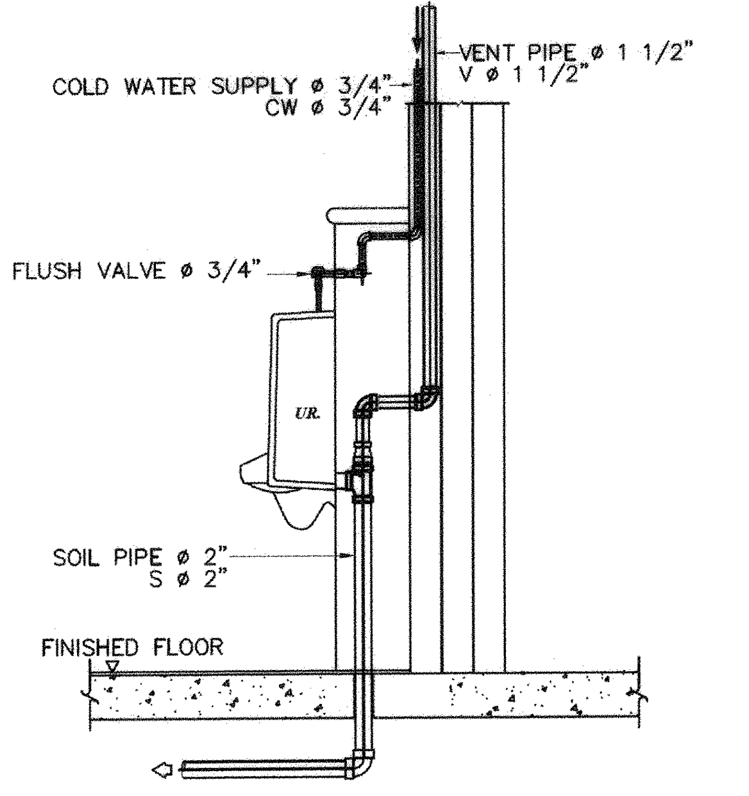

WATER CLOSET (FLUSH TANK) (DN.)

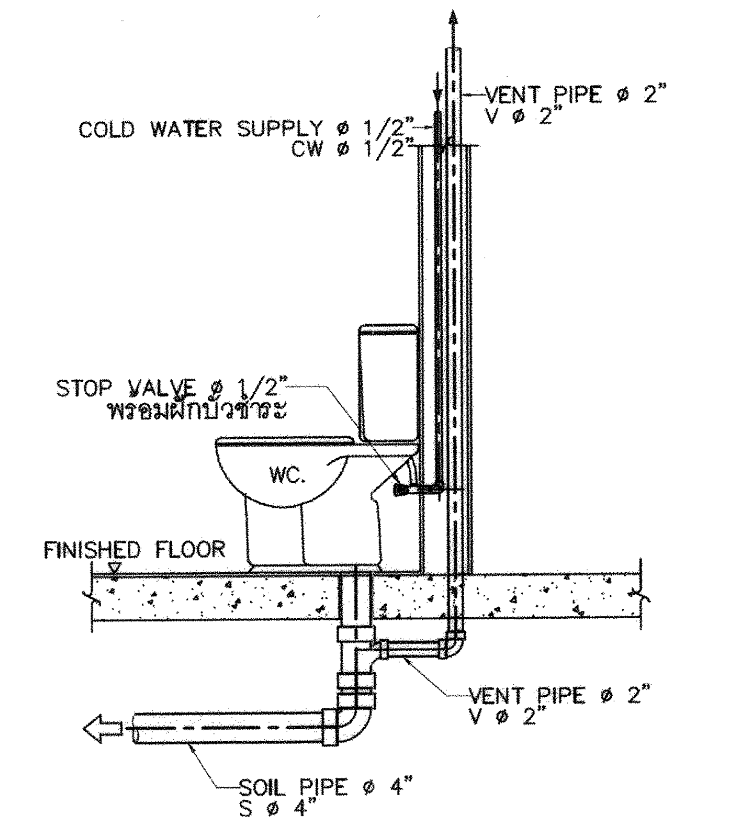

บ่อพักน้ำพร้อมตะแกรงดักขยะ

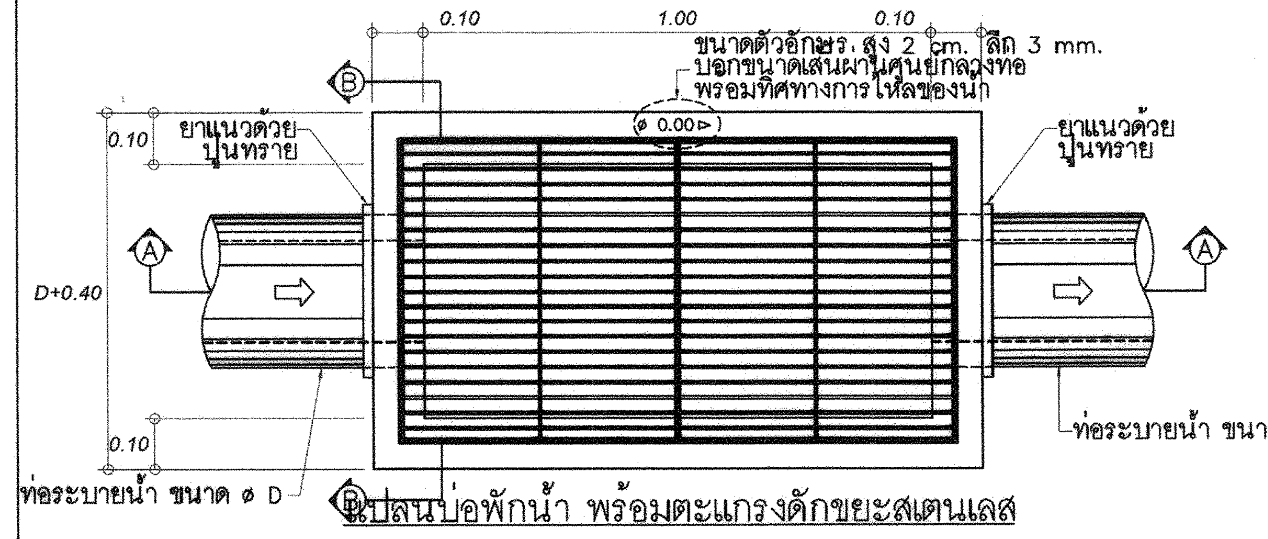

แปลนบ่อพักน้ำ พร้อมตะแกรงดักขยะสเตนเลส
NOT TO SCALE

ฝาตะแกรงเหล็ก สำหรับบ่อพักน้ำ

- ฝาตะแกรงเหล็กให้ทาสีรองพื้นกันสนิม 2 ครั้ง และทาสีน้ำมันเคลือบทับหน้า 2 ครั้ง
- ในตำแหน่งหลังจากการตัด เจาะ และการเชื่อม จะต้องทำความสะอาดผิวให้เรียบ ปราศจากสิ่งสกปรก แล้วทาสีรองพื้นกันสนิมทันที 2 ครั้ง และทาสีน้ำมันเคลือบทับหน้า 2 ครั้ง
- สีรองพื้น ใช้สีชนิดซิงก์ฟอสเฟต มีส่วนผสม Alkyd Resin สามารถยึดเกาะเหล็กได้ดี และป้องกันสนิมได้เป็นอย่างดี มีมาตรฐานอุตสาหกรรมรับรอง จาก อเมริกา,ยุโรป หรือ (มอก. 2386-2555 แก้ไขล่าสุด) อย่างใดอย่างหนึ่ง
- สีทับหน้า ใช้สีบรอนซ์ เป็นระบบสีเคลือบ Alkyd Resin มีส่วนผสมของผงสีอลูมิเนียมในเนื้อสี มีมาตรฐานอุตสาหกรรมรับรอง จาก อเมริกา,ยุโรป หรือ มอก. 2386-2555 แก้ไขล่าสุด อย่างใดอย่างหนึ่ง

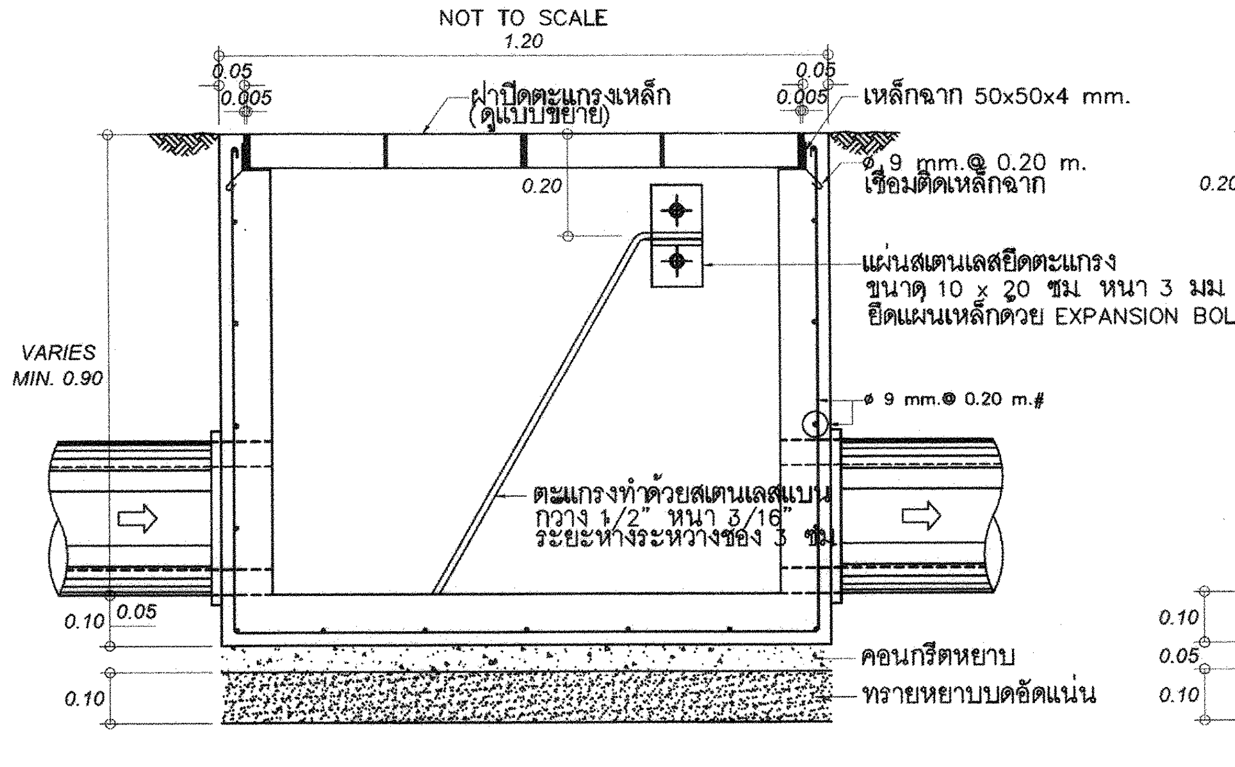
1.20
0.05
0.005
ฝาปิดตะแกรงเหล็ก (ดูแบบขยาย)
0.05
0.005
เหล็กฉาก 50x50x4 mm.
ø 9 mm.@ 0.20 m. เชื่อมติดเหล็กฉาก
0.20
แผ่นสเตนเลสยึดตะแกรง ขนาด 10 x 20 ซม. หนา 3 มม ยึดแผ่นเหล็กด้วย EXPANSION BOLT
VARIES MIN. 0.90
ø 9 mm.@ 0.20 m.#
ตะแกรงทำด้วยสเตนเลสแบน กว้าง 1/2" หนา 3/16" ระยะห่างระหว่างช่อง 3 ซม.
0.10
0.05
0.10
คอนกรีตหยาบ
ทรายหยาบบดอัดแน่น

รูปตัด Ⓐ–○ A
NOT TO SCALE

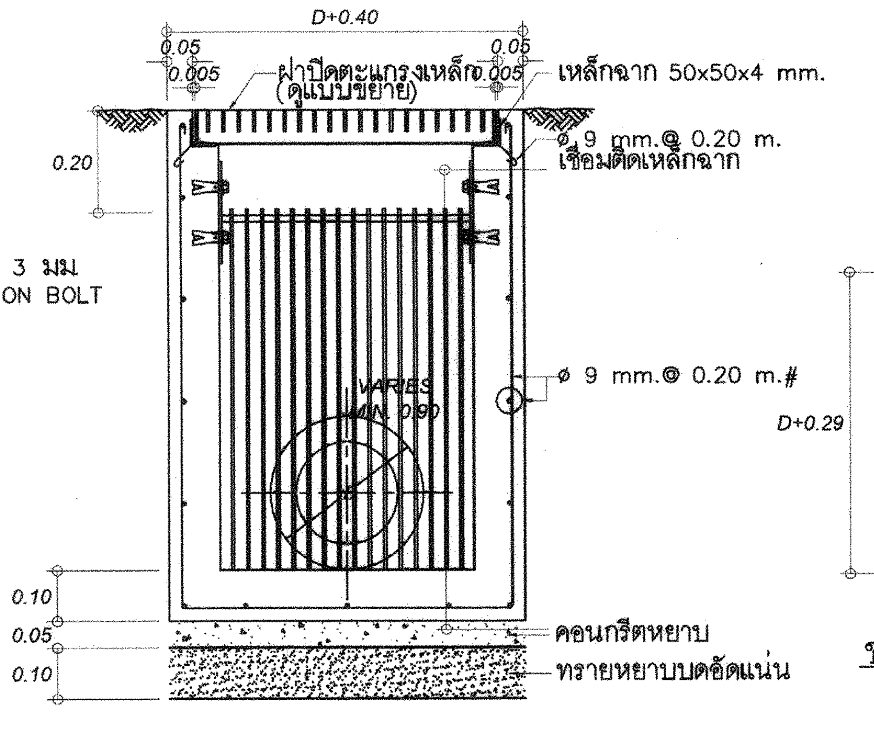

รูปตัด Ⓑ–○ B
NOT TO SCALE

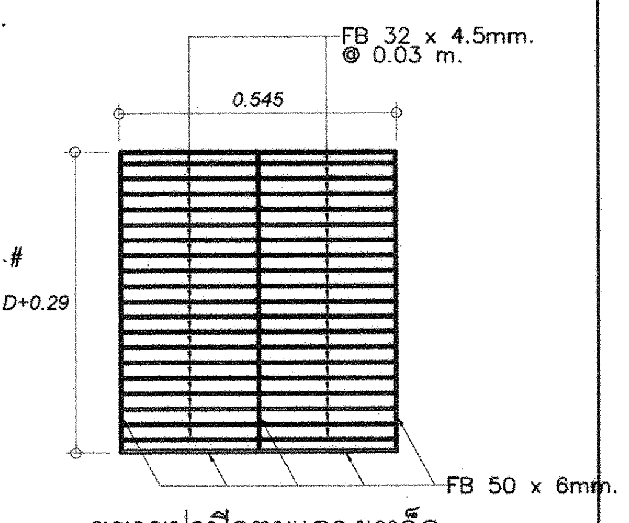

ขยายฝาปิดตะแกรงเหล็ก
NOT TO SCALE

ROOF DRAIN (RD.) สำหรับราง STAINLESS STEEL

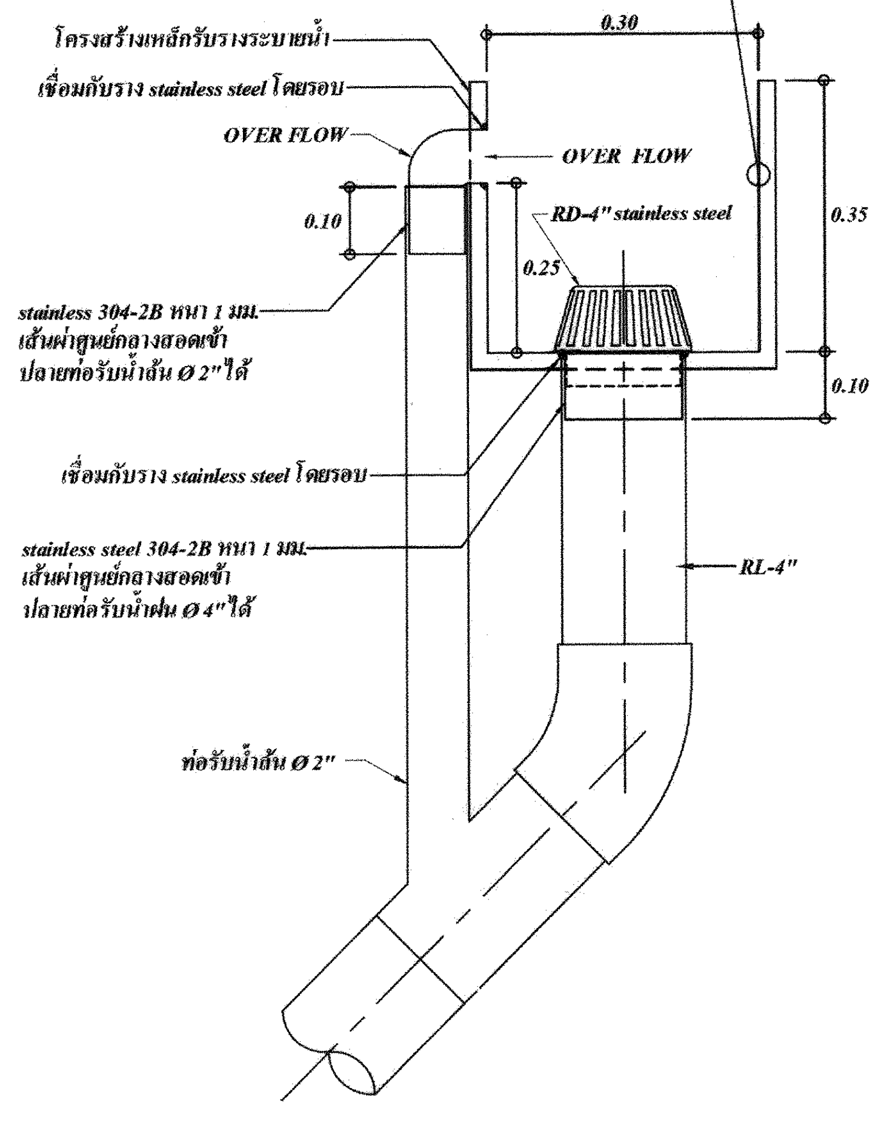
รางระบายน้ำ (ดูแบบสถาปัตยกรรม) stainless steel 304-2B หนา 1 มม.
โครงสร้างเหล็กรับรางระบายน้ำ
0.30
เชื่อมกับราง stainless steel โดยรอบ
OVER FLOW
OVER FLOW
0.10
RD-4" stainless steel
0.35
0.25
stainless 304-2B หนา 1 มม. เส้นผ่าศูนย์กลางสอดเข้าปลายท่อรับน้ำล้น Ø 2" ได้
0.10
เชื่อมกับราง stainless steel โดยรอบ
stainless steel 304-2B หนา 1 มม. เส้นผ่าศูนย์กลางสอดเข้าปลายท่อรับน้ำฝน Ø 4" ได้
RL-4"
ท่อรับน้ำล้น Ø 2"

LAVATORY (DN.)

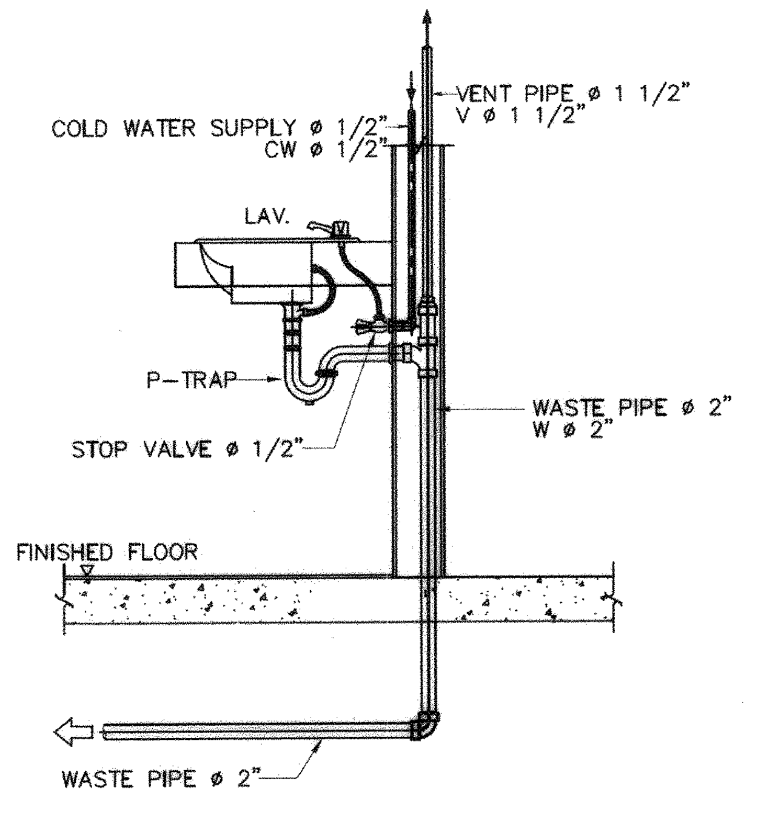

การไฟฟ้าฝ่ายผลิตแห่งประเทศไทย
ฝ่ายออกแบบและบริหารงานก่อสร้าง
ได้รับการรับรอง ISO 9001:2008
53 หมู่ 2 ถนนจรัญสนิทวงศ์ บางกรวย นนทบุรี 11130 โทร436-1910-3

งานออกแบบ และ เอกสารประกอบแบบถือเป็นสมบัติของ ฝ่ายออกแบบและบริหารงานก่อสร้าง การไฟฟ้าฝ่ายผลิตแห่งประเทศไทย ห้ามผู้ใดนำไปใช้งาน ทำซ้ำ หรือ ดัดแปลง โดยไม่ได้รับอนุญาตเป็นลายลักษณ์อักษร จาก การไฟฟ้าฝ่ายผลิตแห่งประเทศไทย

ออกแบบ

สถาปนิก	(นาย อดิศร ศรีสุพรรณ)
สถาปนิกภายใน	(นางสาวศานติวร เอื้อประเสริฐ)
	(นาย อภิสิทธิ์ ณัฐวรวโรตม์)
วิศวกรโครงสร้าง	(นาย ทรงคุณ วิชินโรจน์จรัล)
	(นาย กานต์เดช ปั่นเจริญ)
วิศวกรสุขาภิบาล	(นาย วัชระ สมโรจน์รัตน์)
วิศวกรไฟฟ้า	(นาย ประพัทธ์ ชื่นชุมศรี)
วิศวกรเครื่องกล	(นาย อุกฤษฏ์ จำปาชนม์)

ตรวจสอบ
ผู้ควบคุมงาน กฟผ.
บุญชัย ผดุงสมบัติถาวร
(นาย บุญชัย ผดุงสมบัติถาวร)
(นาย ดนุพงษ์ สรรพอุดม)
(นาย อภิศักดิ์ รำพึงจิต)
(นาย นันทชัย สกุลรัศมีไพศาล)
หัวหน้าแผนกบริหารสัญญาก่อสร้างอาคาร
(นาย ศรชัย อภิบาลพลธรรม)

เห็นชอบ
(นาย สาโรจน์ จีนโก๊ว)
หัวหน้ากองบริหารงานก่อสร้าง

ผู้รับจ้าง

CAN DO CONSTRUCTION CO.,LTD
222 ถนนเทศบาลรังรักษ์เหนือ แขวงลาดยาว
เขตจตุจักร กรุงเทพมหานคร 10900
TEL. 591-3972 , 591-4906 FAX. 954-3759

เขียนแบบ
(นาย สุธีรพันธ์ ภู่ไหม)

ตรวจสอบ
(นาย ศุภชัย เมฆทันต์)

รับรอง
(นาย สำราญ เจริญวงศ์)
วิศวกรโครงการ

AS-BUILT DRAWING

งานอาคารสำนักงาน (อขน.)

แบบแสดง
มาตรฐานการติดตั้ง

อ้างอิงแบบ กฟผ. เลขที่	แบบเลขที่
SNO-OF12-03-SN-8/8	AB-SNO-OF12-03-SN-9/9
เลขที่งาน	**จำนวนแผ่น**
257112-03	9