

PID DUCT (HANGER SYSTEM)

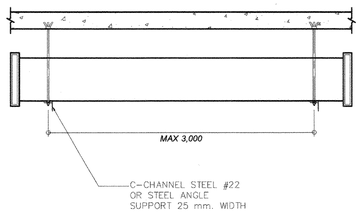

LONGEST SIDE OF DUCT L (mm.)	L ≤ 630	630≤ L ≤1,250	1,250≤ L ≤2,000	L ≥2,000
MAX. SUPPORT SPAN (mm.)	≤3,000	≤2,500	≤2,000	≤1,500
MIN. THREADED ROD DIA. (mm.)	ø6	ø8	ø10	ø10


PID DUCT (STRAIGHT DUCT METHOD)

STRAIGHT DUCT METHOD : METHOD 1

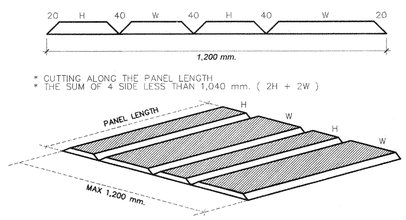


* CUTTING ALONG THE PANEL LENGTH
* THE SUM OF 4 SIDE LESS THAN 1,040 mm. (2H + 2W)

SEQUENCE OF ASSEMBLY

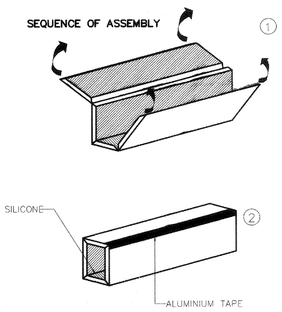


STRAIGHT DUCT METHOD : METHOD 2A

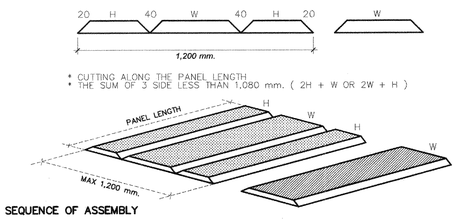


* CUTTING ALONG THE PANEL LENGTH
* THE SUM OF 3 SIDE LESS THAN 1,080 mm. (2H + W OR 2W + H)

SEQUENCE OF ASSEMBLY

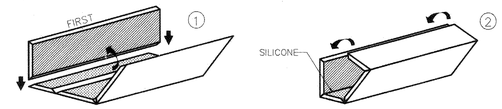


STRAIGHT DUCT METHOD : METHOD 2B

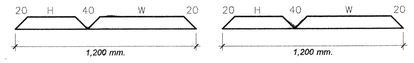


* CUTTING ALONG THE PANEL LENGTH
* THE SUM OF 2 SIDE LESS THAN 1,120 mm. (W + H)


SEQUENCE OF ASSEMBLY

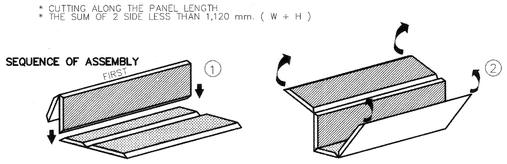

STRAIGHT DUCT METHOD : METHOD 2C

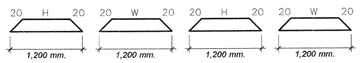


* CUTTING ALONG THE PANEL LENGTH
* EACH SIDE TO BE LESS THAN 1,160 mm.

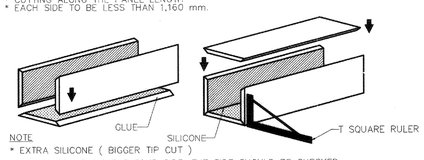


NOTE
* EXTRA SILICONE (BIGGER TIP CUT)
* WHEN ASSEMBLING THE FOUR SIDE, THE SIDE SHOULD BE CHECKED (WITH T SQUARE RULER) AND HELD IN POSITION

STRAIGHT DUCT METHOD : METHOD 3

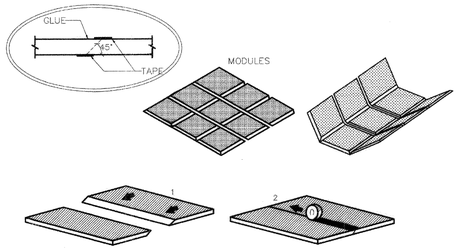


PID DUCT (DUCT TAKE OFF)

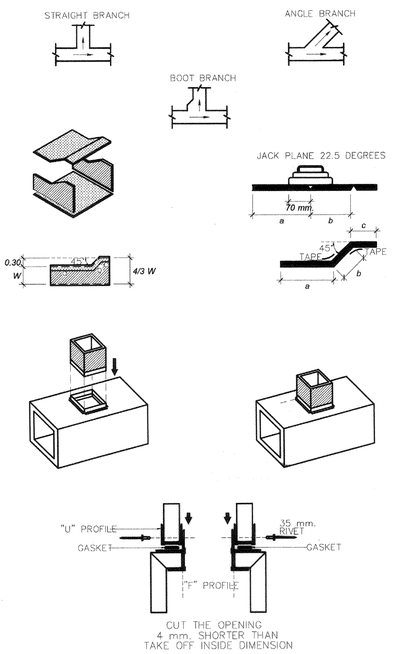

PID DUCT (DUCT JOINING SYSTEMS)


OPTION 1 – DUCT JOINING SYSTEM

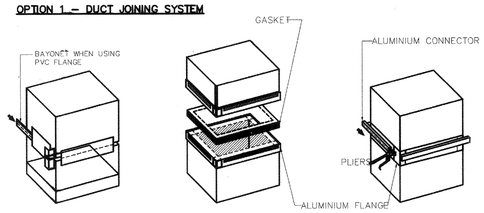

PVC FLANGE

ALUMINIUM FLANGE


OPTION 2 – FOR INTERNAL DUCT (20 mm. THICK) LESS THAN 500x500 mm. SECTION

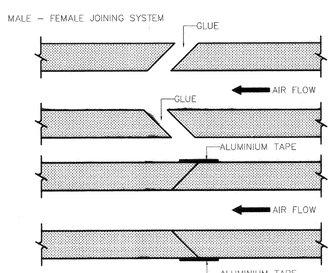


PID DUCT (DUCT REINFORCEMENT)

TABLE FOR THE CALCULATION OF STIFFENING

DUCT SIDE mm. \ PRESSURE	PA 0 150	PA 160 300	PA 310 450	PA 460 600	PA 610 750	PA 760 950	PA 960 1000	PA 1010 1250	PA 1260 1500	PA 1510 1750	PA 1760 2000
510–600									1	1	2
610–700								1	1	1	2
710–800							1	1	2	2	2
810–900					1	1	1	2	2	2	2
910–1000	1	1	1	1	1	1	2	2	2	2	2
1010–1100	1	1	1	1	2	2	2	2	2	2	2
1110–1200	1	1	1	2	2	2	2	2	2	2	2
1210–1300	1	1	1	2	2	2	2	2	2	2	2
1310–1400	1	1	1	2	2	2	2	2	2	2	2
1410–1500	2	2	2	2	2	2	2	2	2	2	2
1510–1600	2	2	2	2	2	2	2	2	2	2	2
1610–1700	2	2	2	2	2	2	2	2	2	2	2
1710–1800	2	2	2	2	2	2	2	2	2	2	2
1810–1900	2	2	2	2	2	2	2	2	2	2	2
1910–2000	2	2	2	2	2	2	2	2	2	2	2

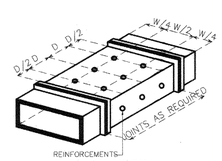

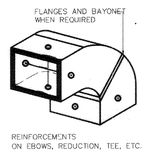

D = RECOMMENDED STEP INTERVAL (SEE SCHEDULE OF DUCT REINFORCEMENT)
W = WIDTH OF DUCT

การไฟฟ้าฝ่ายผลิตแห่งประเทศไทย
ฝ่ายออกแบบและบริหารงานก่อสร้าง
ได้รับการรับรอง ISO 9001:2008
53 หมู่ 2 ถนนจรัญสนิทวงศ์ บางกรวย นนทบุรี 11130 โทร436-1910-3

งานออกแบบ และ เอกสารประกอบแบบยื่อเป็นสมบัติของ ฝ่ายออกแบบและบริหารงานก่อสร้าง การไฟฟ้าฝ่ายผลิตแห่งประเทศไทย ห้ามผู้ใดนำไปใช้งาน ทำซ้ำ หรือ ดัดแปลง โดยไม่ได้รับอนุญาตเป็นลายลักษณ์อักษร จาก การไฟฟ้าฝ่ายผลิตแห่งประเทศไทย

ออกแบบ

สถาปนิก	(นาย อดิศร ศรีสุพรรณ)
สถาปนิกภายใน	(นางสาวศานติวร เอื้อประเสริฐ)
	(นาย อภิสิทธิ์ ณัฐวรวโรดม์)
วิศวกรโครงสร้าง	(นาย ทรงคุณ วิชินโรจน์ดร้อ)
	(นาย กานต์เดช ปั้นเจริญ)
วิศวกรสุขาภิบาล	(นาย วัชระ สมโรจน์รัตน์)
วิศวกรไฟฟ้า	(นาย ประพัทธ์ ชื่นชุมศรี)
วิศวกรเครื่องกล	(นาย ลุกฤษฎ์ จำปาชมพ์)

ตรวจสอบ

ผู้ควบคุมงาน กฟผ. (นาย บุญชัย ผลุงสมบัติการ)
(นาย ดนุพงษ์ สรรพลุลม)
(นาย อภิศักดิ์ ร่ำพิมาย)
(นาย/นนทชัย สกุลรัตน์มีโพศาล)

หัวหน้าแผนกบริหารสัญญาก่อสร้างอาคาร (นาย ศรชัย อภิบาลพลธรรม)

เห็นชอบ

(นาย สาโรจน์ จีนโก้ว)
หัวหน้ากองบริหารงานก่อสร้าง

ผู้รับจ้าง

CAN DO CONSTRUCTION CO.,LTD
222 ถนนเทศบาลสัมพันธ์วงศ์ แขวงลาดยาว
เขตจตุจักร กรุงเทพมหานคร 10900
TEL. 591-3972 , 591-4906 FAX. 954-3759

เขียนแบบ (นาย สุธีรพันธ์ ภู่ไหม)

ตรวจสอบ (นาย ศศิวัฒน์ ภวัตพงศ์ปณต)

รับรอง (นาย สำราญ เจริญวงศ์)
วิศวกรโครงการ

AS-BUILT DRAWING

งานอาคารสำนักงาน (อขน.)

แบบแสดง TYPICAL DETAIL 1

อ้างอิงแบบ กฟผ. เลขที่	แบบเลขที่
SNO-OF12-03-M-11/12	AB-SNO-OF12-03-M-11/12
เลขที่งาน 257112-03	**จำนวนแผ่น** 12