

แบบแปลน	AB-SNO-OF12-03-M-12/12	แผ่นที่


PID DUCT (CONNECTION TO ACCESSORIES)

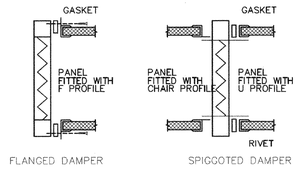


PID DUCT (CONNECTION TO SHEET METAL)

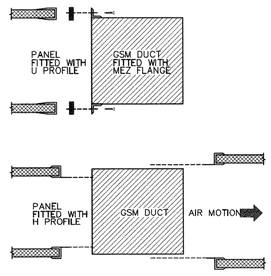


PIPES THROUGH ROOF

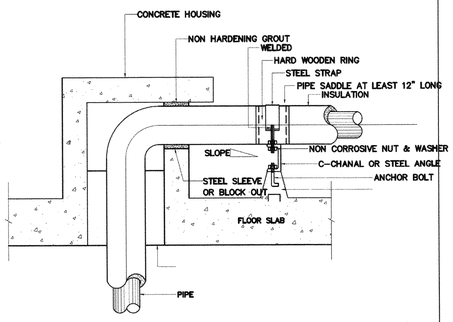


SPLITTER DAMPER

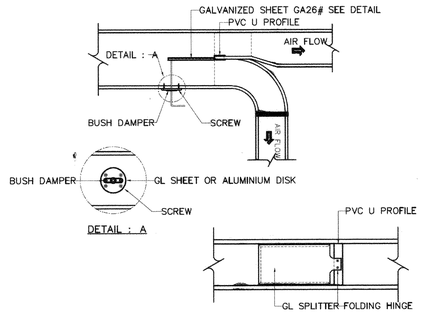


DETAIL SPLITTER DAMPER

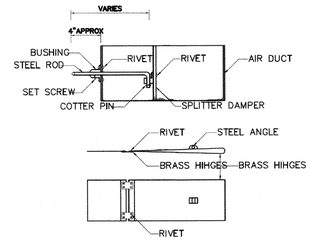

PIPE SLEEVE THROUGH WALL

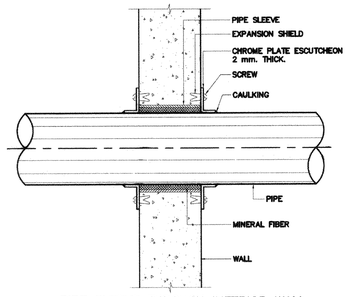


PIPE SLEEVE THROUGH INTERIOR WALL

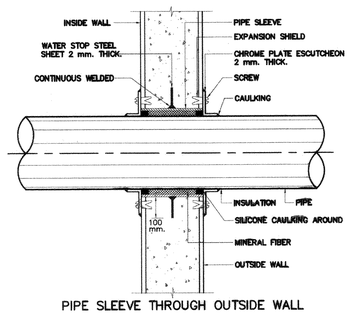


PIPE SLEEVE THROUGH OUTSIDE WALL


TYPICAL BRANCH TAKE-OFF WITH SPLITER DAMPER

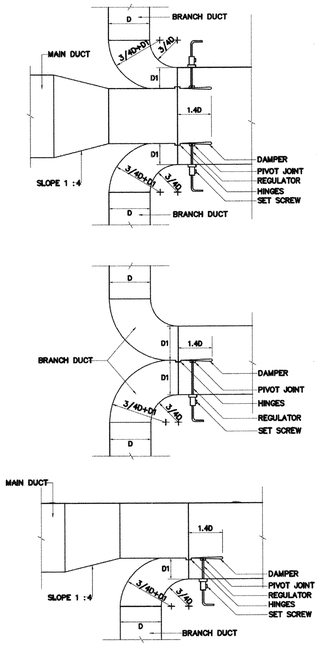

REFRIGERANT PIPING INSTALLATION

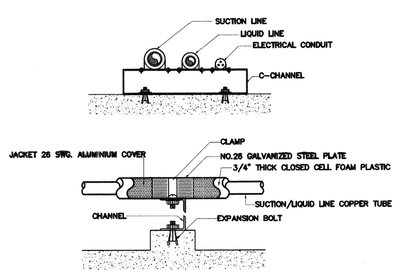


DETAIL REFRIGERANT PIPING (OUTDOOR)

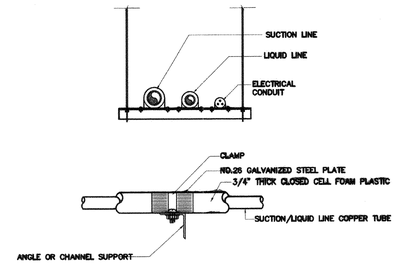

DETAIL REFRIGERANT PIPING (INDOOR)

FLEXIBLE DUCT CONNECTOR

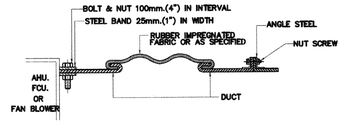


DRAINAGE PIPING FOR FCU./VFCU.

DRAIN PIPE SIZE		CONNECTED COOLING LOAD IN TONS	
(mm.)	(inch	HORIZONTAL RUN	VERTICAL RUN
20	3/4	0-2	0-3
25	1	2-5	3-8
32	1 1/4	5-30	8-50
40	1 1/2	30-50	50-75
50	2	50-170	75-250
80	3	170-300	250-400
100	4	300-430	400-600
125	5	430-600	600-900


NOTE :-

- WHERE HORIZONTAL RUNS ARE EMPLOYED WITH A PITCH OF LESS THAN 25 mm. IN 3,000 mm. (1" IN 10 FT.) INCREASE THE ABOVE PIPE SIZE TO NEXT LARGER SIZE
- PIPE SIZE IN mm. REFER TO PVC. PIPE

CEILING MOUNTED EXHAUST FAN

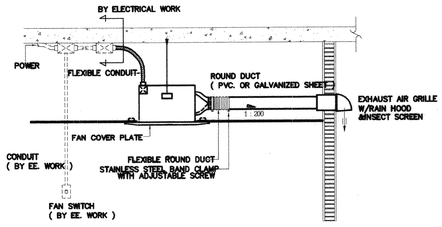

WALL MOUNTED EXHAUST FAN

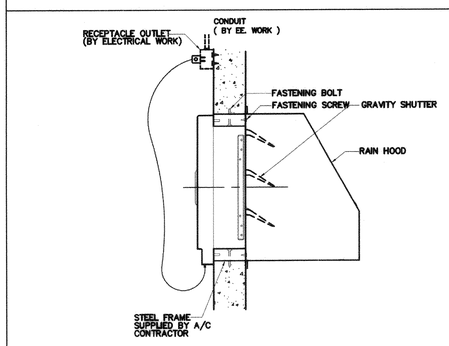

การไฟฟ้าฝ่ายผลิตแห่งประเทศไทย

ฝ่ายออกแบบและบริหารงานก่อสร้าง

ได้รับการรับรอง ISO 9001:2008

53 หมู่ 2 ถนนเจริญสนิทวงศ์ บางกรวย นนทบุรี 11130 โทร436-1910-3

งานออกแบบ และ เอกสารประกอบแบบถือเป็นสมบัติของ ฝ่ายออกแบบและบริหารงานก่อสร้าง การไฟฟ้าฝ่ายผลิตแห่งประเทศไทย ห้ามผู้ใดนำไปใช้งาน ทำซ้ำ หรือ ดัดแปลง โดยไม่ได้รับอนุญาตเป็นลายลักษณ์อักษร จาก การไฟฟ้าฝ่ายผลิตแห่งประเทศไทย

ออกแบบ

สถาปนิก (นาย อดิศร ศรีสุพรรณ)

สถาปนิกภายใน (นางสาวศานติวร เอื้อประเสริฐ)

(นาย อภิสิทธิ์ ณัฐวรวโรตม์)

วิศวกรโครงสร้าง (นาย ทรงคุณ วิชินโรจน์จร)

(นาย กานต์เดช ปันแจริญ)

วิศวกรสุขาภิบาล (นาย วัชระ สมโรจน์วัฒน์)

วิศวกรไฟฟ้า (นาย ประพัทธ์ ชื่นรุมณี)

วิศวกรเครื่องกล (นาย ลุกฤษฎ์ จำปาชนม์)

ตรวจสอบ

ผู้ควบคุมงาน กฟผ. (นาย บุญชัย ผลุงสมบัติถาวร)

(นาย ดนุพงษ์ สรรพลุลม)

(นาย อภิลักกี้ [illegible])

(นาย นนท์ชัย สกุลรัตน์ไพศาล)

หัวหน้าแผนกบริหารสัญญาก่อสร้างอาคาร (นาย ศรชัย อภิบาลพลอรรม)

เห็นชอบ

(นาย สาโรจน์ จีนโกัว)

หัวหน้ากองบริหารงานก่อสร้าง

ผู้รับจ้าง

CAN DO CONSTRUCTION CO.,LTD

222 ถนนพหลโยธินตัดใหม่ แขวงสายไหม

เขตดอนเมือง กรุงเทพมหานคร 10900

TEL. 591-3972 , 591-4906 FAX. 954-3759

เขียนแบบ (นาย สุธีรพันธ์ ภูไหม)

ตรวจสอบ (นาย ศศิวัฒน์ ภวัตพงศ์ปณต)

รับรอง (นาย สำราญ เจริญวงศ์)

วิศวกรโครงการ

AS-BUILT DRAWING

งานอาคารสำนักงาน (อขน.)

แบบแสดง TYPICAL DETAIL 2

อ้างอิงแบบ กฟผ. เลขที่	แบบเลขที่
SNO-OF12-03-M-12/12	AB-SNO-OF12-03-M-12/12
เลขที่งาน 257112-03	จำนวนแผ่น 12