AB-SNO-OF12-03-M-3/12

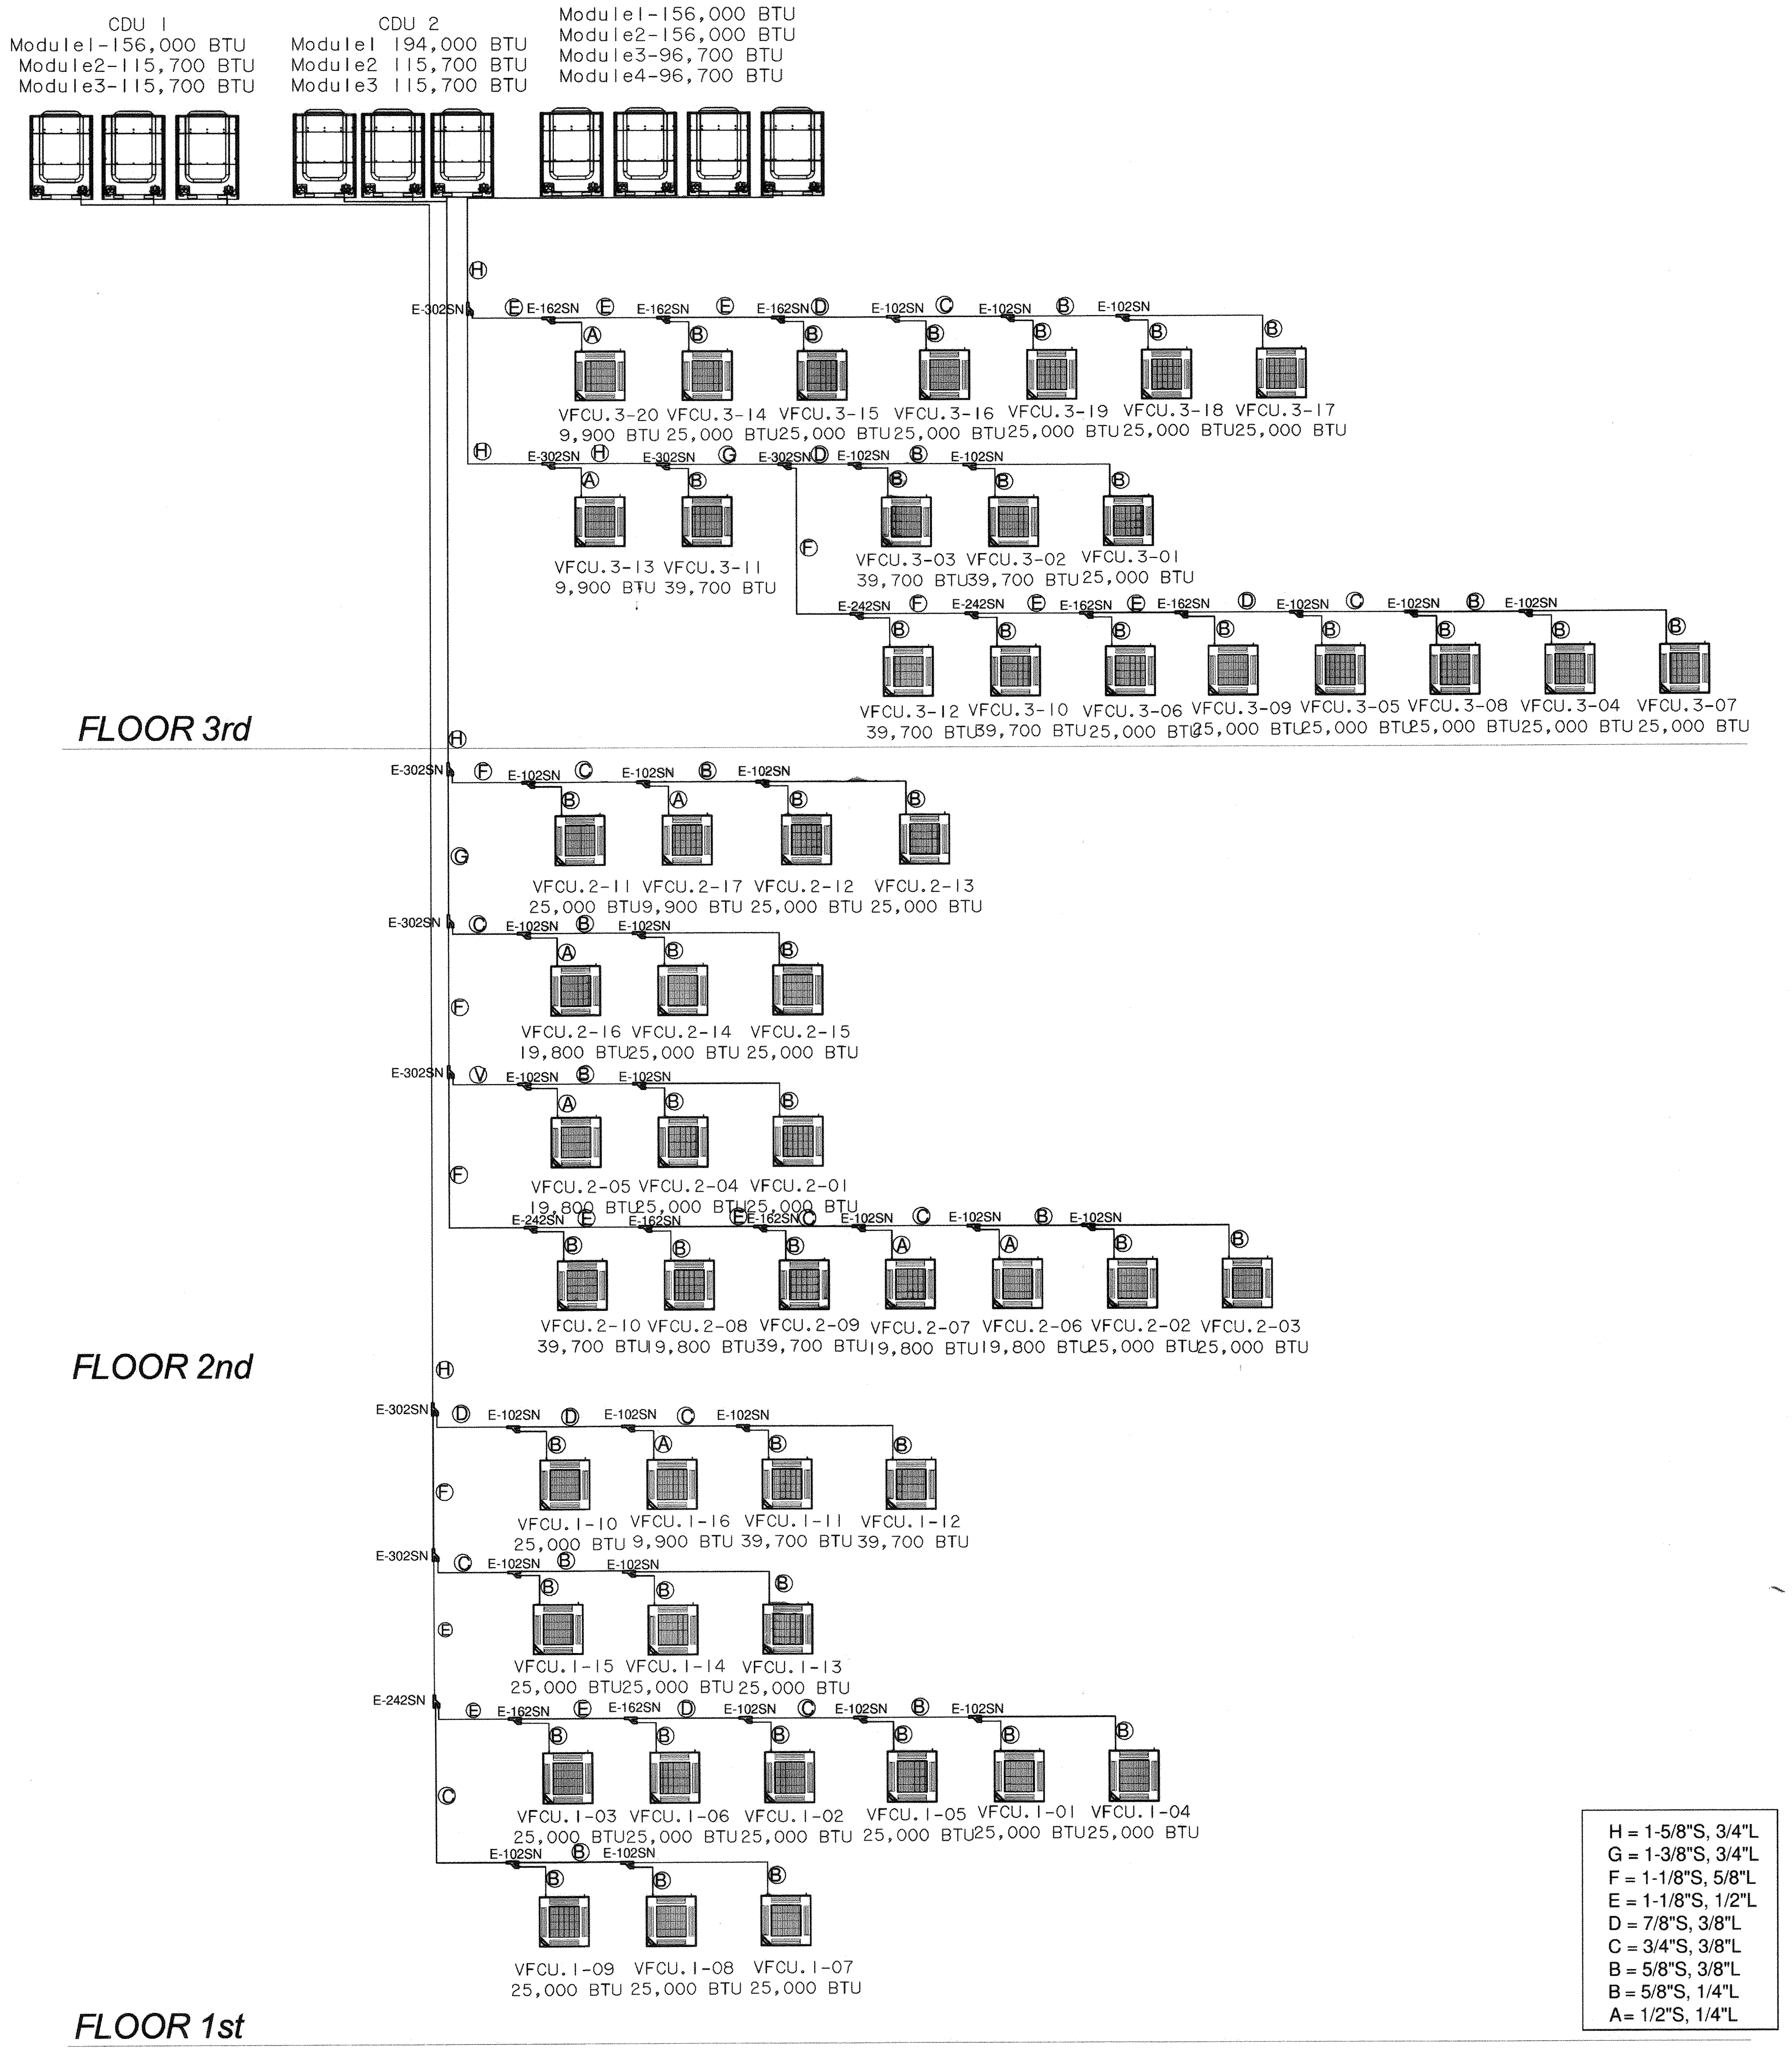
CDU 1
Module1-156,000 BTU
Module2-115,700 BTU
Module3-115,700 BTU
CDU 2
Module1 194,000 BTU
Module2 115,700 BTU
Module3 115,700 BTU
CDU 3
Module1-156,000 BTU
Module2-156,000 BTU
Module3-96,700 BTU
Module4-96,700 BTU
E-302SN
E-242SN
E-162SN
E-102SN
VFCU.3-20 9,900 BTU
VFCU.3-14 25,000 BTU
VFCU.3-15 25,000 BTU
VFCU.3-16 25,000 BTU
VFCU.3-19 25,000 BTU
VFCU.3-18 25,000 BTU
VFCU.3-17 25,000 BTU
VFCU.3-13 9,900 BTU
VFCU.3-11 39,700 BTU
VFCU.3-03 39,700 BTU
VFCU.3-02 39,700 BTU
VFCU.3-01 25,000 BTU
VFCU.3-12 39,700 BTU
VFCU.3-10 39,700 BTU
VFCU.3-06 25,000 BTU
VFCU.3-09 25,000 BTU
VFCU.3-05 25,000 BTU
VFCU.3-08 25,000 BTU
VFCU.3-04 25,000 BTU
VFCU.3-07 25,000 BTU
FLOOR 3rd
VFCU.2-11 25,000 BTU
VFCU.2-17 9,900 BTU
VFCU.2-12 25,000 BTU
VFCU.2-13 25,000 BTU
VFCU.2-16 19,800 BTU
VFCU.2-14 25,000 BTU
VFCU.2-15 25,000 BTU
VFCU.2-05 19,800 BTU
VFCU.2-04 25,000 BTU
VFCU.2-01 25,000 BTU
VFCU.2-10 39,700 BTU
VFCU.2-08 19,800 BTU
VFCU.2-09 39,700 BTU
VFCU.2-07 19,800 BTU
VFCU.2-06 19,800 BTU
VFCU.2-02 25,000 BTU
VFCU.2-03 25,000 BTU
FLOOR 2nd
VFCU.1-10 25,000 BTU
VFCU.1-16 9,900 BTU
VFCU.1-11 39,700 BTU
VFCU.1-12 39,700 BTU
VFCU.1-15 25,000 BTU
VFCU.1-14 25,000 BTU
VFCU.1-13 25,000 BTU
VFCU.1-03 25,000 BTU
VFCU.1-06 25,000 BTU
VFCU.1-02 25,000 BTU
VFCU.1-05 25,000 BTU
VFCU.1-01 25,000 BTU
VFCU.1-04 25,000 BTU
VFCU.1-09 25,000 BTU
VFCU.1-08 25,000 BTU
VFCU.1-07 25,000 BTU
FLOOR 1st
Ⓐ
Ⓑ
Ⓒ
Ⓓ
Ⓔ
Ⓕ
Ⓖ
Ⓗ
Ⓥ

H = 1-5/8"S, 3/4"L
G = 1-3/8"S, 3/4"L
F = 1-1/8"S, 5/8"L
E = 1-1/8"S, 1/2"L
D = 7/8"S, 3/8"L
C = 3/4"S, 3/8"L
B = 5/8"S, 3/8"L
B = 5/8"S, 1/4"L
A= 1/2"S, 1/4"L

VRF SYSTEM SCHEMATIC DIAGRAM

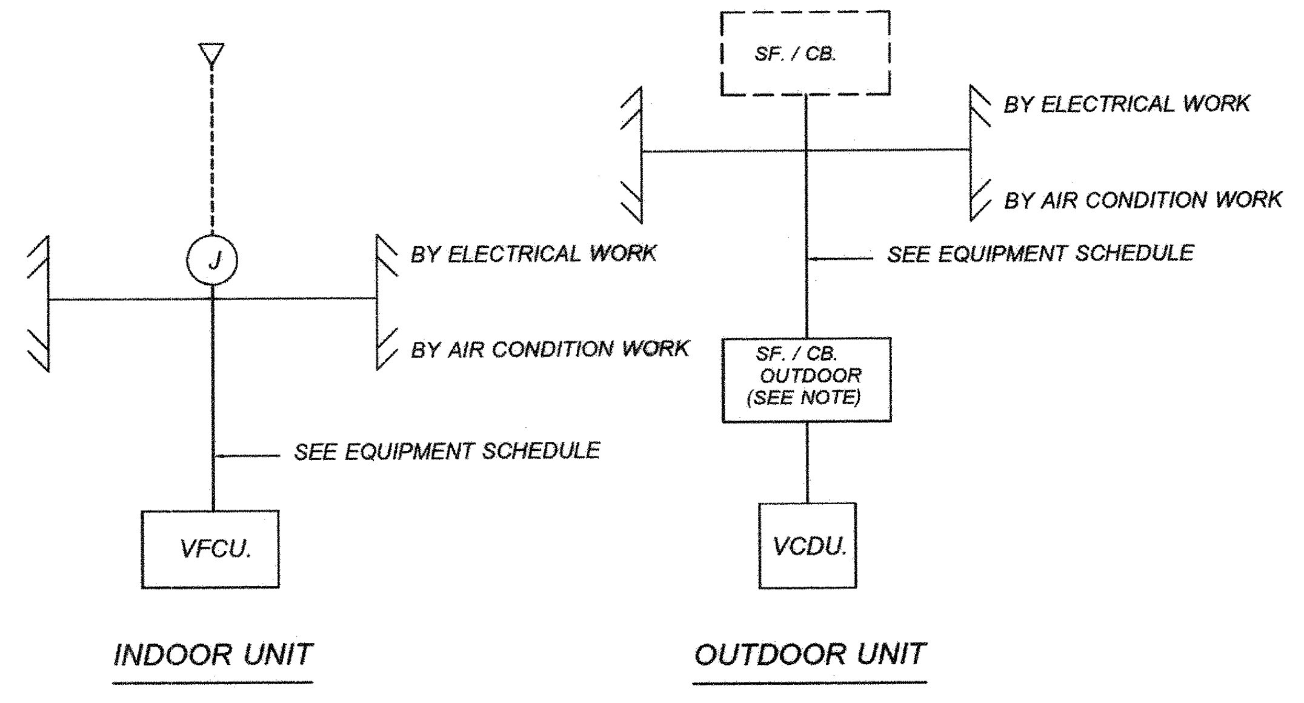
SF. / CB.
BY ELECTRICAL WORK
BY AIR CONDITION WORK
J
SEE EQUIPMENT SCHEDULE
SF. / CB. OUTDOOR (SEE NOTE)
VFCU.
VCDU.
INDOOR UNIT
OUTDOOR UNIT

NOTE:-
ในกรณีที่จำเป็นต้องมีการแยก CIRCUIT BREAKER ย่อยสำหรับ VCDU.แต่ละโมดูลตามคำแนะนำของผู้ผลิต งานในส่วนนี้ให้อยู่ในความรับผิดชอบของผู้รับจ้างงานระบบเครื่องกล โดยผู้รับจ้างต้องจัดทำแบบติดตั้งเสนอให้ กฟผ. พิจารณาก่อนดำเนินการ

POWER SUPPLY DIAGRAM FOR VRV/VRF SYSTEM

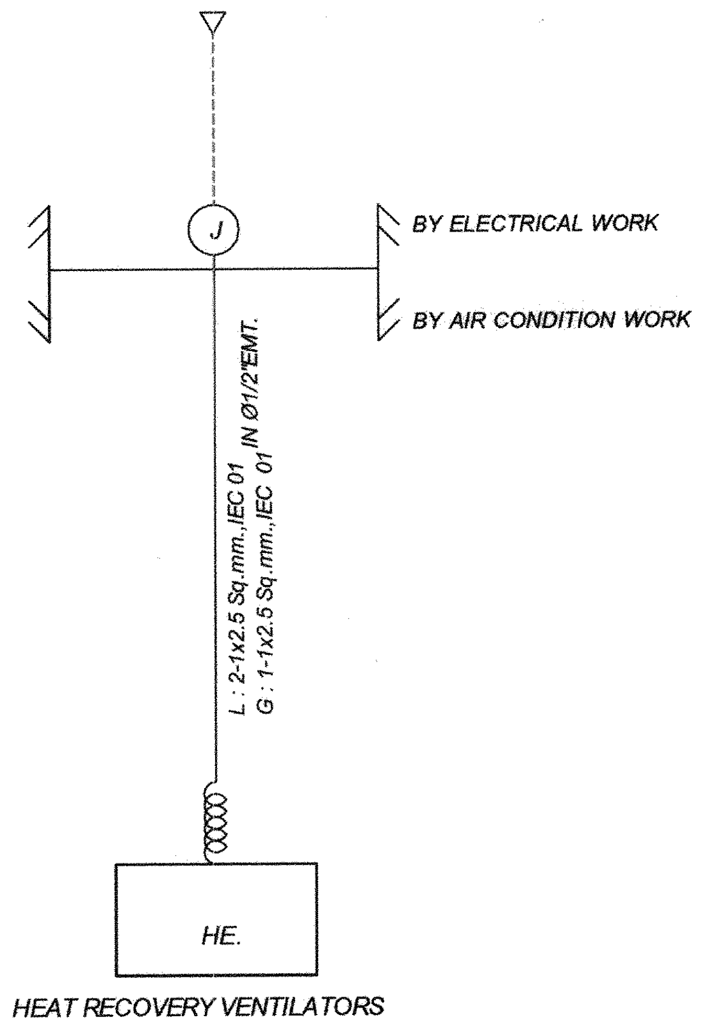
J
BY ELECTRICAL WORK
BY AIR CONDITION WORK
L : 2-1x2.5 Sq.mm.,IEC 01 IN Ø1/2"EMT.
G : 1-1x2.5 Sq.mm.,IEC 01
HE.
HEAT RECOVERY VENTILATORS

POWER SUPPLY DIAGRAM FOR HEAT RECOVERY VENTILATOR

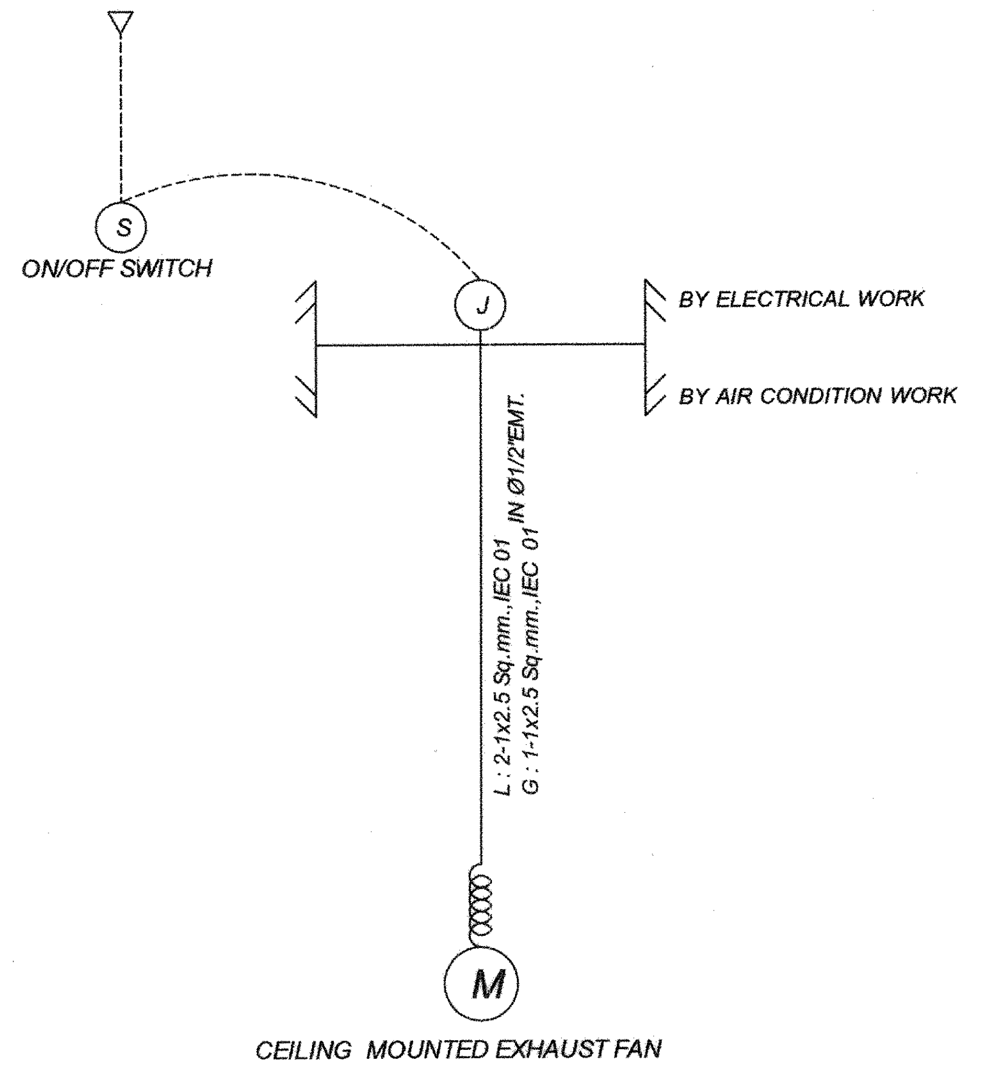
S
ON/OFF SWITCH
J
BY ELECTRICAL WORK
BY AIR CONDITION WORK
L : 2-1x2.5 Sq.mm.,IEC 01 IN Ø1/2"EMT.
G : 1-1x2.5 Sq.mm.,IEC 01
M
CEILING MOUNTED EXHAUST FAN

POWER SUPPLY DIAGRAM FOR CELING MOUNTED EXHAUST FAN

การไฟฟ้าฝ่ายผลิตแห่งประเทศไทย
ฝ่ายออกแบบและบริหารงานก่อสร้าง
ได้รับการรับรอง ISO 9001:2008
53 หมู่ 2 ถนนจรัญสนิทวงศ์ บางกรวย นนทบุรี 11130 โทร436-1910-3

งานออกแบบ และ เอกสารประกอบแบบถือเป็นสมบัติของ ฝ่ายออกแบบและบริหารงานก่อสร้าง การไฟฟ้าฝ่ายผลิตแห่งประเทศไทย ห้ามผู้ใดนำไปใช้งาน ทำซ้ำ หรือ ดัดแปลง โดยไม่ได้รับอนุญาตเป็นลายลักษณ์อักษร จาก การไฟฟ้าฝ่ายผลิตแห่งประเทศไทย

ออกแบบ

สถาปนิก	(นาย อดิศร ศรีสุพรรณ)
สถาปนิกภายใน	(นางสาวศานติวร เอื้อประเสริฐ)
	(นาย อภิสิทธิ์ ณัฐวรวโรตม์)
วิศวกรโครงสร้าง	(นาย ทรงคุณ วิชินโรจน์จรัล)
	(นาย กานต์เดช ปั้นเจริญ)
วิศวกรสุขาภิบาล	(นาย วัชระ สมโรจน์รัตน์)
วิศวกรไฟฟ้า	(นาย ประพัทธ์ ชื่นชุมศรี)
วิศวกรเครื่องกล	(นาย อุกฤษฏ์ จำปาชนม์)

ตรวจสอบ

ผู้ควบคุมงาน กฟผ. บุญชัย ผดุงสมบัติถาวร
(นาย บุญชัย ผดุงสมบัติถาวร)
(นาย ดนุพงษ์ สรรพอุดม)
(นาย อภิศักดิ์ รำพึงกิจ)
(นาย นพชัย สกุลรัศมีไพศาล)
หัวหน้าแผนกบริหารสัญญาก่อสร้างอาคาร
(นาย ศรชัย อภิบาลพลธรรม)

เห็นชอบ

(นาย สาโรจน์ จีนโก๊ว)
หัวหน้ากองบริหารงานก่อสร้าง

ผู้รับจ้าง

CAN DO CONSTRUCTION CO.,LTD
222 ถนนเทศบาลสงเคราะห์เหนือ แขวงลาดยาว
เขตจตุจักร กรุงเทพมหานคร 10900
TEL. 591-3972 , 591-4906 FAX. 954-3759

เขียนแบบ
(นาย สุธีรพันธ์ ภู่ไหม)

ตรวจสอบ
ศศิวัฒน์
(นาย ศศิวัฒน์ ภวัตพงศ์ปณต)

รับรอง
(นาย สำราญ เจริญวงศ์)
วิศวกรโครงการ

AS-BUILT DRAWING

งานอาคารสำนักงาน (อขน.)

แบบแสดง
VRF SYSTEM SCHEMATIC DIAGRAM & POWER SUPPLY DIAGRAM

อ้างอิงแบบ กฟผ. เลขที่	แบบเลขที่
SNO-OF12-03-M-2/12	AB-SNO-OF12-03-M-3/12
เลขที่งาน	**จำนวนแผ่น**
257112-03	12