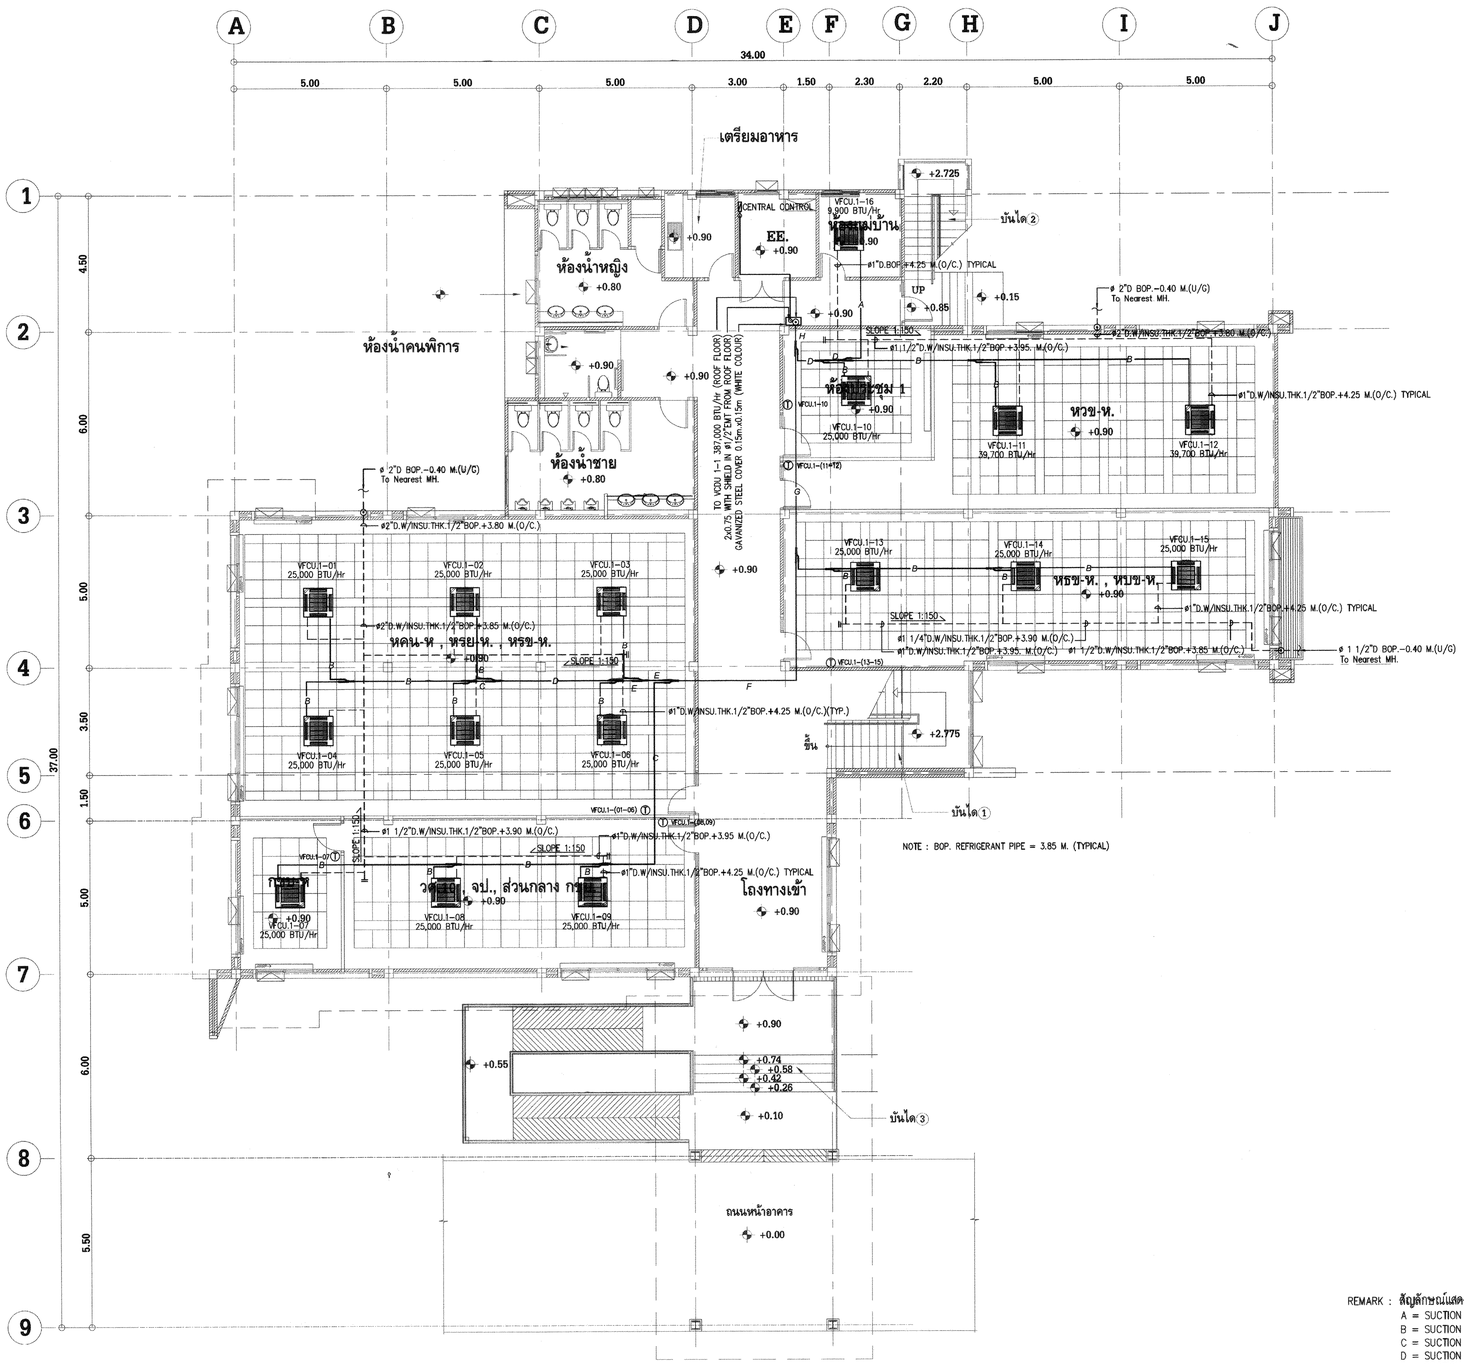


NOTE : BOP. REFRIGERANT PIPE = 3.85 M. (TYPICAL)

REMARK : สัญลักษณ์แสดงขนาดท่อส่งสารทำความเย็น
A = SUCTION ø1/2" LIQUID ø3/8" WITH INSULATION THICKNESS 3/4" & CONTROL SYSTEM
B = SUCTION ø5/8" LIQUID ø3/8" WITH INSULATION THICKNESS 3/4" & CONTROL SYSTEM
C = SUCTION ø3/4" LIQUID ø3/8" WITH INSULATION THICKNESS 3/4" & CONTROL SYSTEM
D = SUCTION ø7/8" LIQUID ø3/8" WITH INSULATION THICKNESS 3/4" & CONTROL SYSTEM
E = SUCTION ø1 1/8" LIQUID ø1/2" WITH INSULATION THICKNESS 3/4" & CONTROL SYSTEM
F = SUCTION ø1 1/8" LIQUID ø5/8" WITH INSULATION THICKNESS 3/4" & CONTROL SYSTEM
G = SUCTION ø1 3/8" LIQUID ø3/4" WITH INSULATION THICKNESS 3/4" & CONTROL SYSTEM
H = SUCTION ø1 5/8" LIQUID ø3/4" WITH INSULATION THICKNESS 3/4" & CONTROL SYSTEM
(CONTROL SYSTEM = 2X0.75 WITH SHEILD IN ø1/2"EMT)
O/C. = เดินท่อหุ้มฝ้าเพดาน (OVER-CEILING)
U/G. = เดินท่อใต้ดิน (UNDER-GROUND)
BOP. = ระดับก๊าซเดินท่อ (BOTTOM OF PIPE)
Ⓣ = รีโมทควบคุมเครื่องปรับอากาศชนิดไร้สาย

AIR CONDITIONING SYSTEMS PLAN 1st FLOOR

SCALE 1 : 100

การไฟฟ้าฝ่ายผลิตแห่งประเทศไทย

ฝ่ายออกแบบและบริหารงานก่อสร้าง
ได้รับการรับรอง ISO 9001:2008

53 หมู่ 2 ถนนจรัญสนิทวงศ์ บางกรวย นนทบุรี 11130 โทร436-1910-3

งานออกแบบ และ เอกสารประกอบแบบถือเป็นสมบัติของ
ฝ่ายออกแบบและบริหารงานก่อสร้าง การไฟฟ้าฝ่ายผลิตแห่งประเทศไทย
ห้ามผู้ใดนำไปใช้ซ้ำ ทำซ้ำ หรือ ดัดแปลง โดยไม่ได้รับอนุญาตเป็น
ลายลักษณ์อักษร จาก การไฟฟ้าฝ่ายผลิตแห่งประเทศไทย

ออกแบบ
สถาปนิก (นาย อดิศร ศรีสุพรรณ)
สถาปนิกภายใน (นางสาวดาหลิวร เอี่ยมประเสริฐ)
(นาย อภิสิทธิ์ ณิฐวรวโรดม์)
วิศวกรโครงสร้าง (นาย ทรงคุณ วิชินโรจน์จริล)
(นาย กานต์เดช ปั้นเจริญ)
วิศวกรสุขาภิบาล (นาย วัชระ สมโรจน์รัตน์)
วิศวกรไฟฟ้า (นาย ประพิทร์ ชื่นชุมศรี)
วิศวกรเครื่องกล (นาย ลุกฤษฎ์ จำปาชนม์)

ตรวจสอบ
ผู้ควบคุมงาน กฟผ. (นาย บุญชัย ผดุงสมปิติถาวร)
(นาย คนุพงษ์ ธรรพลุลม)
(นาย อภิศักดิ์ รำพึงกิจ)
(นาย นนทชัย สกุลรัตน์ไพศาล)
หัวหน้าแผนกบริหารสัญญาก่อสร้างอาคาร (นาย ศรชัย อภิบาลพลธรรม)

เห็นชอบ
(นาย สโรจน์ จีนโก้ว)
หัวหน้าฝ่ายบริหารงานก่อสร้าง

ผู้รับจ้าง
CAN DO CONSTRUCTION CO.,LTD
222 ถนนเทศบาลรังสิกษ์เหนือ แขวงลาดยาว
เขตจตุจักร กรุงเทพมหานคร 10900
TEL. 591-3972 , 591-4906 FAX. 954-3759

เขียนแบบ (นาย สุธีรพันธ์ ภู่ไหม)
ตรวจสอบ (นาย ศศิวัฒน์ ภวัตพงศ์ปณต)
รับรอง (นาย สำราญ เจริญวงศ์)
วิศวกรโครงการ

AS-BUILT DRAWING

งานอาคารสำนักงาน (อชน.)

แบบแสดง
AIR CONDITIONING SYSTEMS PLAN 1st FLOOR

อ้างอิงแบบ กฟผ. เลขที่	แบบเลขที่
SNO-OF12-03-M-7/12	AB-SNO-OF12-03-M-4/12
เลขที่งาน	จำนวนแผ่น
257112-03	12