
แผ่นที่	AB-SNO-OF12-03-M-6/12	แผ่นเนกรม

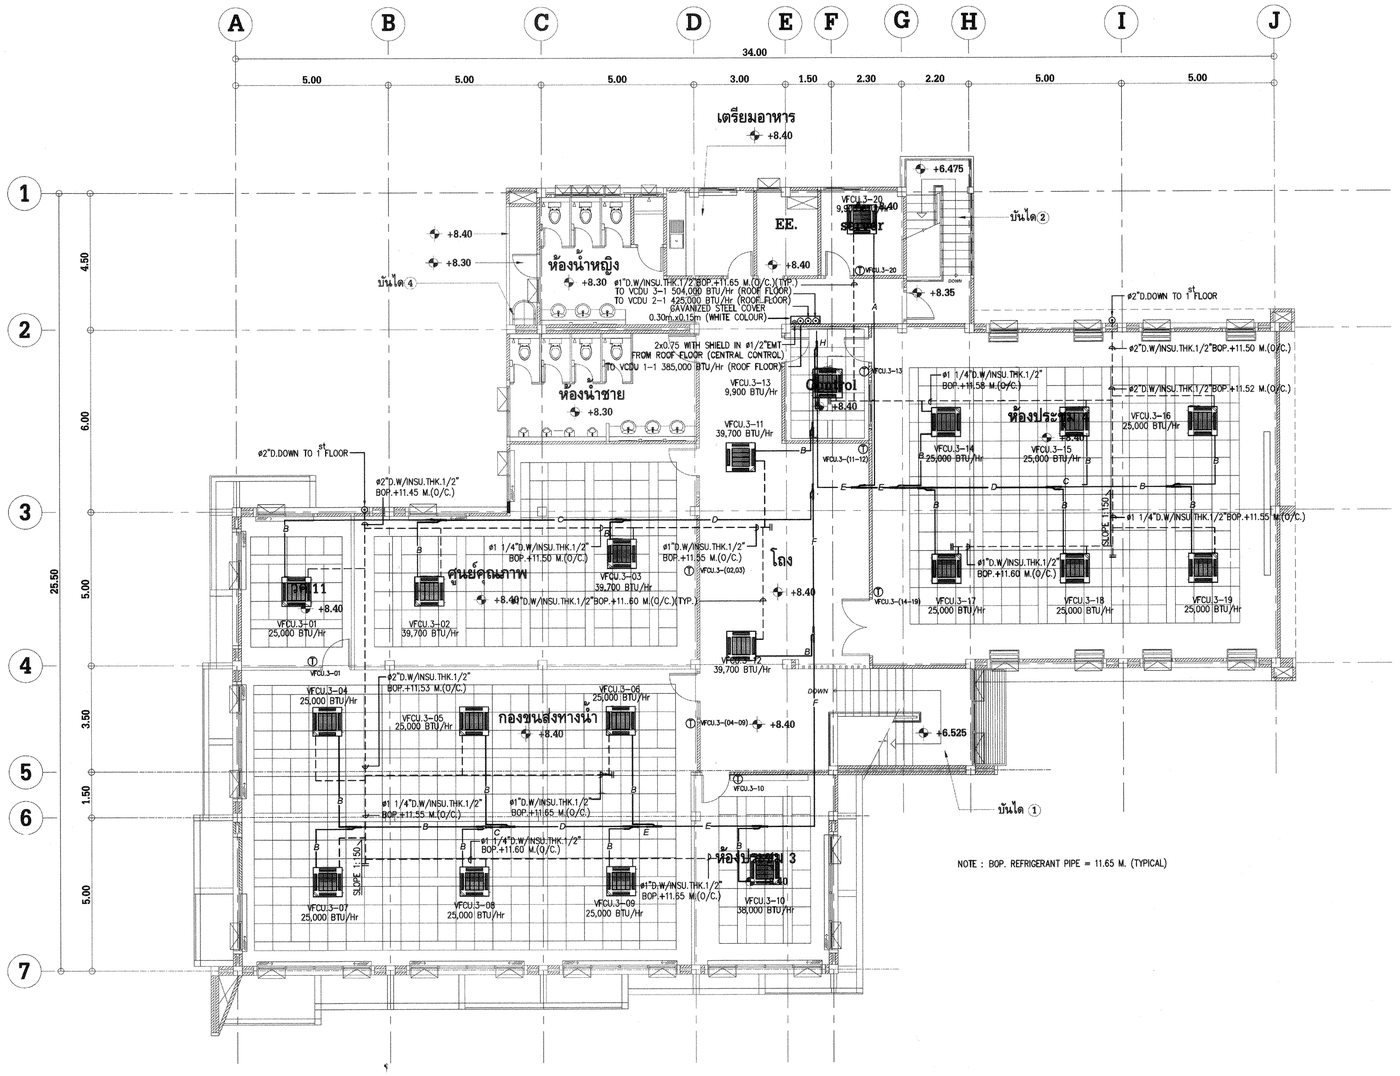

NOTE : BOP. REFRIGERANT PIPE = 11.65 M. (TYPICAL)

AIR CONDITIONING SYSTEMS PLAN 3rd FLOOR

SCALE *1 : 100*

REMARK : สัญลักษณ์แสดงขนาดท่อส่งสารทำความเย็น
A = SUCTION ø1/2" LIQUID ø3/8" WITH INSULATION THICKNESS 3/4" & CONTROL SYSTEM
B = SUCTION ø5/8" LIQUID ø3/8" WITH INSULATION THICKNESS 3/4" & CONTROL SYSTEM
C = SUCTION ø3/4" LIQUID ø3/8" WITH INSULATION THICKNESS 3/4" & CONTROL SYSTEM
D = SUCTION ø7/8" LIQUID ø3/8" WITH INSULATION THICKNESS 3/4" & CONTROL SYSTEM
E = SUCTION ø1 1/8" LIQUID ø1/2" WITH INSULATION THICKNESS 3/4" & CONTROL SYSTEM
F = SUCTION ø1 1/8" LIQUID ø5/8" WITH INSULATION THICKNESS 3/4" & CONTROL SYSTEM
G = SUCTION ø1 3/8" LIQUID ø3/4" WITH INSULATION THICKNESS 3/4" & CONTROL SYSTEM
H = SUCTION ø1 5/8" LIQUID ø3/4" WITH INSULATION THICKNESS 3/4" & CONTROL SYSTEM
(CONTROL SYSTEM = 2X0.75 WITH SHEILD IN ø1/2"EMT)
O/C. = เดินท่อเหนือฝ้าเพดาน (OVER-CEILING)
U/G. = เดินท่อใต้ดิน (UNDER-GROUND)
BOP. = ระดับก้นท่อ (BOTTOM OF PIPE)
Ⓣ = รีโมทควบคุมเครื่องปรับอากาศชนิดไร้สาย

การไฟฟ้าฝ่ายผลิตแห่งประเทศไทย
ฝ่ายออกแบบและบริหารงานก่อสร้าง
ได้รับการรับรอง ISO 9001:2008
53 หมู่ 2 ถนนรัญสนิทวงศ์ บางกรวย นนทบุรี 11130 โทร436-1910-3

งานออกแบบ และ เอกสารประกอบแบบถือเป็นสมบัติของ ฝ่ายออกแบบและบริหารงานก่อสร้าง การไฟฟ้าฝ่ายผลิตแห่งประเทศไทย ห้ามผู้ใดนำไปใช้งาน ทำซ้ำ หรือ ดัดแปลง โดยไม่ได้รับอนุญาตเป็นลายลักษณ์อักษร จาก การไฟฟ้าฝ่ายผลิตแห่งประเทศไทย

ออกแบบ
สถาปนิก (นาย อดิศร ศรีสุพรรณ)
สถาปนิกภายใน (นางสาวศานติวร เอื้อประเสริฐ)
(นาย อภิสิทธิ์ ณิรุวรรโหม่)
วิศวกรโครงสร้าง (นาย ทรงคุณ วิชินโรจน์รัช)
(นาย กานต์เดช ปั่นเจริญ)
วิศวกรสุขาภิบาล (นาย วัชระ สมโรจน์รัตน์)
วิศวกรไฟฟ้า (นาย ประพัทธ์ ชื่นชุมศรี)
วิศวกรเครื่องกล (นาย อุกฤษฎ์ จำปาชนม์)

ตรวจสอบ
ผู้ควบคุมงาน กฟผ. (นาย บุญชัย ผดุงสมบัติวาร)
(นาย ดนุพงษ์ สรรพอุดม)
(นาย อภิศักดิ์ ร่าฟังชัย)
(นาย นนทชัย สกุลรัศมีโพศาล)
หัวหน้าแผนกบริหารสัญญาก่อสร้างอาคาร (นาย ศรชัย อภิบาลพลธรรม)

เห็นชอบ
(นาย สโรจน์ จีนโก้ว)
หัวหน้ากองบริหารงานก่อสร้าง

ผู้รับจ้าง
CAN DO CONSTRUCTION CO.,LTD
222 ถนนเทศบาลรังรักษ์เหนือ แขวงลาดยาว
เขตจตุจักร กรุงเทพมหานคร 10900
TEL. 591-3972 , 591-4906 FAX. 954-3759

เขียนแบบ (นาย สุธีรพันธ์ ภูไหม)
ตรวจสอบ (นาย ศศิวัฒน์ ภวัตพงศ์ปณต)
รับรอง (นาย สำราญ เจริญวงศ์)
วิศวกรโครงการ

AS-BUILT DRAWING

งานอาคารสำนักงาน (อขน.)

แบบแสดง
AIR CONDITIONING SYSTEMS PLAN 3rd FLOOR

อ้างอิงแบบ กฟผ. เลขที่	แบบเลขที่
SNO-OF12-03-M-9/12	AB-SNO-OF12-03-M-6/12
เลขที่งาน 257112-03	จำนวนแผ่น 12