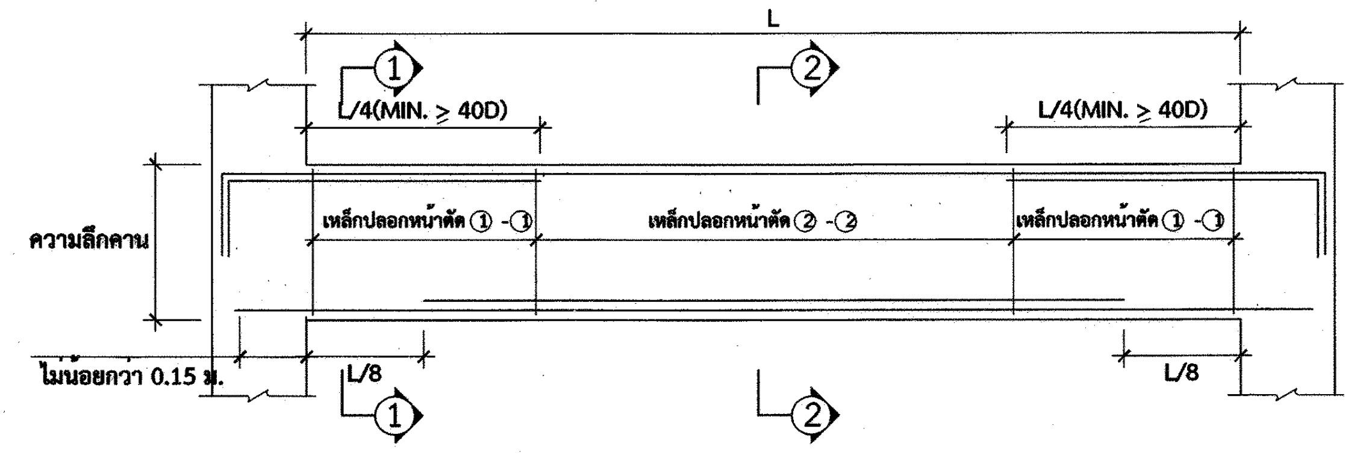
L
①
②
L/4(MIN. ≥ 40D)
L/4(MIN. ≥ 40D)
ความลึกคาน
เหล็กปลอกหน้าตัด ① -①
เหล็กปลอกหน้าตัด ② -②
เหล็กปลอกหน้าตัด ① -①
ไม่น้อยกว่า 0.15 ม.
L/8
L/8

แบบขยายคานช่วงเดียว

NOT TO SCALE

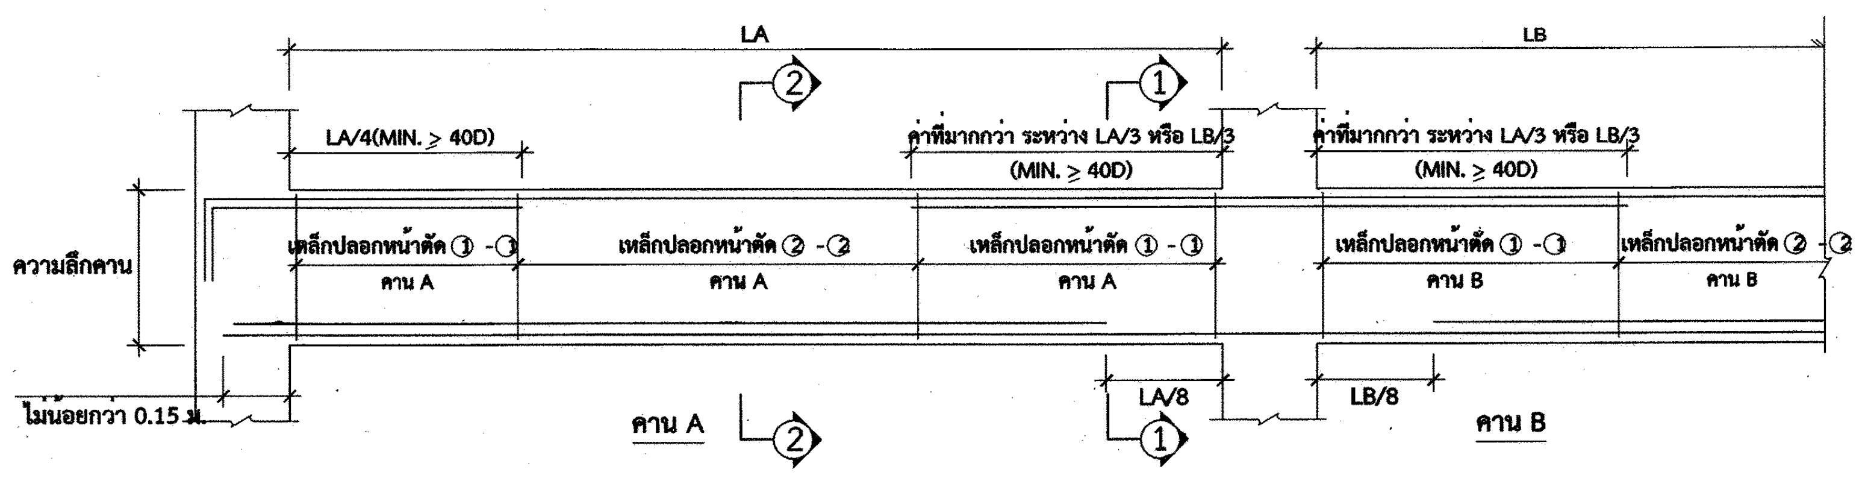
LA
LB
②
①
LA/4(MIN. ≥ 40D)
ค่าที่มากกว่า ระหว่าง LA/3 หรือ LB/3
(MIN. ≥ 40D)
ค่าที่มากกว่า ระหว่าง LA/3 หรือ LB/3
(MIN. ≥ 40D)
ความลึกคาน
เหล็กปลอกหน้าตัด ① -①
คาน A
เหล็กปลอกหน้าตัด ② -②
คาน A
เหล็กปลอกหน้าตัด ① -①
คาน A
เหล็กปลอกหน้าตัด ① -①
คาน B
เหล็กปลอกหน้าตัด ② -②
คาน B
ไม่น้อยกว่า 0.15 ม.
คาน A
LA/8
LB/8
คาน B

แบบขยายคานต่อเนื่อง

NOT TO SCALE

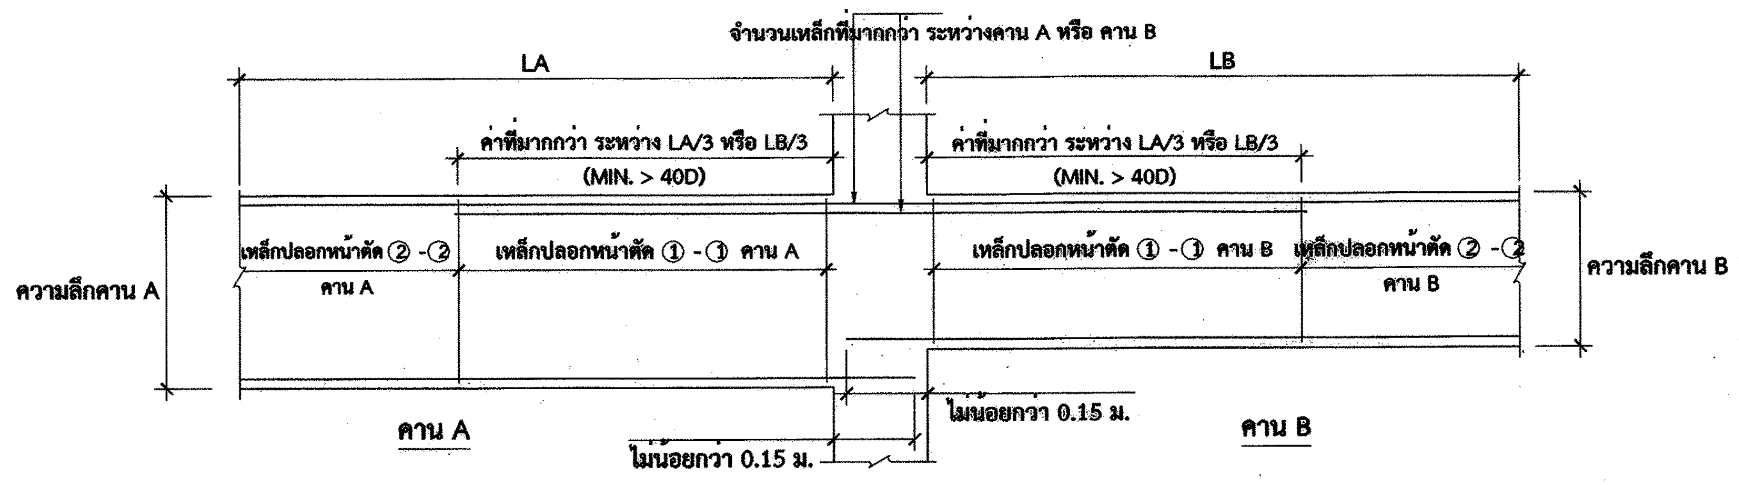
จำนวนเหล็กที่มากกว่า ระหว่างคาน A หรือ คาน B
LA
LB
ค่าที่มากกว่า ระหว่าง LA/3 หรือ LB/3
(MIN. > 40D)
ค่าที่มากกว่า ระหว่าง LA/3 หรือ LB/3
(MIN. > 40D)
ความลึกคาน A
เหล็กปลอกหน้าตัด ② -②
คาน A
เหล็กปลอกหน้าตัด ① -① คาน A
เหล็กปลอกหน้าตัด ① -① คาน B
เหล็กปลอกหน้าตัด ② -②
คาน B
ความลึกคาน B
ไม่น้อยกว่า 0.15 ม.
ไม่น้อยกว่า 0.15 ม.
คาน A
คาน B

แบบขยายคานต่างเนื่องท้องคานต่างระดับ

NOT TO S CALE

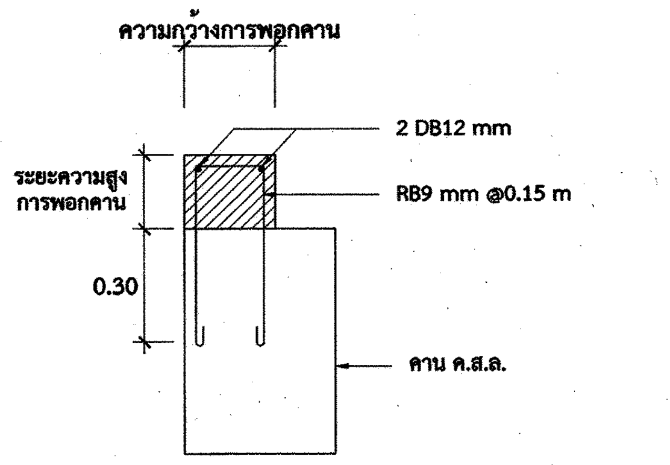
ความกว้างการพอกคาน
2 DB12 mm
ระยะความสูงการพอกคาน
RB9 mm @0.15 m
0.30
คาน ค.ส.ล.

แบบขยายการพอกคานไม่เต็มหน้าคาน

NOT TO SCALE

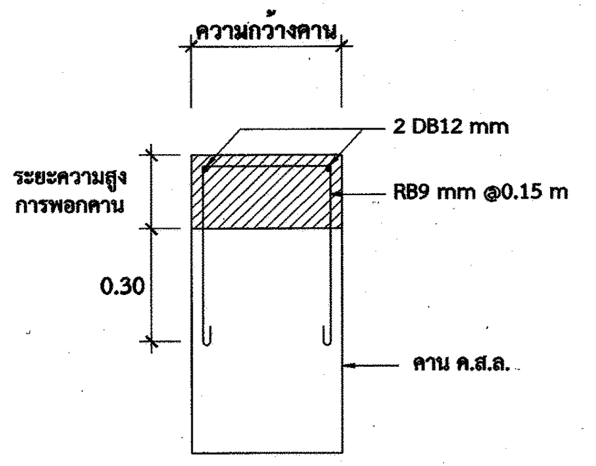
ความกว้างคาน
2 DB12 mm
ระยะความสูงการพอกคาน
RB9 mm @0.15 m
0.30
คาน ค.ส.ล.

แบบขยายการพอกคานเต็มหน้าคาน

NOT TO SCALE

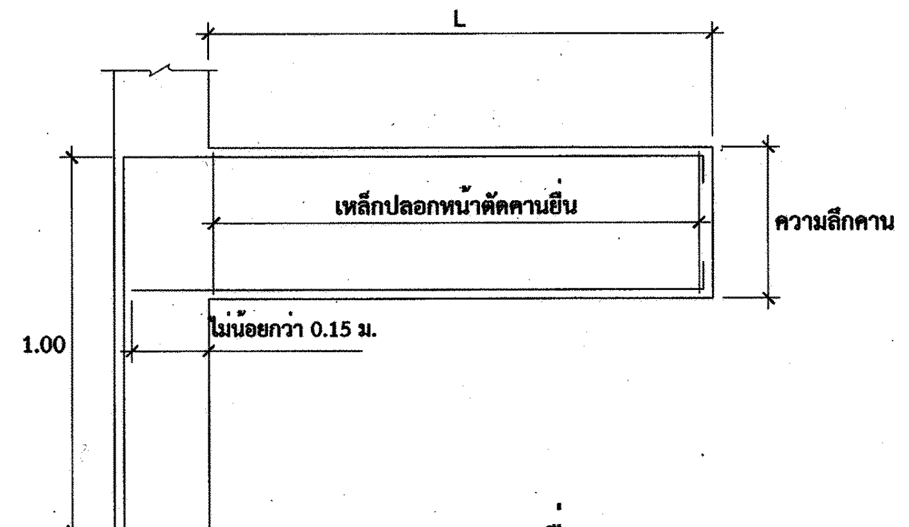
L
เหล็กปลอกหน้าตัดคานยื่น
ความลึกคาน
1.00
ไม่น้อยกว่า 0.15 ม.

แบบขยายคานยื่นจากเสา

NOT TO SCALE

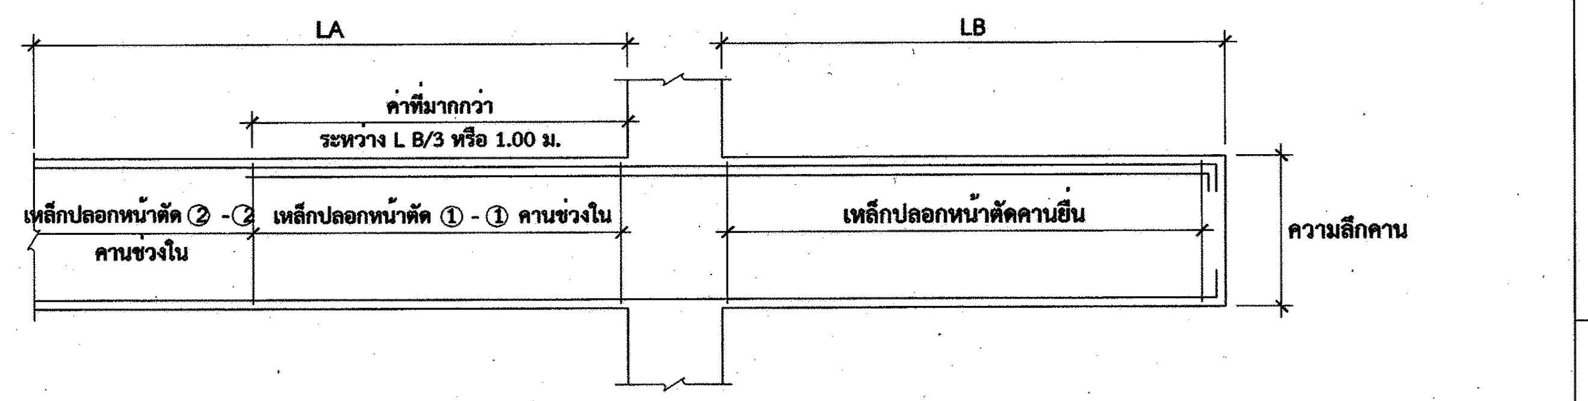
LA
LB
ค่าที่มากกว่า
ระหว่าง L B/3 หรือ 1.00 ม.
เหล็กปลอกหน้าตัด ② -②
คานช่วงใน
เหล็กปลอกหน้าตัด ① - ① คานช่วงใน
เหล็กปลอกหน้าตัดคานยื่น
ความลึกคาน

แบบขยายคานยื่นต่อเนื่องกับคานช่วงใน

NOT TO SCALE

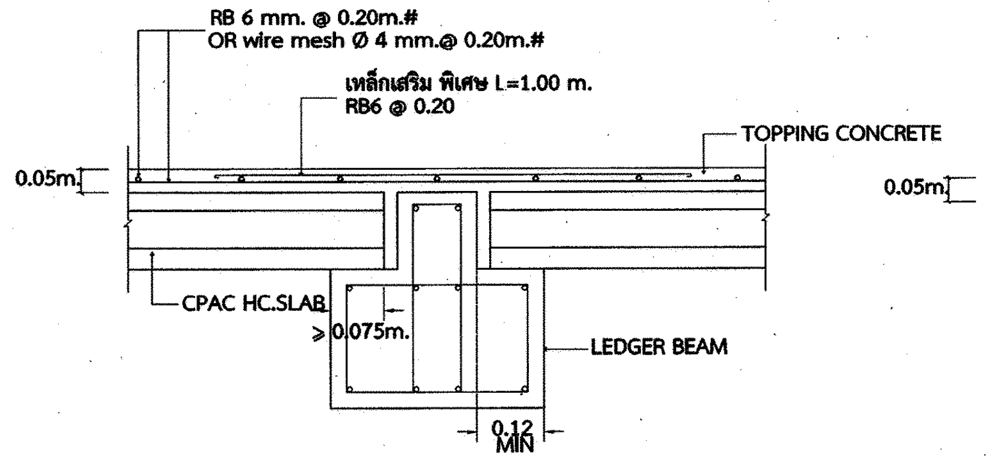
RB 6 mm. @ 0.20m.#
OR wire mesh Ø 4 mm.@ 0.20m.#
เหล็กเสริม พิเศษ L=1.00 m.
RB6 @ 0.20
TOPPING CONCRETE
0.05m.
CPAC HC.SLAB
≥ 0.075m.
LEDGER BEAM
0.12
MIN

บนคานคอนกรีตแบบเป็นบ่า

(PS)

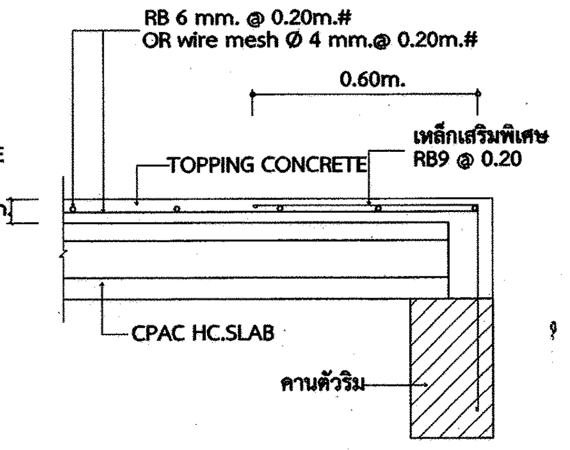
RB 6 mm. @ 0.20m.#
OR wire mesh Ø 4 mm.@ 0.20m.#
0.60m.
เหล็กเสริมพิเศษ
RB9 @ 0.20
TOPPING CONCRETE
0.05m.
CPAC HC.SLAB
คานตัวริม

พื้นวางบนคานริม

(PS)

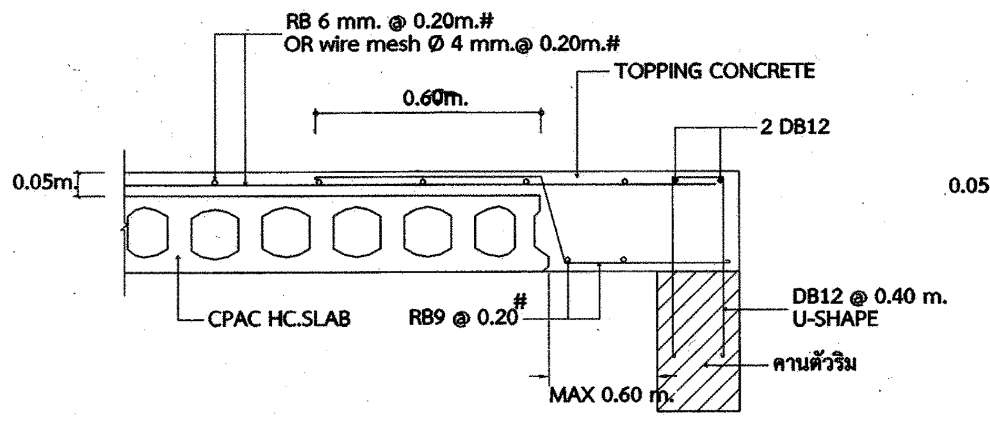
RB 6 mm. @ 0.20m.#
OR wire mesh Ø 4 mm.@ 0.20m.#
TOPPING CONCRETE
0.60m.
2 DB12
0.05m.
CPAC HC.SLAB
RB9 @ 0.20#
DB12 @ 0.40 m.
U-SHAPE
คานตัวริม
MAX 0.60 m.

กรณีเศษช่องว่างที่คานริม

(PS)

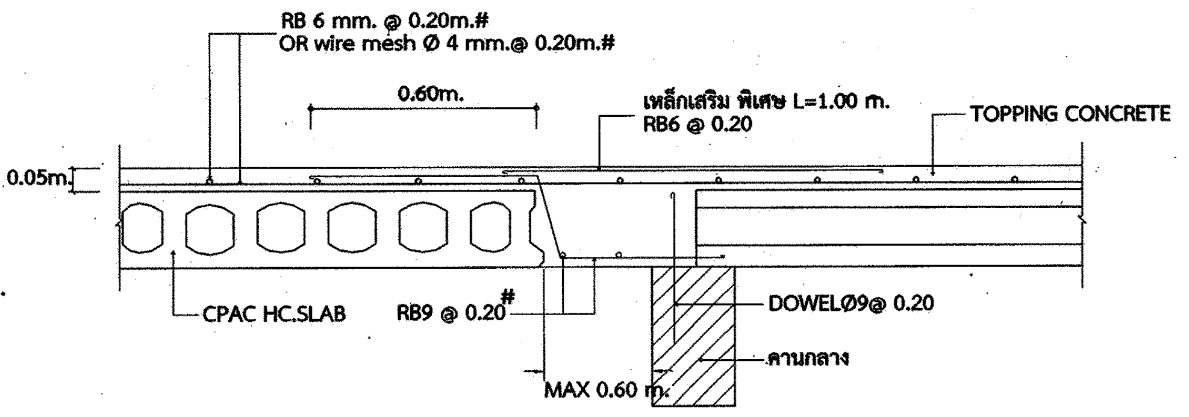
RB 6 mm. @ 0.20m.#
OR wire mesh Ø 4 mm.@ 0.20m.#
0.60m.
เหล็กเสริม พิเศษ L=1.00 m.
RB6 @ 0.20
TOPPING CONCRETE
0.05m.
CPAC HC.SLAB
RB9 @ 0.20#
DOWELØ9@ 0.20
คานกลาง
MAX 0.60 m.

กรณีเศษช่องว่างที่คาน

(PS)

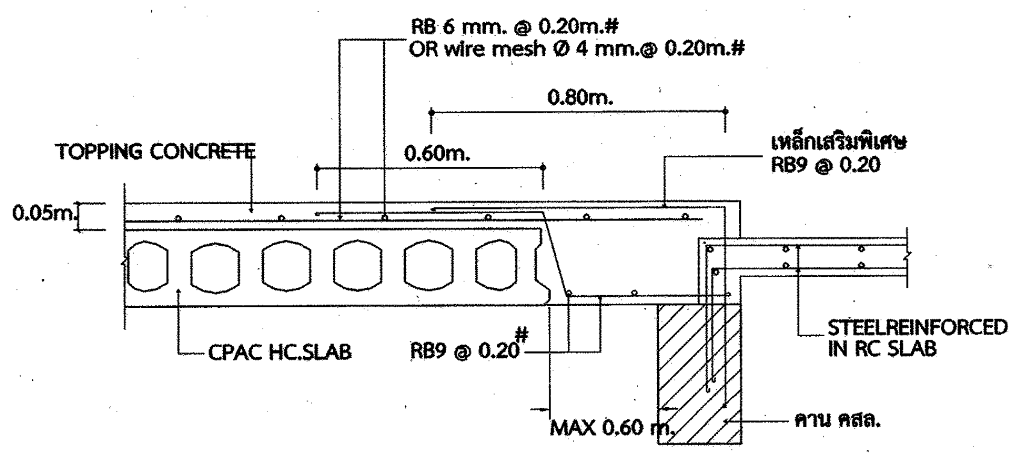
RB 6 mm. @ 0.20m.#
OR wire mesh Ø 4 mm.@ 0.20m.#
0.80m.
TOPPING CONCRETE
0.60m.
เหล็กเสริมพิเศษ
RB9 @ 0.20
0.05m.
CPAC HC.SLAB
RB9 @ 0.20#
STEELREINFORCED
IN RC SLAB
MAX 0.60 m.
คาน คสล.

พื้นเทกับที่ลดระดับ (กรณีที่ 2)

(PS)

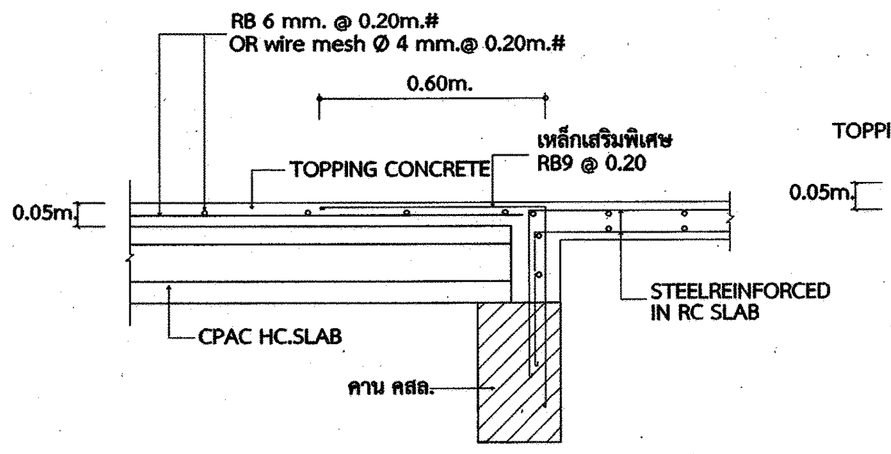
RB 6 mm. @ 0.20m.#
OR wire mesh Ø 4 mm.@ 0.20m.#
0.60m.
TOPPING CONCRETE
เหล็กเสริมพิเศษ
RB9 @ 0.20
0.05m.
STEELREINFORCED
IN RC SLAB
CPAC HC.SLAB
คาน คสล.

พื้นเทกับที่ (กรณีที่ 1)

(PS)

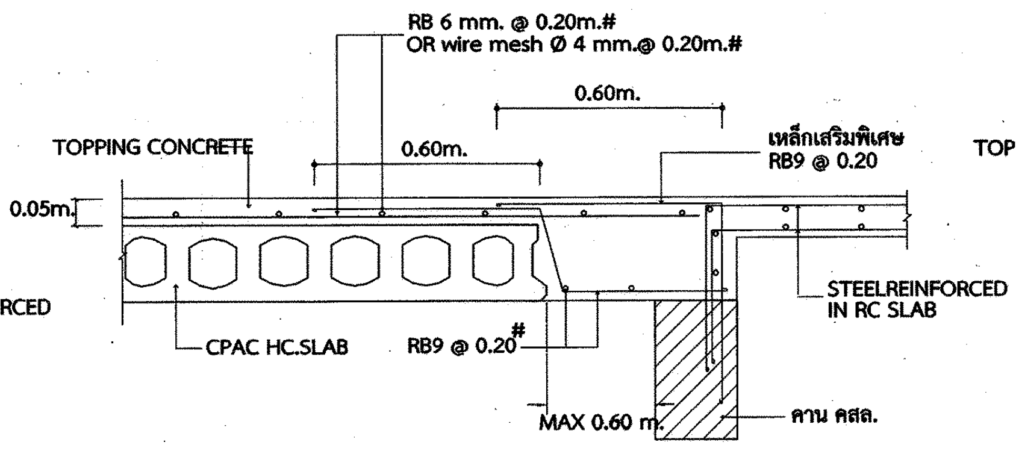
RB 6 mm. @ 0.20m.#
OR wire mesh Ø 4 mm.@ 0.20m.#
0.60m.
TOPPING CONCRETE
0.60m.
เหล็กเสริมพิเศษ
RB9 @ 0.20
0.05m.
STEELREINFORCED
IN RC SLAB
CPAC HC.SLAB
RB9 @ 0.20#
MAX 0.60 m.
คาน คสล.

พื้นเทกับที่ (กรณีที่ 2)

(PS)

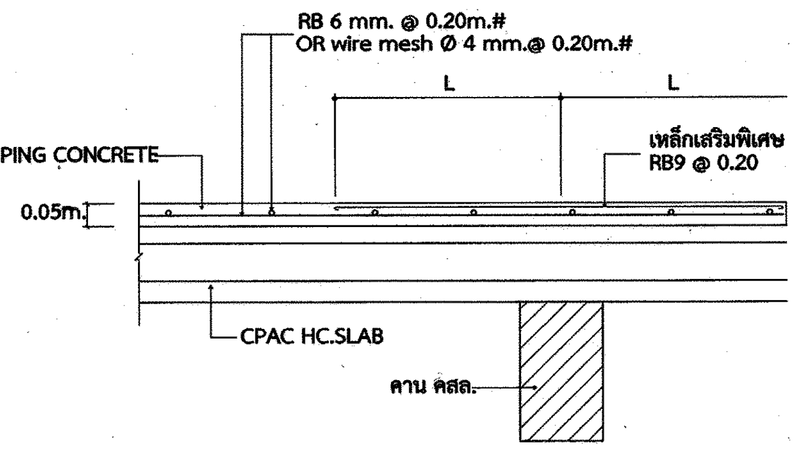
RB 6 mm. @ 0.20m.#
OR wire mesh Ø 4 mm.@ 0.20m.#
L
L
เหล็กเสริมพิเศษ
RB9 @ 0.20
TOPPING CONCRETE
0.05m.
CPAC HC.SLAB
คาน คสล.

กรณีพื้นยื่น

(PS)

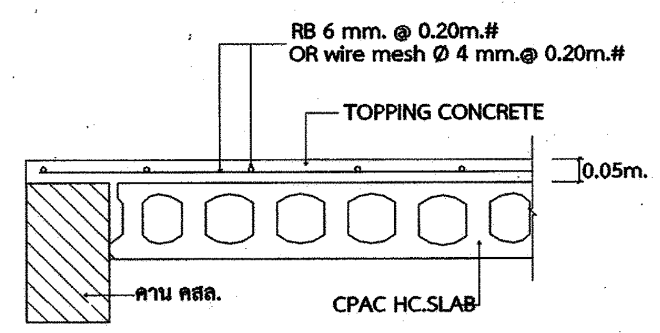
RB 6 mm. @ 0.20m.#
OR wire mesh Ø 4 mm.@ 0.20m.#
TOPPING CONCRETE
0.05m.
คาน คสล.
CPAC HC.SLAB

รูปตัดตามขวางแผ่นพื้นกลวง
(แผ่นริมนอก) แบบที่ 1

(PS)

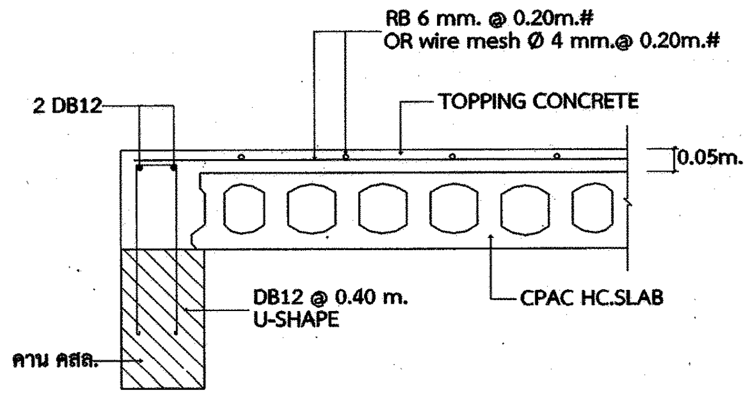
RB 6 mm. @ 0.20m.#
OR wire mesh Ø 4 mm.@ 0.20m.#
2 DB12
TOPPING CONCRETE
0.05m.
DB12 @ 0.40 m.
U-SHAPE
CPAC HC.SLAB
คาน คสล.

รูปตัดตามขวางแผ่นพื้นกลวง
(แผ่นริมนอก) แบบที่ 2

(PS)

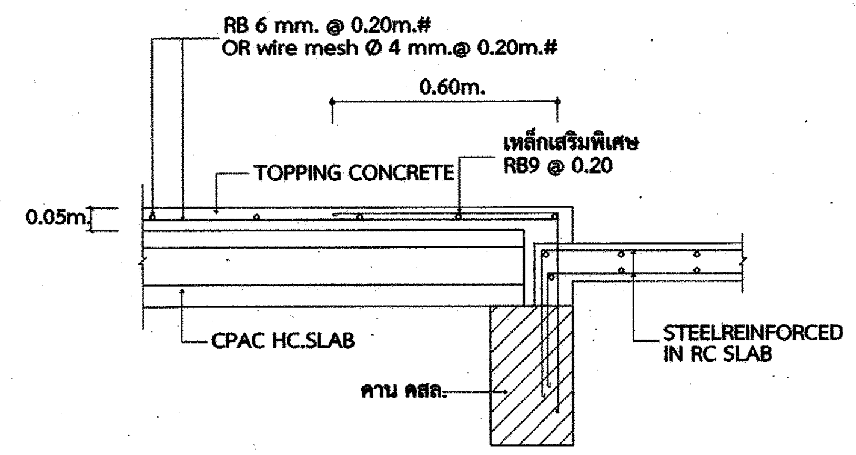
RB 6 mm. @ 0.20m.#
OR wire mesh Ø 4 mm.@ 0.20m.#
0.60m.
เหล็กเสริมพิเศษ
RB9 @ 0.20
TOPPING CONCRETE
0.05m.
CPAC HC.SLAB
STEELREINFORCED
IN RC SLAB
คาน คสล.

พื้นเทกับที่ลดระดับ (กรณีที่ 1)

(PS)

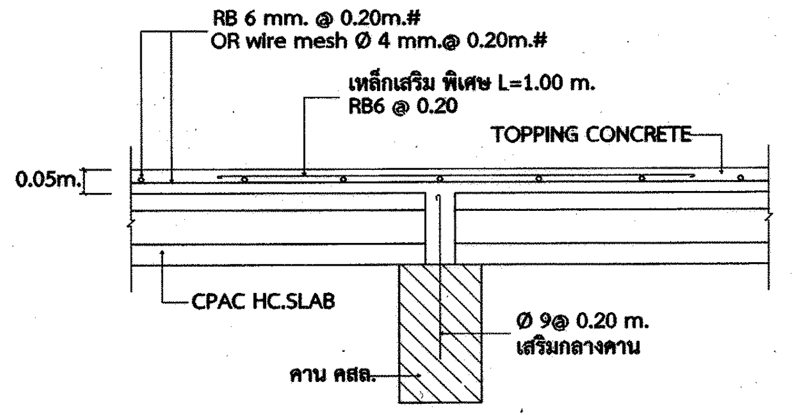
RB 6 mm. @ 0.20m.#
OR wire mesh Ø 4 mm.@ 0.20m.#
เหล็กเสริม พิเศษ L=1.00 m.
RB6 @ 0.20
TOPPING CONCRETE
0.05m.
CPAC HC.SLAB
Ø 9@ 0.20 m.
เสริมกลางคาน
คาน คสล.

รูปตัดตามยาวแผ่นพื้นกลวง

(PS)

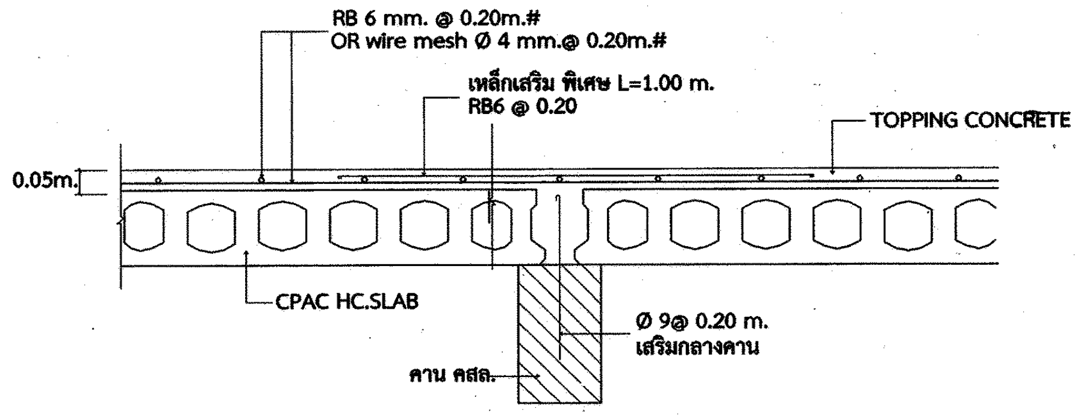
RB 6 mm. @ 0.20m.#
OR wire mesh Ø 4 mm.@ 0.20m.#
เหล็กเสริม พิเศษ L=1.00 m.
RB6 @ 0.20
TOPPING CONCRETE
0.05m.
CPAC HC.SLAB
Ø 9@ 0.20 m.
เสริมกลางคาน
คาน คสล.

รูปตัดตามขวางแผ่นพื้นกลวง

(PS)

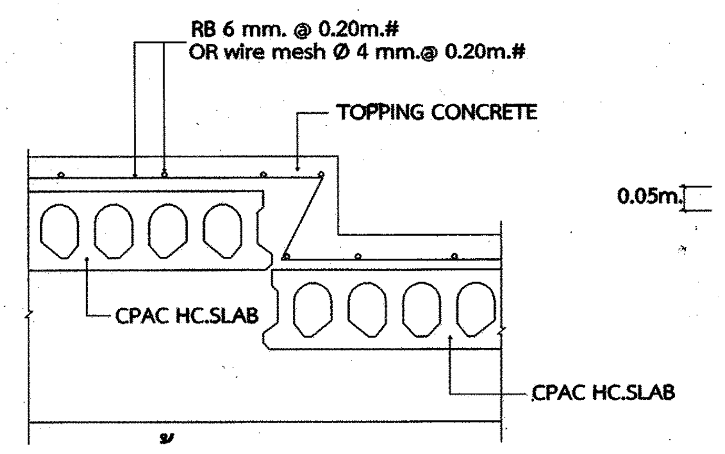
RB 6 mm. @ 0.20m.#
OR wire mesh Ø 4 mm.@ 0.20m.#
TOPPING CONCRETE
CPAC HC.SLAB
CPAC HC.SLAB

พื้นสำเร็จรูปลดระดับ

(PS)

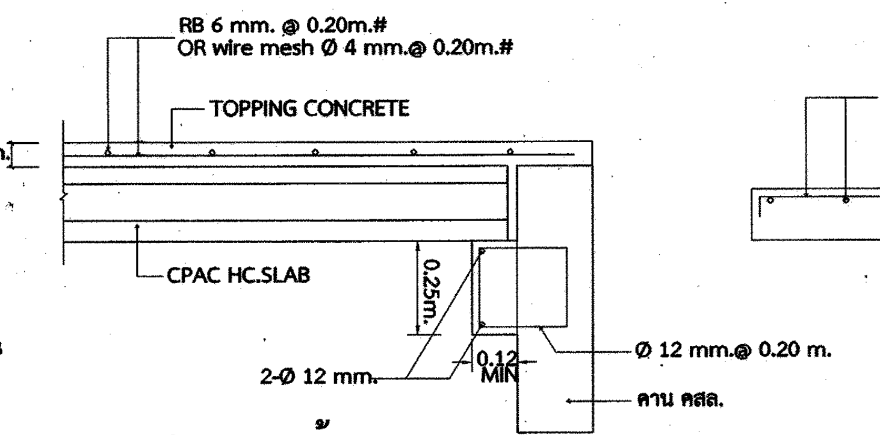
RB 6 mm. @ 0.20m.#
OR wire mesh Ø 4 mm.@ 0.20m.#
TOPPING CONCRETE
0.05m.
CPAC HC.SLAB
0.25m.
2-Ø 12 mm.
0.12
MIN
Ø 12 mm.@ 0.20 m.
คาน คสล.

บ่าคานรับพื้นสำเร็จรูป

(PS)

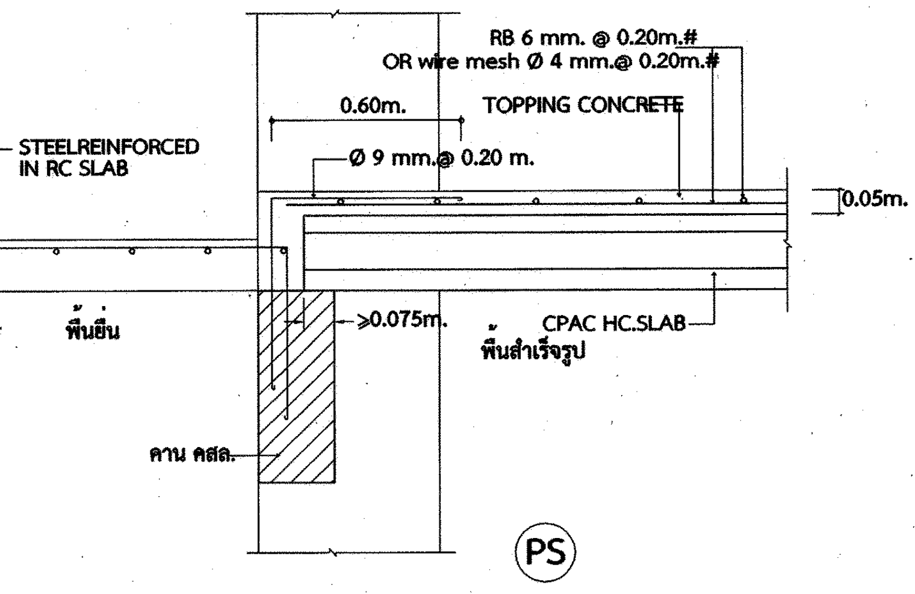
RB 6 mm. @ 0.20m.#
OR wire mesh Ø 4 mm.@ 0.20m.#
STEELREINFORCED
IN RC SLAB
0.60m.
TOPPING CONCRETE
Ø 9 mm.@ 0.20 m.
0.05m.
พื้นยื่น
>0.075m.
CPAC HC.SLAB
พื้นสำเร็จรูป
คาน คสล.

(PS)

การไฟฟ้าฝ่ายผลิตแห่งประเทศไทย

ฝ่ายออกแบบและบริหารงานก่อสร้าง

ได้รับการรับรอง ISO 9001:2008

53 หมู่ 2 ถนนจรัญสนิทวงศ์ บางกรวย นนทบุรี 11130 โทร436-1910-3

งานออกแบบ และ เอกสารประกอบแบบถือเป็นสมบัติของ ฝ่ายออกแบบและบริหารงานก่อสร้าง การไฟฟ้าฝ่ายผลิตแห่งประเทศไทย ห้ามผู้ใดนำไปใช้งาน ทำซ้ำ หรือ ดัดแปลง โดยไม่ได้รับอนุญาตเป็นลายลักษณ์อักษร จาก การไฟฟ้าฝ่ายผลิตแห่งประเทศไทย

ออกแบบ

สถาปนิก	(นาย อดิศร ศรีสุพรรณ)
สถาปนิกภายใน	(นางสาวศานติวร เอื้อประเสริฐ)
	(นาย อภิสิทธิ์ ณัฐวรวโรดม์)
วิศวกรโครงสร้าง	(นาย ทรงคุณ วิชินโรจน์จรัล)
	(นาย กานต์เดช ปั่นเจริญ)
วิศวกรสุขาภิบาล	(นาย วัชระ สมโรจน์รัตน์)
วิศวกรไฟฟ้า	(นาย ประพัทธ์ ชื่นชุมศรี)
วิศวกรเครื่องกล	(นาย อุกฤษฎ์ จำปาชนม์)

ตรวจสอบ

ผู้ควบคุมงาน กฟผ. บุญชัย ผดุงสมบัติถาวร

(นาย บุญชัย ผดุงสมบัติถาวร)

(นาย ดนุพงษ์ สรรพอุดม)

(นาย อภิศักดิ์ รำพึงกิจ)

(นาย นนทชัย สกุลรัศมีไพศาล)

หัวหน้าแผนกบริหารสัญญาก่อสร้างอาคาร

(นาย ศรชัย อภิบาลพลธรรม)

เห็นชอบ

(นาย สาโรจน์ จีนโก๊ว)

หัวหน้ากองบริหารงานก่อสร้าง

ผู้รับจ้าง

CAN DO CONSTRUCTION CO.,LTD
222 ถนนเทศบาลรังรักษ์เหนือ แขวงลาดยาว
เขตจตุจักร กรุงเทพมหานคร 10900
TEL. 591-3972 , 591-4906 FAX. 954-3759

เขียนแบบ

(นางสาว กัญญาพัชร แก้วทับทิม)

ตรวจสอบ

(นาย สำราญ เจริญวงศ์)

รับรอง

(นาย สำราญ เจริญวงศ์)

วิศวกรโครงการ

AS-BUILT DRAWING

งานอาคารปฏิบัติการ (อชน.)

แบบแสดง

ขยายมาตรฐานการเสริมเหล็กคาน และพื้น

อ้างอิงแบบ กฟผ. เลขที่	**แบบเลขที่**
SNO-WS12-04-C-02/32	AB-SNO-WS12-04-C-02/32
เลขที่งาน	**จำนวนแผ่น**
257112-04	32