แบบเลขที่ AB-SNO-WS12-04-C-05/32 แก้ไขครั้งที่

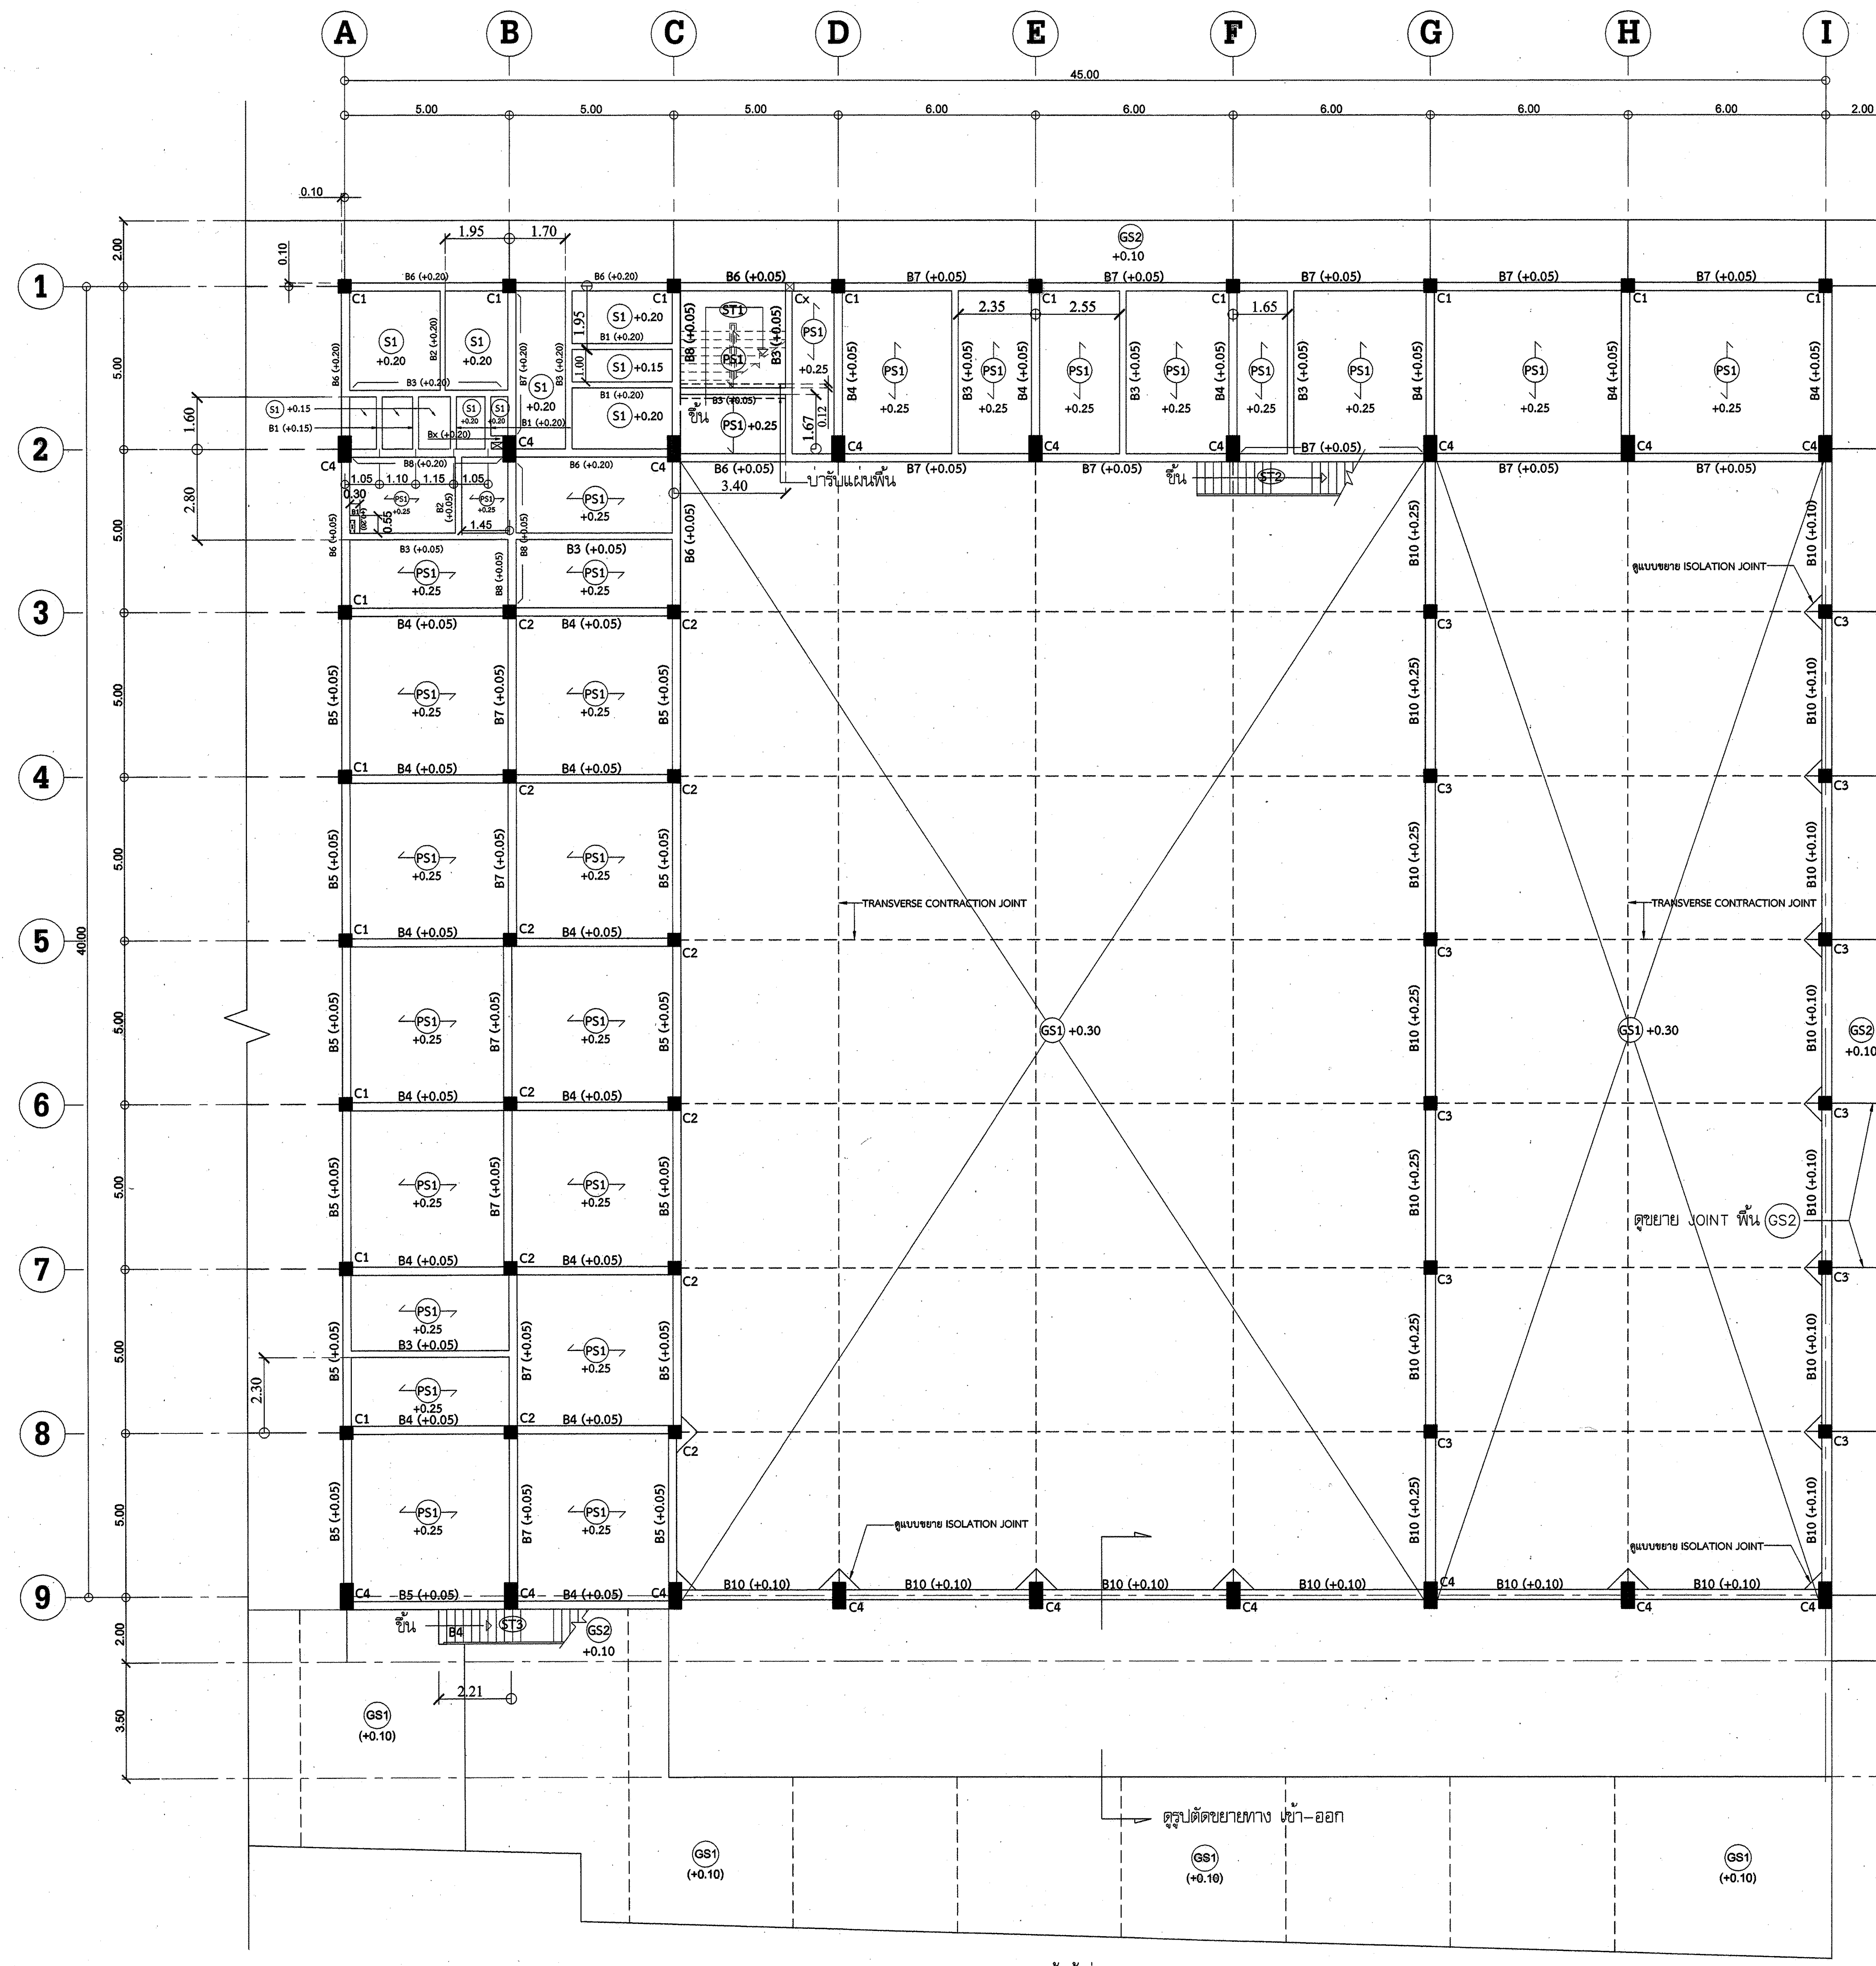

แปลนพื้นชั้นล่าง (อาคารปฏิบัติการ 1)

SCALE 1 : 125

หมายเหตุ

- รอยต่อพื้น GS1 ทั้งหมดดูขยาย TRANSVERSE CONTRACTION JOINT

——— TRANSVERSE EXPANSION JOINT

— — — TRANSVERSE CONTRACTION JOINT

ISOLATION JOINT

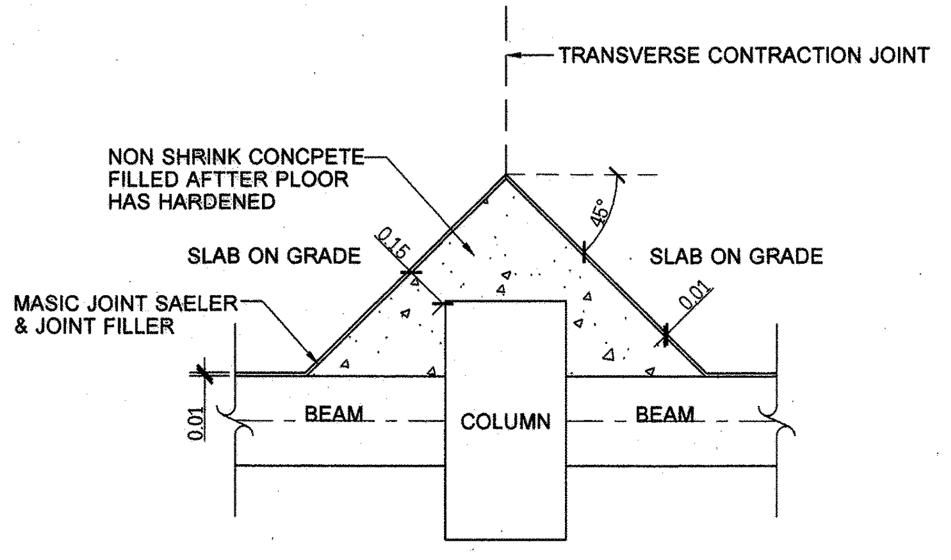
TRANSVERSE CONTRACTION JOINT
NON SHRINK CONCPETE FILLED AFTTER PLOOR HAS HARDENED
SLAB ON GRADE
SLAB ON GRADE
MASIC JOINT SAELER & JOINT FILLER
0.15
45°
0.01
0.01
BEAM
COLUMN
BEAM

กรณีที่ 1

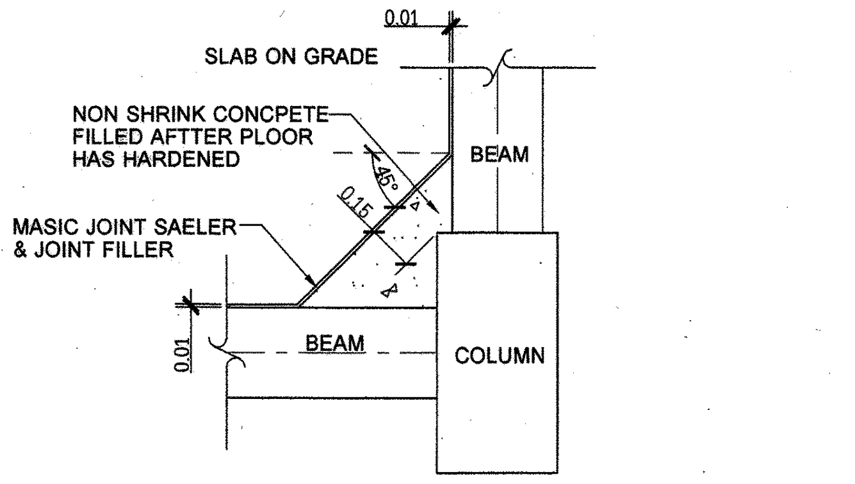
0.01
SLAB ON GRADE
NON SHRINK CONCPETE FILLED AFTTER PLOOR HAS HARDENED
MASIC JOINT SAELER & JOINT FILLER
45°
0.15
BEAM
BEAM
COLUMN
0.01

กรณีที่ 2

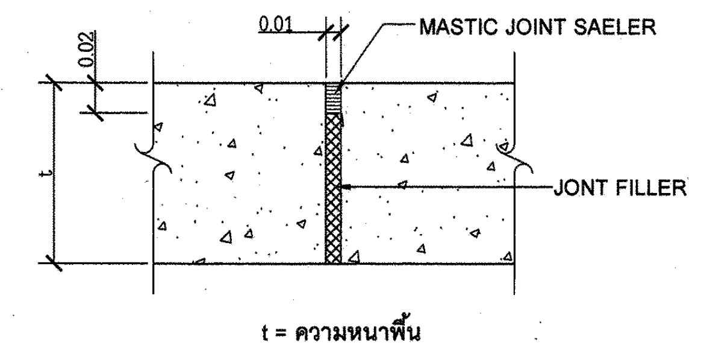

t = ความหนาพื้น

ขยาย MASTIC JONT SEALER AND JOINT FILLER (TYPICAL)

การไฟฟ้าฝ่ายผลิตแห่งประเทศไทย

ฝ่ายออกแบบและบริหารงานก่อสร้าง

ได้รับการรับรอง ISO 9001:2008

53 หมู่ 2 ถนนจรัญสนิทวงศ์ บางกรวย นนทบุรี 11130 โทร436-1910-3

งานออกแบบ และ เอกสารประกอบแบบถือเป็นสมบัติของ ฝ่ายออกแบบและบริหารงานก่อสร้าง การไฟฟ้าฝ่ายผลิตแห่งประเทศไทย ห้ามผู้ใดนำไปใช้งาน ทำซ้ำ หรือ ดัดแปลง โดยไม่ได้รับอนุญาตเป็นลายลักษณ์อักษร จาก การไฟฟ้าฝ่ายผลิตแห่งประเทศไทย

ออกแบบ

สถาปนิก (นาย อดิศร ศรีสุพรรณ)
สถาปนิกภายใน (นางสาวศานติวร เอื้อประเสริฐ)
(นาย อภิสิทธิ์ ณัฐวรวโรตม์)
วิศวกรโครงสร้าง (นาย ทรงคุณ วิชินโรจน์จรัล)
(นาย กานต์เดช ปั่นเจริญ)
วิศวกรสุขาภิบาล (นาย วัชระ สมโรจน์รัตน์)
วิศวกรไฟฟ้า (นาย ประพัทธ์ ชื่นชุมศรี)
วิศวกรเครื่องกล (นาย อุกฤษฏ์ จำปาชนม์)

ตรวจสอบ

ผู้ควบคุมงาน กฟผ. บุญชัย ผดุงสมบัติถาวร
(นาย บุญชัย ผดุงสมบัติถาวร)
(นาย ดนุพงษ์ สรรพอุดม)
(นาย อภิศักดิ์ รำพึงกิจ)
(นาย นนทชัย สกุลรัศมีไพศาล)
หัวหน้าแผนกบริหารสัญญาก่อสร้างอาคาร
(นาย ศรชัย อภิบาลพลธรรม)

เห็นชอบ

(นาย สาโรจน์ จีนโก๊ว)
หัวหน้ากองบริหารงานก่อสร้าง

ผู้รับจ้าง

CAN DO CONSTRUCTION CO.,LTD
222 ถนนเทศบาลรังรักษ์เหนือ แขวงลาดยาว
เขตจตุจักร กรุงเทพมหานคร 10900
TEL. 591-3972 , 591-4906 FAX. 954-3759

เขียนแบบ

(นางสาว กัญญาพัชร แก้วทับทิม)

ตรวจสอบ

(นาย สำราญ เจริญวงค์)

รับรอง

(นาย สำราญ เจริญวงค์)
วิศวกรโครงการ

AS-BUILT DRAWING

งานอาคารปฏิบัติการ (อขน.)

แบบแสดง

แปลนพื้นชั้นล่าง (อาคารปฏิบัติการ 1)

อ้างอิงแบบ กฟผ. เลขที่ SNO-WS12-04-C-05/32	**แบบเลขที่** AB-SNO-WS12-04-C-05/32
เลขที่งาน 257112-04	**จำนวนแผ่น** 32