แบบเลขที่ AB-SNO-WS12-04-C-09/32 แก้ไขครั้งที่

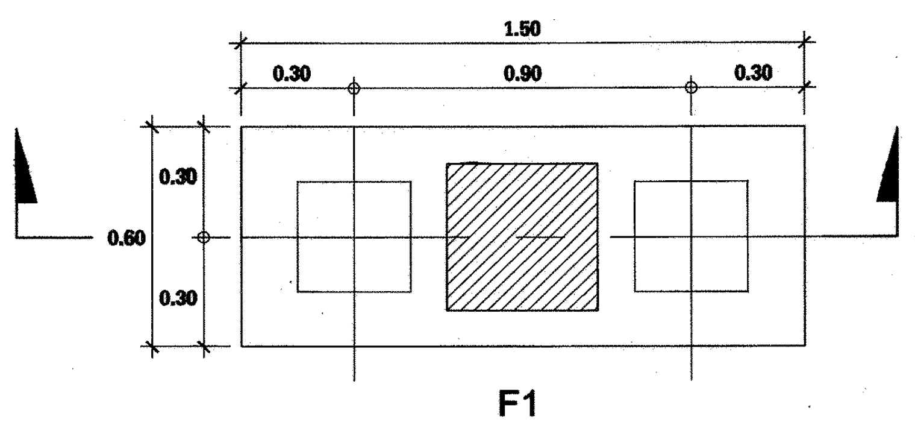

F1
มาตราส่วน 1 : 20

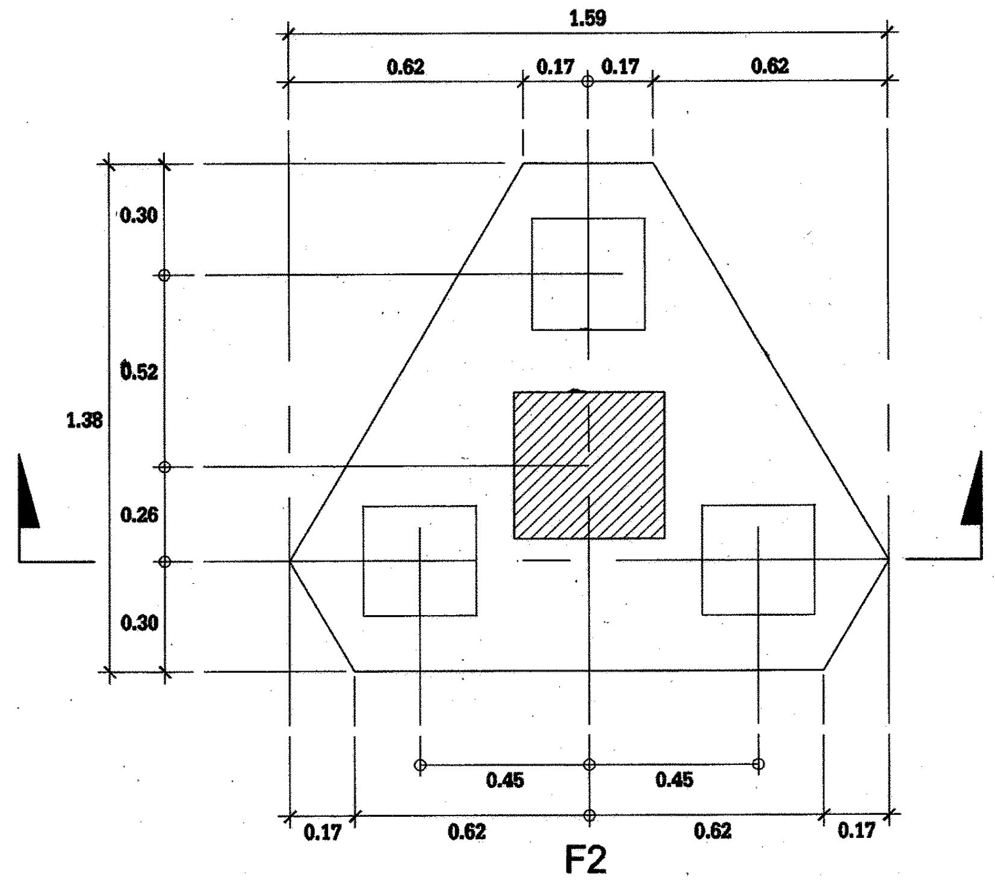

F2
มาตราส่วน 1 : 20

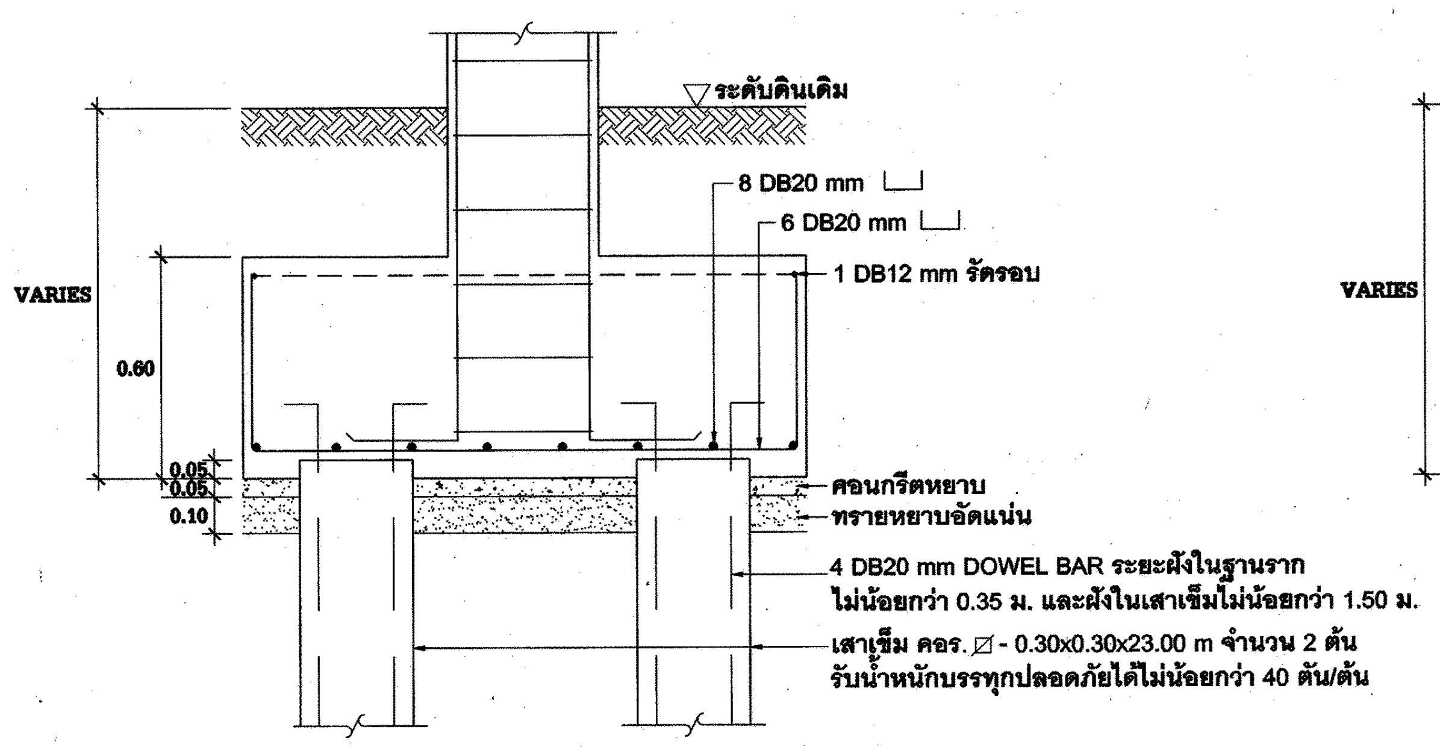
ระดับดินเดิม
8 DB20 mm
6 DB20 mm
1 DB12 mm รัดรอบ
VARIES
0.60
0.05
0.05
0.10
คอนกรีตหยาบ
ทรายหยาบอัดแน่น
4 DB20 mm DOWEL BAR ระยะฝังในฐานราก
ไม่น้อยกว่า 0.35 ม. และฝังในเสาเข็มไม่น้อยกว่า 1.50 ม.
เสาเข็ม คอร. ▨ - 0.30x0.30x23.00 m จำนวน 2 ต้น
รับน้ำหนักบรรทุกปลอดภัยได้ไม่น้อยกว่า 40 ตัน/ต้น

รูปตัด F1
มาตราส่วน 1 : 20

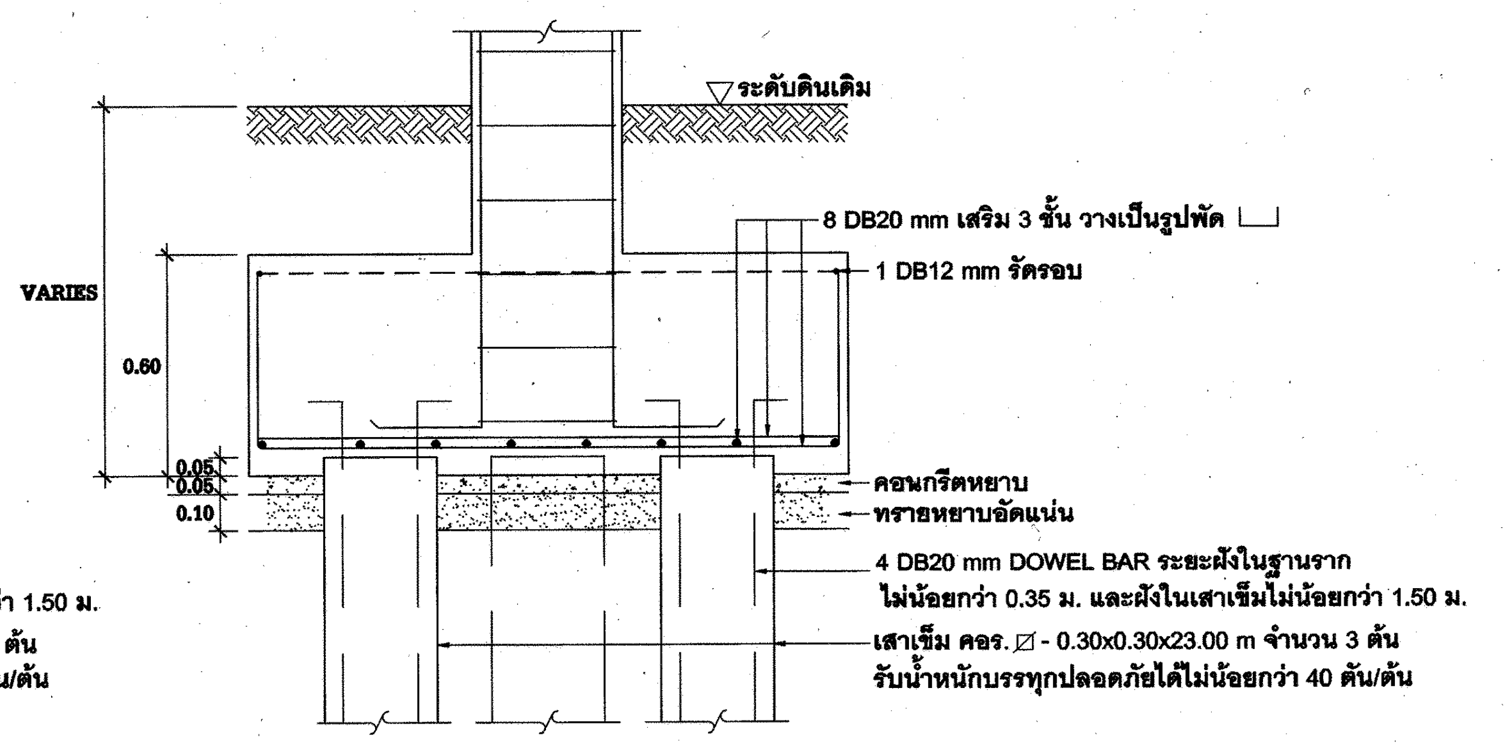
ระดับดินเดิม
8 DB20 mm เสริม 3 ชั้น วางเป็นรูปพัด
1 DB12 mm รัดรอบ
VARIES
0.60
0.05
0.05
0.10
คอนกรีตหยาบ
ทรายหยาบอัดแน่น
4 DB20 mm DOWEL BAR ระยะฝังในฐานราก
ไม่น้อยกว่า 0.35 ม. และฝังในเสาเข็มไม่น้อยกว่า 1.50 ม.
เสาเข็ม คอร. ▨ - 0.30x0.30x23.00 m จำนวน 3 ต้น
รับน้ำหนักบรรทุกปลอดภัยได้ไม่น้อยกว่า 40 ตัน/ต้น

รูปตัด F2
มาตราส่วน 1 : 20

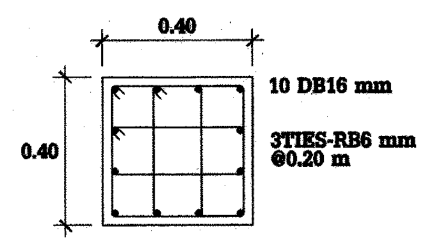

C1 (ฐานราก-พื้นชั้น 2)
มาตราส่วน 1 : 20

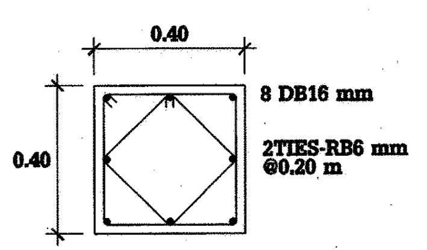

C1 (พื้นชั้น 2-หลังคา)
มาตราส่วน 1 : 20

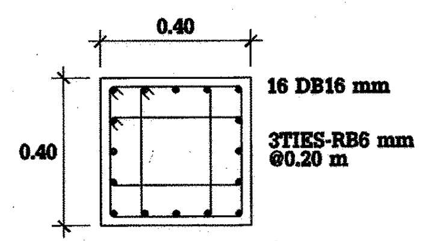

C2 (ฐานราก-พื้นชั้น 1)
มาตราส่วน 1 : 20

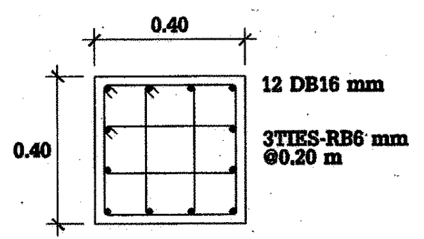

C2 (พื้นชั้น 1-พื้นชั้น 2)
มาตราส่วน 1 : 20

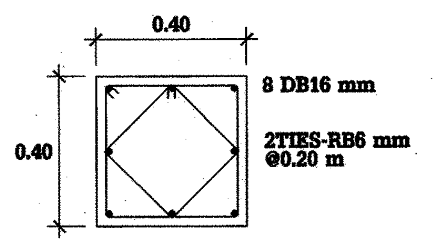

C2 (พื้นชั้น 2-หลังคา)
มาตราส่วน 1 : 20

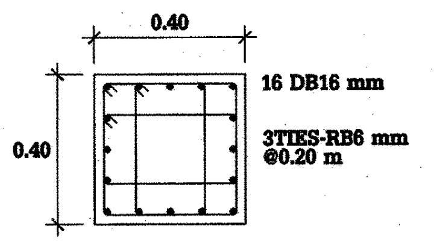

C3 (ฐานราก-หลังหูช้าง)
มาตราส่วน 1 : 20

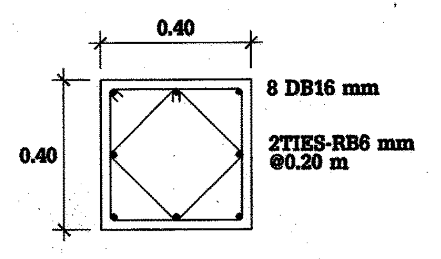

C3 (หลังหูช้าง-หลังคา)
มาตราส่วน 1 : 20

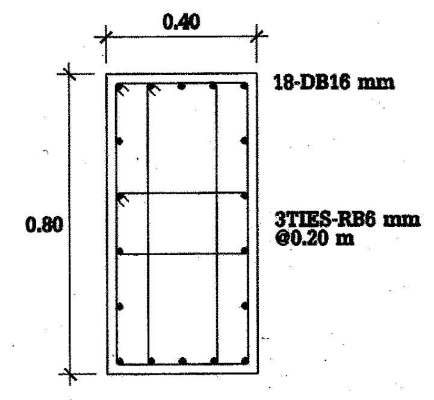

C4 (ตลอดความยาว)
มาตราส่วน 1 : 20

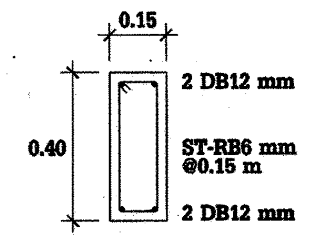

B1
มาตราส่วน 1 : 20

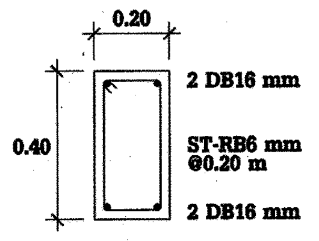

B2
มาตราส่วน 1 : 20

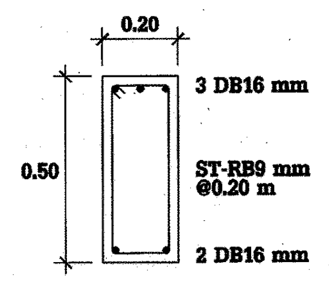

B3 ① - ①
มาตราส่วน 1 : 20

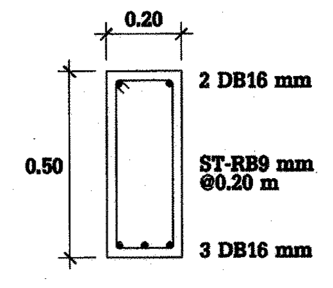

B3 ② - ②
มาตราส่วน 1 : 20

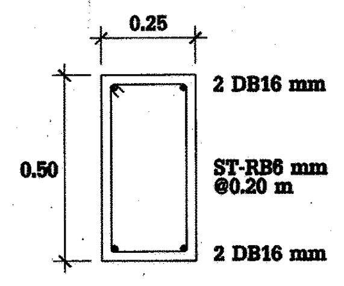

RB1,B4
มาตราส่วน 1 : 20

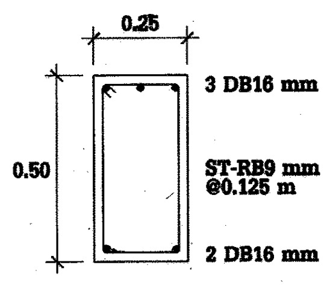

B5 ① - ①
มาตราส่วน 1 : 20

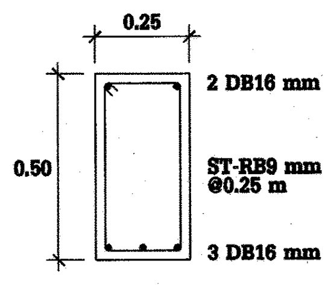

B5 ② - ②
มาตราส่วน 1 : 20

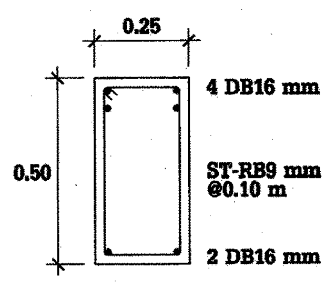

B6 ① - ①
มาตราส่วน 1 : 20

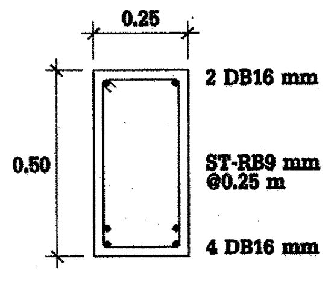

B6 ② - ②
มาตราส่วน 1 : 20

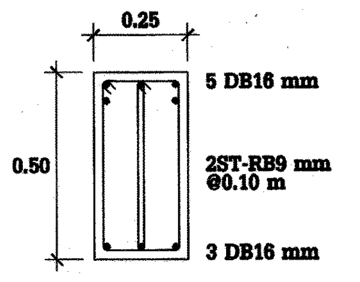

B7 ① - ①
มาตราส่วน 1 : 20

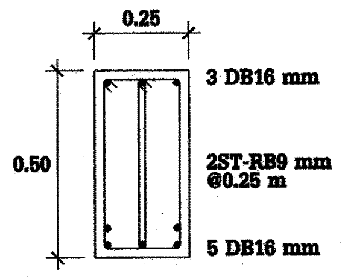

B7 ② - ②
มาตราส่วน 1 : 20

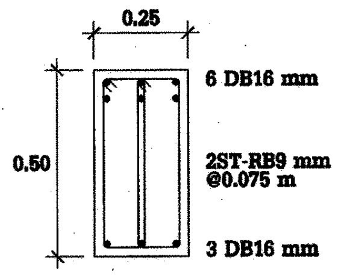

B8 ① - ①
มาตราส่วน 1 : 20

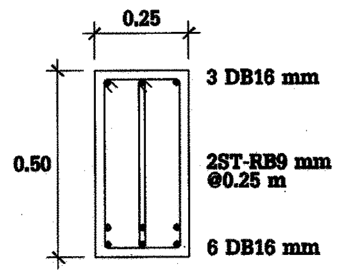

B8 ② - ②
มาตราส่วน 1 : 20

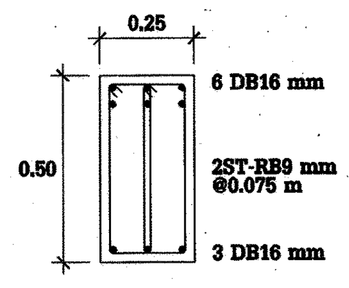

B8A
มาตราส่วน 1 : 20

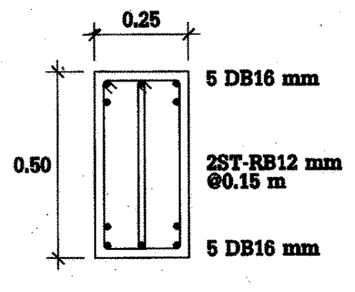

B9
มาตราส่วน 1 : 20

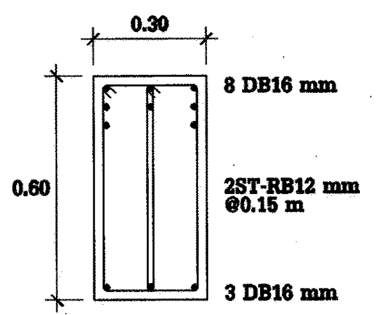

B10 ① - ①
มาตราส่วน 1 : 20

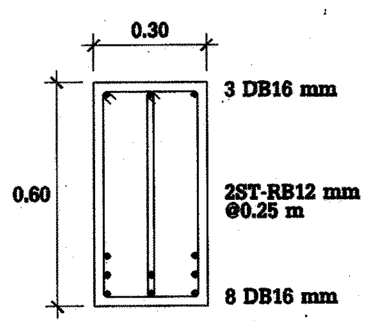

B10 ② - ②
มาตราส่วน 1 : 20

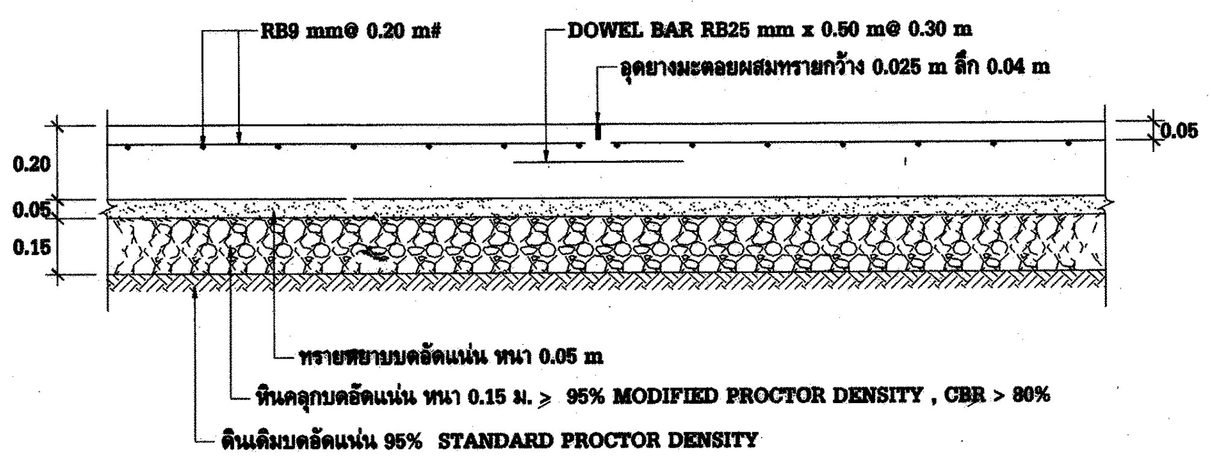
RB9 mm@ 0.20 m#
DOWEL BAR RB25 mm x 0.50 m@ 0.30 m
อุดยางมะตอยผสมทรายกว้าง 0.025 m ลึก 0.04 m
0.05
0.20
0.05
0.15
ทรายหยาบบดอัดแน่น หนา 0.05 m
หินคลุกบดอัดแน่น หนา 0.15 ม. ≥ 95% MODIFIED PROCTOR DENSITY , CBR > 80%
ดินเดิมบดอัดแน่น 95% STANDARD PROCTOR DENSITY

TRANSVERSE CONTRACTION JOINT พื้น GS1
มาตราส่วน 1 : 20

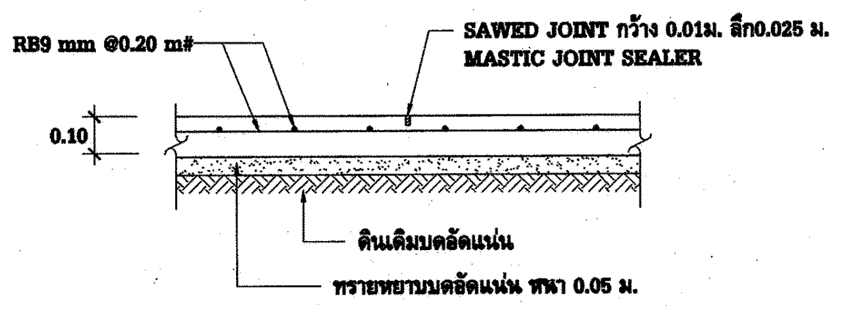
RB9 mm @0.20 m#
SAWED JOINT กว้าง 0.01ม. ลึก0.025 ม.
MASTIC JOINT SEALER
0.10
ดินเดิมบดอัดแน่น
ทรายหยาบบดอัดแน่น หนา 0.05 ม.

ขยาย JOINT พื้น GS2
มาตราส่วน 1 : 20

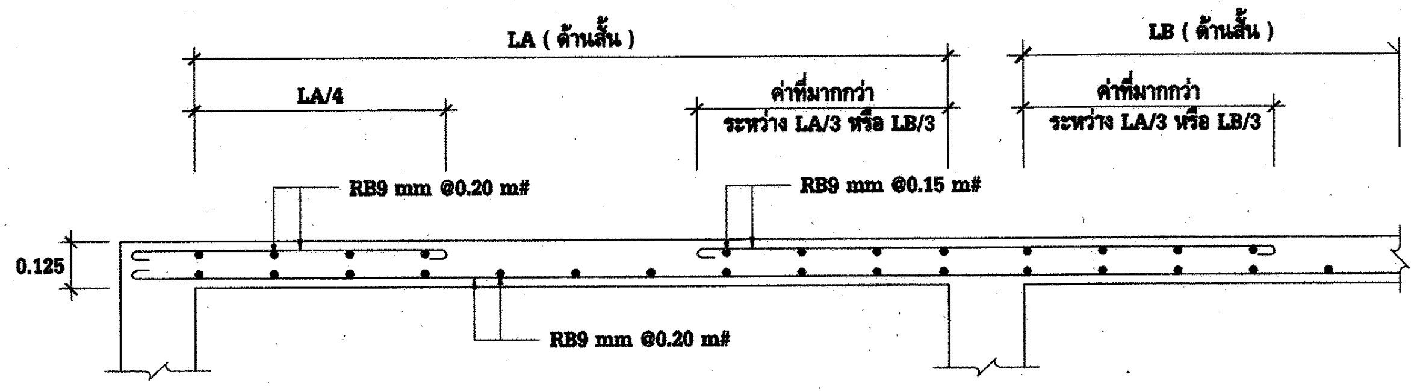

Ⓢ1 (ด้านสั้น)
มาตราส่วน 1 : 20

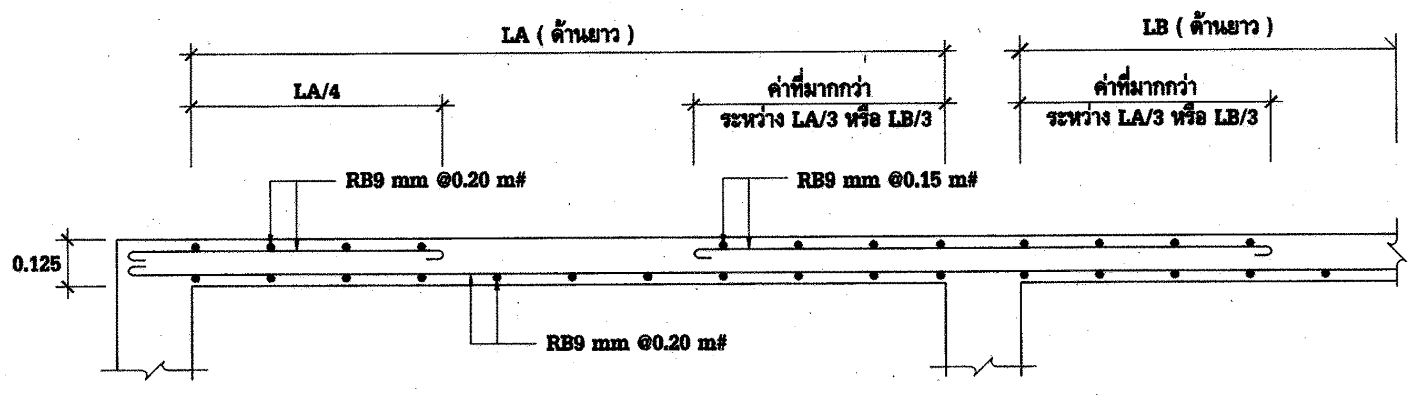

Ⓢ1 (ด้านยาว)
มาตราส่วน 1 : 20

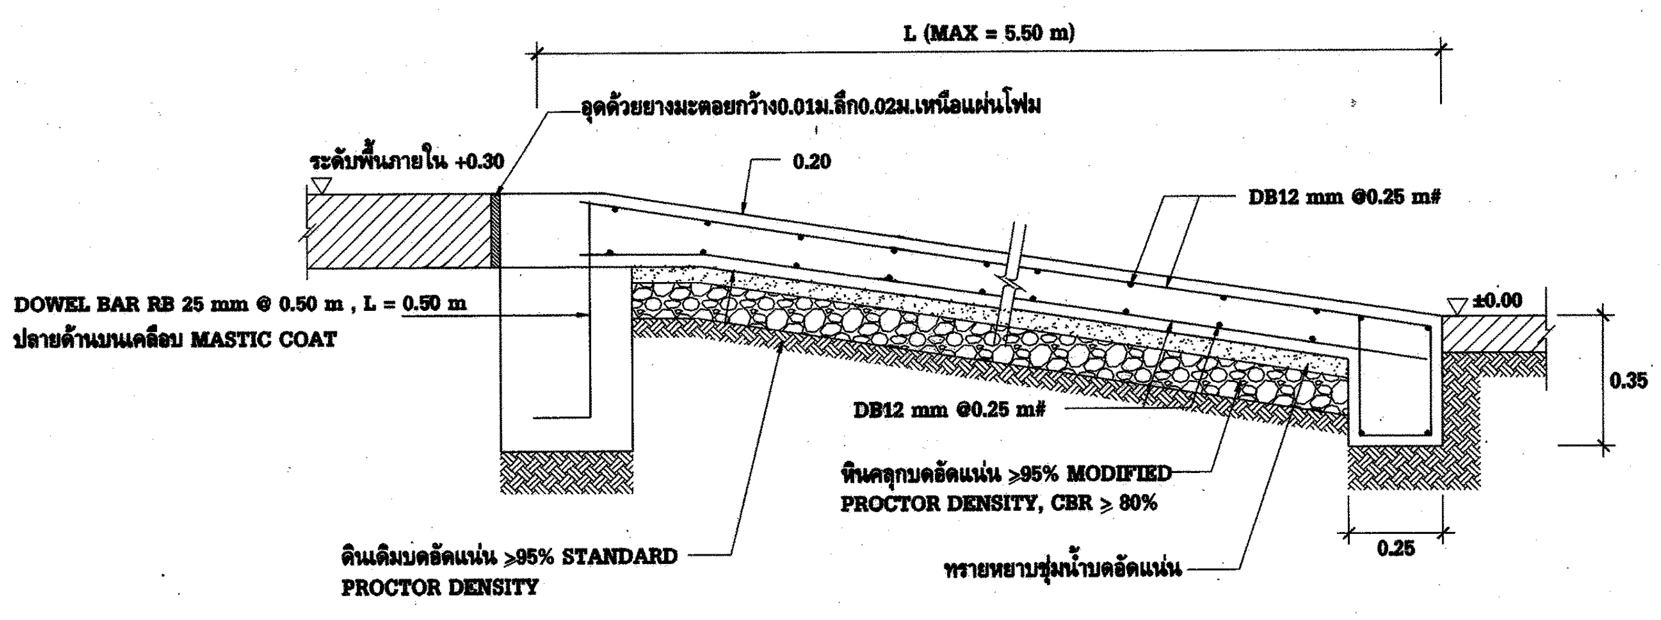
L (MAX = 5.50 m)
อุดด้วยยางมะตอยกว้าง0.01ม.ลึก0.02ม.เหนือแผ่นโฟม
ระดับพื้นภายใน +0.30
0.20
DB12 mm @0.25 m#
±0.00
DOWEL BAR RB 25 mm @ 0.50 m , L = 0.50 m
ปลายด้านบนเคลือบ MASTIC COAT
0.35
DB12 mm @0.25 m#
หินคลุกบดอัดแน่น ≥95% MODIFIED PROCTOR DENSITY, CBR ≥ 80%
0.25
ดินเดิมบดอัดแน่น ≥95% STANDARD PROCTOR DENSITY
ทรายหยาบชุ่มน้ำบดอัดแน่น

รูปตัดขยายทาง เข้า-ออก
มาตราส่วน 1 : 20

การไฟฟ้าฝ่ายผลิตแห่งประเทศไทย
ฝ่ายออกแบบและบริหารงานก่อสร้าง
ได้รับการรับรอง ISO 9001:2008
53 หมู่ 2 ถนนจรัญสนิทวงศ์ บางกรวย นนทบุรี 11130 โทร436-1910-3

งานออกแบบ และ เอกสารประกอบแบบถือเป็นสมบัติของ ฝ่ายออกแบบและบริหารงานก่อสร้าง การไฟฟ้าฝ่ายผลิตแห่งประเทศไทย ห้ามผู้ใดนำไปใช้งาน ทำซ้ำ หรือ ดัดแปลง โดยไม่ได้รับอนุญาตเป็นลายลักษณ์อักษร จาก การไฟฟ้าฝ่ายผลิตแห่งประเทศไทย

ออกแบบ

สถาปนิก	(นาย อดิศร ศรีสุพรรณ)
สถาปนิกภายใน	(นางสาวศานติวร เอื้อประเสริฐ)
	(นาย อภิสิทธิ์ ณัฐวรวโรตม์)
วิศวกรโครงสร้าง	(นาย ทรงคุณ วิชินโรจน์จรัล)
	(นาย กานต์เดช ปั่นเจริญ)
วิศวกรสุขาภิบาล	(นาย วัชระ สมโรจน์รัตน์)
วิศวกรไฟฟ้า	(นาย ประพัทธ์ ชื่นชุมศรี)
วิศวกรเครื่องกล	(นาย อุกฤษฎ์ จำปาชนม์)

ตรวจสอบ

ผู้ควบคุมงาน กฟผ.
บุญชัย ผดุงสมบัติถาวร
(นาย บุญชัย ผดุงสมบัติถาวร)
(นาย ดนุพงษ์ สรรพอุดม)
(นาย อภิศักดิ์ รำพึงกิจ)
(นาย นนทชัย สกุลรัศมีไพศาล)
หัวหน้าแผนกบริหารสัญญาก่อสร้างอาคาร
(นาย ศรชัย อภิบาลพลธรรม)

เห็นชอบ

(นาย สาโรจน์ จีนโก๊ว)
หัวหน้ากองบริหารงานก่อสร้าง

ผู้รับจ้าง

CAN DO CONSTRUCTION CO.,LTD
222 ถนนเทศบาลรังรักษ์เหนือ แขวงลาดยาว
เขตจตุจักร กรุงเทพมหานคร 10900
TEL. 591-3972 , 591-4906 FAX. 954-3759

เขียนแบบ

(นางสาว กัญญาพัชร แก้วทับทิม)

ตรวจสอบ

(นาย สำราญ เจริญวงศ์)

รับรอง

(นาย สำราญ เจริญวงศ์)
วิศวกรโครงการ

AS-BUILT DRAWING

งานอาคารปฏิบัติการ (อขน.)

แบบแสดง

แบบขยายฐานราก เสา คาน พื้น แบบขยายหูช้างรับรางเครน
รูปตัดขยายทาง เข้า-ออก (อาคารปฏิบัติการ 1)

อ้างอิงแบบ กฟผ. เลขที่	แบบเลขที่
SNO-WS12-04-C-09/32	AB-SNO-WS12-04-C-09/32
เลขที่งาน	**จำนวนแผ่น**
257112-04	32