แบบเลขที่	AB-SNO-WS12-04-C-11/32	แก้ไขครั้งที่

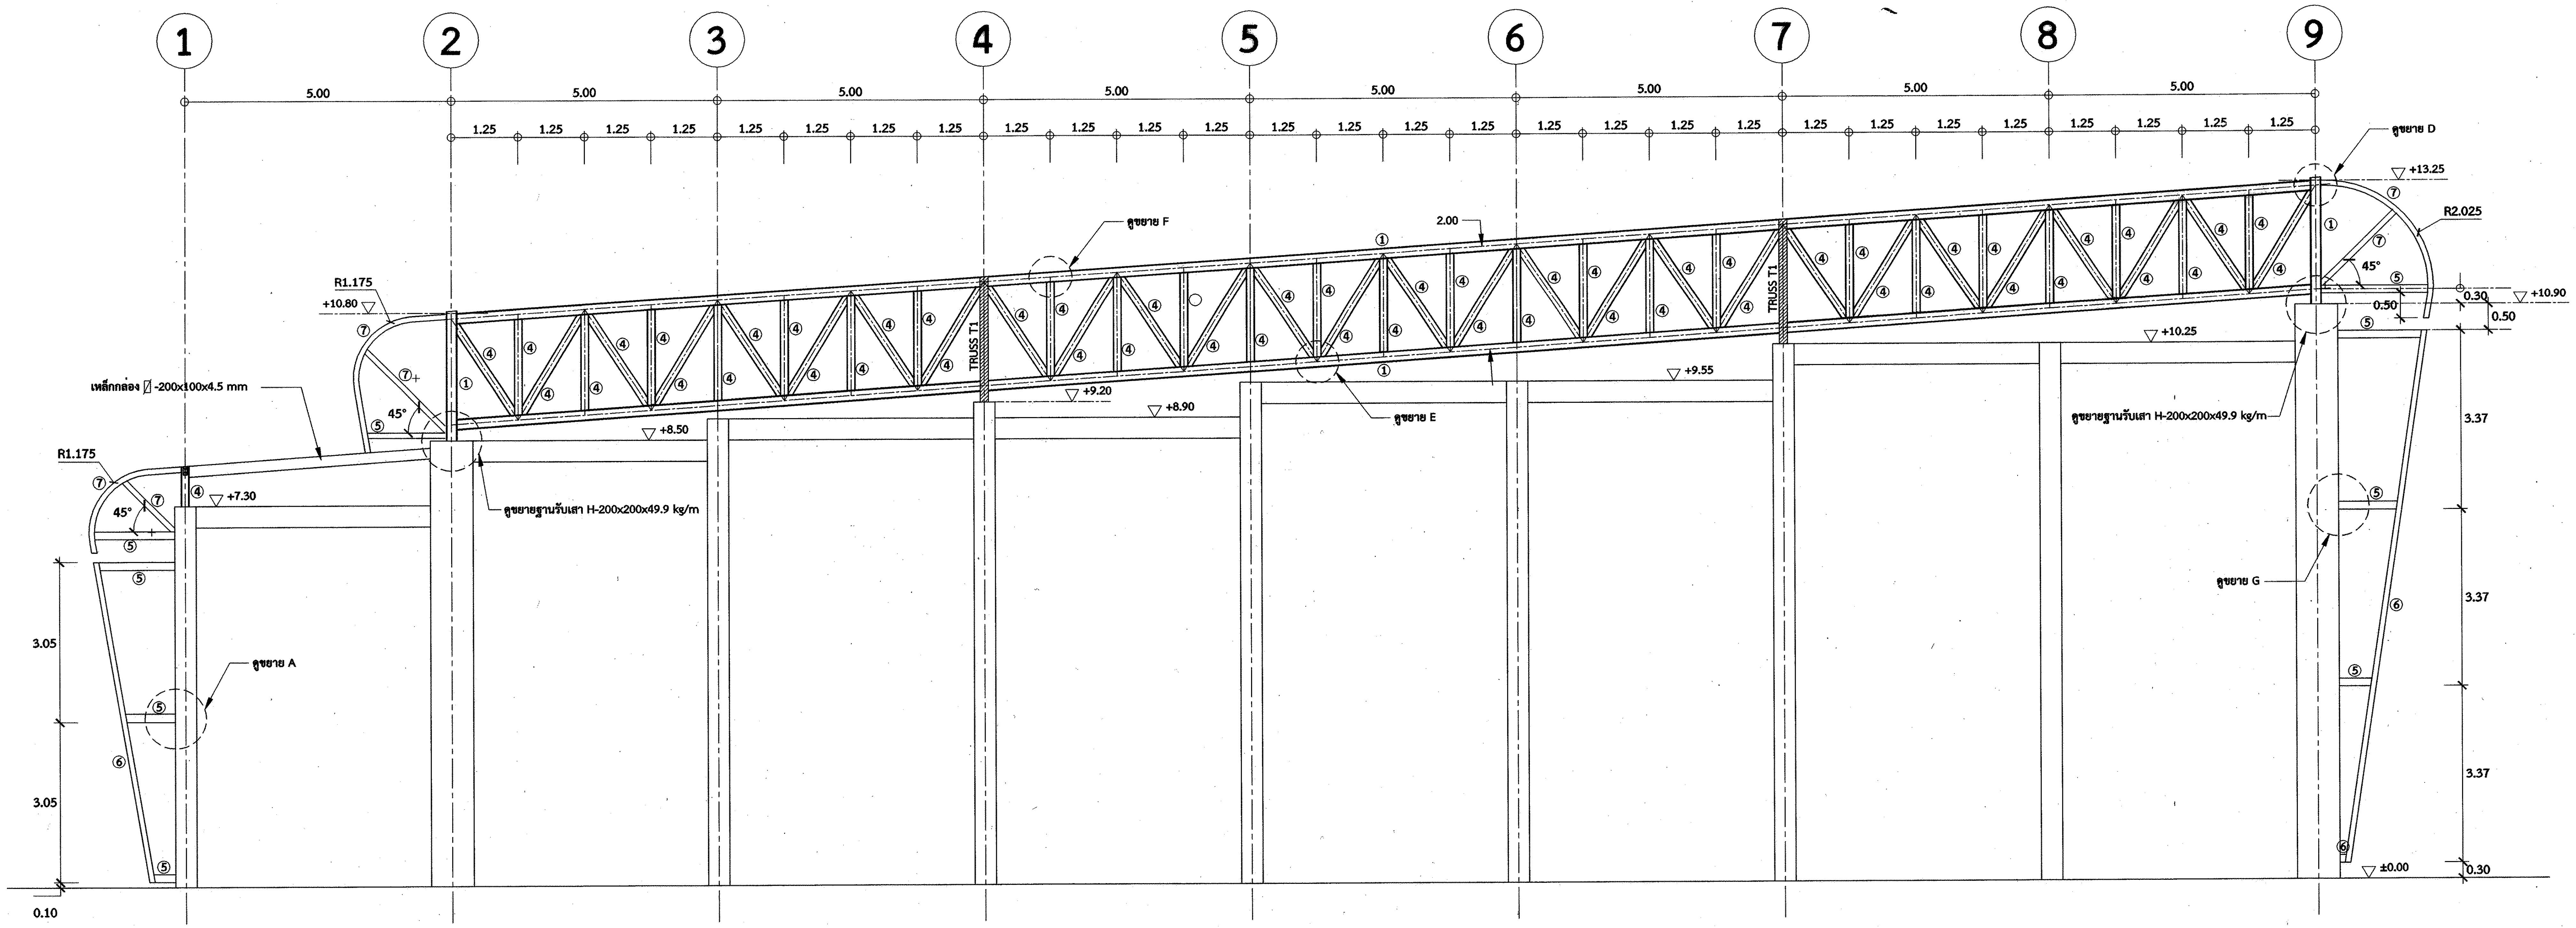

TRUSS T2 (GRID LINE I)

SCALE 1 : 75

สัญลักษณ์

① H-200x200x49.9 kg/m
② H-200x150x30.6 kg/m
③ H-150x150x31.5 kg/m
④ H-150x75x14.0 kg/m
⑤ เหล็กกล่อง ▧ -150x100x4.5 mm
⑥ เหล็กกล่อง ▧ -100x100x3.2 mm
⑦ ท่อเหล็ก Ø 4"x3.2 mm

หมายเหตุ

- JOINT ของ.TRUSS ทุกตำแหน่งให้เสริม 2 STIFFENER ขนาด174x85x10 mm ทั้ง 2 ด้าน ที่ UPPER CHORD และ LOWER CHORD

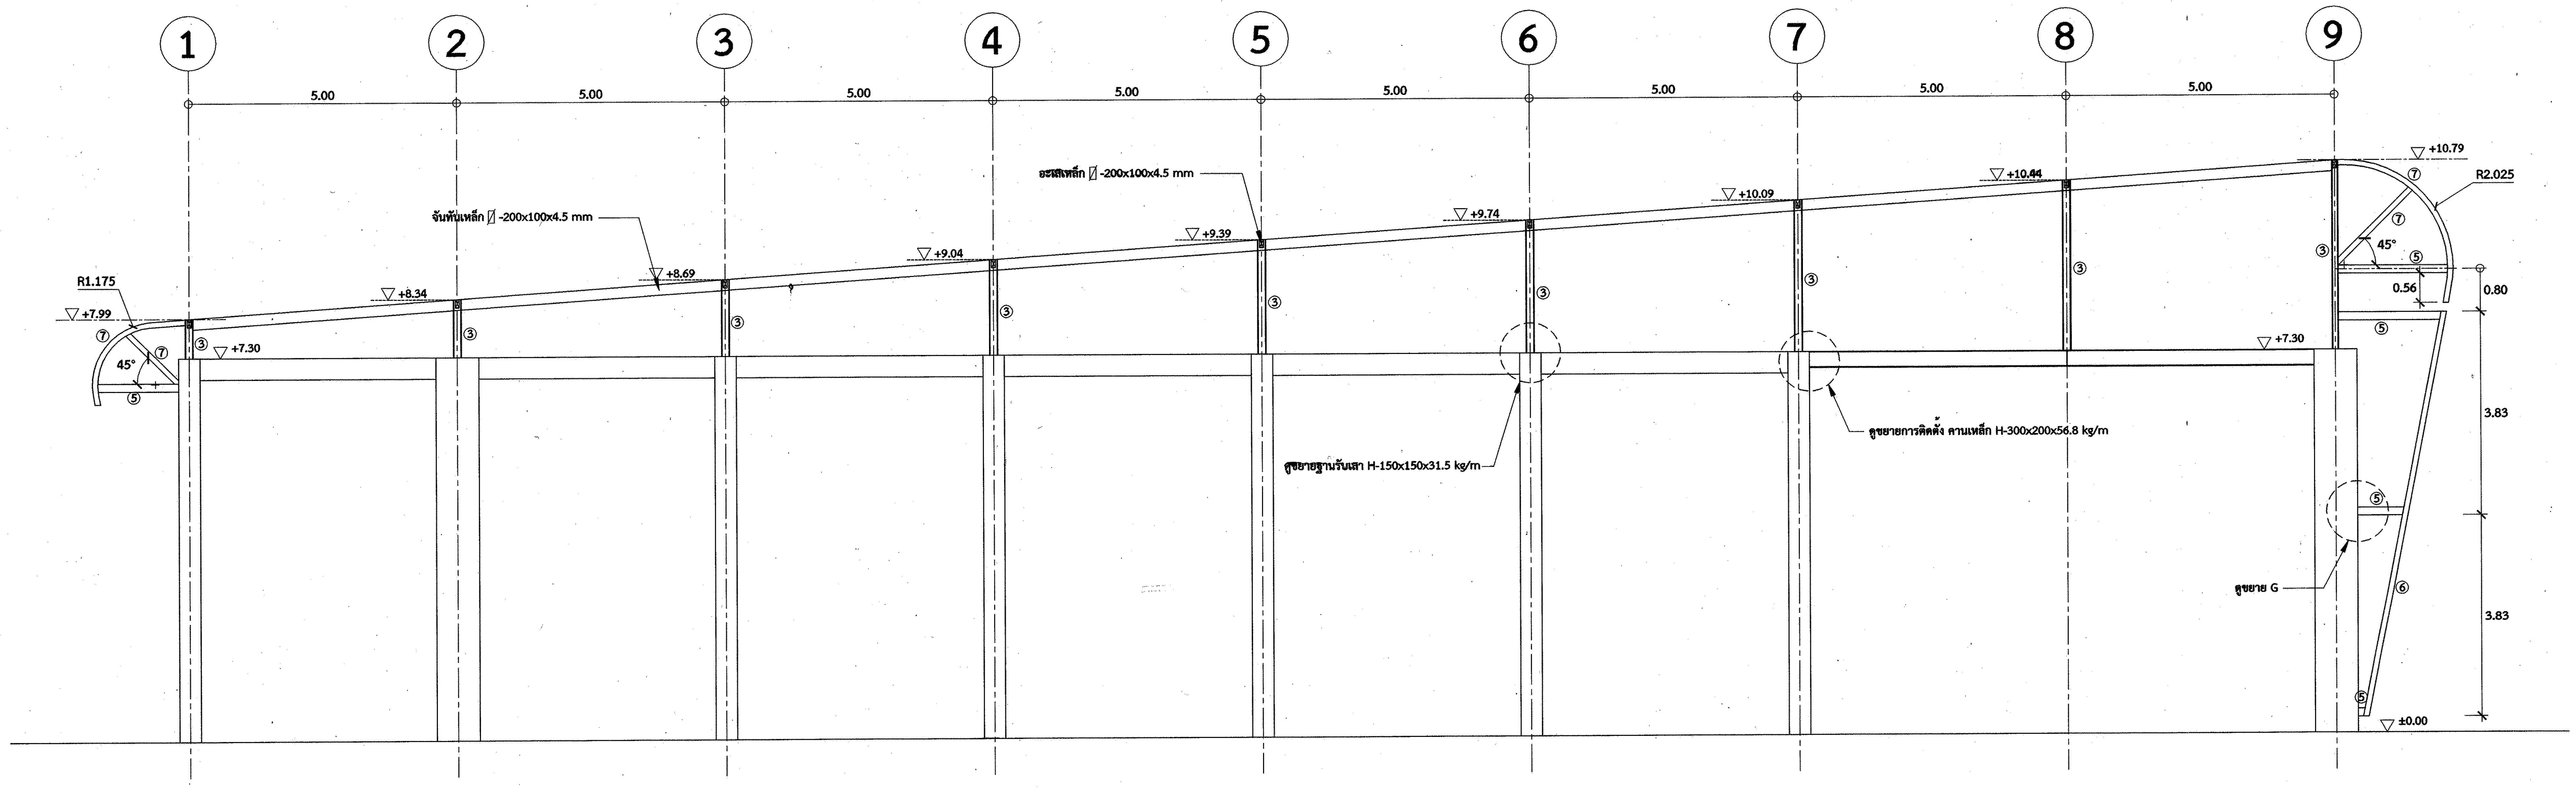
1
2
3
4
5
6
7
8
9
5.00
+10.79
R2.025
45°
0.56
0.80
อะเสเหล็ก ▧ -200x100x4.5 mm
จันทันเหล็ก ▧ -200x100x4.5 mm
R1.175
+7.99
45°
+7.30
+8.34
+8.69
+9.04
+9.39
+9.74
+10.09
+10.44
+7.30
3.83
ดูขยายฐานรับเสา H-150x150x31.5 kg/m
ดูขยายการติดตั้ง คานเหล็ก H-300x200x56.8 kg/m
ดูขยาย G
±0.00

โครงหลังคา GRID LINE B

SCALE 1 : 75

การไฟฟ้าฝ่ายผลิตแห่งประเทศไทย

ฝ่ายออกแบบและบริหารงานก่อสร้าง
ได้รับการรับรอง ISO 9001:2008
53 หมู่ 2 ถนนจรัญสนิทวงศ์ บางกรวย นนทบุรี 11130 โทร436-1910-3

งานออกแบบ และ เอกสารประกอบแบบถือเป็นสมบัติของ ฝ่ายออกแบบและบริหารงานก่อสร้าง การไฟฟ้าฝ่ายผลิตแห่งประเทศไทย ห้ามผู้ใดนำไปใช้งาน ทำซ้ำ หรือ ดัดแปลง โดยไม่ได้รับอนุญาตเป็นลายลักษณ์อักษร จาก การไฟฟ้าฝ่ายผลิตแห่งประเทศไทย

ออกแบบ

สถาปนิก	(นาย อดิศร ศรีสุพรรณ)
สถาปนิกภายใน	(นางสาวศานติวร เอื้อประเสริฐ)
	(นาย อภิสิทธิ์ ณัฐวรวโรตม์)
วิศวกรโครงสร้าง	(นาย ทรงคุณ วิชินโรจน์จรัล)
	(นาย กานต์เดช ปั่นเจริญ)
วิศวกรสุขาภิบาล	(นาย วัชระ สมโรจน์รัตน์)
วิศวกรไฟฟ้า	(นาย ประพัทธ์ ชื่นชุมศรี)
วิศวกรเครื่องกล	(นาย อุกฤษฎ์ จำปาชนม์)

ตรวจสอบ

ผู้ควบคุมงาน กฟผ.
(นาย บุญชัย ผดุงสมบัติถาวร)
(นาย ดนุพงษ์ สรรพอุดม)
(นาย อภิศักดิ์ รำพึงกิจ)
(นาย นนทชัย สกุลรัศมีไพศาล)

หัวหน้าแผนกบริหารสัญญาก่อสร้างอาคาร
(นาย ศรชัย อภิบาลพลธรรม)

เห็นชอบ

(นาย สาโรจน์ จีนโก๊ว)
หัวหน้ากองบริหารงานก่อสร้าง

ผู้รับจ้าง

CAN DO CONSTRUCTION CO.,LTD
222 ถนนเทศบาลรังรักษ์เหนือ แขวงลาดยาว
เขตจตุจักร กรุงเทพมหานคร 10900
TEL. 591-3972 , 591-4906 FAX. 954-3759

เขียนแบบ

(นางสาว กัญญาพัชร แก้วทับทิม)

ตรวจสอบ

(นาย สำราญ เจริญวงศ์)

รับรอง

(นาย สำราญ เจริญวงศ์)
วิศวกรโครงการ

AS-BUILT DRAWING

งานอาคารปฏิบัติการ (อขน.)

แบบแสดง

TRUSS T2 (GRID LINE I) , โครงหลังคา GRID LINE B (อาคารปฏิบัติการ1)

อ้างอิงแบบ กฟผ. เลขที่	แบบเลขที่
SNO-WS12-04-C-11/32	AB-SNO-WS12-04-C-11/32
เลขที่งาน	**จำนวนแผ่น**
257112-04	32