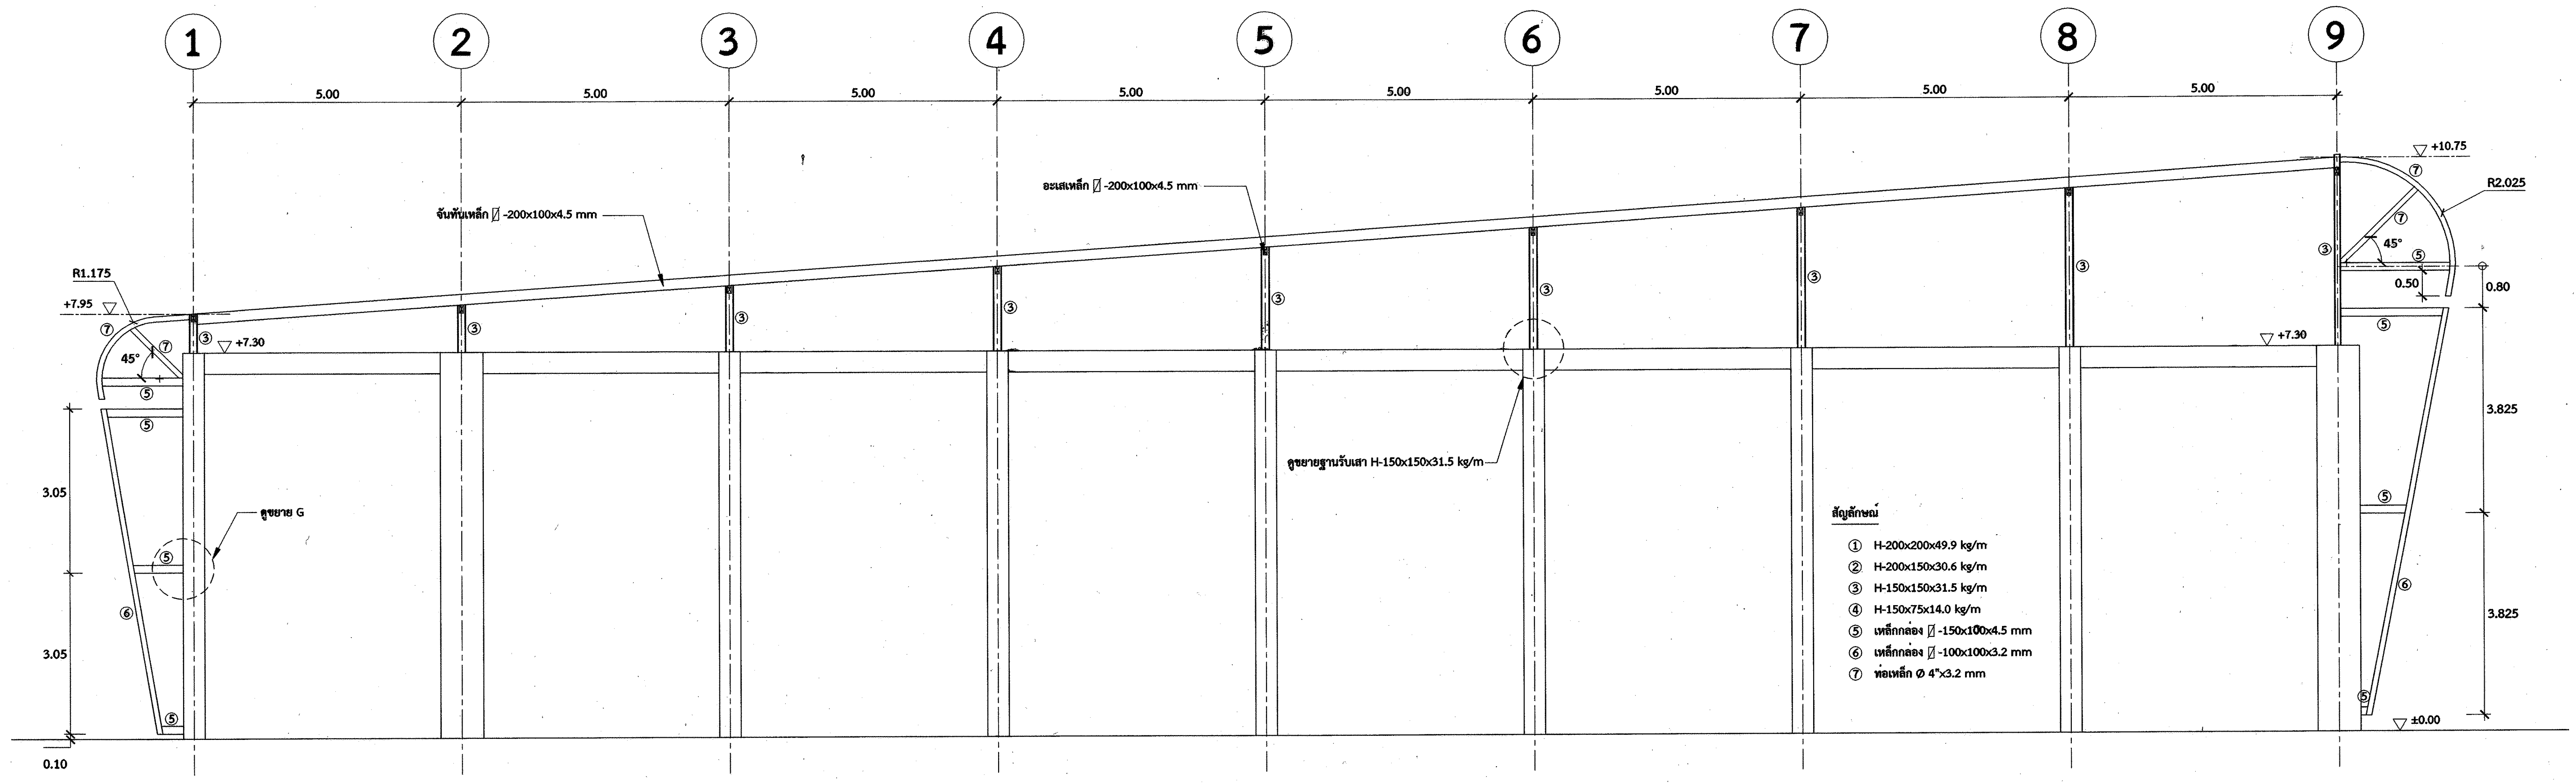
1
2
3
4
5
6
7
8
9
5.00
จันทันเหล็ก ▯ -200x100x4.5 mm
อะเสเหล็ก ▯ -200x100x4.5 mm
R1.175
+7.95
+7.30
45°
3.05
3.05
0.10
ดูขยาย G
ดูขยายฐานรับเสา H-150x150x31.5 kg/m
+10.75
R2.025
0.50
0.80
3.825
3.825
±0.00
③
⑤
⑥
⑦

**สัญลักษณ์**

- ① H-200x200x49.9 kg/m
- ② H-200x150x30.6 kg/m
- ③ H-150x150x31.5 kg/m
- ④ H-150x75x14.0 kg/m
- ⑤ เหล็กกล่อง ▯ -150x100x4.5 mm
- ⑥ เหล็กกล่อง ▯ -100x100x3.2 mm
- ⑦ ท่อเหล็ก Ø 4"x3.2 mm

**โครงหลังคา GRID LINE A**

SCALE 1 : 75

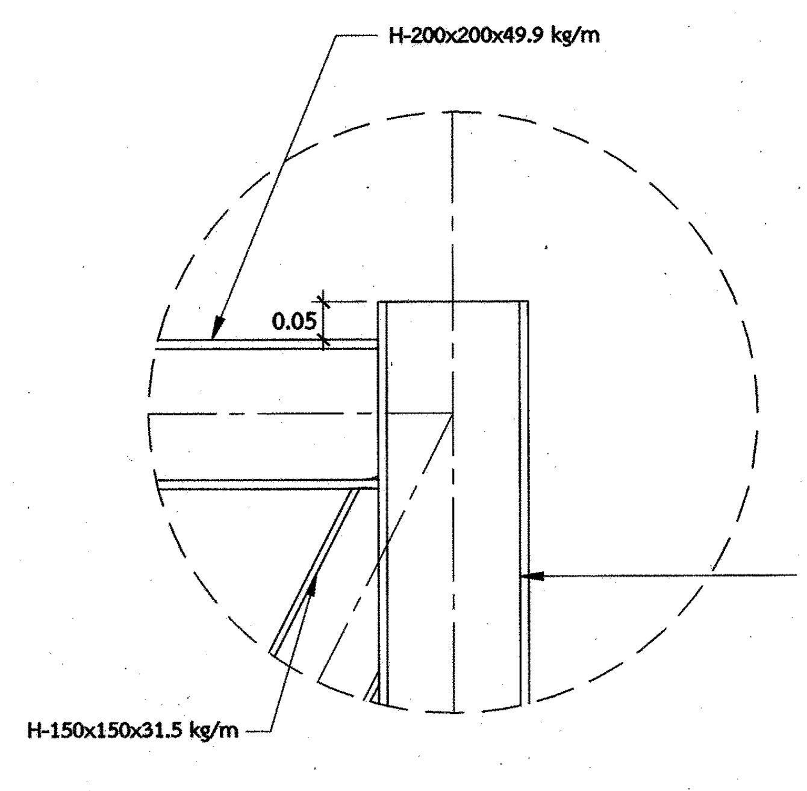

**ขยาย A**

SCALE 1 : 10

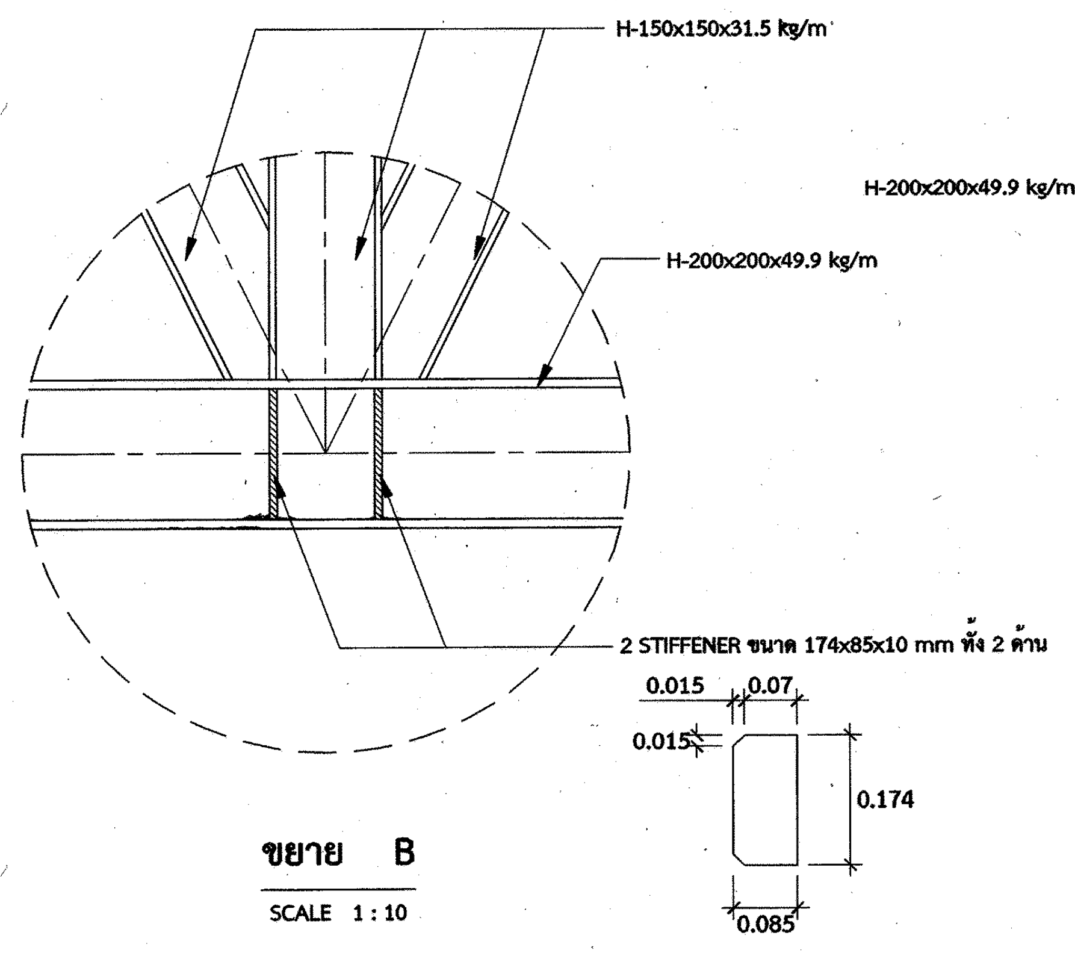

**ขยาย B**

SCALE 1 : 10

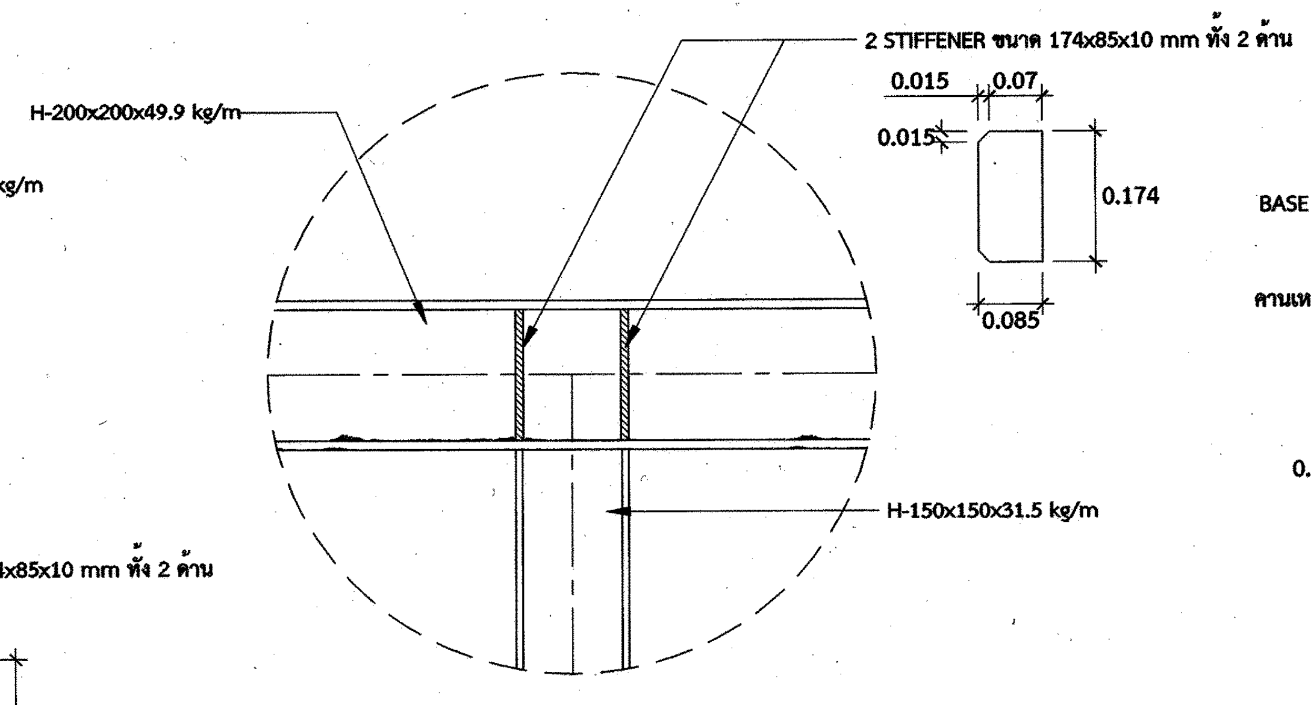

**ขยาย C**

SCALE 1 : 10

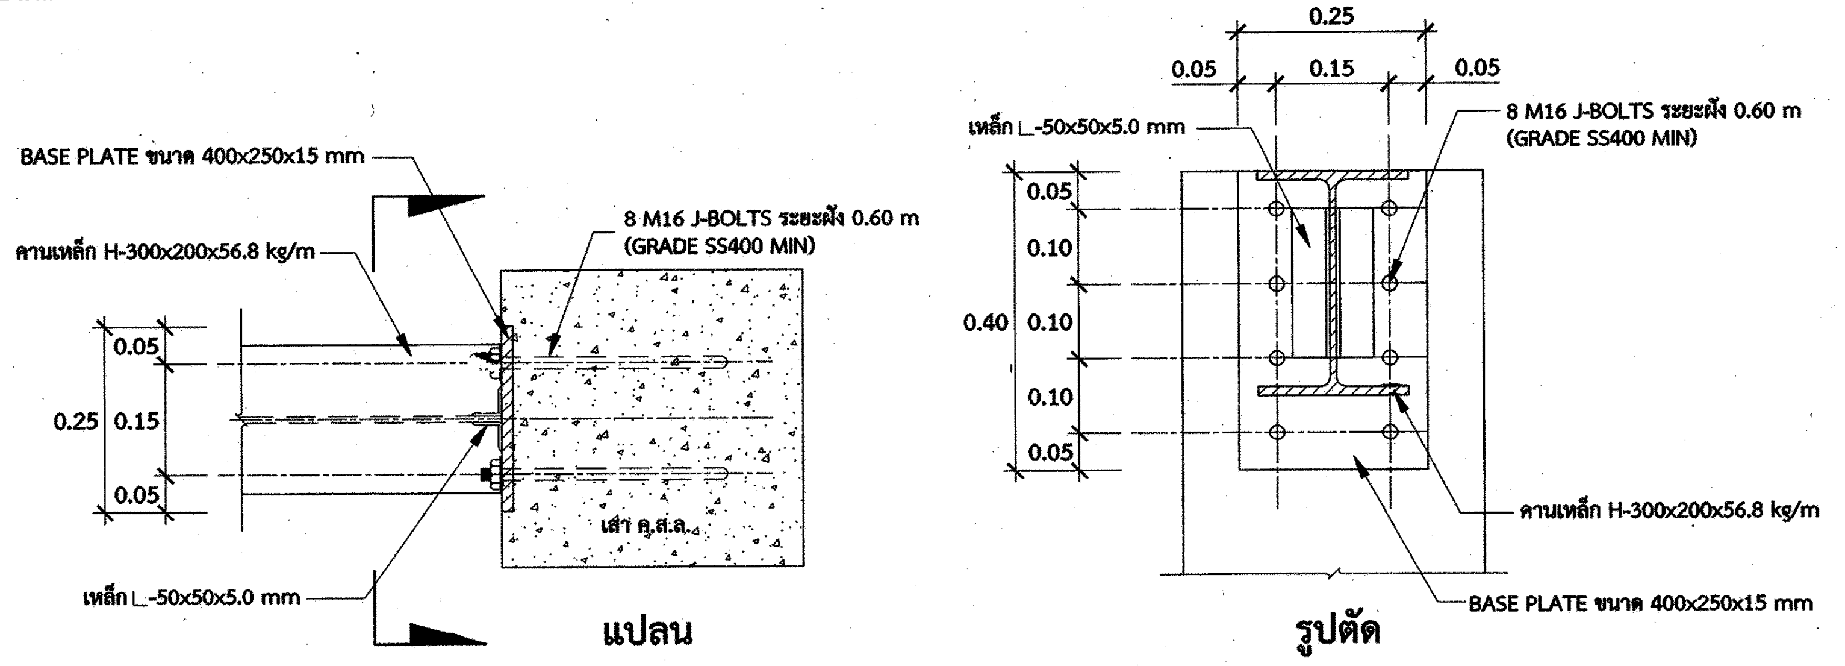

แปลน

รูปตัด

**ขยายการติดตั้งคาน BS1**

SCALE 1 : 10

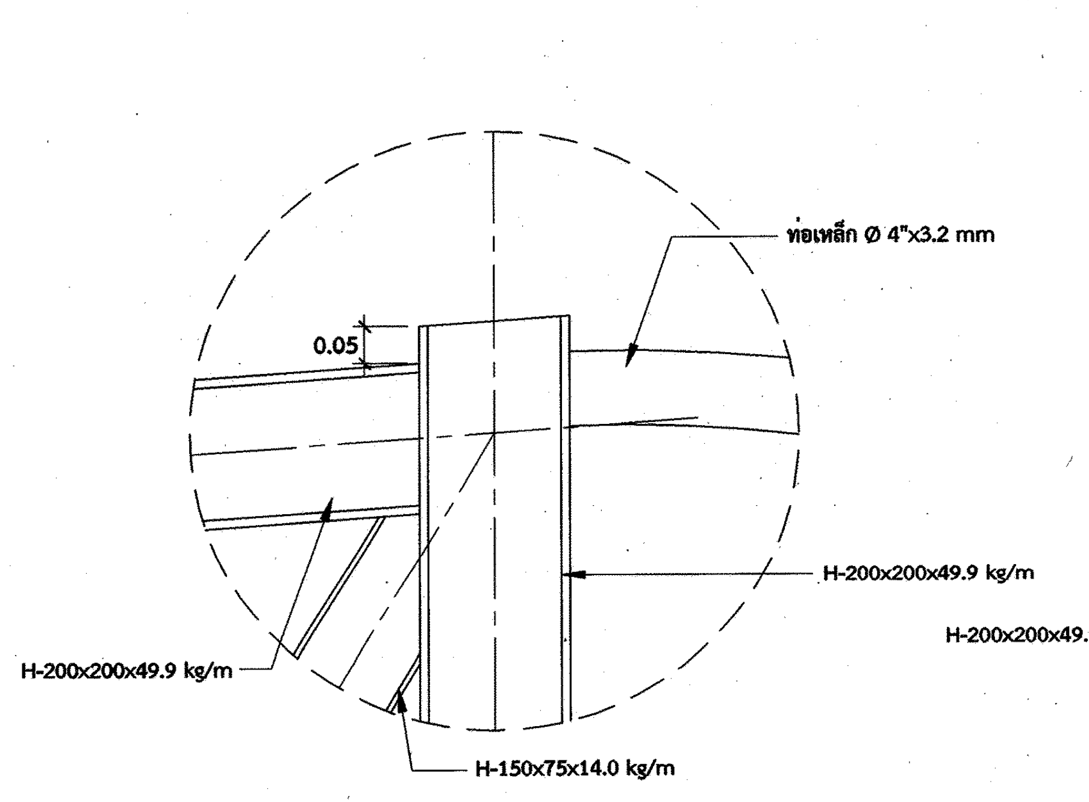

**ขยาย D**

SCALE 1 : 10

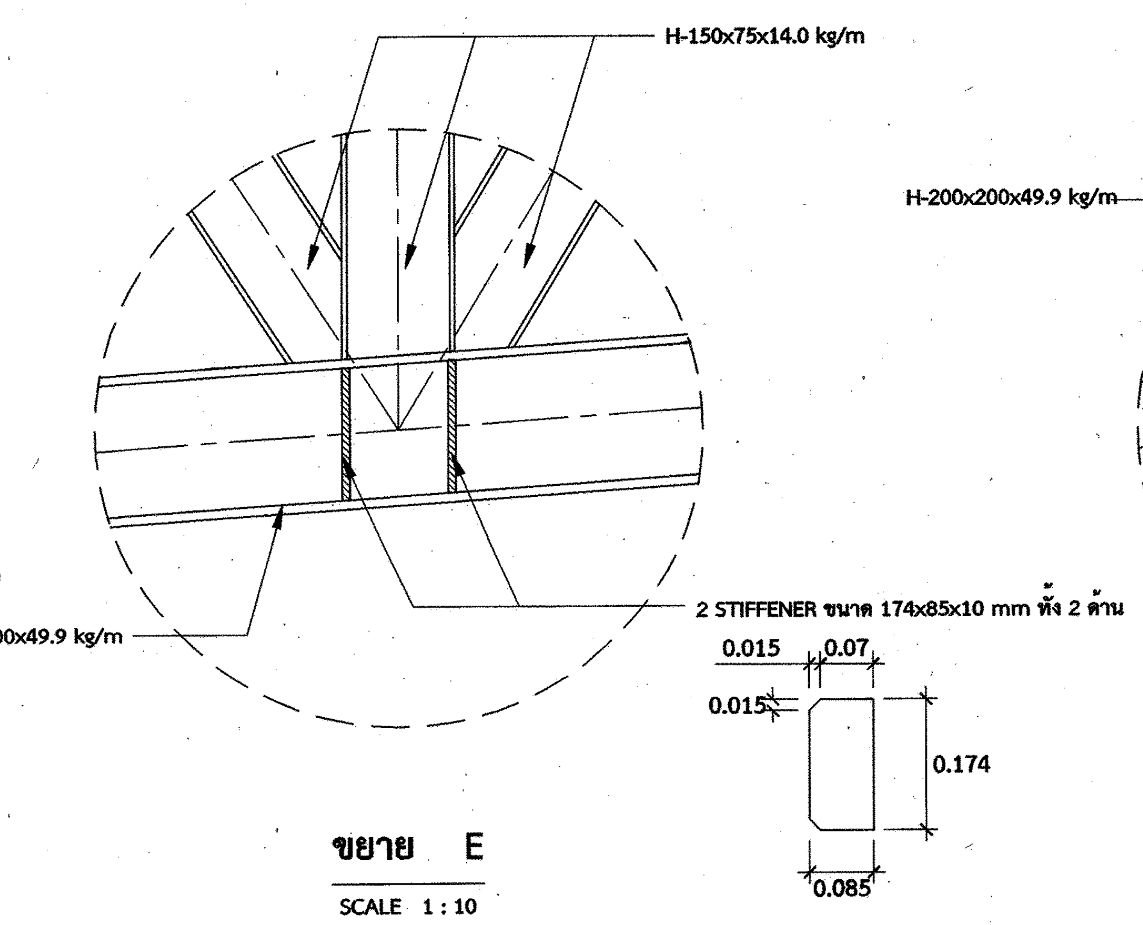

**ขยาย E**

SCALE 1 : 10

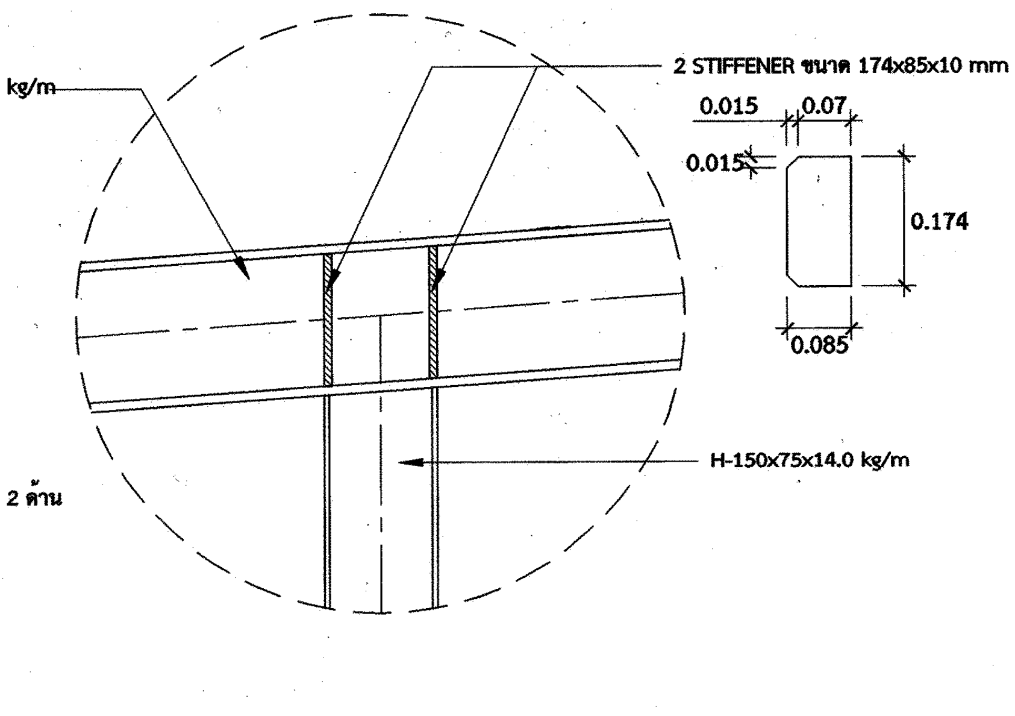

**ขยาย F**

SCALE 1 : 10

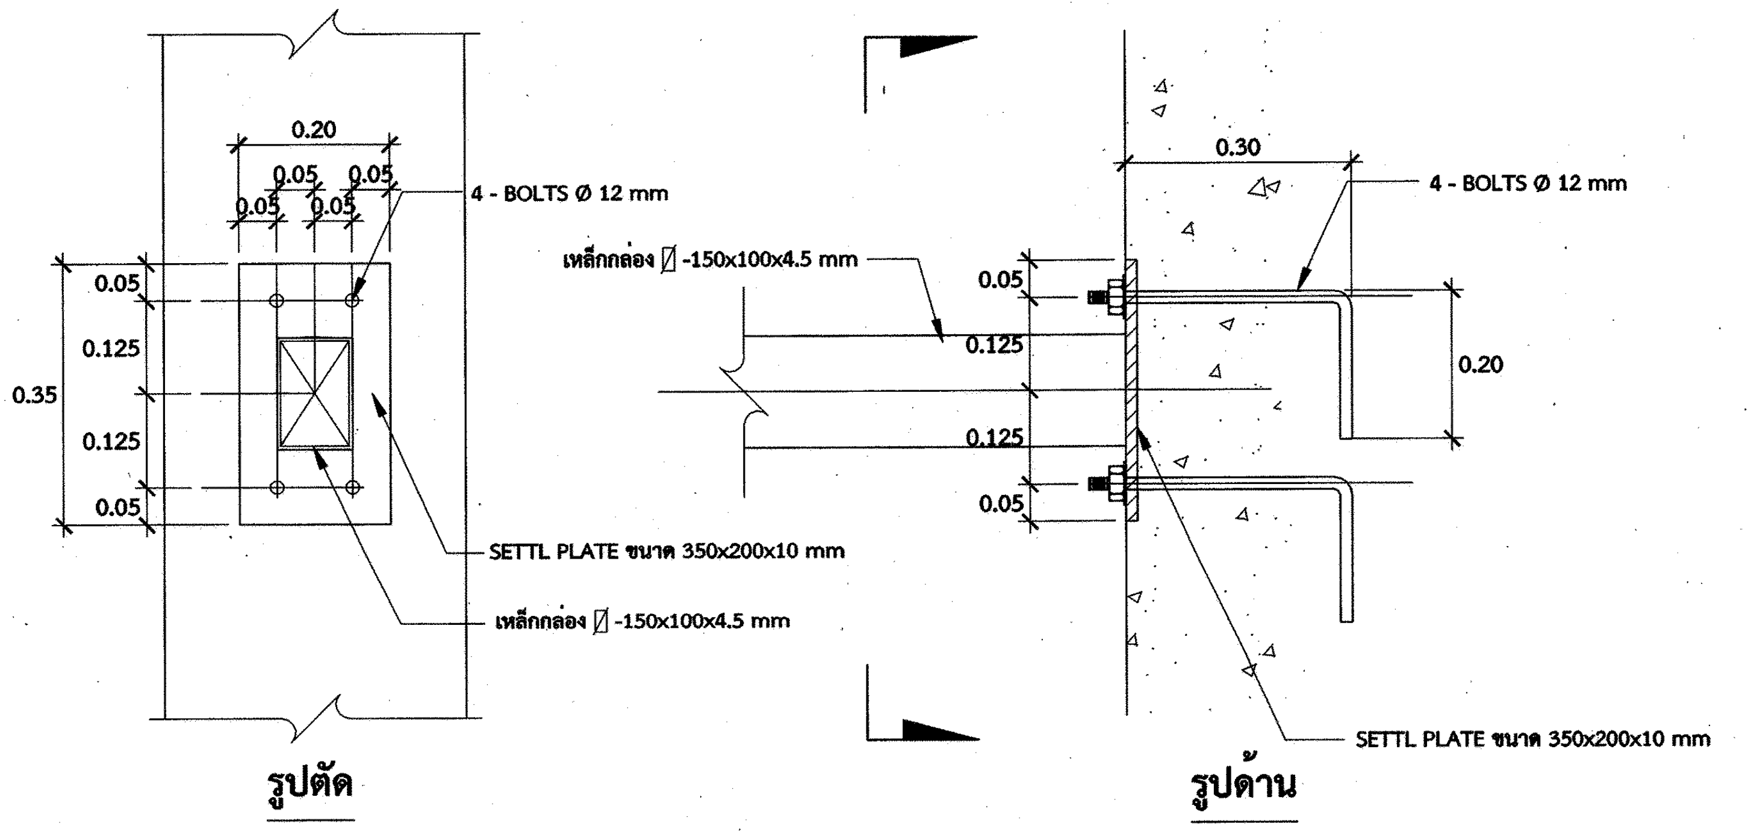

รูปตัด

รูปด้าน

**ขยาย G**

SCALE 1 : 10

# การไฟฟ้าฝ่ายผลิตแห่งประเทศไทย

ฝ่ายออกแบบและบริหารงานก่อสร้าง

ได้รับการรับรอง ISO 9001:2008

53 หมู่ 2 ถนนจรัญสนิทวงศ์ บางกรวย นนทบุรี 11130 โทร436-1910-3

งานออกแบบ และ เอกสารประกอบแบบถือเป็นสมบัติของ ฝ่ายออกแบบและบริหารงานก่อสร้าง การไฟฟ้าฝ่ายผลิตแห่งประเทศไทย ห้ามผู้ใดนำไปใช้งาน ทำซ้ำ หรือ ดัดแปลง โดยไม่ได้รับอนุญาตเป็นลายลักษณ์อักษร จาก การไฟฟ้าฝ่ายผลิตแห่งประเทศไทย

**ออกแบบ**

| | |
|---|---|
| สถาปนิก | ( นาย อดิศร ศรีสุพรรณ ) |
| สถาปนิกภายใน | ( นางสาวศานติวร เอื้อประเสริฐ ) |
| | ( นาย อภิสิทธิ์ ณัฐวรวโรตม์ ) |
| วิศวกรโครงสร้าง | ( นาย ทรงคุณ วิชินโรจน์จรัล ) |
| | ( นาย กานต์เดช ปั่นเจริญ ) |
| วิศวกรสุขาภิบาล | ( นาย วัชระ สมโรจน์รัตน์ ) |
| วิศวกรไฟฟ้า | ( นาย ประพัทธ์ ชื่นชุมศรี ) |
| วิศวกรเครื่องกล | ( นาย อุกฤษฎ์ จำปาชนม์ ) |

**ตรวจสอบ**

ผู้ควบคุมงาน กฟผ.

( นาย บุญชัย ผดุงสมบัติถาวร )

( นาย ดนุพงษ์ สรรพอุดม )

( นาย อภิศักดิ์ รำพึงกิจ )

( นาย นนทชัย สกุลรัศมีไพศาล )

หัวหน้าแผนกบริหารสัญญาก่อสร้างอาคาร

( นาย ศรชัย อภิบาลพลธรรม )

**เห็นชอบ**

( นาย สาโรจน์ จีนโก๊ว )

หัวหน้ากองบริหารงานก่อสร้าง

## ผู้รับจ้าง

CAN DO CONSTRUCTION CO.,LTD

222 ถนนเทศบาลรังรักษ์เหนือ แขวงลาดยาว

เขตจตุจักร กรุงเทพมหานคร 10900

TEL. 591-3972 , 591-4906 FAX. 954-3759

**เขียนแบบ**

( นางสาว กัญญาพัชร แก้วทับทิม )

**ตรวจสอบ**

( นาย สำราญ เจริญวงค์ )

**รับรอง**

( นาย สำราญ เจริญวงค์ )

วิศวกรโครงการ

# AS-BUILT DRAWING

## งานอาคารปฏิบัติการ (อขน.)

**แบบแสดง**

โครงหลังคา GRID LINE A แบบขยายจุดเชื่อมต่อ โครงสร้างหลังคา (อาคารปฏิบัติการ 1)

| อ้างอิงแบบ กฟผ. เลขที่ | แบบเลขที่ |
|---|---|
| SNO-WS12-04-C-12/32 | AB-SNO-WS12-04-C-12/32 |
| **เลขที่งาน** | **จำนวนแผ่น** |
| 257112-04 | 32 |