
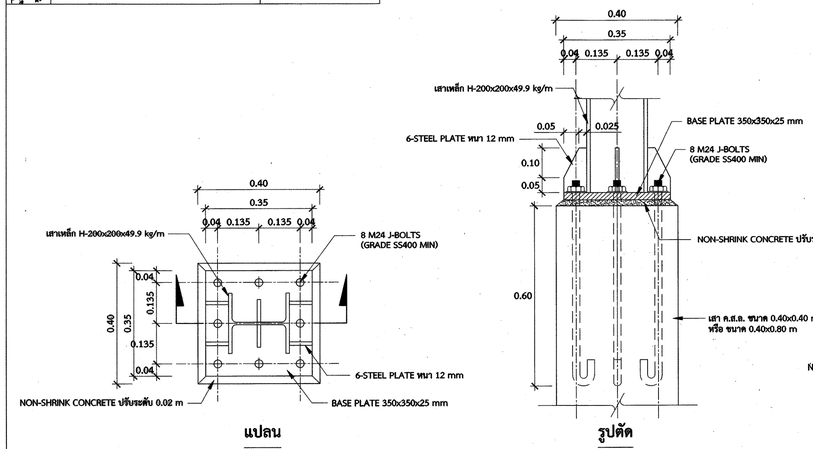



ขยายฐานรับเสา H-200x200x49.9 kg/m

SCALE 1 : 10

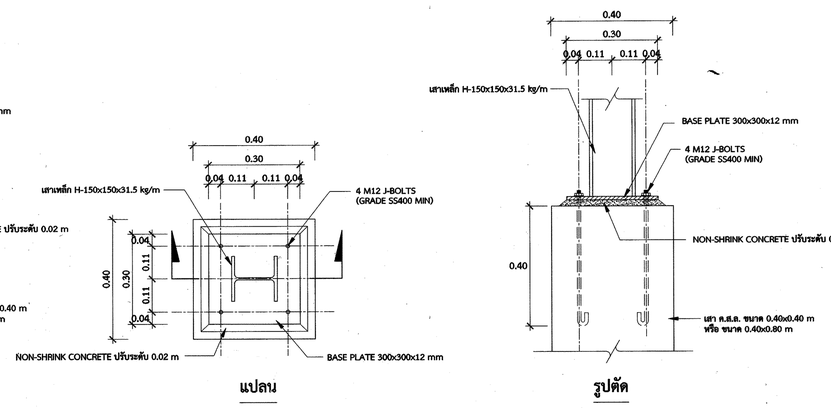


ขยายฐานรับเสา H-150x150x31.5 kg/m

SCALE 1 : 10

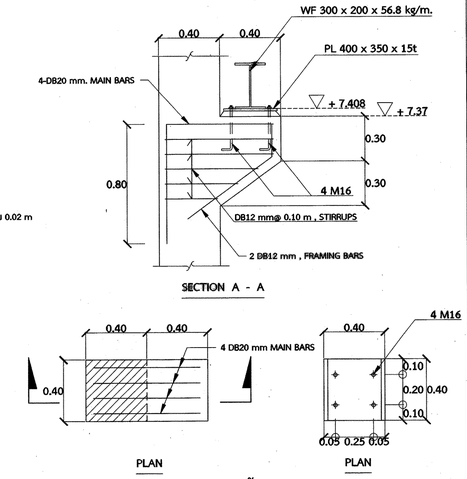


แบบขยายหูช้างรับรางเดรน


มาตราส่วน 1 : 20

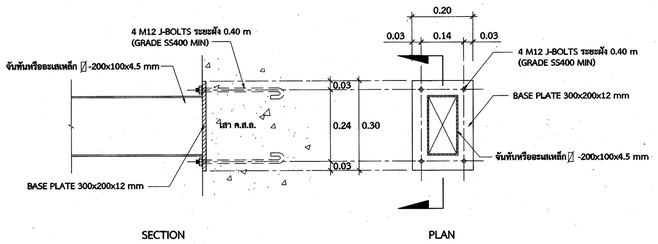


ขยายการติดตั้งจับทับหรืออะเส ∠ -200x100x4.5 mm

มาตราส่วน 1 : 20

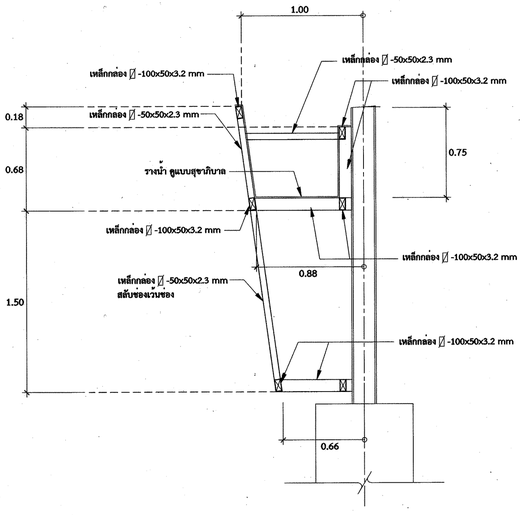


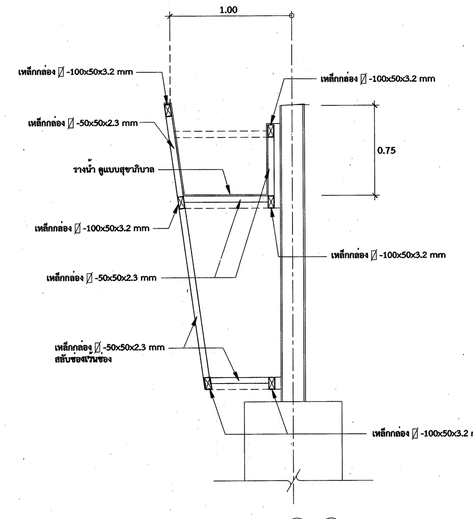

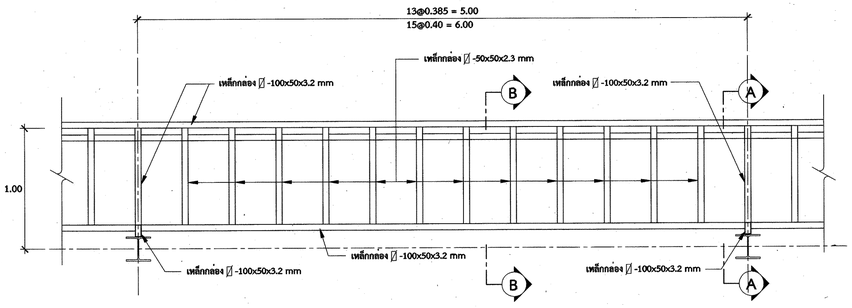


แปลนขยายโครงสร้างรับรางน้ำ GRID LINE 2


SCALE 1 : 25

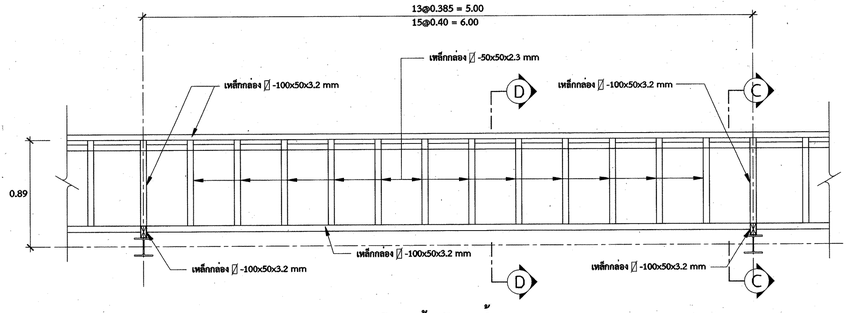

แปลนขยายโครงสร้างรับรางน้ำ GRID LINE 1

SCALE 1 : 25

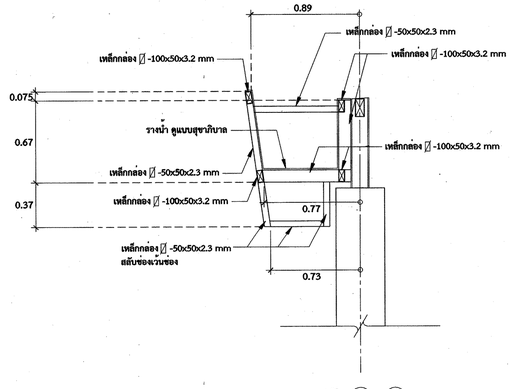

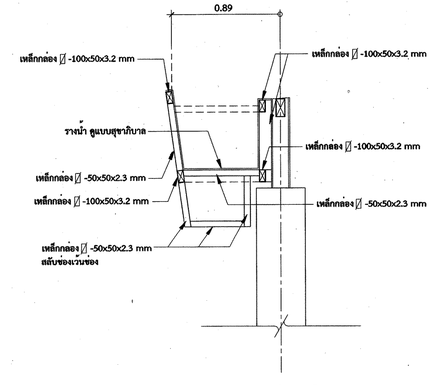

การไฟฟ้าฝ่ายผลิตแห่งประเทศไทย

ฝ่ายออกแบบและบริหารงานก่อสร้าง

ได้รับการรับรอง ISO 9001:2008

53 หมู่ 2 ถนนแจ้งวัฒนโกวงศ์ บางกรวย นนทบุรี 11130 โทร436-1910-3

งานออกแบบ และ เอกสารประกอบแบบยื่อเป็นสมบัติของ
ฝ่ายออกแบบและบริหารงานก่อสร้าง การไฟฟ้าฝ่ายผลิตแห่งประเทศไทย
ห้ามผู้ใดนำไปใช้งาน ทำซ้ำ หรือ ดัดแปลง โดยไม่ได้รับอนุญาตเป็น
ลายลักษณ์อักษร จาก การไฟฟ้าฝ่ายผลิตแห่งประเทศไทย

ออกแบบ

สถาปนิก	(นาย อดิศร ศรีสุพรรณ)
สถาปนิกภายใน	(นางสาวศานต์ตวี เอี่ยมประเสริฐ)
	(นาย อภิสิทธิ์ ณัฐรรวโรหณ์)
วิศวกรโครงสร้าง	(นาย ทรงคุณ วิชินโรจน์จรัล)
	(นาย การต์เดช ปั้นเจริญ)
วิศวกรสุขาภิบาล	(นาย วัชระ เฉลิโรจน์รัตน์)
วิศวกรไฟฟ้า	(นาย ประพัทธ์ ชื่นชูศรี)
วิศวกรเครื่องกล	(นาย ฤกฤษฎ์ จิปาธนน์)

ตรวจสอบ

ผู้ควบคุมงาน กฟผ. (นาย บุญชัย ตลุงสมบัติถาวร)

(นาย ตนุพงษ์ สรวพลุลม)

(นาย อภิสัทธ์ รัชชีกัจ)

(นาย นนทชัย สกุลรัตน์ไพศูล)

หัวหน้าแผนกบริหารสัญญาก่อสร้างอาคาร (นาย ศรชัย อภิบาลพลธรรม)

เห็นชอบ

(นาย สาโรจน์ จันโก้ว)
หัวหน้ากองบริหารงานก่อสร้าง

ผู้รับจ้าง

CAN DO CONSTRUCTION CO.,LTD
222 ถนนเพชรบารังษีทักษิเหนือ แขวงลาดยาว
เขตจตุจักร กรุงเทพมหานคร 10900
TEL. 591-3972 , 591-4906 FAX. 954-3759

เขียนแบบ

(นางสาว กัญญาพัชร แก้วทับทิม)

ตรวจสอบ

(นาย สำราญ เจริญวงศ์)

รับรอง

(นาย สำราญ เจริญวงศ์)
วิศวกรโครงการ

AS-BUILT DRAWING

งานอาคารปฏิบัติการ (อชน.)

แบบแสดง

ขยายฐานรับเสา , ขยายการติดตั้งจับทับหรืออะเส , ขยายโครงรับรางน้ำ
(อาคารปฏิบัติการ 1)

อ้างอิงแบบ กฟผ. เลขที่	แบบเลขที่
SNO-WS12-04-C-13/32	**AB-**SNO-WS12-04-C-13/32
เลขที่งาน	**จำนวนแผ่น**
257112-04	32