แบบเลขที่ AB-SNO-WS12-04-C-20/32 แก้ไขครั้งที่

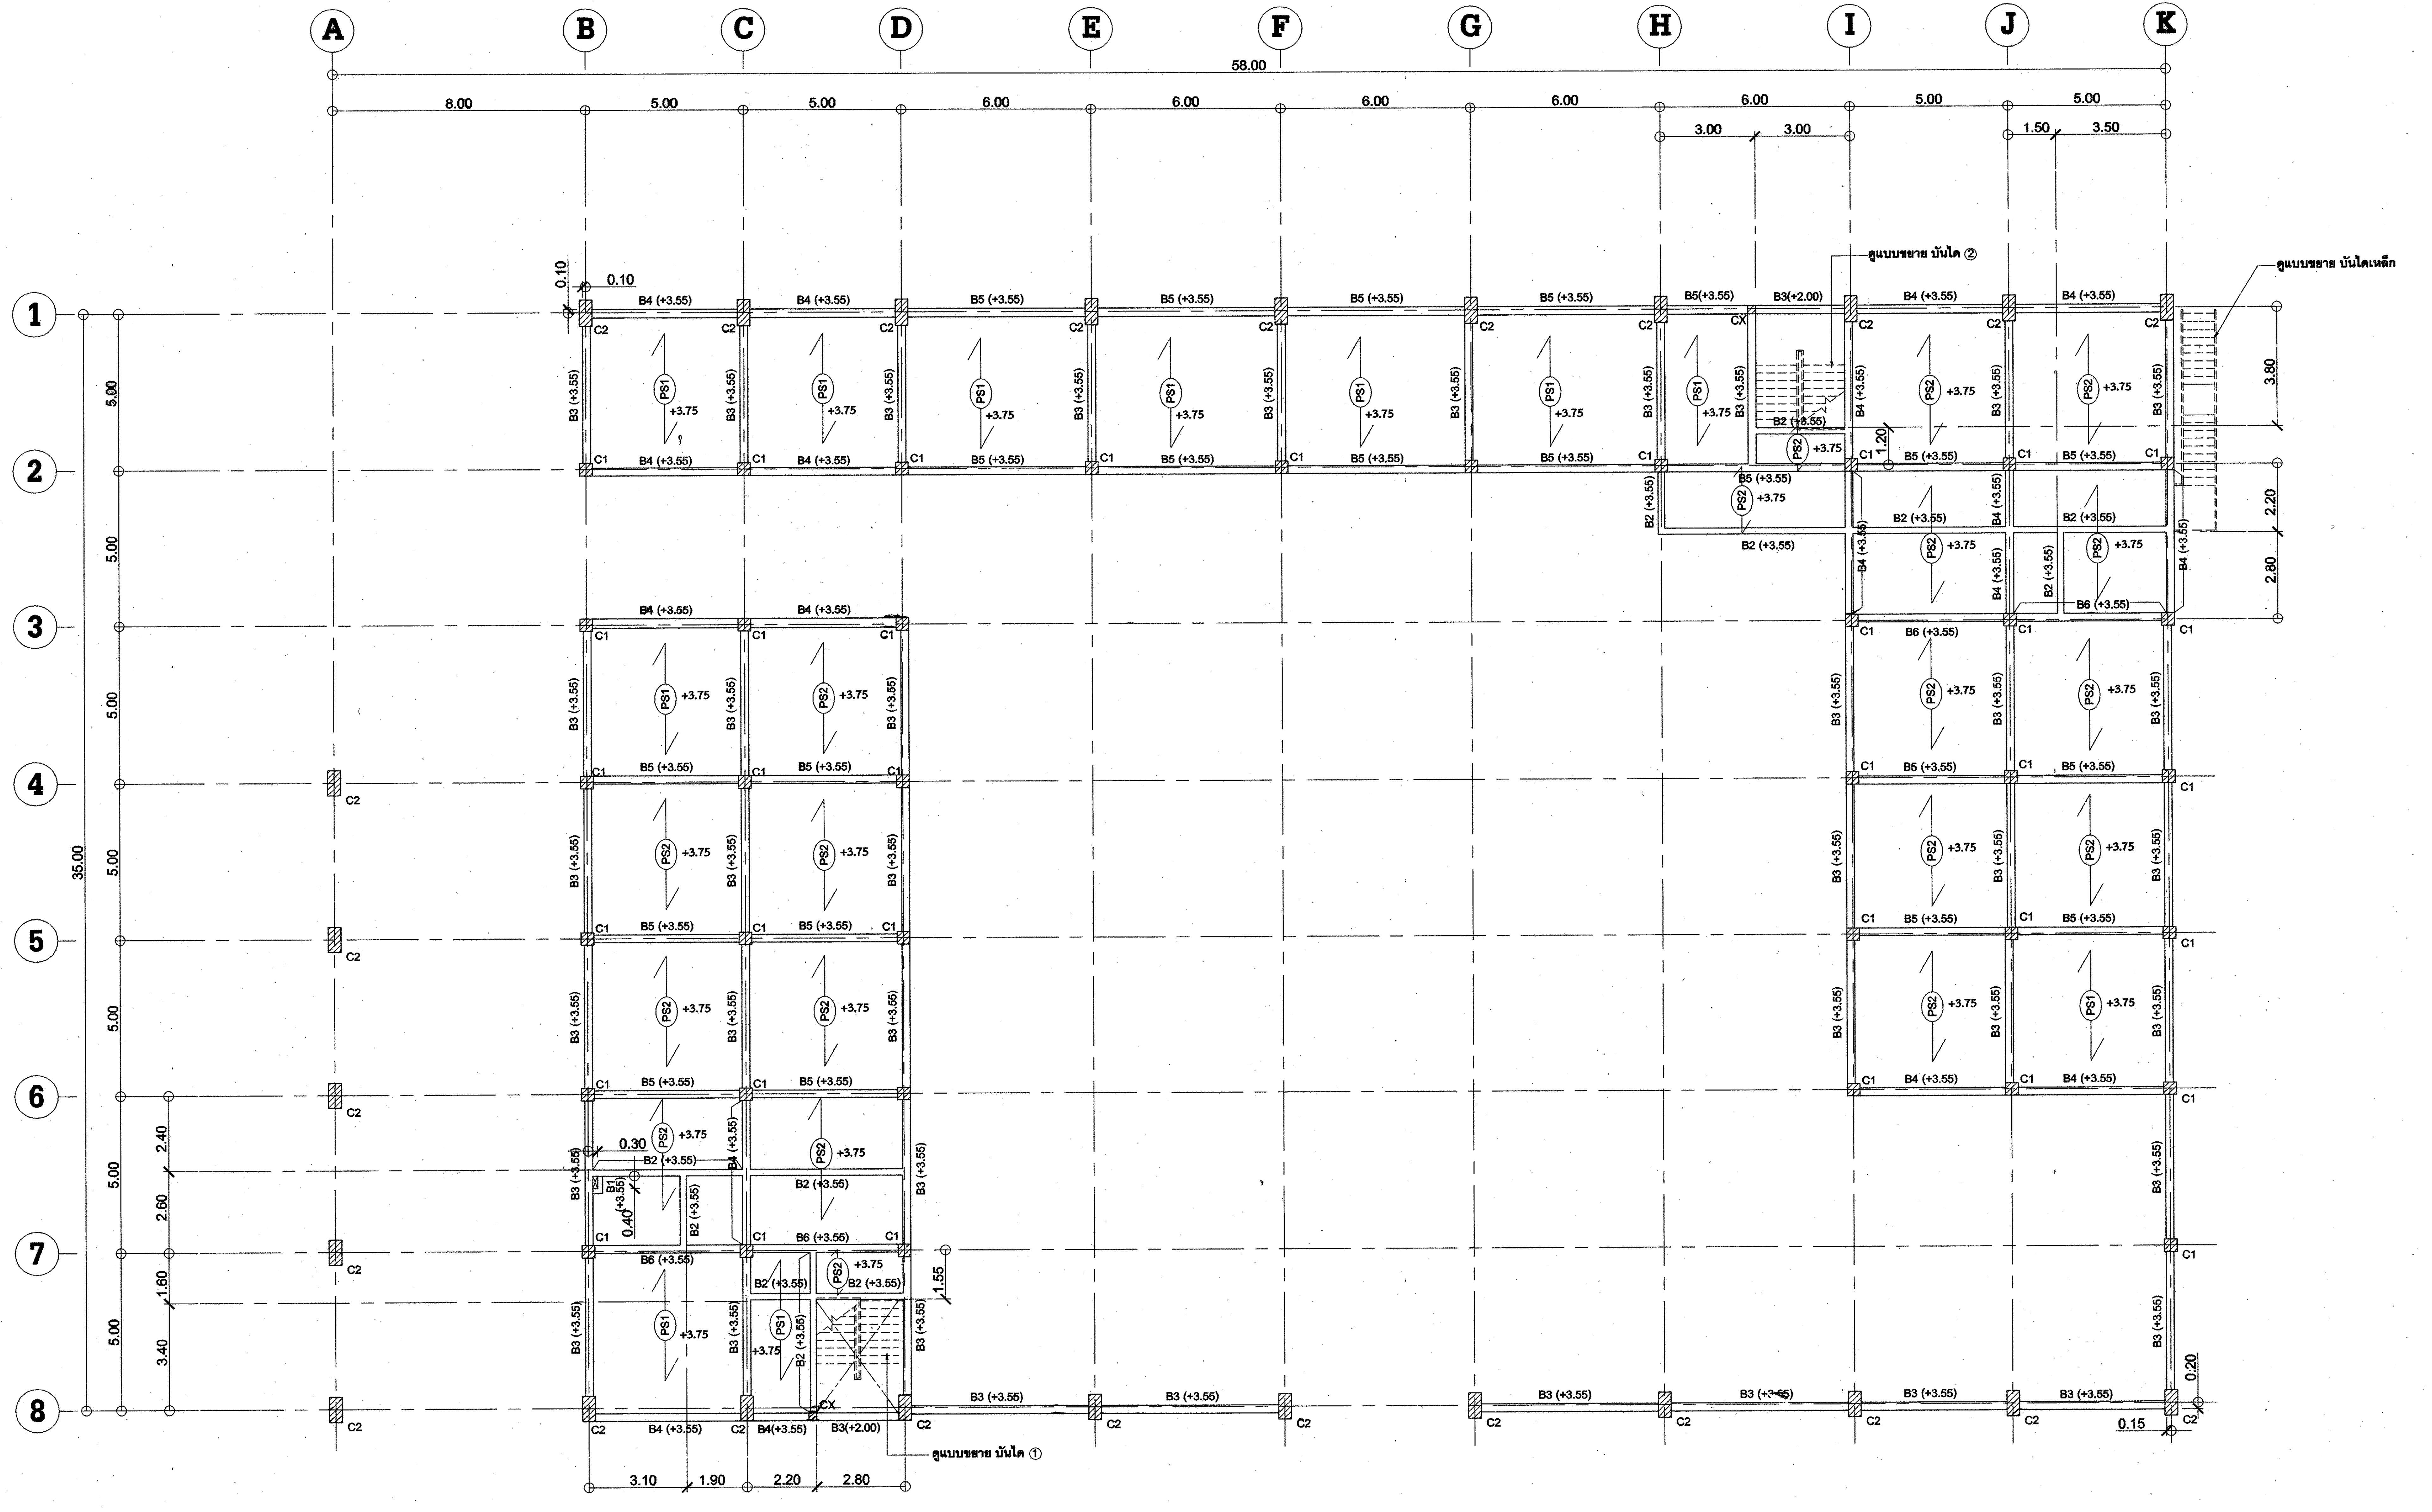

แปลนพื้นชั้นบน (อาคารปฏิบัติการ 2)

SCALE 1 : 125

การไฟฟ้าฝ่ายผลิตแห่งประเทศไทย

ฝ่ายออกแบบและบริหารงานก่อสร้าง

ได้รับการรับรอง ISO 9001:2008

53 หมู่ 2 ถนนจรัญสนิทวงศ์ บางกรวย นนทบุรี 11130 โทร436-1910-3

งานออกแบบ และ เอกสารประกอบแบบถือเป็นสมบัติของ ฝ่ายออกแบบและบริหารงานก่อสร้าง การไฟฟ้าฝ่ายผลิตแห่งประเทศไทย ห้ามผู้ใดนำไปใช้งาน ทำซ้ำ หรือ ดัดแปลง โดยไม่ได้รับอนุญาตเป็นลายลักษณ์อักษร จาก การไฟฟ้าฝ่ายผลิตแห่งประเทศไทย

ออกแบบ

สถาปนิก (นาย อดิศร ศรีสุพรรณ)
สถาปนิกภายใน (นางสาวศานติวร เอื้อประเสริฐ)
(นาย อภิสิทธิ์ ณัฐวรวโรดม์)
วิศวกรโครงสร้าง (นาย ทรงคุณ วิชินโรจน์จรัล)
(นาย กานต์เดช ปั่นเจริญ)
วิศวกรสุขาภิบาล (นาย วัชระ สมโรจน์รัตน์)
วิศวกรไฟฟ้า (นาย ประพัทธ์ ชื่นชุมศรี)
วิศวกรเครื่องกล (นาย อุกฤษฏ์ จำปาชนม์)

ตรวจสอบ

ผู้ควบคุมงาน กฟผ. บุญชัย ผดุงสมบัติถาวร
(นาย บุญชัย ผดุงสมบัติถาวร)
(นาย ดนุพงษ์ สรรพอุดม)
(นาย อภิศักดิ์ รำพึงกิจ)
(นาย นนทชัย สกุลรัศมีไพศาล)
หัวหน้าแผนกบริหารสัญญาก่อสร้างอาคาร (นาย ศรชัย อภิบาลพลธรรม)

เห็นชอบ

(นาย สาโรจน์ จีนโก๊ว)
หัวหน้ากองบริหารงานก่อสร้าง

ผู้รับจ้าง

CAN DO CONSTRUCTION CO.,LTD
222 ถนนเทศบาลรังรักษ์เหนือ แขวงลาดยาว
เขตจตุจักร กรุงเทพมหานคร 10900
TEL. 591-3972 , 591-4906 FAX. 954-3759

เขียนแบบ

(นางสาว กัญญาพัชร แก้วทับทิม)

ตรวจสอบ

(นาย สำราญ เจริญวงศ์)

รับรอง

(นาย สำราญ เจริญวงศ์)
วิศวกรโครงการ

AS-BUILT DRAWING

งานอาคารปฏิบัติการ (อขน.)

แบบแสดง

แปลนพื้นชั้นบน (อาคารปฏิบัติการ 2)

อ้างอิงแบบ กฟผ. เลขที่ SNO-WS12-04-C-20/32	**แบบเลขที่** **AB**-SNO-WS12-04-C-20/32
เลขที่งาน 257112-04	**จำนวนแผ่น** 32