| แบบเลขที่ | AB-SNO-WS12-04-C-21/32 | แก้ไขครั้งที่ |
|---|---|---|

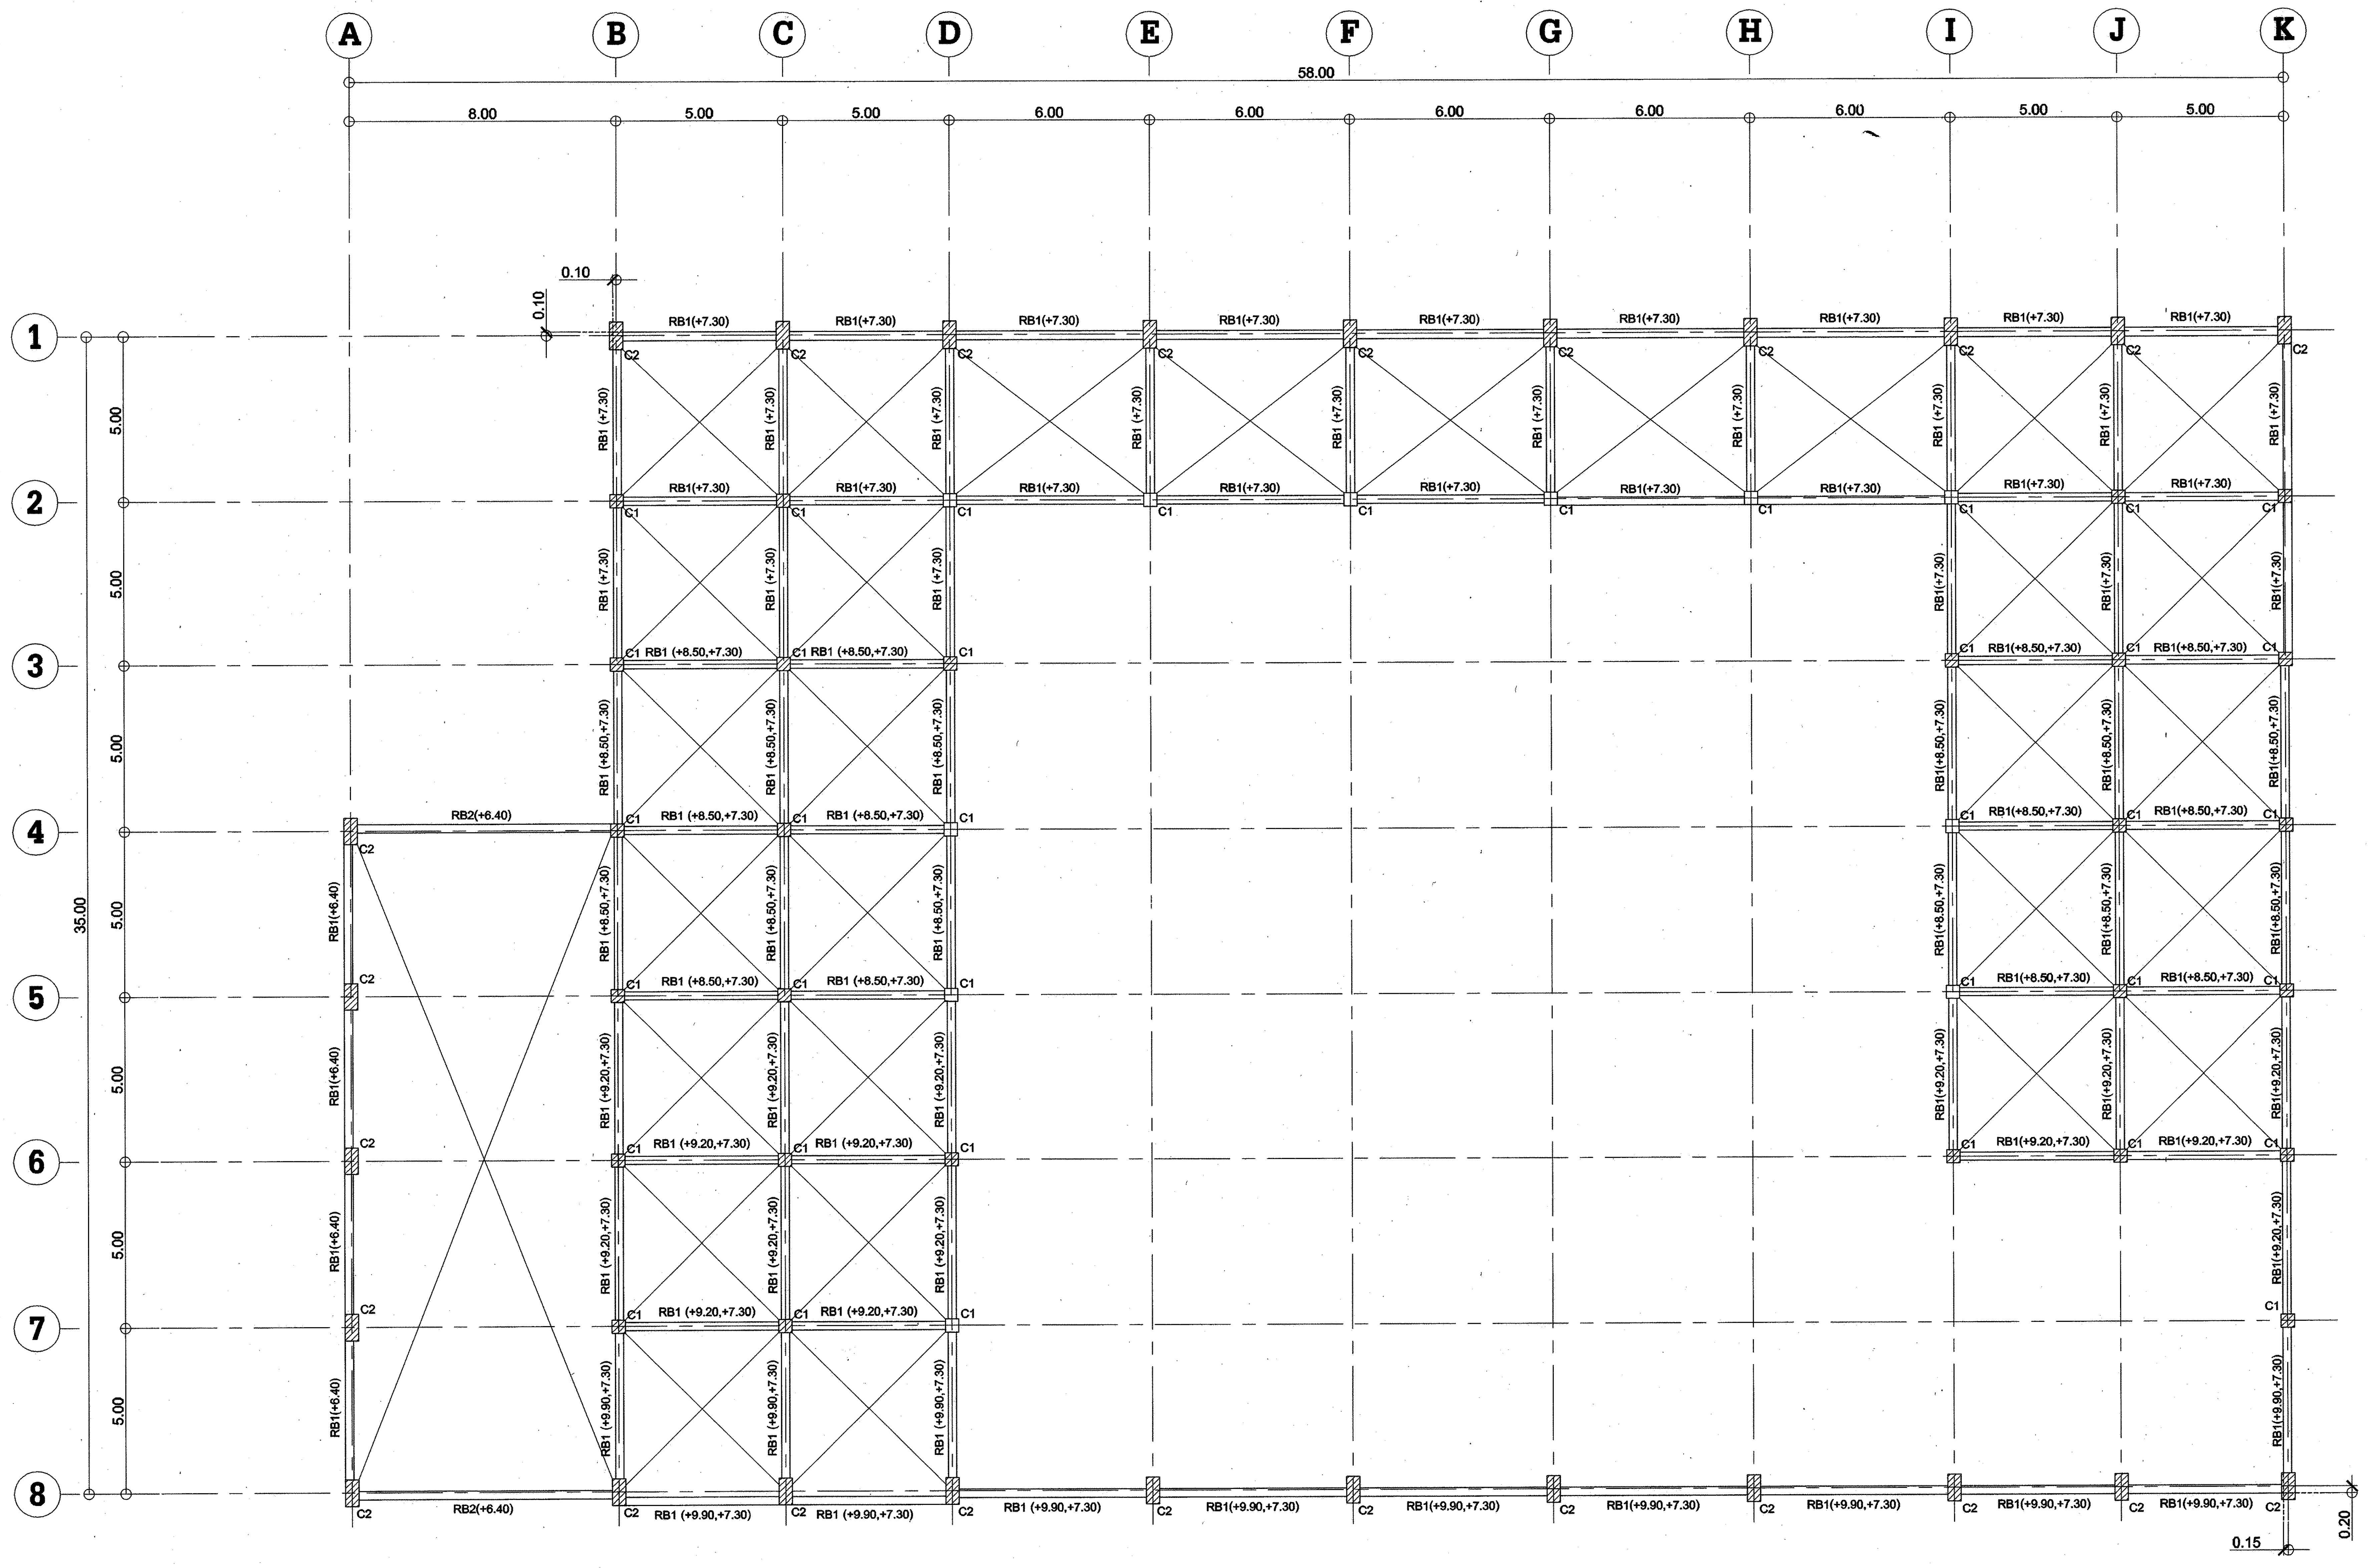

## แปลนคานหลังคา (อาคารปฏิบัติการ 2)

SCALE 1 : 125

# การไฟฟ้าฝ่ายผลิตแห่งประเทศไทย

## ฝ่ายออกแบบและบริหารงานก่อสร้าง

## ได้รับการรับรอง ISO 9001:2008

53 หมู่ 2 ถนนจรัญสนิทวงศ์ บางกรวย นนทบุรี 11130 โทร436-1910-3

**งานออกแบบ และ เอกสารประกอบแบบถือเป็นสมบัติของ ฝ่ายออกแบบและบริหารงานก่อสร้าง การไฟฟ้าฝ่ายผลิตแห่งประเทศไทย ห้ามผู้ใดนำไปใช้งาน ทำซ้ำ หรือ ดัดแปลง โดยไม่ได้รับอนุญาตเป็นลายลักษณ์อักษร จาก การไฟฟ้าฝ่ายผลิตแห่งประเทศไทย**

**ออกแบบ**

**สถาปนิก** ( นาย อดิศร ศรีสุพรรณ )
**สถาปนิกภายใน** ( นางสาวศานติวร เอื้อประเสริฐ )
( นาย อภิสิทธิ์ ณัฐวรวโรดม์ )
**วิศวกรโครงสร้าง** ( นาย ทรงคุณ วิชินโรจน์จรัล )
( นาย กานต์เดช ปั่นเจริญ )
**วิศวกรสุขาภิบาล** ( นาย วัชระ สมโรจน์รัตน์ )
**วิศวกรไฟฟ้า** ( นาย ประพัทธ์ ชื่นชุมศรี )
**วิศวกรเครื่องกล** ( นาย อุกฤษฎ์ จำปาชนม์ )

**ตรวจสอบ**

**ผู้ควบคุมงาน กฟผ.** บุญชัย ผดุงสมบัติถาวร
( นาย บุญชัย ผดุงสมบัติถาวร )
( นาย ดนุพงษ์ สรรพอุดม )
( นาย อภิศักดิ์ รำพึงกิจ )
( นาย นนท์ชัย สกุลรัศมีไพศาล )
**หัวหน้าแผนกบริหารสัญญาก่อสร้างอาคาร**
( นาย ศรชัย อภิบาลพลธรรม )

**เห็นชอบ**

( นาย สาโรจน์ จีนโก๊ว )
หัวหน้ากองบริหารงานก่อสร้าง

## ผู้รับจ้าง

CAN DO CONSTRUCTION CO.,LTD
222 ถนนเทศบาลรังรักษ์เหนือ แขวงลาดยาว
เขตจตุจักร กรุงเทพมหานคร 10900
TEL. 591-3972 , 591-4906 FAX. 954-3759

**เขียนแบบ**

( นางสาว กัญญาพัชร แก้วทับทิม )

**ตรวจสอบ**

( นาย สำราญ เจริญวงศ์ )

**รับรอง**

( นาย สำราญ เจริญวงศ์ )
วิศวกรโครงการ

# AS-BUILT DRAWING

## งานอาคารปฏิบัติการ (อชน.)

**แบบแสดง**

แปลนคานหลังคา (อาคารปฏิบัติการ 2)

| **อ้างอิงแบบ กฟผ. เลขที่** | **แบบเลขที่** |
|---|---|
| SNO-WS12-04-C-21/32 | **AB-**SNO-WS12-04-C-21/32 |
| **เลขที่งาน** | **จำนวนแผ่น** |
| 257112-04 | 32 |