สัญลักษณ์

① = H -200x200x49.9 kg/m
② = H -150x150x31.5 kg/m
③ = H -200x150x30.6 kg/m
④ = CH -100x50x9.36 kg/m
⑤ = H -150x75x14.0 kg/m
⑥ = ▨ - 200x100x4.5 mm

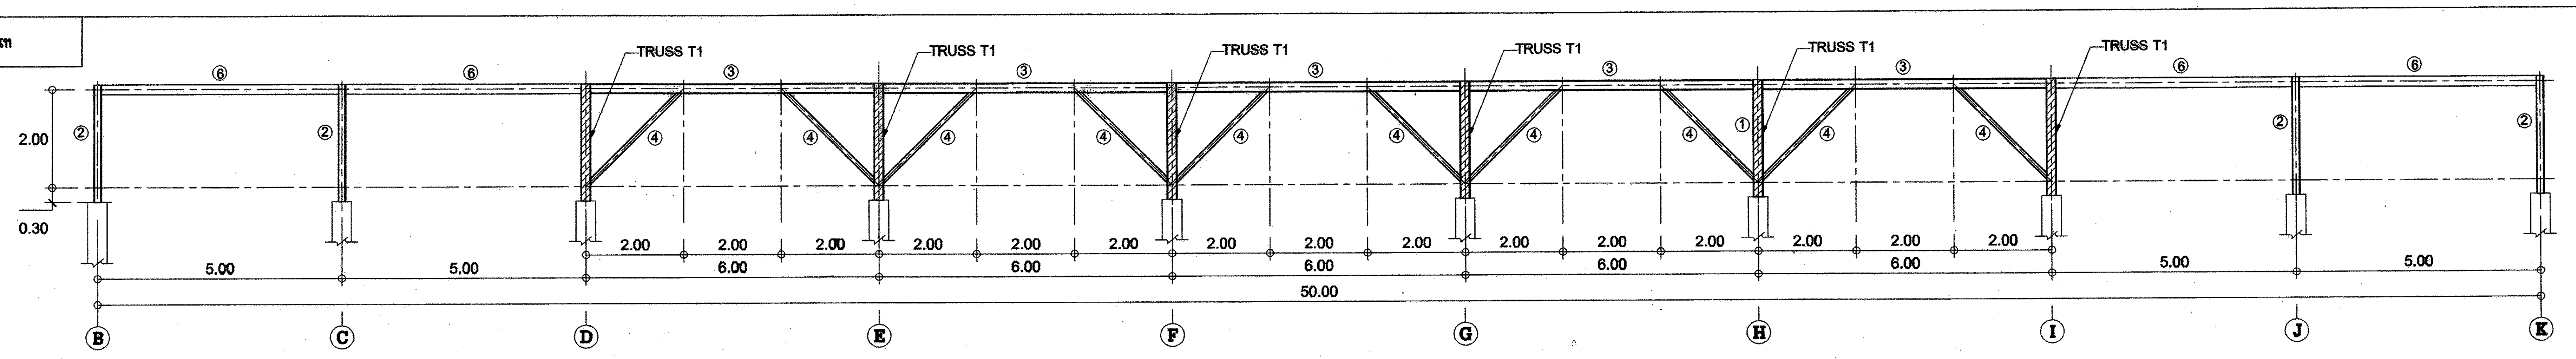
TRUSS T1
⑥
③
②
④
2.00
0.30
5.00
6.00
50.00
B C D E F G H I J K

TRUSS T2 (GRIDE LINE 1 และ 2)
SCALE 1 : 125

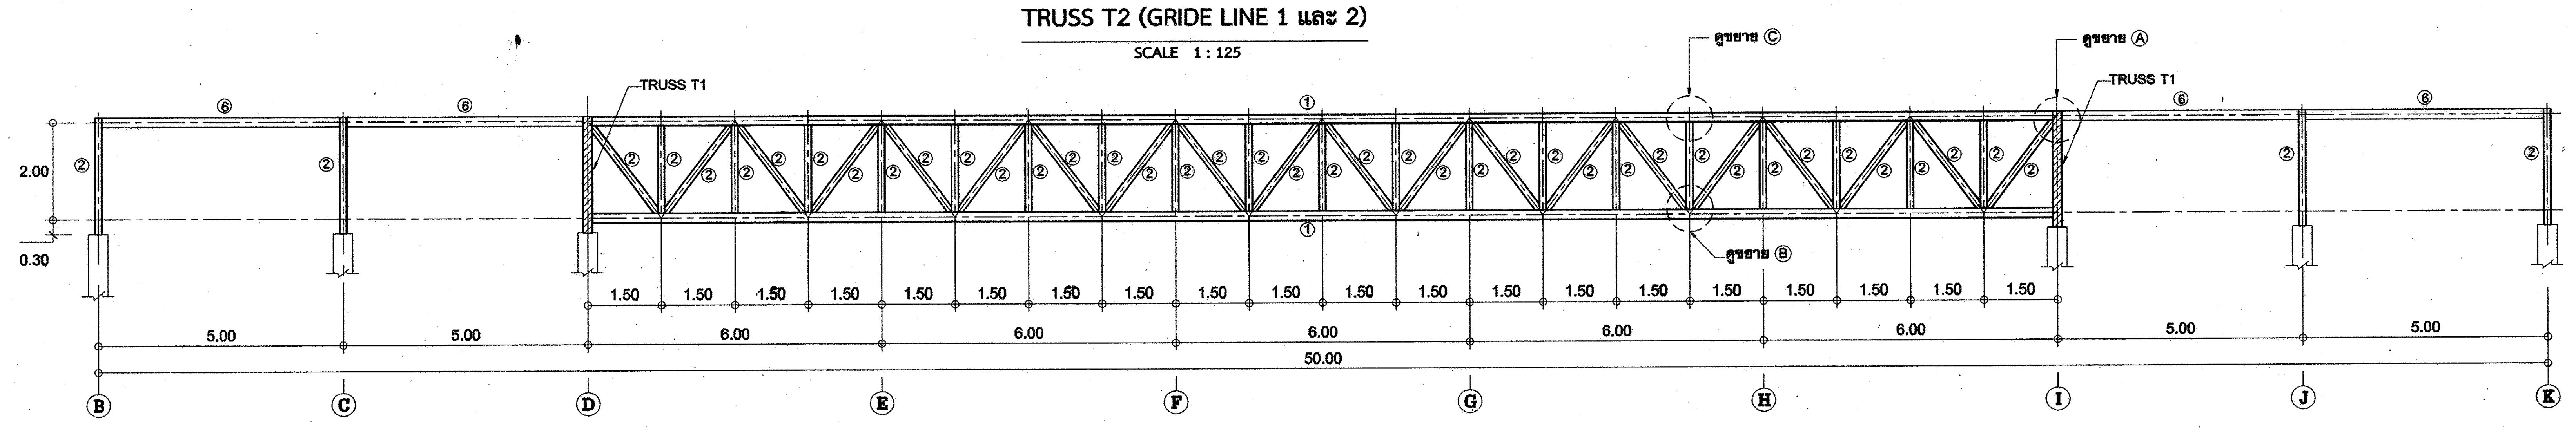
TRUSS T1
ดูขยาย Ⓒ
ดูขยาย Ⓐ
ดูขยาย Ⓑ
⑥
①
②
2.00
0.30
1.50
5.00
6.00
50.00
B C D E F G H I J K

TRUSS T3 (GRIDE LINE 3)
SCALE 1 : 125

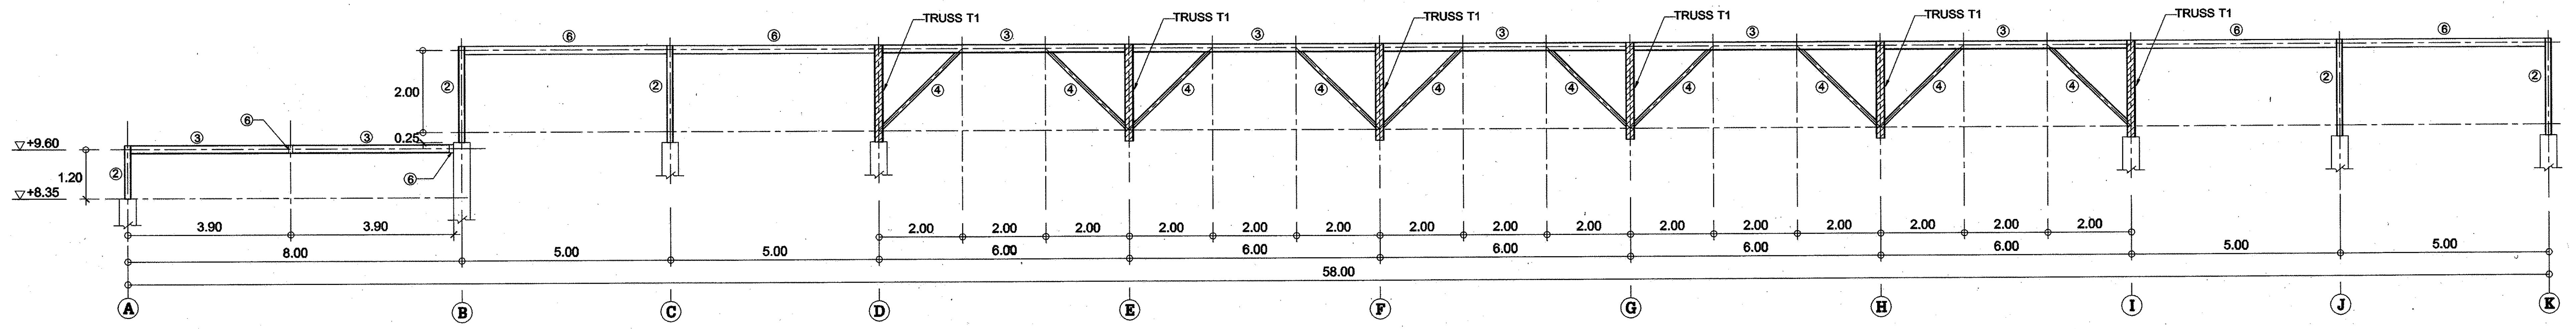
TRUSS T1
▽+9.60
▽+8.35
1.20
0.25
⑥
③
②
④
2.00
3.90
8.00
5.00
6.00
58.00
A B C D E F G H I J K

TRUSS T2 (GRIDE LINE 4 และ 5)
SCALE 1 : 125

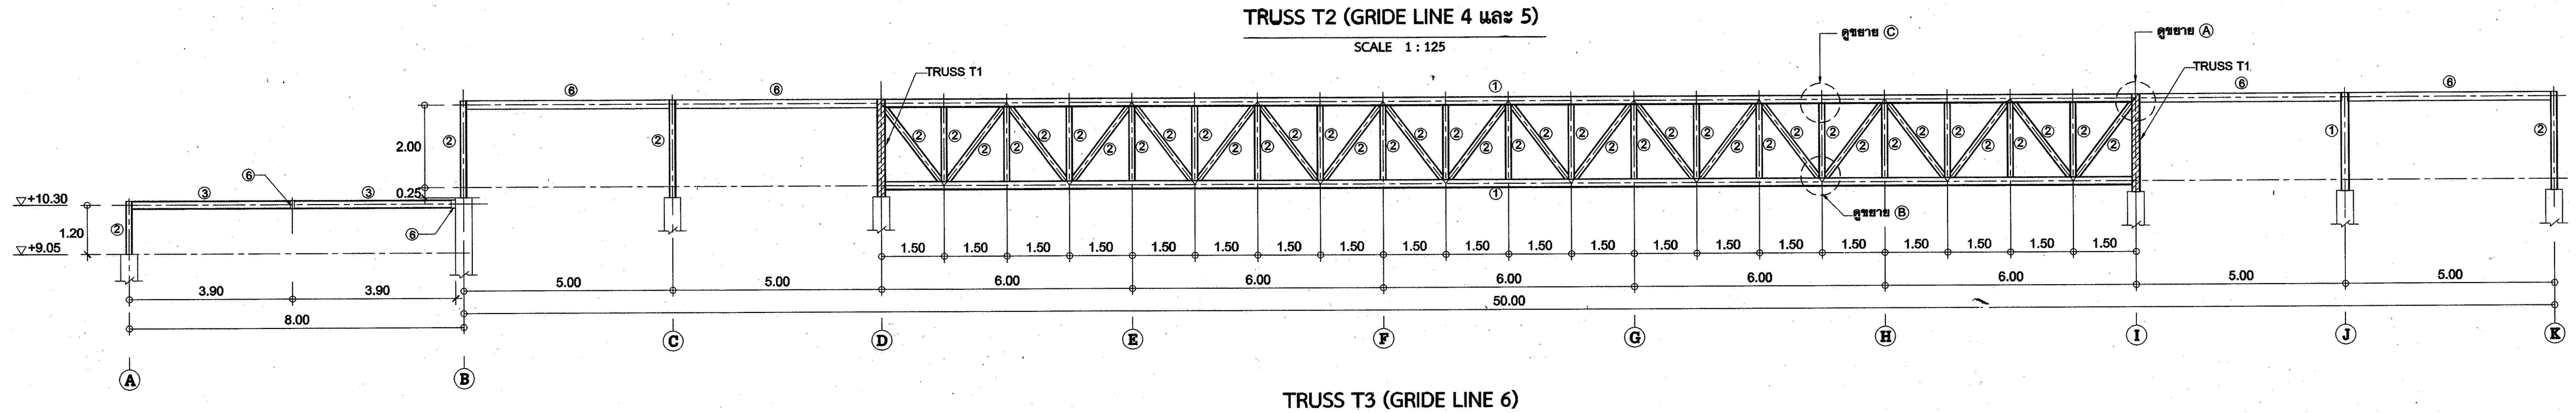
TRUSS T1
ดูขยาย Ⓒ
ดูขยาย Ⓐ
ดูขยาย Ⓑ
▽+10.30
▽+9.05
1.20
0.25
⑥
③
①
②
2.00
1.50
3.90
8.00
5.00
6.00
50.00
A B C D E F G H I J K

TRUSS T3 (GRIDE LINE 6)
SCALE 1 : 125

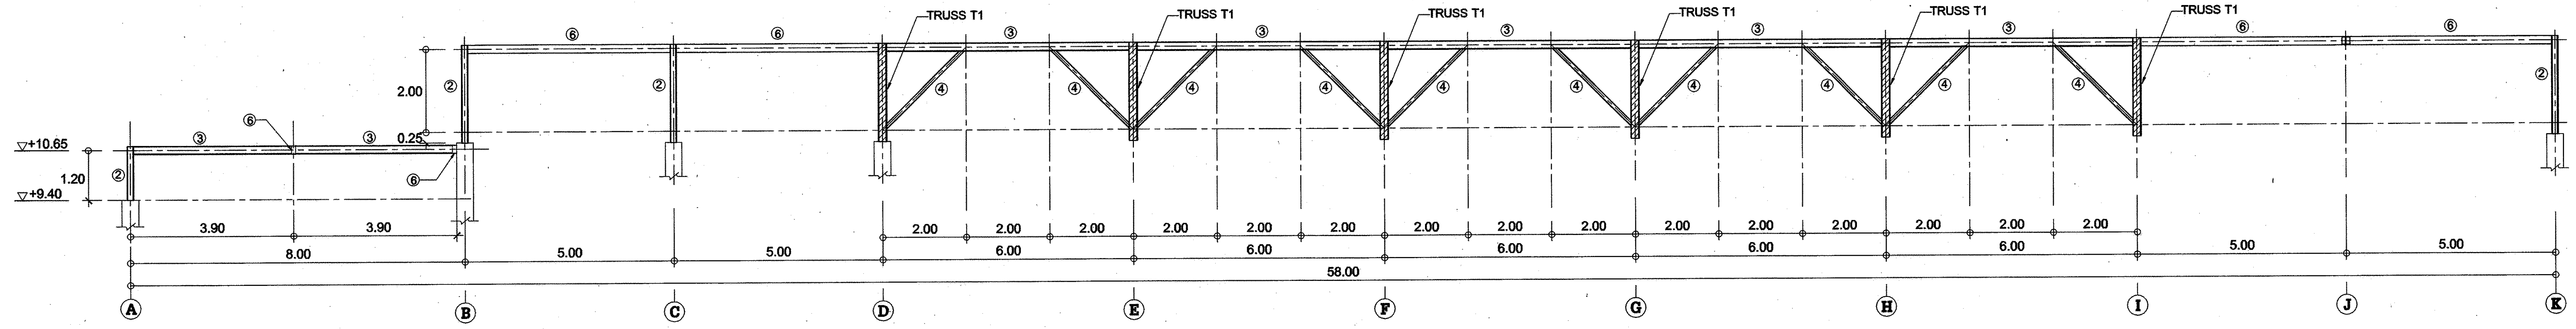
TRUSS T1
▽+10.65
▽+9.40
1.20
0.25
⑥
③
②
④
2.00
3.90
8.00
5.00
6.00
58.00
A B C D E F G H I J K

TRUSS T2 (GRIDE LINE 7)
SCALE 1 : 125

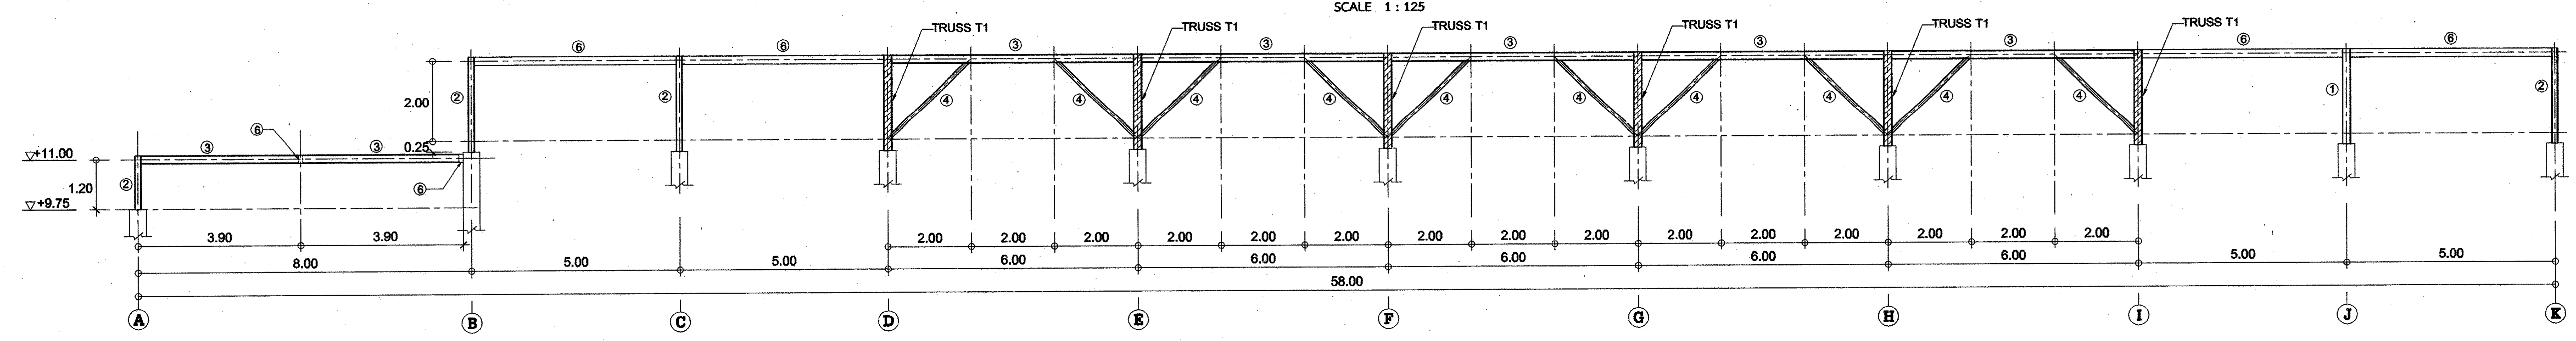
TRUSS T1
▽+11.00
▽+9.75
1.20
0.25
⑥
③
①
②
④
2.00
3.90
8.00
5.00
6.00
58.00
A B C D E F G H I J K

TRUSS T2 (GRIDE LINE 8)
SCALE 1 : 125

การไฟฟ้าฝ่ายผลิตแห่งประเทศไทย
ฝ่ายออกแบบและบริหารงานก่อสร้าง
ได้รับการรับรอง ISO 9001:2008
53 หมู่ 2 ถนนจรัญสนิทวงศ์ บางกรวย นนทบุรี 11130 โทร436-1910-3

งานออกแบบ และ เอกสารประกอบแบบถือเป็นสมบัติของ ฝ่ายออกแบบและบริหารงานก่อสร้าง การไฟฟ้าฝ่ายผลิตแห่งประเทศไทย ห้ามผู้ใดนำไปใช้งาน ทำซ้ำ หรือ ดัดแปลง โดยไม่ได้รับอนุญาตเป็นลายลักษณ์อักษร จาก การไฟฟ้าฝ่ายผลิตแห่งประเทศไทย

ออกแบบ

สถาปนิก	(นาย อดิศร ศรีสุพรรณ)
สถาปนิกภายใน	(นางสาวศานติวร เอื้อประเสริฐ)
	(นาย อภิสิทธิ์ ณัฐวรวโรดม์)
วิศวกรโครงสร้าง	(นาย ทรงคุณ วิชินโรจน์จรัล)
	(นาย กานต์เดช ปั่นเจริญ)
วิศวกรสุขาภิบาล	(นาย วัชระ สมโรจน์รัตน์)
วิศวกรไฟฟ้า	(นาย ประพัทธ์ ชื่นชุมศรี)
วิศวกรเครื่องกล	(นาย อุกฤษฎ์ จำปาชนม์)

ตรวจสอบ

ผู้ควบคุมงาน กฟผ.
(นาย บุญชัย ผดุงสมบัติถาวร)
(นาย ดนุพงษ์ สรรพอุดม)
(นาย อภิศักดิ์ รำพึงกิจ)
(นาย นนทชัย สกุลรัศมีไพศาล)
หัวหน้าแผนกบริหารสัญญาก่อสร้างอาคาร
(นาย ศรชัย อภิบาลพลธรรม)

เห็นชอบ

(นาย สาโรจน์ จีนโก๊ว)
หัวหน้ากองบริหารงานก่อสร้าง

ผู้รับจ้าง

CAN DO CONSTRUCTION CO.,LTD
222 ถนนเทศบาลรังรักษ์เหนือ แขวงลาดยาว
เขตจตุจักร กรุงเทพมหานคร 10900
TEL: 591-3972 , 591-4906 FAX. 954-3759

เขียนแบบ

(นางสาว กัญญาพัชร แก้วทับทิม)

ตรวจสอบ

(นาย สำราญ เจริญวงศ์)

รับรอง

(นาย สำราญ เจริญวงศ์)
วิศวกรโครงการ

AS-BUILT DRAWING

งานอาคารปฏิบัติการ (อขน.)

แบบแสดง
TRUSS T2 (GRID LINE 1 และ 2) , TRUSS T3 (GRID LINE 3)
TRUSS T3 (GRID LINE 6) , TRUSS T2 (GRID LINE 4 และ 5)
TRUSS T2 (GRID LINE 7) , TRUSS T2 (GRID LINE 8) (อาคารปฏิบัติการ 2)

อ้างอิงแบบ กฟผ. เลขที่	แบบเลขที่
SNO-WS12-04-C-24/32	AB-SNO-WS12-04-C-24/32
เลขที่งาน	**จำนวนแผ่น**
257112-04	32