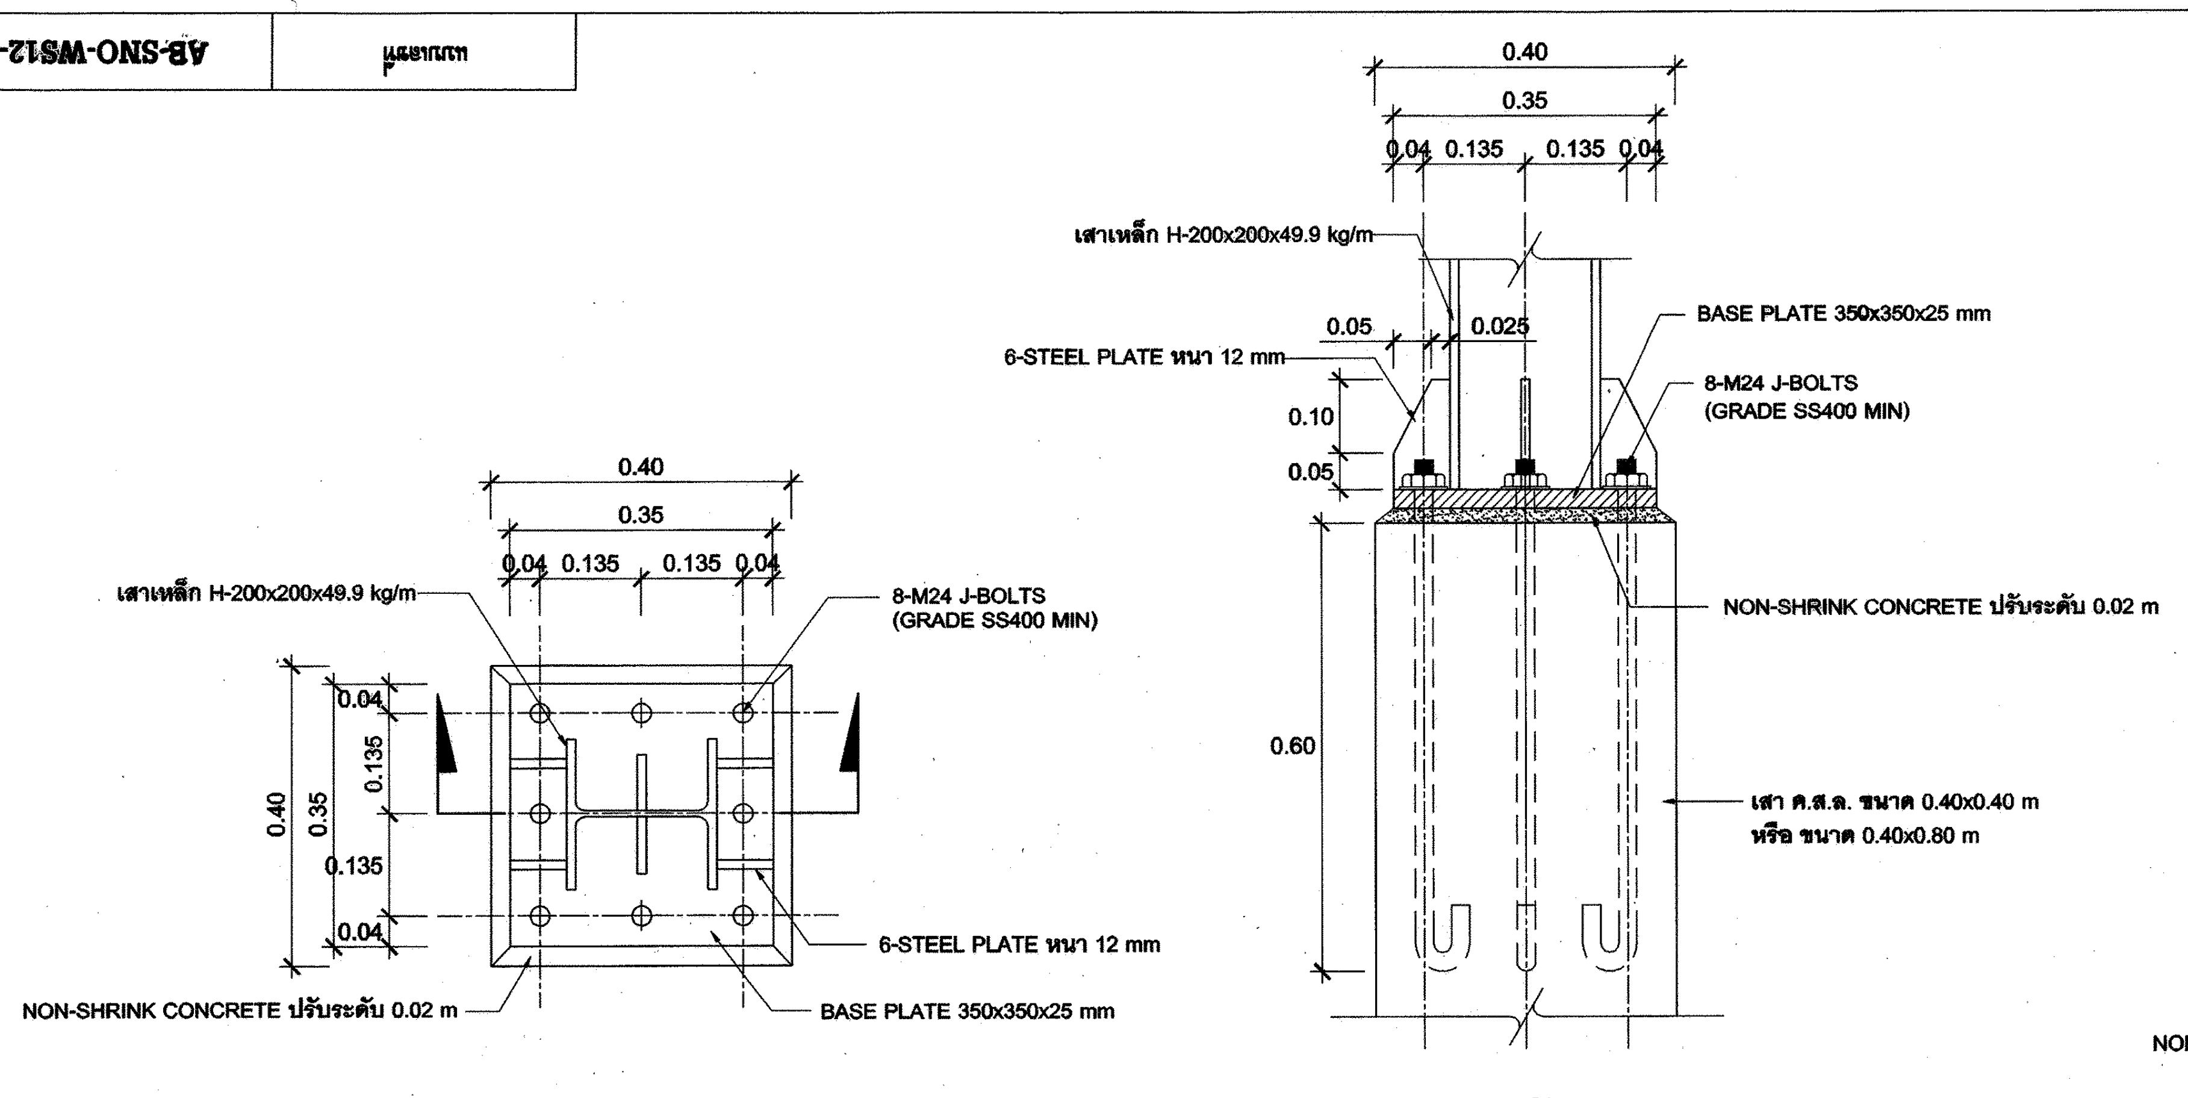

แปลน

รูปตัด

ขยายฐานรับเสา H-200x200x49.9 kg/m

SCALE 1 : 10

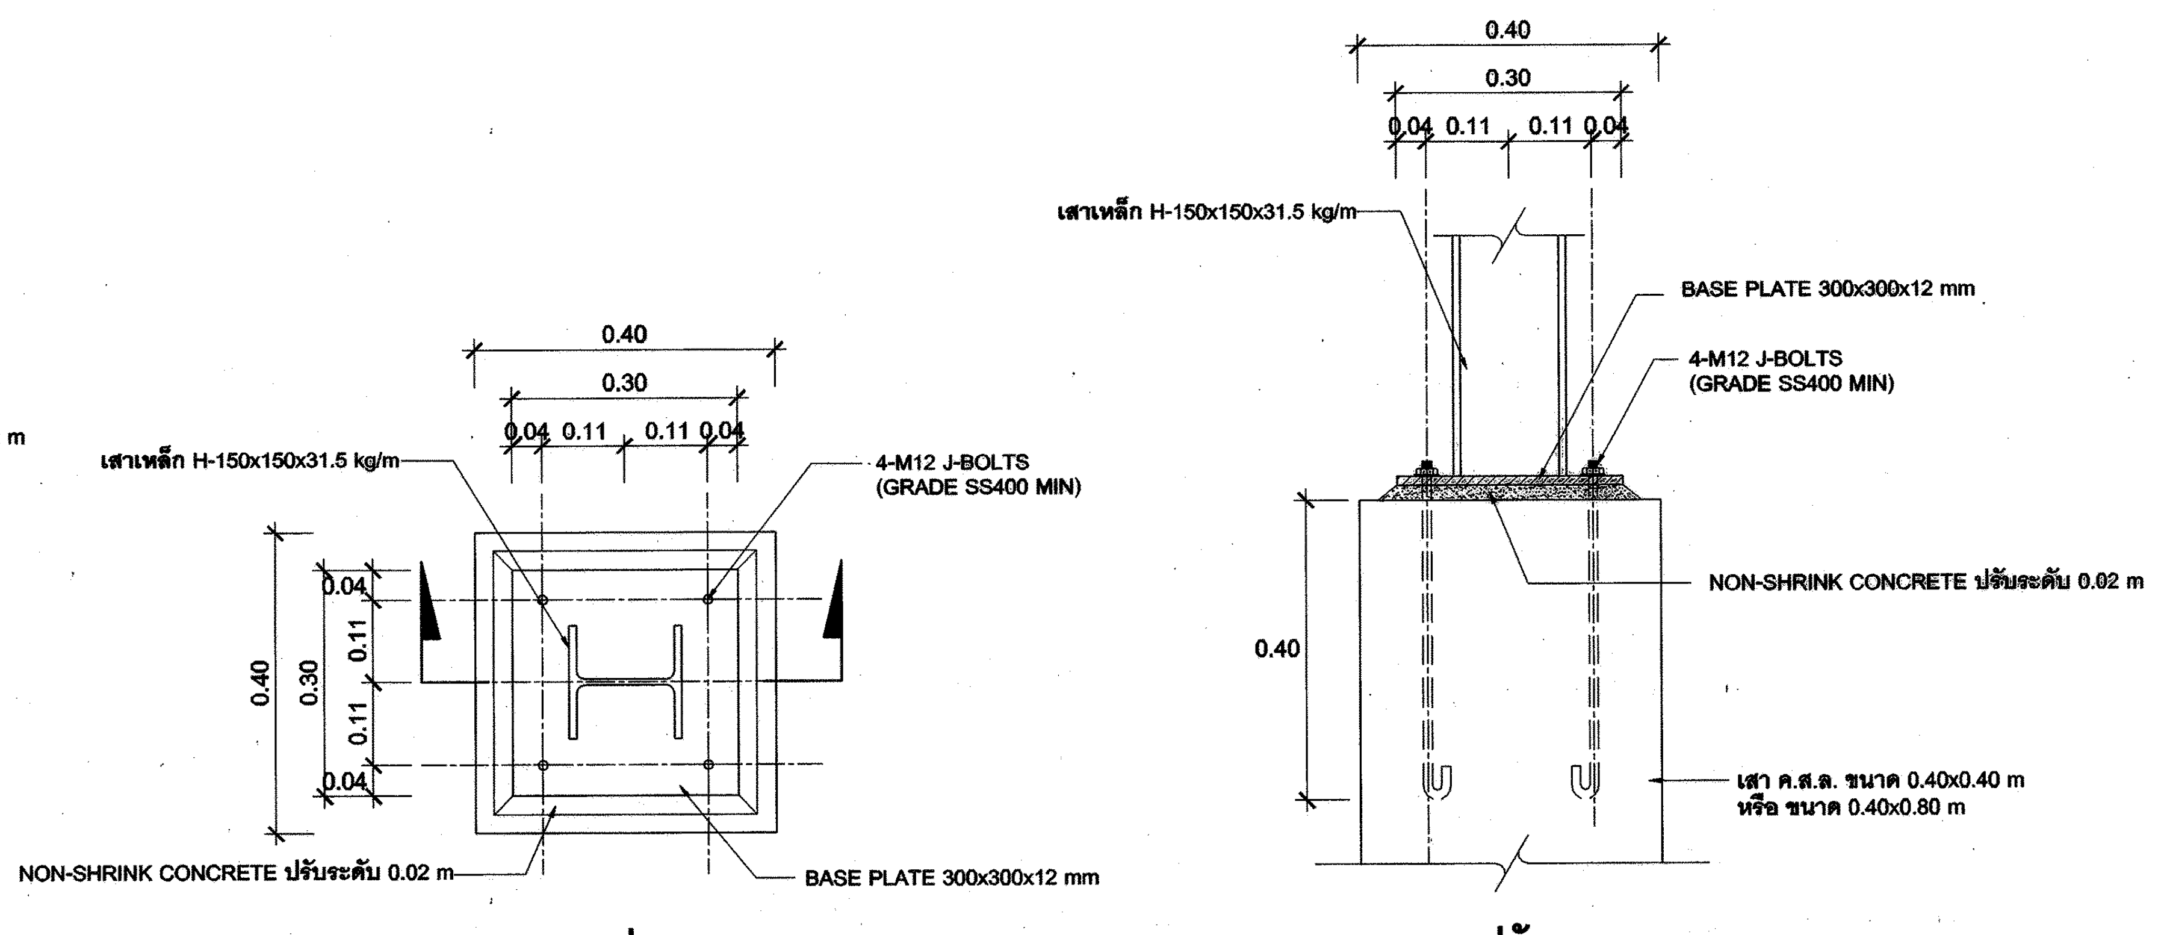
0.40
0.30
0.04 0.11 0.11 0.04
เสาเหล็ก H-150x150x31.5 kg/m
4-M12 J-BOLTS
(GRADE SS400 MIN)
0.04
0.11
0.11
0.04
NON-SHRINK CONCRETE ปรับระดับ 0.02 m
BASE PLATE 300x300x12 mm
0.40
NON-SHRINK CONCRETE ปรับระดับ 0.02 m
เสา ค.ส.ล. ขนาด 0.40x0.40 m
หรือ ขนาด 0.40x0.80 m

แปลน

รูปตัด

ขยายฐานรับเสา H-150x150x31.5 kg/m

SCALE 1 : 10

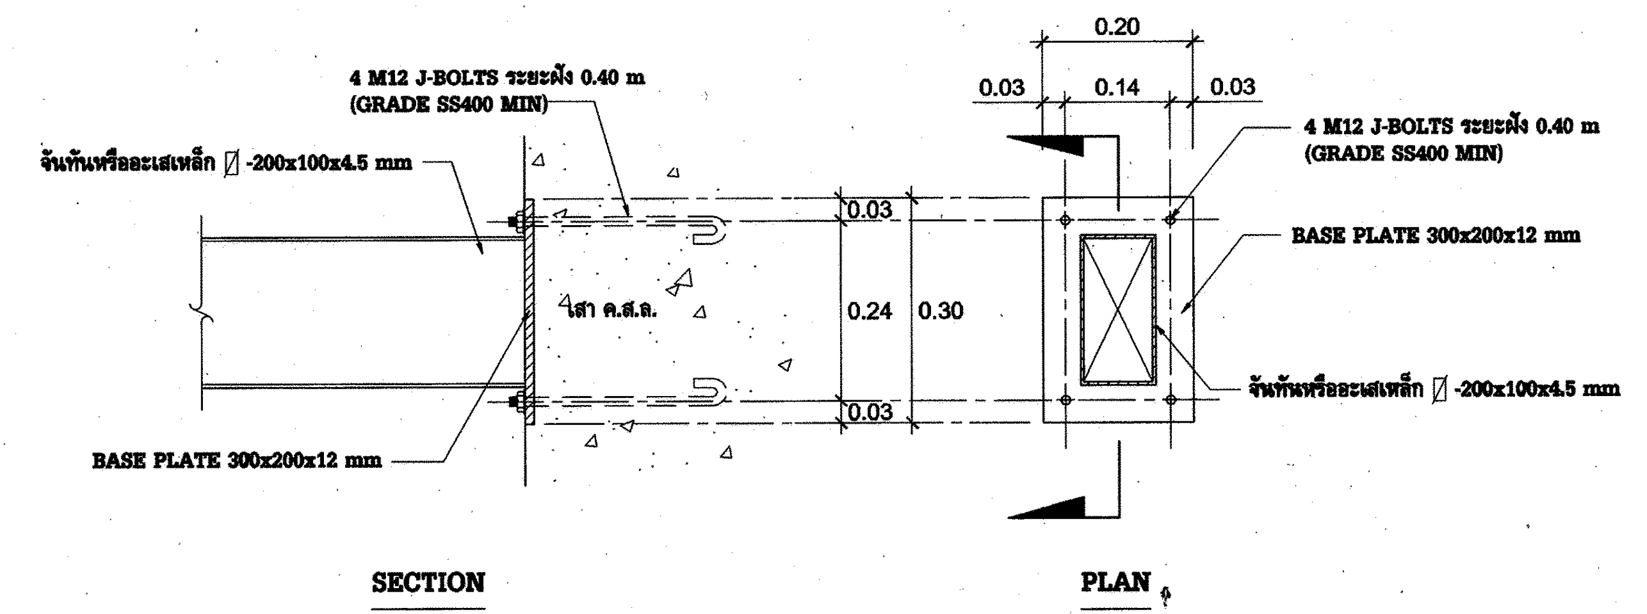
4 M12 J-BOLTS ระยะฝัง 0.40 m
(GRADE SS400 MIN)
จันทันหรืออะเสเหล็ก ▯ -200x100x4.5 mm
เสา ค.ส.ล.
BASE PLATE 300x200x12 mm
0.03
0.24
0.30
0.03
0.20
0.03 0.14 0.03
4 M12 J-BOLTS ระยะฝัง 0.40 m
(GRADE SS400 MIN)
BASE PLATE 300x200x12 mm
จันทันหรืออะเสเหล็ก ▯ -200x100x4.5 mm

SECTION

PLAN

ขยายการติดตั้งจันทันหรืออะเส▯ -200x100x4.5 mm

มาตราส่วน 1 : 20

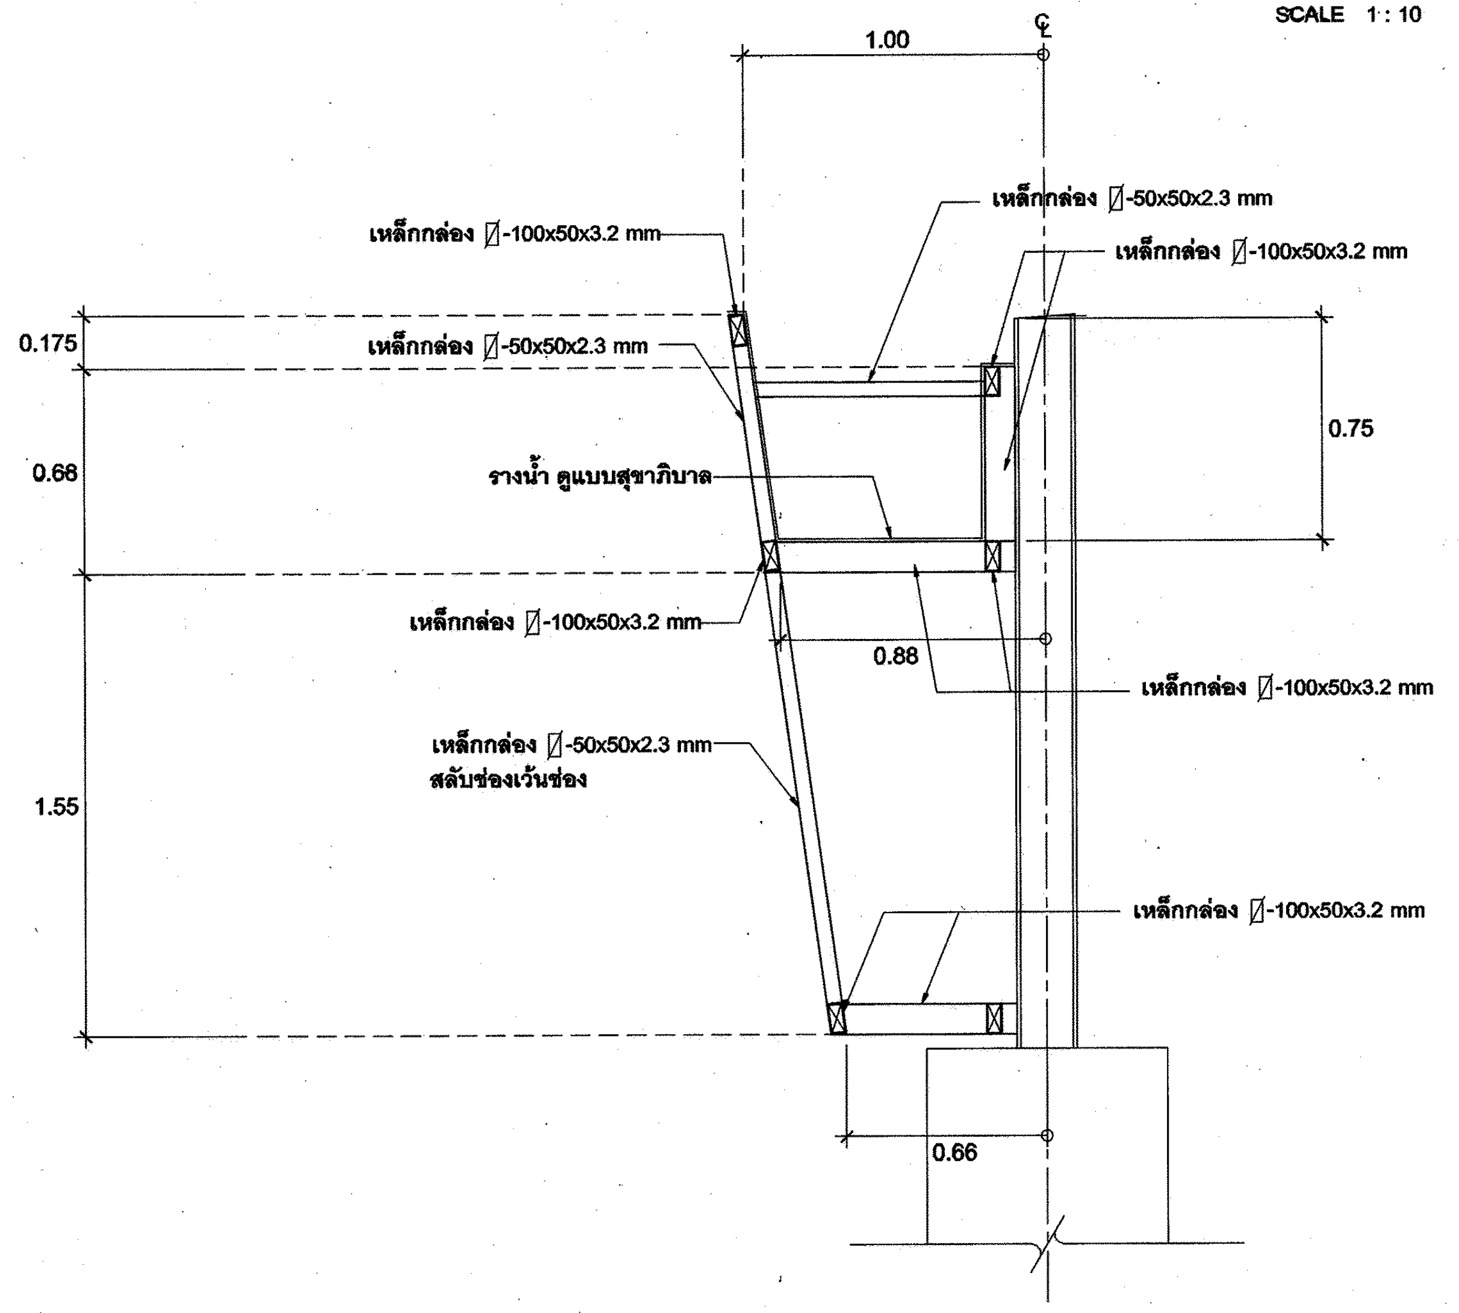
1.00
℄
เหล็กกล่อง ▯-100x50x3.2 mm
เหล็กกล่อง ▯-50x50x2.3 mm
เหล็กกล่อง ▯-100x50x3.2 mm
0.175
เหล็กกล่อง ▯-50x50x2.3 mm
0.68
รางน้ำ ดูแบบสุขาภิบาล
0.75
เหล็กกล่อง ▯-100x50x3.2 mm
0.88
เหล็กกล่อง ▯-100x50x3.2 mm
เหล็กกล่อง ▯-50x50x2.3 mm
สลับช่องเว้นช่อง
1.55
เหล็กกล่อง ▯-100x50x3.2 mm
0.66

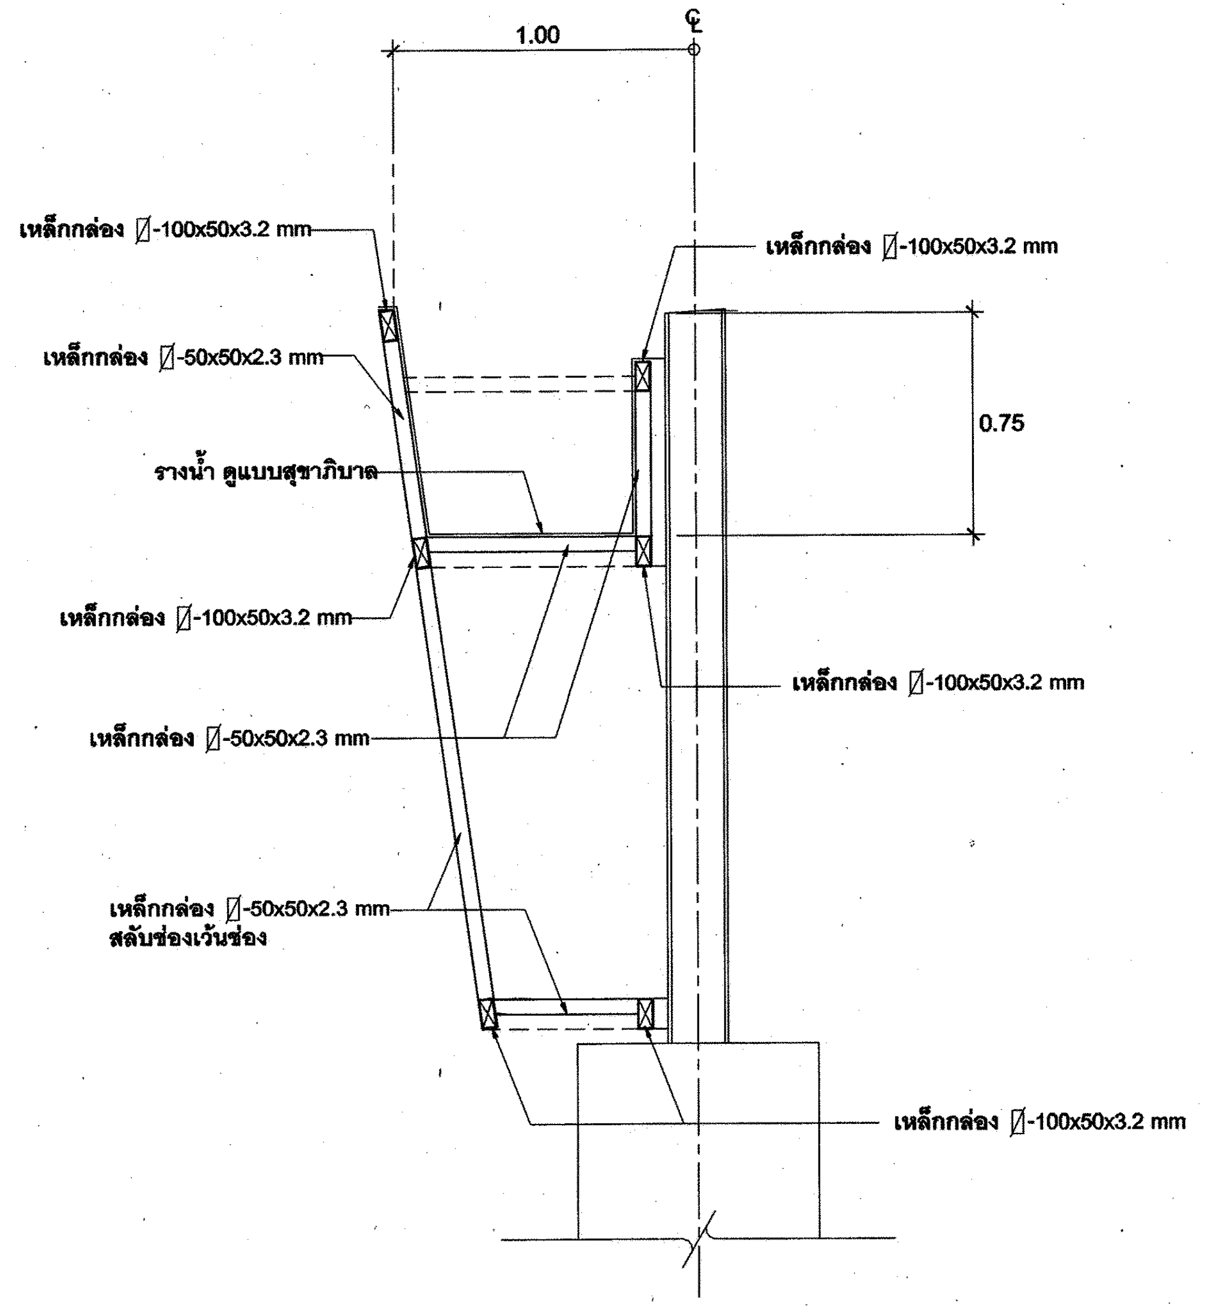
1.00
℄
เหล็กกล่อง ▯-100x50x3.2 mm
เหล็กกล่อง ▯-100x50x3.2 mm
เหล็กกล่อง ▯-50x50x2.3 mm
รางน้ำ ดูแบบสุขาภิบาล
0.75
เหล็กกล่อง ▯-100x50x3.2 mm
เหล็กกล่อง ▯-100x50x3.2 mm
เหล็กกล่อง ▯-50x50x2.3 mm
เหล็กกล่อง ▯-50x50x2.3 mm
สลับช่องเว้นช่อง
เหล็กกล่อง ▯-100x50x3.2 mm

รูปตัด (A) - (A)

SCALE 1 : 25

รูปตัด (B) - (B)

SCALE 1 : 25

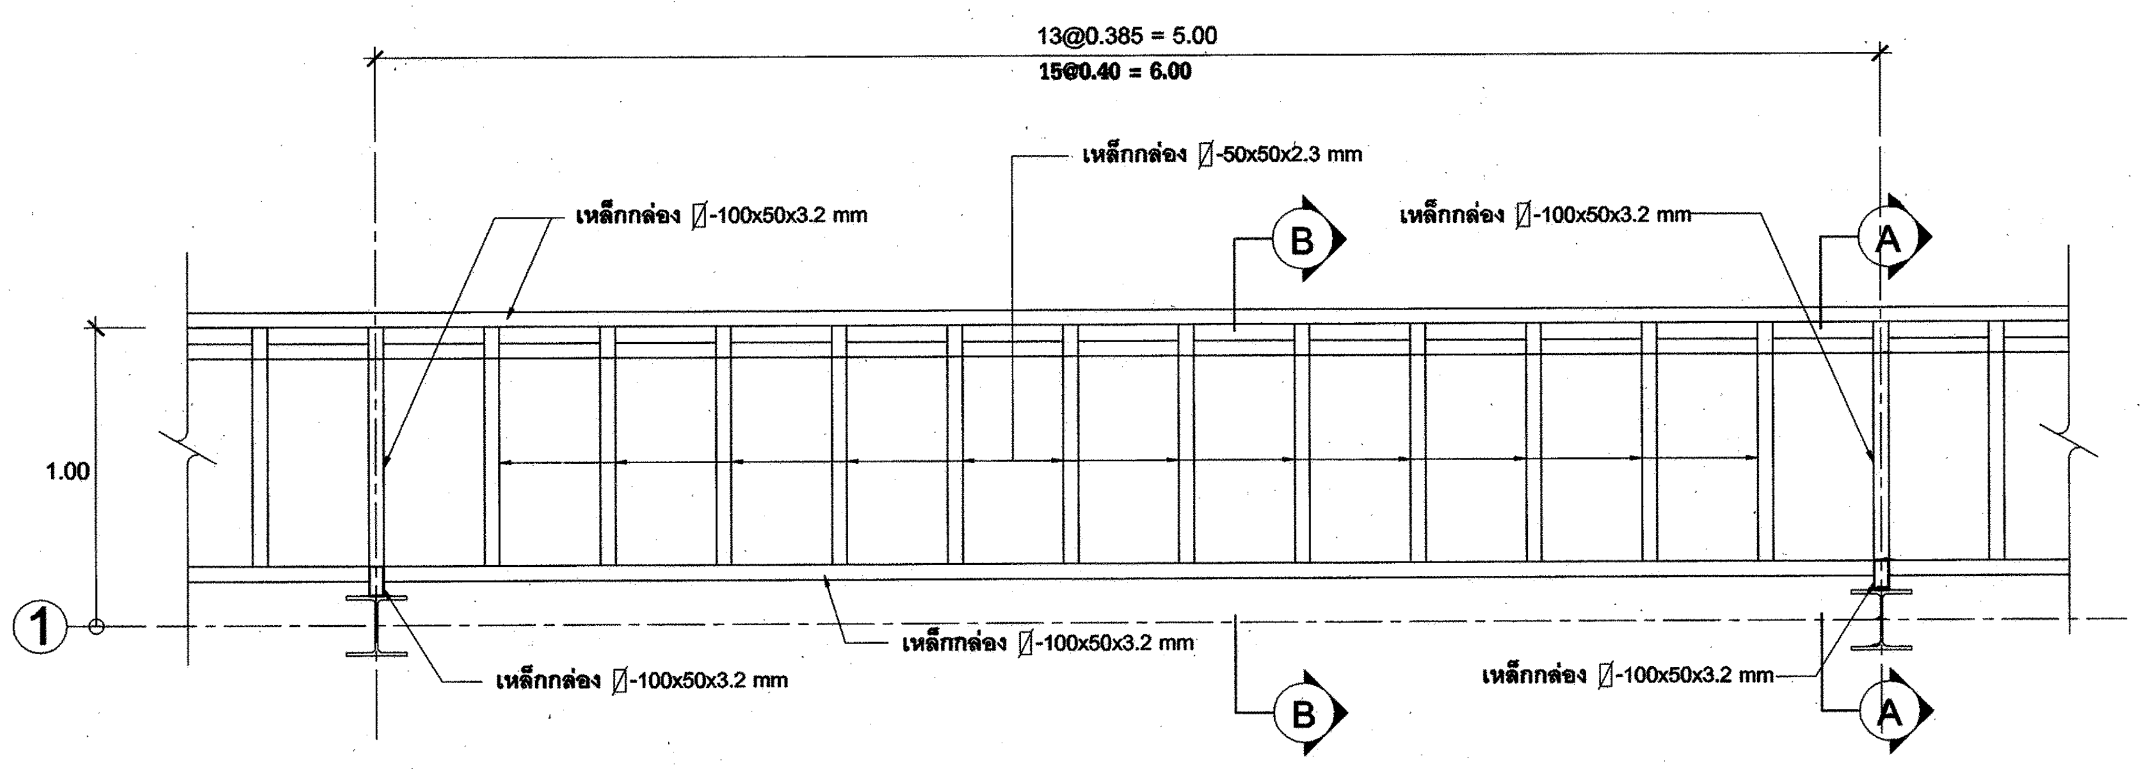
13@0.385 = 5.00
15@0.40 = 6.00
เหล็กกล่อง ▯-50x50x2.3 mm
เหล็กกล่อง ▯-100x50x3.2 mm
B
เหล็กกล่อง ▯-100x50x3.2 mm
A
1.00
1
เหล็กกล่อง ▯-100x50x3.2 mm
เหล็กกล่อง ▯-100x50x3.2 mm
B
เหล็กกล่อง ▯-100x50x3.2 mm
A

แปลนขยายโครงสร้างรับรางน้ำ GRID LINE 1

SCALE 1 : 25

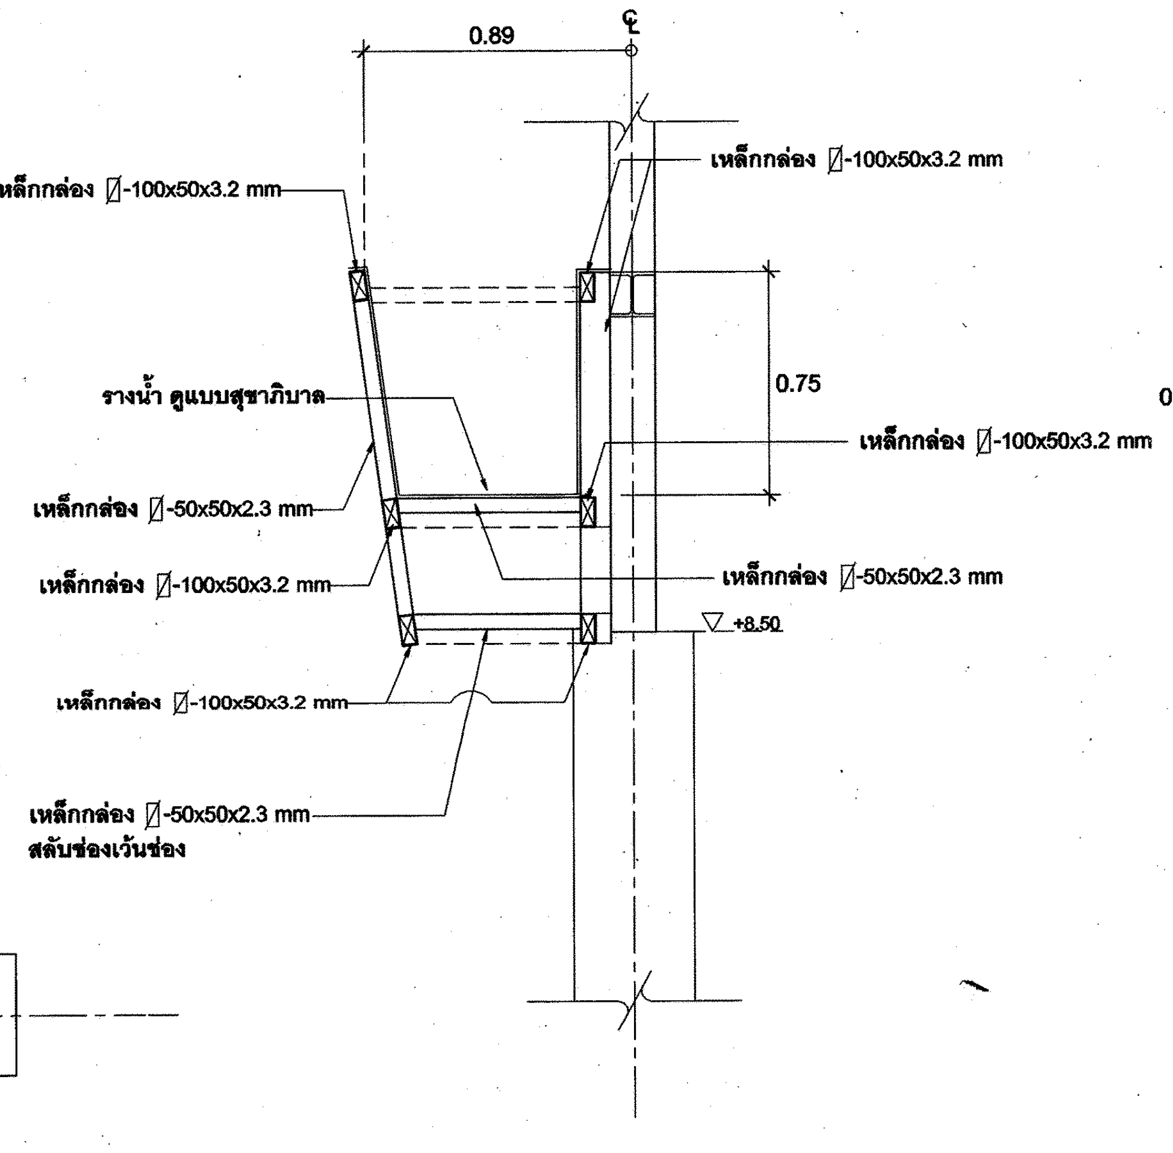
0.89
℄
เหล็กกล่อง ▯-100x50x3.2 mm
เหล็กกล่อง ▯-100x50x3.2 mm
รางน้ำ ดูแบบสุขาภิบาล
0.75
เหล็กกล่อง ▯-100x50x3.2 mm
เหล็กกล่อง ▯-50x50x2.3 mm
เหล็กกล่อง ▯-100x50x3.2 mm
เหล็กกล่อง ▯-50x50x2.3 mm
+8.50
เหล็กกล่อง ▯-100x50x3.2 mm
เหล็กกล่อง ▯-50x50x2.3 mm
สลับช่องเว้นช่อง

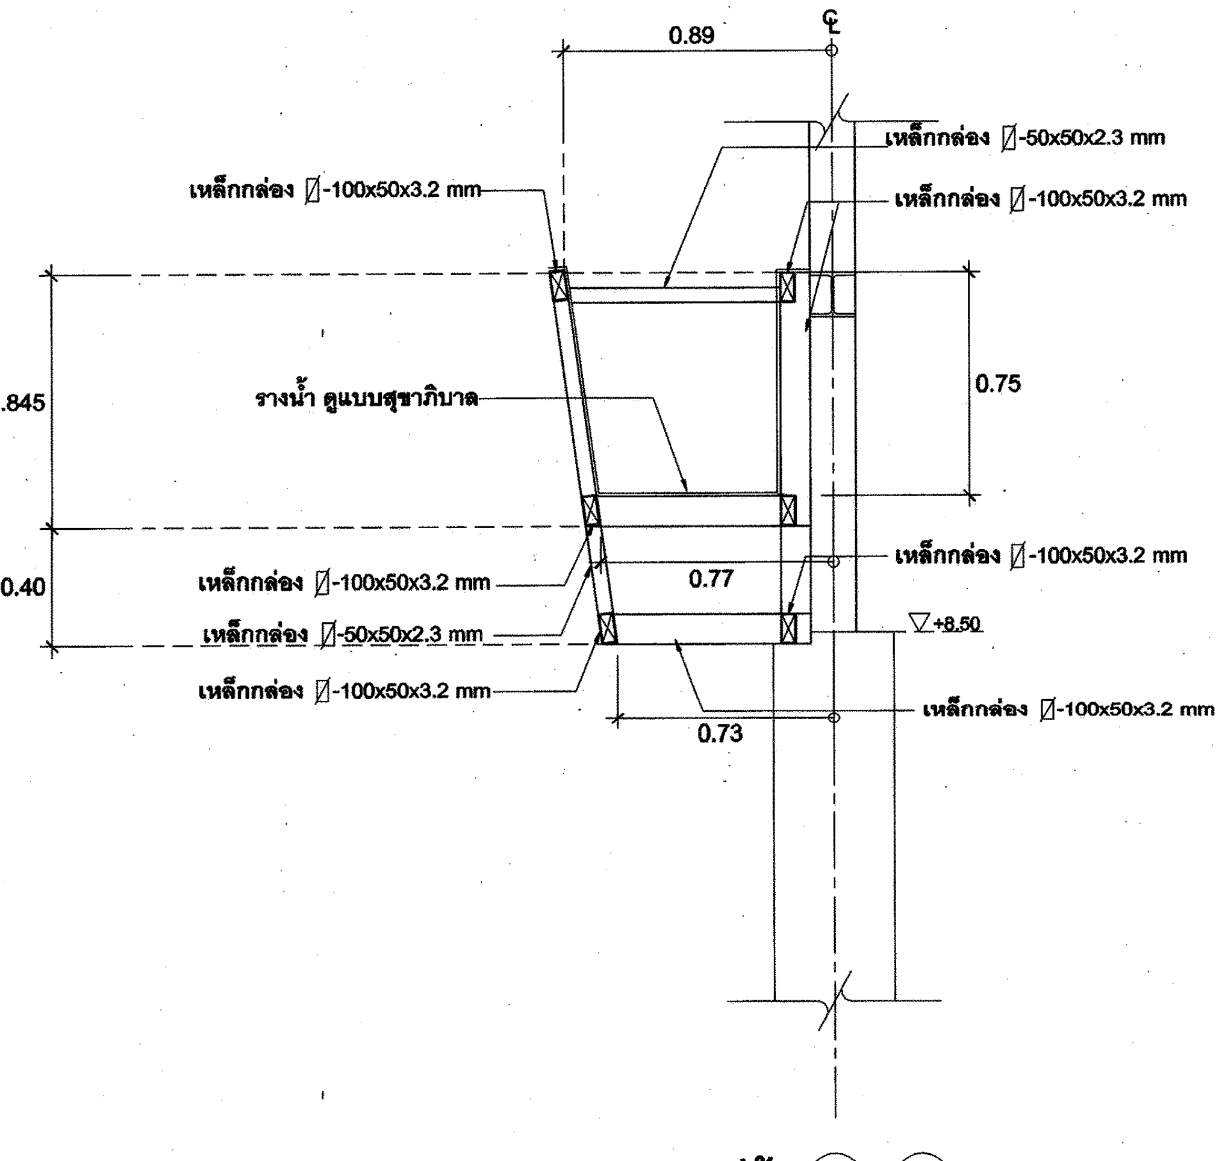
0.89
℄
เหล็กกล่อง ▯-50x50x2.3 mm
เหล็กกล่อง ▯-100x50x3.2 mm
เหล็กกล่อง ▯-100x50x3.2 mm
0.845
รางน้ำ ดูแบบสุขาภิบาล
0.75
0.40
เหล็กกล่อง ▯-100x50x3.2 mm
0.77
เหล็กกล่อง ▯-100x50x3.2 mm
เหล็กกล่อง ▯-50x50x2.3 mm
+8.50
เหล็กกล่อง ▯-100x50x3.2 mm
0.73
เหล็กกล่อง ▯-100x50x3.2 mm

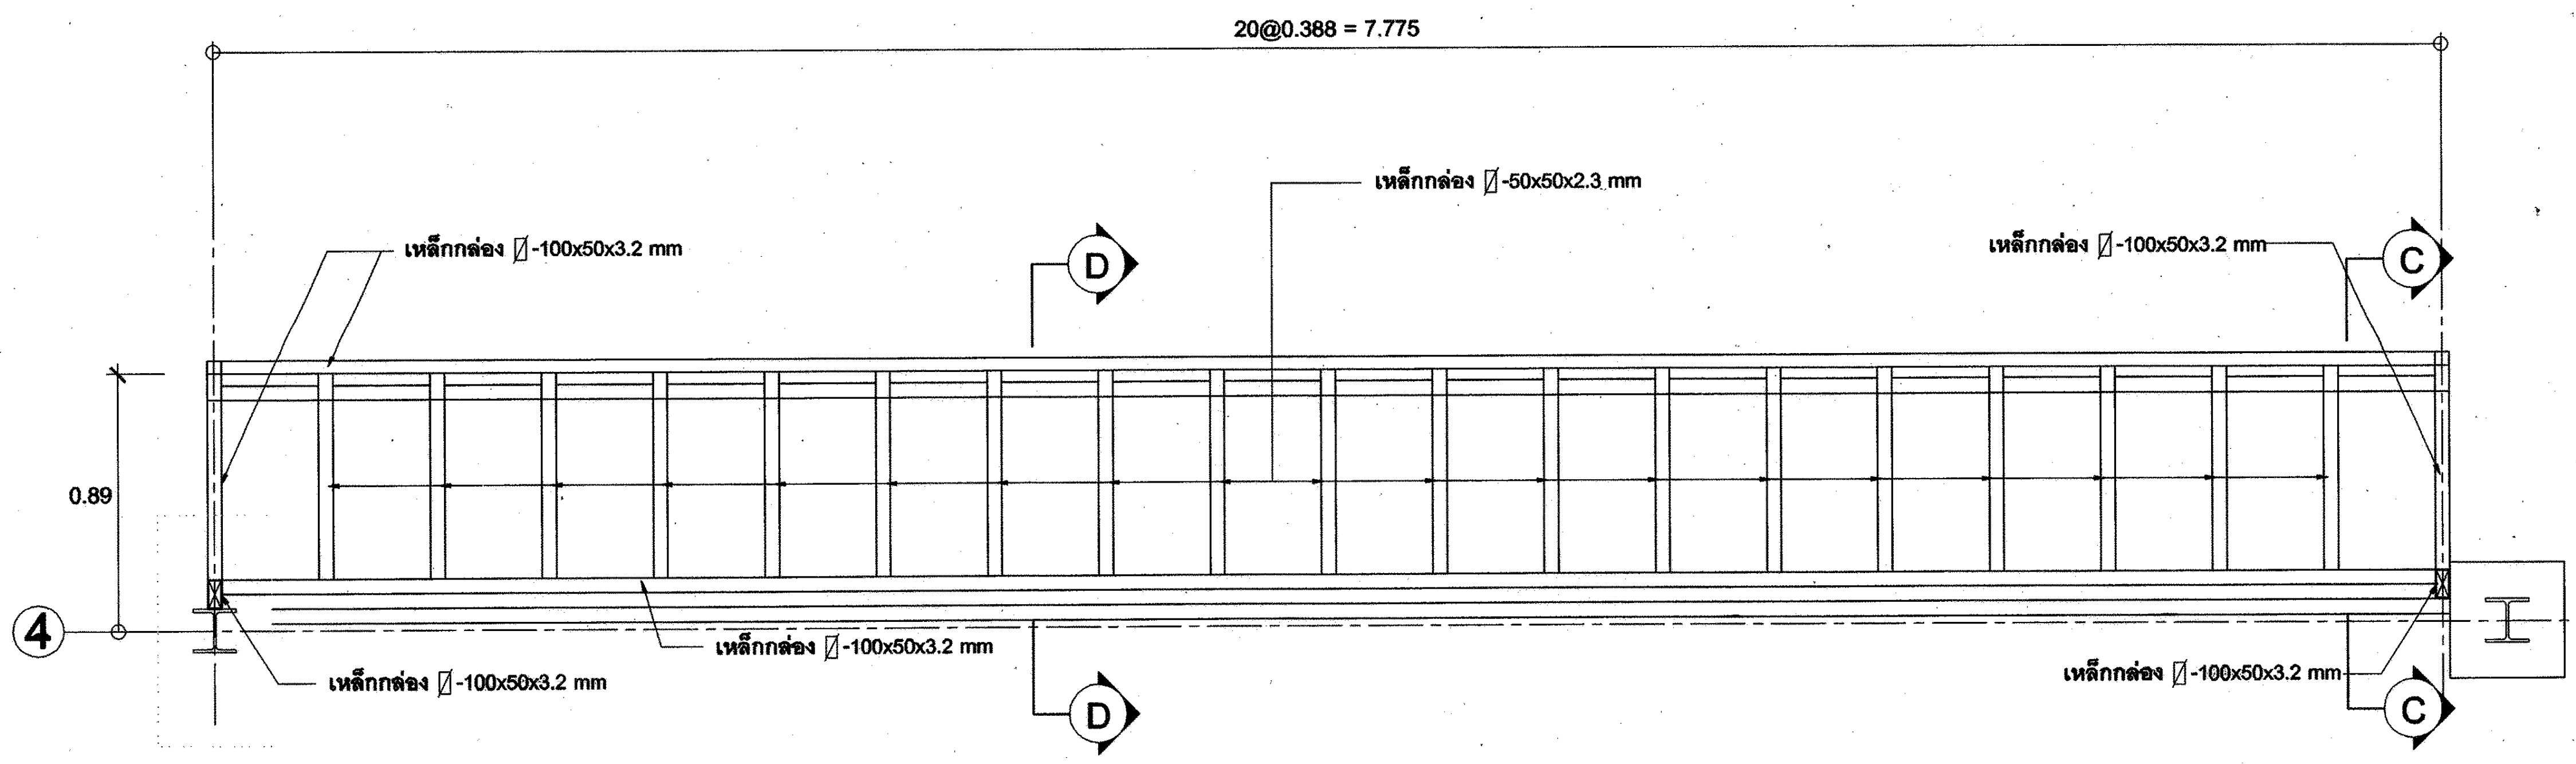
20@0.388 = 7.775
เหล็กกล่อง ▯-50x50x2.3 mm
เหล็กกล่อง ▯-100x50x3.2 mm
D
เหล็กกล่อง ▯-100x50x3.2 mm
C
0.89
4
เหล็กกล่อง ▯-100x50x3.2 mm
เหล็กกล่อง ▯-100x50x3.2 mm
D
เหล็กกล่อง ▯-100x50x3.2 mm
C

แปลนขยายโครงสร้างรับรางน้ำ GRID LINE 4

SCALE 1 : 25

รูปตัด (D) - (D)

SCALE 1 : 25

รูปตัด (C) - (C)

SCALE 1 : 25

กฟผ

การไฟฟ้าฝ่ายผลิตแห่งประเทศไทย

ฝ่ายออกแบบและบริหารงานก่อสร้าง
ได้รับการรับรอง ISO 9001:2008
53 หมู่ 2 ถนนจรัญสนิทวงศ์ บางกรวย นนทบุรี 11130 โทร436-1910-3

งานออกแบบ และ เอกสารประกอบแบบถือเป็นสมบัติของ ฝ่ายออกแบบและบริหารงานก่อสร้าง การไฟฟ้าฝ่ายผลิตแห่งประเทศไทย ห้ามผู้ใดนำไปใช้งาน ทำซ้ำ หรือ ดัดแปลง โดยไม่ได้รับอนุญาตเป็นลายลักษณ์อักษร จาก การไฟฟ้าฝ่ายผลิตแห่งประเทศไทย

ออกแบบ

สถาปนิก	(นาย อดิศร ศรีสุพรรณ)
สถาปนิกภายใน	(นางสาวศานติวร เอื้อประเสริฐ)
	(นาย อภิสิทธิ์ ณัฐวรวโรดม์)
วิศวกรโครงสร้าง	(นาย ทรงคุณ วิชินโรจน์จรัล)
	(นาย กานต์เดช ปั่นเจริญ)
วิศวกรสุขาภิบาล	(นาย วัชระ สมโรจน์รัตน์)
วิศวกรไฟฟ้า	(นาย ประพัทธ์ ชื่นชุมศรี)
วิศวกรเครื่องกล	(นาย อุกฤษฏ์ จำปาชนม์)

ตรวจสอบ

ผู้ควบคุมงาน กฟผ.
บุญชัย ผดุงสมบัติถาวร
(นาย บุญชัย ผดุงสมบัติถาวร)
(นาย ดนุพงษ์ สรรพอุดม)
(นาย อภิศักดิ์ รำพึงกิจ)
(นาย นนทชัย สกุลรัศมีไพศาล)
หัวหน้าแผนกบริหารสัญญาก่อสร้างอาคาร
(นาย ศรชัย อภิบาลพลธรรม)

เห็นชอบ

(นาย สาโรจน์ จีนโก๊ว)
หัวหน้ากองบริหารงานก่อสร้าง

ผู้รับจ้าง

CAN DO CONSTRUCTION CO.,LTD
222 ถนนเทศบาลรังรักษ์เหนือ แขวงลาดยาว
เขตจตุจักร กรุงเทพมหานคร 10900
TEL. 591-3972 , 591-4906 FAX. 954-3759

เขียนแบบ

(นางสาว กัญญาพัชร แก้วทับทิม)

ตรวจสอบ

(นาย สำราญ เจริญวงค์)

รับรอง

(นาย สำราญ เจริญวงค์)
วิศวกรโครงการ

AS-BUILT DRAWING

งานอาคารปฏิบัติการ (อชน.)

แบบแสดง

ขยายฐานรับเสา , ขยายการติดตั้งจันทันหรืออะเส , ขยายโครงสร้างรับรางน้ำ (อาคารปฏิบัติการ2)

อ้างอิงแบบ กฟผ. เลขที่	แบบเลขที่
SNO-WS12-04-C-29/32	AB-SNO-WS12-04-C-29/32
เลขที่งาน	**จำนวนแผ่น**
257112-04	32