SNO-WS12-04-C-32/32

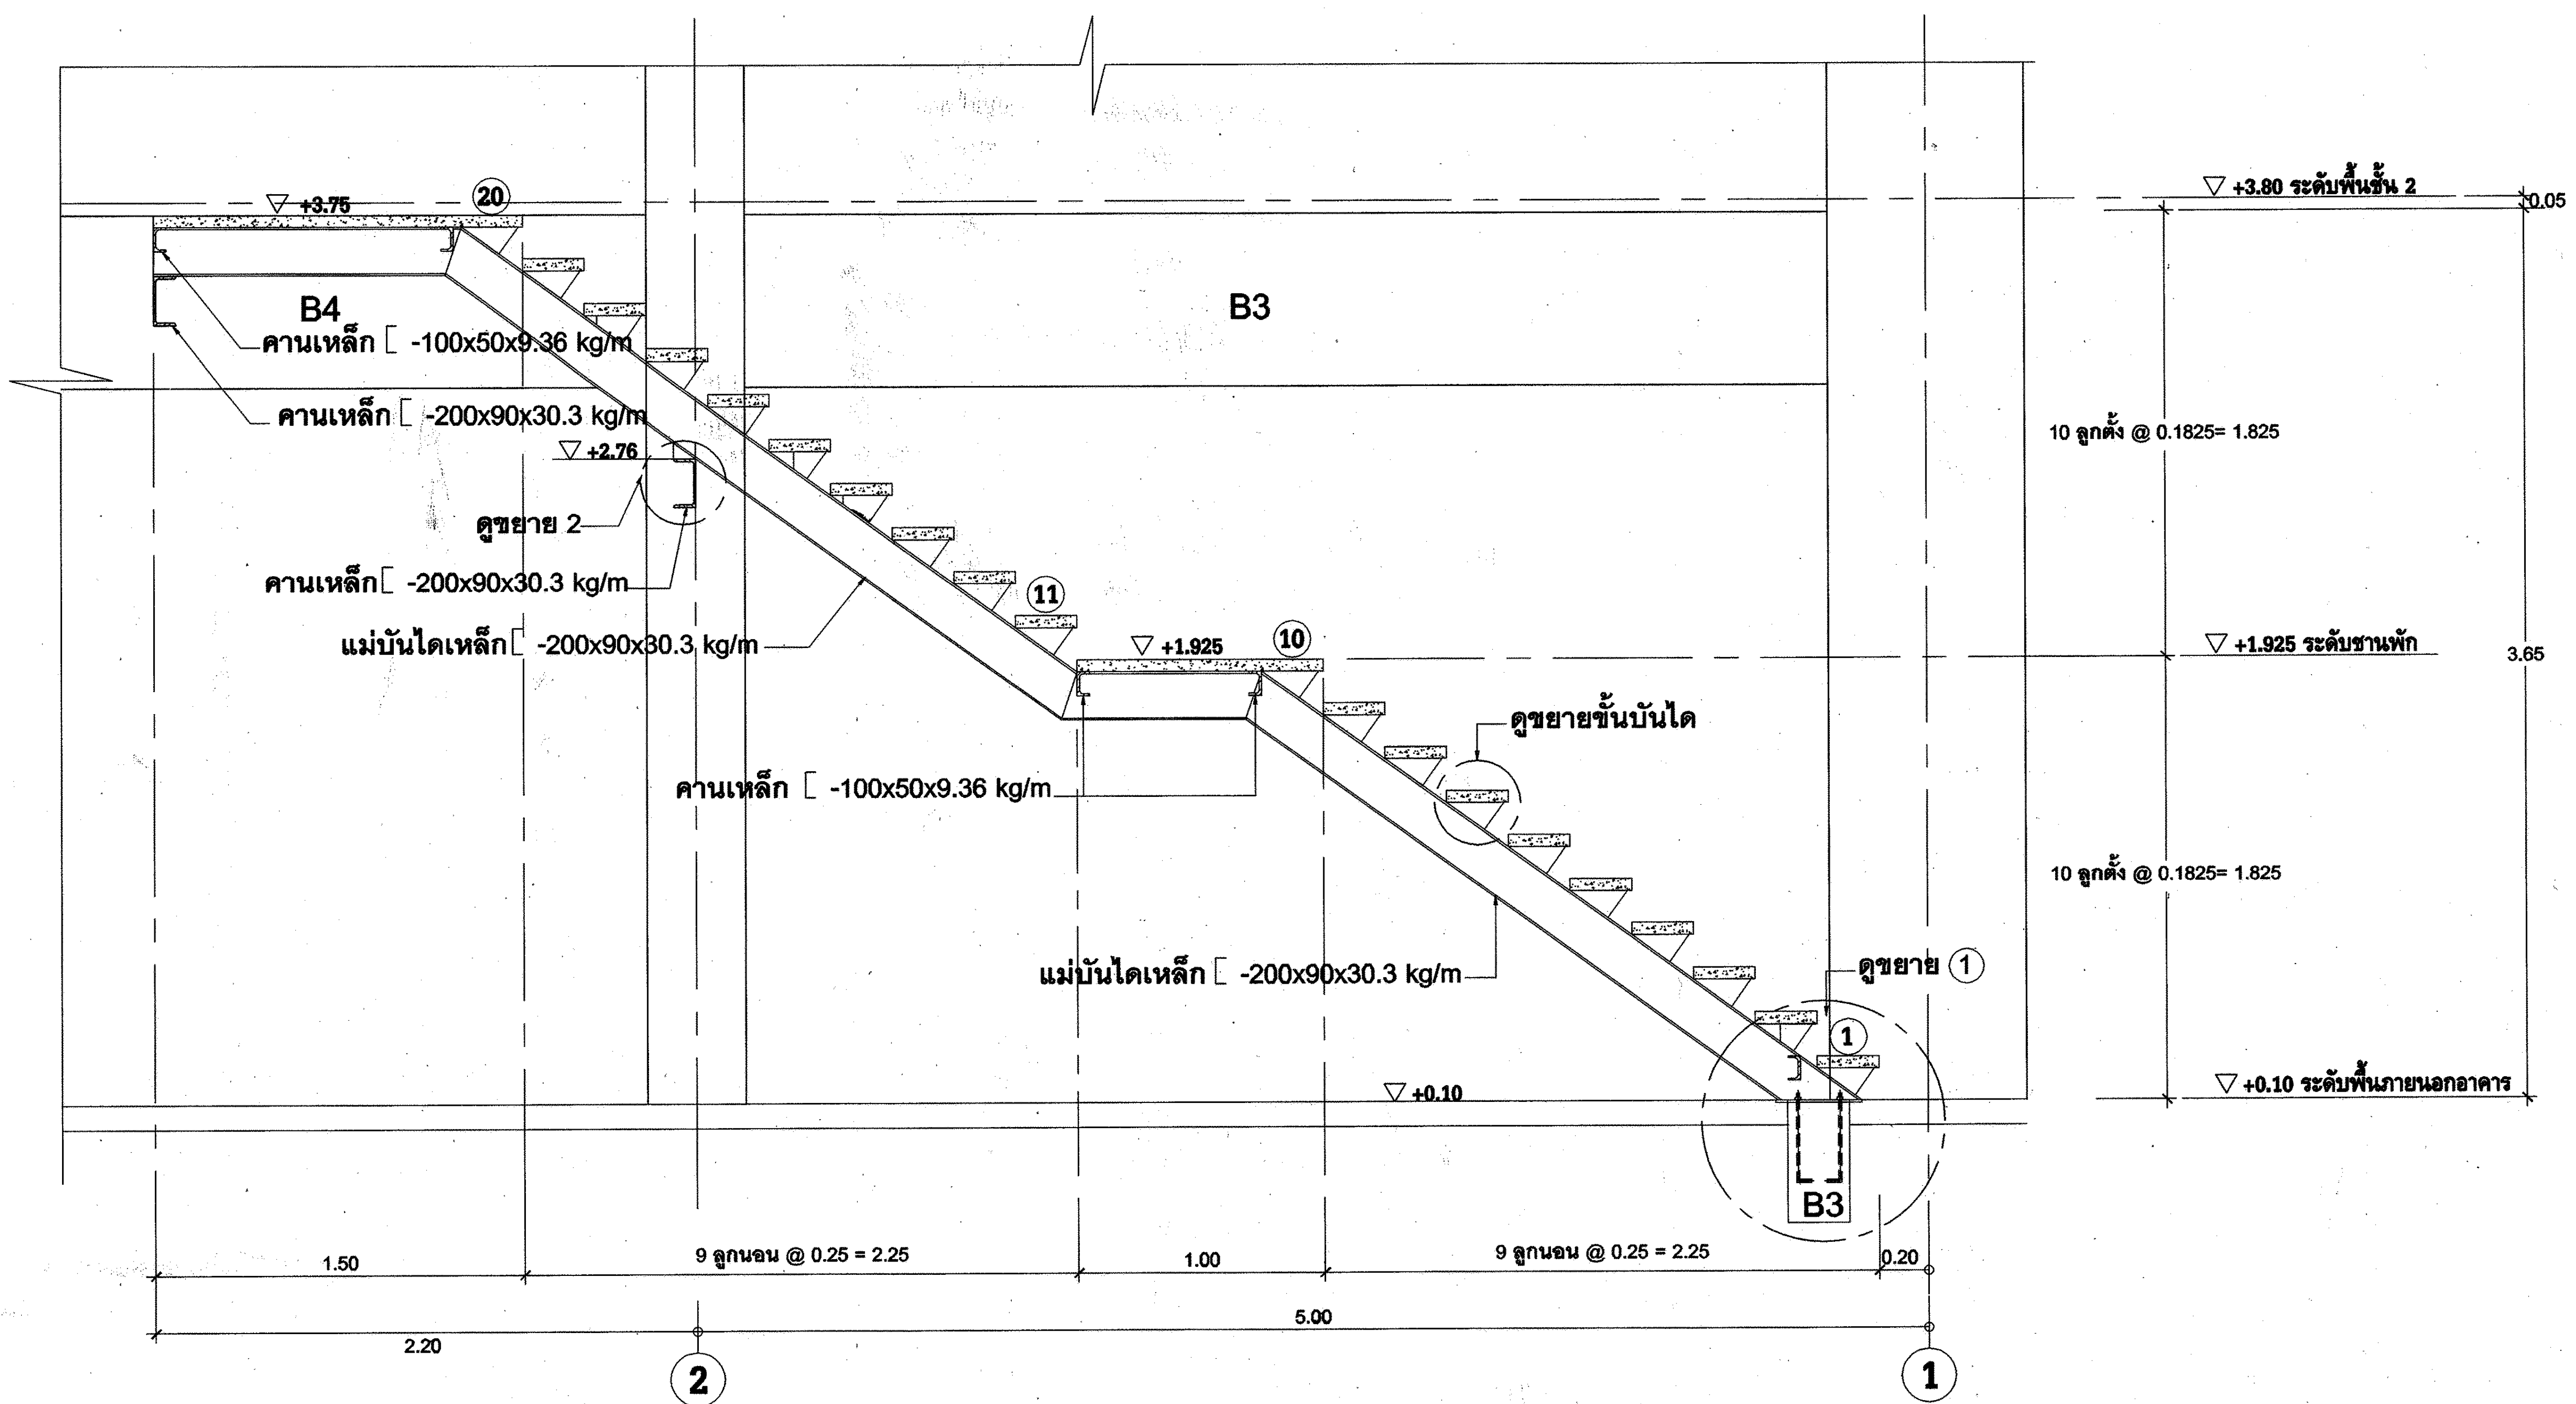
▽ +3.75
20
B4
B3
คานเหล็ก [-100x50x9.36 kg/m
คานเหล็ก [-200x90x30.3 kg/m
▽ +2.76
ดูขยาย 2
คานเหล็ก [-200x90x30.3 kg/m
แม่บันไดเหล็ก [-200x90x30.3 kg/m
11
▽ +1.925
10
คานเหล็ก [-100x50x9.36 kg/m
ดูขยายขั้นบันได
แม่บันไดเหล็ก [-200x90x30.3 kg/m
ดูขยาย ①
1
▽ +0.10
B3
▽ +3.80 ระดับพื้นชั้น 2
0.05
10 ลูกตั้ง @ 0.1825= 1.825
▽ +1.925 ระดับชานพัก
3.65
10 ลูกตั้ง @ 0.1825= 1.825
▽ +0.10 ระดับพื้นภายนอกอาคาร
1.50
9 ลูกนอน @ 0.25 = 2.25
1.00
9 ลูกนอน @ 0.25 = 2.25
0.20
5.00
2.20
2
1

รูปตัด Ⓒ
มาตราส่วน 1 : 25

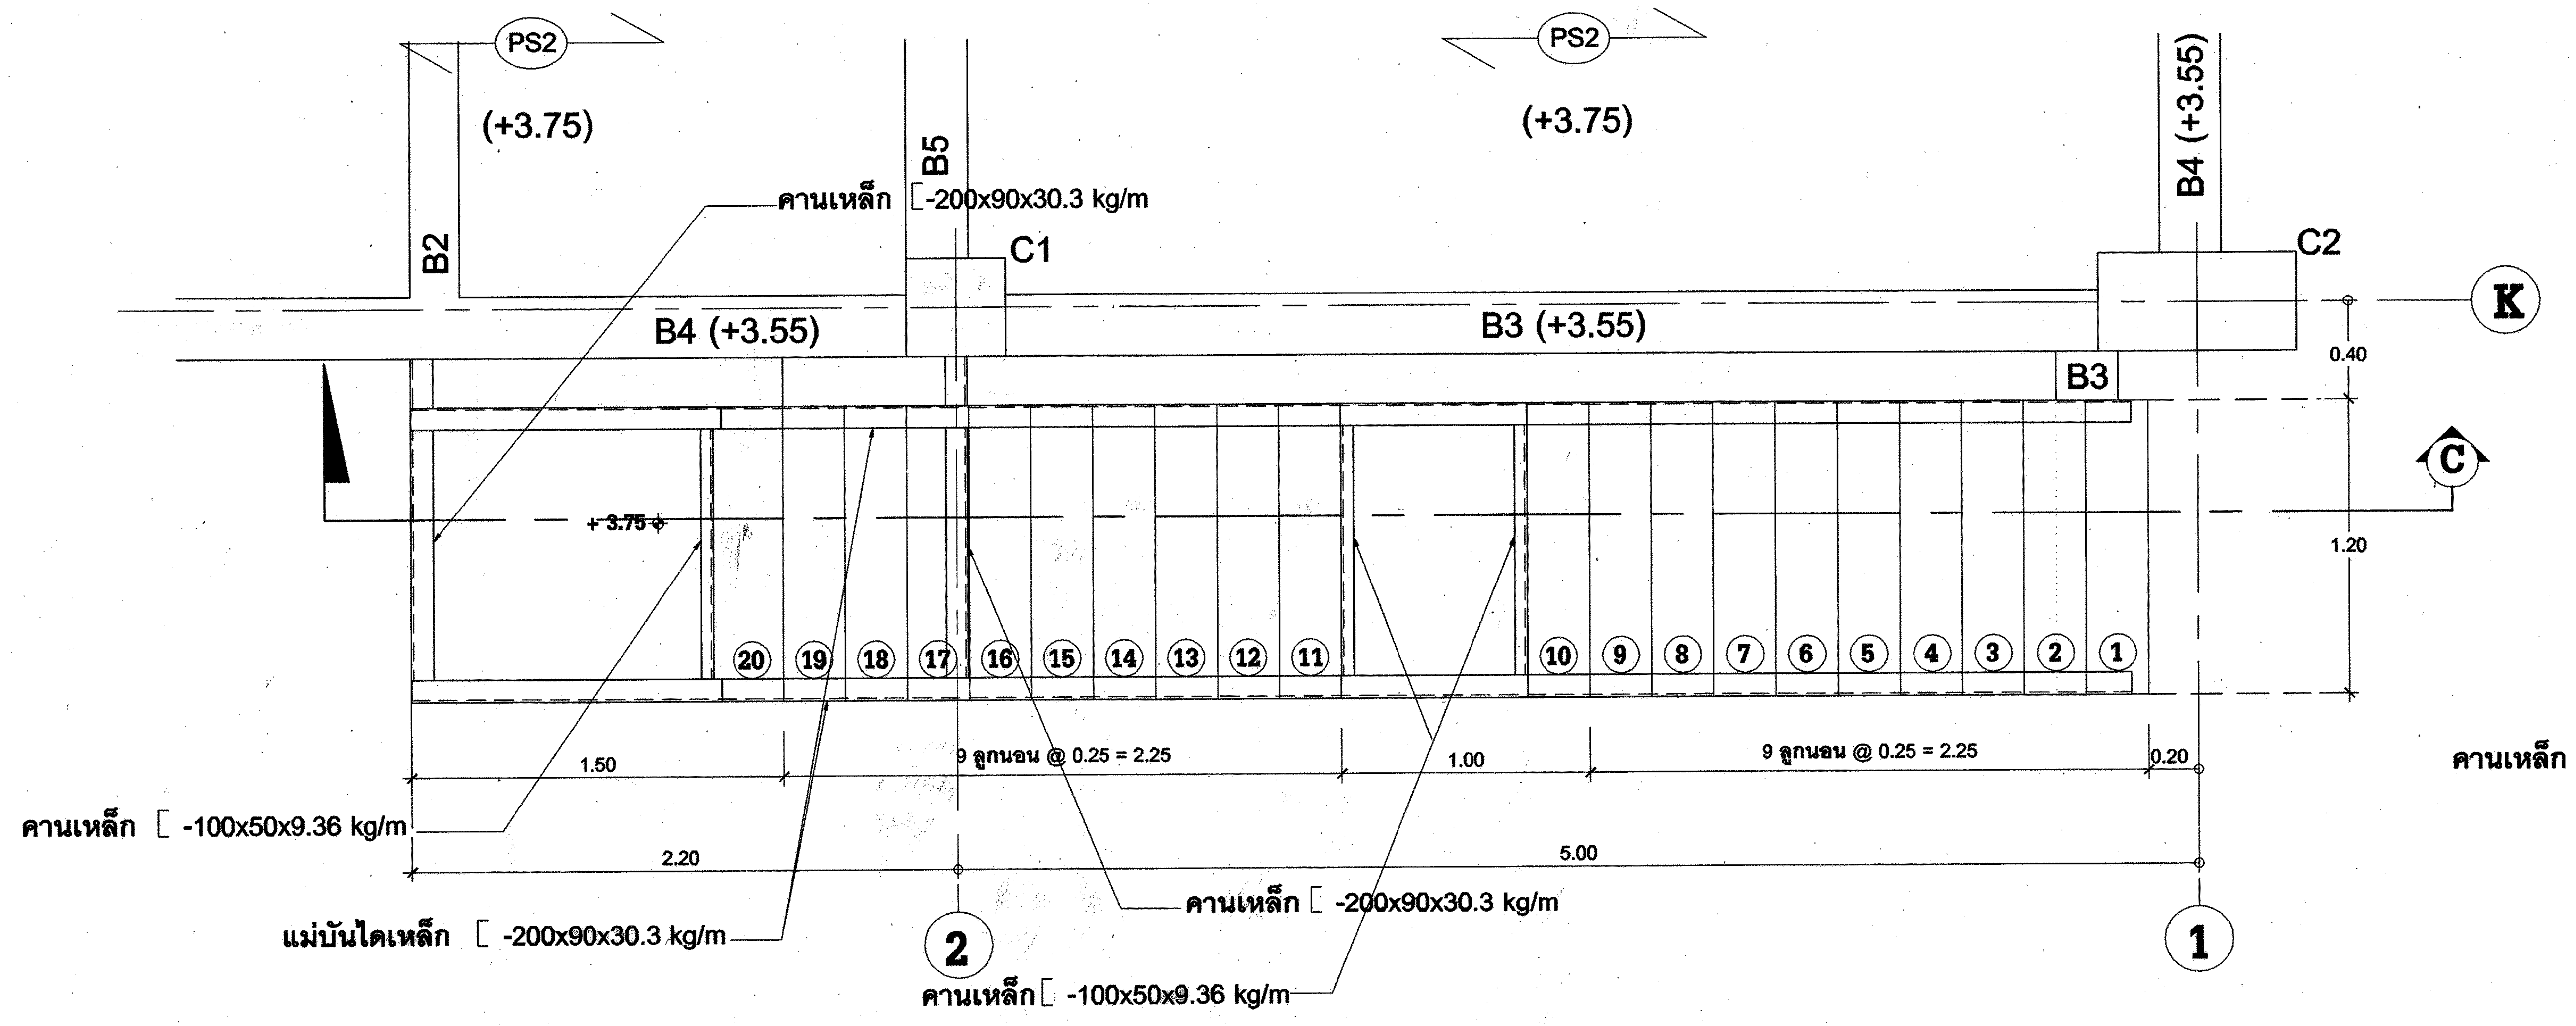

แปลนบันไดเหล็กชั้นบน
มาตราส่วน 1 : 25

แบบขยายบันไดเหล็ก

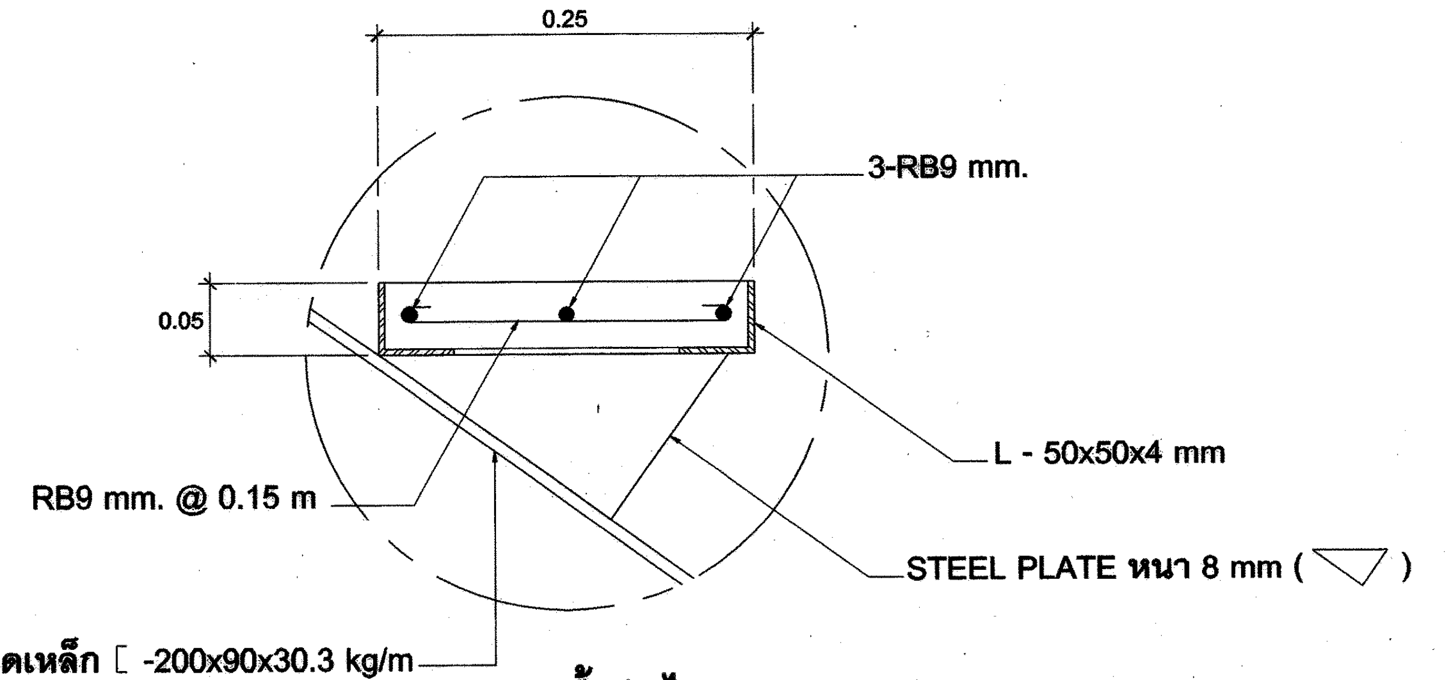

ขยายขั้นบันได
มาตราส่วน 1 : 5

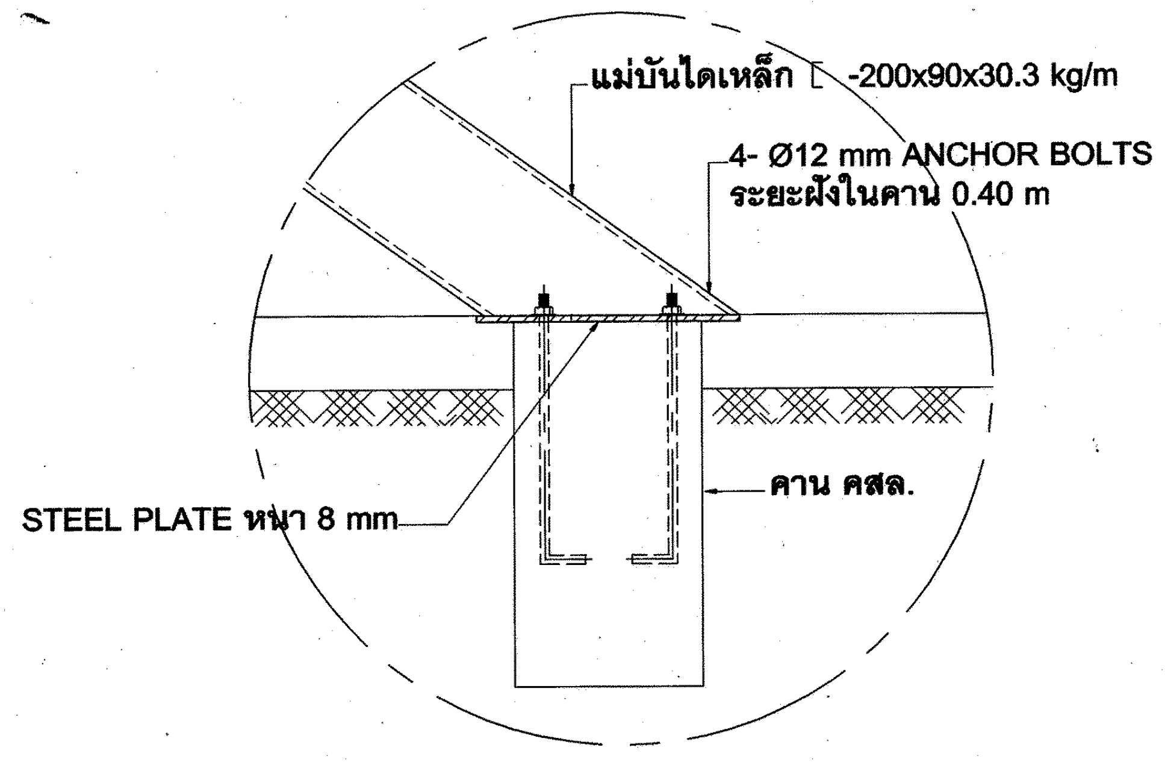

ขยาย ①
มาตราส่วน 1 : 10

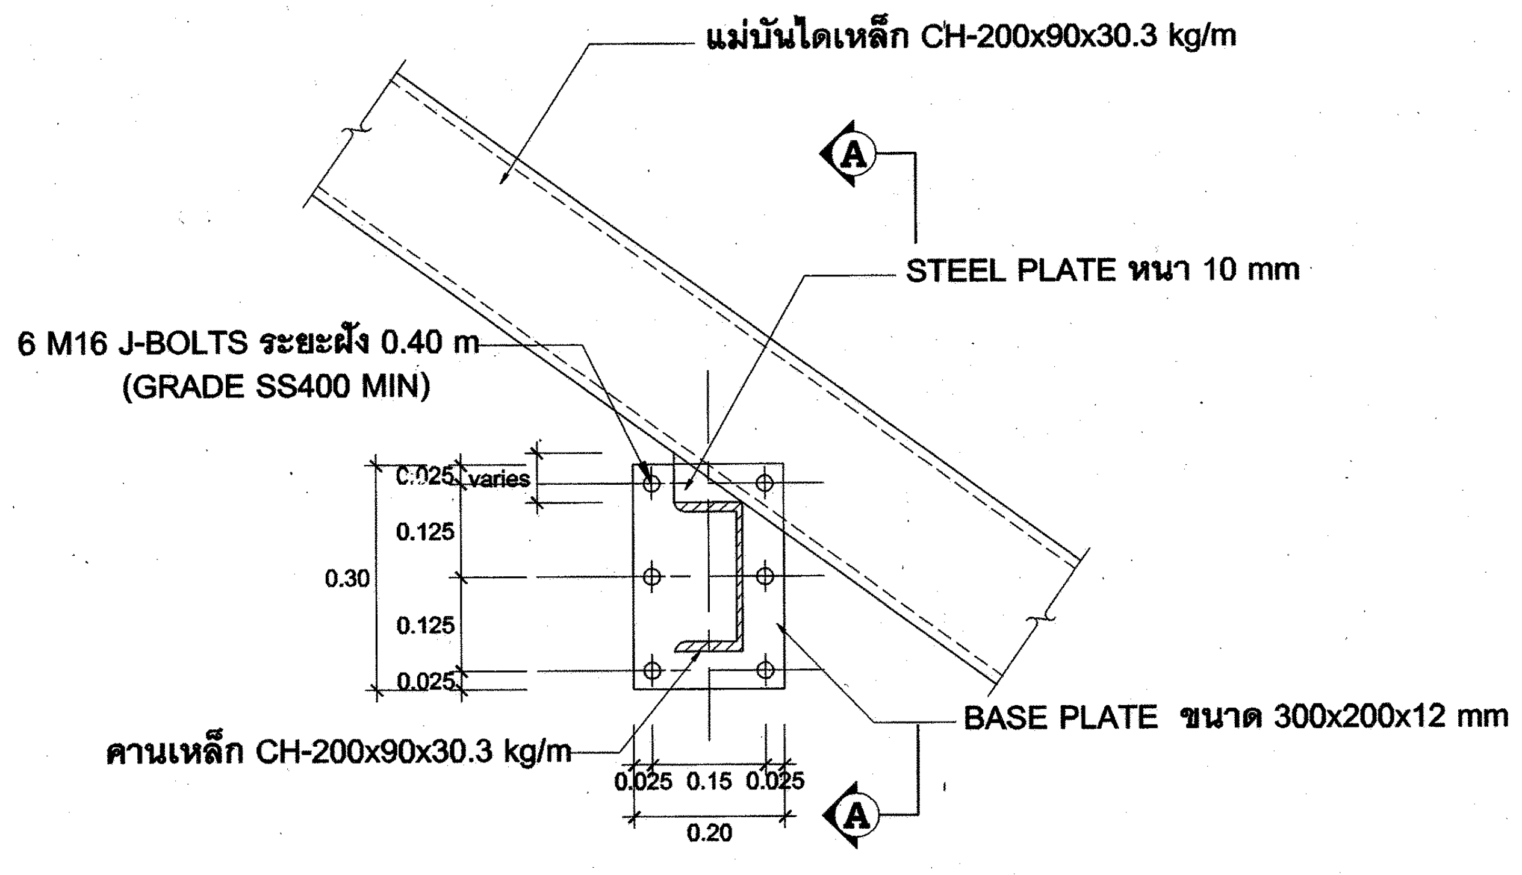
แม่บันไดเหล็ก CH-200x90x30.3 kg/m
A
STEEL PLATE หนา 10 mm
6 M16 J-BOLTS ระยะฝัง 0.40 m
(GRADE SS400 MIN)
0.025
varies
0.125
0.30
0.125
0.025
คานเหล็ก CH-200x90x30.3 kg/m
BASE PLATE ขนาด 300x200x12 mm
0.025 0.15 0.025
0.20
A

ขยาย ②
มาตราส่วน 1 : 10

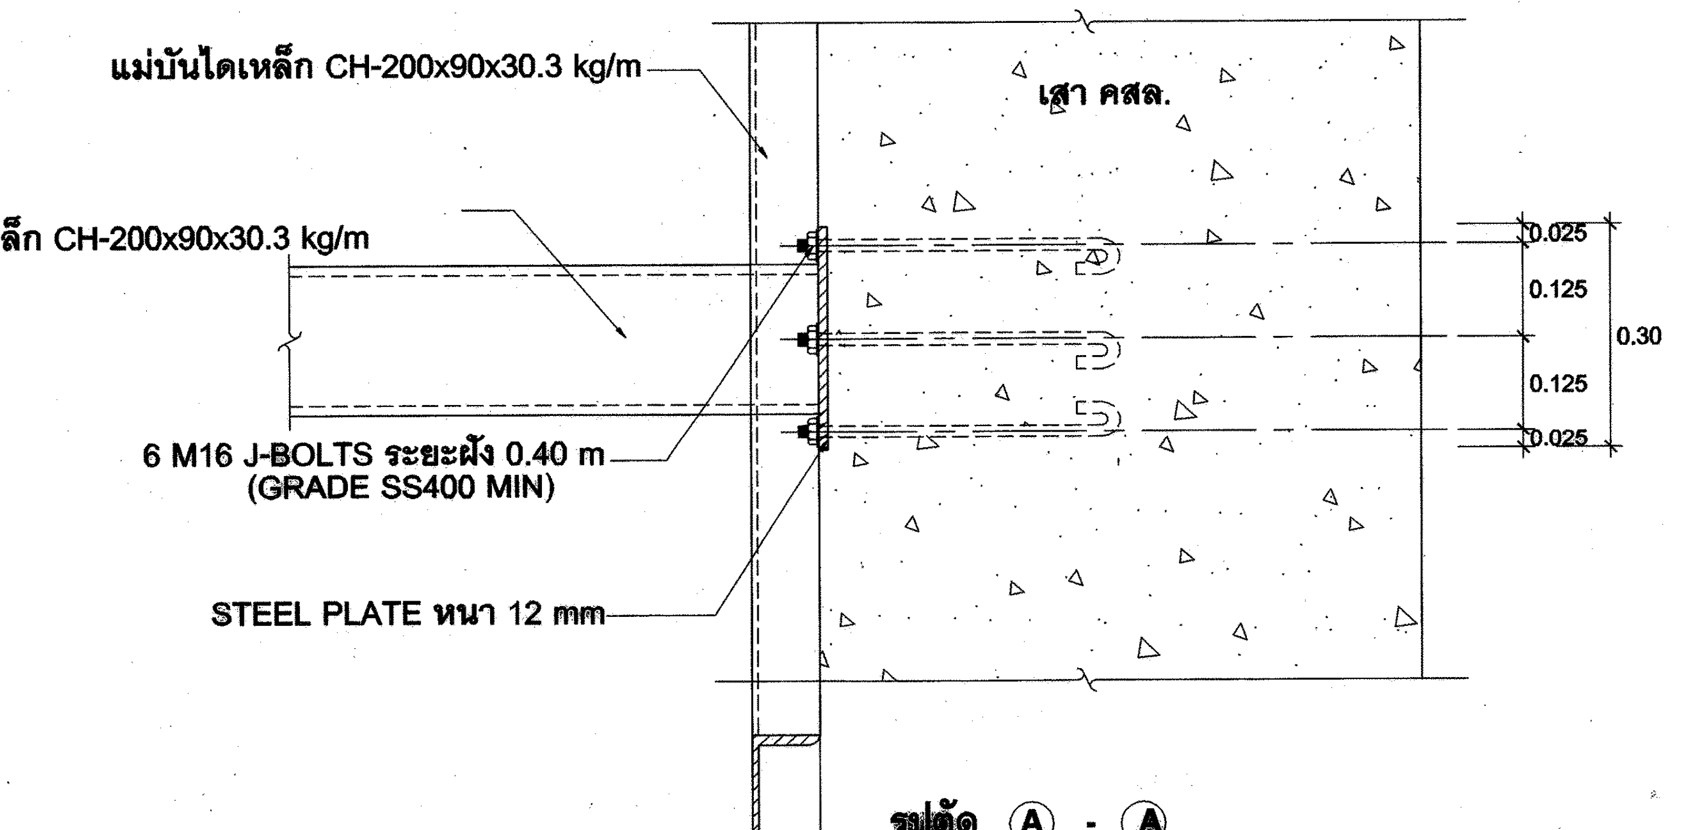
แม่บันไดเหล็ก CH-200x90x30.3 kg/m
เสา คสล.
คานเหล็ก CH-200x90x30.3 kg/m
0.025
0.125
0.30
0.125
0.025
6 M16 J-BOLTS ระยะฝัง 0.40 m
(GRADE SS400 MIN)
STEEL PLATE หนา 12 mm

รูปตัด Ⓐ - Ⓐ
มาตราส่วน 1 : 10

การไฟฟ้าฝ่ายผลิตแห่งประเทศไทย

ฝ่ายออกแบบและบริหารงานก่อสร้าง
ได้รับการรับรอง ISO 9001:2008
53 หมู่ 2 ถนนจรัญสนิทวงศ์ บางกรวย นนทบุรี 11130 โทร436-1910-3

งานออกแบบ และ เอกสารประกอบแบบถือเป็นสมบัติของ ฝ่ายออกแบบและบริหารงานก่อสร้าง การไฟฟ้าฝ่ายผลิตแห่งประเทศไทย ห้ามผู้ใดนำไปใช้งาน ทำซ้ำ หรือ ดัดแปลง โดยไม่ได้รับอนุญาตเป็นลายลักษณ์อักษร จาก การไฟฟ้าฝ่ายผลิตแห่งประเทศไทย

ออกแบบ

สถาปนิก (นาย อดิศร ศรีสุพรรณ)
สถาปนิกภายใน (นางสาวศานติวร เอื้อประเสริฐ)
(นาย อภิสิทธิ์ ณัฐวรวโรตม์)
วิศวกรโครงสร้าง (นาย ทรงคุณ วิชินโรจน์จรัล)
(นาย กานต์เดช ปั่นเจริญ)
วิศวกรสุขาภิบาล (นาย วัชระ สมโรจน์รัตน์)
วิศวกรไฟฟ้า (นาย ประพัทธ์ ชื่นชุมศรี)
วิศวกรเครื่องกล (นาย อุกฤษฏ์ จำปาชนม์)

ตรวจสอบ

ผู้ควบคุมงาน กฟผ. บุญชัย ผดุงสมบัติถาวร
(นาย บุญชัย ผดุงสมบัติถาวร)
(นาย ดนุพงษ์ สรรพอุดม)
(นาย อภิศักดิ์ รำพึงกิจ)
(นาย นนทชัย สกุลรัศมีไพศาล)
หัวหน้าแผนกบริหารสัญญาก่อสร้างอาคาร (นาย ศรชัย อภิบาลพลธรรม)

เห็นชอบ

(นาย สาโรจน์ จีนโก๊ว)
หัวหน้ากองบริหารงานก่อสร้าง

ผู้รับจ้าง

CAN DO CONSTRUCTION CO.,LTD
222 ถนนเทศบาลรังรักษ์เหนือ แขวงลาดยาว
เขตจตุจักร กรุงเทพมหานคร 10900
TEL. 591–3972 , 591–4906 FAX. 954–3759

เขียนแบบ

(นางสาว กัญญาพัชร แก้วทับทิม)

ตรวจสอบ

(นาย สำราญ เจริญวงค์)

รับรอง

(นาย สำราญ เจริญวงค์)
วิศวกรโครงการ

AS-BUILT DRAWING

งานอาคารปฏิบัติการ (อชน.)

แบบแสดง

แบบขยายบันไดเหล็ก (อาคารปฏิบัติการ 2)

อ้างอิงแบบ กฟผ. เลขที่ SNO-WS12-04-C-32/32	**แบบเลขที่** SNO-WS12-04-C-32/32
เลขที่งาน 257112-04	**จำนวนแผ่น** 32