แก้ไขครั้งที่	AB-SNO-WS12-4-A-01/26	แบบเลขที่

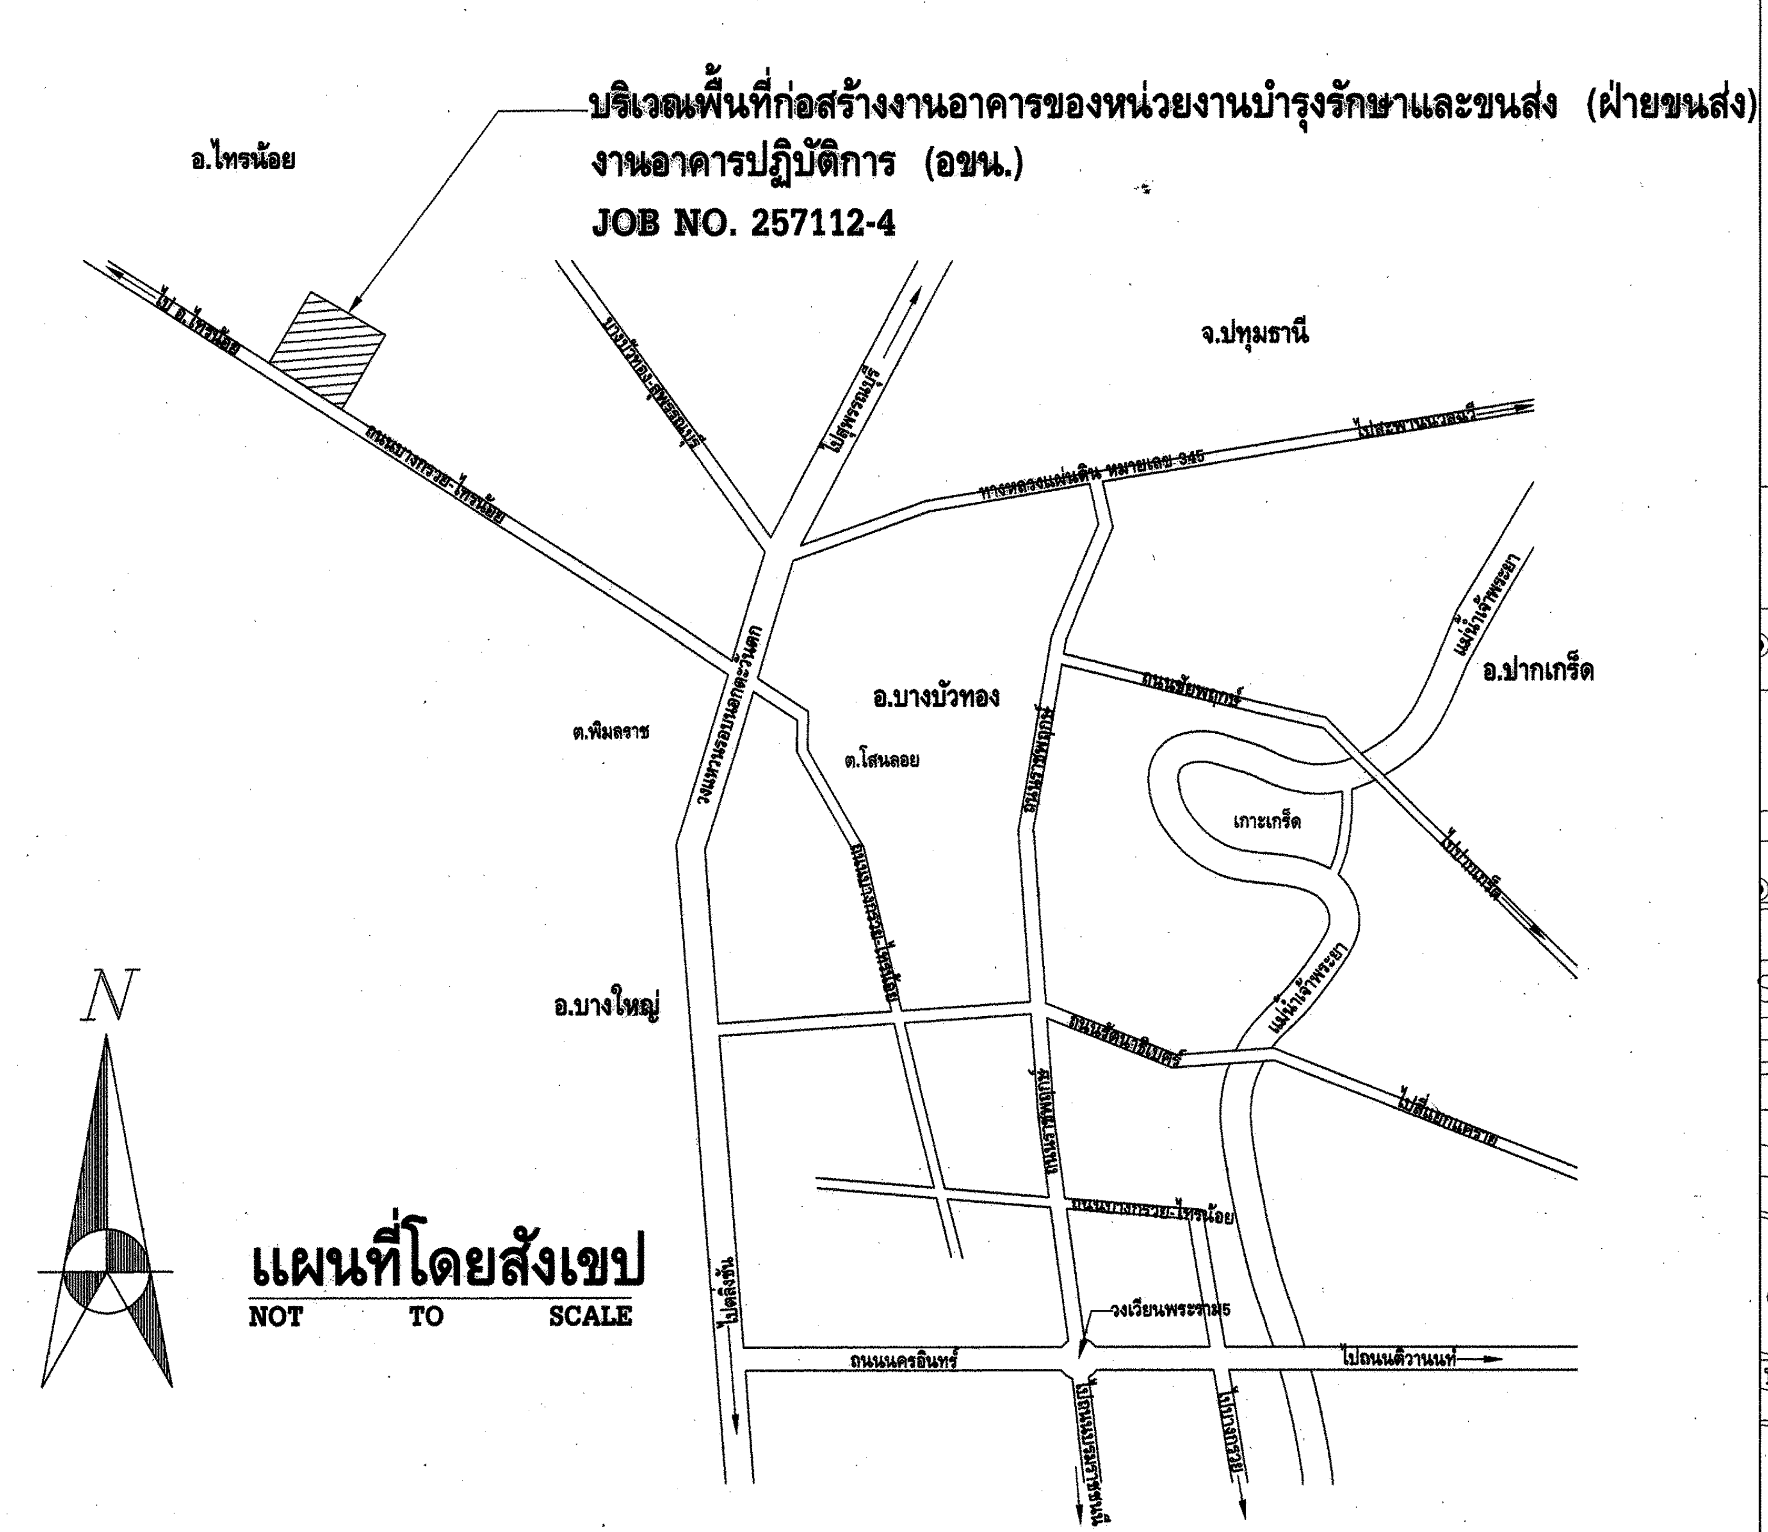

แผนที่โดยสังเขป
NOT TO SCALE

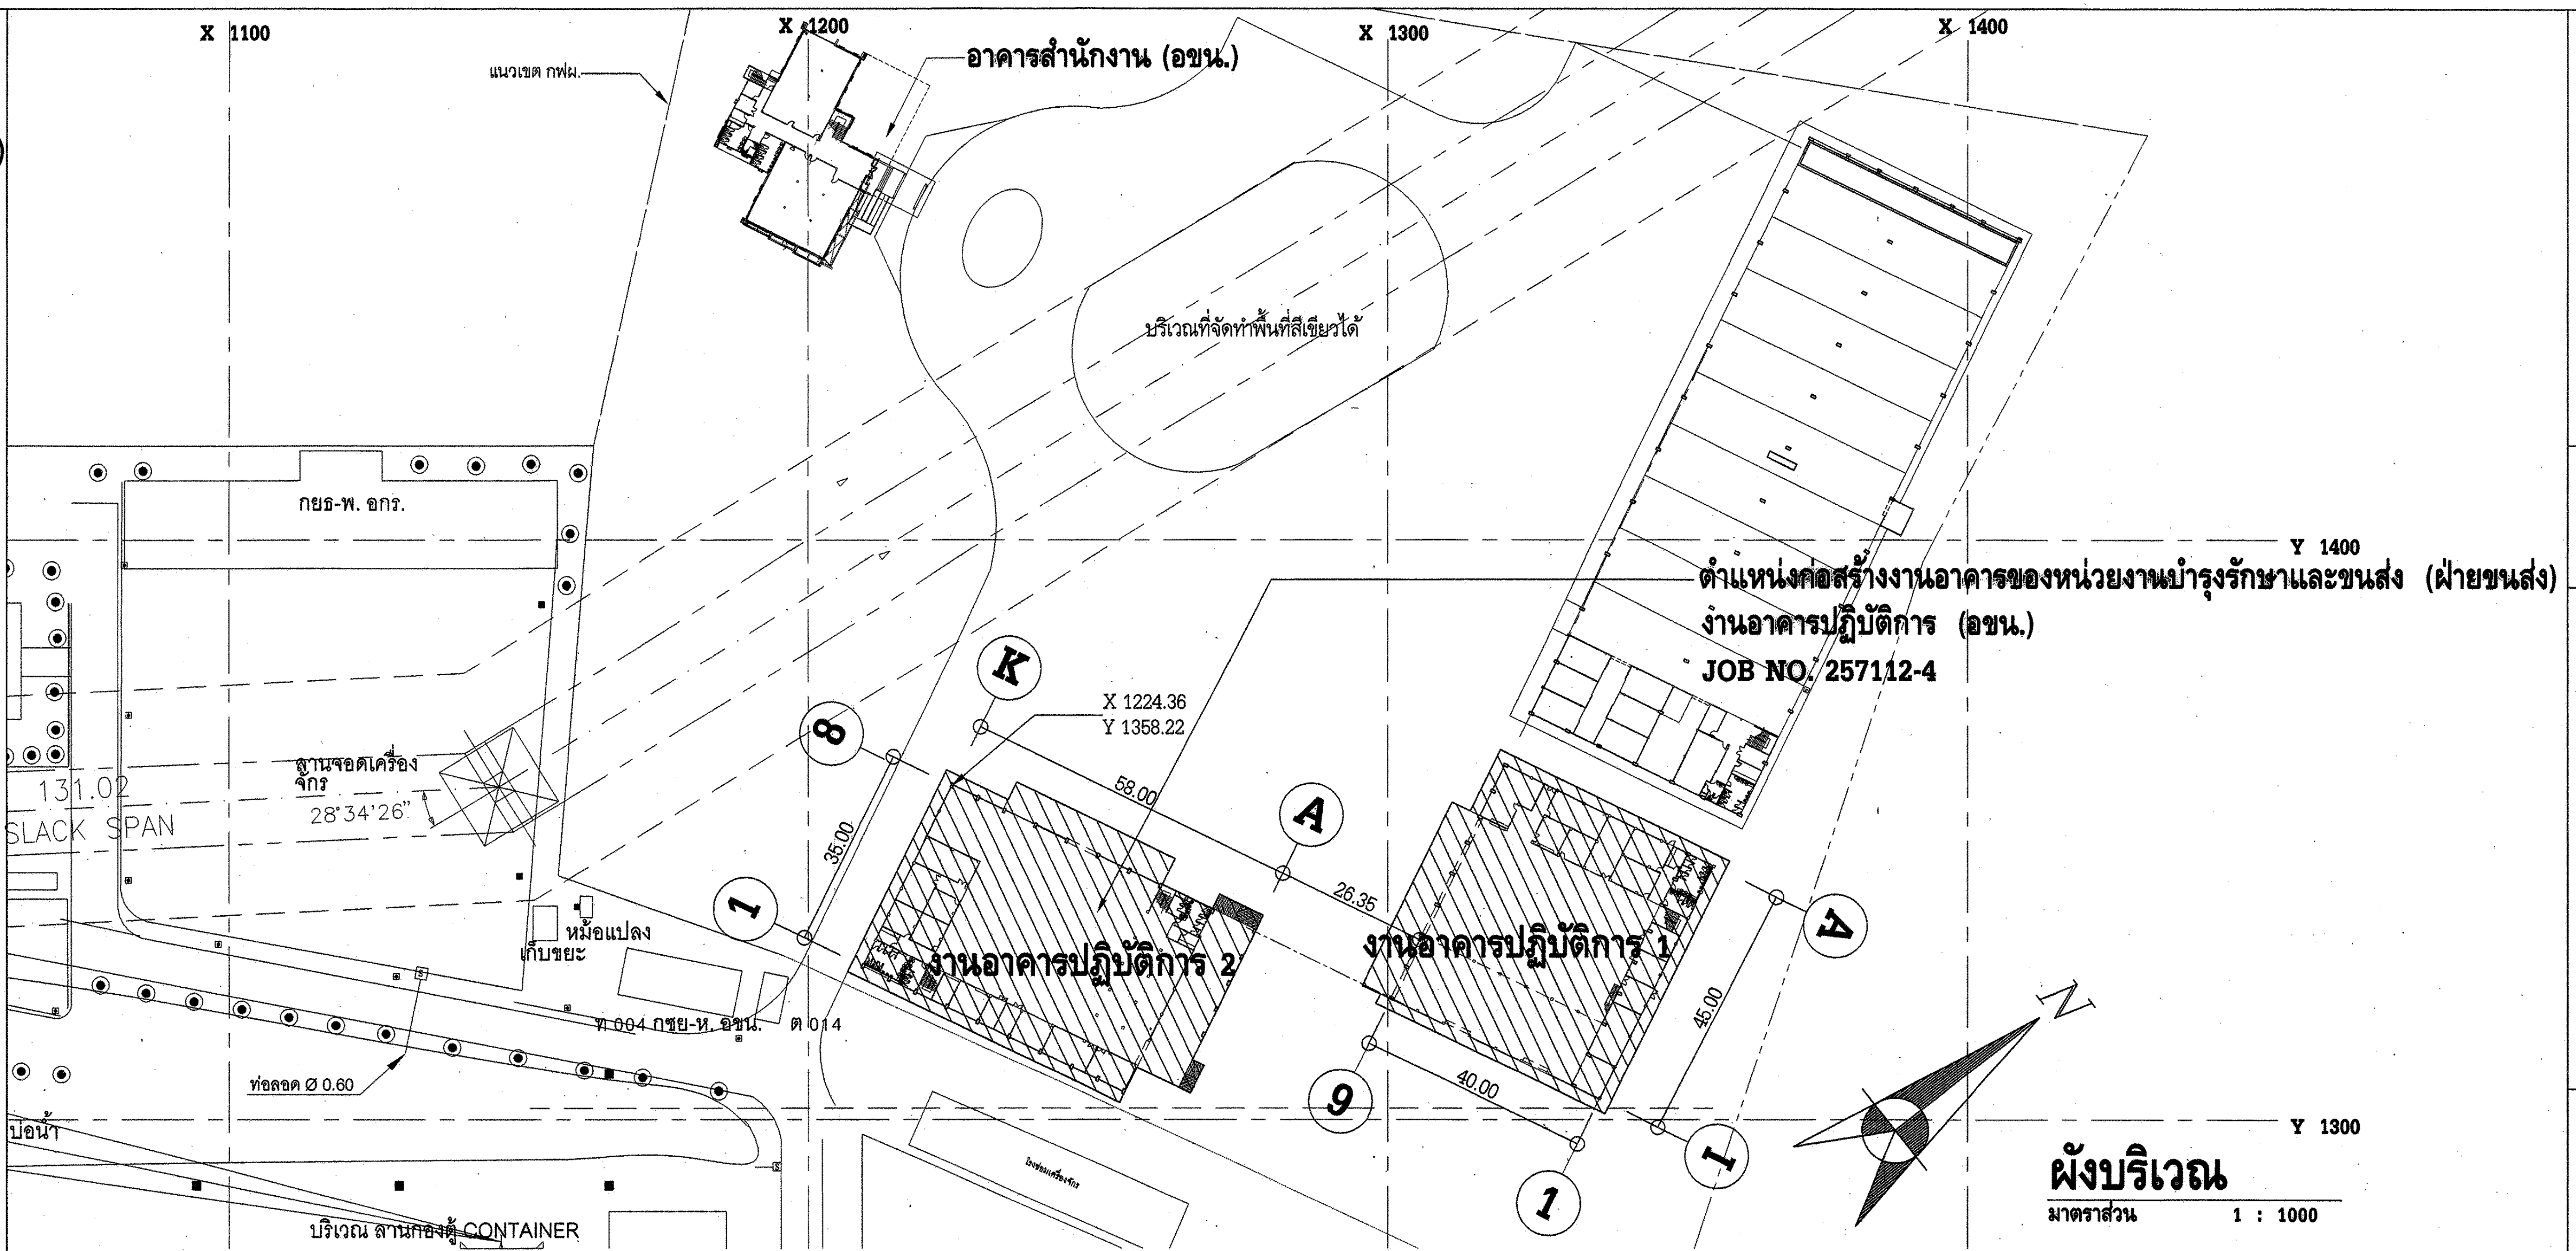

ผังบริเวณ
มาตราส่วน 1 : 1000

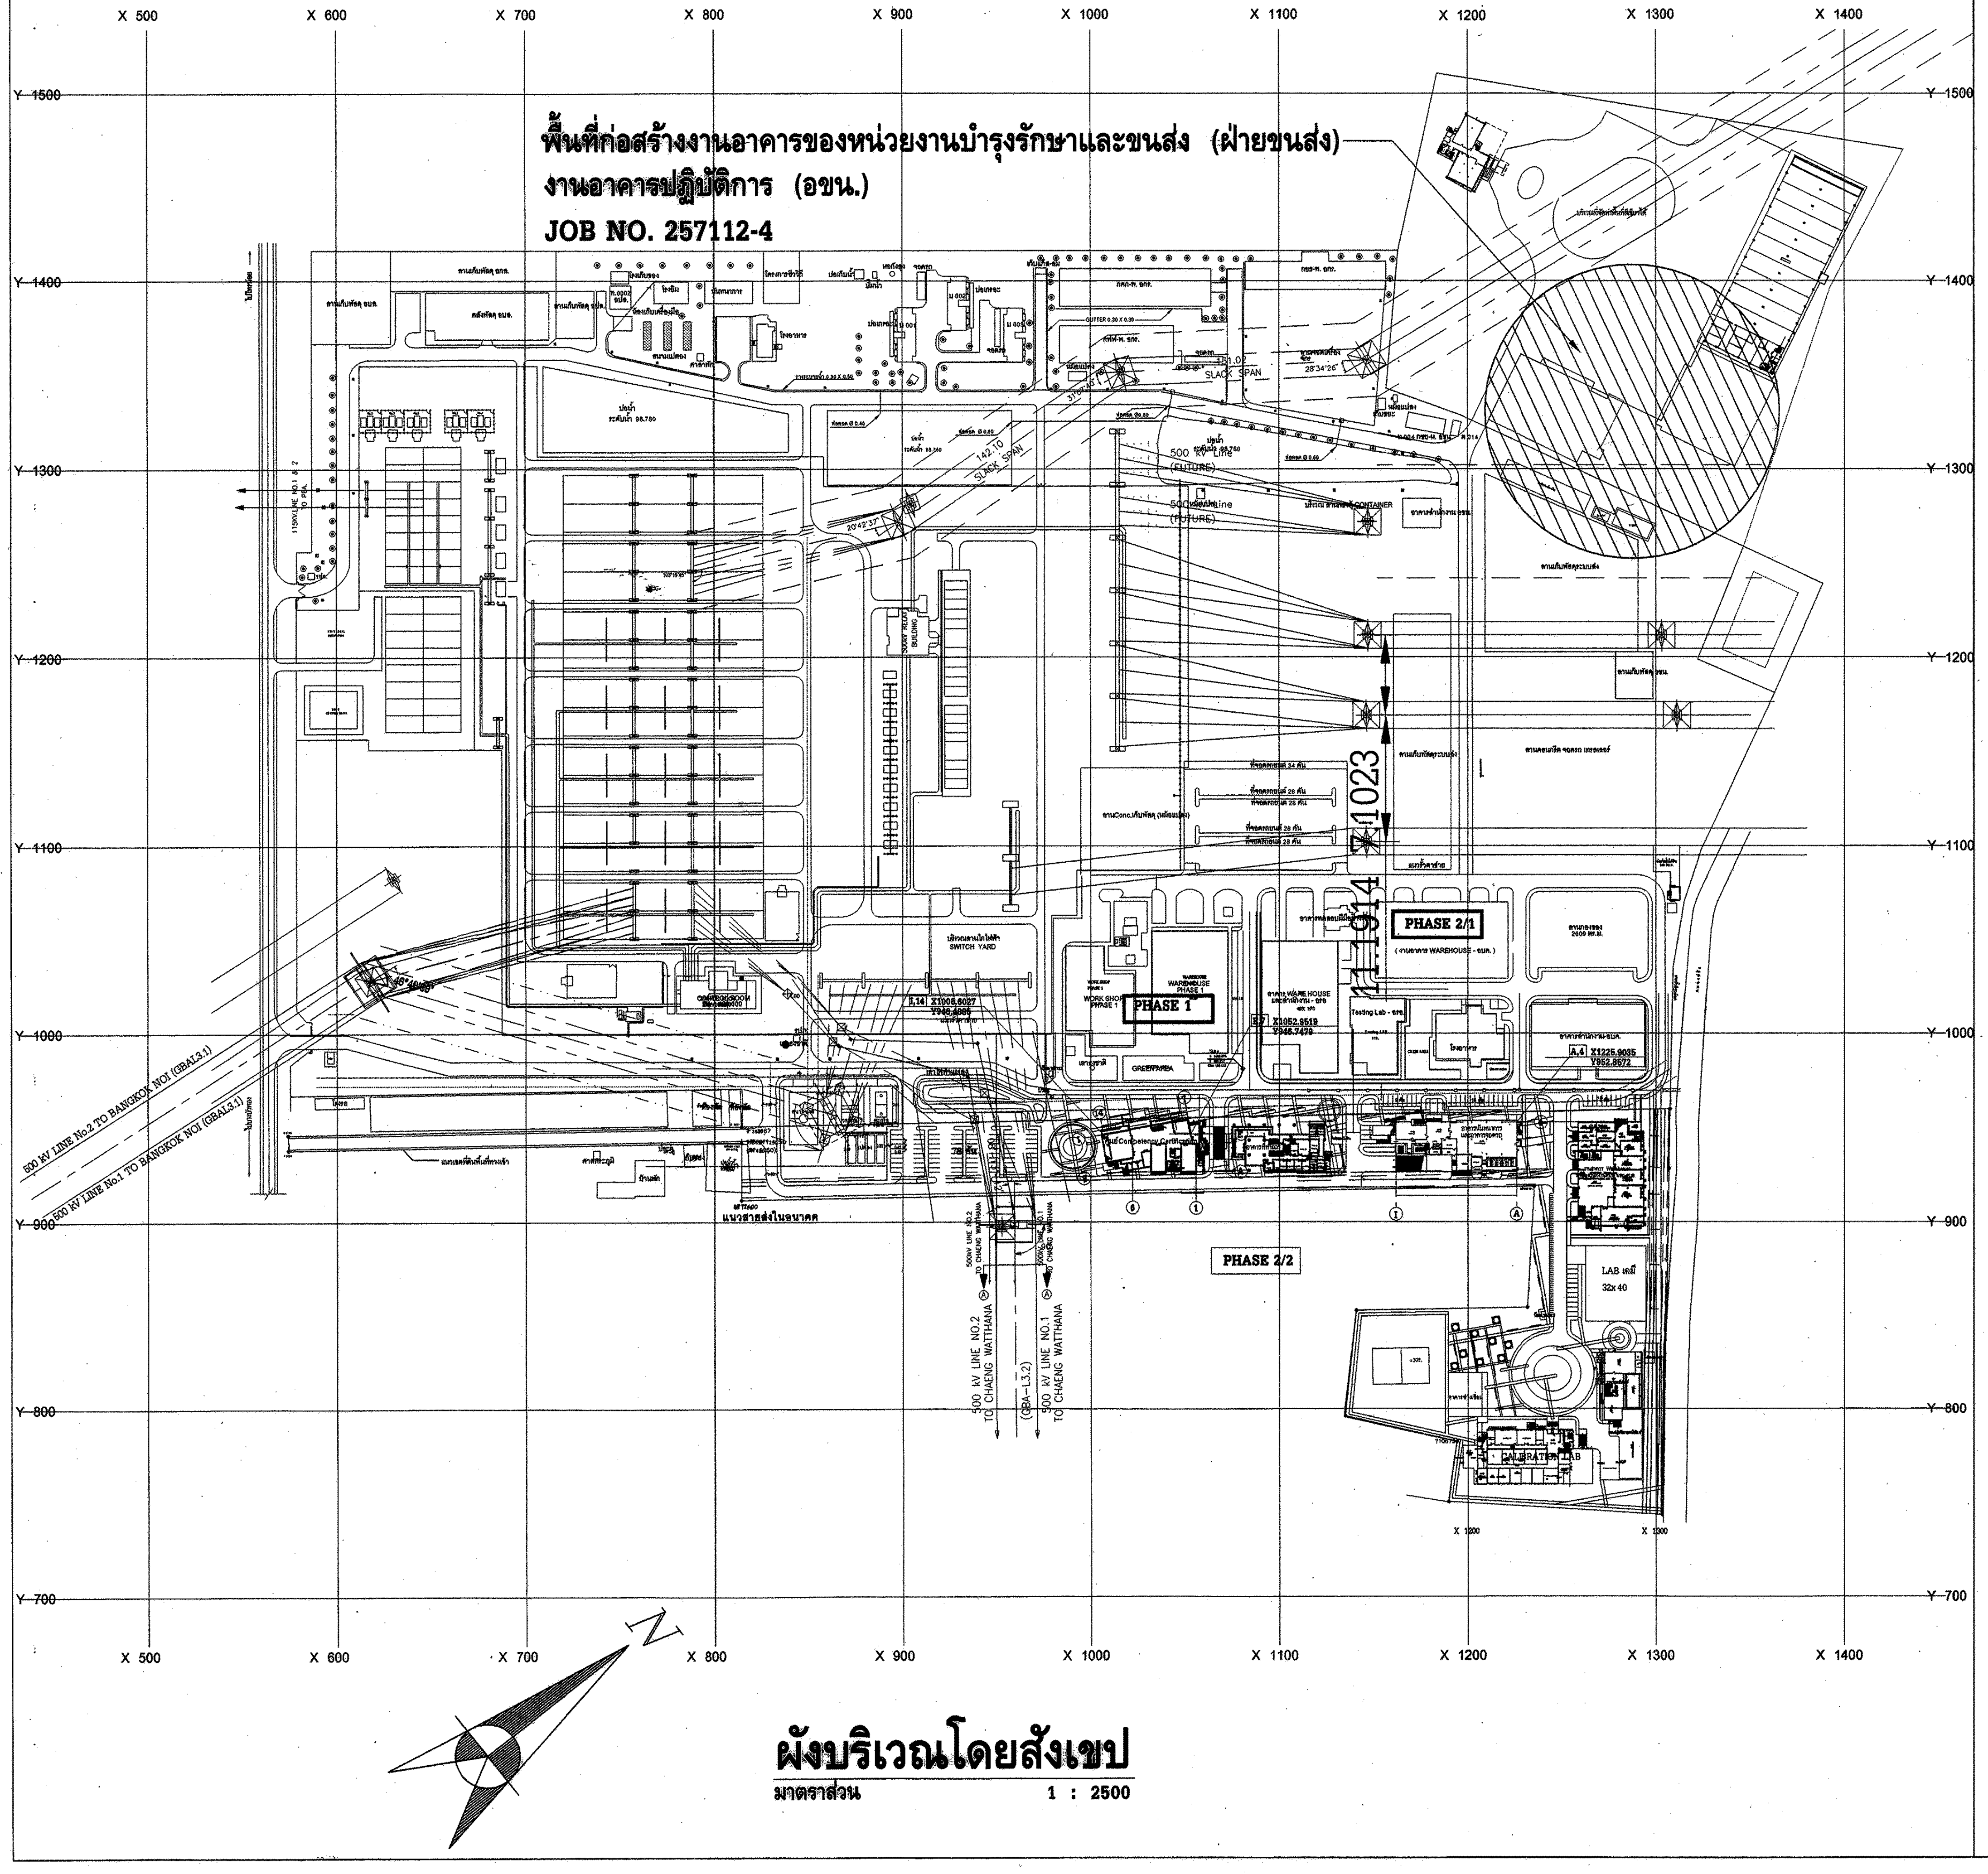
X 500
X 600
X 700
X 800
X 900
X 1000
X 1100
X 1200
X 1300
X 1400
Y 1500
Y 1400
Y 1300
Y 1200
Y 1100
Y 1000
Y 900
Y 800
Y 700
พื้นที่ก่อสร้างงานอาคารของหน่วยงานบำรุงรักษาและขนส่ง (ฝ่ายขนส่ง)
งานอาคารปฏิบัติการ (อขน.)
JOB NO. 257112-4
SLACK SPAN
500 kV Line (FUTURE)
SWITCH YARD
PHASE 1
PHASE 2/1
PHASE 2/2
Y1023
X1914
500 kV LINE No.2 TO BANGKOK NOI (GBAL3.1)
500 kV LINE No.1 TO BANGKOK NOI (GBAL3.1)
500 kV LINE NO.2 TO CHAENG WATTHANA
500 kV LINE NO.1 TO CHAENG WATTHANA
LAB เคมี 32x40
CALIBRATION LAB
N

ผังบริเวณโดยสังเขป
มาตราส่วน 1 : 2500

รายละเอียดประกอบแบบ

ระยะต่าง ๆ ให้ใช้มาตราเมตริก นอกจากระบุไว้เป็นอย่างอื่น

เครื่องหมาย

□	สิ่งก่อสร้างเดิม
▨	งานอาคารของหน่วยงานบำรุงรักษาและขนส่ง (ฝ่ายขนส่ง) งานอาคารปฏิบัติการ (อขน.)
⬚	สิ่งก่อสร้างในอนาคต

หมายเหตุ

1. ระดับอ้างอิง ให้ถือจุด TBM.3 ในผังสำรวจ เป็นหลัก
2. ระดับอ้างอิงในการก่อสร้างอาคาร ให้ถือระดับกึ่งกลางถนน จากหมุดอ้างอิงของ กฟผ.เป็นหลัก
3. การปรับระดับ และ ถมที่ ผู้รับจ้าง เป็นผู้ดำเนินการ
4. ระยะในแบบอาจเปลี่ยนแปลงได้ตามความเหมาะสม (ผังบริเวณ) ทั้งนี้ให้ปรึกษา กฟผ.
5. ระยะต่างๆ ให้ใช้มาตราเมตริก นอกจากระบุเป็นอย่างอื่น
6. ในกรณีที่ตัวเลข และ/หรือ เครื่องหมาย ซึ่งแสดง ขนาด ระยะ หรือ ตำแหน่งขัดแย้ง คลุมเครือ ผู้รับจ้างจะต้องสอบถาม กฟผ. ก่อนดำเนินการก่อสร้างจริง มิเช่นนั้นหากมีความผิดพลาดเกิดขึ้น ผู้รับจ้างจะต้องเป็นผู้รับผิดชอบโดยสิ้นเชิง

สารบัญแบบ

แผ่นที่	รายการ	แบบเลขที่	แก้ไขครั้งที่	หมายเหตุ
	แบบสถาปัตยกรรม			
1	สารบัญแบบ , รายละเอียดประกอบแบบ , ผังบริเวณ ,			
	ผังบริเวณโดยสังเขป , แผนที่โดยสังเขป	AB-SNO-WS12-4-A-01/26		
2	แปลนพื้นชั้นล่าง งานอาคารปฏิบัติการ 1 (อขน.)	AB-SNO-WS12-4-A-02/26		
3	แปลนพื้นชั้นบน งานอาคารปฏิบัติการ 1 (อขน.)	AB-SNO-WS12-4-A-03/26		
4	แปลนหลังคา งานอาคารปฏิบัติการ 1 (อขน.)	AB-SNO-WS12-4-A-04/26		
5	รูปด้าน ①,② งานอาคารปฏิบัติการ 1 (อขน.)	AB-SNO-WS12-4-A-05/26		
6	รูปด้าน ③,④ งานอาคารปฏิบัติการ 1 (อขน.)	AB-SNO-WS12-4-A-06/26		
7	รูปตัด Ⓐ,Ⓑ งานอาคารปฏิบัติการ 1 (อขน.)	AB-SNO-WS12-4-A-07/26		
8	แบบขยายบันได 1 งานอาคารปฏิบัติการ 1 (อขน.) ,			
	แบบขยายบันได 2 งานอาคารปฏิบัติการ 1 (อขน.)	AB-SNO-WS12-4-A-08/26		
9	แบบขยายบันได 3 งานอาคารปฏิบัติการ 1 (อขน.)	AB-SNO-WS12-4-A-09/26		
10	แบบขยายห้องน้ำ 1 งานอาคารปฏิบัติการ 1 (อขน.)	AB-SNO-WS12-4-A-10/26		
11	แบบขยายหลังคาคุมทางเข้า , แบบขยายรางน้ำ ,			
	แบบขยายหลังคาโครง Truss งานอาคารปฏิบัติการ 1 (อขน.)	AB-SNO-WS12-4-A-11/26		
12	แบบขยายประตูพร้อมรายละเอียด งานอาคารปฏิบัติการ 1 (อขน.)	AB-SNO-WS12-4-A-12/26		
13	แบบขยายหน้าต่างพร้อมรายละเอียด งานอาคารปฏิบัติการ 1 (อขน.)	AB-SNO-WS12-4-A-13/26		
14	แปลนพื้นชั้นล่าง งานอาคารปฏิบัติการ 2 (อขน.)	AB-SNO-WS12-4-A-14/26		
15	แปลนพื้นชั้นบน งานอาคารปฏิบัติการ 2 (อขน.)	AB-SNO-WS12-4-A-15/26		
16	แปลนหลังคา งานอาคารปฏิบัติการ 2 (อขน.)	AB-SNO-WS12-4-A-16/26		
17	รูปด้าน ①,② งานอาคารปฏิบัติการ 2 (อขน.)	AB-SNO-WS12-4-A-17/26		
18	รูปด้าน ③,④ งานอาคารปฏิบัติการ 2 (อขน.)	AB-SNO-WS12-4-A-18/26		
19	รูปตัด Ⓐ,Ⓑ,Ⓒ งานอาคารปฏิบัติการ 2 (อขน.)	AB-SNO-WS12-4-A-19/26		
20	แบบขยายบันได 1 งานอาคารปฏิบัติการ 2 (อขน.) ,			
	แบบขยายบันได 2 งานอาคารปฏิบัติการ 2 (อขน.)	AB-SNO-WS12-4-A-20/26		
21	แบบขยายห้องน้ำ 1 งานอาคารปฏิบัติการ 2 (อขน.)	AB-SNO-WS12-4-A-21/26		
22	แบบขยายห้องน้ำ 2 งานอาคารปฏิบัติการ 2 (อขน.)	AB-SNO-WS12-4-A-22/26		
23	แบบขยายรางน้ำ , แบบขยายหลังคาโครง Truss			
	งานอาคารปฏิบัติการ 2 (อขน.)	AB-SNO-WS12-4-A-23/26		
24	แบบขยายประตูพร้อมรายละเอียด งานอาคารปฏิบัติการ 2 (อขน.)	AB-SNO-WS12-4-A-24/26		
25	แบบขยายหน้าต่างพร้อมรายละเอียด งานอาคารปฏิบัติการ 2 (อขน.)	AB-SNO-WS12-4-A-25/26		
26	รายละเอียดประกอบแบบ	AB-SNO-WS12-4-A-26/26		
	รวมแบบทั้งหมด จำนวน 26 แผ่น			

กฟผ

การไฟฟ้าฝ่ายผลิตแห่งประเทศไทย
ฝ่ายออกแบบและบริหารงานก่อสร้าง
ได้รับการรับรอง ISO 9001:2008
53 หมู่ 2 ถนนจรัญสนิทวงศ์ บางกรวย นนทบุรี 11130 โทร436-1910-3

งานออกแบบ และ เอกสารประกอบแบบถือเป็นสมบัติของ ฝ่ายออกแบบและบริหารงานก่อสร้าง การไฟฟ้าฝ่ายผลิตแห่งประเทศไทย ห้ามผู้ใดนำไปใช้งาน ทำซ้ำ หรือ ดัดแปลง โดยไม่ได้รับอนุญาตเป็นลายลักษณ์อักษร จาก การไฟฟ้าฝ่ายผลิตแห่งประเทศไทย

ออกแบบ

สถาปนิก (นาย อดิศร ศรีสุพรรณ)
สถาปนิกภายใน (นางสาวศานติวร เอื้อประเสริฐ)
(นาย อภิสิทธิ์ ณัฐวรวโรตม์)
วิศวกรโครงสร้าง (นาย ทรงคุณ วิชินโรจน์จรัล)
(นาย กานต์เดช ปั่นเจริญ)
วิศวกรสุขาภิบาล (นาย วัชระ สมโรจน์รัตน์)
วิศวกรไฟฟ้า (นาย ประพัทธ์ ชื่นชุมศรี)
วิศวกรเครื่องกล (นาย อุกฤษฎ์ จำปาชนม์)

ตรวจสอบ

ผู้ควบคุมงาน กฟผ. บุญชัย ผดุงสมบัติถาวร
(นาย บุญชัย ผดุงสมบัติถาวร)
(นาย ดนุพงษ์ สรรพอุดม)
(นาย อภิศักดิ์ รำพึงกิจ)
(นาย นนทชัย สกุลรัศมีไพศาล)
หัวหน้าแผนกบริหารสัญญาก่อสร้างอาคาร
(นาย ศรชัย อภิบาลพลธรรม)

เห็นชอบ

(นาย สาโรจน์ จีนโก๊ว)
หัวหน้ากองบริหารงานก่อสร้าง

ผู้รับจ้าง

CAN DO CONSTRUCTION CO.,LTD
222 ถนนเทศบาลรังรักษ์เหนือ แขวงลาดยาว
เขตจตุจักร กรุงเทพมหานคร 10900
TEL. 591-3972 , 591-4906 FAX. 954-3759

เขียนแบบ
(นางสาว กัญญาพัชร แก้วทับทิม)

ตรวจสอบ
(นาย สำราญ เจริญวงศ์)

รับรอง
(นาย สำราญ เจริญวงศ์)
วิศวกรโครงการ

AS-BUILT DRAWING

งานอาคารปฏิบัติการ (อขน.)

แบบแสดง
สารบัญแบบ , รายละเอียดประกอบแบบ , ผังบริเวณ , ผังบริเวณโดยสังเขป , แผนที่โดยสังเขป

อ้างอิงแบบ กฟผ. เลขที่	แบบเลขที่
SNO-WS12-4-A-01/24	AB-SNO-WS12-4-A-01/26
เลขที่งาน	**จำนวนแผ่น**
257112-4	26