AB-SNO-WS12-4-A-02/26

	รายละเอียดพื้น
พ1	พื้น คสล. ปูกระเบื้องเซรามิค ขนาด 24" x 24" รุ่น VANILLA NANO ของ COTTO
พ2	พื้น คสล. ปูกระเบื้องเซรามิค ขนาด 12" x 12" ชนิดกันลื่น รุ่น BELLINGEN ASH ของ COTTO
พ3	พื้น คสล. ผิวซีเมนต์ Floor Hardener สีเขียว และเติมสาร Lithium Based ผิวหน้า รุ่น Pro - Act
	ของ บริษัท โปร-แอ็คมาร์เก็ตติ้ง กรุ๊ป จำกัด
พ4	พื้นค.ส.ล.ผิวขัดมัน
พ5	พื้นค.ส.ล.ปูกระเบื้องยาง HOMOGENOUS TYPE ขนาด 30x30 ซม. หนา 2.5 มม. รุ่น D-22 ของ Dynoflex
พ6	พื้นค.ส.ล. ทำแนวเซาะร่องผิวหน้า Ramp กว้าง 2 ซม. ลึก 1 ซม. @ 0.20 ม.
	รายละเอียดผนัง
ผ1	ผนังคอนกรีตมวลเบา หนา 7.5 ซม.ขนาด 0.20 x 0.60 ม. ฉาบปูนก่อของอิฐมวลเบา เซาะร่องตามแบบ
	ด้วยร่อง PVC กว้าง 20 มม. ของ APACE
ผ1'	ผนังคอนกรีตมวลเบา หนา 20 ซม.ขนาด 0.20 x 0.60 ม. ฉาบปูนก่อของอิฐมวลเบา เซาะร่องตามแบบ
	ด้วยร่อง PVC กว้าง 25 มม. ของ APACE
ผ2	ผนังอิฐมอญ ครึ่งแผ่นฉาบเรียบทาสี เซาะร่องตามแบบ ด้วยร่อง PVC เกรดเอ กว้าง 25 มม. ของ APACE
ผ3	ผนังอิฐมอญ ครึ่งแผ่นฉาบเรียบทาสี ฉาบเรียบบุกระเบื้องเซรามิค ขนาด 12"x24"
	รุ่น CHARISMA WHITE ของ COTTO
ผ4	ผนังตาข่ายลวดสานชุบซิงค์ Chain Link "SPW METAL" ของบริษัท ศุภวัฒน์ เมทัล จำกัด เบอร์ 10
	หนา 3.2 มม. ตา 2 นิ้ว
ผ5	ผนังยิปซัม มัลติวอลล์ ตาช้างของเอสซีจี ขนาด 0.6x1.20 หนา 15 มม. ทาสีอคริลิก พร้อมโครงคร่าวโลหะ
	ชุบสังกะสี GypWall ของบริษัท ไทยผลิตภัณฑ์ไทยยิปซั่ม จำกัด มหาชน
ผ6	เกล็ดระบายอากาศโปร่งแสง รูปตัว Z รุ่น COOL-LITE B 400 ของบริษัทแอมเพิลไลท์ ไฟเบอร์กลาส
	(ประเทศไทย) จำกัด
ผ7	แผงกันแดดเคลือบสี รูปตัว Z พร้อมโครงเคร่า รุ่น LOUVRE TYPE 313 ZINCALUME
	ของบริษัท บลูสโคป ไลสาจท์ (ประเทศไทย) จำกัด
ผ7'	แผงกันแดดเคลือบสี รูปตัว Z พร้อมโครงเคร่า รุ่น LOUVRE TYPE 470 ZINCALUME
	ของบริษัท บลูสโคป ไลสาจท์ (ประเทศไทย) จำกัด
ผ8	ผนังแผ่นไฟเบอร์ซีเมนต์ หนา 8 มม. ชนิดขอบลาด Smart board ของเอสซีจี โครงเคร่าเหล็กชุบสังกะสี GypWall
	ของบริษัทไทยผลิตภัณฑ์ยิปซั่มจำกัด (มหาชน)
ผ9	ผนังเหล็กรีดลอน มีค่า Yield Strength ไม่ต่ำกว่า 550 Mpa เคลือบสังกะสีผสม อลูมิเนียม
	ปริมาณการเคลือบไม่น้อยกว่า 150 กรัม/ตร.ม.ความหนารวมชั้นเคลือบ(TCT)ไม่ต่ำกว่า
	0.60 มม.ผลิตตาม มาตราฐานออสเตรเลีย AS 1397-G 550-AZ 150 ของบริษัท บลูสโคป ไลสาจท์
	(ประเทศไทย) จำกัด รุ่น Lysaght Trimdex
	หมายเหตุ จมูกบันได ใช้รุ่น AST-3 สีแร่กากเพชรสีน้ำตาล ของ APACE บัวเชิงผนัง PVC กว้าง 10 ซม. หนา 9 มม. ของ APACE รุ่น B-4 (พ1 , พ7 สีน้ำตาล , พ2 สีเทาเข้ม) (พ2 ในห้องน้ำไม่ติดตั้งบัวเชิงผนัง)

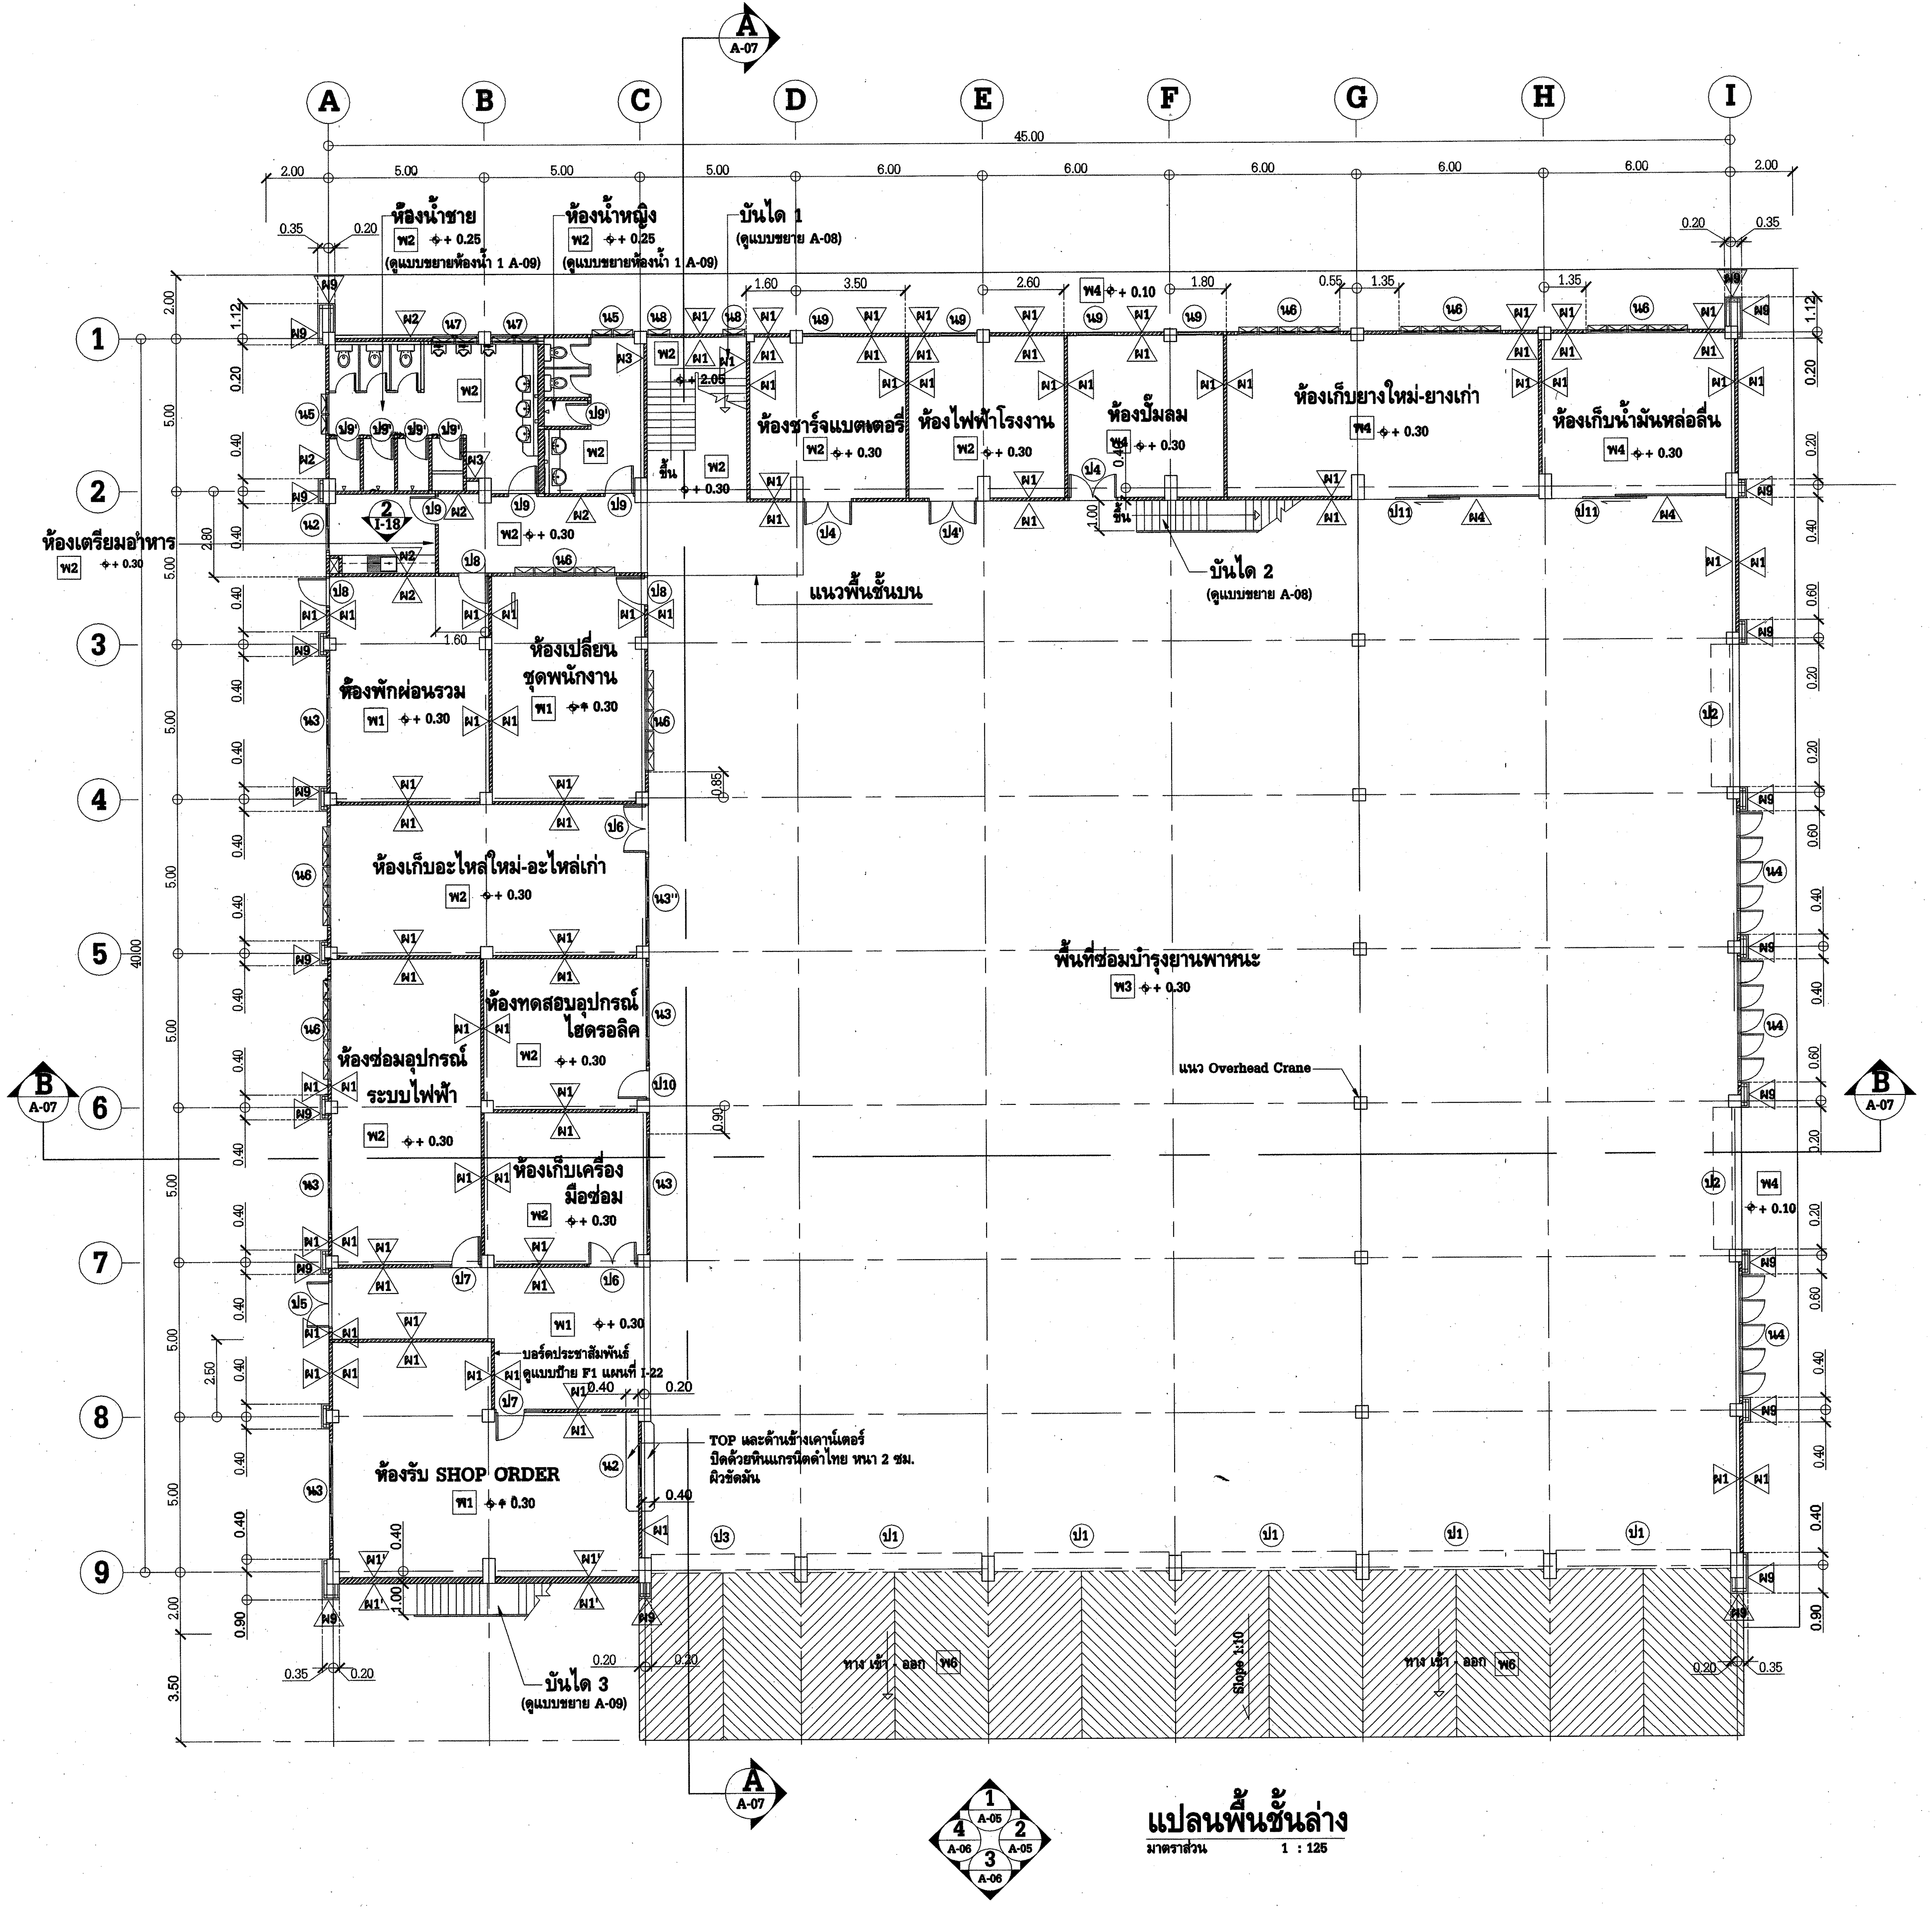
A
B
C
D
E
F
G
H
I
1
2
3
4
5
6
7
8
9
A-07
B
A-07
45.00
2.00
5.00
5.00
5.00
6.00
6.00
6.00
6.00
6.00
2.00
40.00
3.50
0.35
0.20
1.60
3.50
2.60
1.80
0.55
1.35
2.80
2.50
0.85
0.90
1.12
ห้องน้ำชาย
พ2 + 0.25
(ดูแบบขยายห้องน้ำ 1 A-09)
ห้องน้ำหญิง
พ2 + 0.25
(ดูแบบขยายห้องน้ำ 1 A-09)
บันได 1
(ดูแบบขยาย A-08)
+ 2.05
ขึ้น
ห้องชาร์จแบตเตอรี่
พ2 + 0.30
ห้องไฟฟ้าโรงงาน
พ2 + 0.30
พ4 + 0.10
ห้องปั๊มลม
พ4 + 0.30
ห้องเก็บยางใหม่-ยางเก่า
พ4 + 0.30
ห้องเก็บน้ำมันหล่อลื่น
พ4 + 0.30
บันได 2
(ดูแบบขยาย A-08)
แนวพื้นชั้นบน
ห้องเตรียมอาหาร
พ2 + 0.30
2
I-18
ห้องพักผ่อนรวม
พ1 + 0.30
ห้องเปลี่ยน
ชุดพนักงาน
พ1 + 0.30
ห้องเก็บอะไหล่ใหม่-อะไหล่เก่า
พ2 + 0.30
ห้องทดสอบอุปกรณ์
ไฮดรอลิค
พ2 + 0.30
ห้องซ่อมอุปกรณ์
ระบบไฟฟ้า
พ2 + 0.30
ห้องเก็บเครื่อง
มือซ่อม
พ2 + 0.30
พ1 + 0.30
บอร์ดประชาสัมพันธ์
ดูแบบป้าย F1 แผนที่ I-22
ห้องรับ SHOP ORDER
พ1 + 0.30
TOP และด้านข้างเคาน์เตอร์
ปิดด้วยหินแกรนิตดำไทย หนา 2 ซม.
ผิวขัดมัน
บันได 3
(ดูแบบขยาย A-09)
พื้นที่ซ่อมบำรุงยานพาหนะ
พ3 + 0.30
แนว Overhead Crane
พ4 + 0.10
ทาง เข้า - ออก พ6
Slope 1:10
ทาง เข้า - ออก พ6
ป1
ป2
ป3
ป4
ป4'
ป5
ป6
ป7
ป8
ป9
ป9'
ป10
ป11
น2
น3
น3"
น4
น5
น6
น7
น8
น9
ผ1
ผ1'
ผ2
ผ3
ผ4
ผ9
1 A-05
2 A-05
3 A-06
4 A-06

แปลนพื้นชั้นล่าง

มาตราส่วน 1 : 125

งานอาคารปฏิบัติการ 1 (อขน.)

การไฟฟ้าฝ่ายผลิตแห่งประเทศไทย
ฝ่ายออกแบบและบริหารงานก่อสร้าง
ได้รับการรับรอง ISO 9001:2008
53 หมู่ 2 ถนนจรัญสนิทวงศ์ บางกรวย นนทบุรี 11130 โทร436-1910-3

งานออกแบบ และ เอกสารประกอบแบบถือเป็นสมบัติของ ฝ่ายออกแบบและบริหารงานก่อสร้าง การไฟฟ้าฝ่ายผลิตแห่งประเทศไทย ห้ามผู้ใดนำไปใช้งาน ทำซ้ำ หรือ ดัดแปลง โดยไม่ได้รับอนุญาตเป็นลายลักษณ์อักษร จาก การไฟฟ้าฝ่ายผลิตแห่งประเทศไทย

ออกแบบ

สถาปนิก (นาย อดิศร ศรีสุพรรณ)
สถาปนิกภายใน (นางสาวศานติวร เอื้อประเสริฐ)
(นาย อภิสิทธิ์ ณัฐวรวโรตม์)
วิศวกรโครงสร้าง (นาย ทรงคุณ วิชินโรจน์จรัล)
(นาย กานต์เดช ปั่นเจริญ)
วิศวกรสุขาภิบาล (นาย วัชระ สมโรจน์รัตน์)
วิศวกรไฟฟ้า (นาย ประพัทธ์ ชื่นชุมศรี)
วิศวกรเครื่องกล (นาย อุกฤษฎ์ จำปาชนม์)

ตรวจสอบ

ผู้ควบคุมงาน กฟผ. บุญชัย ผดุงสมบัติถาวร
(นาย บุญชัย ผดุงสมบัติถาวร)
(นาย ดนุพงษ์ สรรพอุดม)
(นาย อภิศักดิ์ รำพึงกิจ)
(นาย นนทชัย สกุลรัศมีไพศาล)
หัวหน้าแผนกบริหารสัญญาก่อสร้างอาคาร
(นาย ศรชัย อภิบาลพลธรรม)

เห็นชอบ

(นาย สาโรจน์ จีนโก๊ว)
หัวหน้ากองบริหารงานก่อสร้าง

ผู้รับจ้าง

CAN DO CONSTRUCTION CO.,LTD
222 ถนนเทศบาลรังรักษ์เหนือ แขวงลาดยาว
เขตจตุจักร กรุงเทพมหานคร 10900
TEL. 591-3972 , 591-4906 FAX. 954-3759

เขียนแบบ

(นางสาว กัญญาพัชร แก้วทับทิม)

ตรวจสอบ

(นาย สำราญ เจริญวงศ์)

รับรอง

(นาย สำราญ เจริญวงศ์)
วิศวกรโครงการ

AS-BUILT DRAWING

งานอาคารปฏิบัติการ (อขน.)

แบบแสดง
แปลนพื้นชั้นล่าง งานอาคารปฏิบัติการ 1 (อขน.)

อ้างอิงแบบ กฟผ. เลขที่	แบบเลขที่
SNO-WS12-4-A-02/24	AB-SNO-WS12-4-A-02/26
เลขที่งาน	**จำนวนแผ่น**
257112-4	26