
แบบมาตรฐาน	AB-SNO-WS12-4-A-04/26	แบบแสดง

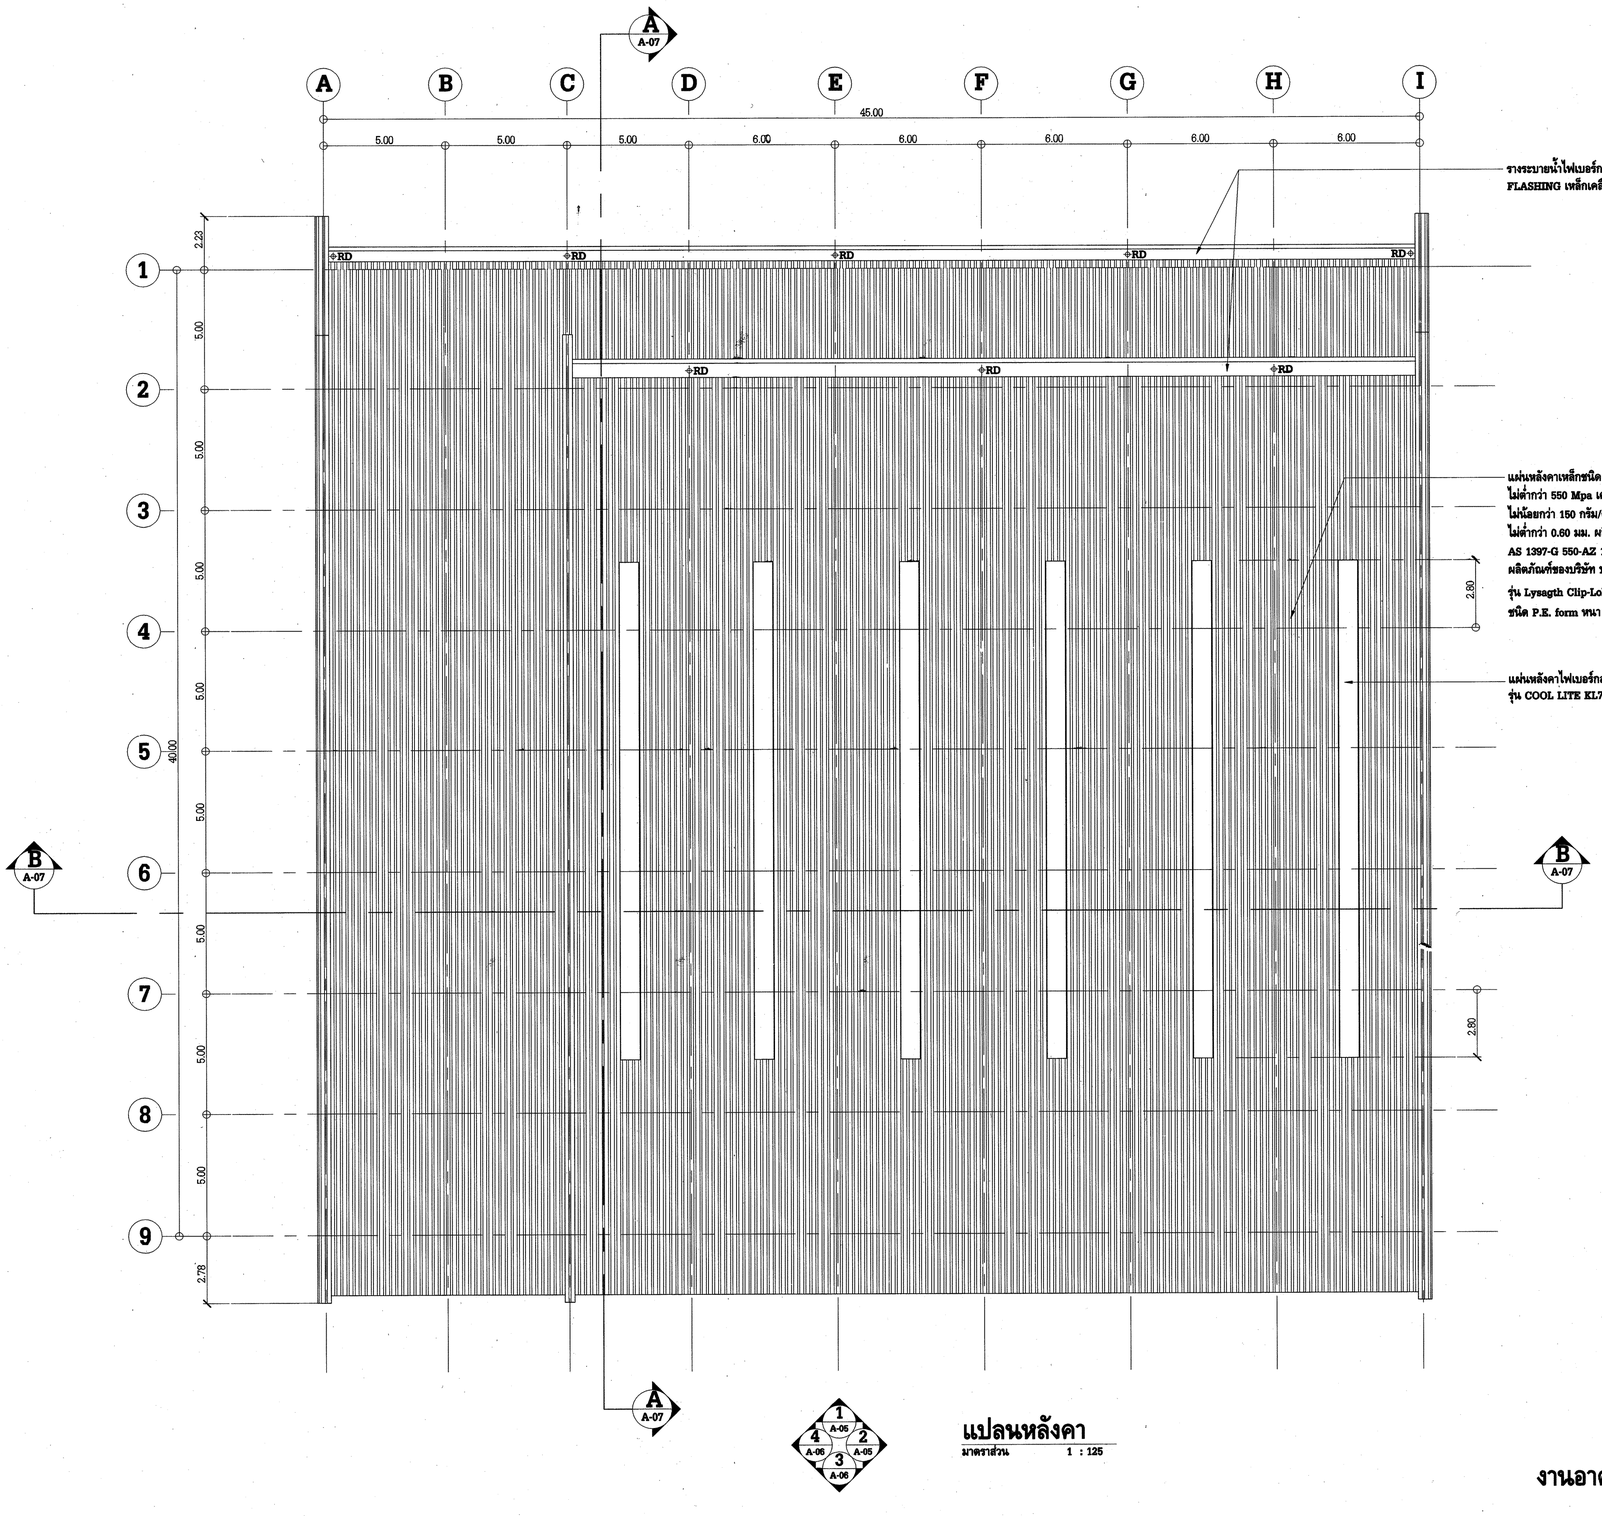

รางระบายน้ำไฟเบอร์กลาสหล่อขึ้นรูป หนา 3 มม.สีเทา ขนาดดูแบบวิศวกรรม
FLASHING เหล็กเคลือบสังกะสีผสมอลูมิเนียม โดยบริษัท พี.แอล.พี.เอส ไฟเบอร์กลาส จำกัด

แผ่นหลังคาเหล็กชนิด BOLTLESS มีค่า Yield Strength
ไม่ต่ำกว่า 550 Mpa เคลือบสังกะสีผสมอลูมิเนียม ปริมาณการเคลือบ
ไม่น้อยกว่า 150 กรัม/ตร.ม. ความหนารวมชั้นเคลือบ(TCT)
ไม่ต่ำกว่า 0.60 มม. ผลิตตามมาตรฐานออสเตรเลีย
AS 1397-G 550-AZ 150 รุ่น Lysagth CLIP-Lok 700
ผลิตภัณฑ์ของบริษัท บลูสโคป ไสสาจท์ (ประเทศไทย) จำกัด
รุ่น Lysagth Clip-Lok 700 ใต้แผ่นหลังคา บุฉนวนกันความร้อน
ชนิด P.E. form หนา 5 มม. ของ บริษัท มิคเซล จำกัด รุ่น PE25 Z

แผ่นหลังคาไฟเบอร์กลาสโปร่งแสงแอมเพิลไลท์
รุ่น COOL LITE KL700 สีขาว

แปลนหลังคา
มาตราส่วน 1 : 125

งานอาคารปฏิบัติการ 1 (อชน.)

การไฟฟ้าฝ่ายผลิตแห่งประเทศไทย
ฝ่ายออกแบบและบริหารงานก่อสร้าง
ได้รับการรับรอง ISO 9001:2008
53 หมู่ 2 ถนนรัฐสนิทวงศ์ บางกรวย นนทบุรี 11130 โทร436-1910-3

งานออกแบบ และ เอกสารประกอบแบบถือเป็นสมบัติของ
ฝ่ายออกแบบและบริหารงานก่อสร้าง การไฟฟ้าฝ่ายผลิตแห่งประเทศไทย
ห้ามผู้ใดนำไปใช้งาน ทำซ้ำ หรือ ดัดแปลง โดยไม่ได้รับอนุญาตเป็น
ลายลักษณ์อักษร จาก การไฟฟ้าฝ่ายผลิตแห่งประเทศไทย

ออกแบบ

สถาปนิก	(นาย อดิศร ศรีสุพรรณ)
สถาปนิกภายใน	(นางสาวศศนิวร เอี่ยมประเสริฐ)
	(นาย อภิสิทธิ์ ณัฐวรวโรหน์)
วิศวกรโครงสร้าง	(นาย ทรงคุณ วิชินโรจน์จัด)
	(นาย กรนต์เดช ปั้นเจริญ)
วิศวกรสุขาภิบาล	(นาย วัชระ สมโรจนวัทน์)
วิศวกรไฟฟ้า	(นาย ประพัทธ์ ชื่นสุมศรี)
วิศวกรเครื่องกล	(นาย อุกฤษฎ์ จำปาทนต์)

ตรวจสอบ

ผู้ควบคุมงาน กฟผ. (นาย บุญเรือง ผดุงธรรมนิติสาร)
(นาย ดนุพงษ์ สรวพจุดม)
(นาย อภิศักดิ์ รำพึงกิจ)
(นาย นนทชัย สกุลรัตน์ไพศาล)
หัวหน้าแผนกบริหารสัญญาก่อสร้างอาคาร (นาย ศรชัย อภิบาลพลธรรม)

เห็นชอบ

(นาย สาโรจน์ จันโท้ว)
หัวหน้าฝ่ายบริหารงานก่อสร้าง

ผู้รับจ้าง

CAN DO CONSTRUCTION CO.,LTD
222 ถนนเทศบาลรังสิต-เหนือ แขวงลาดยาว
เขตจตุจักร กรุงเทพมหานคร 10900
TEL. 591-3972 , 591-4906 FAX. 954-3759

เรียนแบบ

(นางสาว กัญญาพัชร แก้วทับทิม)

ตรวจสอบ

(นาย สำราญ เจริญวงศ์)

รับรอง

(นาย สำราญ เจริญวงศ์)
วิศวกรโครงการ

AS-BUILT DRAWING

งานอาคารปฏิบัติการ (อชน.)

แบบแสดง

แปลนหลังคา งานอาคารปฏิบัติการ 1 (อชน.)

อ้างอิงแบบ กฟผ. เลขที่	แบบเลขที่
SNO-WS12-4-A-04/24	AB-SNO-WS12-4-A-04/26
เลขที่งาน	จำนวนแผ่น
257112-4	26