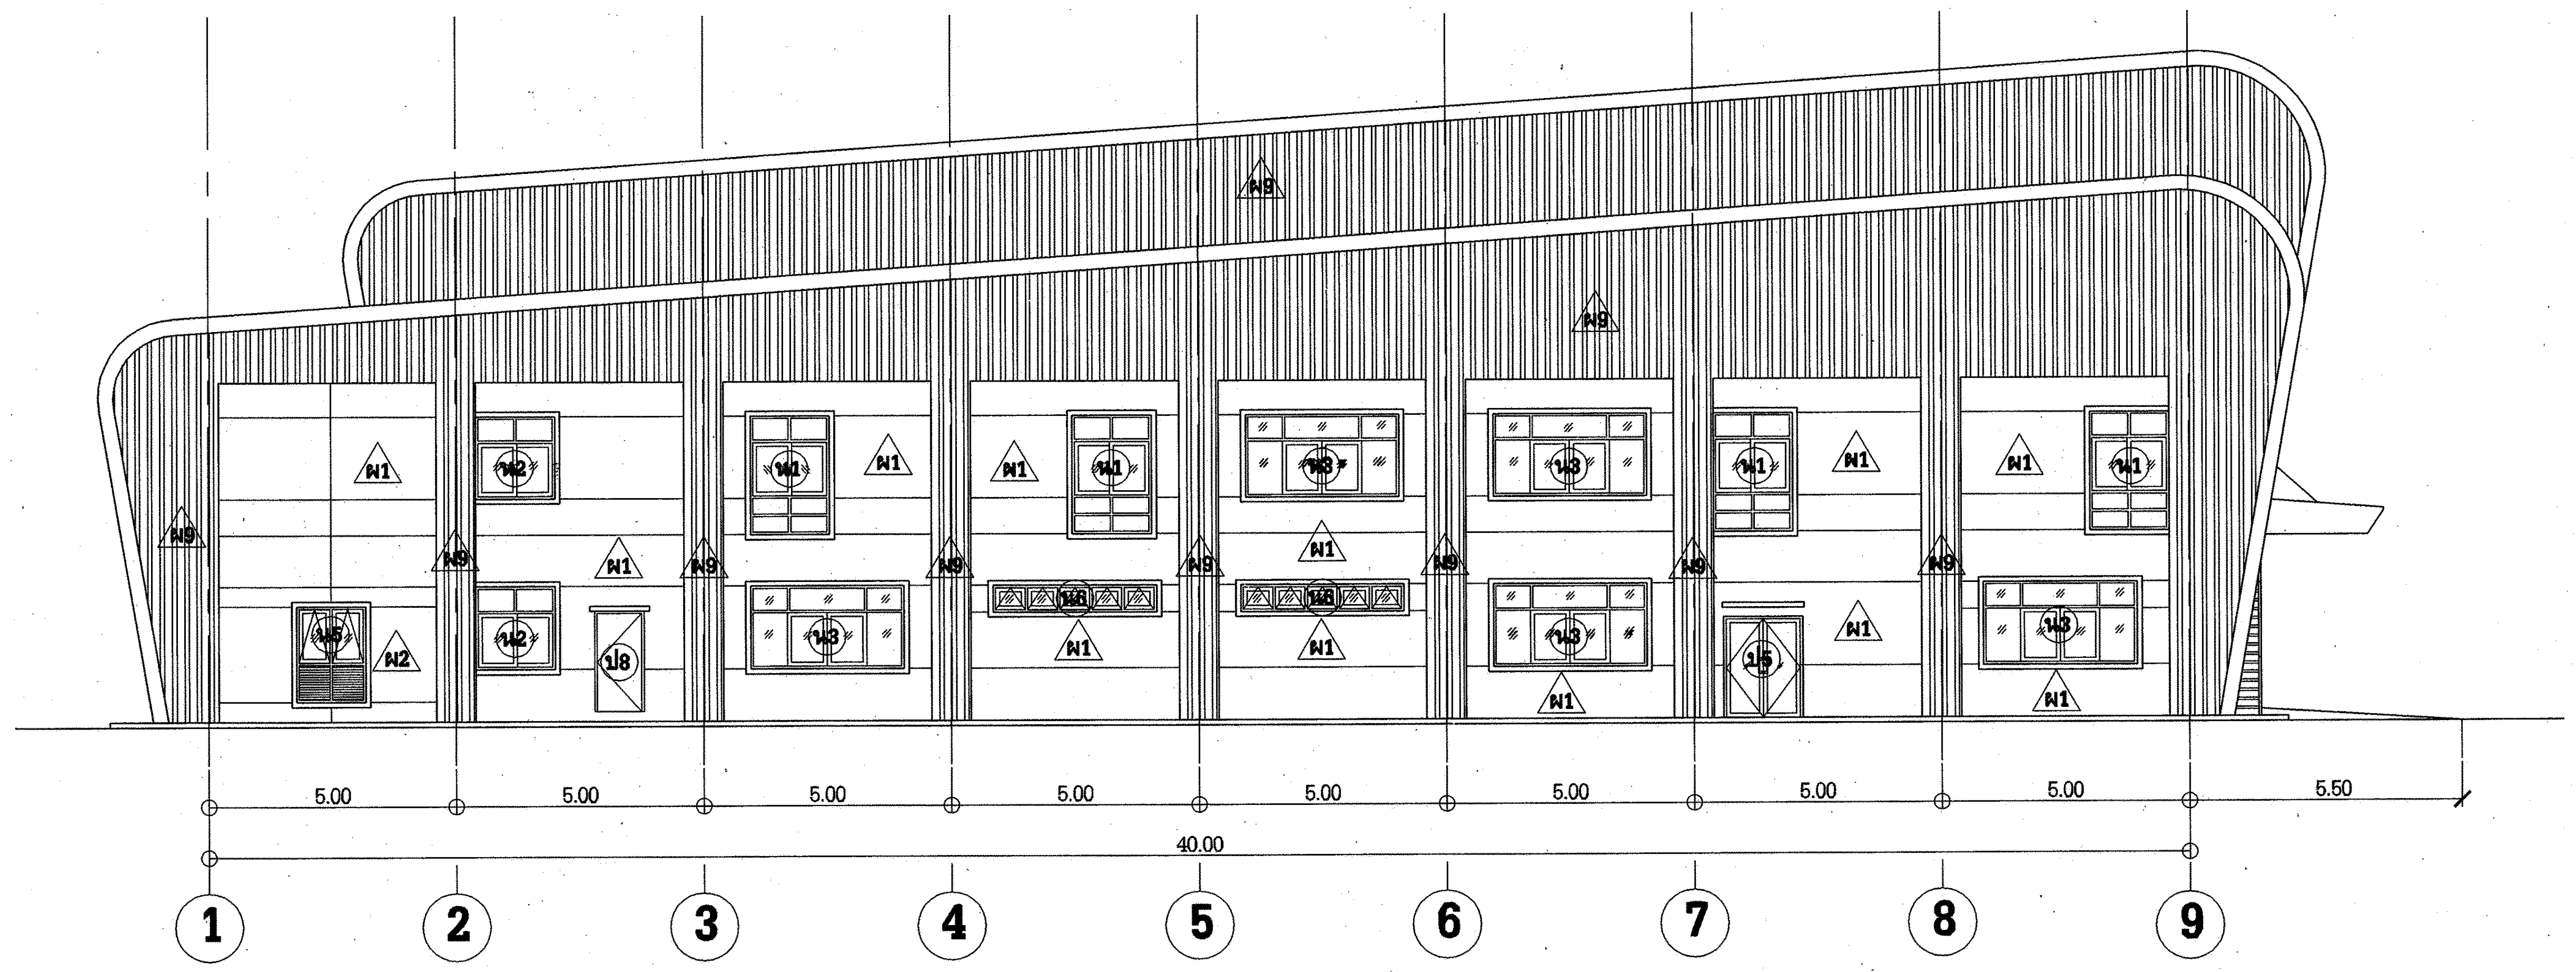

รูปด้าน ② 
มาตราส่วน 1 : 125 A-05

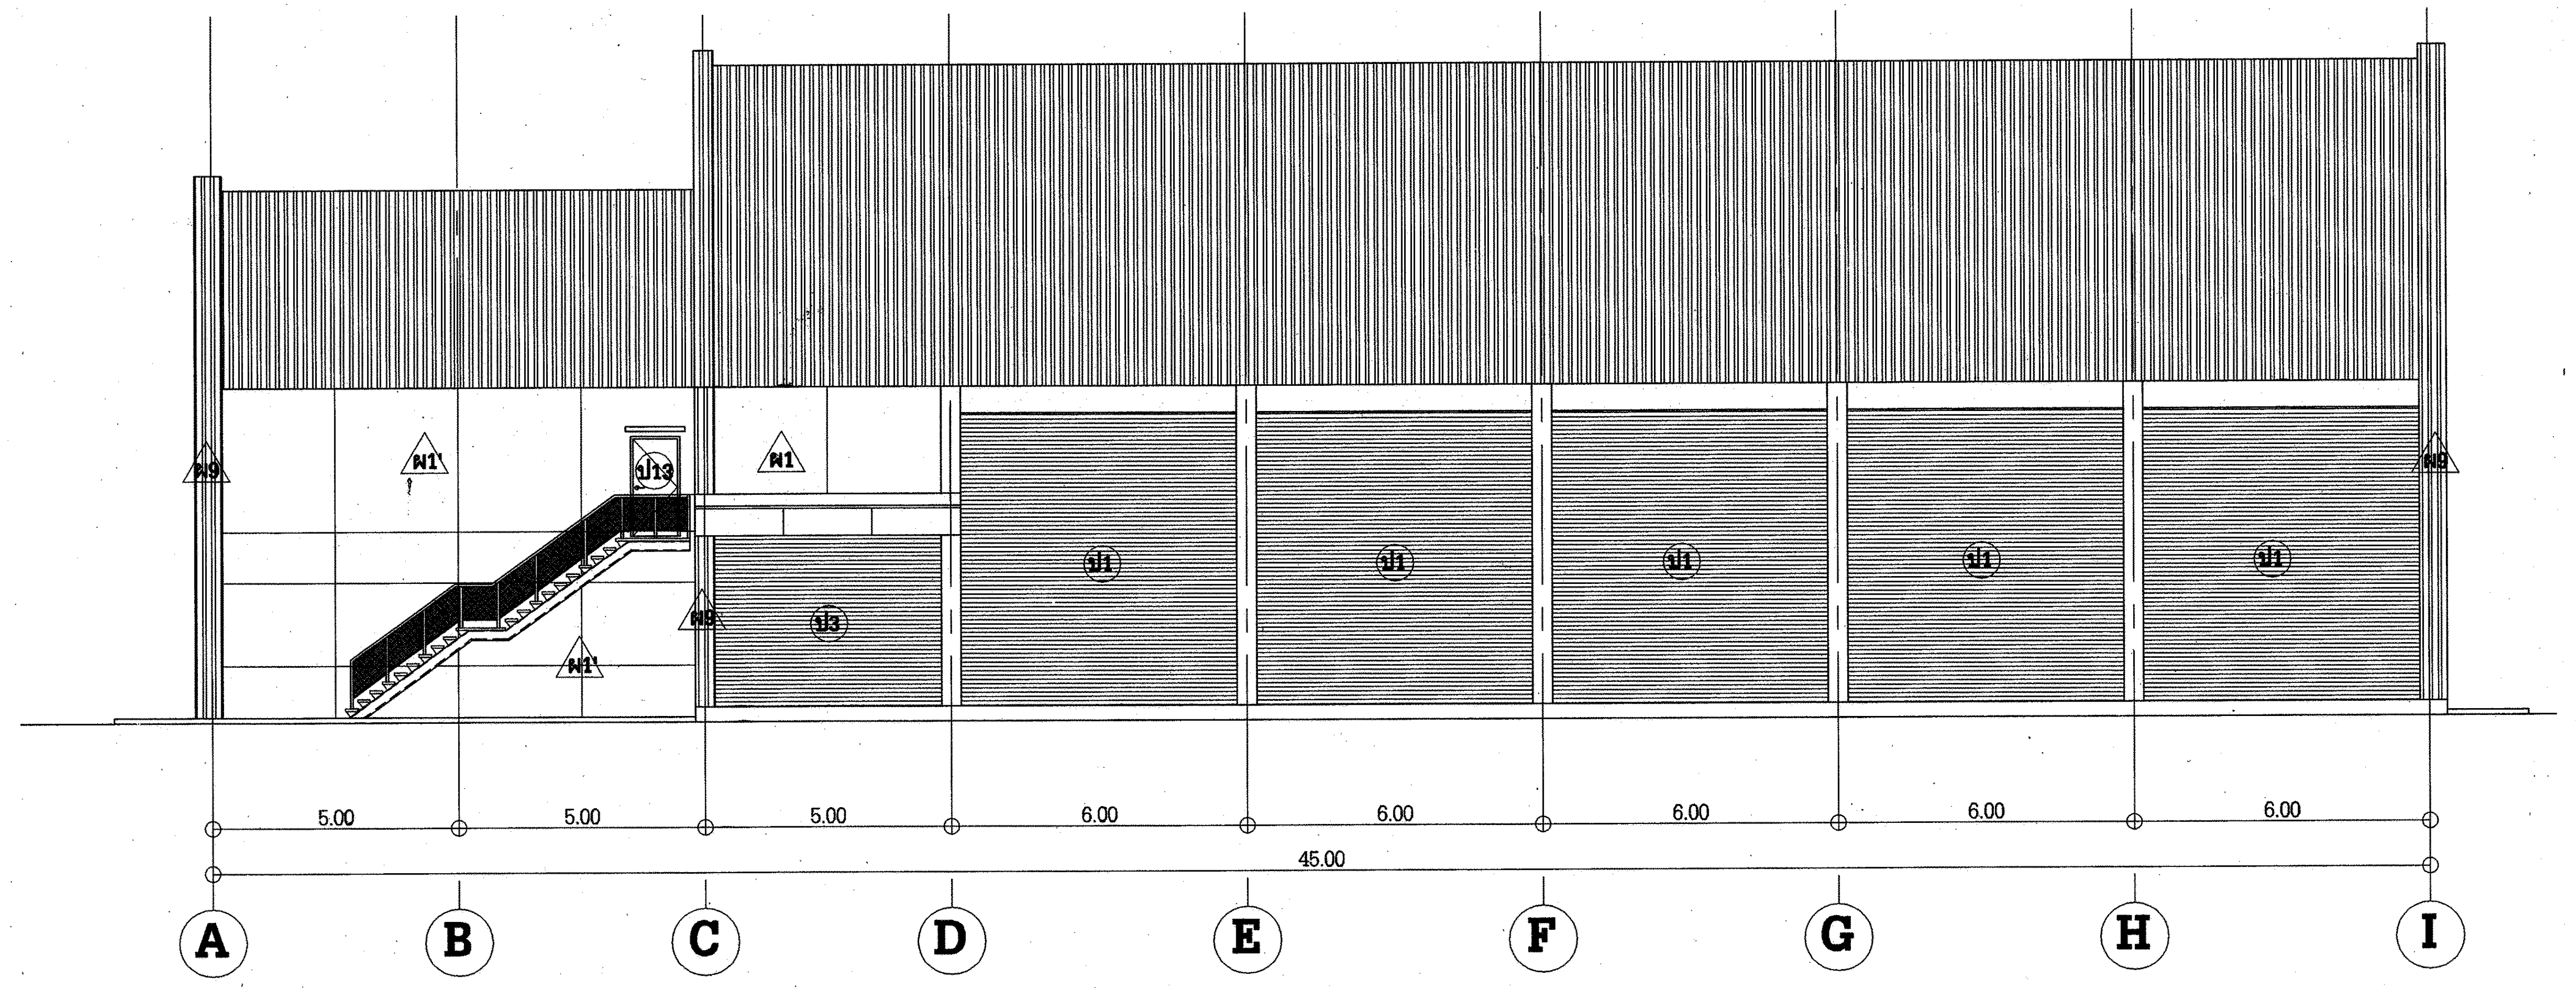

รูปด้าน ① 
มาตราส่วน 1 : 125 A-05

## งานอาคารปฏิบัติการ 1 (อขน.)

**การไฟฟ้าฝ่ายผลิตแห่งประเทศไทย**
**ฝ่ายออกแบบและบริหารงานก่อสร้าง**
**ได้รับการรับรอง ISO 9001:2008**
53 หมู่ 2 ถนนจรัญสนิทวงศ์ บางกรวย นนทบุรี 11130 โทร436-1910-3

งานออกแบบ และ เอกสารประกอบแบบถือเป็นสมบัติของ
ฝ่ายออกแบบและบริหารงานก่อสร้าง การไฟฟ้าฝ่ายผลิตแห่งประเทศไทย
ห้ามผู้ใดนำไปใช้งาน ทำซ้ำ หรือ ดัดแปลง โดยไม่ได้รับอนุญาตเป็น
ลายลักษณ์อักษร จาก การไฟฟ้าฝ่ายผลิตแห่งประเทศไทย

**ออกแบบ**

| | |
|---|---|
| สถาปนิก | ( นาย อดิศร ศรีสุพรรณ ) |
| สถาปนิกภายใน | ( นางสาวศานติวร เอื้อประเสริฐ ) |
| | ( นาย อภิสิทธิ์ ณัฐวรวโรตม์ ) |
| วิศวกรโครงสร้าง | ( นาย ทรงคุณ วิชินโรจน์จรัล ) |
| | ( นาย กานต์เดช ปั่นเจริญ ) |
| วิศวกรสุขาภิบาล | ( นาย วัชระ สมโรจน์รัตน์ ) |
| วิศวกรไฟฟ้า | ( นาย ประพัทธ์ ชื่นชุมศรี ) |
| วิศวกรเครื่องกล | ( นาย อุกฤษฎ์ จำปาชนม์ ) |

**ตรวจสอบ**

ผู้ควบคุมงาน กฟผ. บุญชัย ผดุงสมบัติถาวร
( นาย บุญชัย ผดุงสมบัติถาวร )

( นาย ดนุพงษ์ สรรพอุดม )

( นาย อภิศักดิ์ รำพึงจิต )

( นาย นนทชัย สกุลรัศมีไพศาล )

หัวหน้าแผนกบริหารสัญญาก่อสร้างอาคาร
( นาย ศรชัย อภิบาลพลธรรม )

**เห็นชอบ**

( นาย สาโรจน์ จีนโก๊ว )
หัวหน้ากองบริหารงานก่อสร้าง

**ผู้รับจ้าง**

CAN DO CONSTRUCTION CO.,LTD
222 ถนนเทศบาลรังรักษ์เหนือ แขวงลาดยาว
เขตจตุจักร กรุงเทพมหานคร 10900
TEL. 591-3972 , 591-4906 FAX. 954-3759

**เขียนแบบ**
( นางสาว กัญญาพัชร แก้วทับทิม )

**ตรวจสอบ**
( นาย สำราญ เจริญวงศ์ )

**รับรอง**
( นาย สำราญ เจริญวงศ์ )
วิศวกรโครงการ

# AS-BUILT DRAWING

**งานอาคารปฏิบัติการ (อขน.)**

**แบบแสดง**
รูปด้าน ① , ② งานอาคารปฏิบัติการ 1 (อขน.)

| อ้างอิงแบบ กฟผ. เลขที่ | แบบเลขที่ |
|---|---|
| SNO-WS12-4-A-05/24 | AB-SNO-WS12-4-A-05/26 |
| **เลขที่งาน** | **จำนวนแผ่น** |
| 257112-4 | 26 |