AB-SNO-WS12-4-A-07/26

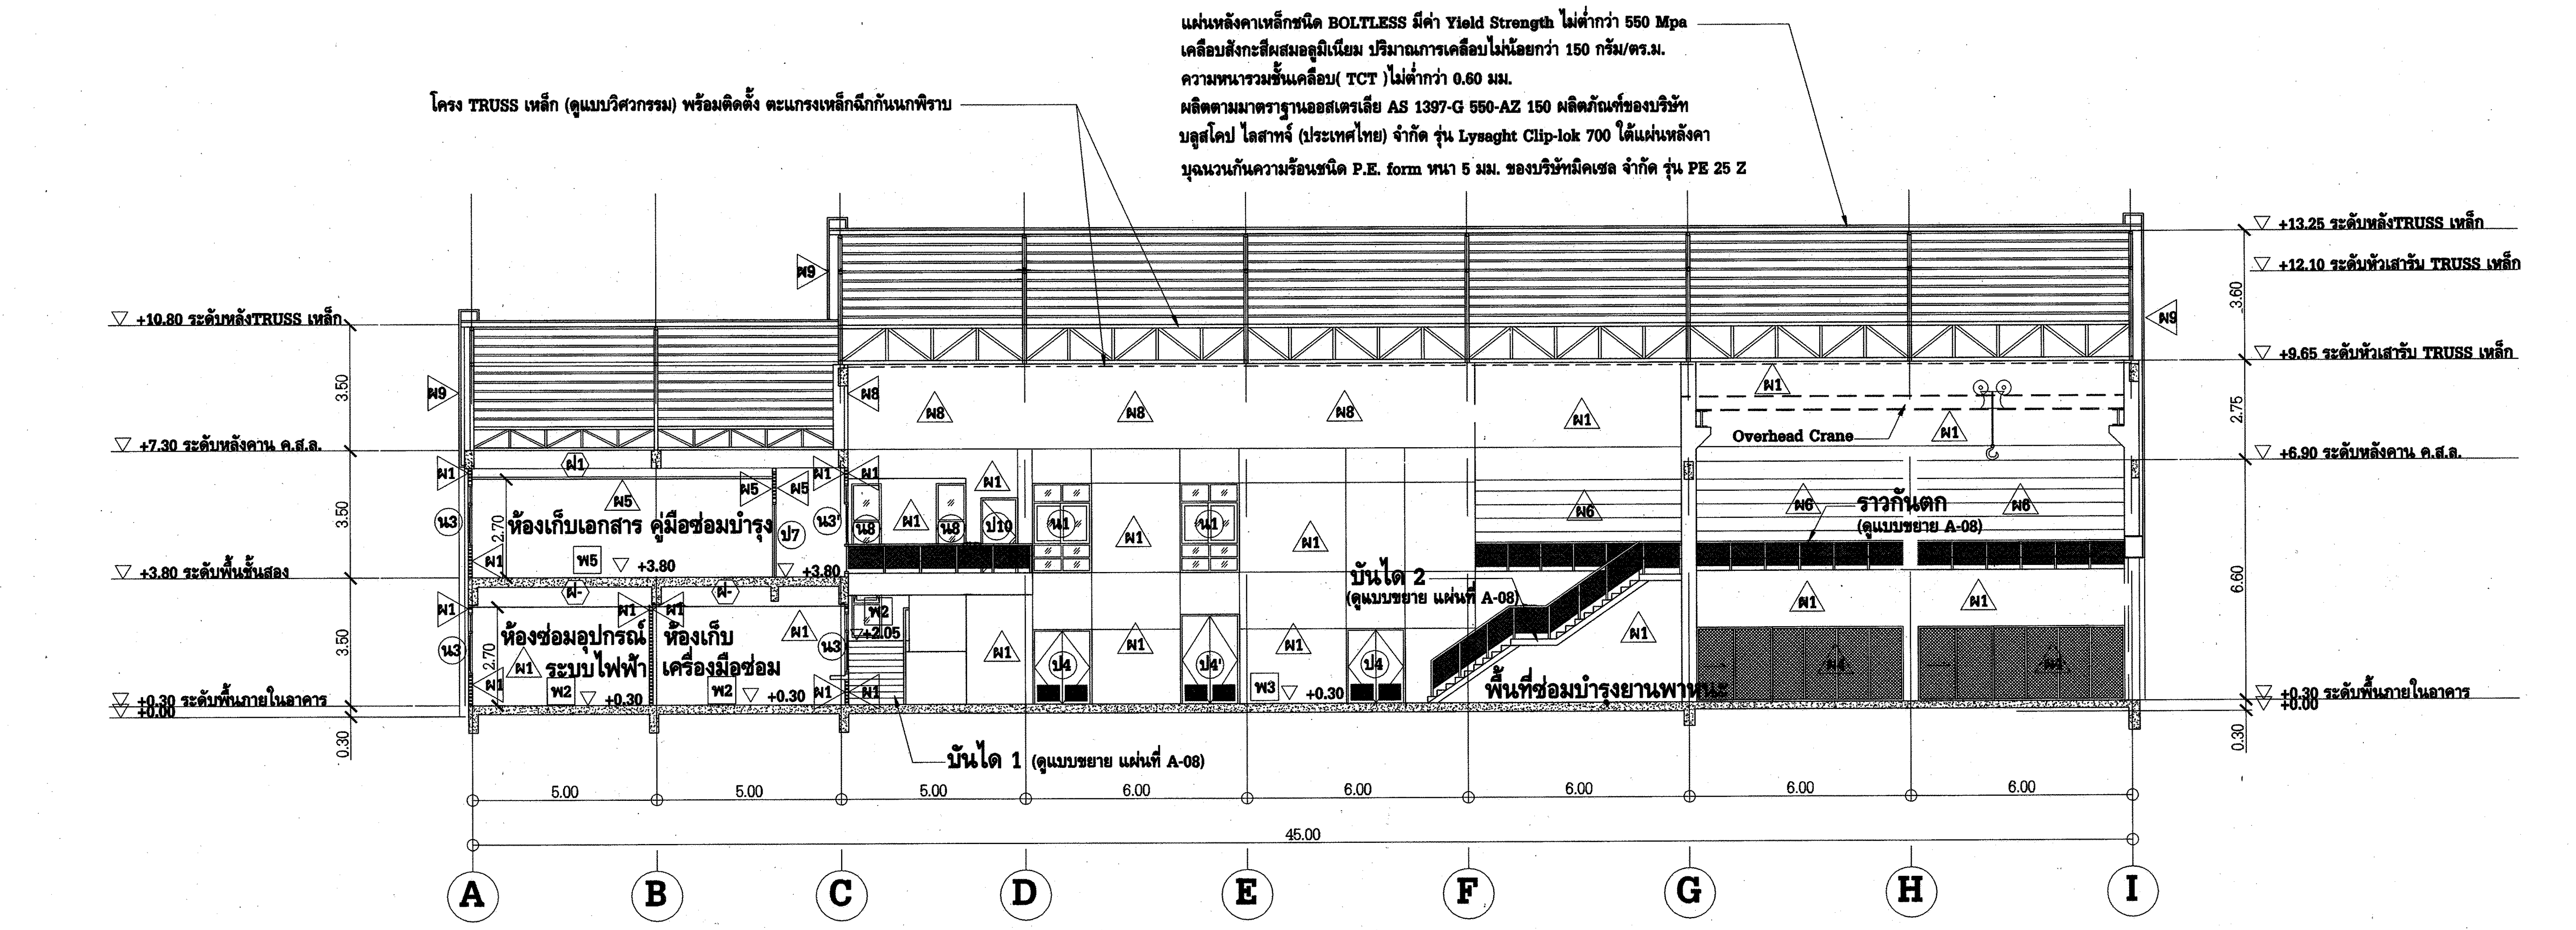
แผ่นหลังคาเหล็กชนิด BOLTLESS มีค่า Yield Strength ไม่ต่ำกว่า 550 Mpa
เคลือบสังกะสีผสมอลูมิเนียม ปริมาณการเคลือบไม่น้อยกว่า 150 กรัม/ตร.ม.
ความหนารวมชั้นเคลือบ(TCT)ไม่ต่ำกว่า 0.60 มม.
ผลิตตามมาตราฐานออสเตรเลีย AS 1397-G 550-AZ 150 ผลิตภัณฑ์ของบริษัท
บลูสโคป ไลสาทจ์ (ประเทศไทย) จำกัด รุ่น Lysaght Clip-lok 700 ใต้แผ่นหลังคา
บุฉนวนกันความร้อนชนิด P.E. form หนา 5 มม. ของบริษัทมิคเซล จำกัด รุ่น PE 25 Z
โครง TRUSS เหล็ก (ดูแบบวิศวกรรม) พร้อมติดตั้ง ตะแกรงเหล็กฉีกกันนกพิราบ
+13.25 ระดับหลังTRUSS เหล็ก
+12.10 ระดับหัวเสารับ TRUSS เหล็ก
+10.80 ระดับหลังTRUSS เหล็ก
+9.65 ระดับหัวเสารับ TRUSS เหล็ก
+7.30 ระดับหลังคาน ค.ส.ล.
+6.90 ระดับหลังคาน ค.ส.ล.
+3.80 ระดับพื้นชั้นสอง
+0.30 ระดับพื้นภายในอาคาร
+0.00
ห้องเก็บเอกสาร คู่มือซ่อมบำรุง
ห้องซ่อมอุปกรณ์ ระบบไฟฟ้า
ห้องเก็บ เครื่องมือซ่อม
บันได 2 (ดูแบบขยาย แผ่นที่ A-08)
บันได 1 (ดูแบบขยาย แผ่นที่ A-08)
Overhead Crane
ราวกันตก (ดูแบบขยาย A-08)
พื้นที่ซ่อมบำรุงยานพาหนะ
3.60
2.75
6.60
3.50
3.50
3.50
2.70
0.30
5.00
5.00
5.00
6.00
6.00
6.00
6.00
6.00
45.00
A
B
C
D
E
F
G
H
I

รูปตัด B

มาตราส่วน 1 : 125 A-07

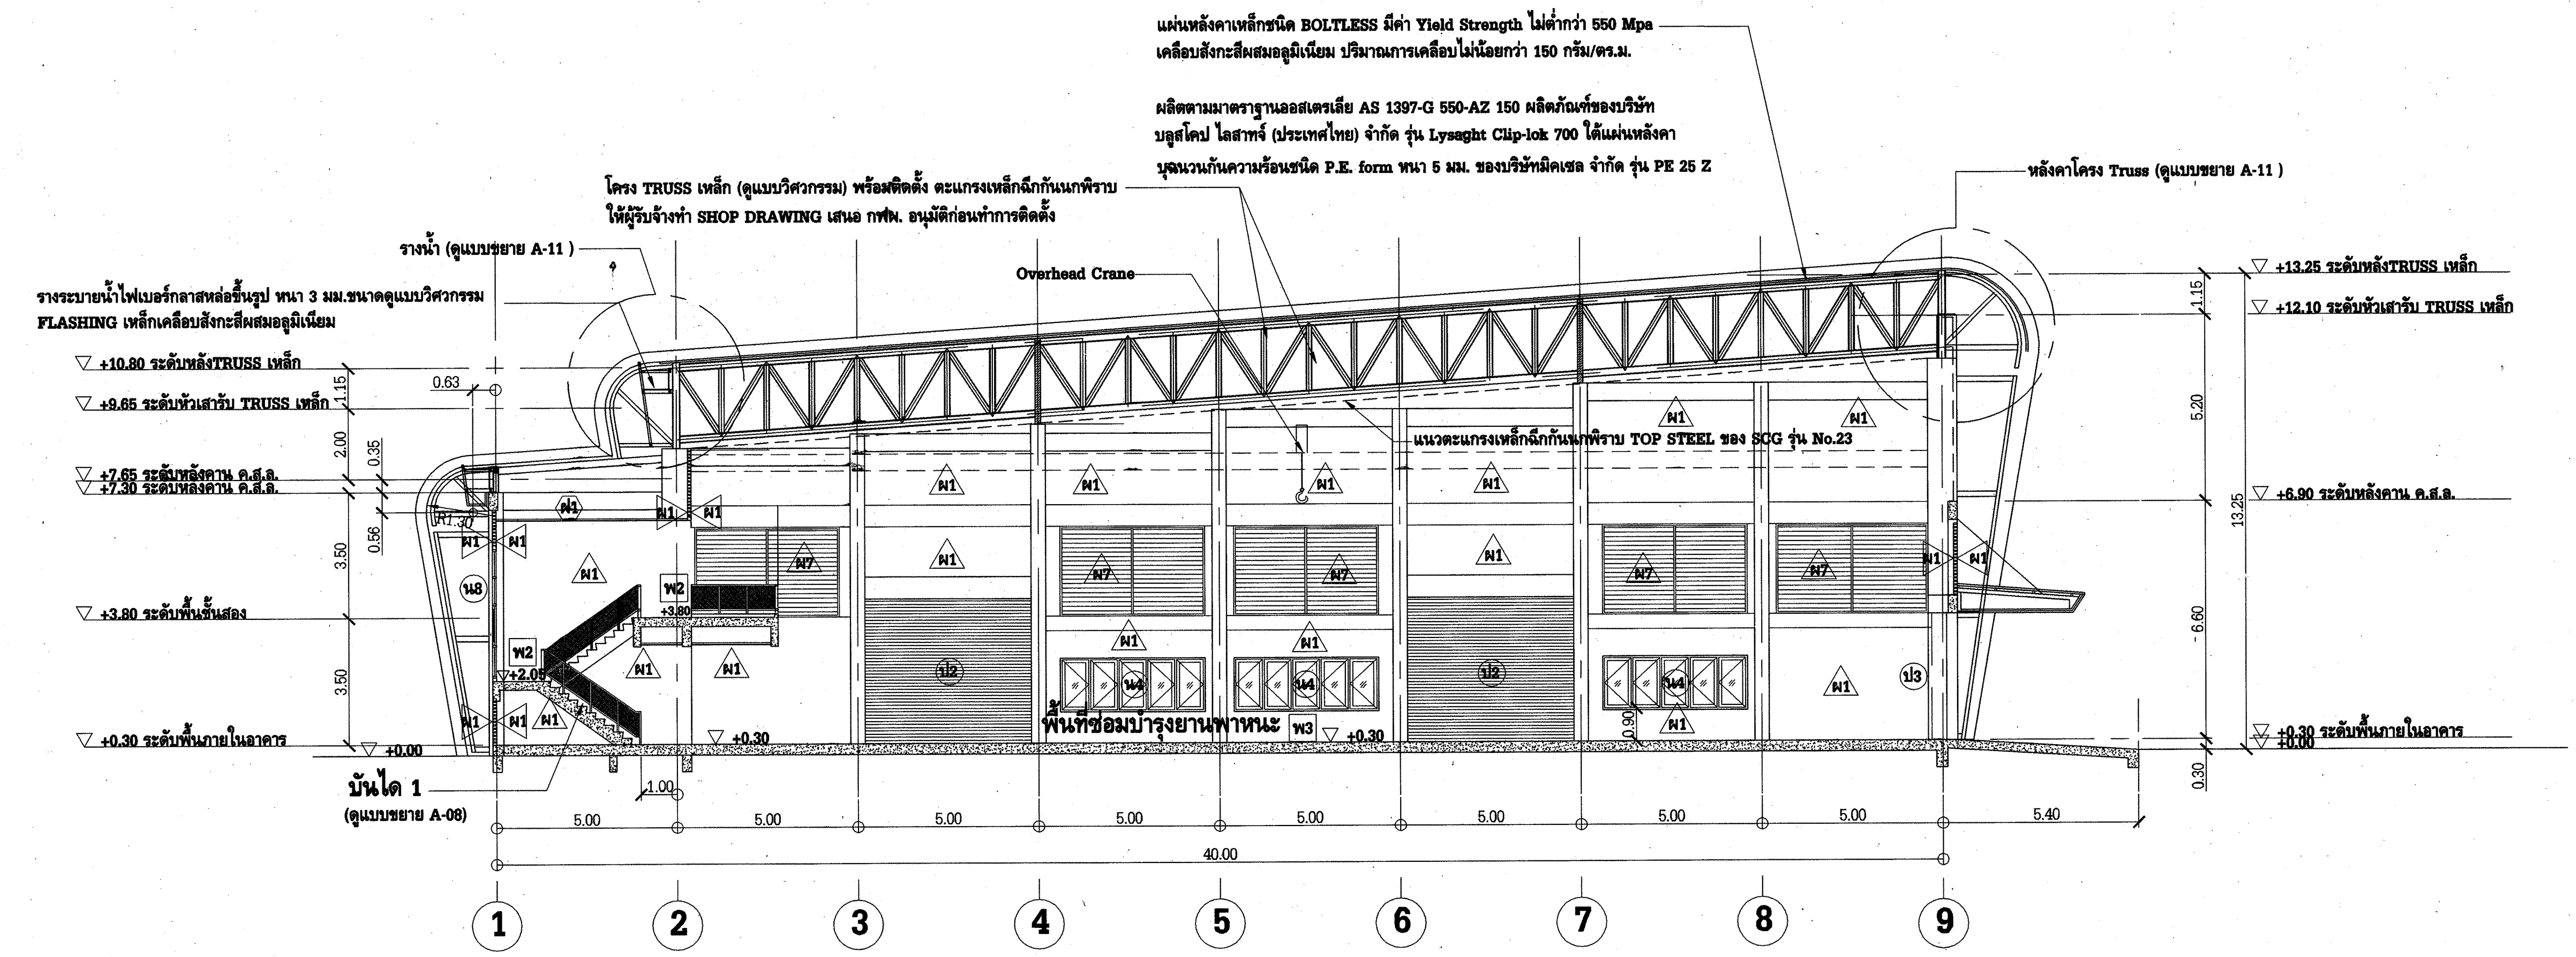
แผ่นหลังคาเหล็กชนิด BOLTLESS มีค่า Yield Strength ไม่ต่ำกว่า 550 Mpa
เคลือบสังกะสีผสมอลูมิเนียม ปริมาณการเคลือบไม่น้อยกว่า 150 กรัม/ตร.ม.
ผลิตตามมาตราฐานออสเตรเลีย AS 1397-G 550-AZ 150 ผลิตภัณฑ์ของบริษัท
บลูสโคป ไลสาทจ์ (ประเทศไทย) จำกัด รุ่น Lysaght Clip-lok 700 ใต้แผ่นหลังคา
บุฉนวนกันความร้อนชนิด P.E. form หนา 5 มม. ของบริษัทมิคเซล จำกัด รุ่น PE 25 Z
โครง TRUSS เหล็ก (ดูแบบวิศวกรรม) พร้อมติดตั้ง ตะแกรงเหล็กฉีกกันนกพิราบ
ให้ผู้รับจ้างทำ SHOP DRAWING เสนอ กฟผ. อนุมัติก่อนทำการติดตั้ง
หลังคาโครง Truss (ดูแบบขยาย A-11)
รางน้ำ (ดูแบบขยาย A-11)
รางระบายน้ำไฟเบอร์กลาสหล่อขึ้นรูป หนา 3 มม.ขนาดดูแบบวิศวกรรม
FLASHING เหล็กเคลือบสังกะสีผสมอลูมิเนียม
Overhead Crane
แนวตะแกรงเหล็กฉีกกันนกพิราบ TOP STEEL ของ SCG รุ่น No.23
+13.25 ระดับหลังTRUSS เหล็ก
+12.10 ระดับหัวเสารับ TRUSS เหล็ก
+10.80 ระดับหลังTRUSS เหล็ก
+9.65 ระดับหัวเสารับ TRUSS เหล็ก
+7.65 ระดับหลังคาน ค.ส.ล.
+7.30 ระดับหลังคาน ค.ส.ล.
+6.90 ระดับหลังคาน ค.ส.ล.
+3.80 ระดับพื้นชั้นสอง
+0.30 ระดับพื้นภายในอาคาร
+0.00
พื้นที่ซ่อมบำรุงยานพาหนะ
บันได 1 (ดูแบบขยาย A-08)
0.63
1.00
R1.30
1.15
2.00
0.35
0.56
3.50
3.50
5.20
6.60
13.25
0.30
0.90
5.00
5.00
5.00
5.00
5.00
5.00
5.00
5.00
5.40
40.00
1
2
3
4
5
6
7
8
9

รูปตัด A

มาตราส่วน 1 : 125 A-07

งานอาคารปฏิบัติการ 1 (อขน)

การไฟฟ้าฝ่ายผลิตแห่งประเทศไทย

ฝ่ายออกแบบและบริหารงานก่อสร้าง
ได้รับการรับรอง ISO 9001:2008
53 หมู่ 2 ถนนจรัญสนิทวงศ์ บางกรวย นนทบุรี 11130 โทร436-1910-3

งานออกแบบ และ เอกสารประกอบแบบถือเป็นสมบัติของ ฝ่ายออกแบบและบริหารงานก่อสร้าง การไฟฟ้าฝ่ายผลิตแห่งประเทศไทย ห้ามผู้ใดนำไปใช้งาน ทำซ้ำ หรือ ดัดแปลง โดยไม่ได้รับอนุญาตเป็นลายลักษณ์อักษร จาก การไฟฟ้าฝ่ายผลิตแห่งประเทศไทย

ออกแบบ

สถาปนิก	(นาย อดิศร ศรีสุพรรณ)
สถาปนิกภายใน	(นางสาวศานติวร เอื้อประเสริฐ)
	(นาย อภิสิทธิ์ ณัฐวรวโรตม์)
วิศวกรโครงสร้าง	(นาย ทรงคุณ วิชินโรจน์จรัล)
	(นาย กานต์เดช ปั่นเจริญ)
วิศวกรสุขาภิบาล	(นาย วัชระ สมโรจน์รัตน์)
วิศวกรไฟฟ้า	(นาย ประพัทธ์ ชื่นชุมศรี)
วิศวกรเครื่องกล	(นาย อุกฤษฏ์ จำปาชนม์)

ตรวจสอบ

ผู้ควบคุมงาน กฟผ. บุญชัย ผดุงสมบัติถาวร
(นาย บุญชัย ผดุงสมบัติถาวร)

(นาย ดนุพงษ์ สรรพอุดม)

(นาย อภิศักดิ์ รำพึงกิจ)

(นาย นนทชัย สกุลรัศมีไพศาล)

หัวหน้าแผนกบริหารสัญญาก่อสร้างอาคาร
(นาย ศรชัย อภิบาลพลธรรม)

เห็นชอบ

(นาย สาโรจน์ จีนโก๊ว)
หัวหน้ากองบริหารงานก่อสร้าง

ผู้รับจ้าง

CAN DO CONSTRUCTION CO.,LTD
222 ถนนเทศบาลรังรักษ์เหนือ แขวงลาดยาว
เขตจตุจักร กรุงเทพมหานคร 10900
TEL. 591-3972 , 591-4906 FAX. 954-3759

เขียนแบบ

(นางสาว กัญญาพัชร แก้วทับทิม)

ตรวจสอบ

(นาย สำราญ เจริญวงค์)

รับรอง

(นาย สำราญ เจริญวงค์)
วิศวกรโครงการ

AS-BUILT DRAWING

งานอาคารปฏิบัติการ (อขน.)

แบบแสดง

รูปตัด Ⓐ , Ⓑ งานอาคารปฏิบัติการ 1 (อขน)

อ้างอิงแบบ กฟผ. เลขที่ SNO-WS12-4-A-07/24	**แบบเลขที่** AB-SNO-WS12-4-A-07/26
เลขที่งาน 257112-4	**จำนวนแผ่น** 26