แบบขยายบันได ①

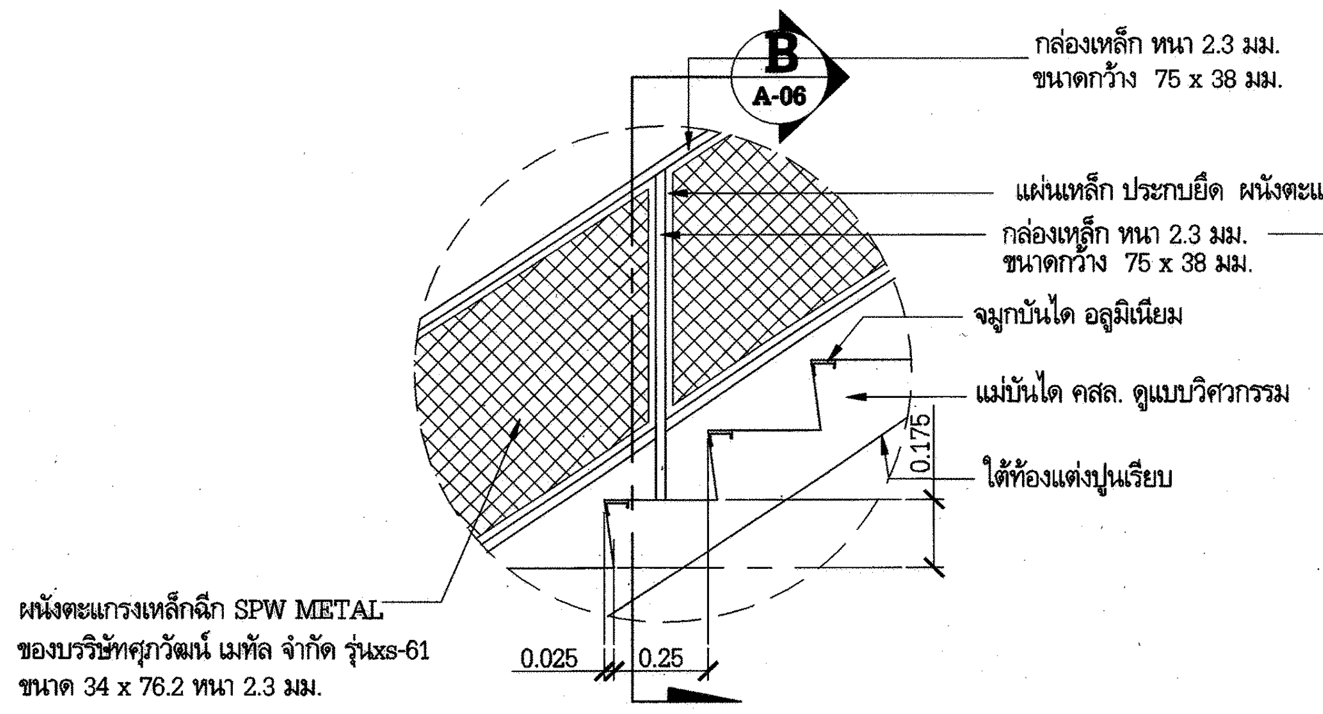
B
A-06
กล่องเหล็ก หนา 2.3 มม.
ขนาดกว้าง 75 x 38 มม.
แผ่นเหล็ก ประกบยึด ผนังตะแกรงเหล็กฉีก
กล่องเหล็ก หนา 2.3 มม.
ขนาดกว้าง 75 x 38 มม.
จมูกบันได อลูมิเนียม
แม่บันได คสล. ดูแบบวิศวกรรม
ใต้ท้องแต่งปูนเรียบ
0.175
ผนังตะแกรงเหล็กฉีก SPW METAL
ของบรริษัทศุภวัฒน์ เมทัล จำกัด รุ่นxs-61
ขนาด 34 x 76.2 หนา 2.3 มม.
0.025
0.25

แบบขยาย ① A-08
มาตราส่วน 1 : 20

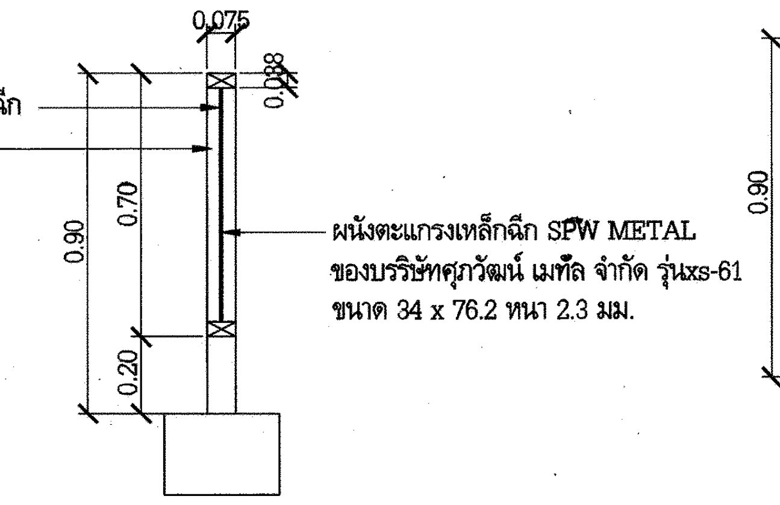
0.075
0.038
0.90
0.70
0.20
ผนังตะแกรงเหล็กฉีก SPW METAL
ของบรริษัทศุภวัฒน์ เมทัล จำกัด รุ่นxs-61
ขนาด 34 x 76.2 หนา 2.3 มม.

รูปตัด B A-06
มาตราส่วน 1 : 50

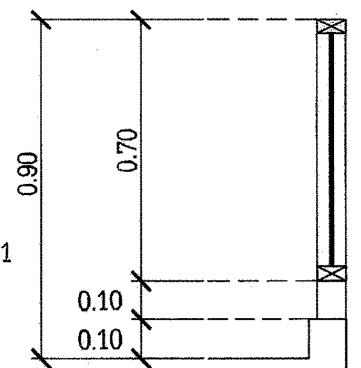
0.90
0.70
0.10
0.10

แบบขยาย ② A-08
มาตราส่วน 1 : 25

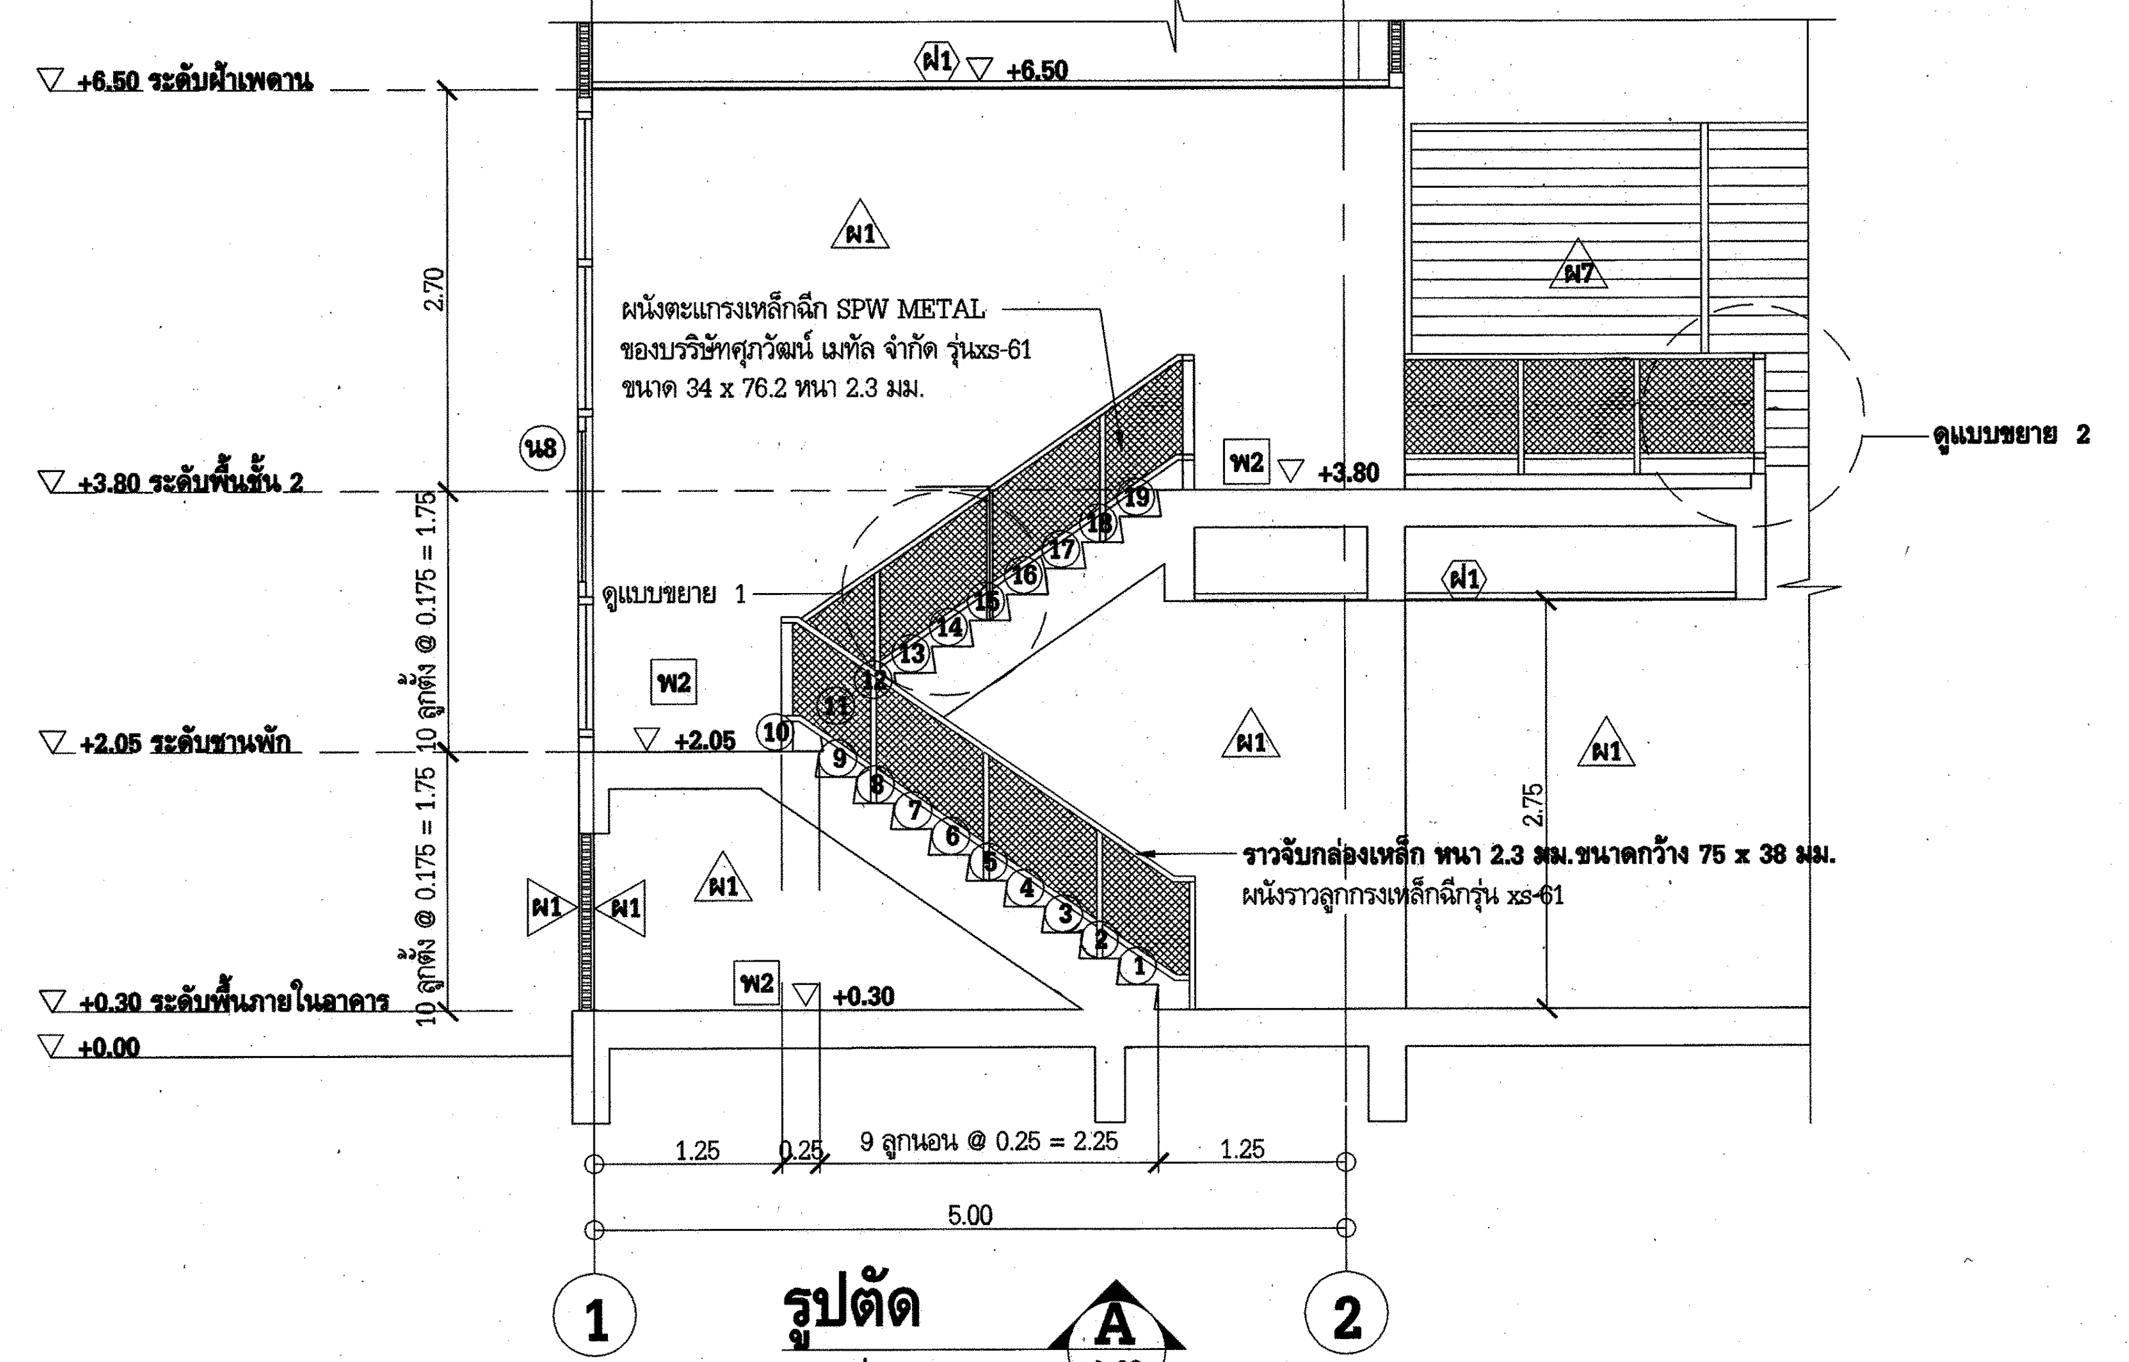
+6.50 ระดับฝ้าเพดาน
ฝ1 +6.50
ผ1
ผ7
2.70
ผนังตะแกรงเหล็กฉีก SPW METAL
ของบรริษัทศุภวัฒน์ เมทัล จำกัด รุ่นxs-61
ขนาด 34 x 76.2 หนา 2.3 มม.
น8
+3.80 ระดับพื้นชั้น 2
พ2 +3.80
ดูแบบขยาย 2
ดูแบบขยาย 1
ฝ1
10 ลูกตั้ง @ 0.175 = 1.75
พ2
+2.05 ระดับชานพัก
+2.05
ผ1
2.75
ราวจับกล่องเหล็ก หนา 2.3 มม.ขนาดกว้าง 75 x 38 มม.
ผนังราวลูกกรงเหล็กฉีกรุ่น xs-61
ผ1
พ2 +0.30
+0.30 ระดับพื้นภายในอาคาร
+0.00
1.25
0.25
9 ลูกนอน @ 0.25 = 2.25
1.25
5.00
1
2

รูปตัด A A-08
มาตราส่วน 1 : 50

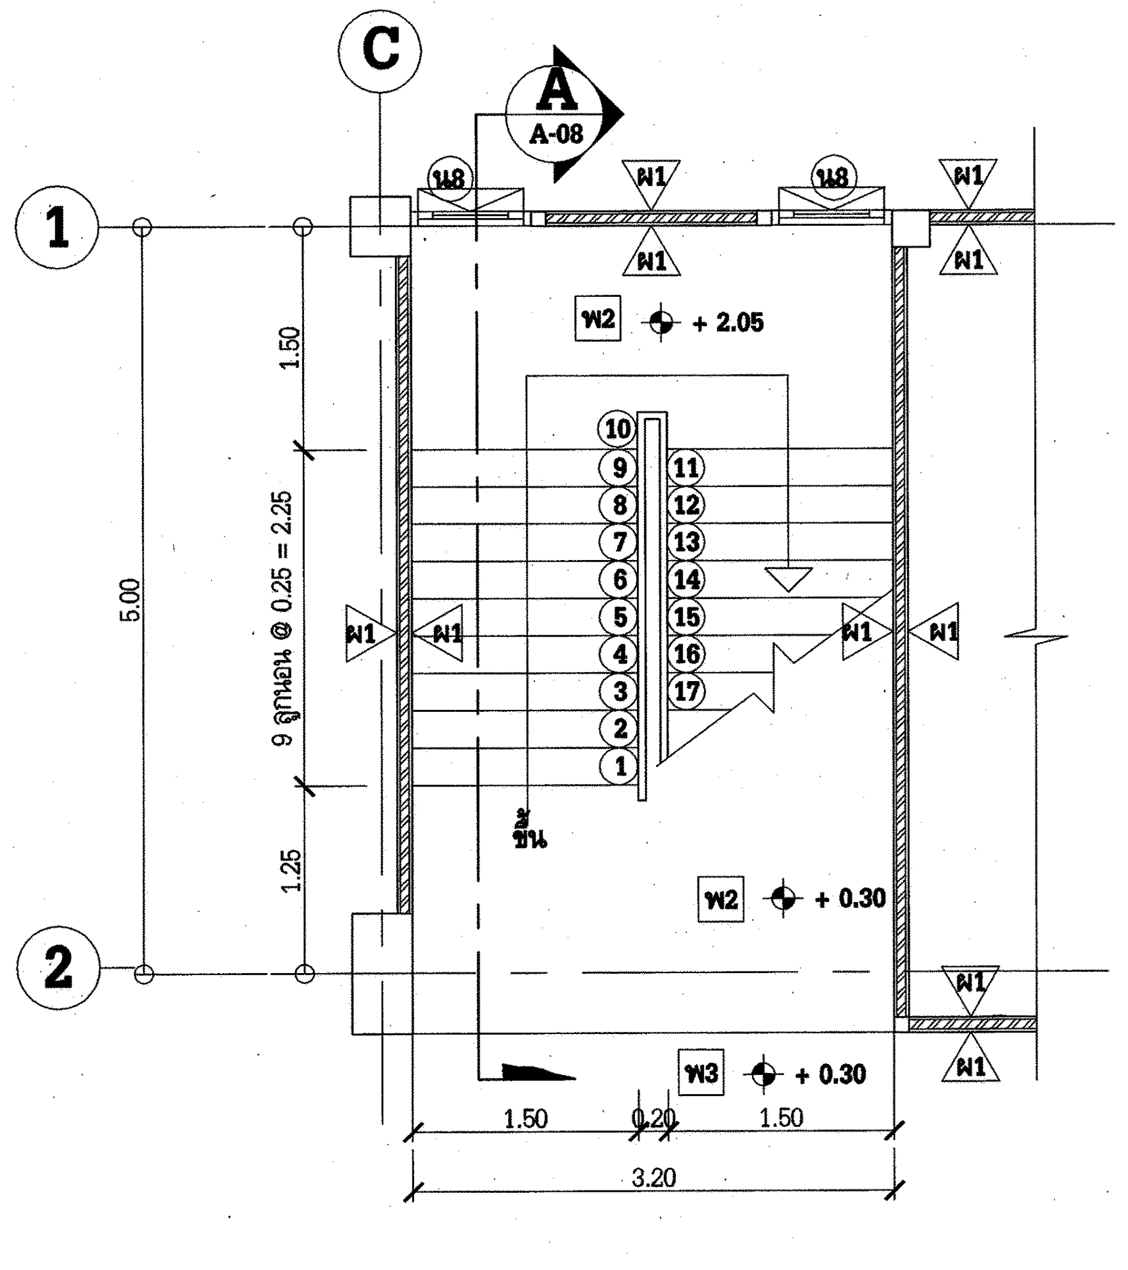
C
A
A-08
1
2
น8
ผ1
พ2 + 2.05
1.50
9 ลูกนอน @ 0.25 = 2.25
1.25
5.00
ขึ้น
พ2 + 0.30
พ3 + 0.30
1.50
0.20
1.50
3.20

แปลนพื้นชั้นที่ 1
มาตราส่วน 1 : 50

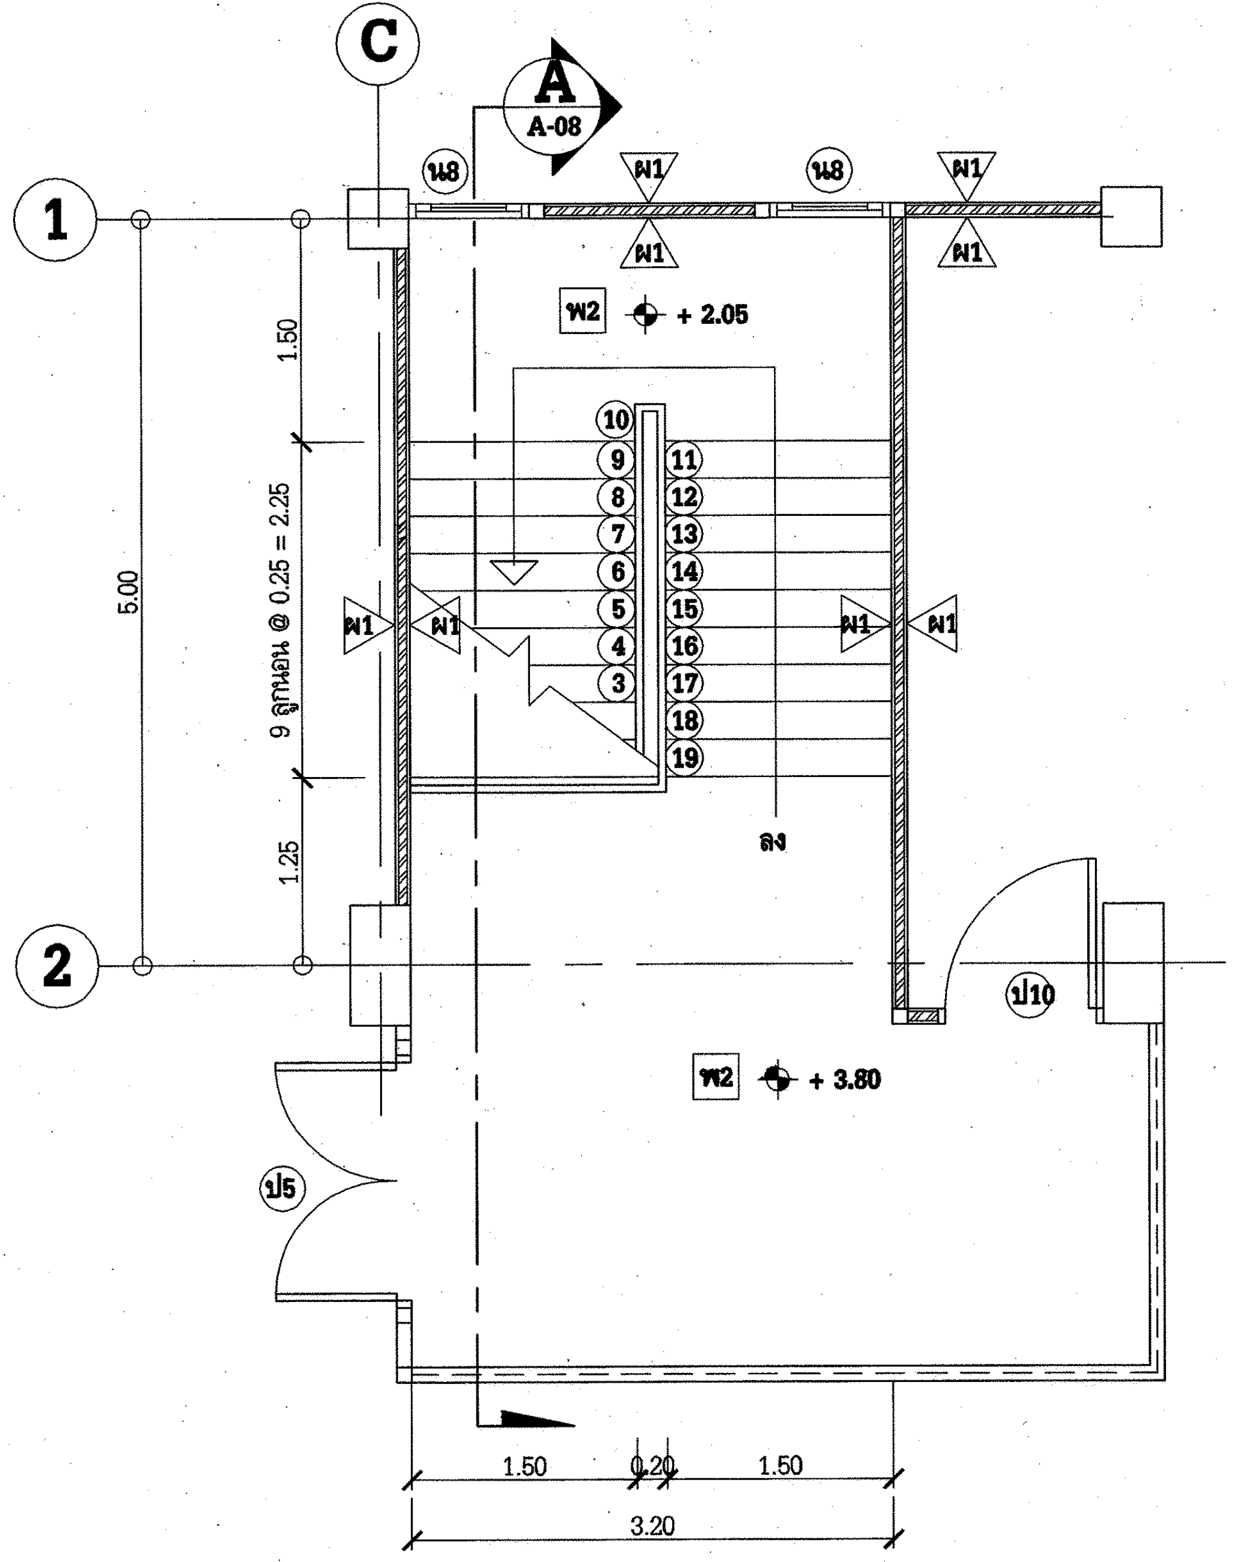
C
A
A-08
1
2
น8
ผ1
พ2 + 2.05
1.50
9 ลูกนอน @ 0.25 = 2.25
1.25
5.00
ลง
ป10
ป5
พ2 + 3.80
1.50
0.20
1.50
3.20

แปลนพื้นชั้นที่ 2
มาตราส่วน 1 : 50

แบบขยายบันได ②

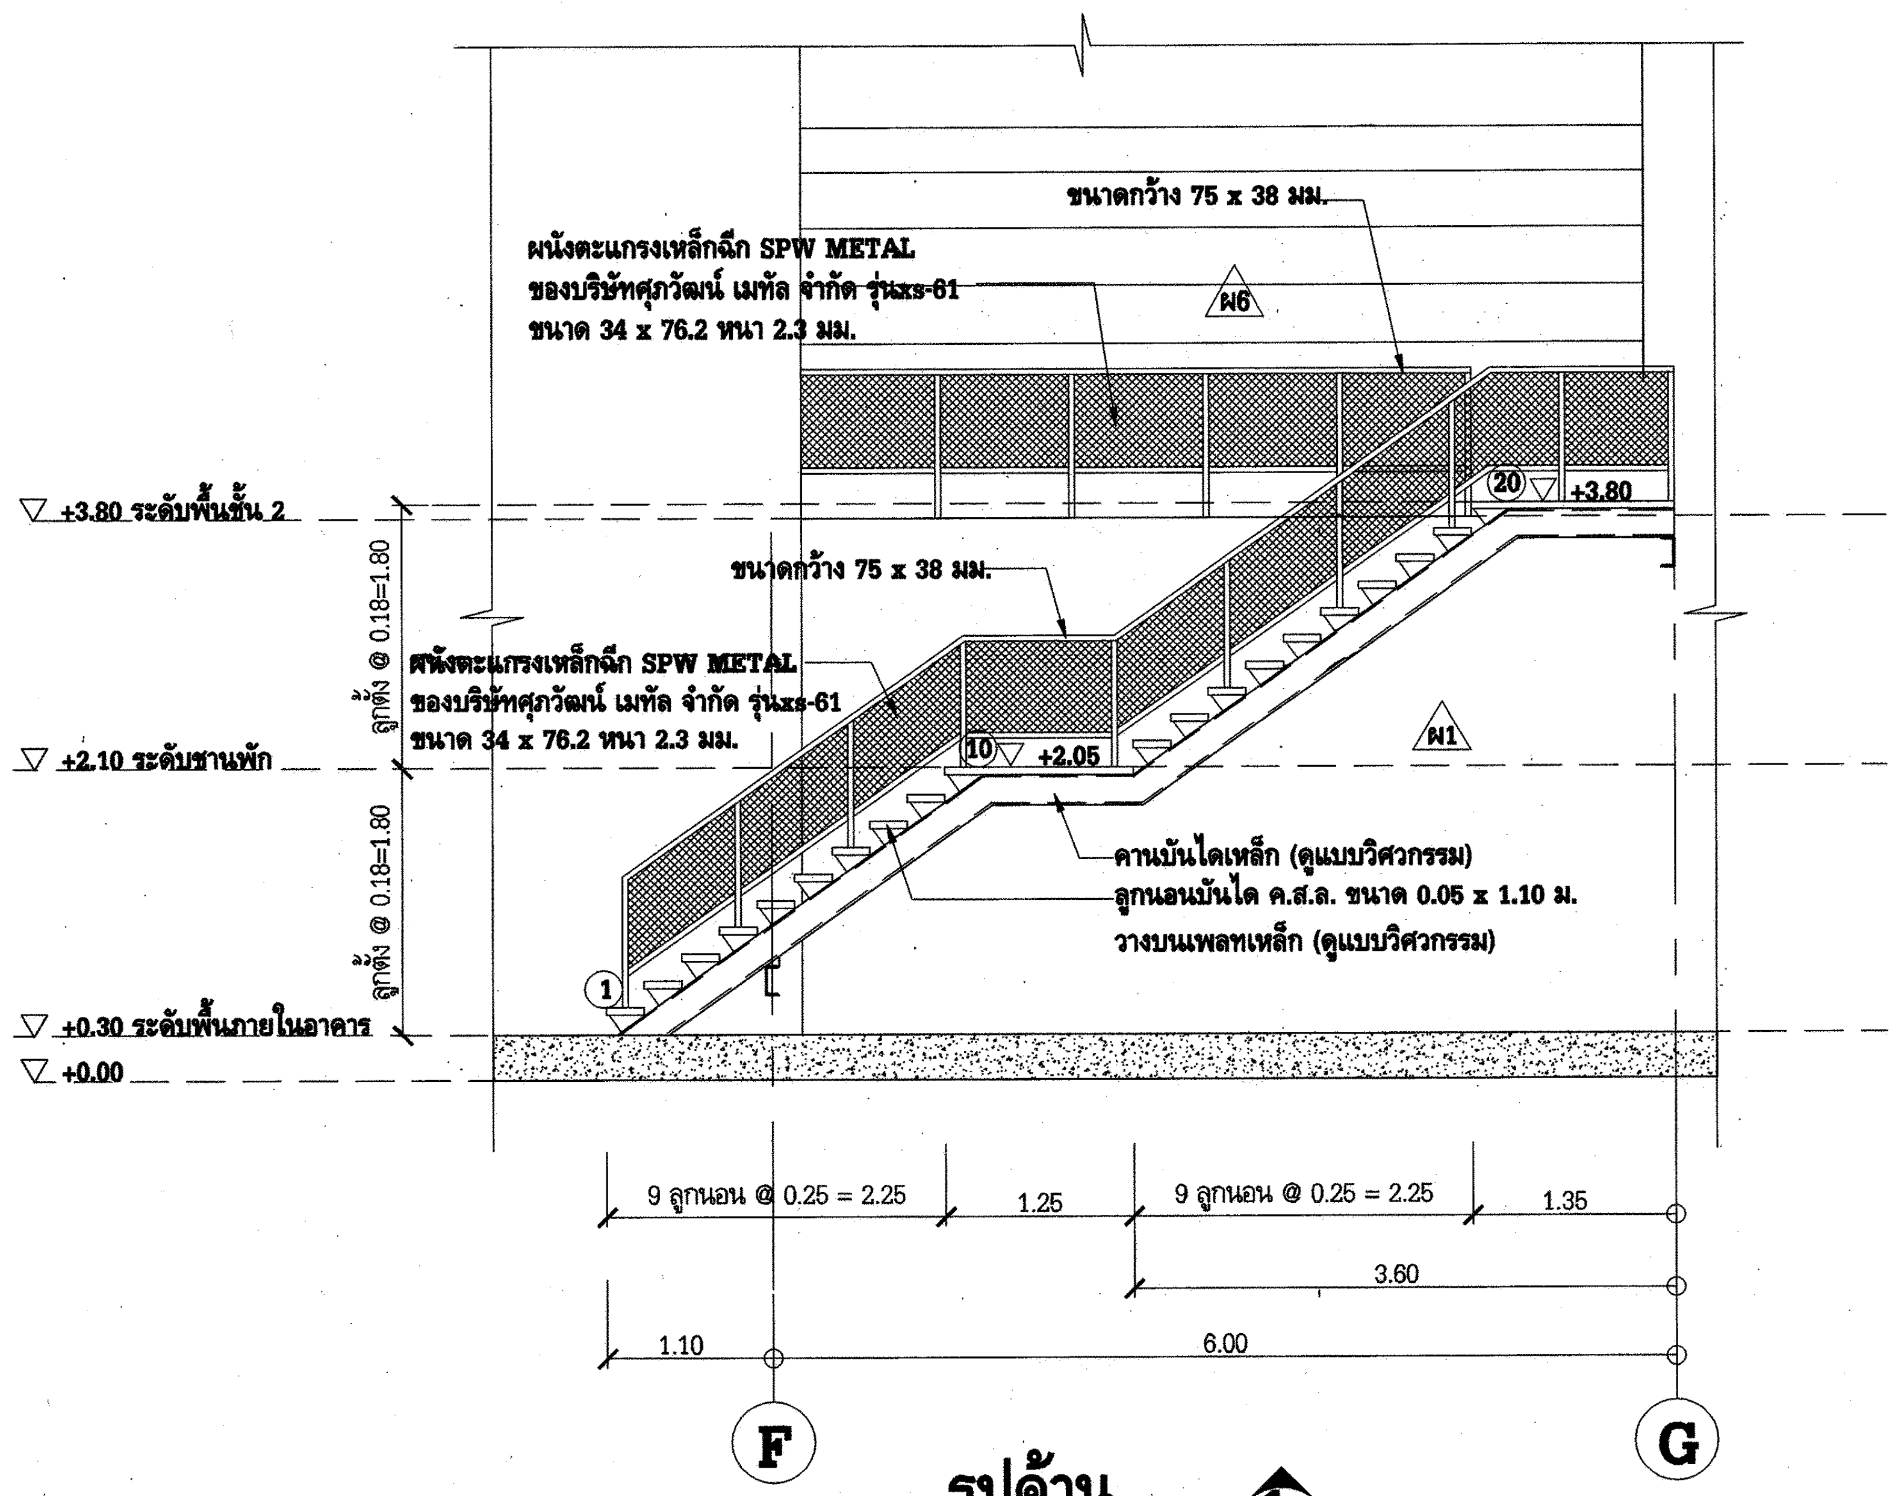
ขนาดกว้าง 75 x 38 มม.
ผนังตะแกรงเหล็กฉีก SPW METAL
ของบรริษัทศุภวัฒน์ เมทัล จำกัด รุ่นxs-61
ขนาด 34 x 76.2 หนา 2.3 มม.
ผ6
+3.80 ระดับพื้นชั้น 2
20 +3.80
ขนาดกว้าง 75 x 38 มม.
ลูกตั้ง @ 0.18=1.80
ผนังตะแกรงเหล็กฉีก SPW METAL
ของบรริษัทศุภวัฒน์ เมทัล จำกัด รุ่นxs-61
ขนาด 34 x 76.2 หนา 2.3 มม.
+2.10 ระดับชานพัก
10 +2.05
ผ1
คานบันไดเหล็ก (ดูแบบวิศวกรรม)
ลูกนอนบันได ค.ส.ล. ขนาด 0.05 x 1.10 ม.
วางบนเพลทเหล็ก (ดูแบบวิศวกรรม)
ลูกตั้ง @ 0.18=1.80
1
+0.30 ระดับพื้นภายในอาคาร
+0.00
9 ลูกนอน @ 0.25 = 2.25
1.25
9 ลูกนอน @ 0.25 = 2.25
1.35
3.60
1.10
6.00
F
G

รูปด้าน 1 A-08
มาตราส่วน 1 : 50

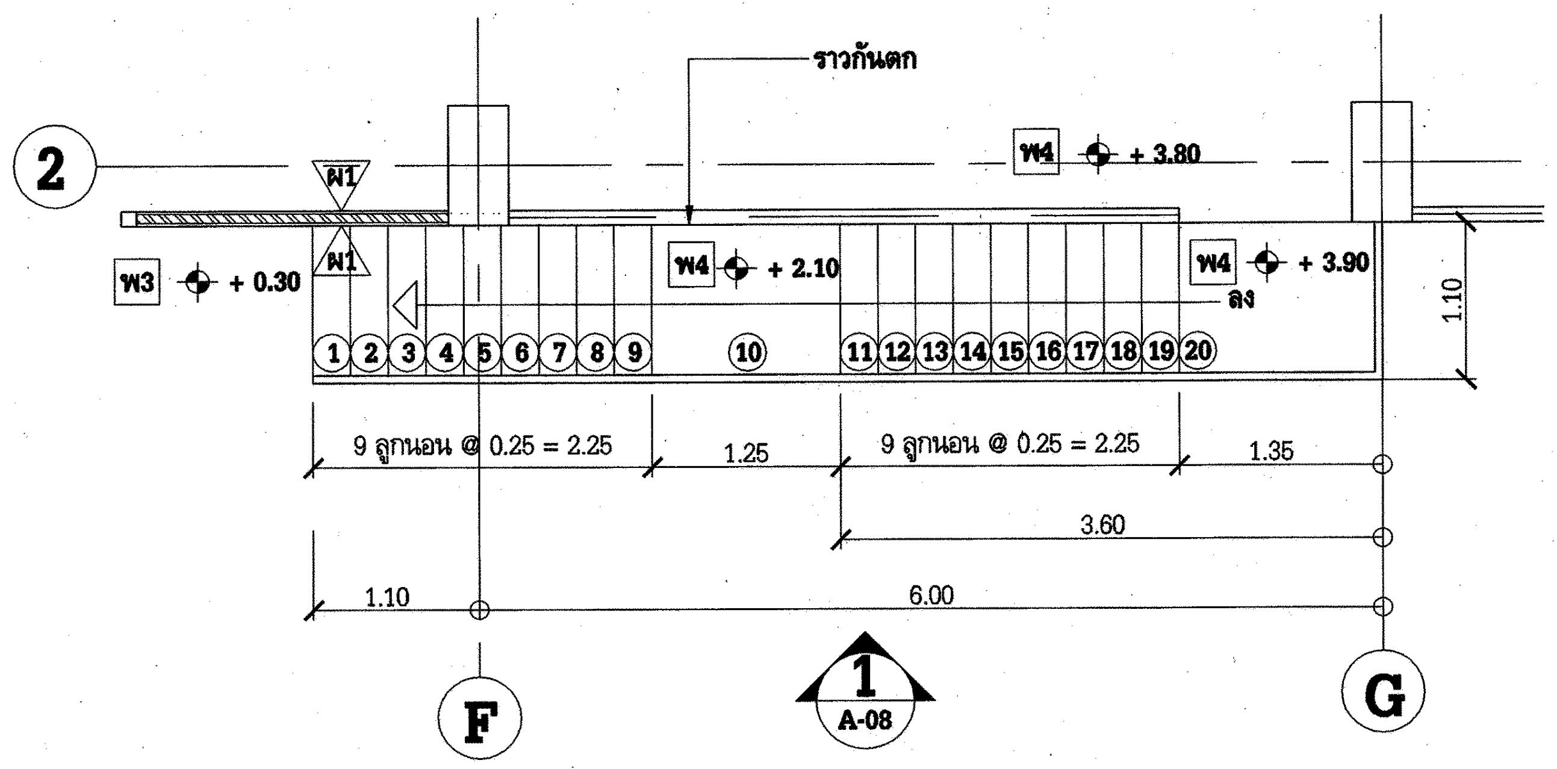
ราวกันตก
2
ผ1
พ4 + 3.80
พ3 + 0.30
พ4 + 2.10
พ4 + 3.90
ลง
1.10
9 ลูกนอน @ 0.25 = 2.25
1.25
9 ลูกนอน @ 0.25 = 2.25
1.35
3.60
1.10
6.00
F
G

1 A-08

แปลนพื้นชั้นที่ 2
มาตราส่วน 1 : 50

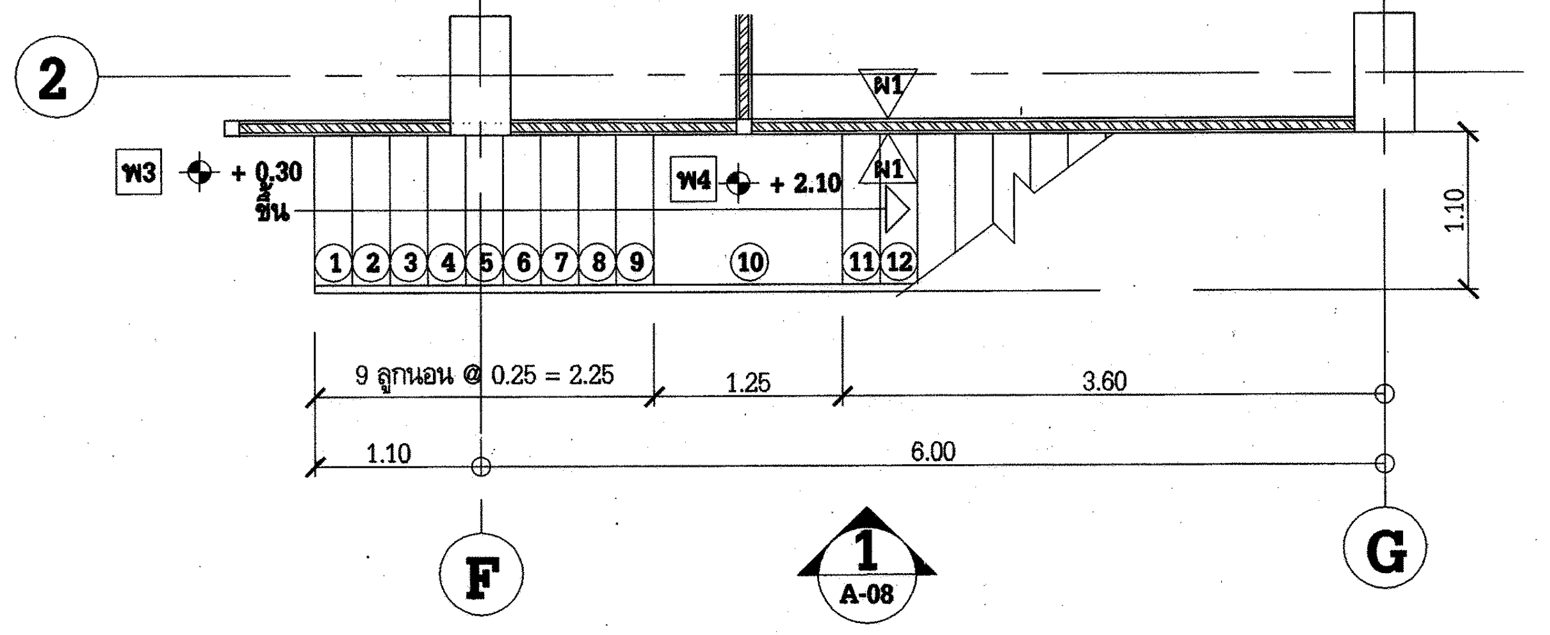
2
ผ1
พ3 + 0.30
ขึ้น
พ4 + 2.10
1.10
9 ลูกนอน @ 0.25 = 2.25
1.25
3.60
1.10
6.00
F
G

1 A-08

แปลนพื้นชั้นที่ 1
มาตราส่วน 1 : 50

งานอาคารปฏิบัติการ 1 (อขน.)

การไฟฟ้าฝ่ายผลิตแห่งประเทศไทย
ฝ่ายออกแบบและบริหารงานก่อสร้าง
ได้รับการรับรอง ISO 9001:2008
53 หมู่ 2 ถนนจรัญสนิทวงศ์ บางกรวย นนทบุรี 11130 โทร436-1910-3

งานออกแบบ และ เอกสารประกอบแบบถือเป็นสมบัติของ ฝ่ายออกแบบและบริหารงานก่อสร้าง การไฟฟ้าฝ่ายผลิตแห่งประเทศไทย ห้ามผู้ใดนำไปใช้งาน ทำซ้ำ หรือ ดัดแปลง โดยไม่ได้รับอนุญาตเป็นลายลักษณ์อักษร จาก การไฟฟ้าฝ่ายผลิตแห่งประเทศไทย

ออกแบบ

สถาปนิก (นาย อดิศร ศรีสุพรรณ)
สถาปนิกภายใน (นางสาวศานติวร เอื้อประเสริฐ)
(นาย อภิสิทธิ์ ณัฐวรวโรตม์)
วิศวกรโครงสร้าง (นาย ทรงคุณ วิชินโรจน์จรัล)
(นาย กานต์เดช ปั่นเจริญ)
วิศวกรสุขาภิบาล (นาย วัชระ สมโรจน์รัตน์)
วิศวกรไฟฟ้า (นาย ประพัทธ์ ชื่นชุมศรี)
วิศวกรเครื่องกล (นาย อุกฤษฎ์ จำปาชนม์)

ตรวจสอบ

ผู้ควบคุมงาน กฟผ. บุญชัย ผดุงสมบัติถาวร
(นาย บุญชัย ผดุงสมบัติถาวร)
(นาย ดนุพงษ์ สรรพอุดม)
(นาย อภิศักดิ์ รำพึงกิจ)
(นาย นนทชัย สกุลรัศมีไพศาล)
หัวหน้าแผนกบริหารสัญญาก่อสร้างอาคาร
(นาย ศรชัย อภิบาลพลธรรม)

เห็นชอบ

(นาย สาโรจน์ จีนโก๊ว)
หัวหน้ากองบริหารงานก่อสร้าง

ผู้รับจ้าง

CAN DO CONSTRUCTION CO.,LTD
222 ถนนเทศบาลรังรักษ์เหนือ แขวงลาดยาว
เขตจตุจักร กรุงเทพมหานคร 10900
TEL. 591-3972 , 591-4906 FAX. 954-3759

เขียนแบบ
(นางสาว กัญญาพัชร แก้วทับทิม)

ตรวจสอบ
(นาย สำราญ เจริญวงศ์)

รับรอง
(นาย สำราญ เจริญวงศ์)
วิศวกรโครงการ

AS-BUILT DRAWING

งานอาคารปฏิบัติการ (อขน.)

แบบแสดง
แบบขยายบันได ① งานอาคารปฏิบัติการ 1 (อขน)
แบบขยายบันได ② งานอาคารปฏิบัติการ 1 (อขน.)

อ้างอิงแบบ กฟผ. เลขที่ SNO-WS12-4-A-08/24	**แบบเลขที่** AB-SNO-WS12-4-A-08/26
เลขที่งาน 257112-4	**จำนวนแผ่น** 26