แบบเลขที่ AB-SNO-WS12-4-A-09/26 แผ่นที่

แบบขยายบันได 3

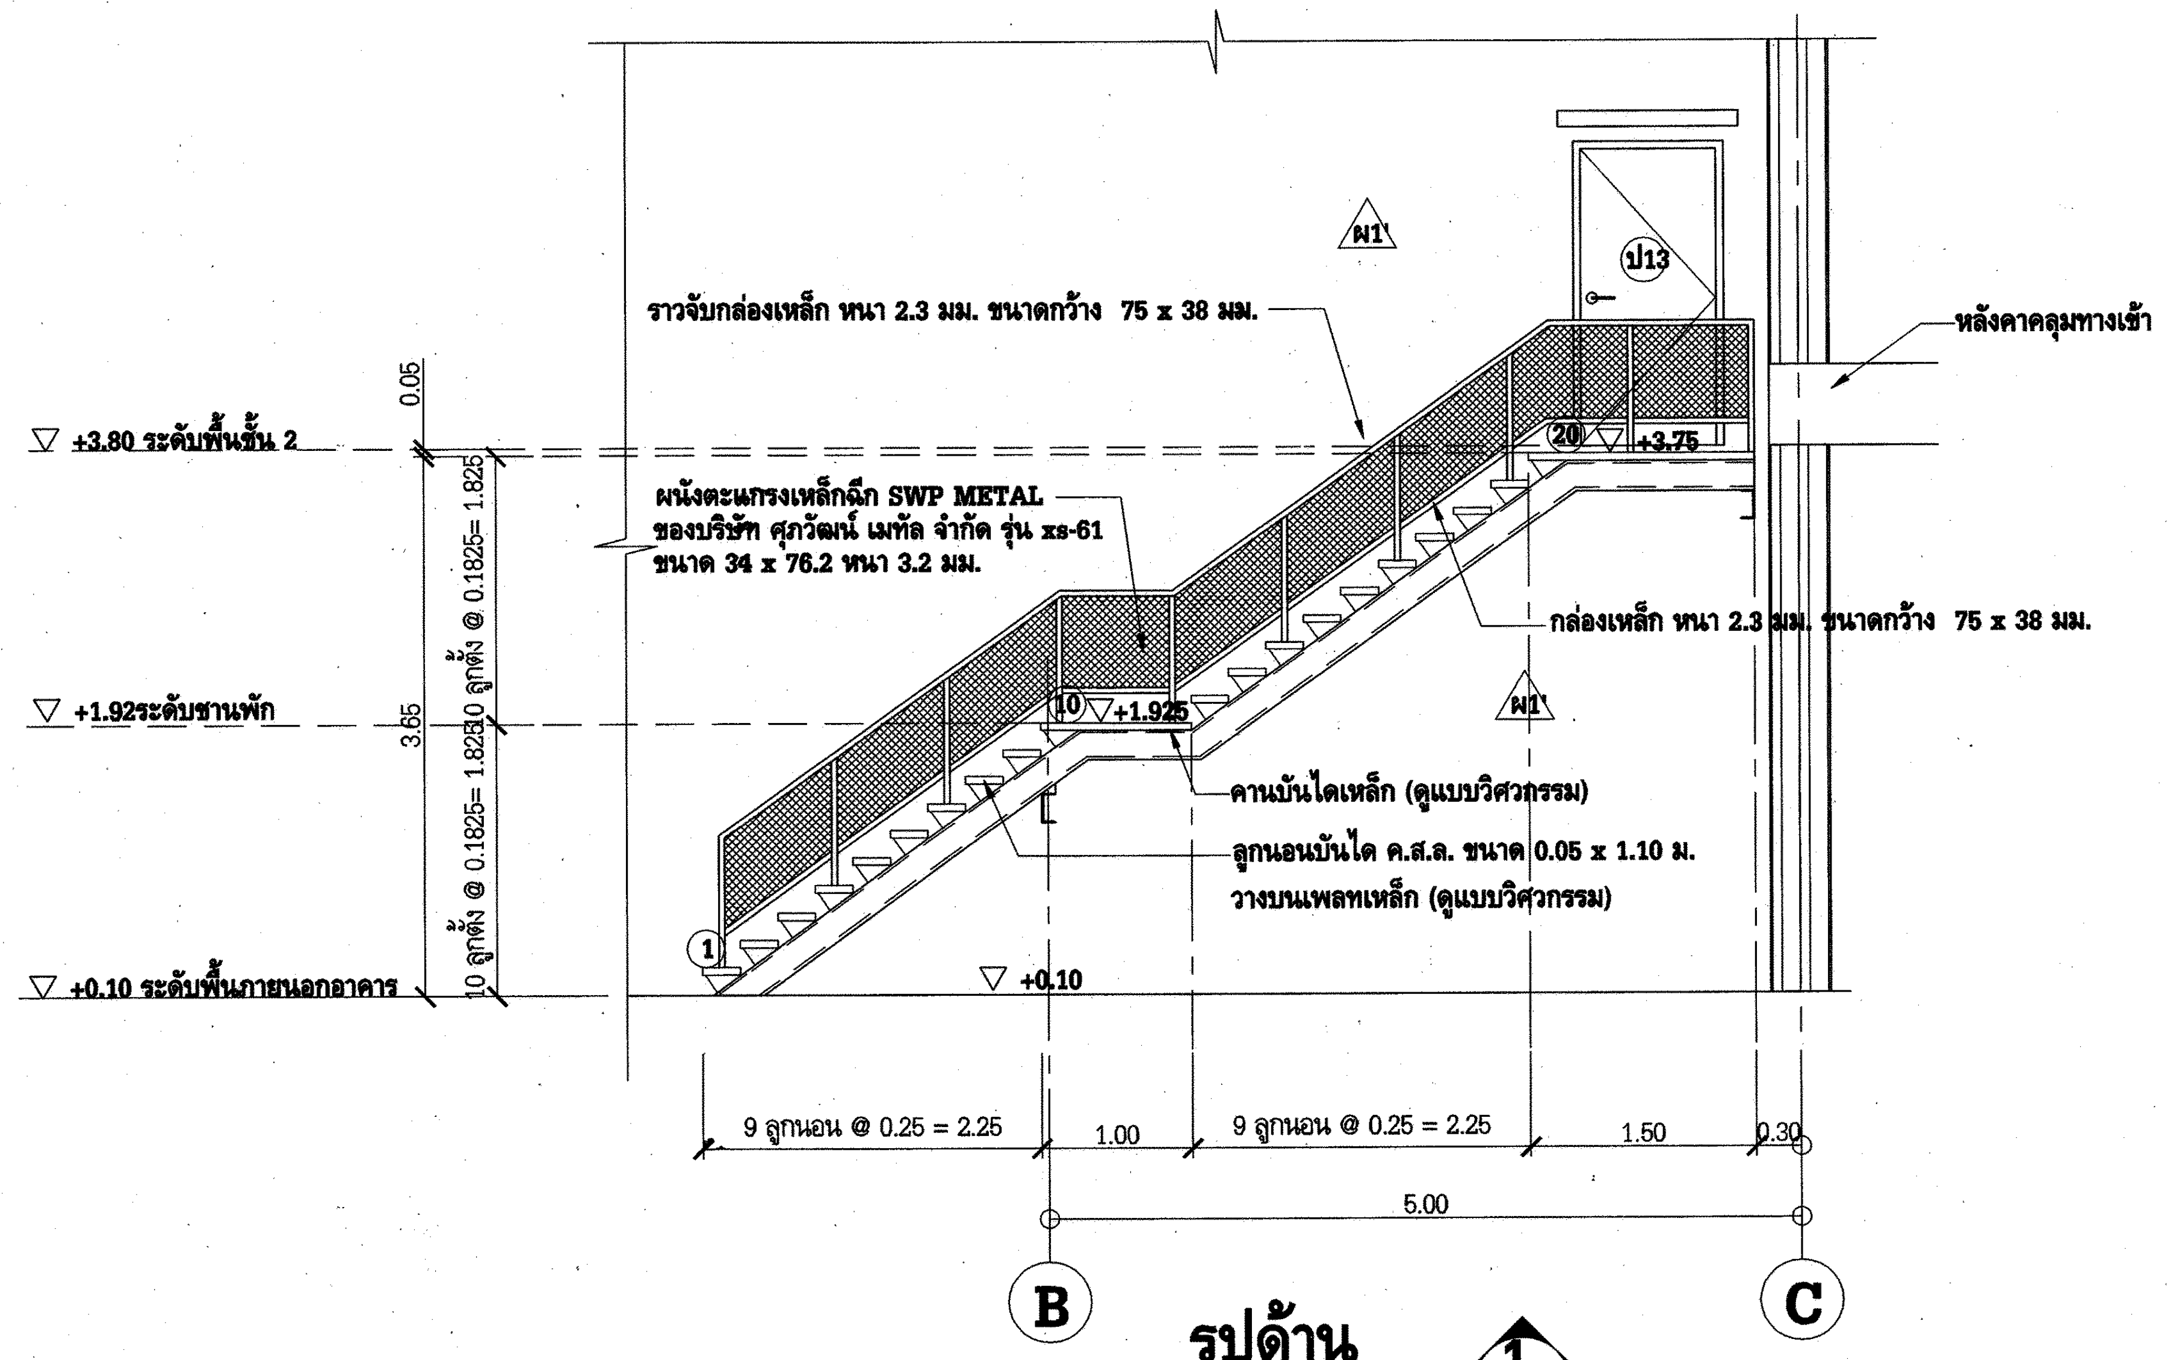
ราวจับกล่องเหล็ก หนา 2.3 มม. ขนาดกว้าง 75 x 38 มม.
หลังคาคลุมทางเข้า
ผนังตะแกรงเหล็กฉีก SWP METAL
ของบริษัท ศุภวัฒน์ เมทัล จำกัด รุ่น xs-61
ขนาด 34 x 76.2 หนา 3.2 มม.
กล่องเหล็ก หนา 2.3 มม. ขนาดกว้าง 75 x 38 มม.
คานบันไดเหล็ก (ดูแบบวิศวกรรม)
ลูกนอนบันได ค.ส.ล. ขนาด 0.05 x 1.10 ม.
วางบนเพลทเหล็ก (ดูแบบวิศวกรรม)
+3.80 ระดับพื้นชั้น 2
+1.92ระดับชานพัก
+0.10 ระดับพื้นภายนอกอาคาร
ผ1'
ป13
+3.75
+1.925
+0.10
0.05
3.65
10 ลูกตั้ง @ 0.1825= 1.825
10 ลูกตั้ง @ 0.1825= 1.825
1
10
20
9 ลูกนอน @ 0.25 = 2.25
1.00
9 ลูกนอน @ 0.25 = 2.25
1.50
0.30
5.00
B
C

รูปด้าน 1 / A-09

มาตราส่วน 1 : 50

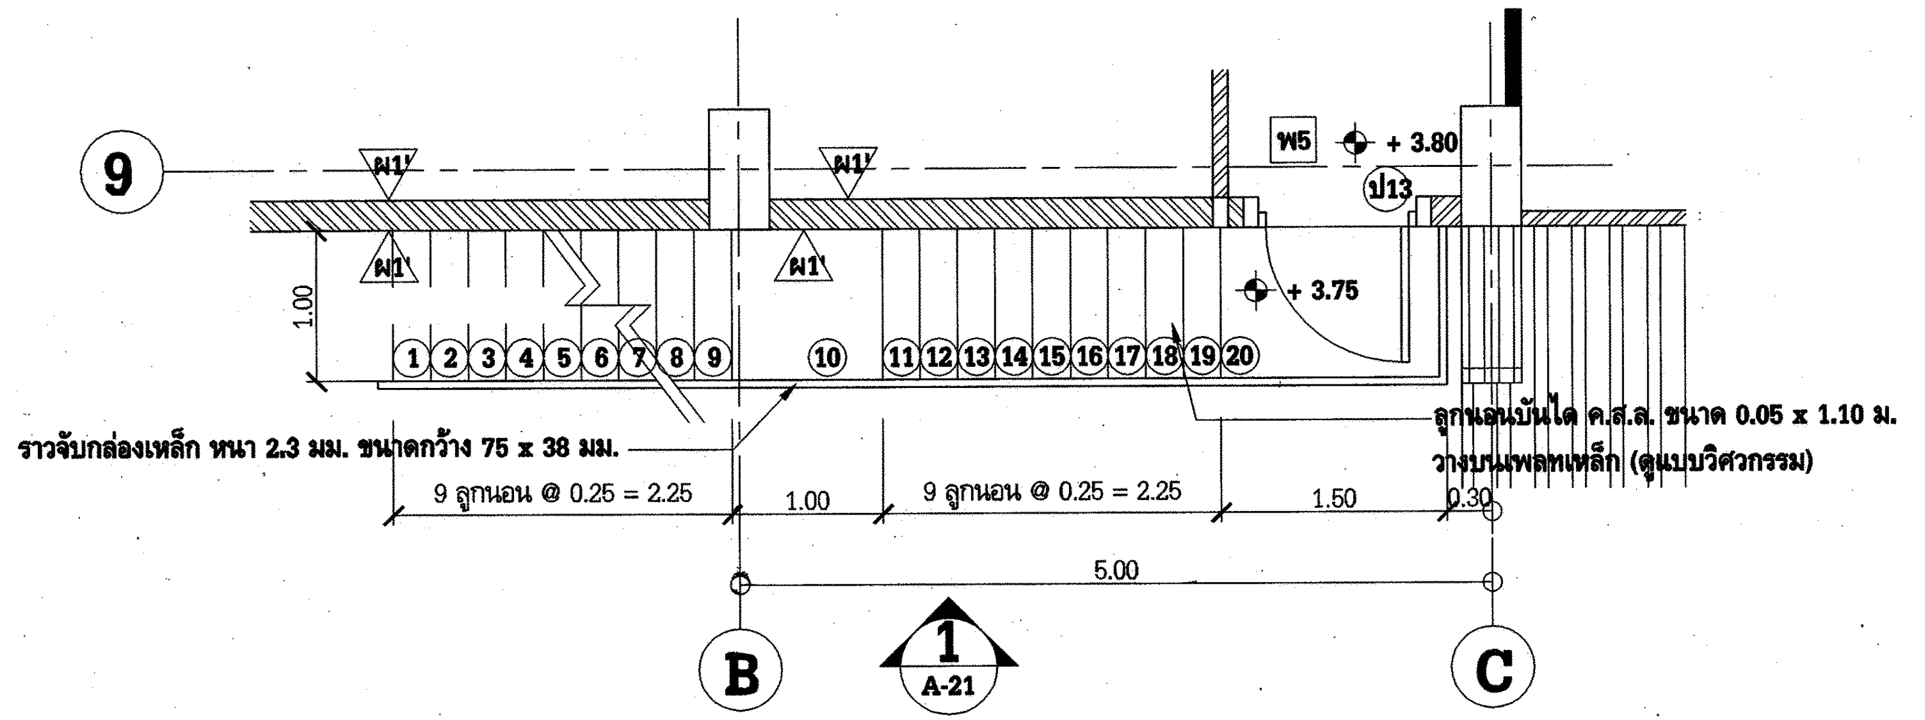

แปลนพื้นชั้นที่ 2

มาตราส่วน 1 : 50

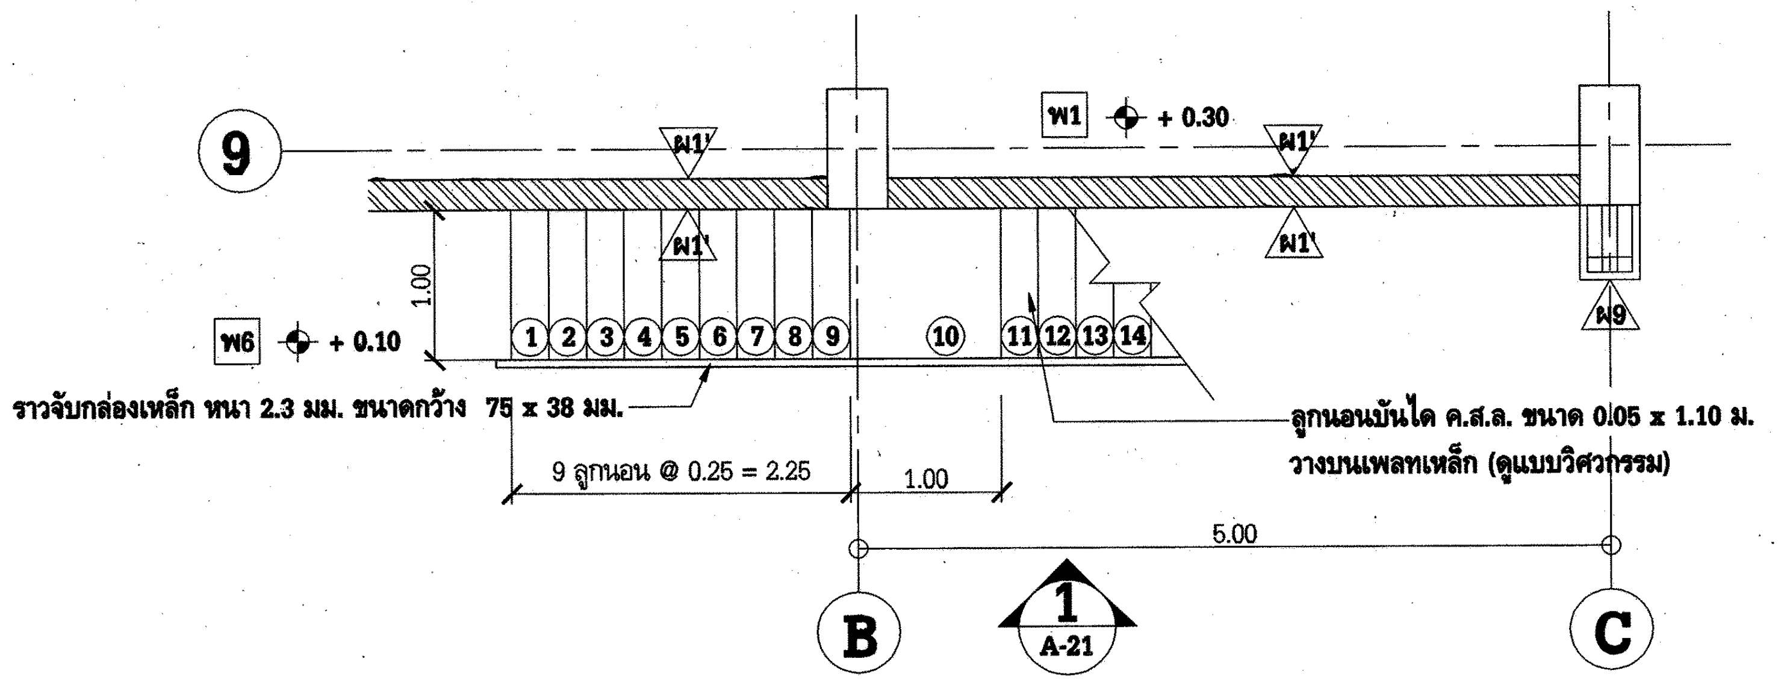
9
ผ1'
W1 + 0.30
W6 + 0.10
1.00
1 2 3 4 5 6 7 8 9 10 11 12 13 14
ราวจับกล่องเหล็ก หนา 2.3 มม. ขนาดกว้าง 75 x 38 มม.
ลูกนอนบันได ค.ส.ล. ขนาด 0.05 x 1.10 ม.
วางบนเพลทเหล็ก (ดูแบบวิศวกรรม)
9 ลูกนอน @ 0.25 = 2.25
1.00
5.00
B
1 A-21
C

แปลนพื้นชั้นที่ 1

มาตราส่วน 1 : 50

การไฟฟ้าฝ่ายผลิตแห่งประเทศไทย
ฝ่ายออกแบบและบริหารงานก่อสร้าง
ได้รับการรับรอง ISO 9001:2008
53 หมู่ 2 ถนนจรัญสนิทวงศ์ บางกรวย นนทบุรี 11130 โทร436-1910-3

งานออกแบบ และ เอกสารประกอบแบบถือเป็นสมบัติของ ฝ่ายออกแบบและบริหารงานก่อสร้าง การไฟฟ้าฝ่ายผลิตแห่งประเทศไทย ห้ามผู้ใดนำไปใช้งาน ทำซ้ำ หรือ ดัดแปลง โดยไม่ได้รับอนุญาตเป็นลายลักษณ์อักษร จาก การไฟฟ้าฝ่ายผลิตแห่งประเทศไทย

ออกแบบ

สถาปนิก	(นาย อดิศร ศรีสุพรรณ)
สถาปนิกภายใน	(นางสาวศานติวร เอื้อประเสริฐ)
	(นาย อภิสิทธิ์ ณัฐวราโรตม์)
วิศวกรโครงสร้าง	(นาย ทรงคุณ วิชินโรจน์จรัล)
	(นาย กานต์เดช ปั่นเจริญ)
วิศวกรสุขาภิบาล	(นาย วัชระ สมโรจน์รัตน์)
วิศวกรไฟฟ้า	(นาย ประพัทธ์ ชื่นชุมศรี)
วิศวกรเครื่องกล	(นาย อุกฤษฎ์ จำปาชนม์)

ตรวจสอบ

ผู้ควบคุมงาน กฟผ. บุญชัย ผดุงสมบัติถาวร
(นาย บุญชัย ผดุงสมบัติถาวร)
(นาย ดนุพงษ์ สรรพอุดม)
(นาย อภิศักดิ์ รำพึงจิต)
(นาย นนทชัย สกุลรัศมีไพศาล)
หัวหน้าแผนกบริหารสัญญาก่อสร้างอาคาร (นาย ศรชัย อภิบาลพลธรรม)

เห็นชอบ

(นาย สาโรจน์ จีนโก๊ว)
หัวหน้ากองบริหารงานก่อสร้าง

ผู้รับจ้าง

CAN DO CONSTRUCTION CO.,LTD
222 ถนนเทศบาลรังรักษ์เหนือ แขวงลาดยาว
เขตจตุจักร กรุงเทพมหานคร 10900
TEL. 591-3972 , 591-4906 FAX. 954-3759

เขียนแบบ
(นางสาว กัญญาพัชร แก้วทับทิม)

ตรวจสอบ
(นาย สำราญ เจริญวงค์)

รับรอง
(นาย สำราญ เจริญวงค์)
วิศวกรโครงการ

AS-BUILT DRAWING

งานอาคารปฏิบัติการ (อชน.)

แบบแสดง
แบบขยายบันได 3 งานอาคารปฏิบัติการ 1 (อชน.)

อ้างอิงแบบ กฟผ. เลขที่	แบบเลขที่
SNO-WS12-4-A-09/24	AB-SNO-WS12-4-A-09/26
เลขที่งาน	**จำนวนแผ่น**
257112-4	26