

มาตรฐาน	AB-SNO-WS12-4-A-10/26	แผ่นที่


แบบขยายห้องน้ำ 1

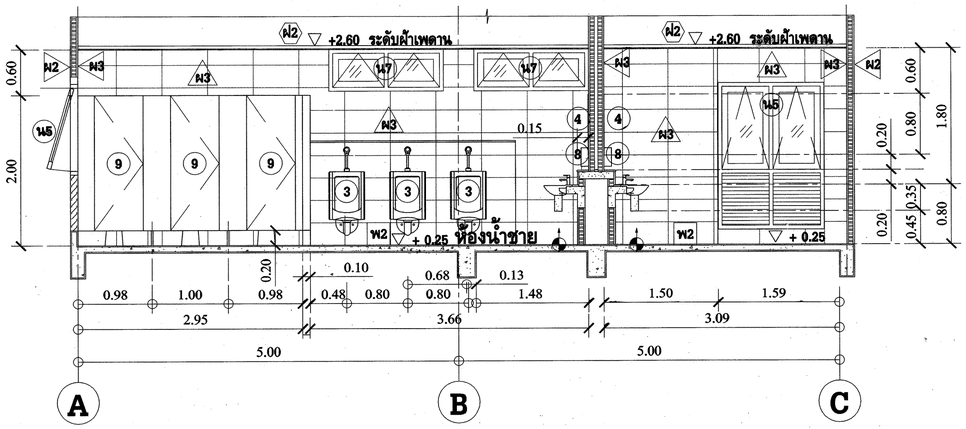


รูปตัด
มาตราส่วน 1 : 40 A A-09

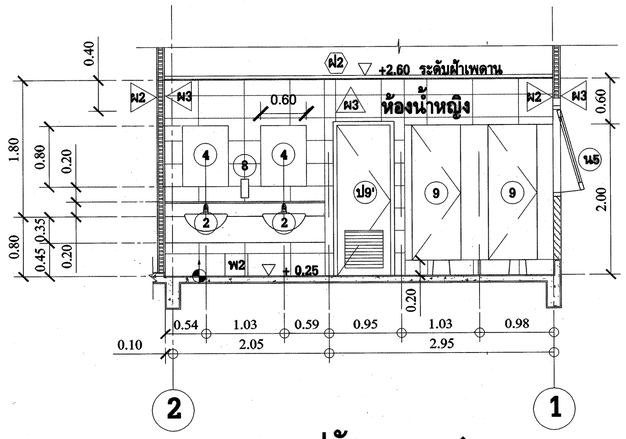

รูปตัด
มาตราส่วน 1 : 40 B A-09

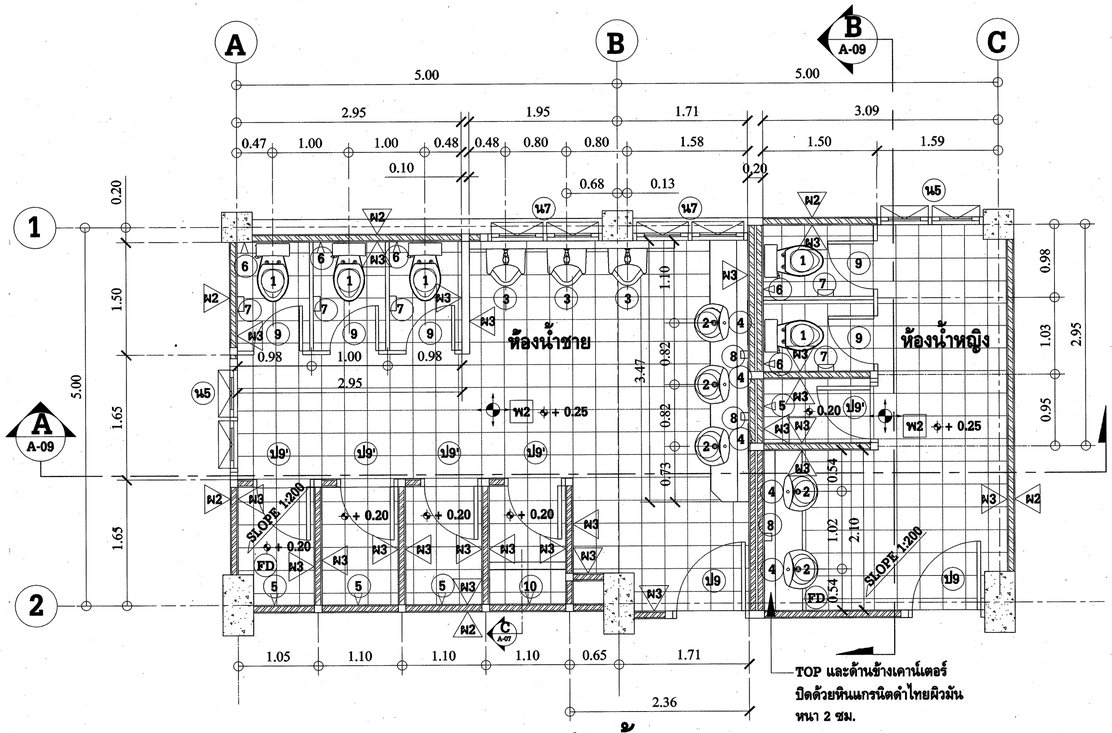


แปลนห้องน้ำ
มาตราส่วน 1 : 40

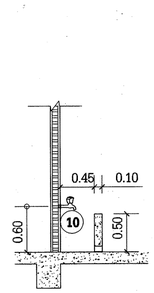

รูปตัด
มาตราส่วน 1 : 40 C A-07

TOP และด้านข้างเคาน์เตอร์
ปิดด้วยหินแกรนิตดำไทยผิวมัน
หนา 2 ซม.

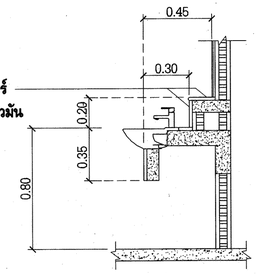

แบบขยายเคาน์เตอร์อ่างล้างหน้า
มาตราส่วน 1 : 20

รายละเอียดเครื่องสุขภัณฑ์
COTTO
ผลิตภายในประเทศไทย

1	โถส้วมนั่งราบ ของ COTTO รุ่น C 1392 พร้อมอุปกรณ์ประกอบครบชุด
2	อ่างล้างหน้า ชนิดวางครึ่งเคาน์เตอร์ รุ่น C0240 WH ของ COTTO พร้อมอุปกรณ์สะดืออ่างประกอบครบชุด พร้อมก๊อก ของ COTTO รุ่น CT 167D (HM)
3	โถปัสสาวะชาย ของ COTTO รุ่น C 313 พร้อมอุปกรณ์ฟลัชวาล์ว ของ COTTO รุ่น CT474NP
4	กระจกเงาเหนืออ่างล้างมือ MM006 ขนาด 0.60 x 0.80 ม. ของ COTTO
5	ฝักบัวอาบน้ำสายอ่อน รุ่น S17 (HM) พร้อมวาล์วเปิด-ปิดน้ำ CT1092C33 (HM) ของ COTTO
6	ฝักบัวฉีดชำระสีขาว รุ่น CT993K#WH (HM) ของ COTTO
7	ที่ใส่กระดาษชำระชนิดม้วนใหญ่ แบบมีครอบพลาสติกและกุญแจล็อก รุ่น 70270 ของ Kimberly clark
8	ที่ใส่สบู่เหลวชนิดติดผนังรุ่น V8101 ของ VEGARR
9	ผนังห้องน้ำสำเร็จรูป รุ่น WILLY 25 พร้อมอุปกรณ์สเตนเลส ครบชุด ของ WILLY ห้องน้ำชาย สี WP07 ห้องน้ำหญิง สี WP10
10	ก๊อกน้ำสำหรับทำความสะอาด ห้อง Janitor รุ่น CT175C11 ของ COTTO
FD	ตะแกรงระบายน้ำพื้นสเตนเลสสตีลกันกลิ่น (ดูแบบสุขาภิบาล)
ห้องเตรียมอาหาร	ซิงค์ 1 หลุมมีที่พักจานขวา AC-AEGAN-1/1 ของ HOME
	หมายเหตุ
	1. สุขภัณฑ์ทั้งหมดใช้สีขาว
	2. เคาน์เตอร์อ่างล้างหน้าของห้องน้ำ เป็น คสล. ปิด Top ด้านหน้าและด้านข้างด้วยหินแกรนิตดำไทยผิวมัน หนา 2 ซม.
	3. การประกอบและติดตั้งสุขภัณฑ์ให้ดูรายละเอียดหรือคู่มือการติดตั้งและประกอบสุขภัณฑ์ของผู้ผลิต
	4. กรณีไม่สามารถจัดหาสุขภัณฑ์ยี่ห้อหรือรุ่นที่กำหนดในแบบได้ ให้ผู้รับจ้างแจ้งสถาปนิกผู้ออกแบบเป็นลายลักษณ์อักษรก่อนดำเนินการขออนุมัติเทียบเท่า

การไฟฟ้าฝ่ายผลิตแห่งประเทศไทย
ฝ่ายออกแบบและบริหารงานก่อสร้าง
ได้รับการรับรอง ISO 9001:2008
53 หมู่ 2 ถนนรัษฎานิทรงค์ บางกรวย นนทบุรี 11130 โทร 436-1910-3

งานออกแบบ และ เอกสารประกอบแบบถือเป็นสมบัติของ ฝ่ายออกแบบและบริหารงานก่อสร้าง การไฟฟ้าฝ่ายผลิตแห่งประเทศไทย ห้ามผู้ใดนำไปใช้งาน ทำซ้ำ หรือ ดัดแปลง โดยไม่ได้รับอนุญาตเป็นลายลักษณ์อักษร จาก การไฟฟ้าฝ่ายผลิตแห่งประเทศไทย

ออกแบบ

สถาปนิก	(นาย อดิศร ศรีสุพรรณ)
สถาปนิกภายใน	(นางสาวศานติวร เอื้อประเสริฐ)
	(นาย อภิสิทธิ์ ณัฐวรวโรหม์)
วิศวกรโครงสร้าง	(นาย ทรงคุณ วิชินโรจน์จัด)
	(นาย การต์เดช ปั้นแจริญ)
วิศวกรสุขาภิบาล	(นาย วัชระ สมโรจน์รัตน์)
วิศวกรไฟฟ้า	(นาย ประพิทย์ ชื่นชุมศรี)
วิศวกรเครื่องกล	(นาย อุกฤษฎ์ จำปาทน์)

ตรวจสอบ

ผู้ควบคุมงาน กฟผ. (นาย บุญชัย ผดุงสมบัติถาวร)
(นาย ดนุพงษ์ สรวพจุดม)
(นาย อภิศักดิ์ ร่ำพึงจิง)
(นาย นนทชัย สกุลรัตน์ไพศาล)

หัวหน้าแผนกบริหารสัญญาก่อสร้างอาคาร (นาย ศรชัย อภิบาลพลธรรม)

เห็นชอบ

(นาย สโรจน์ จันโท้ว)
หัวหน้าทองบริหารงานก่อสร้าง

ผู้รับจ้าง

CAN DO CONSTRUCTION CO.,LTD
222 ถนนเทศบาลสังวริกิจเหนือ แขวงลาดยาว
เขตจตุจักร กรุงเทพมหานคร 10900
TEL. 591-3972 , 591-4906 FAX. 954-3759

เขียนแบบ

(นางสาว กัญญาพัชร แก้วทับทิม)

ตรวจสอบ

(นาย สำราญ เจริญวงศ์)

รับรอง

(นาย สำราญ เจริญวงศ์)
วิศวกรโครงการ

AS-BUILT DRAWING

งานอาคารปฏิบัติการ (อชน.)

แบบแสดง
แบบขยายห้องน้ำ 1 งานอาคารปฏิบัติการ 1 (อชน.)

อ้างอิงแบบ กฟผ. เลขที่	แบบเลขที่
SNO-WS12-4-A-09/24	AB-SNO-WS12-4-A-10/26
เลขที่งาน	**จำนวนแผ่น**
257112-4	26