AB-SNO-WS12-4-A-11/26

แบบขยายหลังคาคลุมทางเข้า

แผ่นหลังคาเหล็กชนิด BOLTLESS มีค่า Yield Strength ไม่ต่ำกว่า 550 Mpa
เคลือบสังกะสีผสมอลูมิเนียม ปริมาณการเคลือบไม่น้อยกว่า 150 กรัม/ตร.ม.
ความหนารวมชั้นเคลือบ(TCT)ไม่ต่ำกว่า 0.60 มม. ผลิตภัณฑ์ของบริษัท บลูสโคป ไลสาจท์
(ประเทศไทย) จำกัด ผลิตตามมาตราฐานออสเตรเลีย AS 1397-G 550-AZ 150

โครงเหล็ก (ดูแบบวิศวกรรม)

ฝ้าเหล็กรีดลอนเคลือบสี สังกะสีผสมอลูมิเนียม
ตามมาตรฐาน JIS G-3312
ผลิตภัณฑ์ของบริษัท บลูสโคป ไลสาจท์ (ประเทศไทย) จำกัด
รุ่น Lysaght Clip-lok 700 ZINCALUME

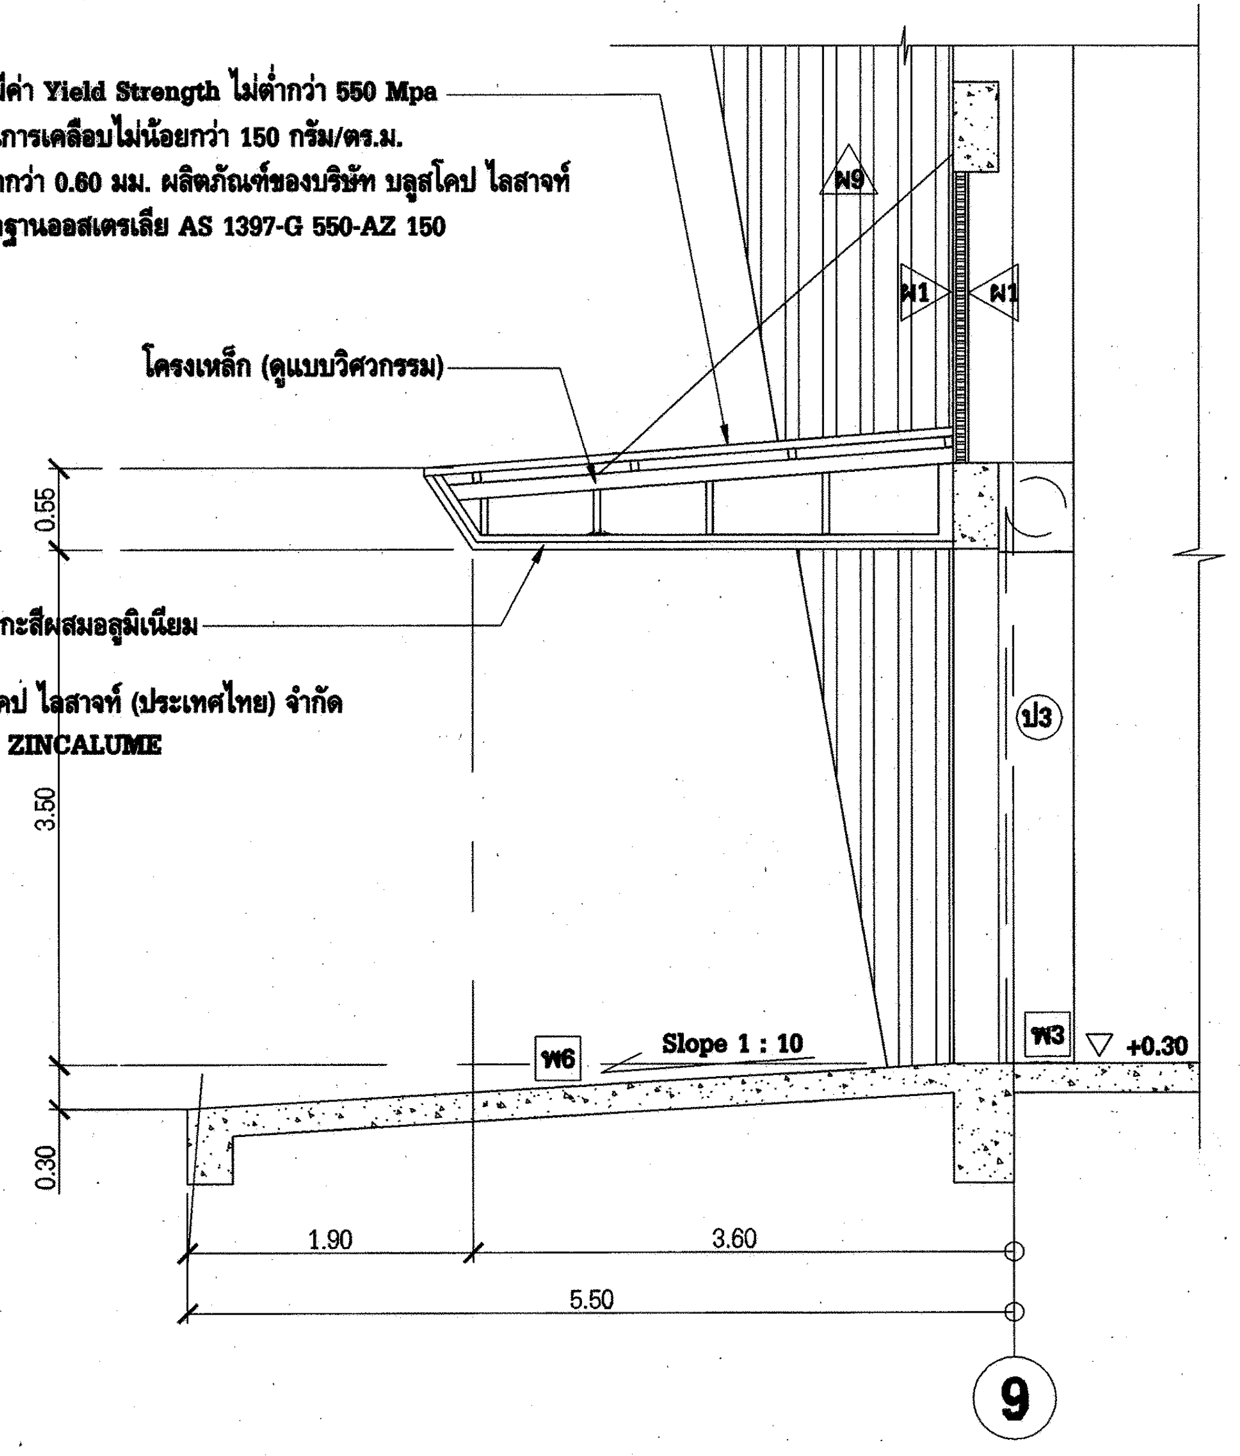

รูปตัด
มาตราส่วน 1 : 50
A
A-10

ฝ้าเหล็กรีดลอนเคลือบสี สังกะสีผสมอลูมิเนียม
ตามมาตรฐาน JIS G-3312
ผลิตภัณฑ์ของบริษัท บลูสโคป ไลสาจท์ (ประเทศไทย) จำกัด
รุ่น Lysaght Clip-lok 700 ZINCALUME

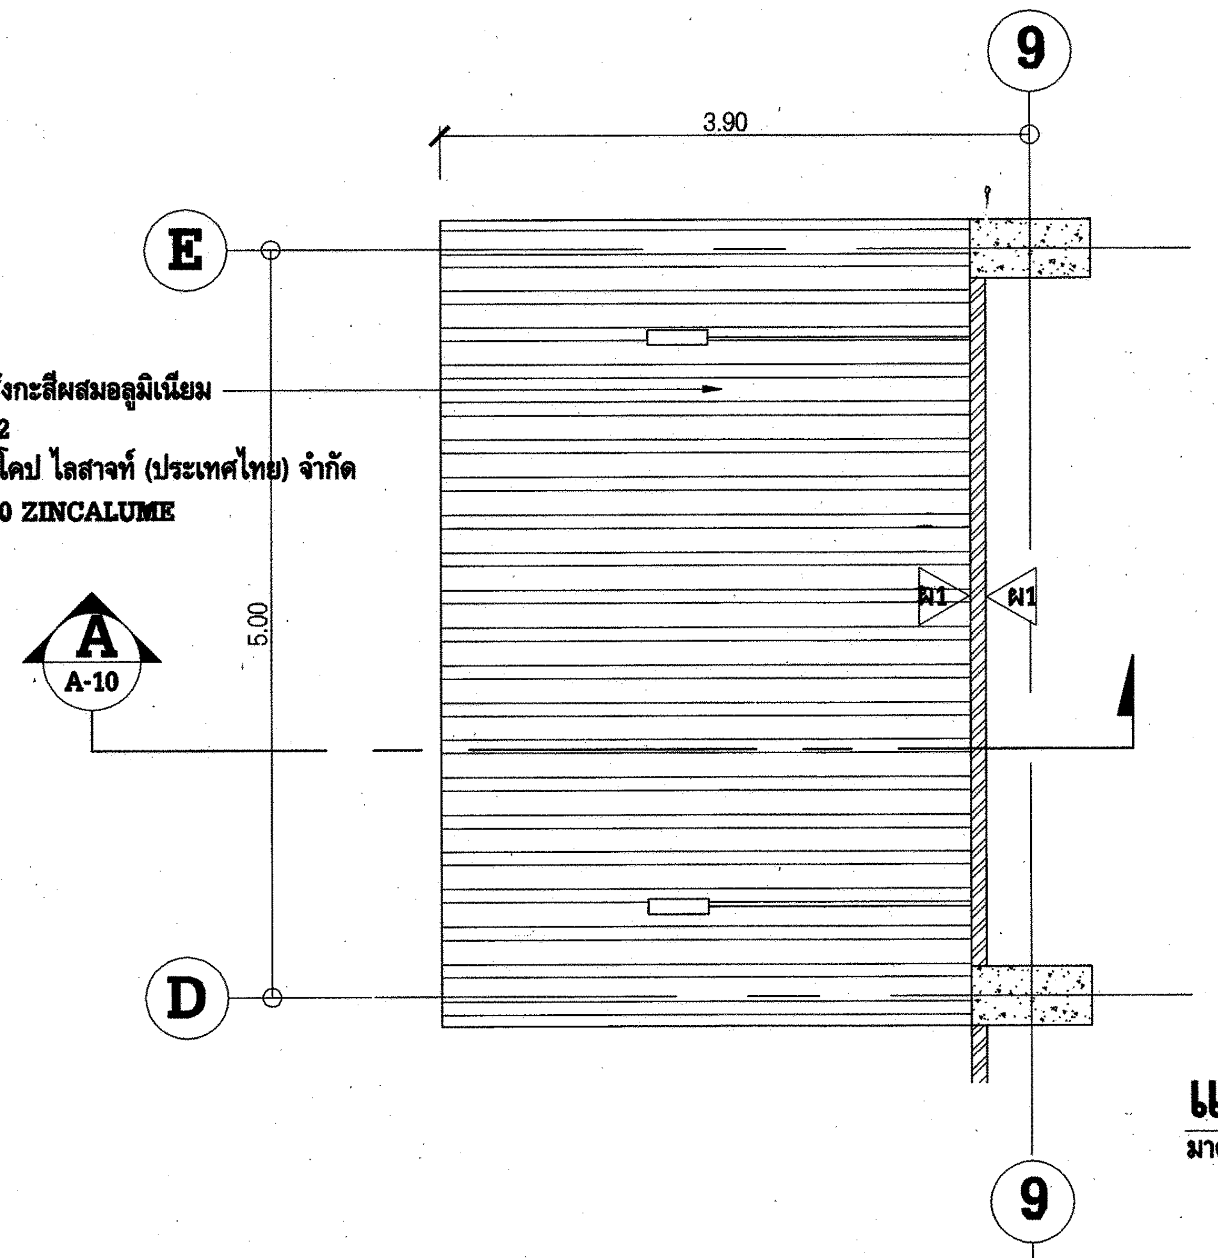

แปลนหลังคา
มาตราส่วน 1 : 50

แนวเซาะร่องผิวหน้า Ramp
กว้าง 2 ซม. ลึก 1 ซม. @ 0.20 ม.

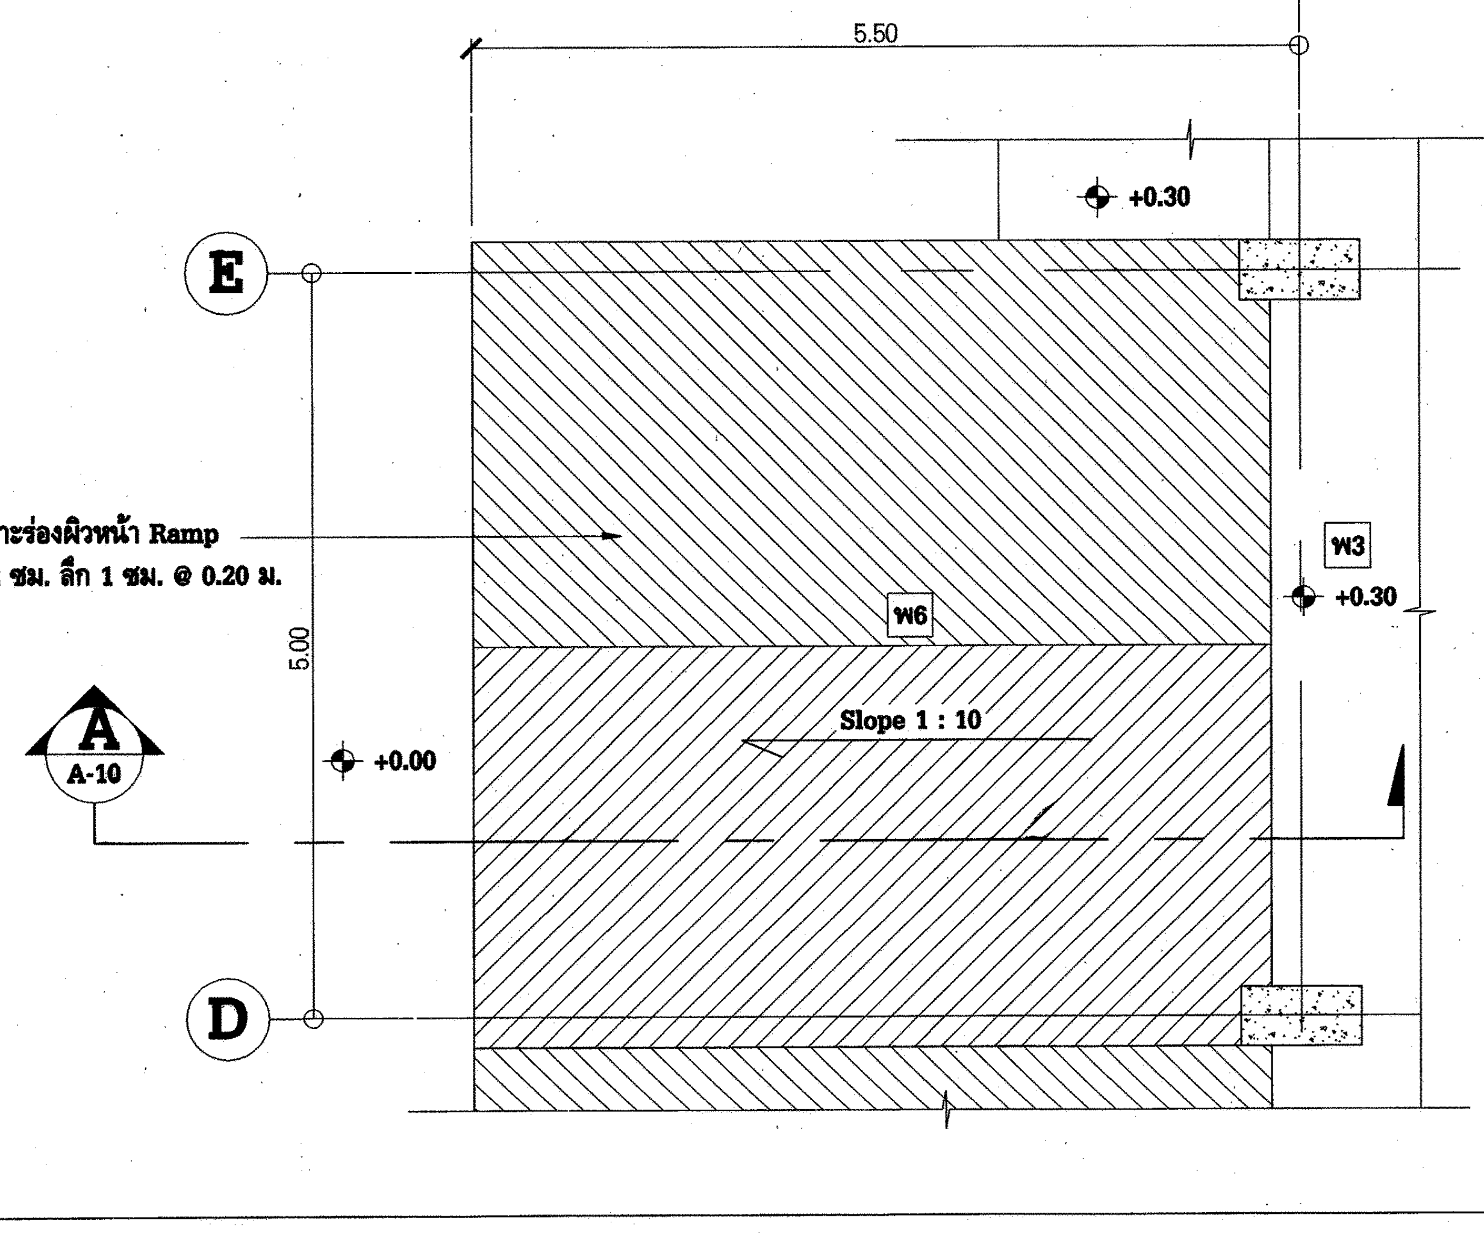

แปลนพื้น
มาตราส่วน 1 : 50

แบบขยายรางน้ำ , แบบขยายหลังคาโครง Truss

แผ่นหลังคาเหล็กชนิด BOLTLESS มีค่า Yield Strength ไม่ต่ำกว่า 550 Mpa
เคลือบสังกะสีผสมอลูมิเนียม ปริมาณการเคลือบไม่น้อยกว่า 150 กรัม/ตร.ม.
ความหนารวมชั้นเคลือบ(TCT)ไม่ต่ำกว่า 0.60 มม. ผลิตภัณฑ์ของบริษัท บลูสโคป ไลสาจท์
(ประเทศไทย) จำกัด ผลิตตามมาตราฐานออสเตรเลีย AS 1397-G 550-AZ 150
ใต้แผ่นหลังคา บุฉนวนกันความร้อนชนิด P.E. form หนา 5 มม.
ของบริษัท มิคเซล จำกัด รุ่น PE 25 Z

รางระบายน้ำไฟเบอร์กลาสหล่อขึ้นรูป หนา 3 มม.
ของบริษัท พี.แอล.พี.เอส ไฟเบอร์กลาส จำกัด
ขนาดดูแบบวิศวกรรม พร้อม FLASHING
เหล็กเคลือบสี สังกะสีผสมอลูมิเนียม

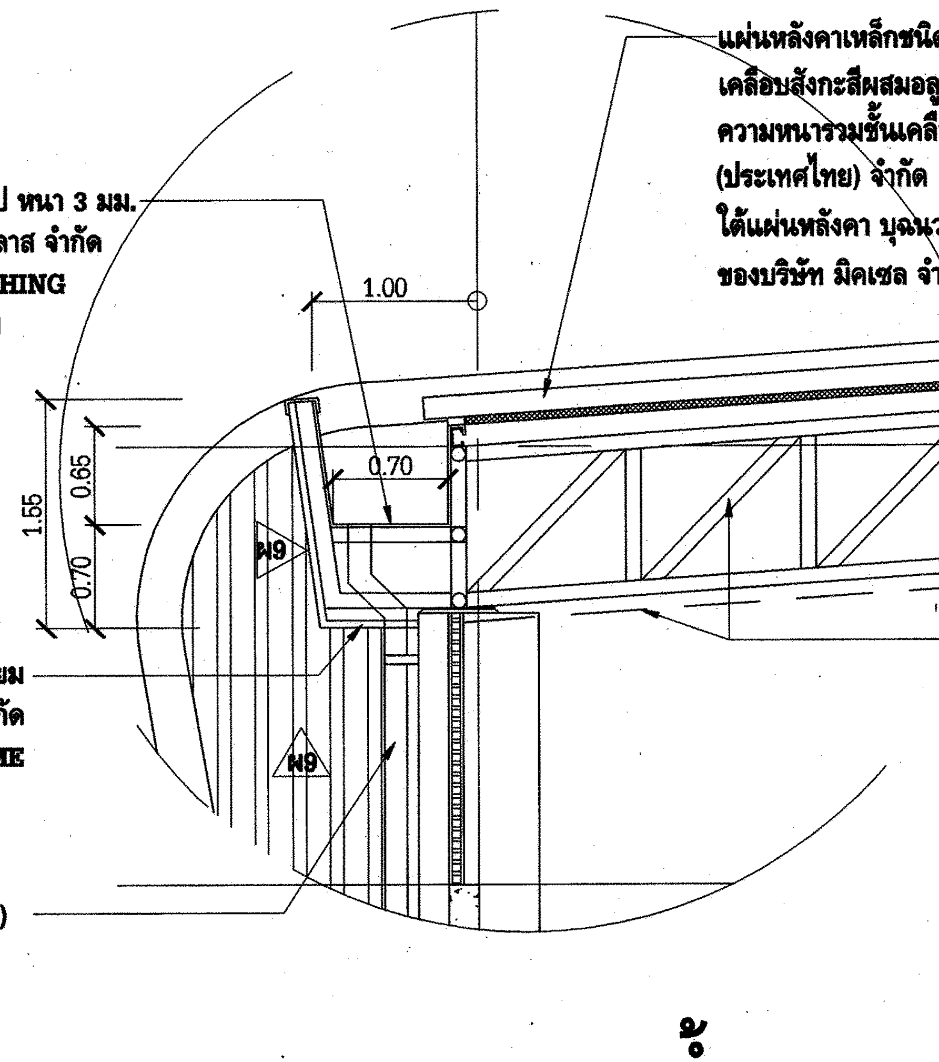

โครง TRUSS เหล็ก (ดูแบบวิศวกรรม) พร้อมติดตั้ง
ตะแกรงเหล็กฉีกกันนกพิราบ

ฝ้าเหล็กรีดลอนเคลือบสังกะสีผสมอลูมิเนียม
ผลิตภัณฑ์ของ บริษัท บลูสโคป ไลสาจท์ (ประเทศไทย) จำกัด
รุ่น Lysaght Clip-lok 700 ZINCALUME

ท่อระบายน้ำฝน (ดูแบบวิศวกรรม)

แบบขยายรางน้ำ
มาตราส่วน 1 : 50

แผ่นหลังคาเหล็กชนิด BOLTLESS มีค่า Yield Strength ไม่ต่ำกว่า 550 Mpa
เคลือบสังกะสีผสมอลูมิเนียม ปริมาณการเคลือบไม่น้อยกว่า 150 กรัม/ตร.ม.
ความหนารวมชั้นเคลือบ(TCT)ไม่ต่ำกว่า 0.60 มม.
ผลิตตามมาตราฐานออสเตรเลีย AS 1397-G 550-AZ 150
ใต้แผ่นหลังคา บุฉนวนกันความร้อนชนิด P.E. form หนา 5 มม.

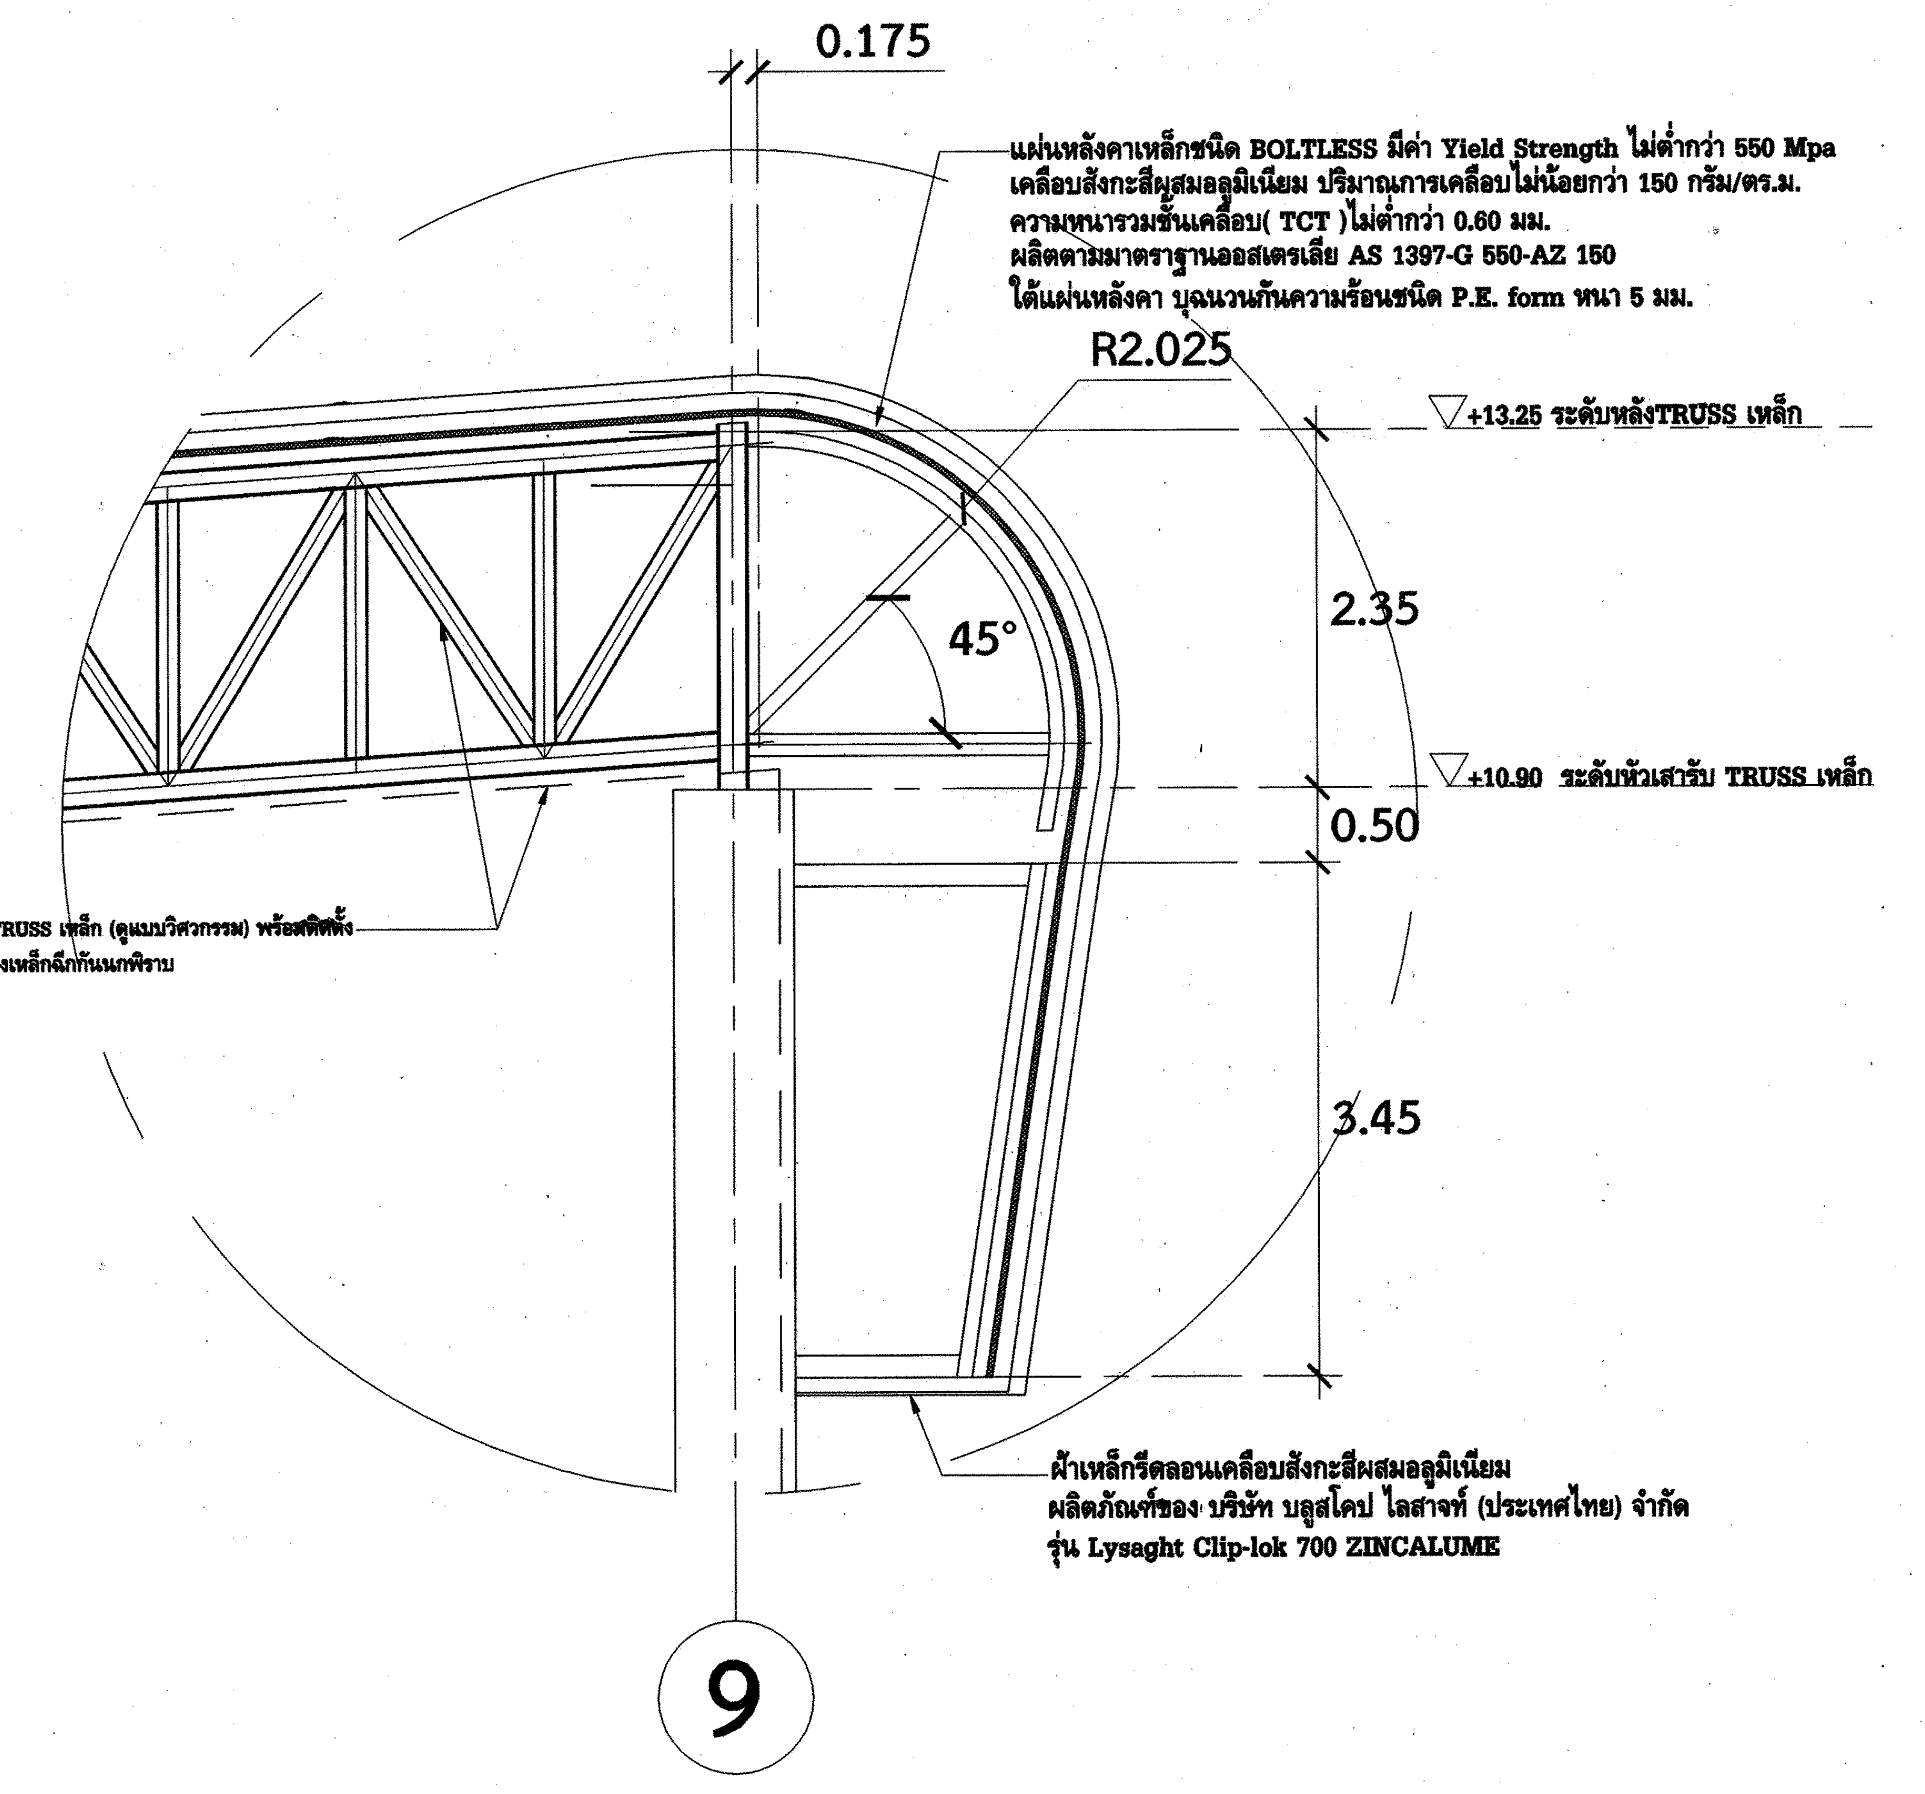

0.175
R2.025
+13.25 ระดับหลังTRUSS เหล็ก
2.35
45°
+10.90 ระดับหัวเสารับ TRUSS เหล็ก
0.50
3.45
9

โครง TRUSS เหล็ก (ดูแบบวิศวกรรม) พร้อมติดตั้ง
ตะแกรงเหล็กฉีกกันนกพิราบ

ฝ้าเหล็กรีดลอนเคลือบสังกะสีผสมอลูมิเนียม
ผลิตภัณฑ์ของ บริษัท บลูสโคป ไลสาจท์ (ประเทศไทย) จำกัด
รุ่น Lysaght Clip-lok 700 ZINCALUME

แบบขยายหลังคาโครง Truss
มาตราส่วน 1 : 50

งานอาคารปฏิบัติการ 1 (อขน.)

กฟผ

การไฟฟ้าฝ่ายผลิตแห่งประเทศไทย
ฝ่ายออกแบบและบริหารงานก่อสร้าง
ได้รับการรับรอง ISO 9001:2008
53 หมู่ 2 ถนนจรัญสนิทวงศ์ บางกรวย นนทบุรี 11130 โทร436-1910-3

งานออกแบบ และ เอกสารประกอบแบบถือเป็นสมบัติของ ฝ่ายออกแบบและบริหารงานก่อสร้าง การไฟฟ้าฝ่ายผลิตแห่งประเทศไทย ห้ามผู้ใดนำไปใช้งาน ทำซ้ำ หรือ ดัดแปลง โดยไม่ได้รับอนุญาตเป็นลายลักษณ์อักษร จาก การไฟฟ้าฝ่ายผลิตแห่งประเทศไทย

ออกแบบ

สถาปนิก	(นาย อดิศร ศรีสุพรรณ)
สถาปนิกภายใน	(นางสาวศานติวร เอื้อประเสริฐ)
	(นาย อภิสิทธิ์ ณัฐวรวโรตม์)
วิศวกรโครงสร้าง	(นาย ทรงคุณ วิชินโรจน์จรัล)
	(นาย กานต์เดช ปั่นเจริญ)
วิศวกรสุขาภิบาล	(นาย วัชระ สมโรจน์รัตน์)
วิศวกรไฟฟ้า	(นาย ประพัทธ์ ชื่นชุมศรี)
วิศวกรเครื่องกล	(นาย อุกฤษฏ์ จำปาชนม์)

ตรวจสอบ

ผู้ควบคุมงาน กฟผ. บุญชัย ผดุงสมบัติถาวร
(นาย บุญชัย ผดุงสมบัติถาวร)
(นาย ดนุพงษ์ สรรพอุดม)
(นาย อภิศักดิ์ รำพึงกิจ)
(นาย นฤทธิ์ชัย สกุลรัศมีไพศาล)
หัวหน้าแผนกบริหารสัญญาก่อสร้างอาคาร
(นาย ศรชัย อภิบาลพลธรรม)

เห็นชอบ

(นาย สาโรจน์ จีนโก๊ว)
หัวหน้ากองบริหารงานก่อสร้าง

ผู้รับจ้าง

CAN DO CONSTRUCTION CO.,LTD
222 ถนนเทศบาลรังรักษ์เหนือ แขวงลาดยาว
เขตจตุจักร กรุงเทพมหานคร 10900
TEL. 591-3972 , 591-4906 FAX. 954-3759

เขียนแบบ

(นางสาว กัญญาพัชร แก้วทับทิม)

ตรวจสอบ

(นาย สำราญ เจริญวงค์)

รับรอง

(นาย สำราญ เจริญวงค์)
วิศวกรโครงการ

AS-BUILT DRAWING

งานอาคารปฏิบัติการ (อขน.)

แบบแสดง

แบบขยายหลังคาคลุมทางเข้า , แบบขยายรางน้ำ , แบบขยายหลังคาโครง TRUSS
งานอาคารปฏิบัติการ 1 (อขน.)

อ้างอิงแบบ กฟผ. เลขที่	แบบเลขที่
SNO-WS12-4-A-10/24	AB-SNO-WS12-4-A-11/26
เลขที่งาน	**จำนวนแผ่น**
257112-4	26