แบบขยายประตูพร้อมรายละเอียด

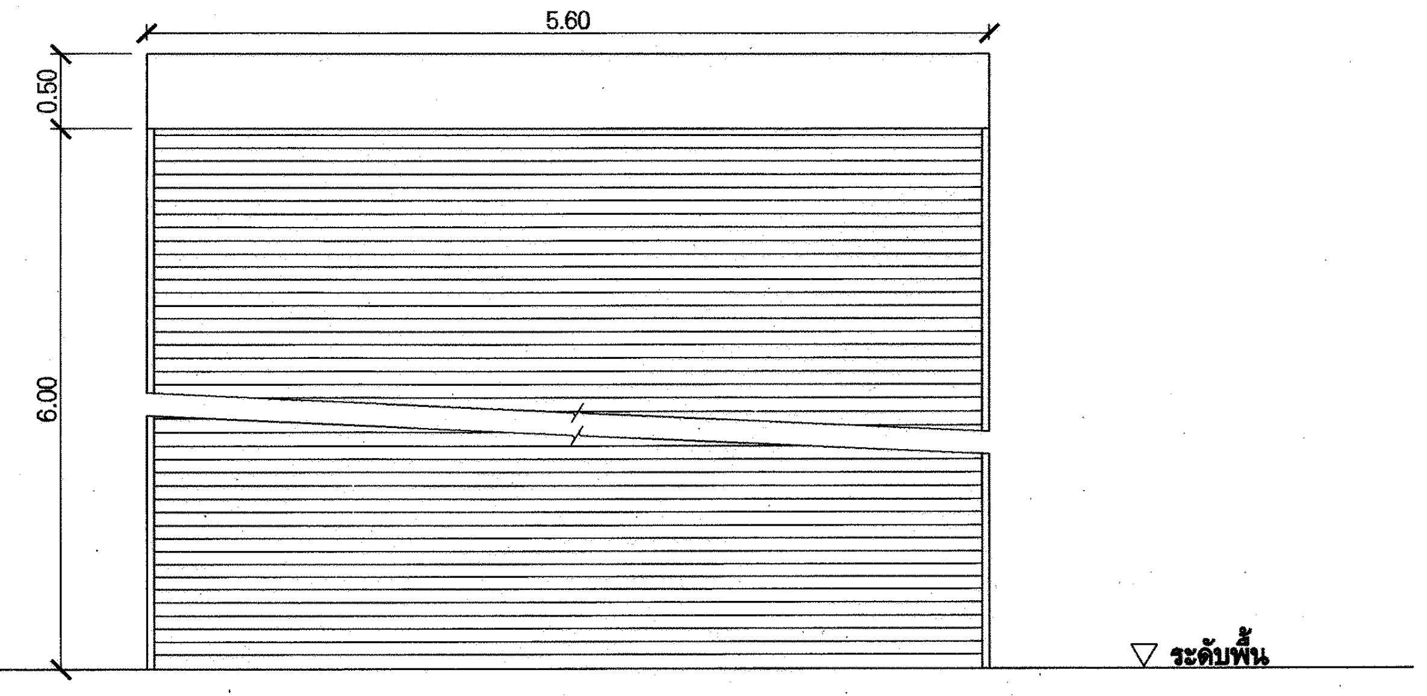

แบบขยาย ป1

มาตราส่วน 1 : 50 A-17

รายละเอียด

ลักษณะบาน	ประตูเหล็กม้วน ขนาด 5.60 x 6.00 ม. แบบทึบ ลอนเดี่ยว#16 ระบบมอเตอร์
	หนา 1.6 มม.ชนิดเหล็กชุบซิ้งค์เคลือบสีเทา M94127AN
	-
อุปกรณ์	อุปกรณ์ครบชุด ของ SANKI

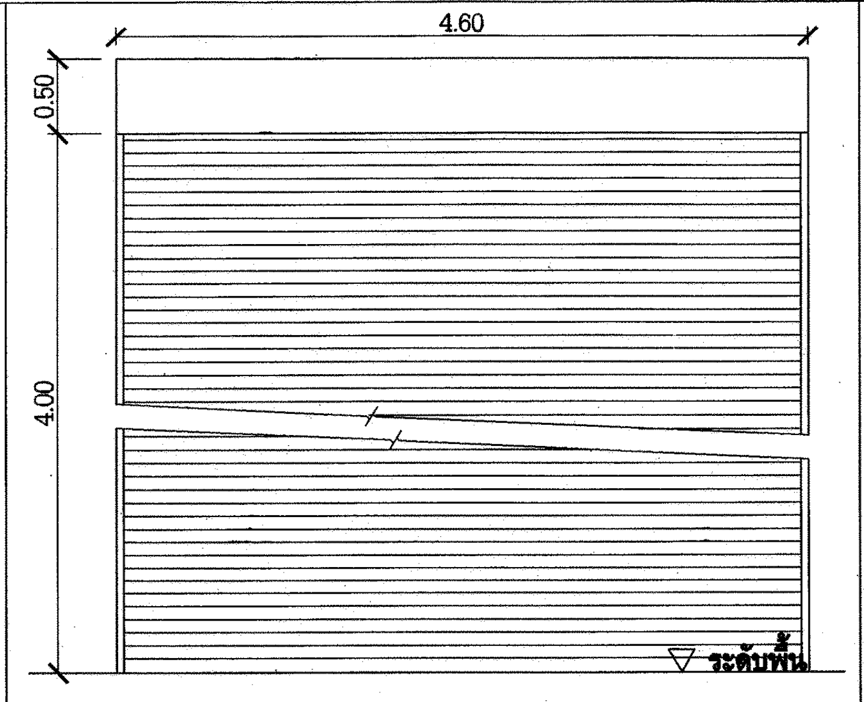

แบบขยาย ป2

มาตราส่วน 1 : 50 A-17

รายละเอียด

ลักษณะบาน	ประตูเหล็กม้วน ขนาด 4.60 x 4.00 ม.
	แบบทึบ ลอนเดี่ยว#16 ระบบมอเตอร์
	หนา 1.6 มม.ชนิดเหล็กชุบซิ้งค์เคลือบสีเทา M94127AN
อุปกรณ์	อุปกรณ์ครบชุด ของ SANKI

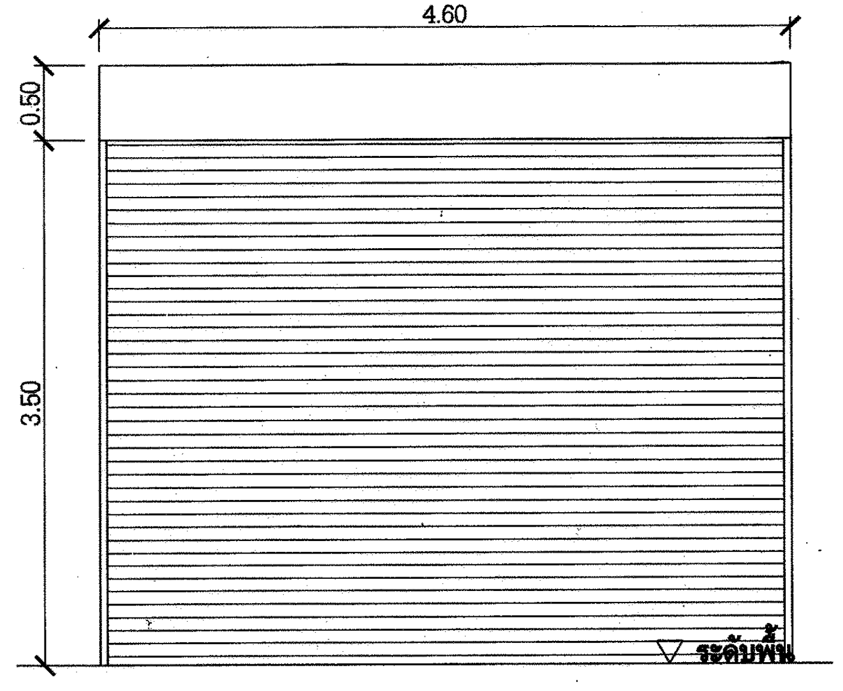

แบบขยาย ป3

มาตราส่วน 1 : 50 A-17

รายละเอียด

ลักษณะบาน	ประตูเหล็กม้วน ขนาด 4.60 x 3.50 ม.
	แบบทึบ ลอนเดี่ยว#16 ระบบมอเตอร์
	หนา 1.6 มม.ชนิดเหล็กชุบซิ้งค์เคลือบสีเทา M94127AN
อุปกรณ์	อุปกรณ์ครบชุด ของ SANKI

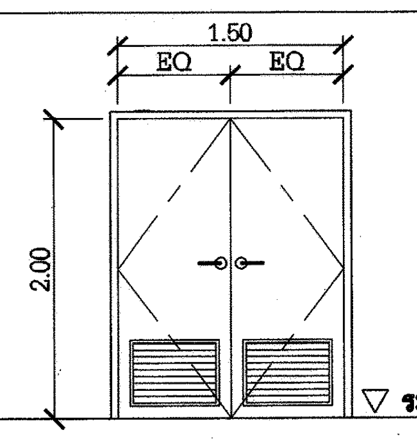

แบบขยาย ป4

มาตราส่วน 1 : 50 A-17

รายละเอียด

ลักษณะบาน	ประตูเหล็กบานเปิดคู่ มีช่องเกล็ดระบายอากาศ
	ผลิตภัณฑ์ DOORTECH ของ SANKI
วงกบ	เหล็กหนา 1.6 มม. เคลือบสีเทาอ่อน P91217DN
กรอบบาน	-
บาน/ลูกฟัก	เหล็กหนา 1.0 มม. เคลือบสีเทาอ่อน P91217DN
	บานมีช่องเกล็ดระบายอากาศ
อุปกรณ์ ของ VVP	มือจับก้านโยก "VVP" LM-TH-002C SS
	ตลับกุญแจมอทีสต์ "VVP" ML-001-ENT SS
	ไส้กุญแจไขด้านเดียว "VVP" AT-050 ENT SS
	โช๊คอัพ "VVP" DC100-N-SI รุ่นไม่ตั้งค้าง SILVER
	บานพับตามมาตรฐานของประตูเหล็ก

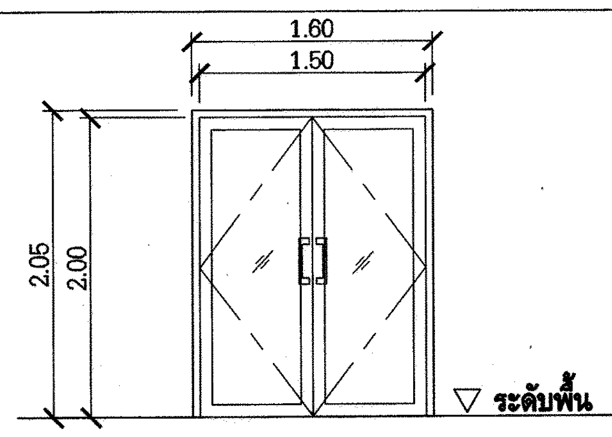

แบบขยาย ป5

มาตราส่วน 1 : 50 A-17

รายละเอียด

ลักษณะบาน	ประตูบานสวิงคู่ ลูกฟักกระจกติดตาย
	-
วงกบ	อลูมิเนียม สี NA-1
กรอบบาน	อลูมิเนียม สี NA-1
บาน/ลูกฟัก	กระจกใส หนา 6 มม.
อุปกรณ์ ของ VVP	มือจับสแตนเลสด้าน "VVP" รุ่น HD-164 NO.2463
	โช๊คอัพซ่อนในวงกบ "VVP" รุ่น OC35
	กุญแจ "VVP" รุ่น V39 NO.SW-1
	กลอนประตู "VVP" รุ่น BS 10 SILVER

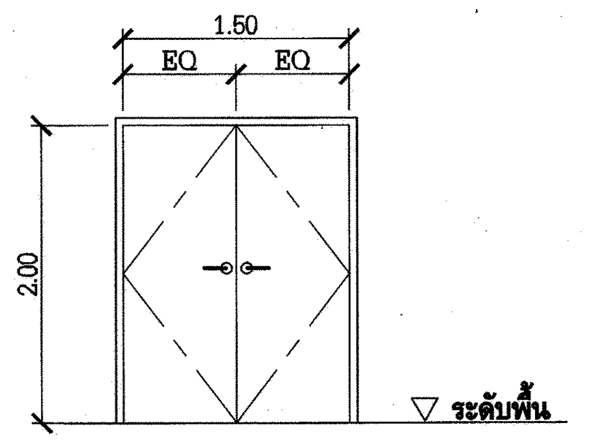

แบบขยาย ป6

มาตราส่วน 1 : 50 A-17

รายละเอียด

ลักษณะบาน	ประตูไม้บานเปิดคู่
วงกบ	วงกบไม้ตะเคียนลาว 2"x4"
กรอบบาน	-
บาน/ลูกฟัก	บานไม้อัดยางปิดผิวลามิเนต สี WP 3238 VOD ของ GREENLAM
อุปกรณ์ ของ VVP	มือจับก้านโยก "VVP" LM-TH-002C SS
	ตลับกุญแจมอทีสต์ "VVP" ML-001-ENT SS
	ไส้กุญแจไขด้านเดียว "VVP" AT-050 ENT SS
	บานพับประตู "MONOLIGHT" SS4325-FT 3 ตัว/บาน
	กลอนฝัง "VVP" FB-6-SS

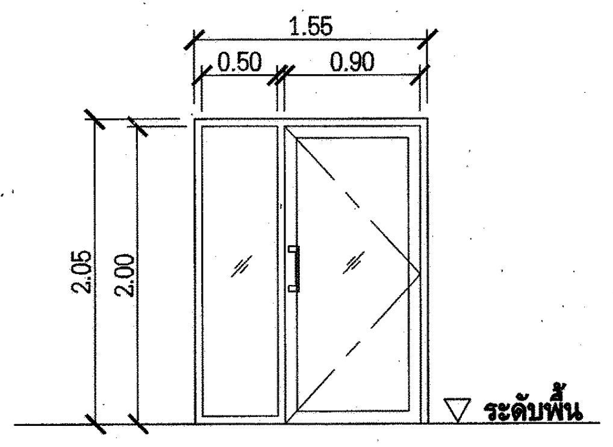

แบบขยาย ป7

มาตราส่วน 1 : 50 A-17

รายละเอียด

ลักษณะบาน	ประตูบานสวิงเดี่ยว ลูกฟักกระจกติดตาย
วงกบ	อลูมิเนียม สี NA-1
กรอบบาน	อลูมิเนียม สี NA-1
บาน/ลูกฟัก	กระจกใส หนา 6 มม.
อุปกรณ์ ของ VVP	มือจับสแตนเลสด้าน "VVP" รุ่น HD-164 NO.2463
	โช๊คอัพซ่อนในวงกบ "VVP" รุ่น OC35
	กุญแจ "VVP" รุ่น V39 NO.SW-1

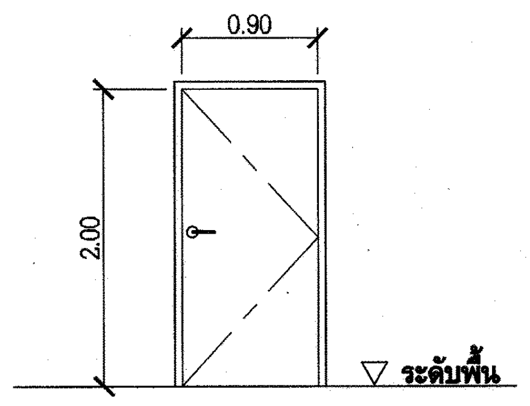

แบบขยาย ป8

มาตราส่วน 1 : 50 A-17

รายละเอียด

ลักษณะบาน	ประตูไม้บานเปิดเดี่ยว
วงกบ	วงกบไม้สังเคราะห์ 2"x4" ของ SIAM PLASTWOOD
กรอบบาน	-
บาน/ลูกฟัก	UPVC แบบบานเรียบสีเทาเข้ม SMOKY GREY WOOD
อุปกรณ์ ของ VVP	มือจับก้านโยก "VVP" LM-TH-002C SS
	ตลับกุญแจมอทีสต์ "VVP" ML-001-ENT SS
	ไส้กุญแจไขด้านเดียว "VVP" AT-050 ENT SS
	บานพับประตู "MONOLIGHT" SS4325-FT 3 ตัว/บาน

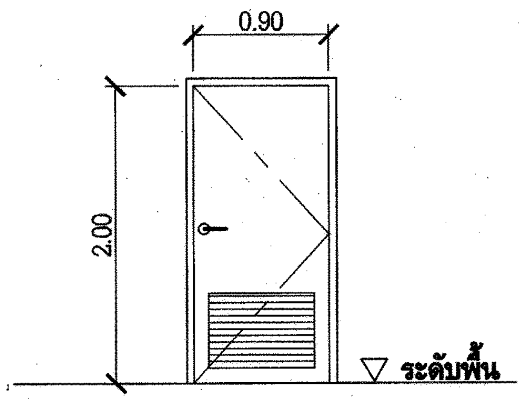

แบบขยาย ป9

มาตราส่วน 1 : 50 A-17

รายละเอียด

ลักษณะบาน	ประตูไม้บานเปิดเดี่ยว เกล็ดระบายอากาศ
วงกบ	วงกบไม้สังเคราะห์ 2"x4" ของ SIAM PLASTWOOD
กรอบบาน	-
บาน/ลูกฟัก	UPVC แบบบานเรียบสีเทาเข้ม SMOKY GREY WOOD
อุปกรณ์ ของ VVP	มือจับก้านโยก "VVP" LM-TH-002C SS
	ตลับกุญแจมอทีสต์ "VVP" ML-001-ENT SS
	ไส้กุญแจไขด้านเดียว "VVP" AT-050 ENT SS
	บานพับประตู "MONOLIGHT" SS4325-FT 3 ตัว/บาน

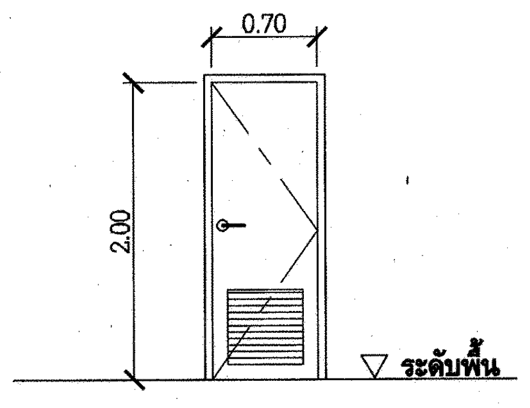

แบบขยาย ป9'

มาตราส่วน 1 : 50 A-17

รายละเอียด

ลักษณะบาน	ประตูไม้บานเปิดเดี่ยว เกล็ดระบายอากาศ
วงกบ	วงกบไม้สังเคราะห์ 2"x4" ของ SIAM PLASTWOOD
กรอบบาน	-
บาน/ลูกฟัก	UPVC แบบบานเรียบสีเทาเข้ม SMOKY GREY WOOD
อุปกรณ์ ของ VVP	มือจับก้านโยก "VVP" LM-TH-002C SS
	ตลับกุญแจมอทีสต์ "VVP" ML-001-ENT SS
	ไส้กุญแจไขด้านเดียว "VVP" AT-050 ENT SS
	บานพับประตู "MONOLIGHT" SS4325-FT 3 ตัว/บาน

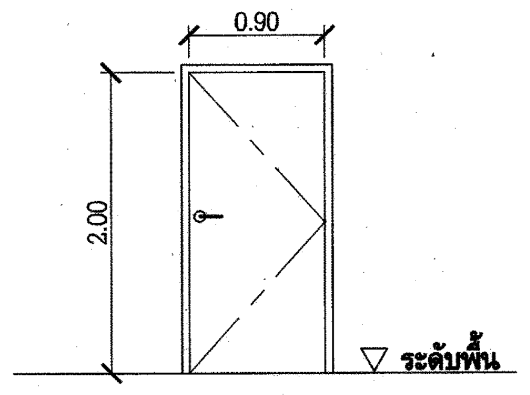

แบบขยาย ป10

มาตราส่วน 1 : 50 A-17

รายละเอียด

ลักษณะบาน	ประตูไม้บานเปิดเดี่ยว
วงกบ	วงกบไม้ตะเคียนลาว 2"x4"
กรอบบาน	-
บาน/ลูกฟัก	บานไม้อัดยางปิดผิวลามิเนต สี WP 3238 VOD ของ GREENLAM
อุปกรณ์ ของ VVP	มือจับก้านโยก "VVP" LM-TH-002C SS
	ตลับกุญแจมอทีสต์ "VVP" ML-001-ENT SS
	ไส้กุญแจไขด้านเดียว "VVP" AT-050 ENT SS
	บานพับประตู "MONOLIGHT" SS4325-FT 3 ตัว/บาน

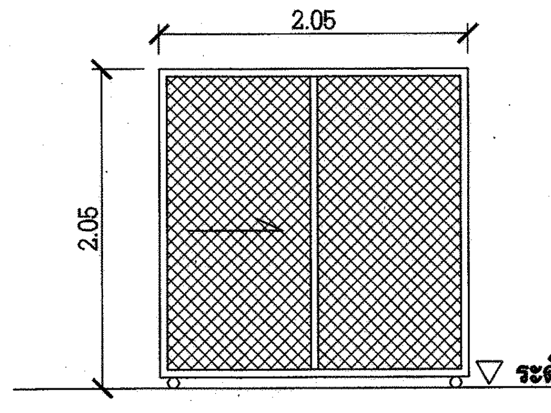

แบบขยาย ป11

มาตราส่วน 1 : 50 A-17

รายละเอียด

ลักษณะบาน	บานเลื่อนตาข่ายลวดสานชุบซิ้งค์ CHAIN LINK
	ของ SPW METAL
วงกบ	เหล็กแป๊บกลม ∅ 1½" x 2.3 มม. ทาสีน้ำมัน
กรอบบาน	เหล็กแป๊บกลม ∅ 1½" x 2.3 มม. ทาสีน้ำมัน
บาน/ลูกฟัก	ตาข่ายลวดสานชุบซิ้งค์ CHAINLINK เบอร์ 10
	หนา 3.2 มม. ตา 2"
อุปกรณ์	กลอนเหล็กมีห่วงคล้องกุญแจ
	ลูกล้อร่องกลม 3"

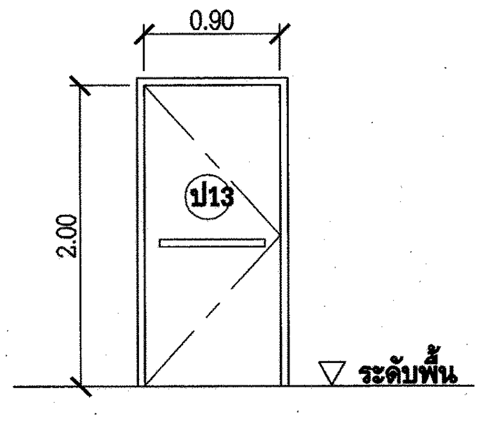

แบบขยาย ป13

มาตราส่วน 1 : 50 A-17

รายละเอียด

ลักษณะบาน	ประตูเหล็กบานเปิดเดี่ยวทนไฟ
	ผลิตภัณฑ์ DOORTECH ของ SANKI
วงกบ	วงกบ เหล็กเคลือบสีเทาอ่อน P91217DN พร้อมยางกันควัน
กรอบบาน	บานเหล็กหนา 1.6 มม. เคลือบสีเทาอ่อน P91217DN
บาน/ลูกฟัก	-
อุปกรณ์ ของ VVP	อุปกรณ์ คานผลัก "OKA" UL-520-36-AL
	กุญแจเปิดจากด้านนอก "OKA" LH-520 SATIN STAINLESS
	โช๊คอัพ "VVP" DC100-N-SI รุ่นไม่ตั้งค้าง SILVER
	บานพับตามมาตรฐานของประตูเหล็ก

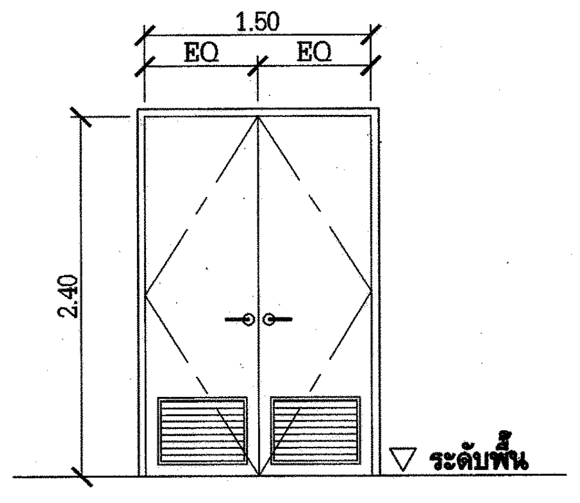

แบบขยาย ป4'

มาตราส่วน 1 : 50 A-17

รายละเอียด

ลักษณะบาน	ประตูเหล็กบานเปิดคู่เหล็กมีช่องเกล็ดระบายอากาศ
	ผลิตภัณฑ์ DOORTECH ของ SANKI
วงกบ	เหล็กหนา 1.6 มม. เคลือบสีเทาอ่อน P91217DN
กรอบบาน	เหล็กหนา 1.0 มม. เคลือบสีเทาอ่อน P91217DN
บาน/ลูกฟัก	บานมีช่องเกล็ดระบายอากาศ
อุปกรณ์ ของ VVP	มือจับก้านโยก "VVP" LM-TH-002C SS
	ตลับกุญแจมอทีสต์ "VVP" ML-001-ENT SS
	ไส้กุญแจไขด้านเดียว "VVP" AT-050 ENT SS
	โช๊คอัพ "VVP" DC100-N-SI รุ่นไม่ตั้งค้าง SILVER
	บานพับตามมาตรฐานของประตูเหล็ก

งานอาคารปฏิบัติการ 1 (อขน.)

การไฟฟ้าฝ่ายผลิตแห่งประเทศไทย
ฝ่ายออกแบบและบริหารงานก่อสร้าง
ได้รับการรับรอง ISO 9001:2008
53 หมู่ 2 ถนนจรัญสนิทวงศ์ บางกรวย นนทบุรี 11130 โทร436-1910-3

งานออกแบบ และ เอกสารประกอบแบบถือเป็นสมบัติของ ฝ่ายออกแบบและบริหารงานก่อสร้าง การไฟฟ้าฝ่ายผลิตแห่งประเทศไทย ห้ามผู้ใดนำไปใช้งาน ทำซ้ำ หรือ ดัดแปลง โดยไม่ได้รับอนุญาตเป็นลายลักษณ์อักษร จาก การไฟฟ้าฝ่ายผลิตแห่งประเทศไทย

ออกแบบ

สถาปนิก	(นาย อดิศร ศรีสุพรรณ)
สถาปนิกภายใน	(นางสาวศานติวร เอื้อประเสริฐ)
	(นาย อภิสิทธิ์ ณัฐวรวโรดม์)
วิศวกรโครงสร้าง	(นาย ทรงคุณ วิชินโรจน์จรัล)
	(นาย กานต์เดช ปั่นเจริญ)
วิศวกรสุขาภิบาล	(นาย วัชระ สมโรจน์รัตน์)
วิศวกรไฟฟ้า	(นาย ประพัทธ์ ชื่นชุมศรี)
วิศวกรเครื่องกล	(นาย อุกฤษฎ์ จำปาชนม์)

ตรวจสอบ

ผู้ควบคุมงาน กฟผ.
(นาย บุญชัย ผดุงสมบัติถาวร)
(นาย ดนุพงษ์ สรรพอุดม)
(นาย อภิศักดิ์ รำพึงกิจ)
(นาย นนทชัย สกุลรัศมีไพศาล)

หัวหน้าแผนกบริหารสัญญาก่อสร้างอาคาร
(นาย ศรชัย อภิบาลพลธรรม)

เห็นชอบ

(นาย สาโรจน์ จีนโก๊ว)
หัวหน้ากองบริหารงานก่อสร้าง

ผู้รับจ้าง

CAN DO CONSTRUCTION CO.,LTD
222 ถนนเทศบาลรังรักษ์เหนือ แขวงลาดยาว
เขตจตุจักร กรุงเทพมหานคร 10900
TEL. 591-3972 , 591-4906 FAX. 954-3759

เขียนแบบ

(นางสาว กัญญาพัชร แก้วทับทิม)

ตรวจสอบ

(นาย สำราญ เจริญวงค์)

รับรอง

(นาย สำราญ เจริญวงค์)
วิศวกรโครงการ

AS-BUILT DRAWING

งานอาคารปฏิบัติการ (อขน.)

แบบแสดง

แบบขยายประตูพร้อมรายละเอียด งานอาคารปฏิบัติการ 1 (อขน.)

อ้างอิงแบบ กฟผ. เลขที่	แบบเลขที่
SNO-WS12-4-A-11/24	AB-SNO-WS12-4-A-12/26
เลขที่งาน	**จำนวนแผ่น**
257112-4	26