AB-SNO-WS12-4-A-13/26 แบบเลขที่

แบบขยายหน้าต่างพร้อมรายละเอียด

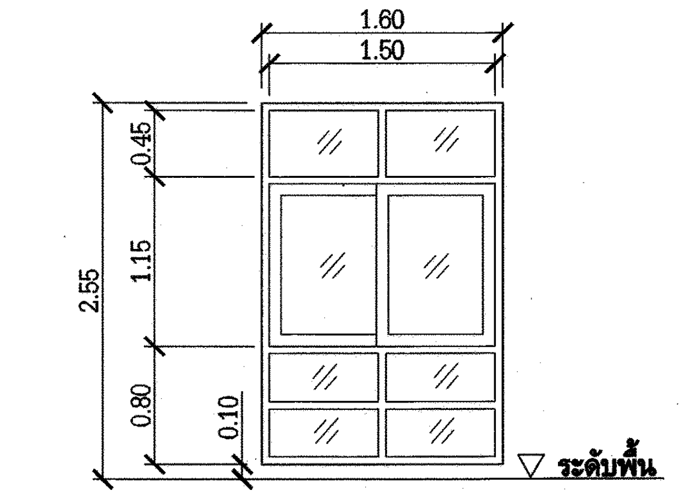

แบบขยาย น1 A-18

มาตราส่วน 1 : 50

รายละเอียด	
ลักษณะบาน	หน้าต่างบานเลื่อน ลูกฟักกระจกติดตาย
วงกบ	อลูมิเนียม สี NA-1
กรอบบาน	อลูมิเนียม สี NA-1
บาน/ลูกฟัก	กระจกตัดแสง OCEAN GREEN หนา 6 มม.
	(ภายในอาคารใช้กระจกใส หนา 6 มม.)
อุปกรณ์ ของ VVP	ลูกล้อ "VVP" รุ่น RL 402
	มือจับล็อค แบบฝัง ชนิดขอบเรียบ
	"CENZA 001-02" SILVER

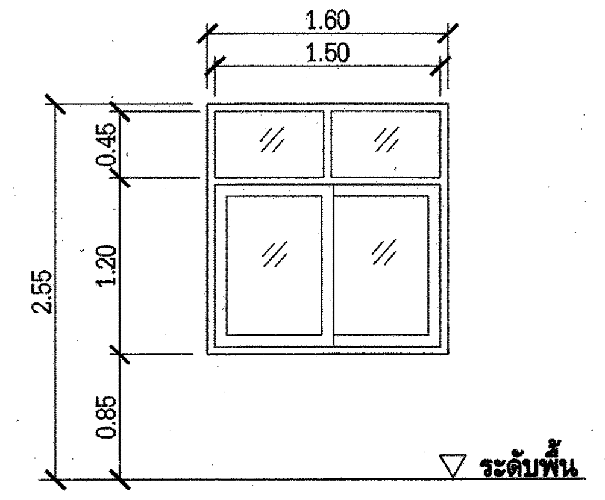

แบบขยาย น2 A-18

มาตราส่วน 1 : 50

รายละเอียด	
ลักษณะบาน	หน้าต่างบานเลื่อน ลูกฟักกระจกติดตาย
วงกบ	อลูมิเนียม สี NA-1
กรอบบาน	อลูมิเนียม สี NA-1
บาน/ลูกฟัก	กระจกตัดแสง OCEAN GREEN หนา 6 มม.
	(ภายในอาคารใช้กระจกใส หนา 6 มม.)
อุปกรณ์ ของ VVP	ลูกล้อ "VVP" รุ่น RL 402
	มือจับล็อค แบบฝัง ชนิดขอบเรียบ
	"CENZA 001-02" SILVER

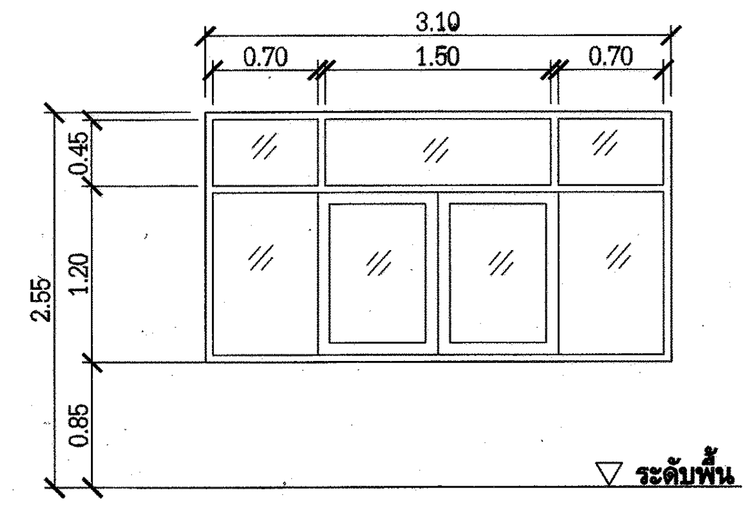

แบบขยาย น3 A-18

มาตราส่วน 1 : 50

รายละเอียด	
ลักษณะบาน	หน้าต่างบานเลื่อน ลูกฟักกระจกติดตาย
วงกบ	อลูมิเนียม สี NA-1
กรอบบาน	อลูมิเนียม สี NA-1
บาน/ลูกฟัก	กระจกตัดแสง OCEAN GREEN หนา 6 มม.
	(ภายในอาคารใช้กระจกใส หนา 6 มม.)
อุปกรณ์ ของ VVP	ลูกล้อ "VVP" รุ่น RL 402
	มือจับล็อค แบบฝัง ชนิดขอบเรียบ
	"CENZA 001-02" SILVER

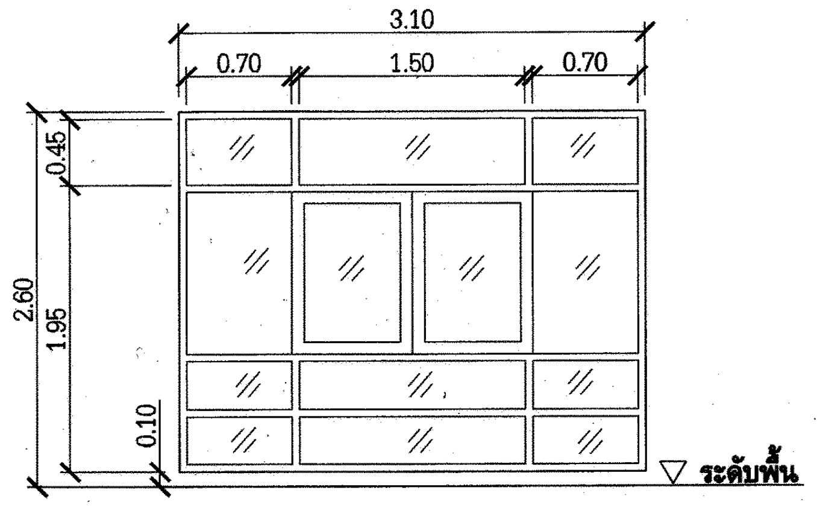

แบบขยาย น3' A-18

มาตราส่วน 1 : 50

รายละเอียด	
ลักษณะบาน	หน้าต่างบานเลื่อน ลูกฟักกระจกติดตาย
วงกบ	อลูมิเนียม สี NA-1
กรอบบาน	อลูมิเนียม สี NA-1
บาน/ลูกฟัก	กระจกใส หนา 6 มม.
อุปกรณ์ ของ VVP	ลูกล้อ "VVP" รุ่น RL 402
	มือจับล็อค แบบฝัง ชนิดขอบเรียบ
	"CENZA 001-02" SILVER

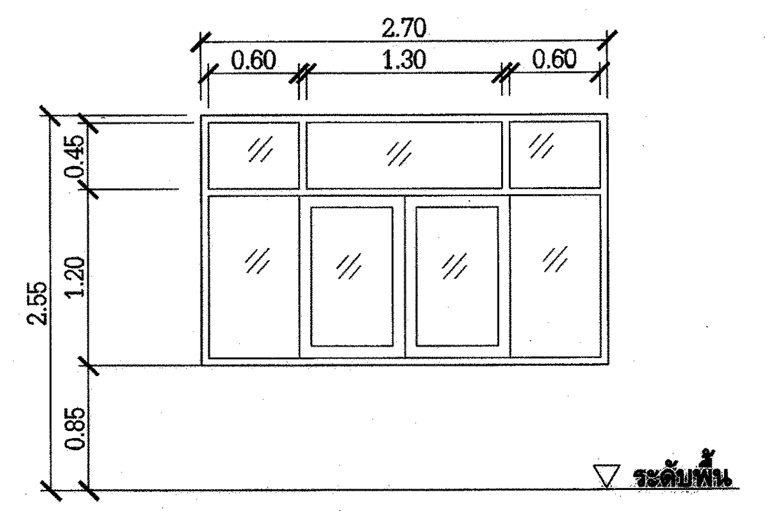

แบบขยาย น3" A-18

มาตราส่วน 1 : 50

รายละเอียด	
ลักษณะบาน	หน้าต่างบานเลื่อน ลูกฟักกระจกติดตาย
วงกบ	อลูมิเนียม สี NA-1
กรอบบาน	อลูมิเนียม สี NA-1
บาน/ลูกฟัก	กระจกใส หนา 6 มม.
อุปกรณ์ ของ VVP	ลูกล้อ "VVP" รุ่น RL 402
	มือจับล็อค แบบฝัง ชนิดขอบเรียบ
	"CENZA 001-02" SILVER

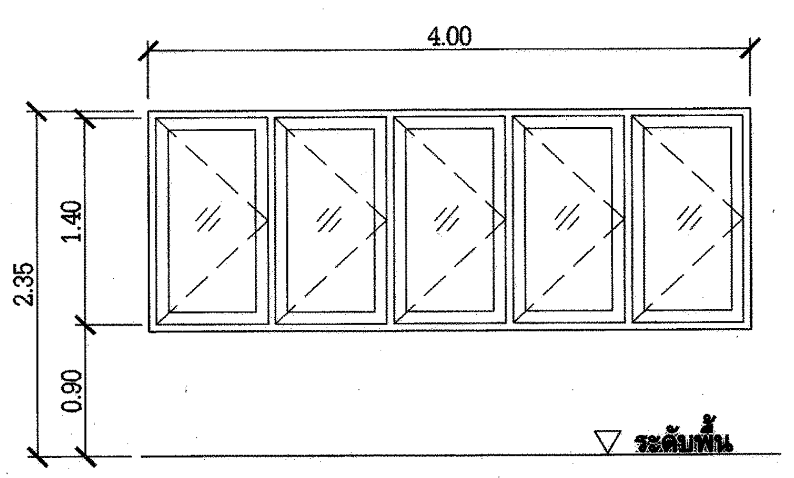

แบบขยาย น4 A-18

มาตราส่วน 1 : 50

รายละเอียด	
ลักษณะบาน	หน้าต่างบานเปิด ลูกฟักกระจกติดตาย
วงกบ	อลูมิเนียม สี NA-1
กรอบบาน	อลูมิเนียม สี NA-1
บาน/ลูกฟัก	กระจกตัดแสง OCEAN GREEN หนา 6 มม.
อุปกรณ์ ของ VVP	มือจับบานกระทุ้ง "CENZA" รุ่น CHD-08
	บานพับข้อศอก บานกระทุ้ง "VVP" รุ่น FH-20

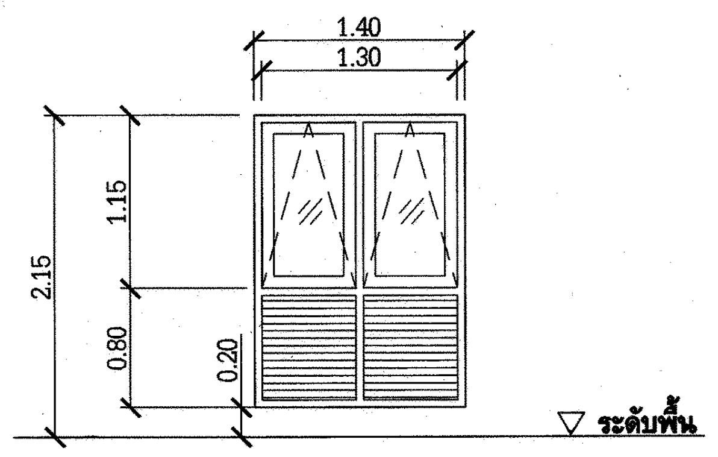

แบบขยาย น5 A-18

มาตราส่วน 1 : 50

รายละเอียด	
ลักษณะบาน	หน้าต่างบานกระทุ้ง ลูกฟักกระจกติดตาย เกล็ดระบายอากาศ
วงกบ	อลูมิเนียม สี NA-1
กรอบบาน	อลูมิเนียม สี NA-1
บาน/ลูกฟัก	กระจกตัดแสง OCEAN GREEN หนา 6 มม.
อุปกรณ์ ของ VVP	มือจับบานกระทุ้ง "CENZA" รุ่น CHD-08
	บานพับข้อศอก บานกระทุ้ง "VVP" รุ่น FH-18

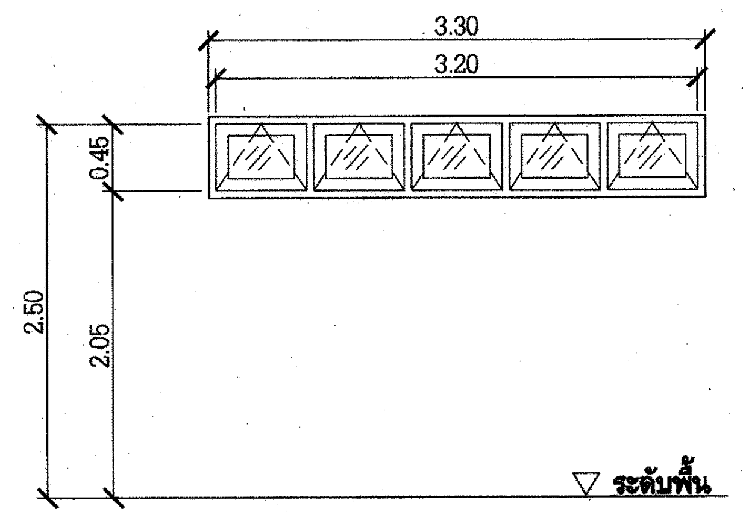

แบบขยาย น6 A-18

มาตราส่วน 1 : 50

รายละเอียด	
ลักษณะบาน	หน้าต่างบานกระทุ้ง ลูกฟักกระจกติดตาย
วงกบ	อลูมิเนียม สี NA-1
กรอบบาน	อลูมิเนียม สี NA-1
บาน/ลูกฟัก	กระจกตัดแสง OCEAN GREEN หนา 6 มม.
	(ภายในอาคารใช้กระจกใส หนา 6 มม.)
อุปกรณ์ ของ VVP	มือจับบานกระทุ้ง "CENZA" รุ่น CHD-08
	บานพับข้อศอก บานกระทุ้ง "VVP" รุ่น FH-10

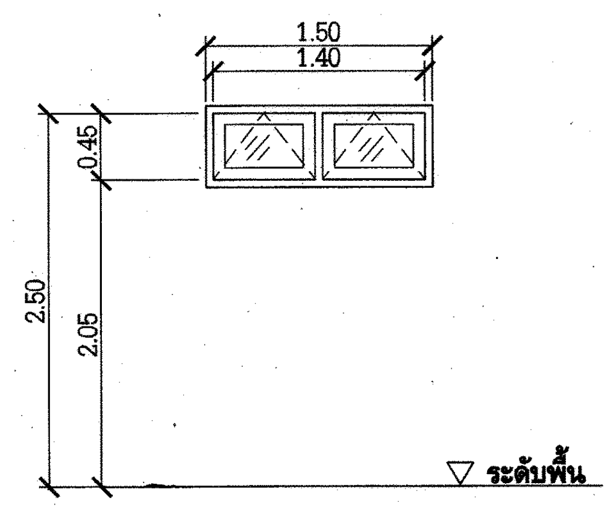

แบบขยาย น7 A-18

มาตราส่วน 1 : 50

รายละเอียด	
ลักษณะบาน	หน้าต่างบานกระทุ้ง ลูกฟักกระจกติดตาย
วงกบ	อลูมิเนียม สี NA-1
กรอบบาน	อลูมิเนียม สี NA-1
บาน/ลูกฟัก	กระจกตัดแสง OCEAN GREEN หนา 6 มม.
อุปกรณ์ ของ VVP	มือจับบานกระทุ้ง "CENZA" รุ่น CHD-08
	บานพับข้อศอก บานกระทุ้ง "VVP" รุ่น FH-10

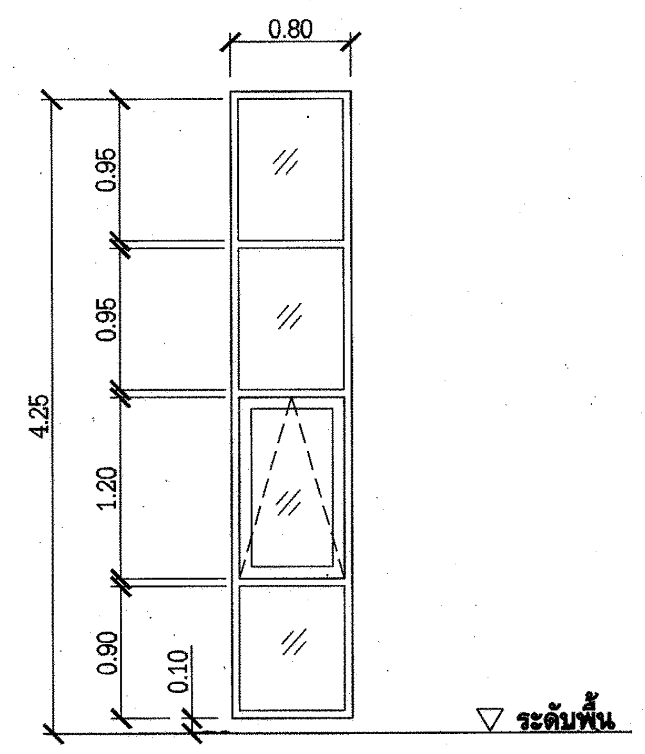

แบบขยาย น8 A-18

มาตราส่วน 1 : 50

รายละเอียด	
ลักษณะบาน	หน้าต่างบานกระทุ้ง ลูกฟักกระจกติดตาย
วงกบ	อลูมิเนียม สี NA-1
กรอบบาน	อลูมิเนียม สี NA-1
บาน/ลูกฟัก	กระจกตัดแสง OCEAN GREEN หนา 6 มม.
อุปกรณ์ ของ VVP	มือจับบานกระทุ้ง "CENZA" รุ่น CHD-08
	บานพับข้อศอก บานกระทุ้ง "VVP" รุ่น FH-18

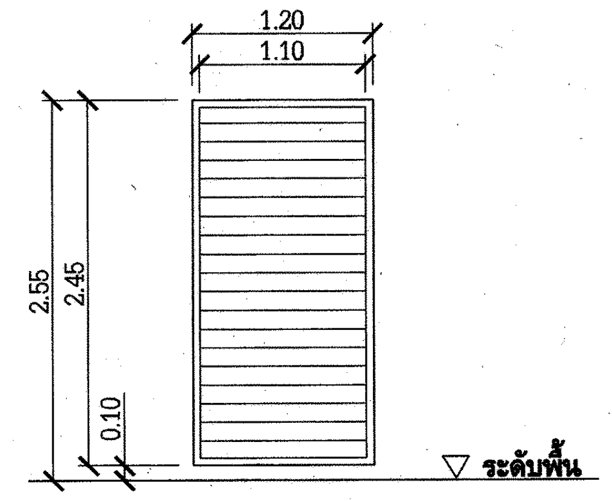

แบบขยาย น9 A-18

มาตราส่วน 1 : 50

รายละเอียด	
ลักษณะบาน	ช่องเกล็ดอลูมิเนียมระบายอากาศ
วงกบ	อลูมิเนียม สี NA-1
กรอบบาน	
บาน/ลูกฟัก	อลูมิเนียม สี NA-1
อุปกรณ์ ของ VVP	

งานอาคารปฏิบัติการ 1 (อขน.)

กฟผ

การไฟฟ้าฝ่ายผลิตแห่งประเทศไทย
ฝ่ายออกแบบและบริหารงานก่อสร้าง
ได้รับการรับรอง ISO 9001:2008
53 หมู่ 2 ถนนจรัญสนิทวงศ์ บางกรวย นนทบุรี 11130 โทร436-1910-3

งานออกแบบ และ เอกสารประกอบแบบถือเป็นสมบัติของ ฝ่ายออกแบบและบริหารงานก่อสร้าง การไฟฟ้าฝ่ายผลิตแห่งประเทศไทย ห้ามผู้ใดนำไปใช้งาน ทำซ้ำ หรือ ดัดแปลง โดยไม่ได้รับอนุญาตเป็นลายลักษณ์อักษร จาก การไฟฟ้าฝ่ายผลิตแห่งประเทศไทย

ออกแบบ

สถาปนิก (นาย อดิศร ศรีสุพรรณ)
สถาปนิกภายใน (นางสาวศานติวร เอื้อประเสริฐ)
(นาย อภิสิทธิ์ ณัฐวรวโรตม์)
วิศวกรโครงสร้าง (นาย ทรงคุณ วิชินโรจน์จรัล)
(นาย กานต์เดช ปั่นเจริญ)
วิศวกรสุขาภิบาล (นาย วัชระ สมโรจน์รัตน์)
วิศวกรไฟฟ้า (นาย ประพัทธ์ ชื่นชุมศรี)
วิศวกรเครื่องกล (นาย อุกฤษฏ์ จำปาชนม์)

ตรวจสอบ

ผู้ควบคุมงาน กฟผ. บุญชัย ผดุงสมบัติถาวร
(นาย บุญชัย ผดุงสมบัติถาวร)
(นาย ดนุพงษ์ สรรพอุดม)
(นาย อภิศักดิ์ รำพึงกิจ)
(นาย นพชัย สกุลรัศมีไพศาล)
หัวหน้าแผนกบริหารสัญญาก่อสร้างอาคาร
(นาย ศรชัย อภิบาลพลธรรม)

เห็นชอบ

(นาย สาโรจน์ จีนโก๊ว)
หัวหน้ากองบริหารงานก่อสร้าง

ผู้รับจ้าง

CAN DO CONSTRUCTION CO.,LTD
222 ถนนเทศบาลรังรักษ์เหนือ แขวงลาดยาว
เขตจตุจักร กรุงเทพมหานคร 10900
TEL. 591-3972 , 591-4906 FAX. 954-3759

เขียนแบบ

(นางสาว กัญญาพัชร แก้วทับทิม)

ตรวจสอบ

(นาย สำราญ เจริญวงศ์)

รับรอง

(นาย สำราญ เจริญวงศ์)
วิศวกรโครงการ

AS-BUILT DRAWING

งานอาคารปฏิบัติการ (อขน.)

แบบแสดง

แบบขยายหน้าต่างพร้อมรายละเอียด งานอาคารปฏิบัติการ 1 (อขน.)

อ้างอิงแบบ กฟผ. เลขที่	แบบเลขที่
SNO-WS12-4-A-12/24	AB-SNO-WS12-4-A-13/26
เลขที่งาน	**จำนวนแผ่น**
257112-4	26