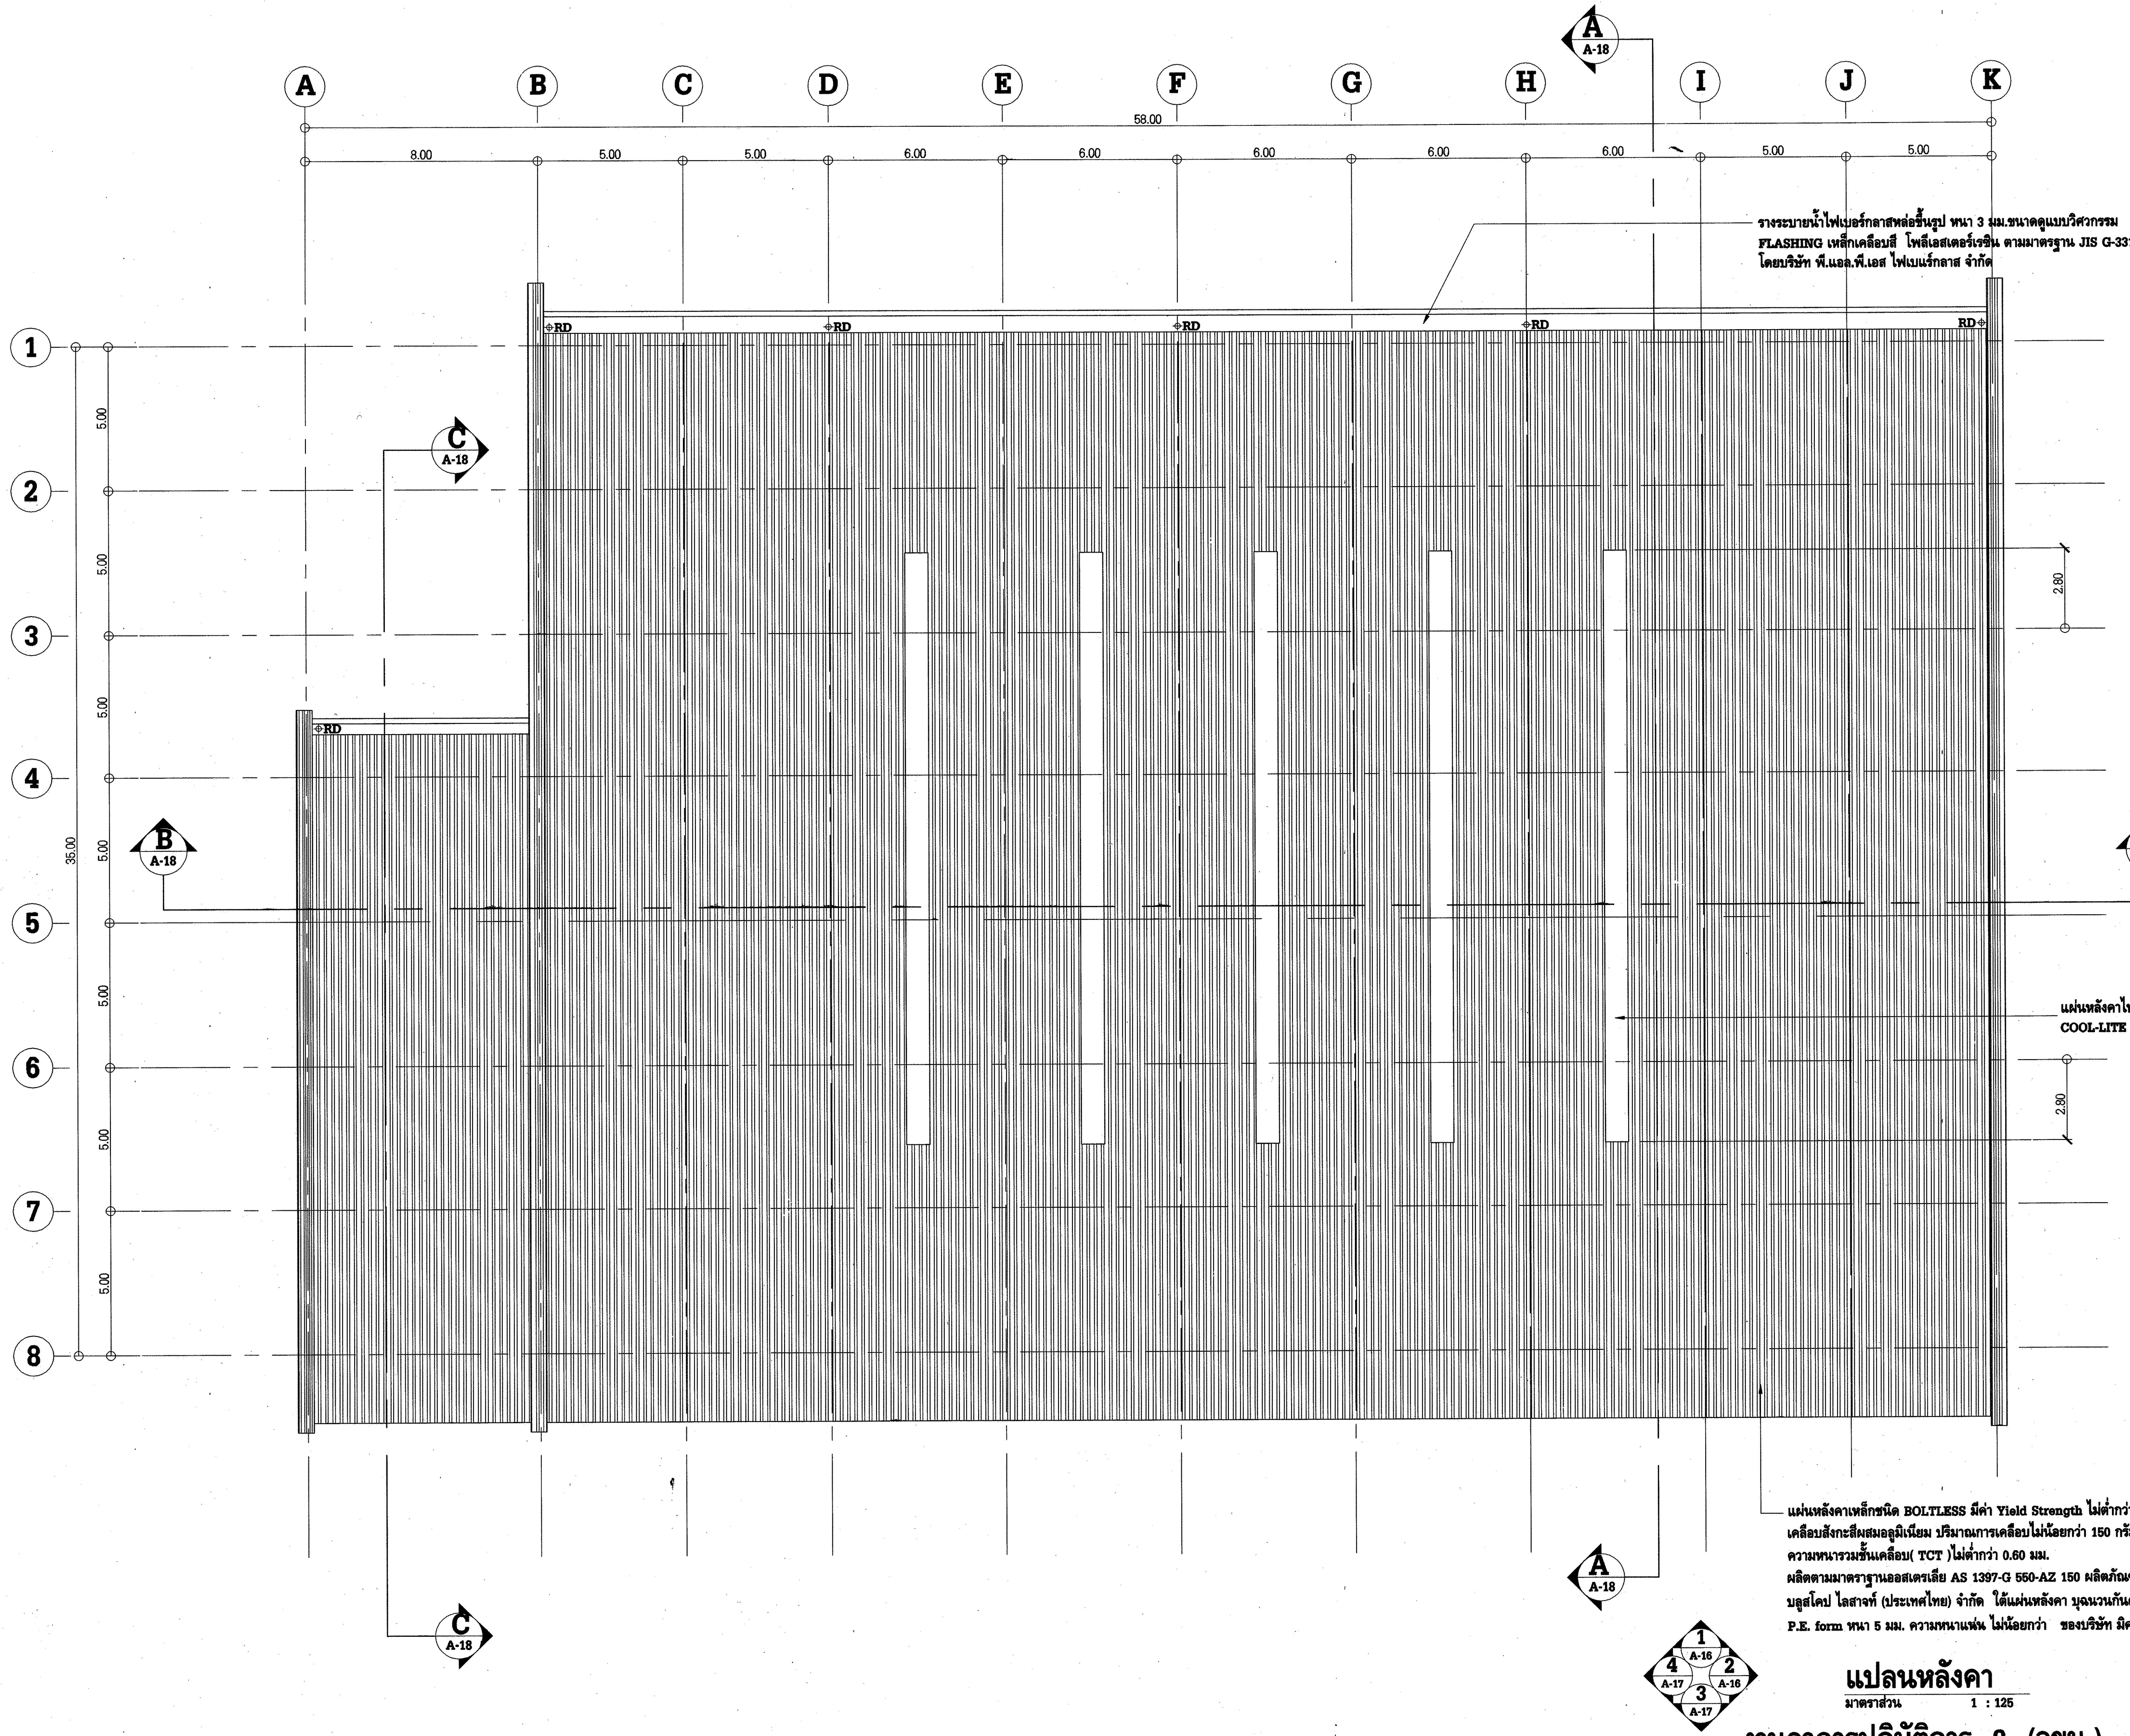

รางระบายน้ำไฟเบอร์กลาสหล่อขึ้นรูป หนา 3 มม.ขนาดดูแบบวิศวกรรม
FLASHING เหล็กเคลือบสี โพลีเอสเตอร์เรซิน ตามมาตรฐาน JIS G-3312
โดยบริษัท พี.แอล.พี.เอส ไฟเบอร์กลาส จำกัด

แผ่นหลังคาไฟเบอร์กลาสโปร่งแสงแอมเพิลไลท์
COOL-LITE KL700 สีเทา

แผ่นหลังคาเหล็กชนิด BOLTLESS มีค่า Yield Strength ไม่ต่ำกว่า 550 Mpa
เคลือบสังกะสีผสมอลูมิเนียม ปริมาณการเคลือบไม่น้อยกว่า 150 กรัม/ตร.ม.
ความหนารวมชั้นเคลือบ(TCT)ไม่ต่ำกว่า 0.60 มม.
ผลิตตามมาตราฐานออสเตรเลีย AS 1397-G 550-AZ 150 ผลิตภัณฑ์ของบริษัท
บลูสโคป ไลสาจท์ (ประเทศไทย) จำกัด ใต้แผ่นหลังคา บุฉนวนกันความร้อนชนิด
P.E. form หนา 5 มม. ความหนาแน่น ไม่น้อยกว่า ของบริษัท มิคเซล จำกัด รุ่น PE 25 Z

แปลนหลังคา

มาตราส่วน 1 : 125

งานอาคารปฏิบัติการ 2 (อขน.)

การไฟฟ้าฝ่ายผลิตแห่งประเทศไทย
ฝ่ายออกแบบและบริหารงานก่อสร้าง
ได้รับการรับรอง ISO 9001:2008
53 หมู่ 2 ถนนจรัญสนิทวงศ์ บางกรวย นนทบุรี 11130 โทร436-1910-3

งานออกแบบ และ เอกสารประกอบแบบถือเป็นสมบัติของ
ฝ่ายออกแบบและบริหารงานก่อสร้าง การไฟฟ้าฝ่ายผลิตแห่งประเทศไทย
ห้ามผู้ใดนำไปใช้งาน ทำซ้ำ หรือ ดัดแปลง โดยไม่ได้รับอนุญาตเป็น
ลายลักษณ์อักษร จาก การไฟฟ้าฝ่ายผลิตแห่งประเทศไทย

ออกแบบ

สถาปนิก (นาย อดิศร ศรีสุพรรณ)
สถาปนิกภายใน (นางสาวศานติวร เอื้อประเสริฐ)
(นาย อภิสิทธิ์ ณัฐวรวโรดม์)
วิศวกรโครงสร้าง (นาย ทรงคุณ วิชินโรจน์จรัล)
(นาย กานต์เดช ปั่นเจริญ)
วิศวกรสุขาภิบาล (นาย วัชระ สมโรจน์รัตน์)
วิศวกรไฟฟ้า (นาย ประพัทธ์ ชื่นชุมศรี)
วิศวกรเครื่องกล (นาย อุกฤษฏ์ จำปาชนม์)

ตรวจสอบ

ผู้ควบคุมงาน กฟผ. บุญชัย ผดุงสมบัติถาวร
(นาย บุญชัย ผดุงสมบัติถาวร)
(นาย ดนุพงษ์ สรรพอุดม)
(นาย อภิศักดิ์ รำพึงกิจ)
(นาย นพเทชัย สกุลรัศมีไพศาล)
หัวหน้าแผนกบริหารสัญญาก่อสร้างอาคาร (นาย ศรชัย อภิบาลพลธรรม)

เห็นชอบ

(นาย สาโรจน์ จีนโก๊ว)
หัวหน้ากองบริหารงานก่อสร้าง

ผู้รับจ้าง

CAN DO CONSTRUCTION CO.,LTD
222 ถนนเทศบาลรังรักษ์เหนือ แขวงลาดยาว
เขตจตุจักร กรุงเทพมหานคร 10900
TEL. 591-3972 , 591-4906 FAX. 954-3759

เขียนแบบ

(นางสาว กัญญาพัชร แก้วทับทิม)

ตรวจสอบ

(นาย สำราญ เจริญวงค์)

รับรอง

(นาย สำราญ เจริญวงค์)
วิศวกรโครงการ

AS-BUILT DRAWING

งานอาคารปฏิบัติการ (อขน.)

แบบแสดง
แปลนหลังคา งานอาคารปฏิบัติการ 2 (อขน.)

อ้างอิงแบบ กฟผ. เลขที่ SNO-WS12-4-A-15/24	**แบบเลขที่** AB-SNO-WS12-4-A-16/26
เลขที่งาน 257112-4	**จำนวนแผ่น** 26