AB-SNO-WS12-4-A-19/26

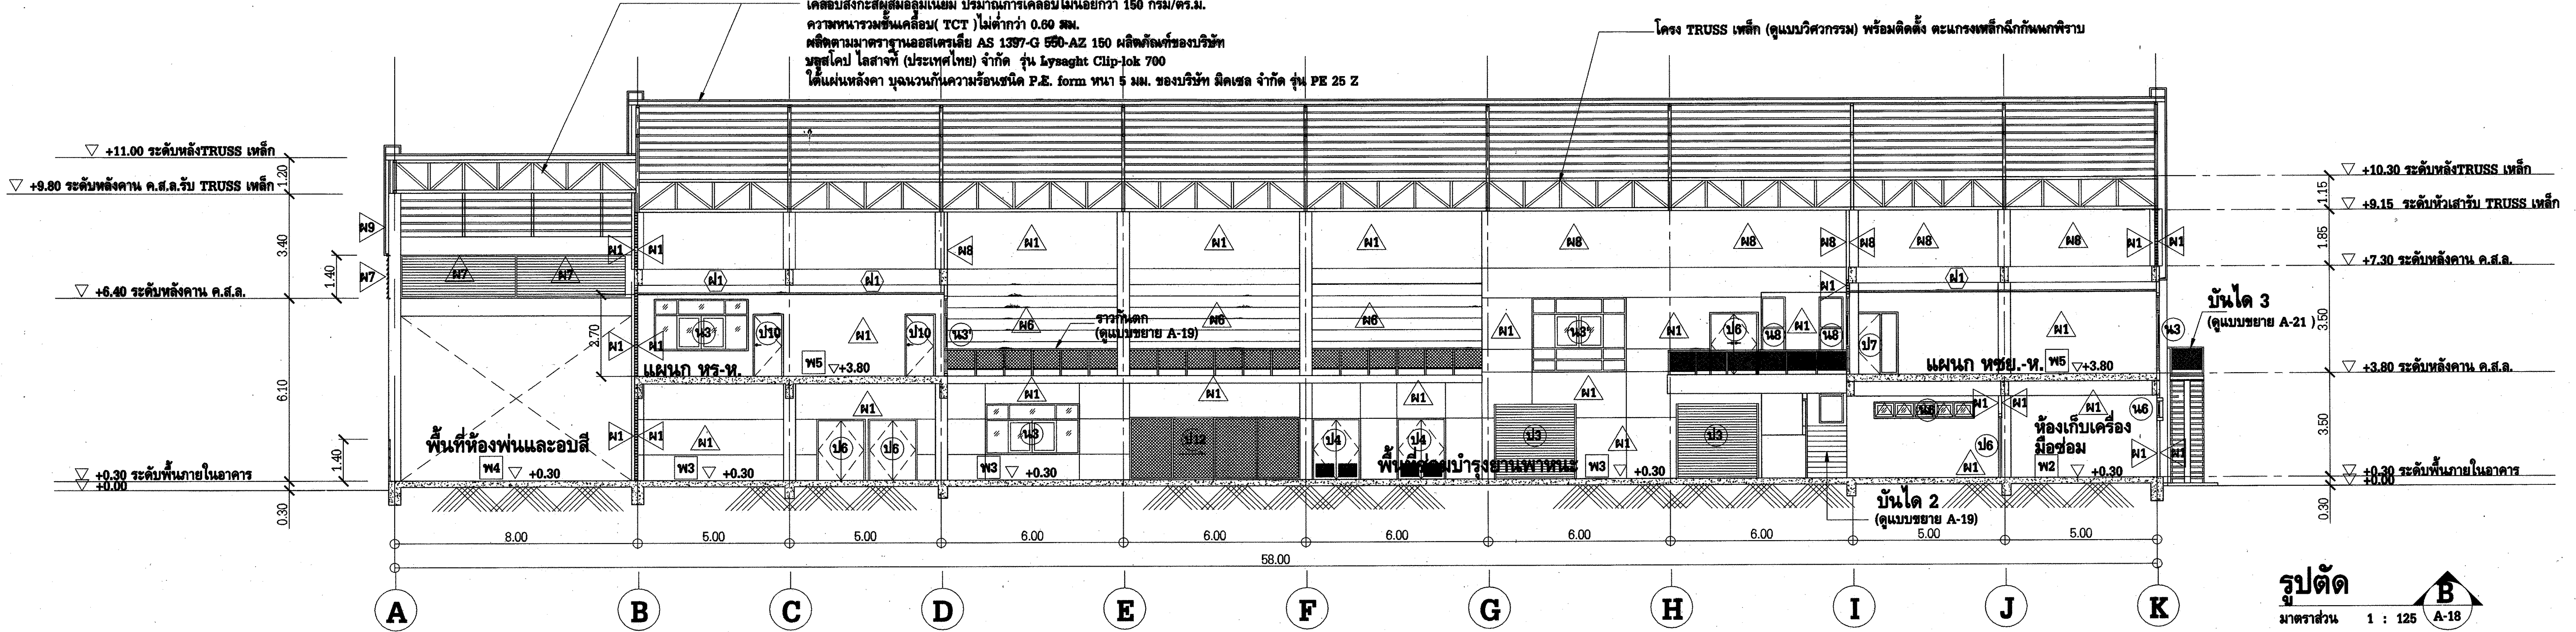
แผ่นหลังคาเหล็กชนิด BOLTLESS มีค่า Yield Strength ไม่ต่ำกว่า 550 Mpa
เคลือบสังกะสีผสมอลูมิเนียม ปริมาณการเคลือบไม่น้อยกว่า 150 กรัม/ตร.ม.
ความหนารวมชั้นเคลือบ(TCT)ไม่ต่ำกว่า 0.60 มม.
ผลิตตามมาตราฐานออสเตรเลีย AS 1397-G 550-AZ 150 ผลิตภัณฑ์ของบริษัท
บลูสโคป ไลสาจท์ (ประเทศไทย) จำกัด รุ่น Lysaght Clip-lok 700
ใต้แผ่นหลังคา บุฉนวนกันความร้อนชนิด P.E. form หนา 5 มม. ของบริษัท มิคเซล จำกัด รุ่น PE 25 Z
โครง TRUSS เหล็ก (ดูแบบวิศวกรรม) พร้อมติดตั้ง ตะแกรงเหล็กฉีกกันนกพิราบ
▽ +11.00 ระดับหลังTRUSS เหล็ก
▽ +9.80 ระดับหลังคาน ค.ส.ล.รับ TRUSS เหล็ก
▽ +6.40 ระดับหลังคาน ค.ส.ล.
▽ +0.30 ระดับพื้นภายในอาคาร
▽ +0.00
▽ +10.30 ระดับหลังTRUSS เหล็ก
▽ +9.15 ระดับหัวเสารับ TRUSS เหล็ก
▽ +7.30 ระดับหลังคาน ค.ส.ล.
▽ +3.80 ระดับหลังคาน ค.ส.ล.
ราวกันตก (ดูแบบขยาย A-19)
แผนก หร-ห.
แผนก หชย.-ห.
พื้นที่ห้องพ่นและอบสี
พื้นที่ซ่อมบำรุงยานพาหนะ
ห้องเก็บเครื่องมือซ่อม
บันได 2 (ดูแบบขยาย A-19)
บันได 3 (ดูแบบขยาย A-21)
พ4 ▽ +0.30
พ3 ▽ +0.30
พ5 ▽+3.80
พ2 ▽ +0.30
8.00
5.00
6.00
58.00
A
B
C
D
E
F
G
H
I
J
K

รูปตัด B A-18
มาตราส่วน 1 : 125

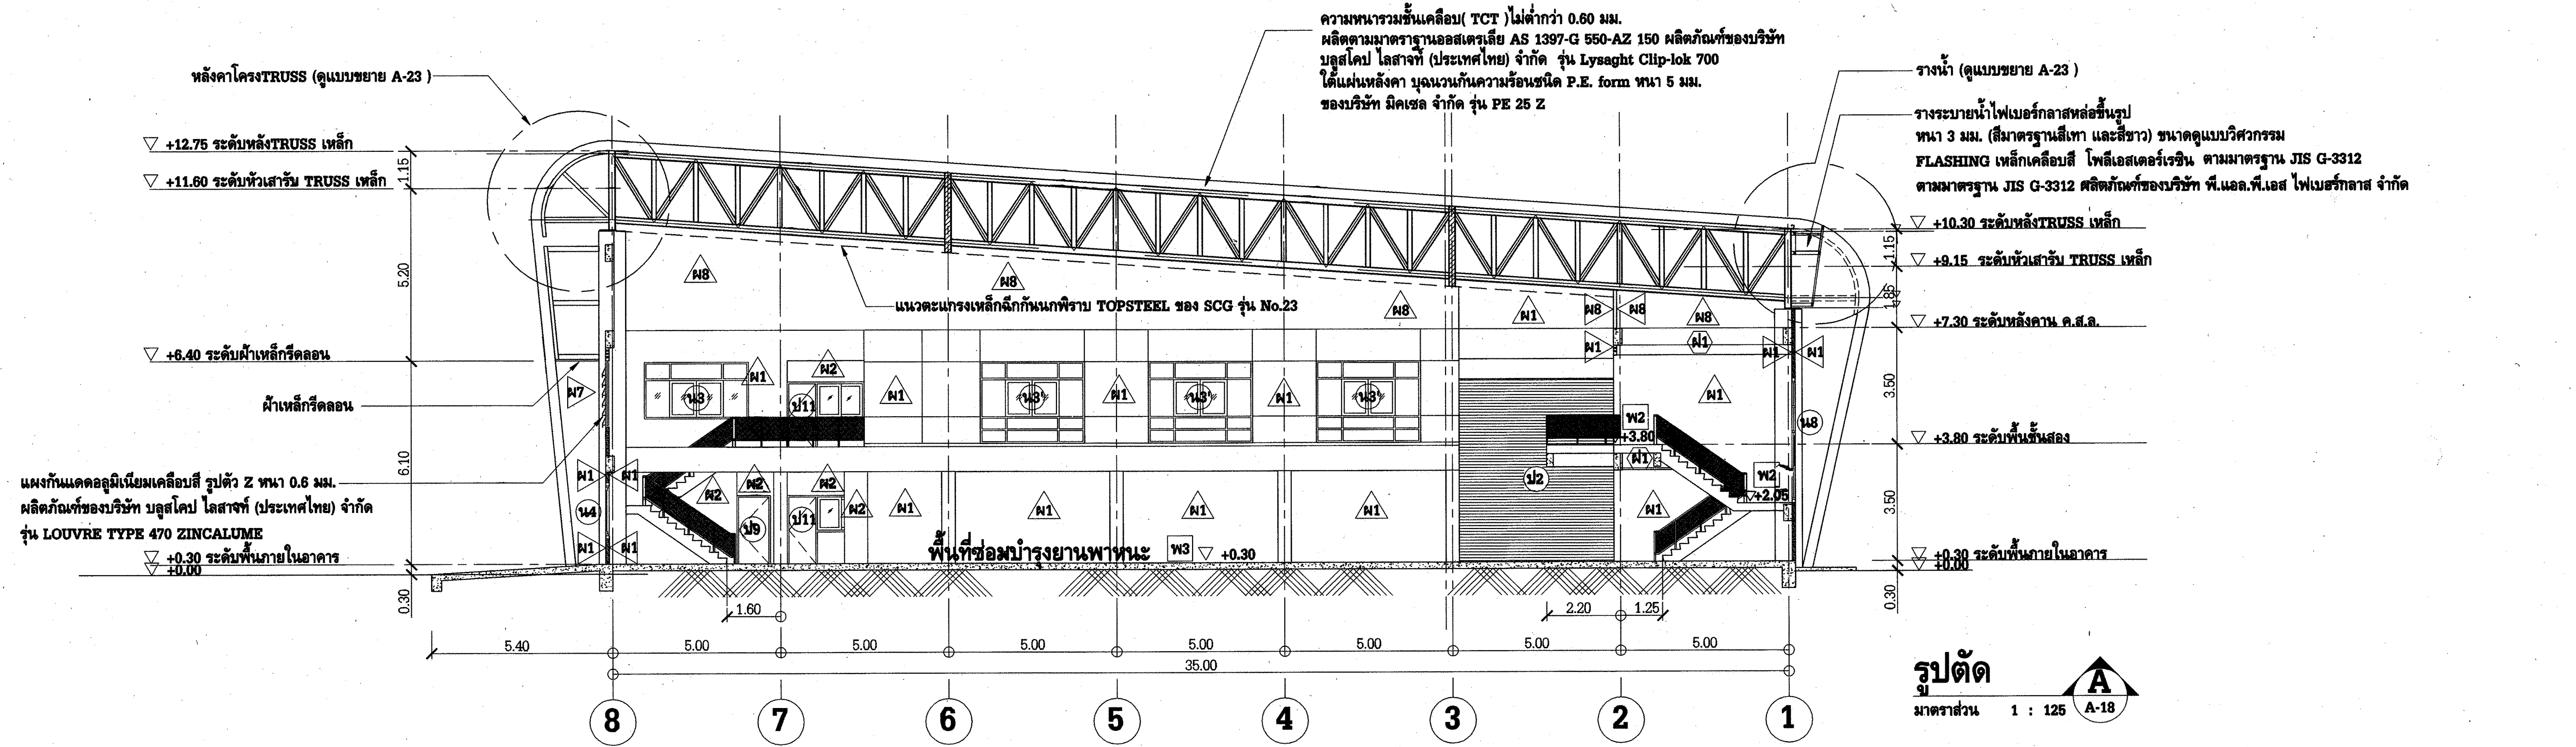
หลังคาโครงTRUSS (ดูแบบขยาย A-23)
ความหนารวมชั้นเคลือบ(TCT)ไม่ต่ำกว่า 0.60 มม.
ผลิตตามมาตราฐานออสเตรเลีย AS 1397-G 550-AZ 150 ผลิตภัณฑ์ของบริษัท
บลูสโคป ไลสาจท์ (ประเทศไทย) จำกัด รุ่น Lysaght Clip-lok 700
ใต้แผ่นหลังคา บุฉนวนกันความร้อนชนิด P.E. form หนา 5 มม.
ของบริษัท มิคเซล จำกัด รุ่น PE 25 Z
รางน้ำ (ดูแบบขยาย A-23)
รางระบายน้ำไฟเบอร์กลาสหล่อขึ้นรูป
หนา 3 มม. (สีมาตรฐานสีเทา และสีขาว) ขนาดดูแบบวิศวกรรม
FLASHING เหล็กเคลือบสี โพลีเอสเตอร์เรซิน ตามมาตรฐาน JIS G-3312
ตามมาตรฐาน JIS G-3312 ผลิตภัณฑ์ของบริษัท พี.แอล.พี.เอส ไฟเบอร์กลาส จำกัด
▽ +12.75 ระดับหลังTRUSS เหล็ก
▽ +11.60 ระดับหัวเสารับ TRUSS เหล็ก
▽ +6.40 ระดับฝ้าเหล็กรีดลอน
ฝ้าเหล็กรีดลอน
แผงกันแดดอลูมิเนียมเคลือบสี รูปตัว Z หนา 0.6 มม.
ผลิตภัณฑ์ของบริษัท บลูสโคป ไลสาจท์ (ประเทศไทย) จำกัด
รุ่น LOUVRE TYPE 470 ZINCALUME
▽ +0.30 ระดับพื้นภายในอาคาร
▽ +0.00
แนวตะแกรงเหล็กฉีกกันนกพิราบ TOPSTEEL ของ SCG รุ่น No.23
พื้นที่ซ่อมบำรุงยานพาหนะ
พ3 ▽ +0.30
▽ +10.30 ระดับหลังTRUSS เหล็ก
▽ +9.15 ระดับหัวเสารับ TRUSS เหล็ก
▽ +7.30 ระดับหลังคาน ค.ส.ล.
▽ +3.80 ระดับพื้นชั้นสอง
พ2 +3.80
พ2 ▽+2.05
1.60
2.20
1.25
5.40
5.00
35.00
8
7
6
5
4
3
2
1

รูปตัด A A-18
มาตราส่วน 1 : 125

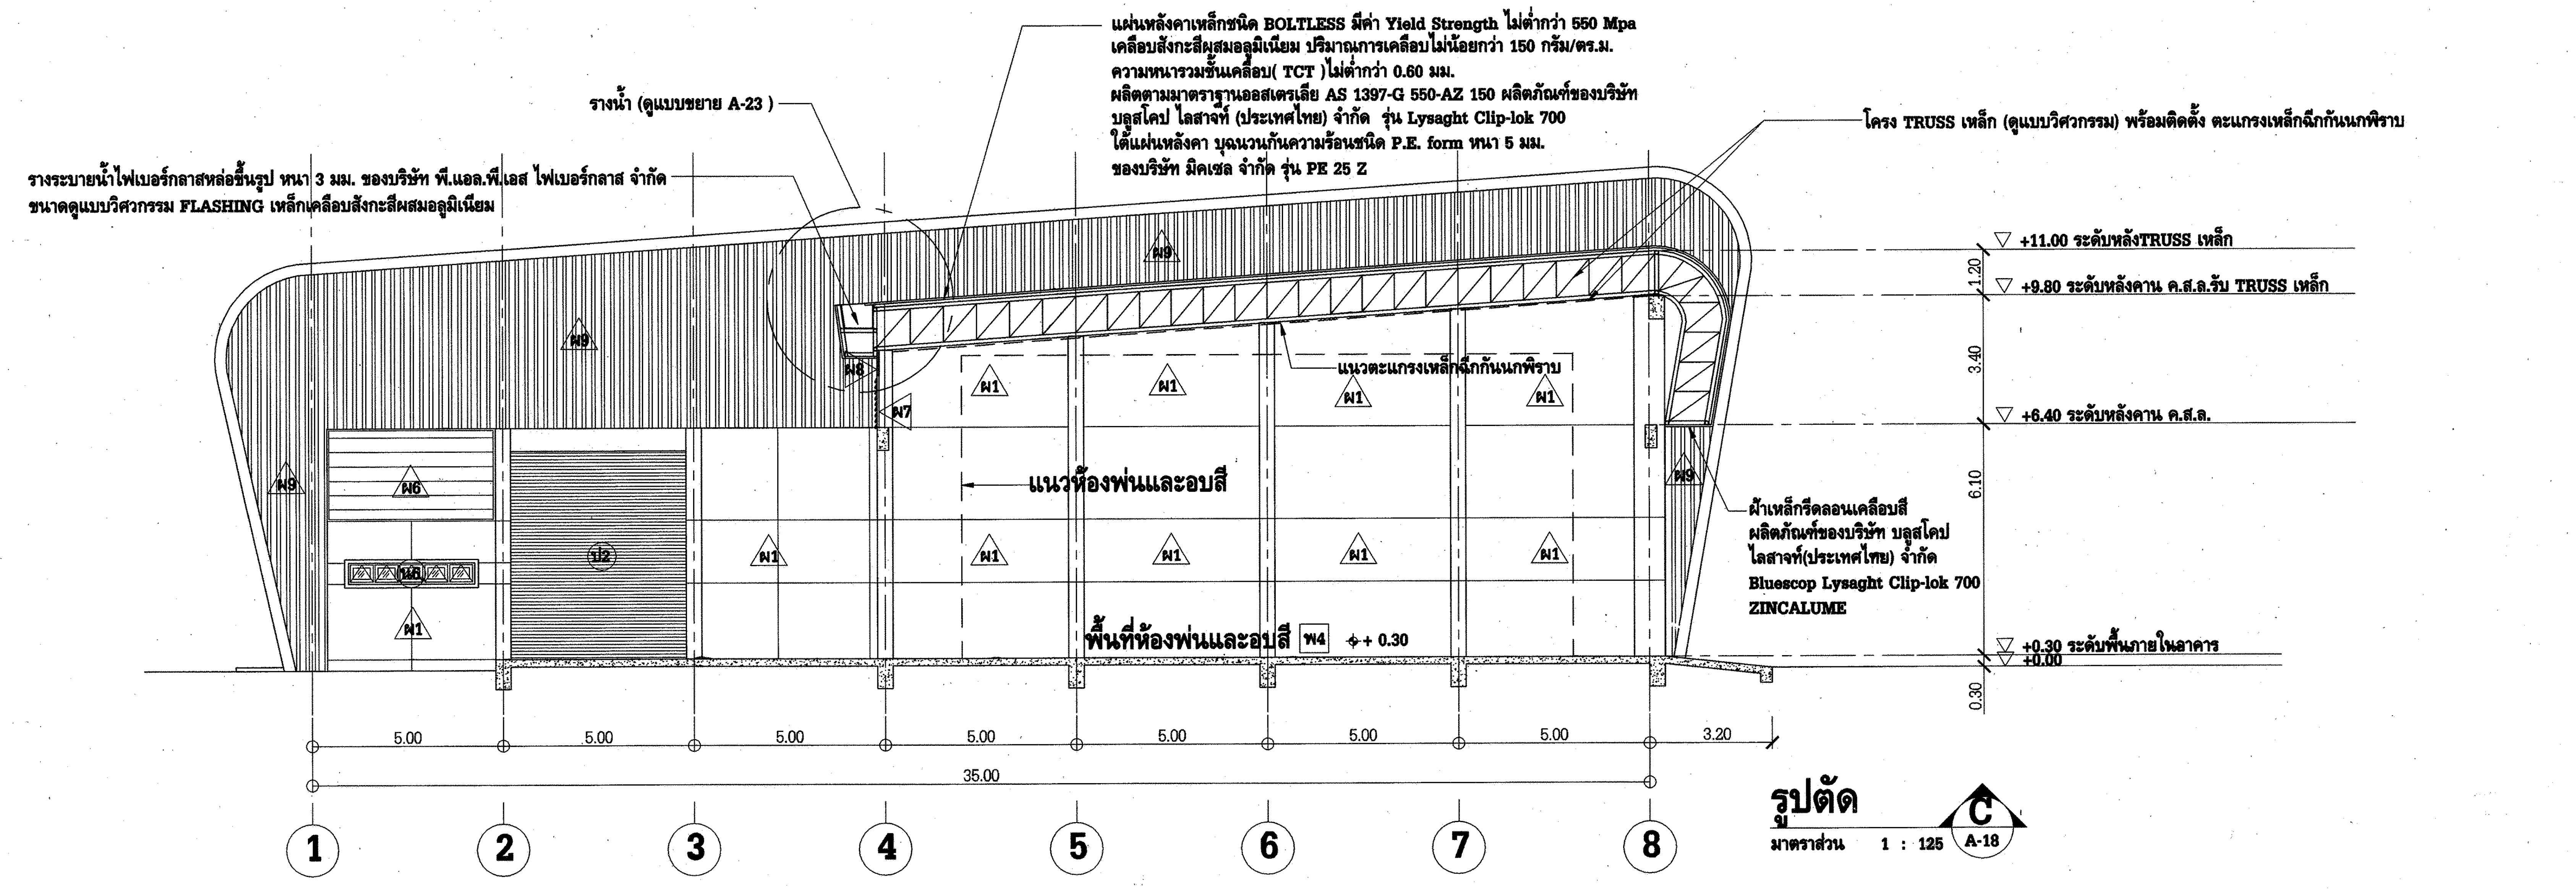
แผ่นหลังคาเหล็กชนิด BOLTLESS มีค่า Yield Strength ไม่ต่ำกว่า 550 Mpa
เคลือบสังกะสีผสมอลูมิเนียม ปริมาณการเคลือบไม่น้อยกว่า 150 กรัม/ตร.ม.
ความหนารวมชั้นเคลือบ(TCT)ไม่ต่ำกว่า 0.60 มม.
ผลิตตามมาตราฐานออสเตรเลีย AS 1397-G 550-AZ 150 ผลิตภัณฑ์ของบริษัท
บลูสโคป ไลสาจท์ (ประเทศไทย) จำกัด รุ่น Lysaght Clip-lok 700
ใต้แผ่นหลังคา บุฉนวนกันความร้อนชนิด P.E. form หนา 5 มม.
ของบริษัท มิคเซล จำกัด รุ่น PE 25 Z
รางน้ำ (ดูแบบขยาย A-23)
รางระบายน้ำไฟเบอร์กลาสหล่อขึ้นรูป หนา 3 มม. ของบริษัท พี.แอล.พี.เอส ไฟเบอร์กลาส จำกัด
ขนาดดูแบบวิศวกรรม FLASHING เหล็กเคลือบสังกะสีผสมอลูมิเนียม
โครง TRUSS เหล็ก (ดูแบบวิศวกรรม) พร้อมติดตั้ง ตะแกรงเหล็กฉีกกันนกพิราบ
แนวตะแกรงเหล็กฉีกกันนกพิราบ
แนวห้องพ่นและอบสี
พื้นที่ห้องพ่นและอบสี
พ4 ⌖+ 0.30
ฝ้าเหล็กรีดลอนเคลือบสี
ผลิตภัณฑ์ของบริษัท บลูสโคป
ไลสาจท์(ประเทศไทย) จำกัด
Bluescop Lysaght Clip-lok 700
ZINCALUME
▽ +11.00 ระดับหลังTRUSS เหล็ก
▽ +9.80 ระดับหลังคาน ค.ส.ล.รับ TRUSS เหล็ก
▽ +6.40 ระดับหลังคาน ค.ส.ล.
▽ +0.30 ระดับพื้นภายในอาคาร
▽ +0.00
5.00
3.20
35.00
1
2
3
4
5
6
7
8

รูปตัด C A-18
มาตราส่วน 1 : 125

การไฟฟ้าฝ่ายผลิตแห่งประเทศไทย
ฝ่ายออกแบบและบริหารงานก่อสร้าง
ได้รับการรับรอง ISO 9001:2008
53 หมู่ 2 ถนนจรัญสนิทวงศ์ บางกรวย นนทบุรี 11130 โทร436-1910-3

งานออกแบบ และ เอกสารประกอบแบบถือเป็นสมบัติของ ฝ่ายออกแบบและบริหารงานก่อสร้าง การไฟฟ้าฝ่ายผลิตแห่งประเทศไทย ห้ามผู้ใดนำไปใช้งาน ทำซ้ำ หรือ ดัดแปลง โดยไม่ได้รับอนุญาตเป็นลายลักษณ์อักษร จาก การไฟฟ้าฝ่ายผลิตแห่งประเทศไทย

ออกแบบ

สถาปนิก	(นาย อดิศร ศรีสุพรรณ)
สถาปนิกภายใน	(นางสาวศานติวร เอื้อประเสริฐ)
	(นาย อภิสิทธิ์ ณัฐวรวโรตม์)
วิศวกรโครงสร้าง	(นาย ทรงคุณ วิชินโรจน์จรัล)
	(นาย กานต์เดช ปั่นเจริญ)
วิศวกรสุขาภิบาล	(นาย วัชระ สมโรจน์รัตน์)
วิศวกรไฟฟ้า	(นาย ประพัทธ์ ชื่นชุมศรี)
วิศวกรเครื่องกล	(นาย อุกฤษฎ์ จำปาชนม์)

ตรวจสอบ

ผู้ควบคุมงาน กฟผ.
(นาย บุญชัย ผดุงสมบัติถาวร)
(นาย ดนุพงษ์ สรรพอุดม)
(นาย อภิศักดิ์ รำพึงกิจ)
(นาย นนทชัย สกุลรัศมีไพศาล)

หัวหน้าแผนกบริหารสัญญาก่อสร้างอาคาร
(นาย ศรชัย อภิบาลพลธรรม)

เห็นชอบ

(นาย สาโรจน์ จีนโก๊ว)
หัวหน้ากองบริหารงานก่อสร้าง

ผู้รับจ้าง

CAN DO CONSTRUCTION CO.,LTD
222 ถนนเทศบาลรังรักษ์เหนือ แขวงลาดยาว
เขตจตุจักร กรุงเทพมหานคร 10900
TEL. 591-3972 , 591-4906 FAX. 954-3759

เขียนแบบ

(นางสาว กัญญาพัชร แก้วทับทิม)

ตรวจสอบ

(นาย สำราญ เจริญวงค์)

รับรอง

(นาย สำราญ เจริญวงค์)
วิศวกรโครงการ

AS-BUILT DRAWING

งานอาคารปฏิบัติการ (อขน.)

แบบแสดง

รูปตัด Ⓐ , Ⓑ , Ⓒ งานอาคารปฏิบัติการ 2 (อขน.)

อ้างอิงแบบ กฟผ. เลขที่	แบบเลขที่
SNO-WS12-4-A-18/24	AB-SNO-WS12-4-A-19/26
เลขที่งาน	**จำนวนแผ่น**
257112-4	26