แบบขยายบันได ①

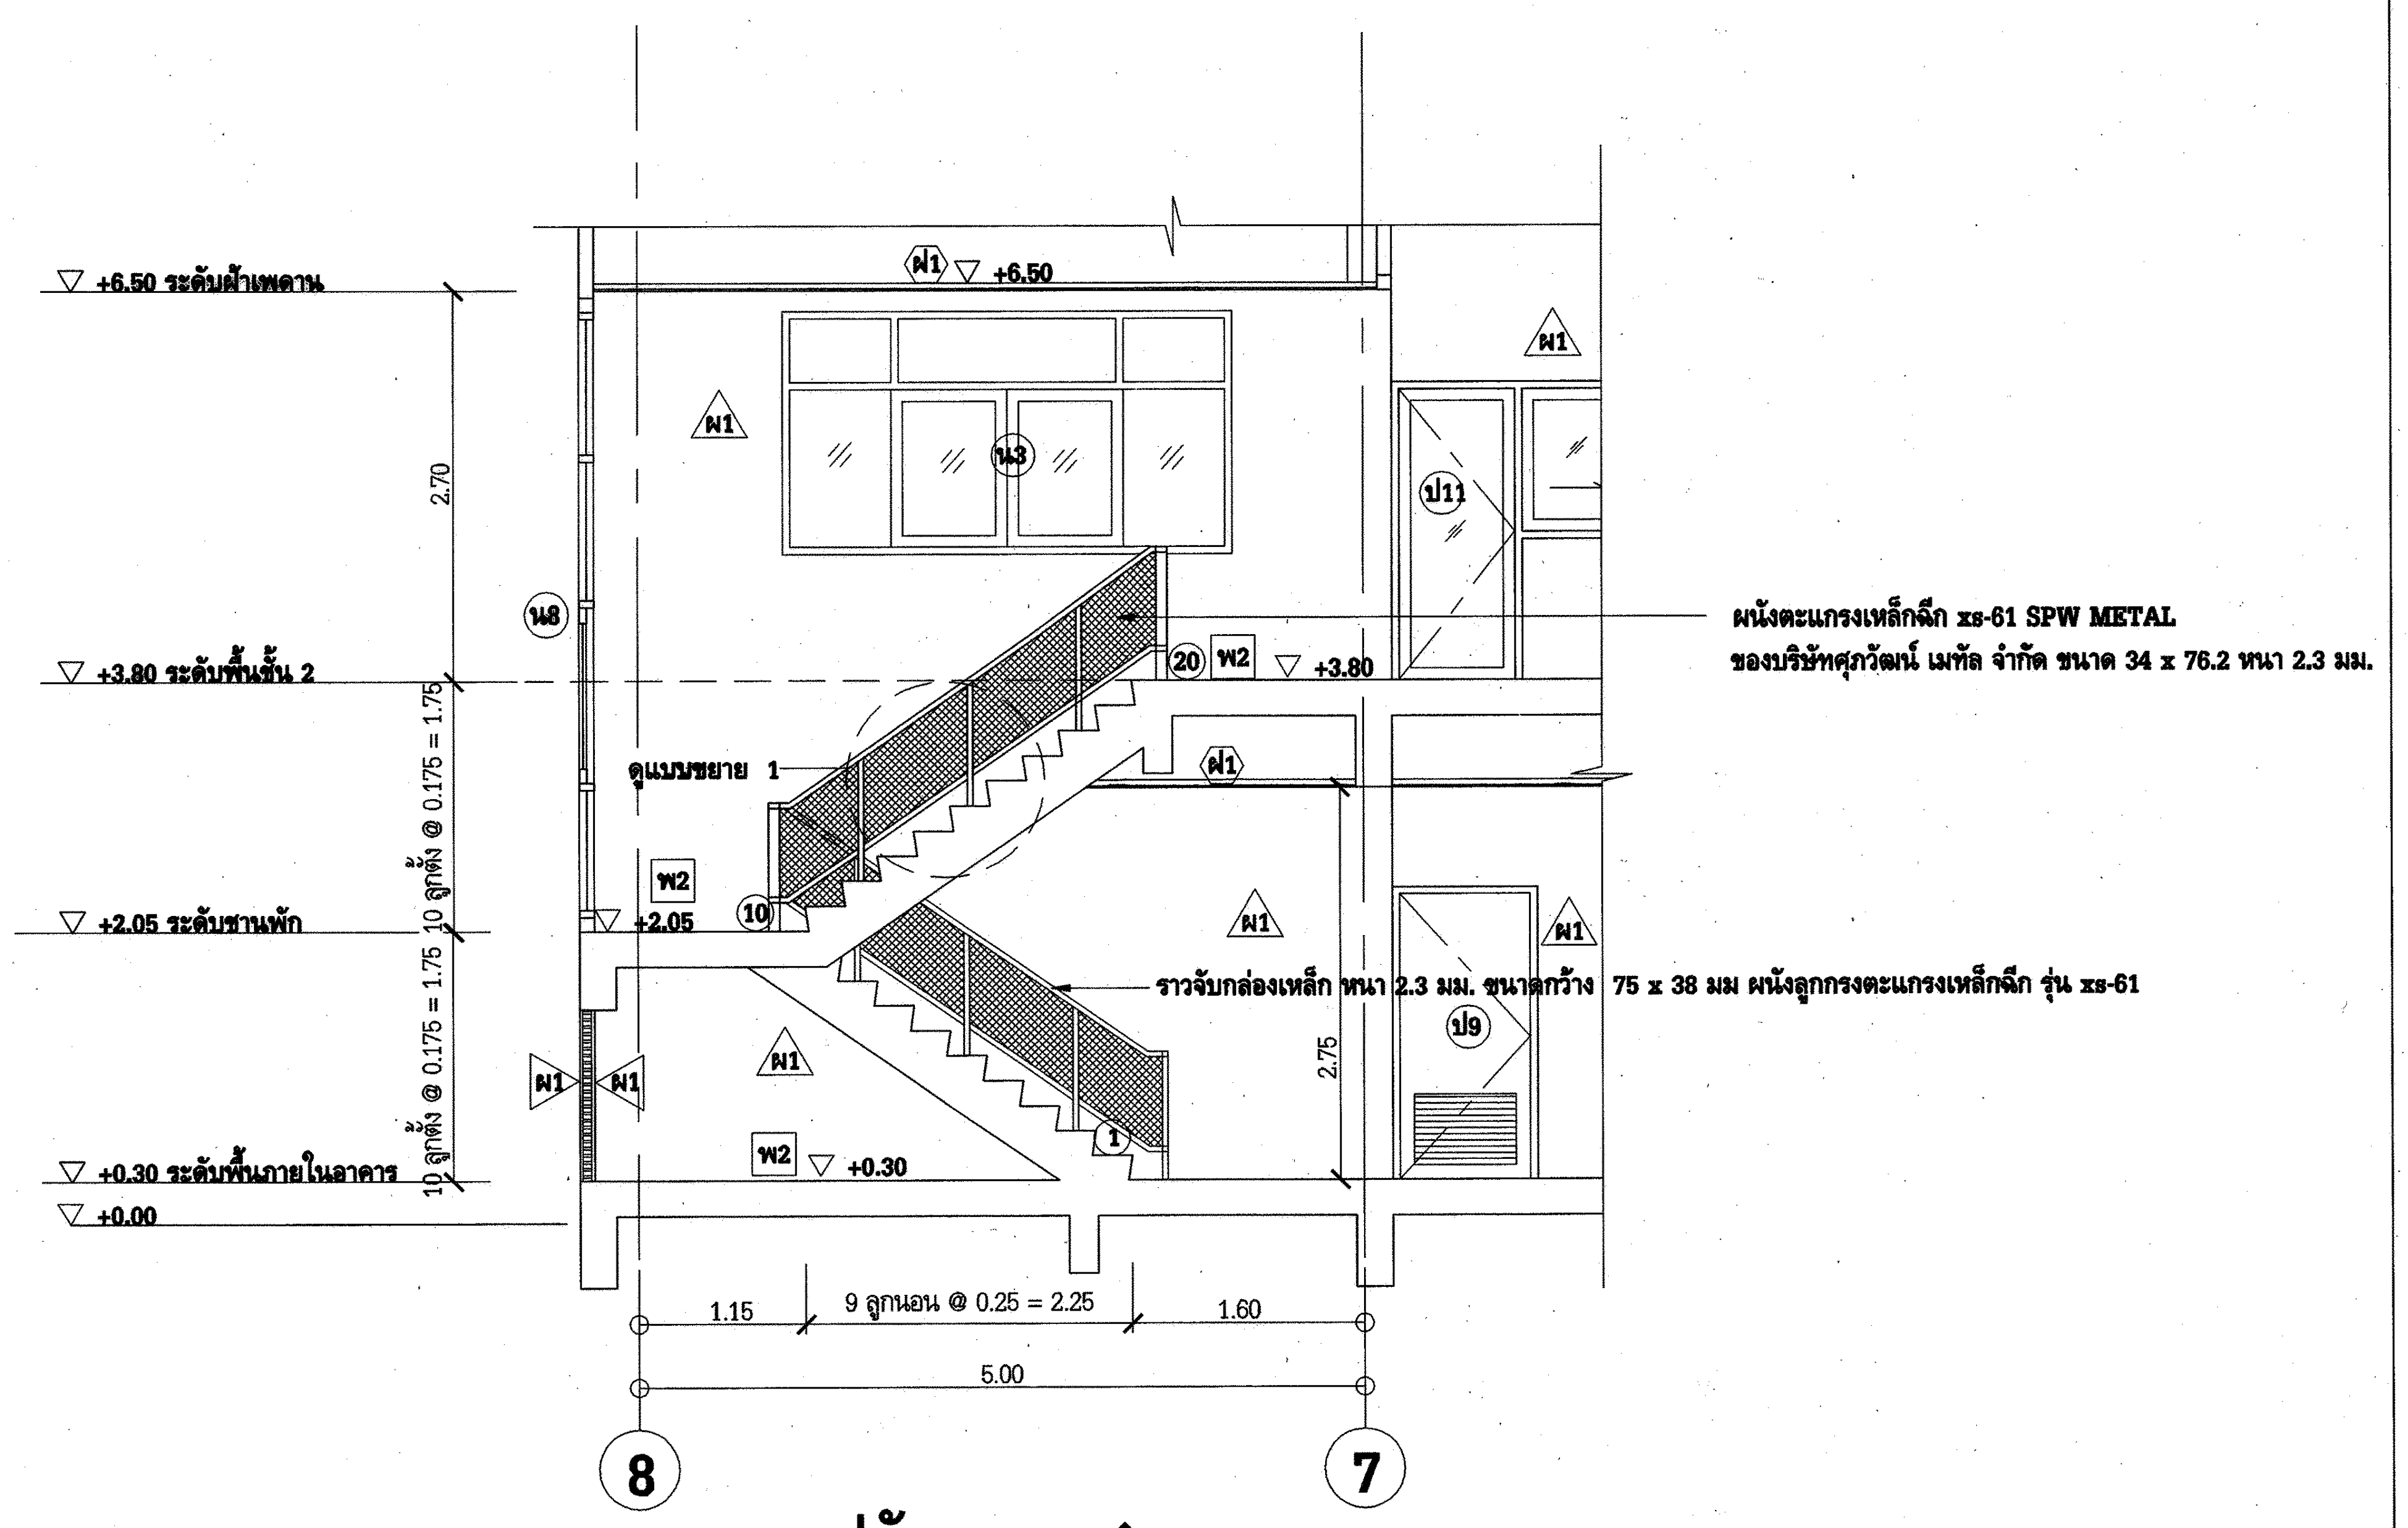
▽ +6.50 ระดับฝ้าเพดาน
▽ +3.80 ระดับพื้นชั้น 2
▽ +2.05 ระดับชานพัก
▽ +0.30 ระดับพื้นภายในอาคาร
▽ +0.00
ฝ1 ▽ +6.50
2.70
2.75
10 ลูกตั้ง @ 0.175 = 1.75
ผนังตะแกรงเหล็กฉีก xs-61 SPW METAL
ของบริษัทศุภวัฒน์ เมทัล จำกัด ขนาด 34 x 76.2 หนา 2.3 มม.
20 พ2 ▽ +3.80
ดูแบบขยาย 1
พ2 +2.05
ราวจับกล่องเหล็ก หนา 2.3 มม. ขนาดกว้าง 75 x 38 มม ผนังลูกกรงตะแกรงเหล็กฉีก รุ่น xs-61
พ2 ▽ +0.30
น3
น8
ป11
ป9
ผ1
1.15
9 ลูกนอน @ 0.25 = 2.25
1.60
5.00
8
7

รูปตัด A A-19
มาตราส่วน 1 : 50

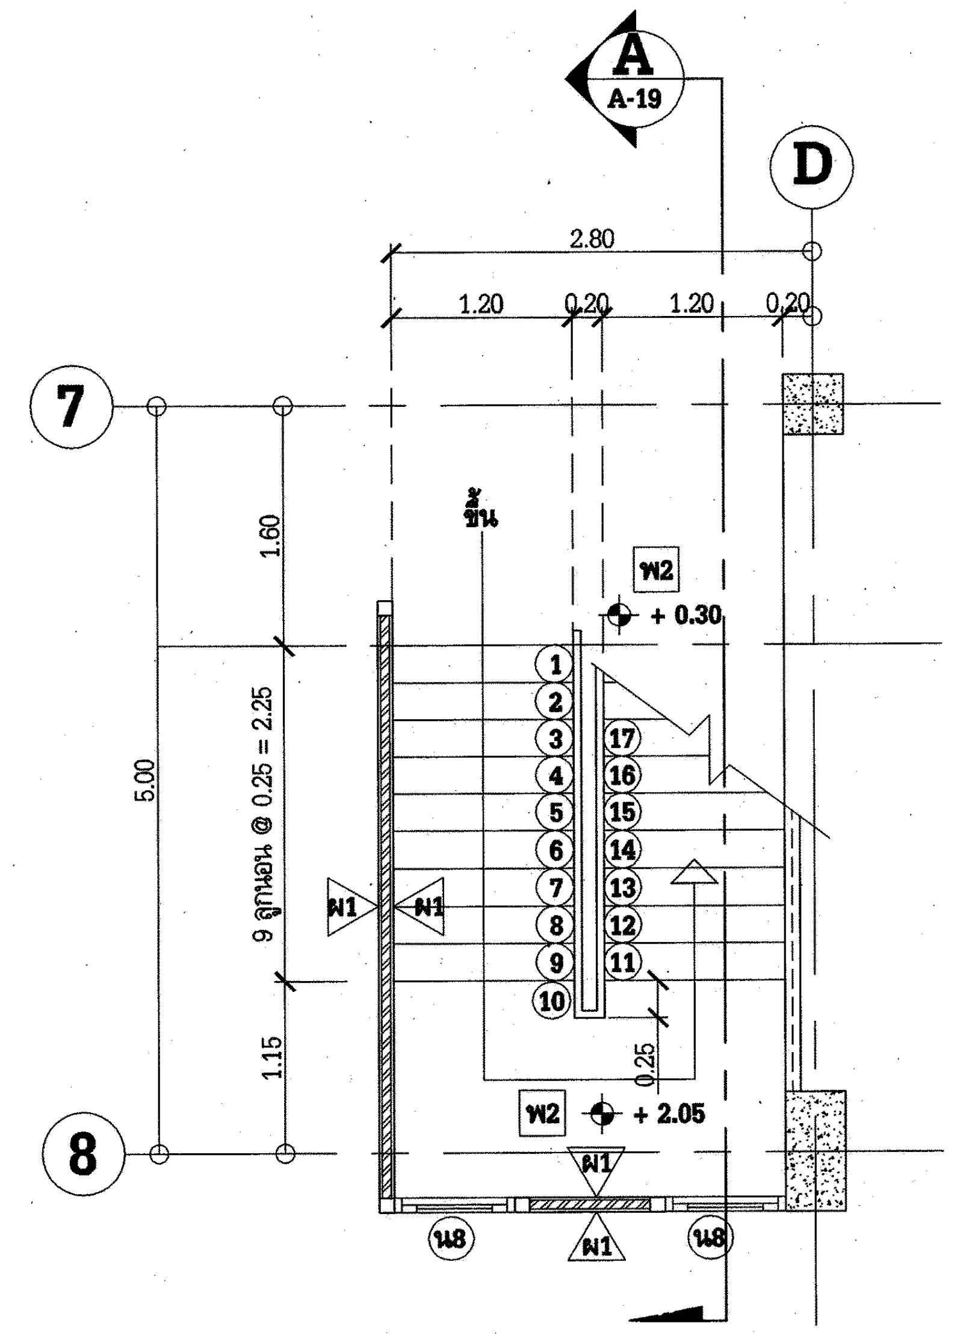

แปลนพื้นชั้นที่ 1
มาตราส่วน 1 : 50

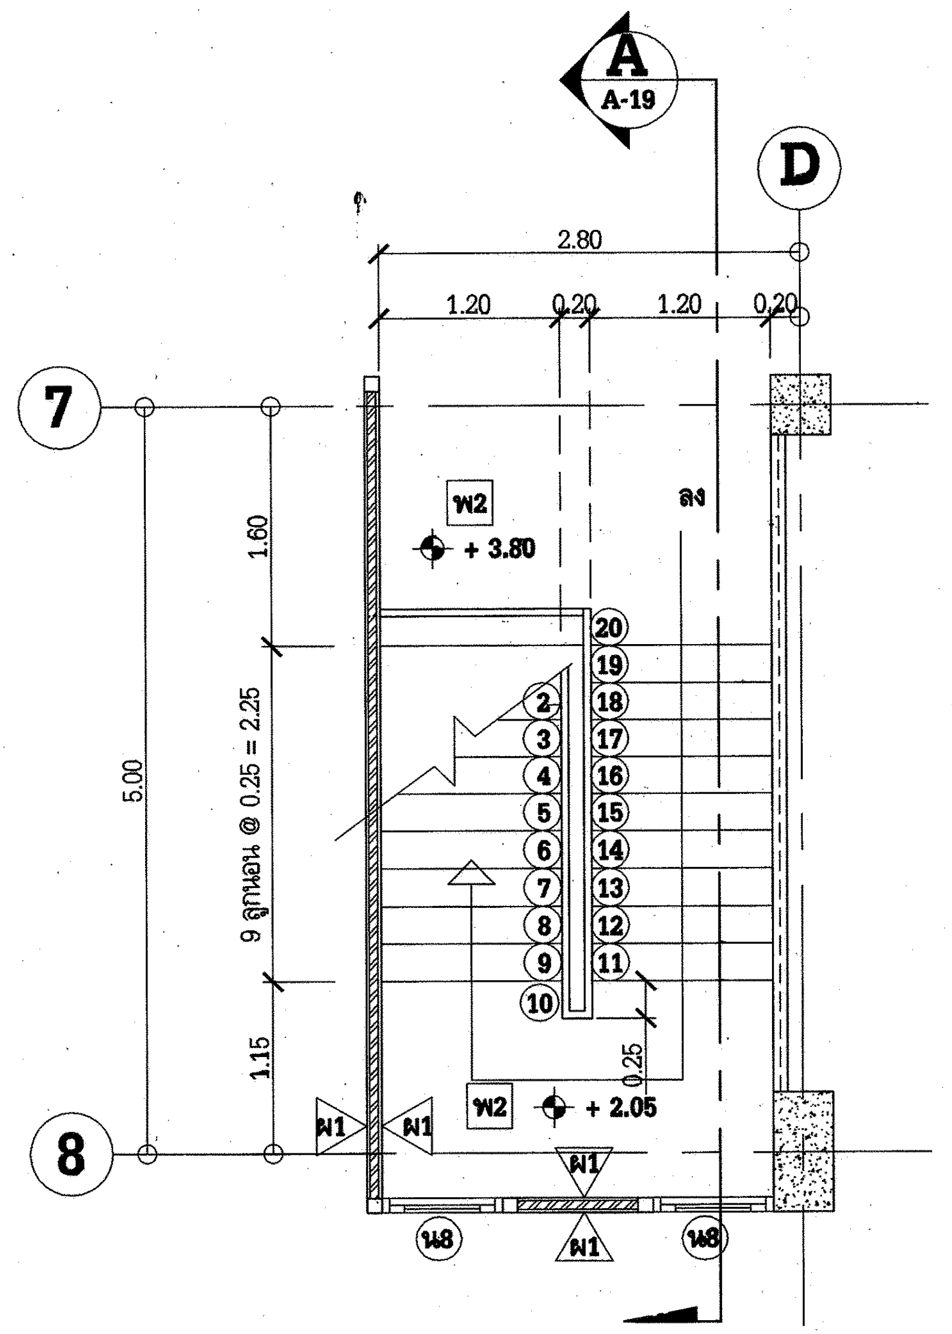

แปลนพื้นชั้นที่ 2
มาตราส่วน 1 : 50

แบบขยายบันได ②

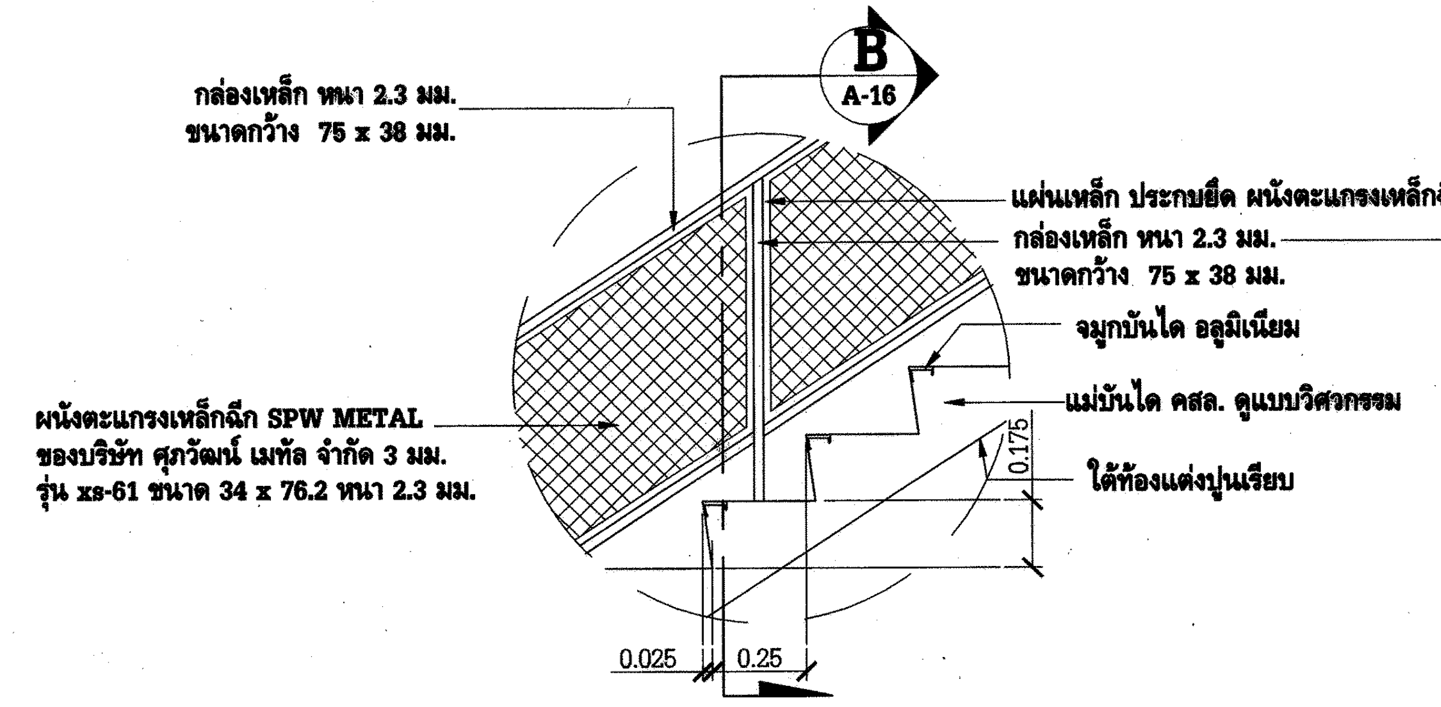
B
A-16
กล่องเหล็ก หนา 2.3 มม.
ขนาดกว้าง 75 x 38 มม.
แผ่นเหล็ก ประกบยึด ผนังตะแกรงเหล็กฉีก
กล่องเหล็ก หนา 2.3 มม.
ขนาดกว้าง 75 x 38 มม.
จมูกบันได อลูมิเนียม
แม่บันได คสล. ดูแบบวิศวกรรม
ผนังตะแกรงเหล็กฉีก SPW METAL
ของบริษัท ศุภวัฒน์ เมทัล จำกัด 3 มม.
รุ่น xs-61 ขนาด 34 x 76.2 หนา 2.3 มม.
0.175
ใต้ท้องแต่งปูนเรียบ
0.025
0.25

แบบขยาย 1 A-16
มาตราส่วน 1 : 20

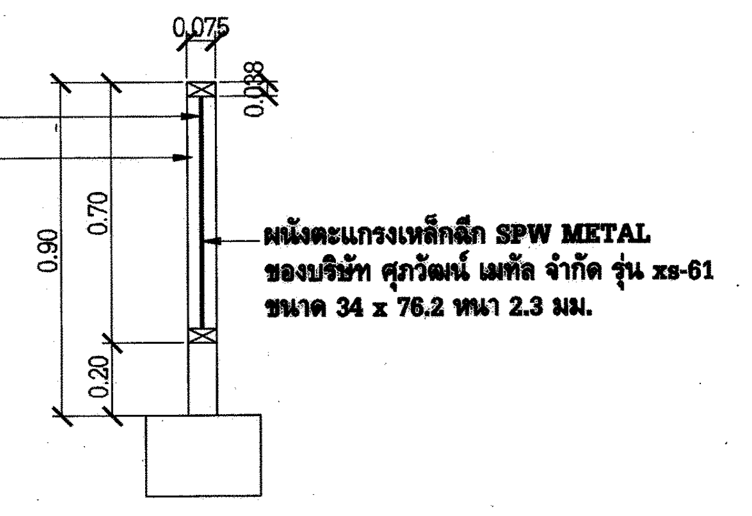
0.075
0.038
0.90
0.70
0.20
ผนังตะแกรงเหล็กฉีก SPW METAL
ของบริษัท ศุภวัฒน์ เมทัล จำกัด รุ่น xs-61
ขนาด 34 x 76.2 หนา 2.3 มม.

รูปตัด B A-16
มาตราส่วน 1 : 50

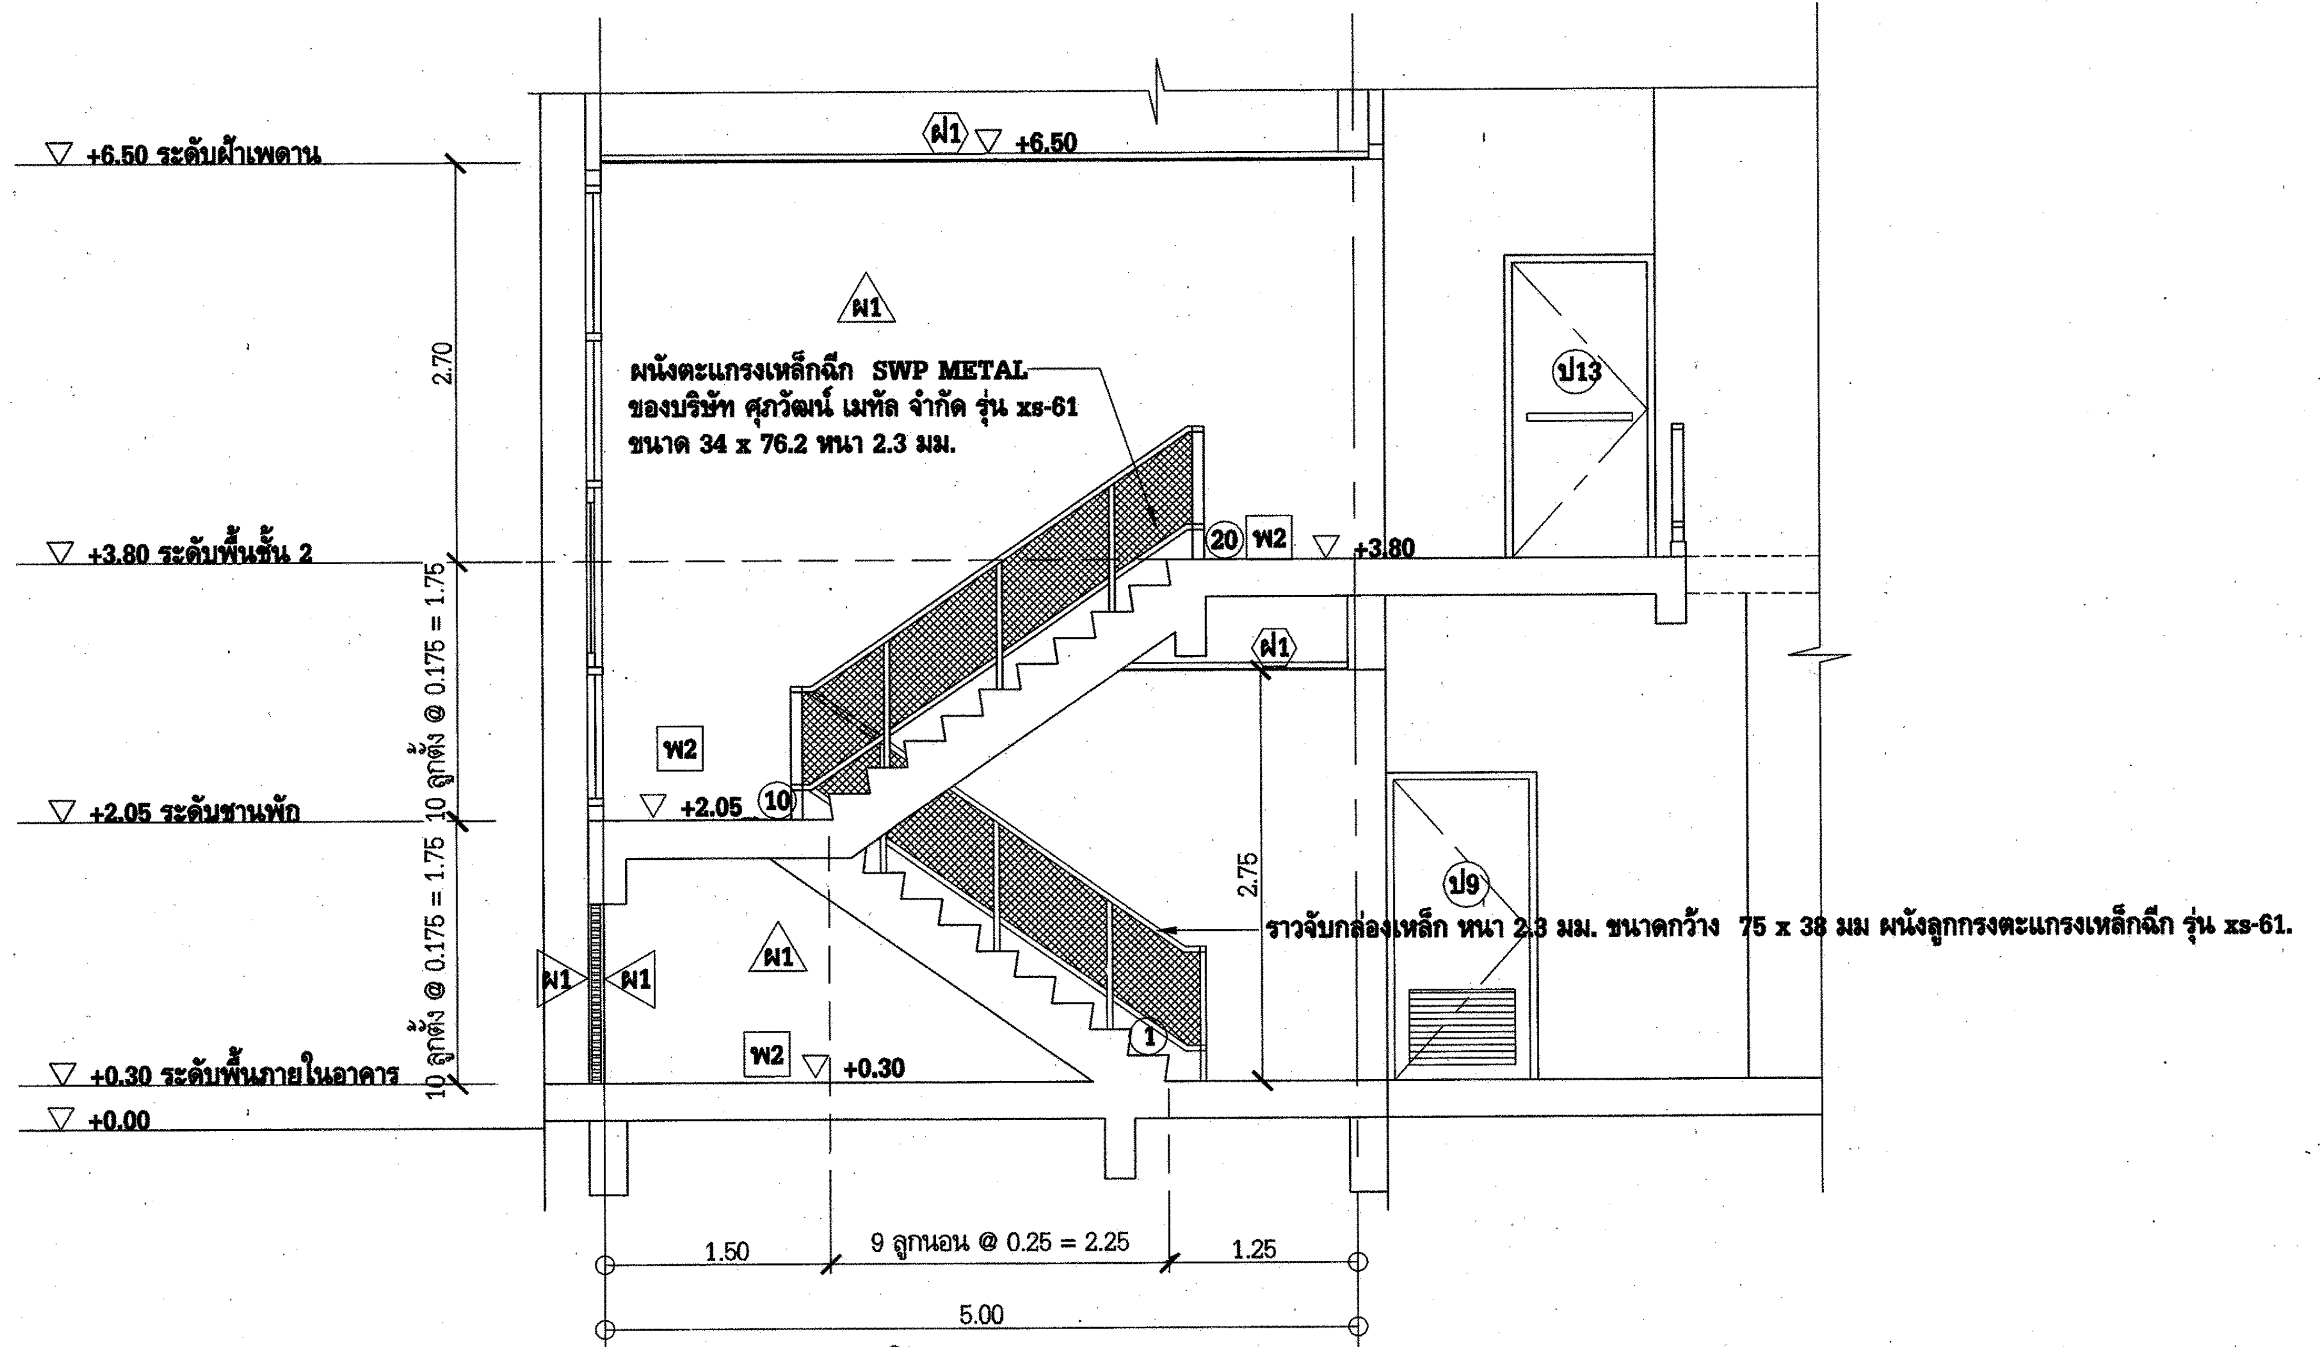
▽ +6.50 ระดับฝ้าเพดาน
▽ +3.80 ระดับพื้นชั้น 2
▽ +2.05 ระดับชานพัก
▽ +0.30 ระดับพื้นภายในอาคาร
▽ +0.00
ฝ1 ▽ +6.50
2.70
2.75
10 ลูกตั้ง @ 0.175 = 1.75
ผนังตะแกรงเหล็กฉีก SWP METAL
ของบริษัท ศุภวัฒน์ เมทัล จำกัด รุ่น xs-61
ขนาด 34 x 76.2 หนา 2.3 มม.
20 พ2 ▽ +3.80
พ2 +2.05
ราวจับกล่องเหล็ก หนา 2.3 มม. ขนาดกว้าง 75 x 38 มม ผนังลูกกรงตะแกรงเหล็กฉีก รุ่น xs-61.
พ2 ▽ +0.30
ป13
ป9
ผ1
1.50
9 ลูกนอน @ 0.25 = 2.25
1.25
5.00
1
2

รูปตัด B A-19
มาตราส่วน 1 : 50

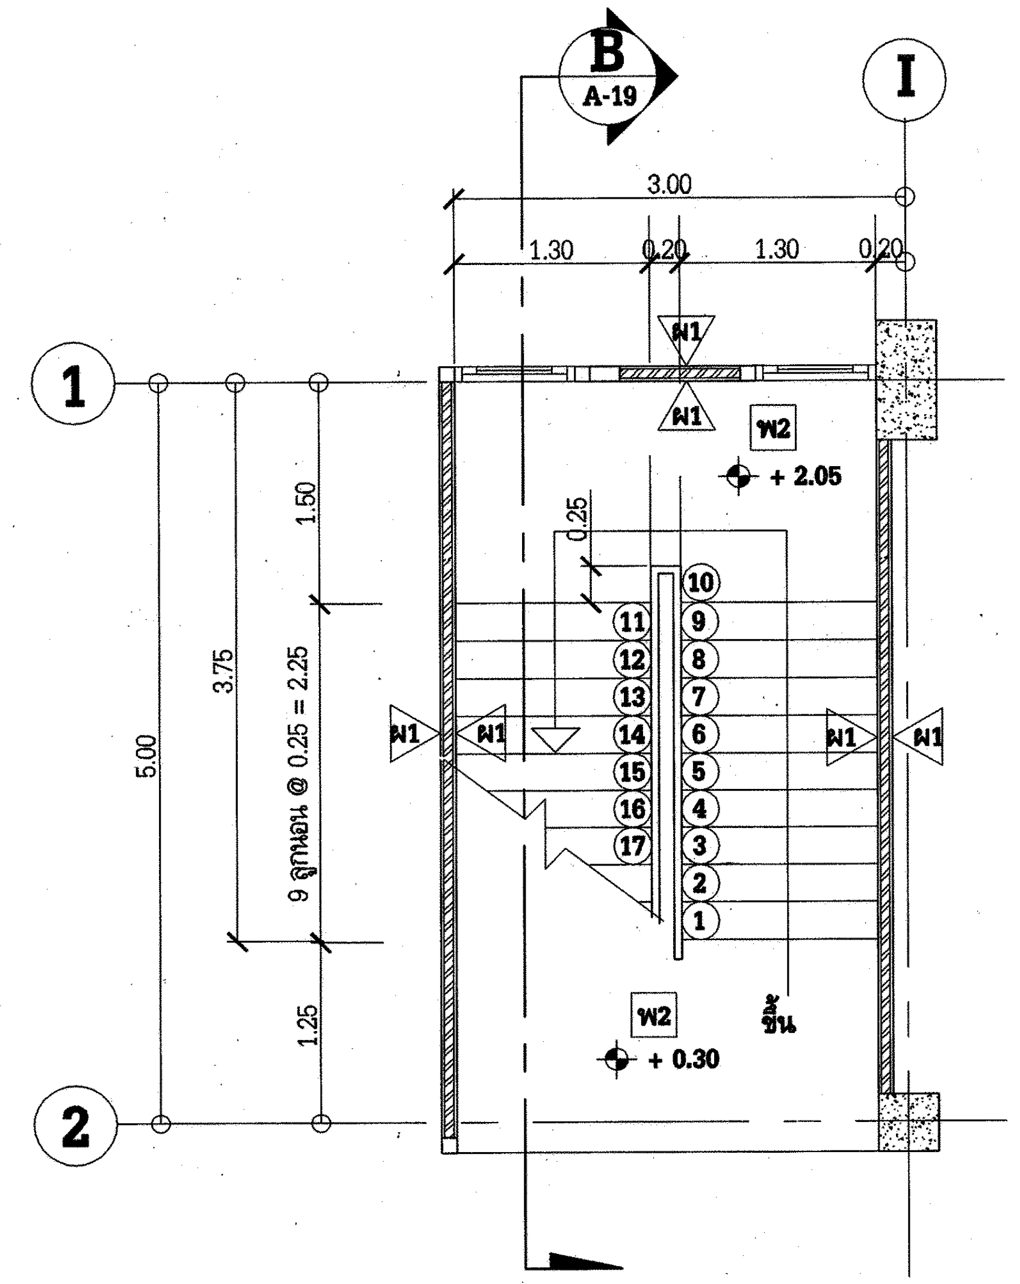

แปลนพื้นชั้นที่ 1
มาตราส่วน 1 : 50

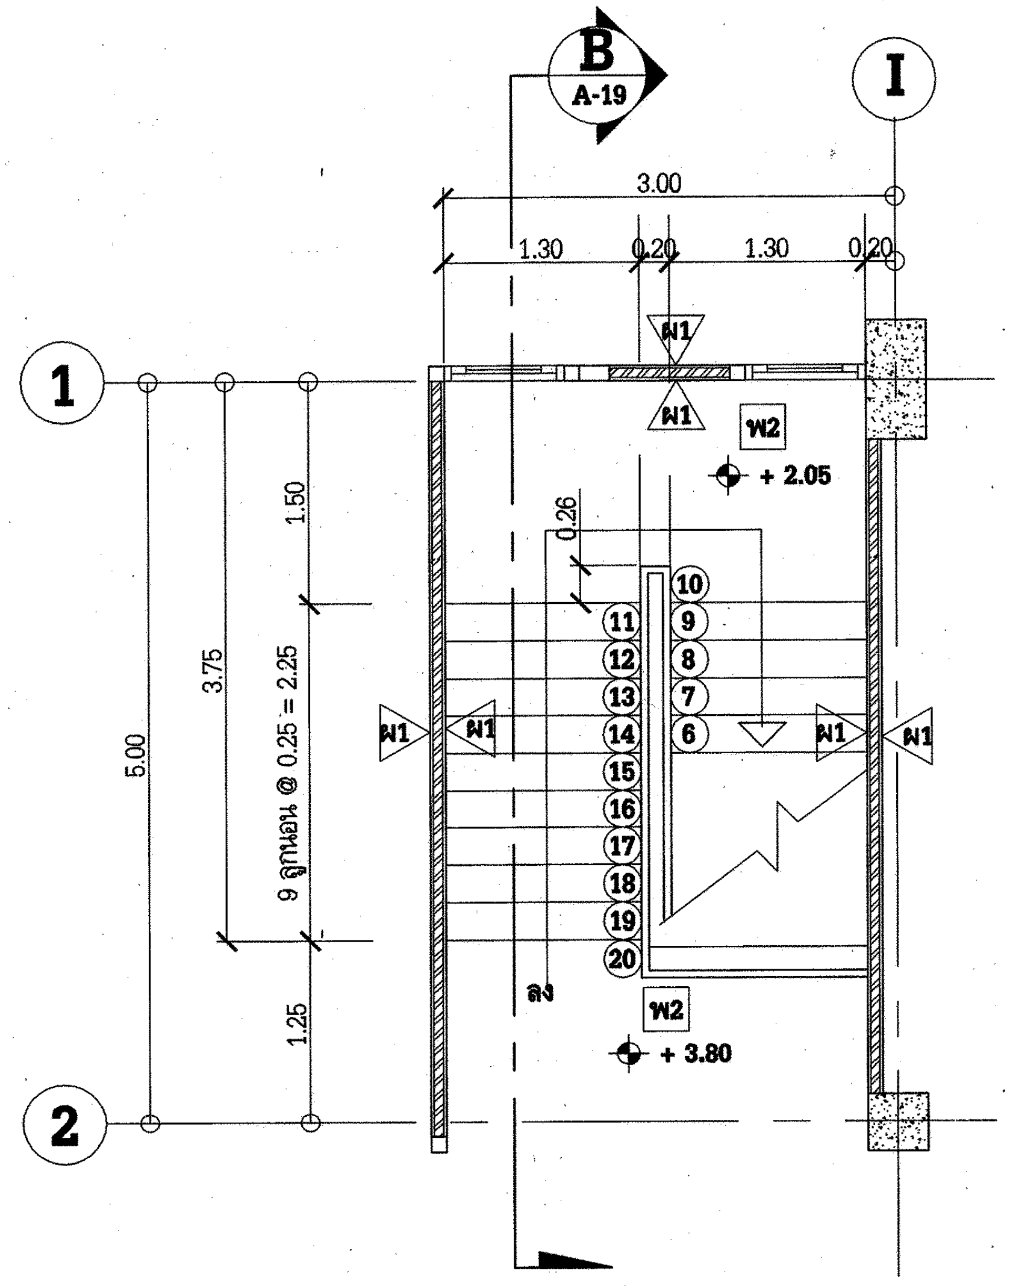

แปลนพื้นชั้นที่ 2
มาตราส่วน 1 : 50

งานอาคารปฏิบัติการ 2 (อชน.)

การไฟฟ้าฝ่ายผลิตแห่งประเทศไทย

ฝ่ายออกแบบและบริหารงานก่อสร้าง
ได้รับการรับรอง ISO 9001:2008
53 หมู่ 2 ถนนจรัญสนิทวงศ์ บางกรวย นนทบุรี 11130 โทร436-1910-3

งานออกแบบ และ เอกสารประกอบแบบถือเป็นสมบัติของ ฝ่ายออกแบบและบริหารงานก่อสร้าง การไฟฟ้าฝ่ายผลิตแห่งประเทศไทย ห้ามผู้ใดนำไปใช้งาน ทำซ้ำ หรือ ดัดแปลง โดยไม่ได้รับอนุญาตเป็นลายลักษณ์อักษร จาก การไฟฟ้าฝ่ายผลิตแห่งประเทศไทย

ออกแบบ

สถาปนิก (นาย อดิศร ศรีสุพรรณ)
สถาปนิกภายใน (นางสาวศานติวร เอื้อประเสริฐ)
(นาย อภิสิทธิ์ ณัฐวร่วโรตม์)
วิศวกรโครงสร้าง (นาย ทรงคุณ วิชินโรจน์จรัล)
(นาย กานต์เดช ปั่นเจริญ)
วิศวกรสุขาภิบาล (นาย วัชระ สมโรจน์รัตน์)
วิศวกรไฟฟ้า (นาย ประพัทธ์ ชื่นชุมศรี)
วิศวกรเครื่องกล (นาย อุกฤษฏ์ จำปาชนม์)

ตรวจสอบ

ผู้ควบคุมงาน กฟผ.
บุญชัย ผดุงสมบัติถาวร
(นาย บุญชัย ผดุงสมบัติถาวร)
(นาย ดนุพงษ์ สรรพอุดม)
(นาย อภิศักดิ์ รำพึงกิจ)
(นาย นนทชัย สกุลรัศมีไพศาล)
หัวหน้าแผนกบริหารสัญญาก่อสร้างอาคาร
(นาย ศรชัย อภิบาลพลธรรม)

เห็นชอบ

(นาย สาโรจน์ จีนโก๊ว)
หัวหน้ากองบริหารงานก่อสร้าง

ผู้รับจ้าง

CAN DO CONSTRUCTION CO.,LTD
222 ถนนเทศบาลรังรักษ์เหนือ แขวงลาดยาว
เขตจตุจักร กรุงเทพมหานคร 10900
TEL. 591-3972 , 591-4906 FAX. 954-3759

เขียนแบบ
(นางสาว กัญญาพัชร แก้วทับทิม)

ตรวจสอบ
(นาย สำราญ เจริญวงค์)

รับรอง
(นาย สำราญ เจริญวงค์)
วิศวกรโครงการ

AS-BUILT DRAWING

งานอาคารปฏิบัติการ (อชน.)

แบบแสดง
แบบขยายบันได ① งานอาคารปฏิบัติการ 2 (อชน.)
แบบขยายบันได ② งานอาคารปฏิบัติการ 2 (อชน.)

อ้างอิงแบบ กฟผ. เลขที่	แบบเลขที่
SNO-WS12-4-A-19/24	AB-SNO-WS12-4-A-20/26
เลขที่งาน	**จำนวนแผ่น**
257112-4	26