แก้ไขครั้งที่ | AB-SNO-WS-12-4-A-23/26 | แบบเลขที่

แบบขยายบันได 3

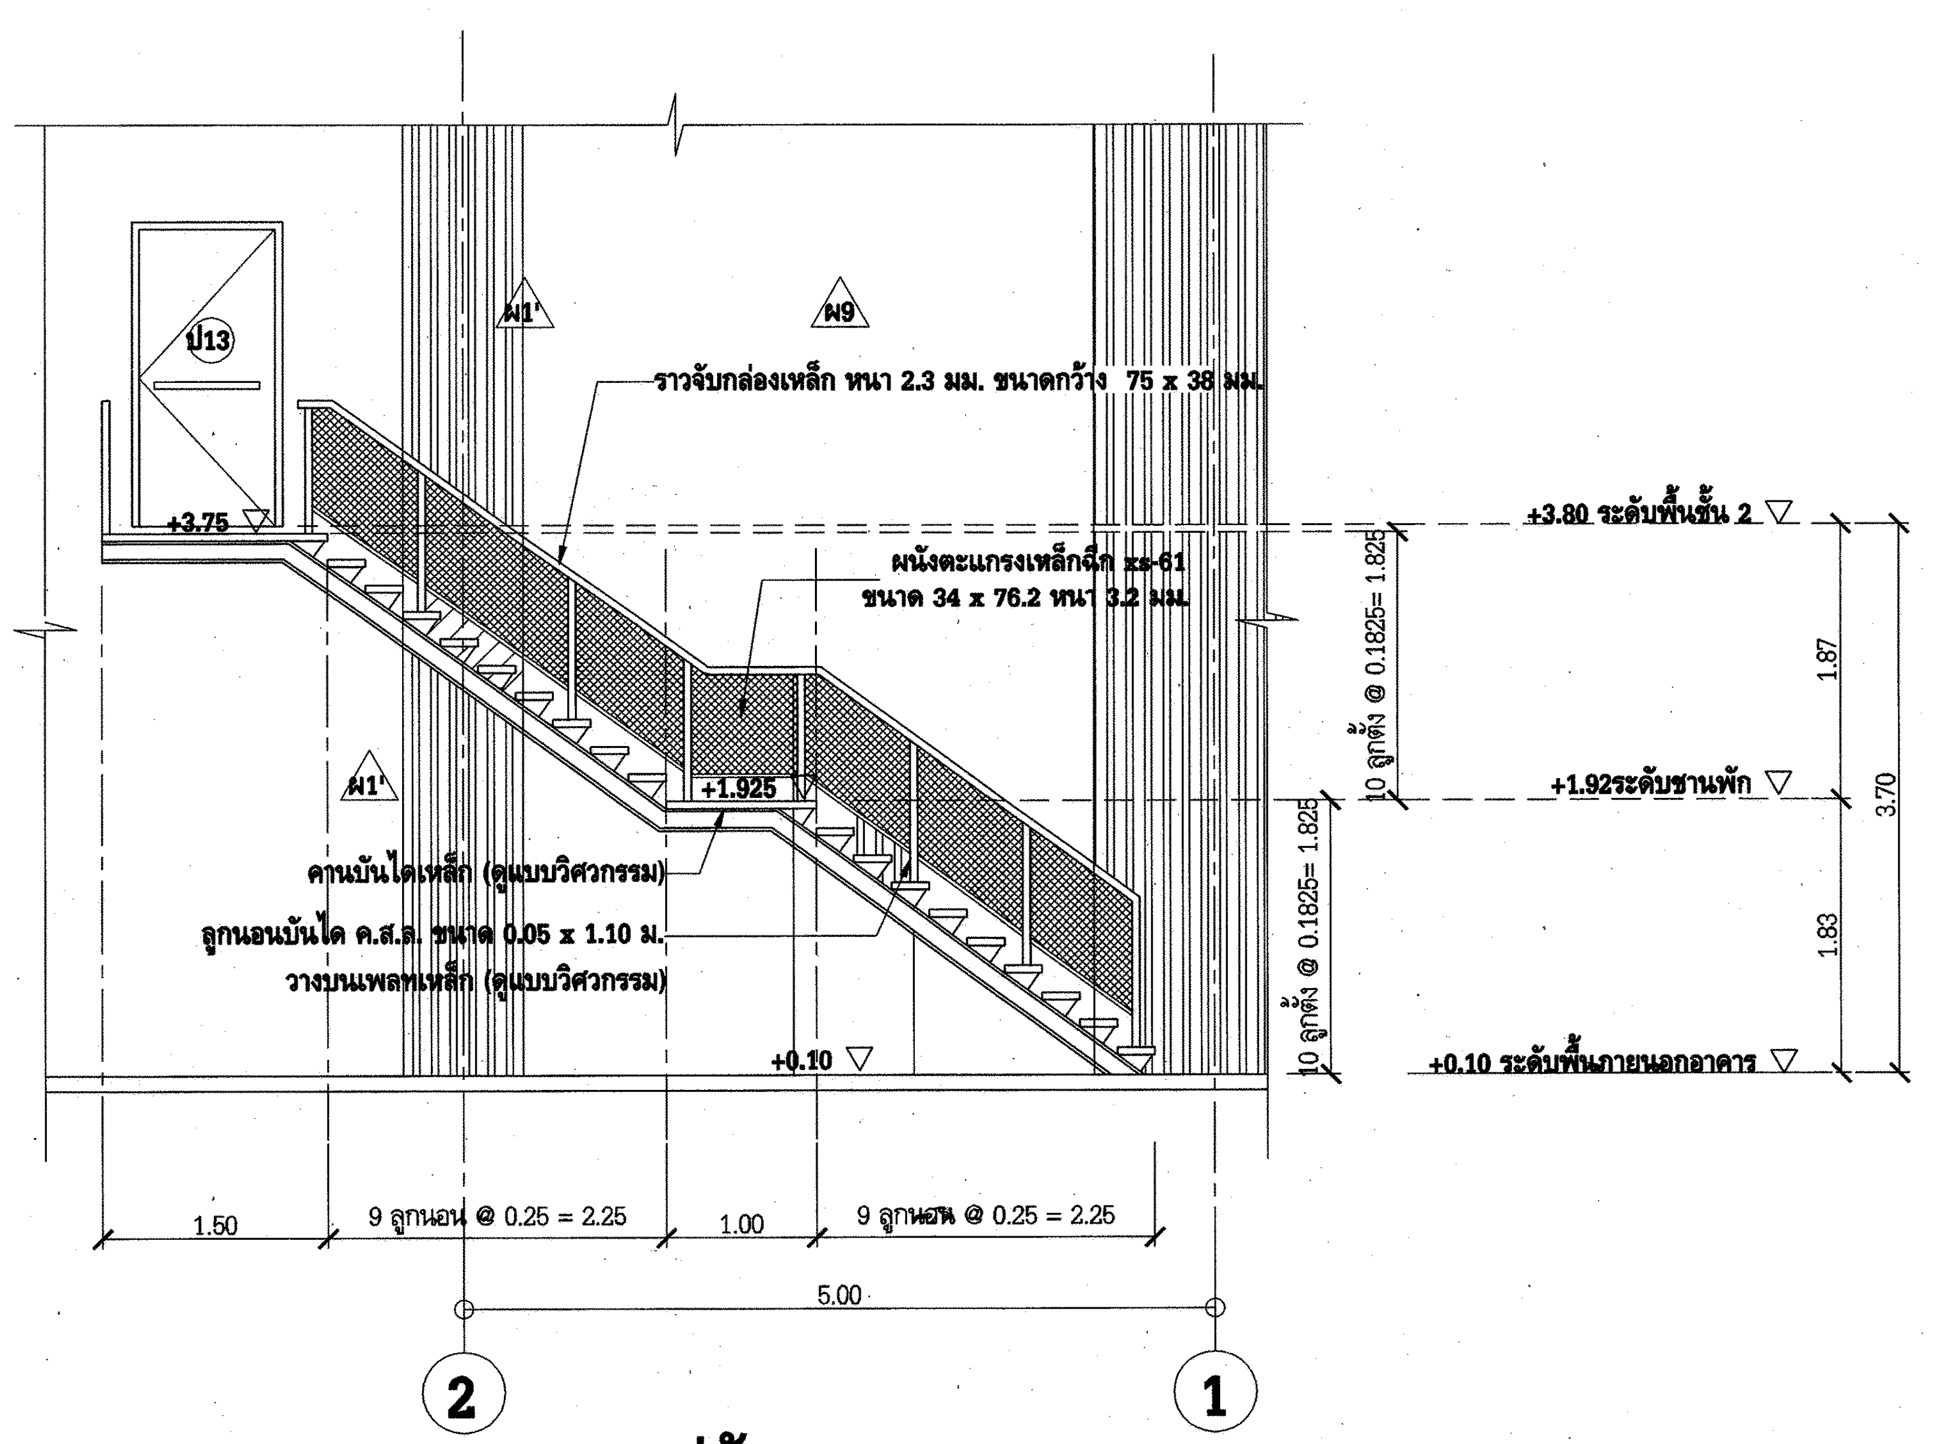

ราวจับกล่องเหล็ก หนา 2.3 มม. ขนาดกว้าง 75 x 38 มม.

ผนังตะแกรงเหล็กฉีก xs-61 ขนาด 34 x 76.2 หนา 3.2 มม.

คานบันไดเหล็ก (ดูแบบวิศวกรรม)

ลูกนอนบันได ค.ส.ล. ขนาด 0.05 x 1.10 ม. วางบนเพลทเหล็ก (ดูแบบวิศวกรรม)

รูปตัด

B A-21

มาตราส่วน 1 : 50

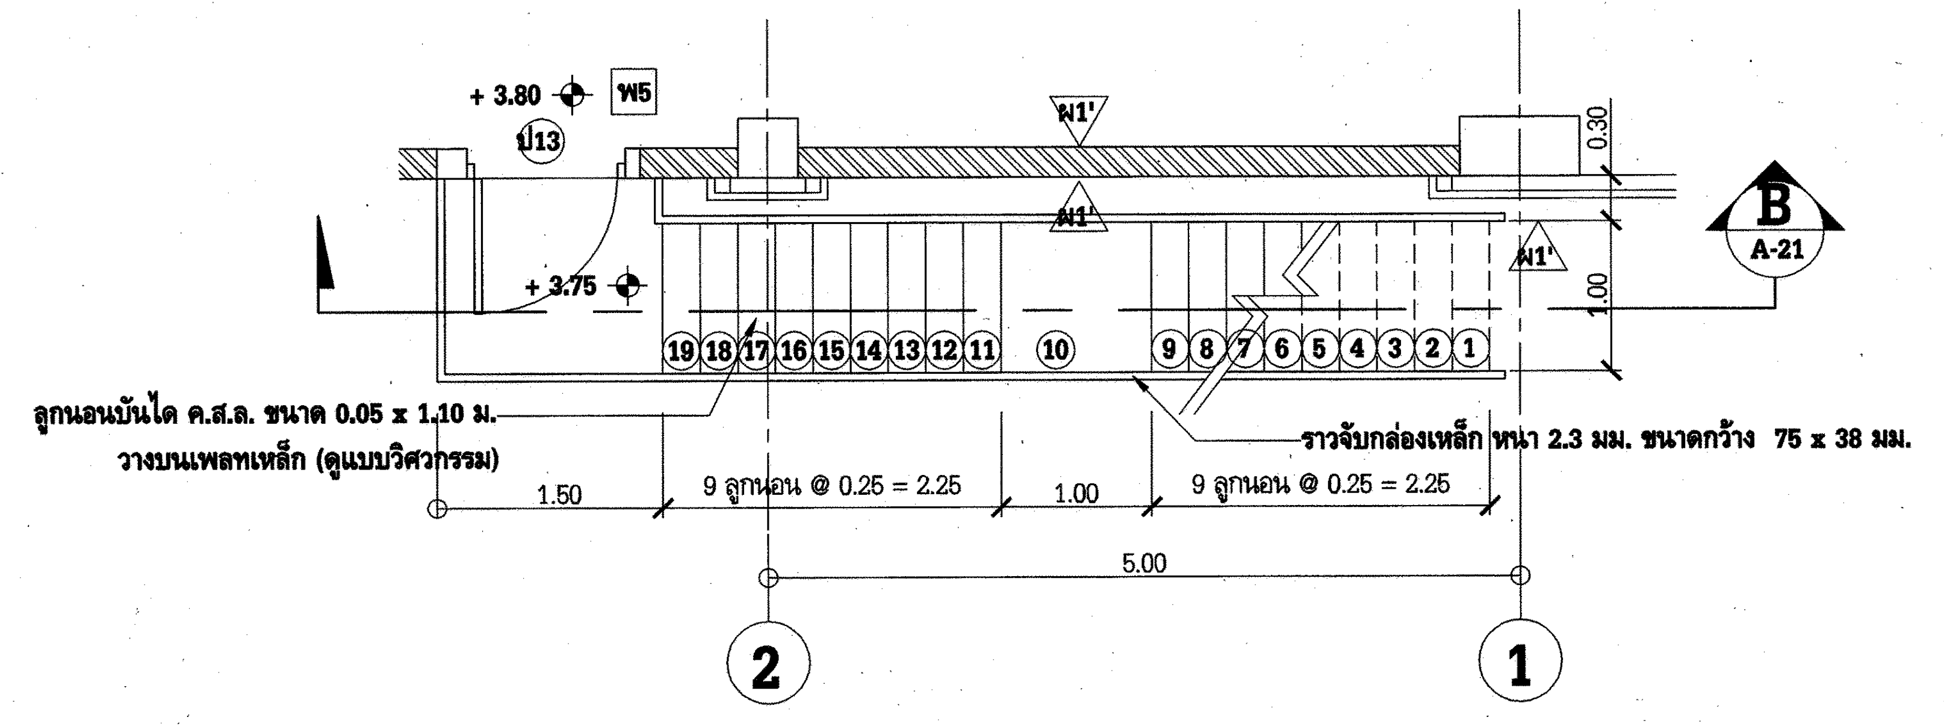

ลูกนอนบันได ค.ส.ล. ขนาด 0.05 x 1.10 ม. วางบนเพลทเหล็ก (ดูแบบวิศวกรรม)

ราวจับกล่องเหล็ก หนา 2.3 มม. ขนาดกว้าง 75 x 38 มม.

แปลนพื้นชั้นที่ 2

มาตราส่วน 1 : 50

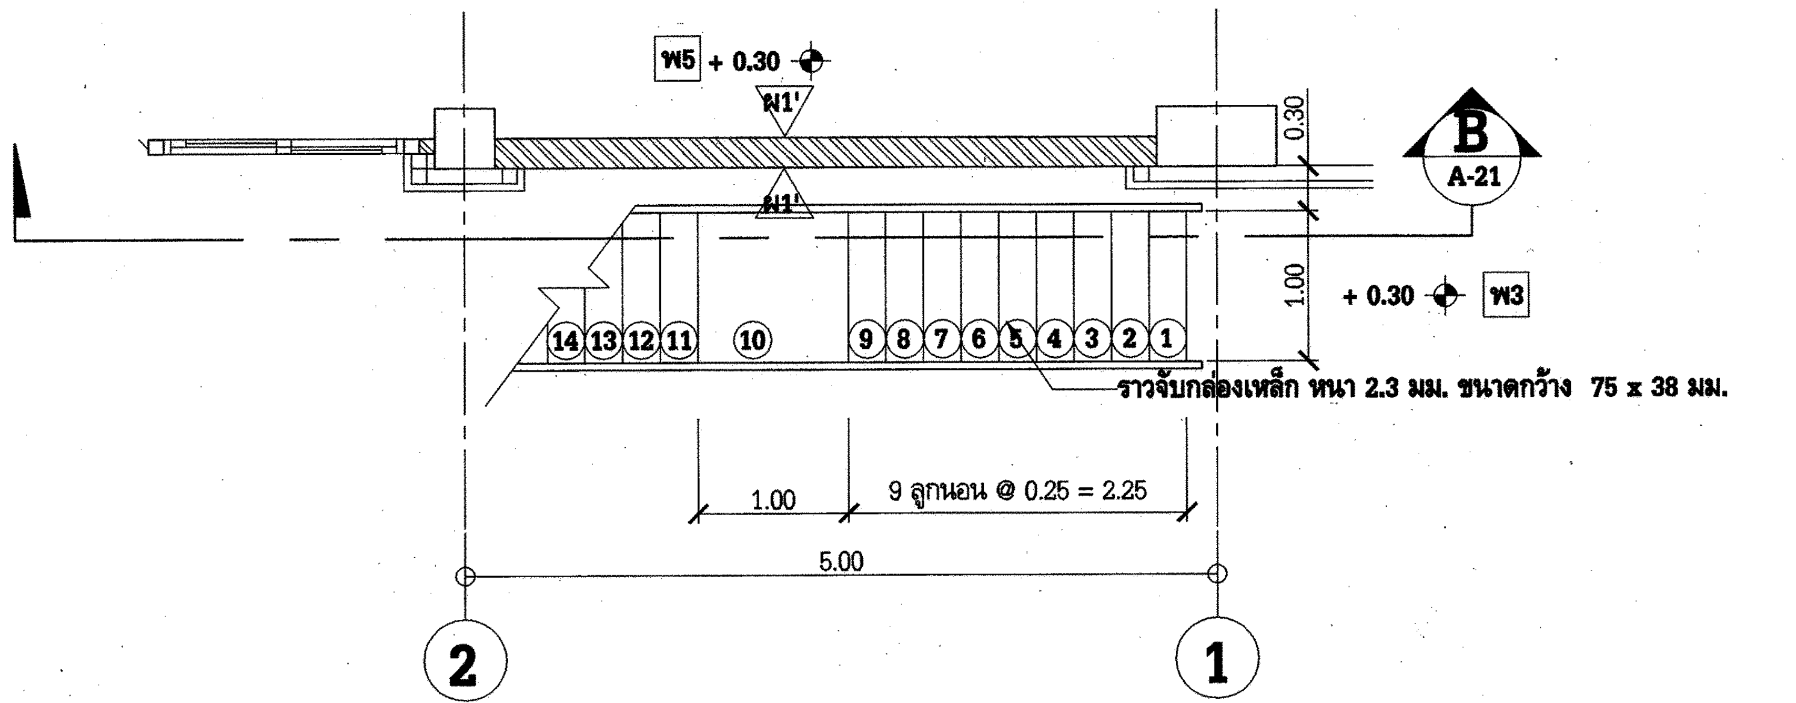

ราวจับกล่องเหล็ก หนา 2.3 มม. ขนาดกว้าง 75 x 38 มม.

แปลนพื้นชั้นที่ 1

มาตราส่วน 1 : 50

แบบขยายรางน้ำ , แบบขยายหลังคาโครง Truss

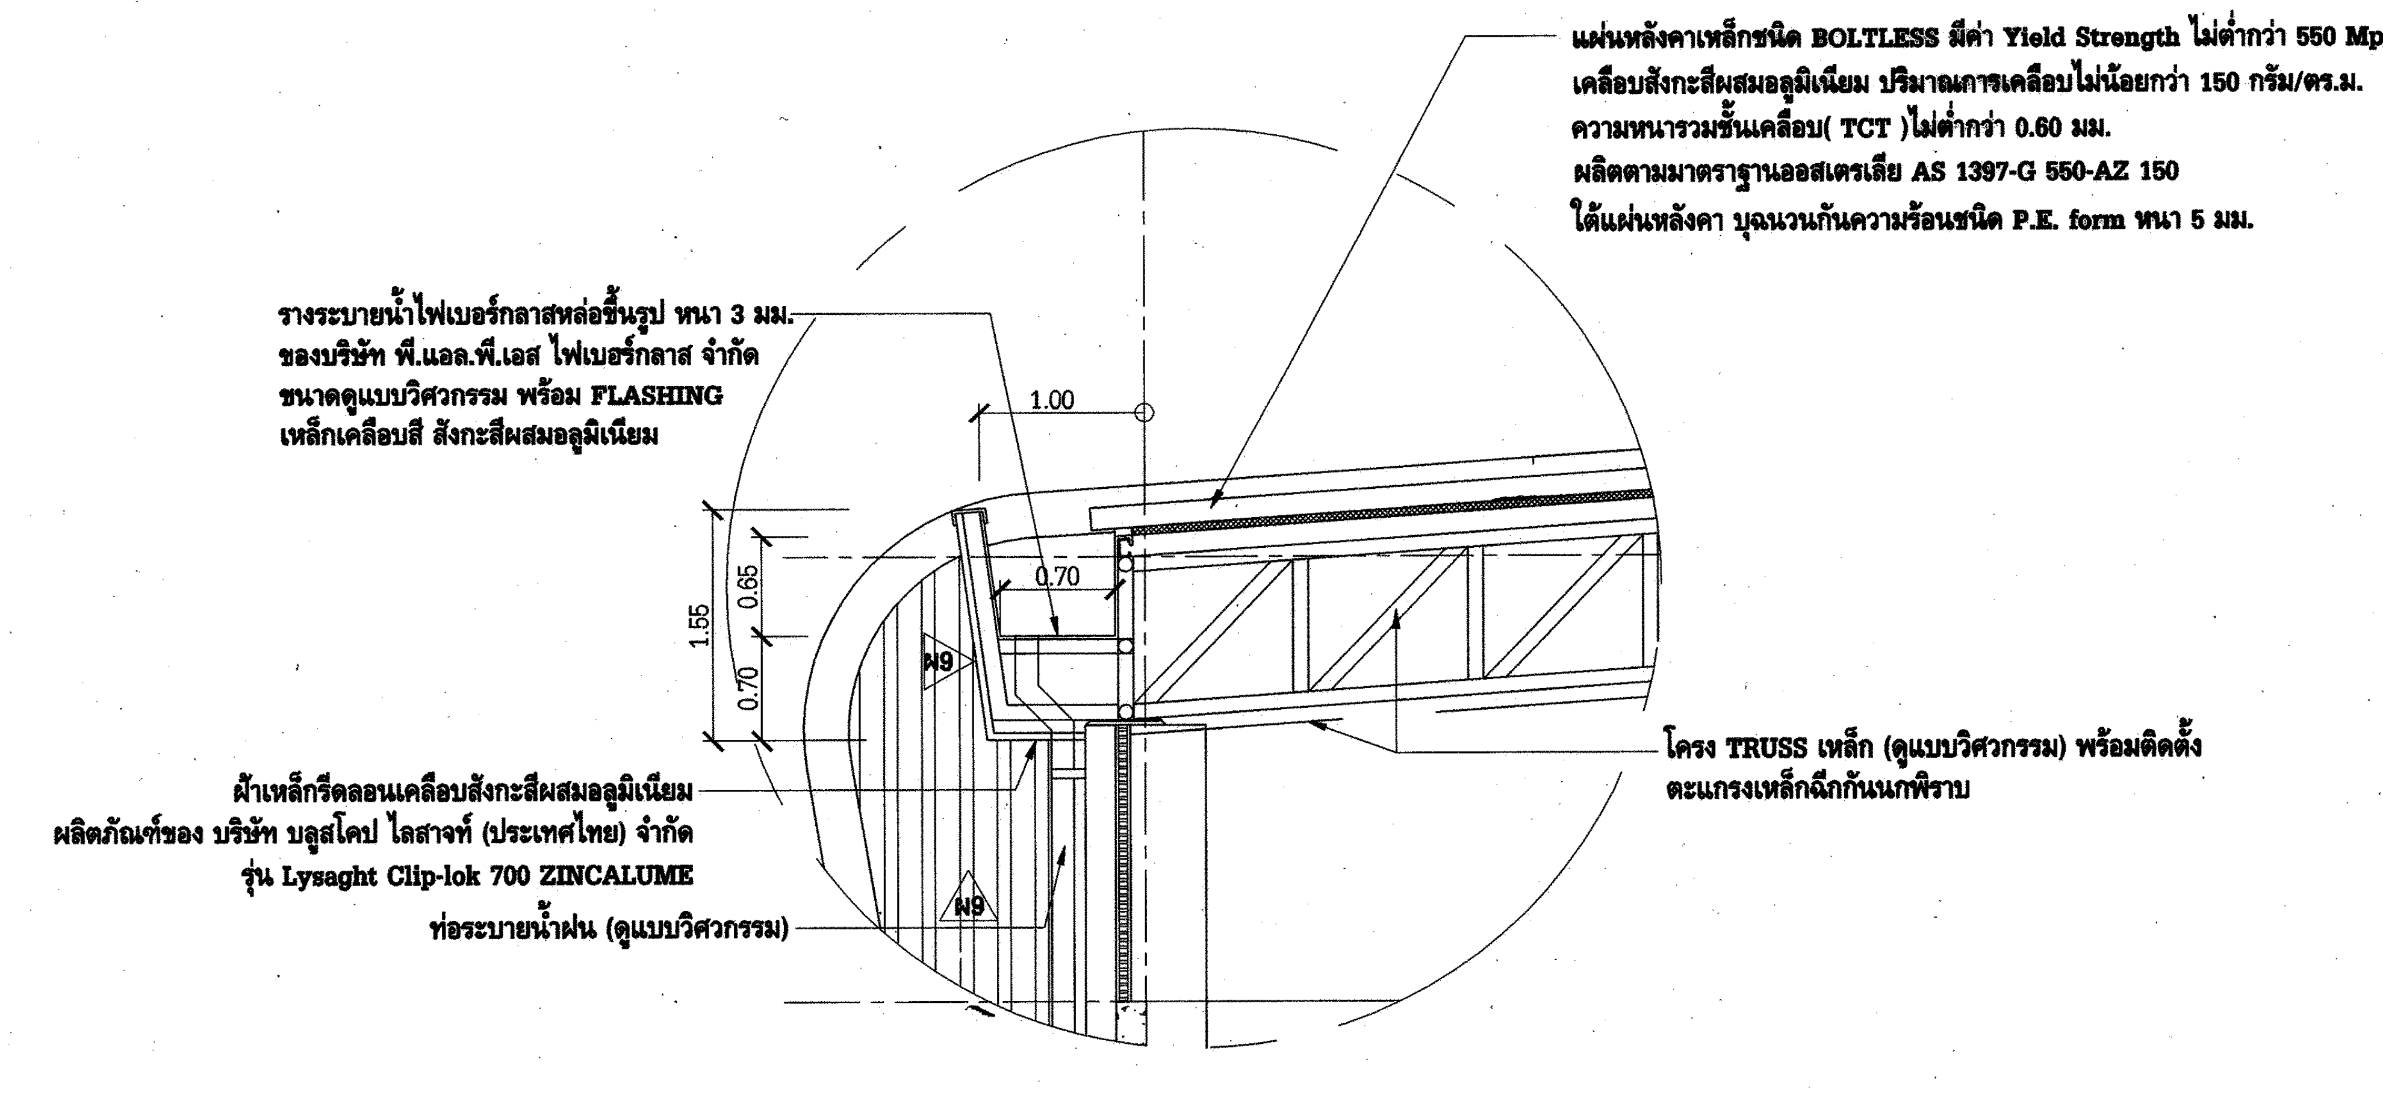

แผ่นหลังคาเหล็กชนิด BOLTLESS มีค่า Yield Strength ไม่ต่ำกว่า 550 Mpa
เคลือบสังกะสีผสมอลูมิเนียม ปริมาณการเคลือบไม่น้อยกว่า 150 กรัม/ตร.ม.
ความหนารวมชั้นเคลือบ(TCT)ไม่ต่ำกว่า 0.60 มม.
ผลิตตามมาตราฐานออสเตรเลีย AS 1397-G 550-AZ 150
ใต้แผ่นหลังคา บุฉนวนกันความร้อนชนิด P.E. form หนา 5 มม.

รางระบายน้ำไฟเบอร์กลาสหล่อขึ้นรูป หนา 3 มม.
ของบริษัท พี.แอล.พี.เอส ไฟเบอร์กลาส จำกัด
ขนาดดูแบบวิศวกรรม พร้อม FLASHING
เหล็กเคลือบสี สังกะสีผสมอลูมิเนียม

โครง TRUSS เหล็ก (ดูแบบวิศวกรรม) พร้อมติดตั้ง
ตะแกรงเหล็กฉีกกันนกพิราบ

ฝ้าเหล็กรีดลอนเคลือบสังกะสีผสมอลูมิเนียม
ผลิตภัณฑ์ของ บริษัท บลูสโคป ไลสาจท์ (ประเทศไทย) จำกัด
รุ่น Lysaght Clip-lok 700 ZINCALUME

ท่อระบายน้ำฝน (ดูแบบวิศวกรรม)

แบบขยายรางน้ำ

มาตราส่วน 1 : 50

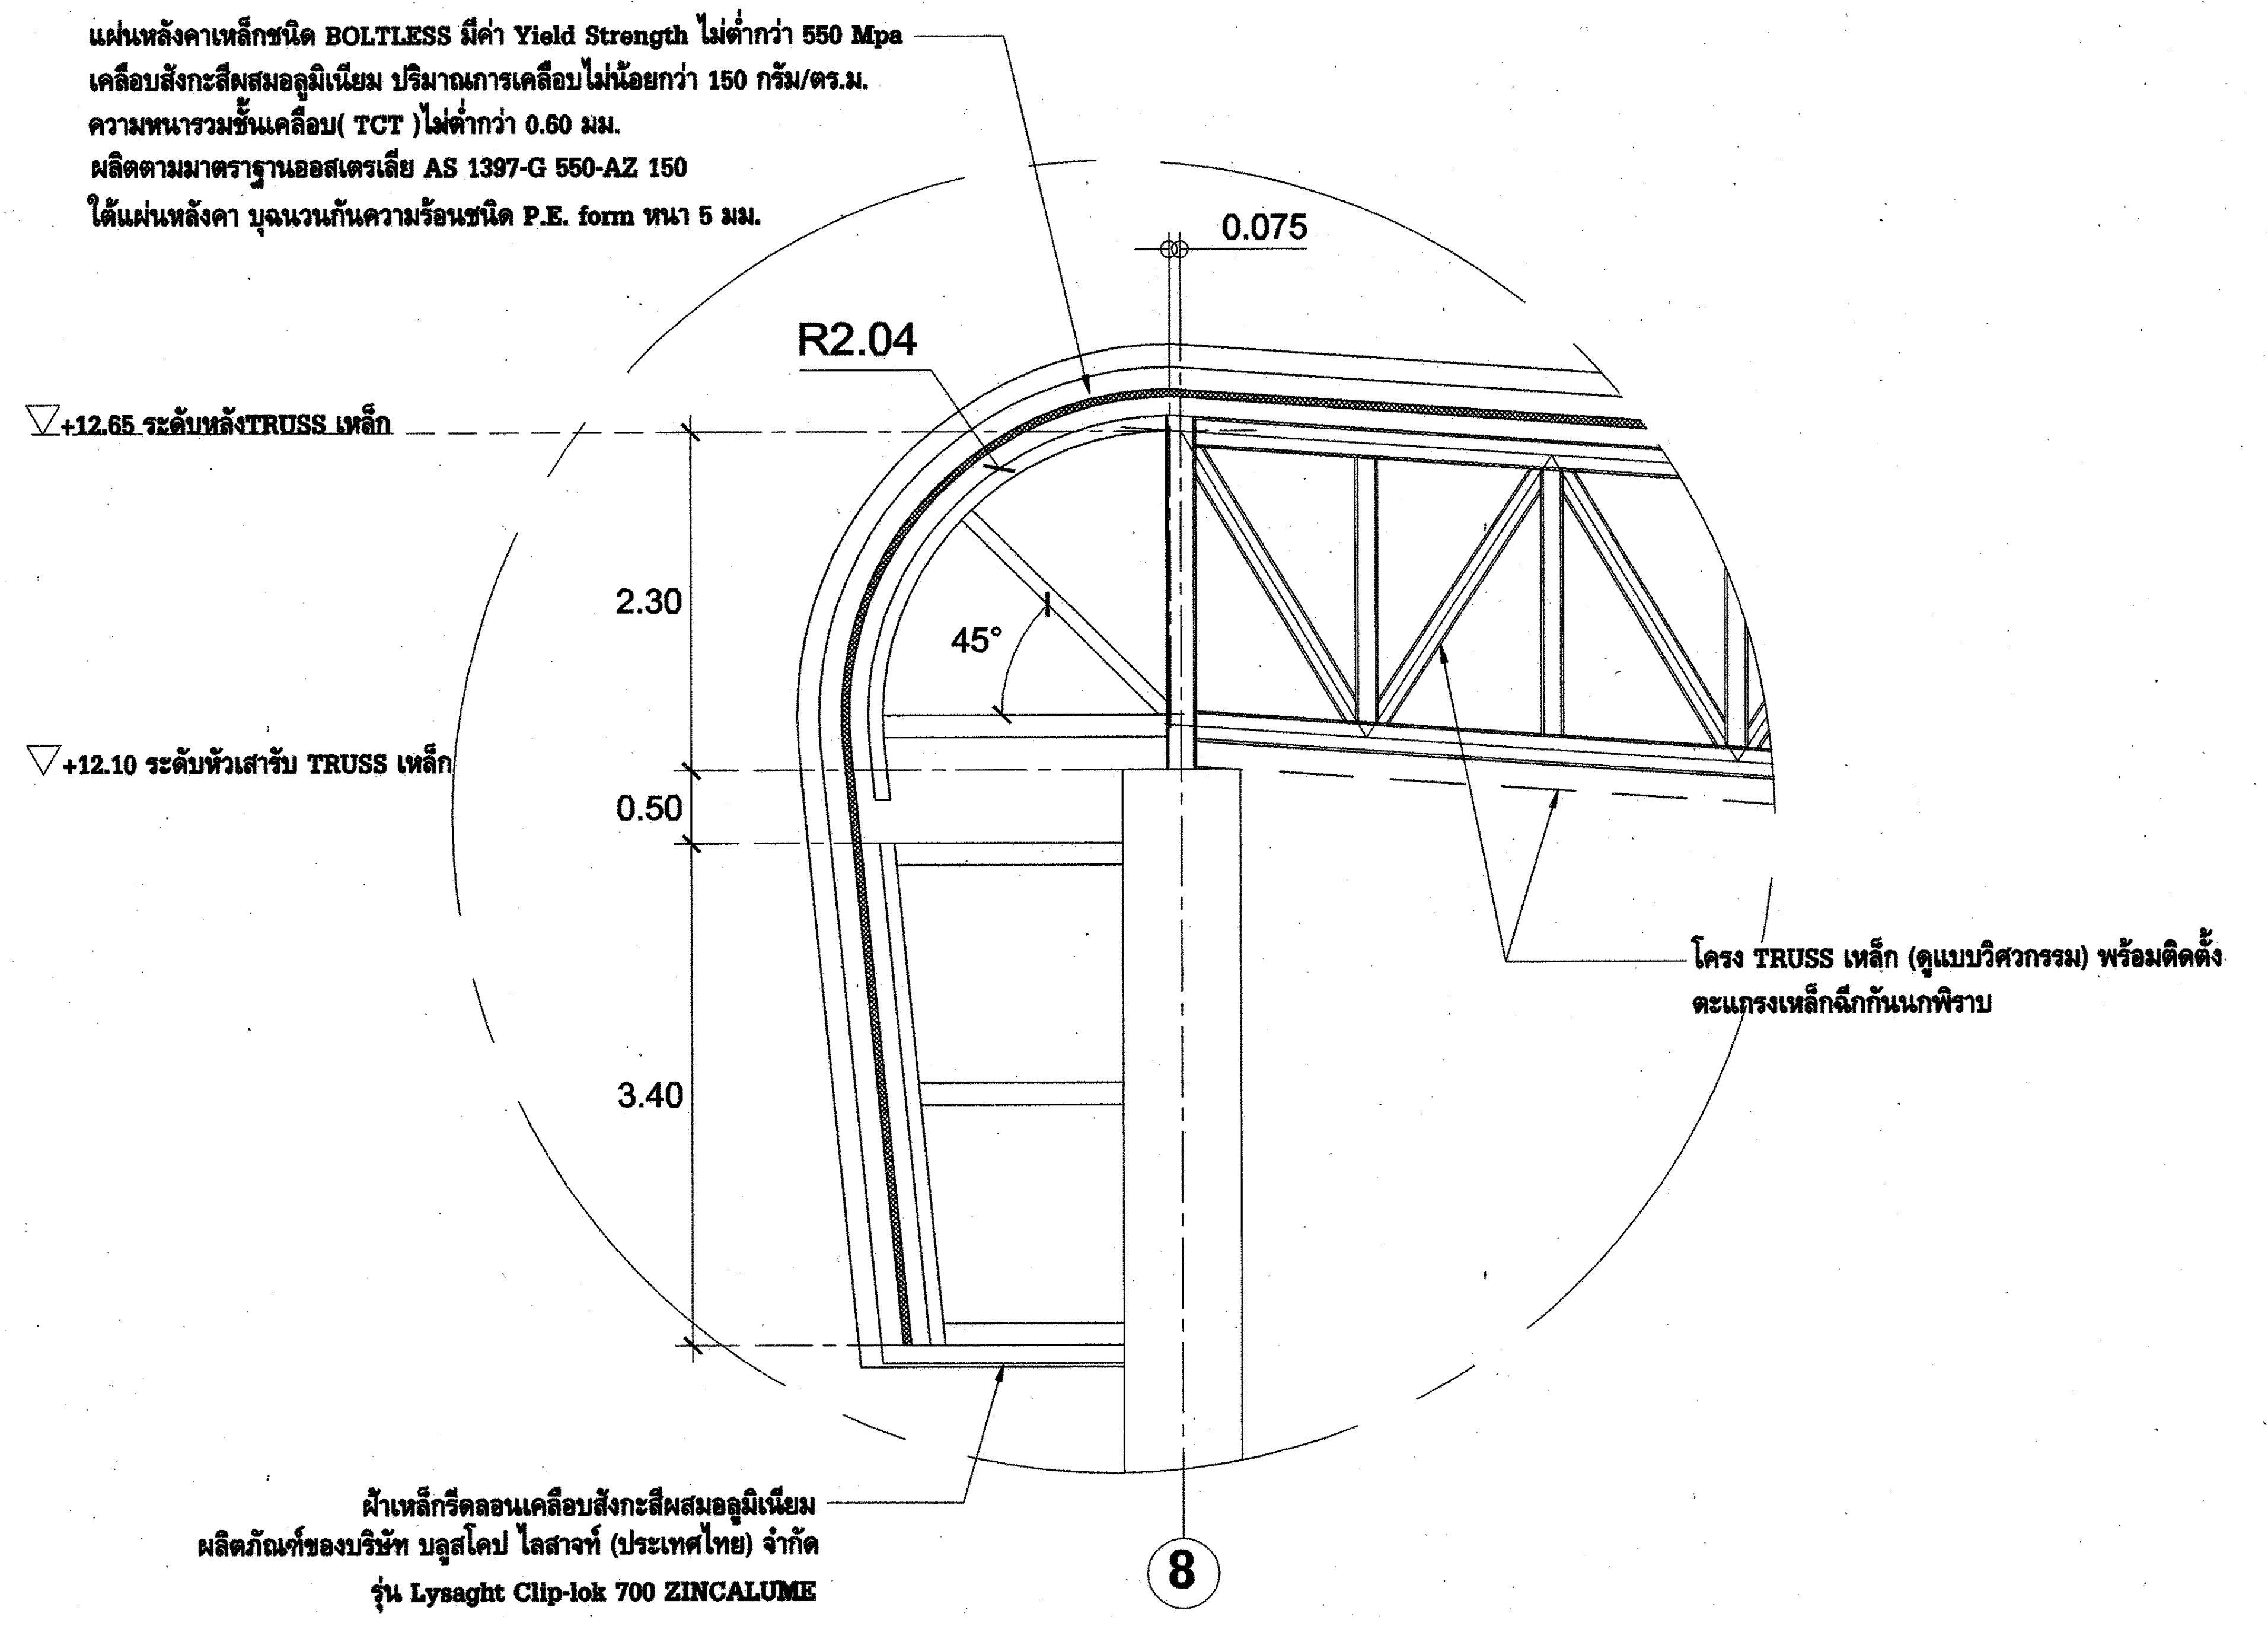
0.075
R2.04
45°
+12.65 ระดับหลังTRUSS เหล็ก
+12.10 ระดับหัวเสารับ TRUSS เหล็ก
2.30
0.50
3.40
8

แผ่นหลังคาเหล็กชนิด BOLTLESS มีค่า Yield Strength ไม่ต่ำกว่า 550 Mpa
เคลือบสังกะสีผสมอลูมิเนียม ปริมาณการเคลือบไม่น้อยกว่า 150 กรัม/ตร.ม.
ความหนารวมชั้นเคลือบ(TCT)ไม่ต่ำกว่า 0.60 มม.
ผลิตตามมาตราฐานออสเตรเลีย AS 1397-G 550-AZ 150
ใต้แผ่นหลังคา บุฉนวนกันความร้อนชนิด P.E. form หนา 5 มม.

โครง TRUSS เหล็ก (ดูแบบวิศวกรรม) พร้อมติดตั้ง
ตะแกรงเหล็กฉีกกันนกพิราบ

ฝ้าเหล็กรีดลอนเคลือบสังกะสีผสมอลูมิเนียม
ผลิตภัณฑ์ของบริษัท บลูสโคป ไลสาจท์ (ประเทศไทย) จำกัด
รุ่น Lysaght Clip-lok 700 ZINCALUME

แบบขยายหลังคาโครง Truss

มาตราส่วน 1 : 50

งานอาคารปฏิบัติการ 2 (อขน.)

กฟผ

การไฟฟ้าฝ่ายผลิตแห่งประเทศไทย

ฝ่ายออกแบบและบริหารงานก่อสร้าง

ได้รับการรับรอง ISO 9001:2008

53 หมู่ 2 ถนนจรัญสนิทวงศ์ บางกรวย นนทบุรี 11130 โทร436-1910-3

งานออกแบบ และ เอกสารประกอบแบบถือเป็นสมบัติของ ฝ่ายออกแบบและบริหารงานก่อสร้าง การไฟฟ้าฝ่ายผลิตแห่งประเทศไทย ห้ามผู้ใดนำไปใช้งาน ทำซ้ำ หรือ ดัดแปลง โดยไม่ได้รับอนุญาตเป็นลายลักษณ์อักษร จาก การไฟฟ้าฝ่ายผลิตแห่งประเทศไทย

ออกแบบ

สถาปนิก (นาย อดิศร ศรีสุพรรณ)
สถาปนิกภายใน (นางสาวศานติวร เอื้อประเสริฐ)
(นาย อภิสิทธิ์ ณัฐวรวโรฒม์)
วิศวกรโครงสร้าง (นาย ทรงคุณ วิชินโรจน์จรัล)
(นาย กานต์เดช ปั่นเจริญ)
วิศวกรสุขาภิบาล (นาย วัชระ สมโรจน์รัตน์)
วิศวกรไฟฟ้า (นาย ประพัทธ์ ชื่นชุมศรี)
วิศวกรเครื่องกล (นาย อุกฤษฏ์ จำปาชนม์)

ตรวจสอบ

ผู้ควบคุมงาน กฟผ. บุญชัย ผดุงสมบัติถาวร
(นาย บุญชัย ผดุงสมบัติถาวร)
(นาย ดนุพงษ์ สรรพอุดม)
(นาย อภิศักดิ์ รำพึงกิจ)
(นาย นนทชัย สกุลรัศมีไพศาล)
หัวหน้าแผนกบริหารสัญญาก่อสร้างอาคาร
(นาย ศรชัย อภิบาลพลธรรม)

เห็นชอบ

(นาย สาโรจน์ จีนโก๊ว)
หัวหน้ากองบริหารงานก่อสร้าง

ผู้รับจ้าง

CAN DO CONSTRUCTION CO.,LTD
222 ถนนเทศบาลรังรักษ์เหนือ แขวงลาดยาว
เขตจตุจักร กรุงเทพมหานคร 10900
TEL. 591-3972 , 591-4906 FAX. 954-3759

เขียนแบบ

(นางสาว กัญญาพัชร แก้วทับทิม)

ตรวจสอบ

(นาย สำราญ เจริญวงค์)

รับรอง

(นาย สำราญ เจริญวงค์)
วิศวกรโครงการ

AS-BUILT DRAWING

งานอาคารปฏิบัติการ (อขน.)

แบบแสดง

แบบขยายบันได ③ , แบบขยายรางน้ำ , แบบขยายโครงหลังคา TRUSS
งานอาคารปฏิบัติการ 2 (อขน.)

อ้างอิงแบบ กฟผ. เลขที่	แบบเลขที่
SNO-WS12-4-A-21/24	AB-SNO-WS12-4-A-23/26
เลขที่งาน	**จำนวนแผ่น**
257112-4	26