แบบเลขที่ AB-SNO-WS12-08-I-02/22 แก้ไขครั้งที่

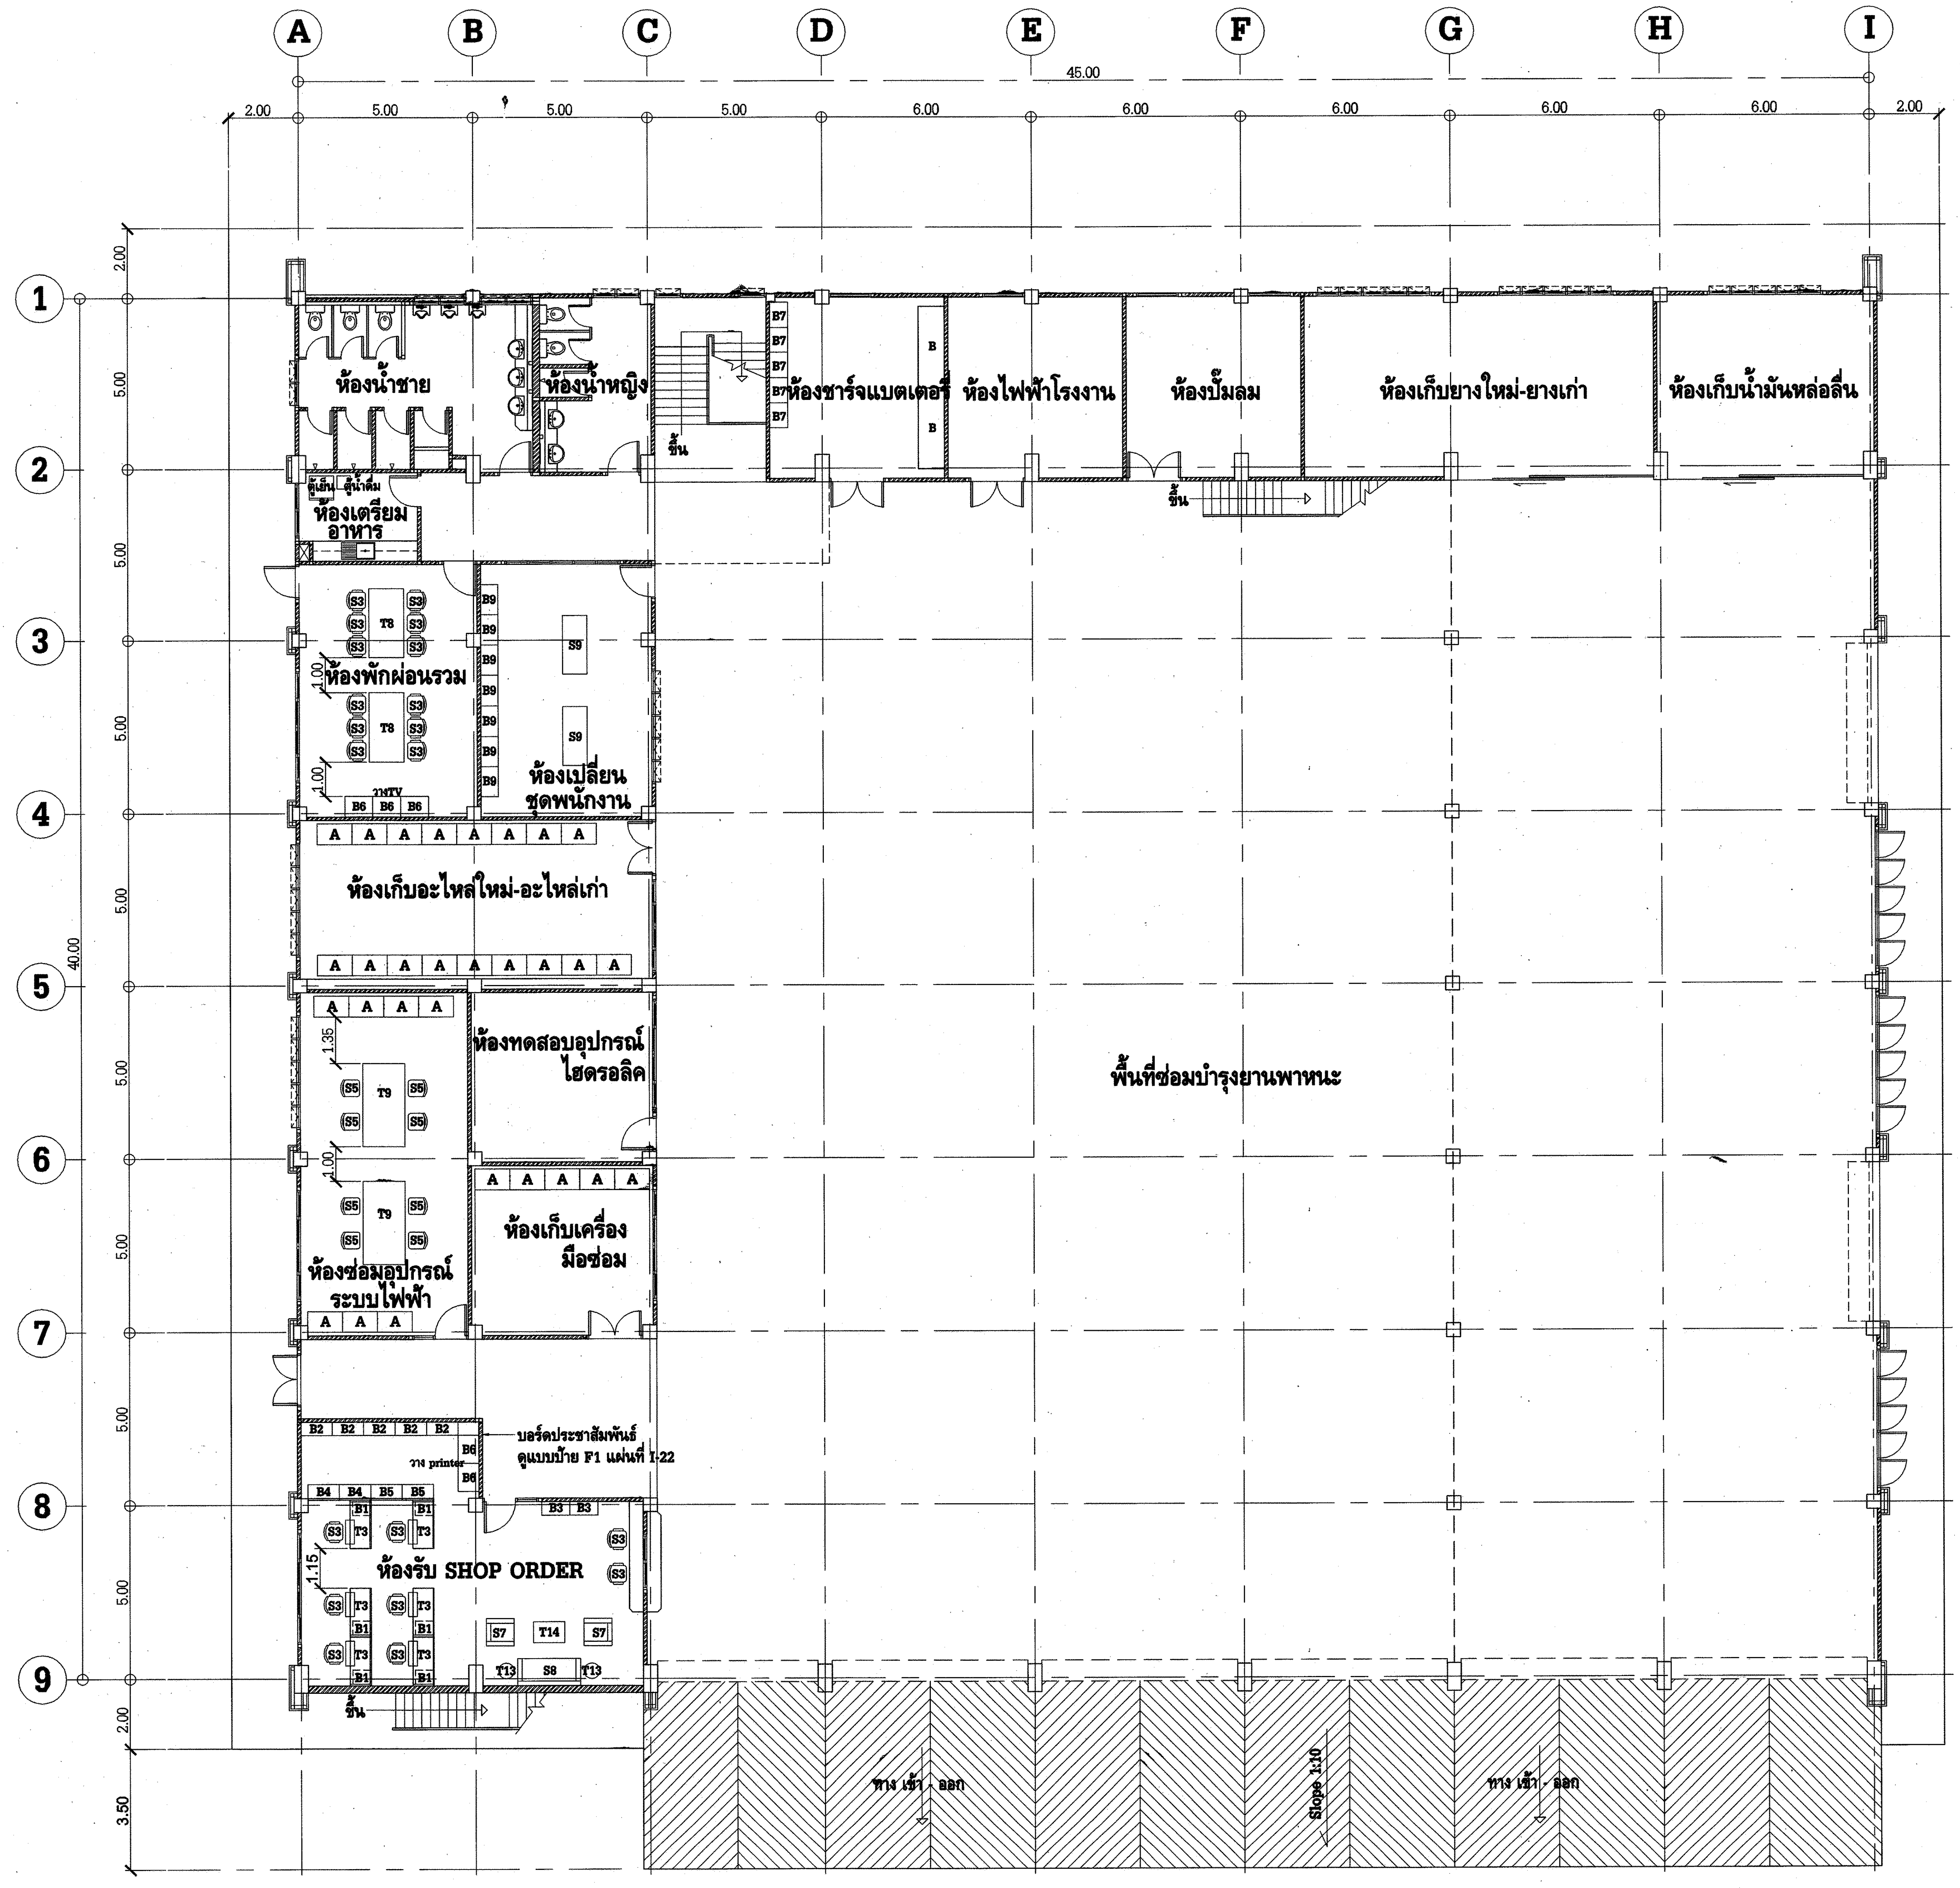
A
B
C
D
E
F
G
H
I
45.00
2.00
5.00
5.00
5.00
6.00
6.00
6.00
6.00
6.00
2.00
1
2
3
4
5
6
7
8
9
40.00
3.50
ห้องน้ำชาย
ห้องน้ำหญิง
ขึ้น
ห้องชาร์จแบตเตอรี่
ห้องไฟฟ้าโรงงาน
ห้องปั๊มลม
ห้องเก็บยางใหม่-ยางเก่า
ห้องเก็บน้ำมันหล่อลื่น
ตู้เย็น
ตู้น้ำดื่ม
ห้องเตรียมอาหาร
ห้องพักผ่อนรวม
วางTV
ห้องเปลี่ยนชุดพนักงาน
ห้องเก็บอะไหล่ใหม่-อะไหล่เก่า
ห้องทดสอบอุปกรณ์ไฮดรอลิค
ห้องเก็บเครื่องมือซ่อม
ห้องซ่อมอุปกรณ์ระบบไฟฟ้า
บอร์ดประชาสัมพันธ์ ดูแบบป้าย F1 แผ่นที่ I-22
วาง printer
ห้องรับ SHOP ORDER
พื้นที่ซ่อมบำรุงยานพาหนะ
ทาง เข้า - ออก
Slope 1:10
ทาง เข้า - ออก

แปลนเฟอร์นิเจอร์ชั้นล่าง

มาตราส่วน 1 : 125

งานอาคารปฏิบัติการ 1 (อขน.)

การไฟฟ้าฝ่ายผลิตแห่งประเทศไทย
ฝ่ายออกแบบและบริหารงานก่อสร้าง
ได้รับการรับรอง ISO 9001:2008
53 หมู่ 2 ถนนจรัญสนิทวงศ์ บางกรวย นนทบุรี 11130 โทร436-1910-3

งานออกแบบ และ เอกสารประกอบแบบถือเป็นสมบัติของ ฝ่ายออกแบบและบริหารงานก่อสร้าง การไฟฟ้าฝ่ายผลิตแห่งประเทศไทย ห้ามผู้ใดนำไปใช้งาน ทำซ้ำ หรือ ดัดแปลง โดยไม่ได้รับอนุญาตเป็นลายลักษณ์อักษร จาก การไฟฟ้าฝ่ายผลิตแห่งประเทศไทย

ออกแบบ

สถาปนิก (นาย อดิศร ศรีสุพรรณ)
สถาปนิกภายใน (นางสาวศานติวร เอื้อประเสริฐ)
(นาย อภิสิทธิ์ ณัฐวรวโรตม์)
วิศวกรโครงสร้าง (นาย ทรงคุณ วิชินโรจน์จรัล)
(นาย กานต์เดช ปั่นเจริญ)
วิศวกรสุขาภิบาล (นาย วัชระ สมโรจน์รัตน์)
วิศวกรไฟฟ้า (นาย ประพัทธ์ ชื่นชุมศรี)
วิศวกรเครื่องกล (นาย อุกฤษฏ์ จำปาชนม์)

ตรวจสอบ

ผู้ควบคุมงาน กฟผ. บุญชัย ผดุงสมบัติถาวร
(นาย บุญชัย ผดุงสมบัติถาวร)
(นาย ดนุพงษ์ สรรพอุดม)
(นาย อภิศักดิ์ รำพึงกิจ)
(นาย นนทชัย สกุลรัศมีไพศาล)
หัวหน้าแผนกบริหารสัญญาก่อสร้างอาคาร (นาย ศรชัย อภิบาลพลธรรม)

เห็นชอบ

(นาย สาโรจน์ จีนโก๊ว)
หัวหน้ากองบริหารงานก่อสร้าง

ผู้รับจ้าง

CAN DO CONSTRUCTION CO.,LTD
222 ถนนเทศบาลรังรักษ์เหนือ แขวงลาดยาว
เขตจตุจักร กรุงเทพมหานคร 10900
TEL. 591-3972 , 591-4906 FAX. 954-3759

เขียนแบบ

(นางสาว กัญญาพัชร แก้วทับทิม)

ตรวจสอบ

(นาย สำราญ เจริญวงศ์)

รับรอง

(นาย สำราญ เจริญวงศ์)
วิศวกรโครงการ

AS-BUILT DRAWING

งานอาคารปฏิบัติการ (อขน.)

แบบแสดง
แปลนเฟอร์นิเจอร์ชั้นล่าง (ปฏิบัติการ 1)

อ้างอิงแบบ กฟผ. เลขที่	**แบบเลขที่**
SNO-WS12-08-I-02/22	AB-SNO-WS12-08-I-02/22
เลขที่งาน	**จำนวนแผ่น**
257112-08	22